


# ROZDĚLENÍ MOSTNIC A EXCENTRICITA KOLEJE NA OK M 1:25

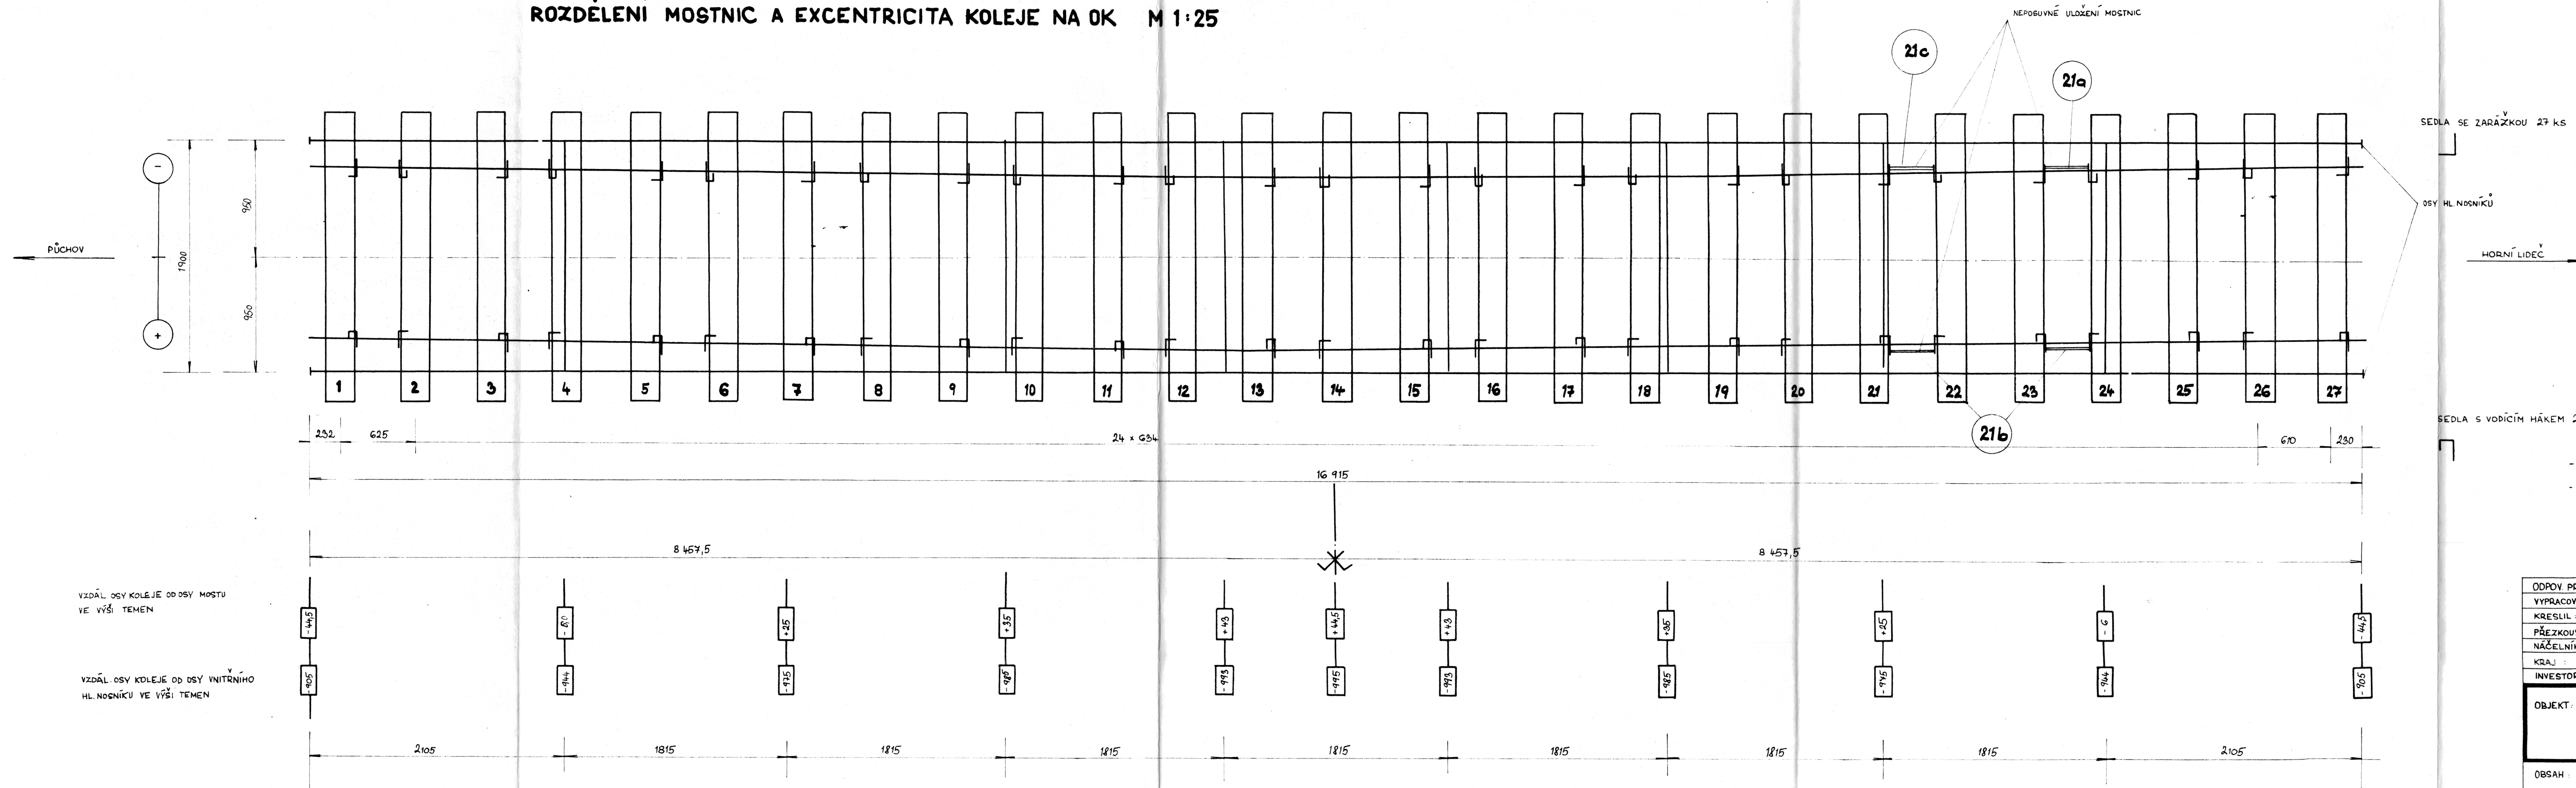

Dokumentace skutečného provedení stavby	
DODAV. TEL.	STAV. ONI DOT. 2
Jméno, podpis, razítko, datum:	Jméno, podpis, razítko, datum:
Volný v obvodu 26.8.1985	Volný v obvodu 26.8.1985
ČSD Střední dráha NOSITEL ŘÁD. PRÁCE MOSTNÍ OBVOD	ČSD - TRATOVÁ DISTANCE VALAŠSKÉ MEZIŘÍČÍ směr. č. 757 01
751 03 BRODEK u Přerova	

POZNÁMKA:

- ZKRÁCENÍ MOSTNIC č. 1, 2, 3 NA JEJICH LEVÉ STRANĚ U BOČNÍ ZDI PARAPETU O 100 mm V KOLEJI č. 1 NA STRANĚ PÚCHOV
- ZKRÁCENÍ MOSTNIC č. 1, 2, 3 NA JEJICH LEVÉ STRANĚ U BOČNÍ ZDI PARAPETU O 40 mm V KOL. č. 2 NA STRANĚ PÚCHOV

ODPOV. PROJEKTANT:		ČSD	
VYPRACOVAL:	ING. NEČEKAL	SPRÁVA STŘEDNÍ DRÁHY	
KRESLIL:	HOUSKOVÁ	Mostní obvod	
PŘEZKOUEL:	ING. ZVĚŘINA	Brodek u Přerova	
NÁČELNÍK MO:	ING. LALOŠÁK		
KRAJ:			
INVESTOR:			
OBJEKT: GO MOSTU V KM 26,049		Datum:	
TRATI STŘELNÁ - H. LIDEČ		Formát: 4 x A4	
		Měřítko: 1:25	
OBSAH: NEPOSOVNÉ ULOŽENÍ MOSTNIC		Příloha:	
EXCENTRICITA KOLEJE			