


ROZDĚLENÍ CHODNÍK. KONZOL NA OK.Č. 1, 2 a 3 V KOL.Č. 2
MĚŘ. 1:50

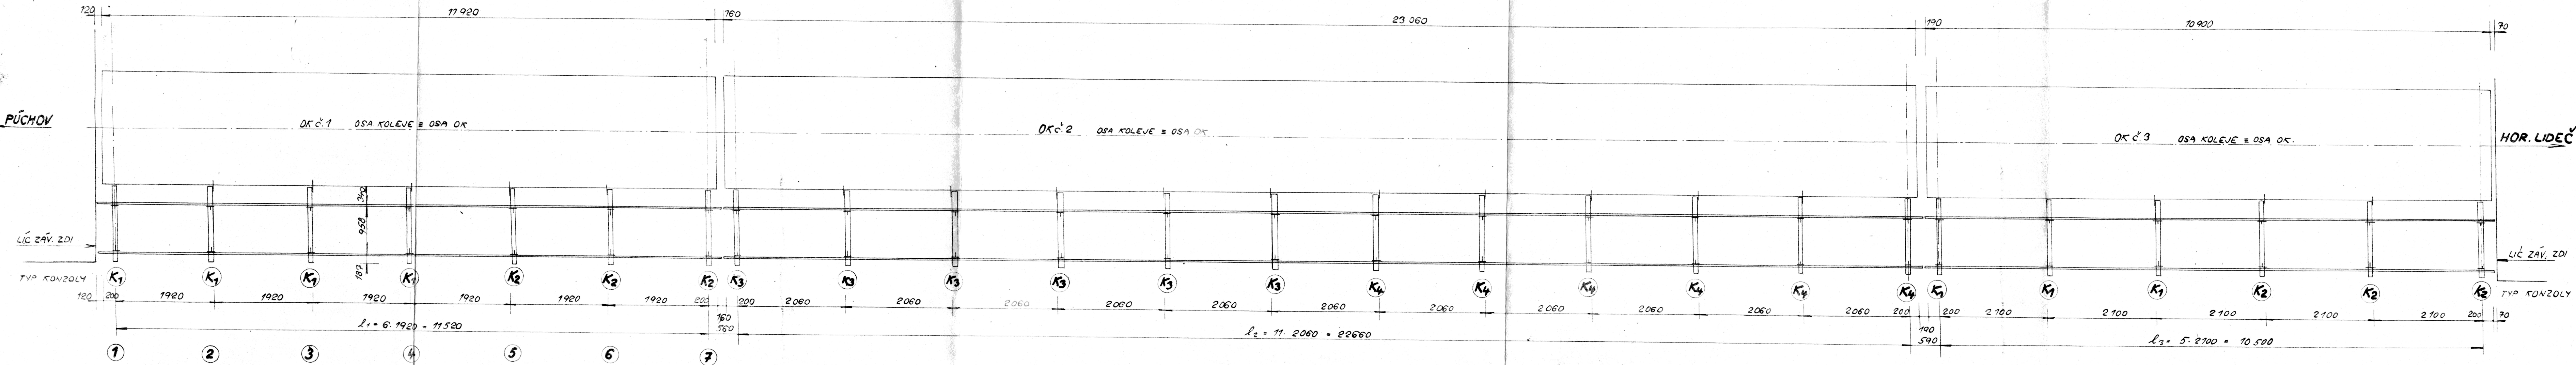

Dokumentace skutečného provedení stavby	
DODAVATEL	STAVEBNÍ DOZOR
Jméno, podpis, razítko, datum: 1/85 ČSD Střední dráha NOSITEL PÁDU P-432 MOSTNÍ OBVOD P81 OS BRODEK u PREROVA	Jméno, podpis, razítko, datum: 1.10.1985 Československé státní dráhy STŘEDNÍ DRÁHA místní řada práce Tráťová distrikce VALAŠSKÉ MEZIRUČI PSC 767 01

SEVEROMOR. SSD OLOMOUK	ING. MESIARKIN HRDLOVA ING. FRYSŤÁK ING. LALOŠÁK VSETÍN	Ing. Menáček HOR. LIDEC	DUBEN 1980 5x A4 1:50
GO MOSTU V KM 26,295, TRATI PÚCHOV-HOR. LIDEC, KOL.Č. 2			2
ROZDĚLENÍ CHOD. KONZOL NA OK.Č. 1, 2 a 3.			