
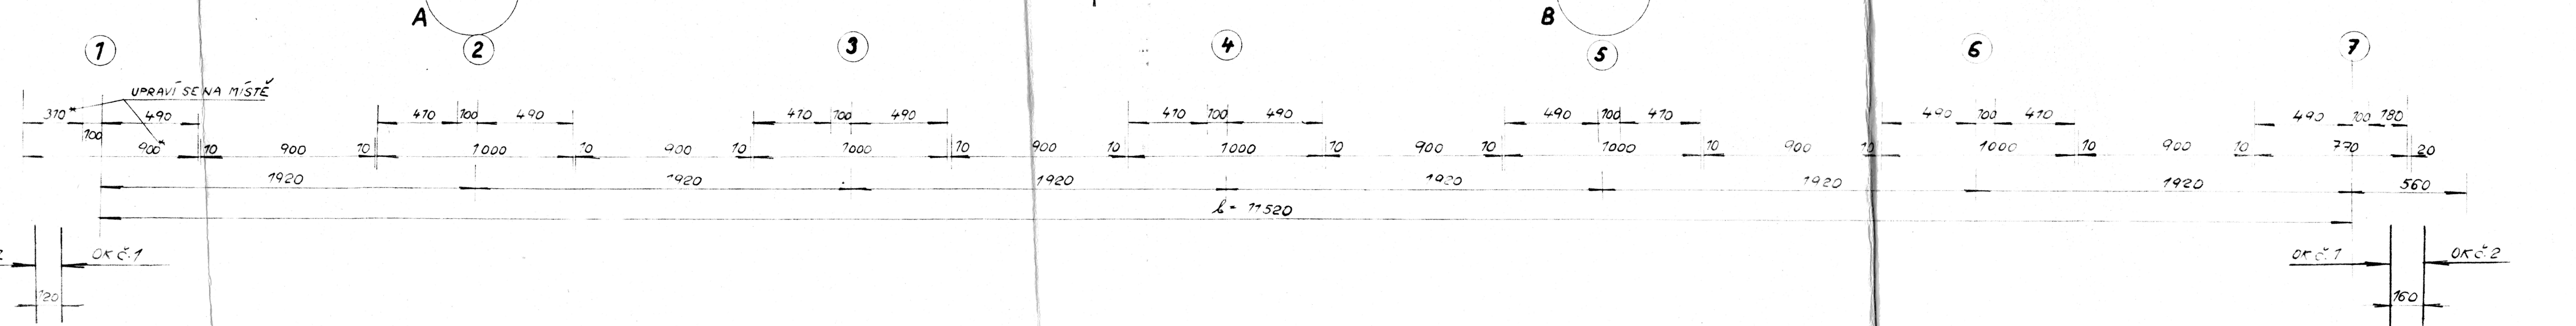


PÚCHOV



OSA KOLEJE = OSA OK

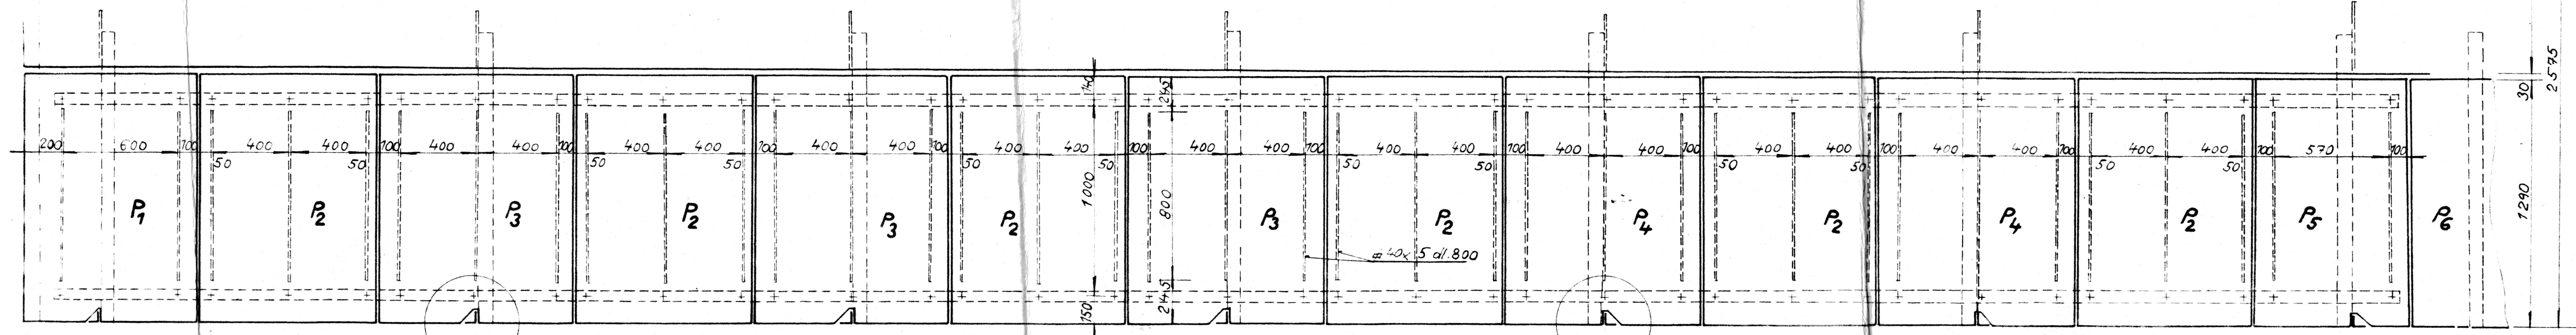


PŮDORYS CHODNÍK. PODLAH NA OK 2, ROZPĚTÍ 22,660 m MĚŘ. 1:20

PÚCHOV


OSA KOLEJE = OSA MOSTU

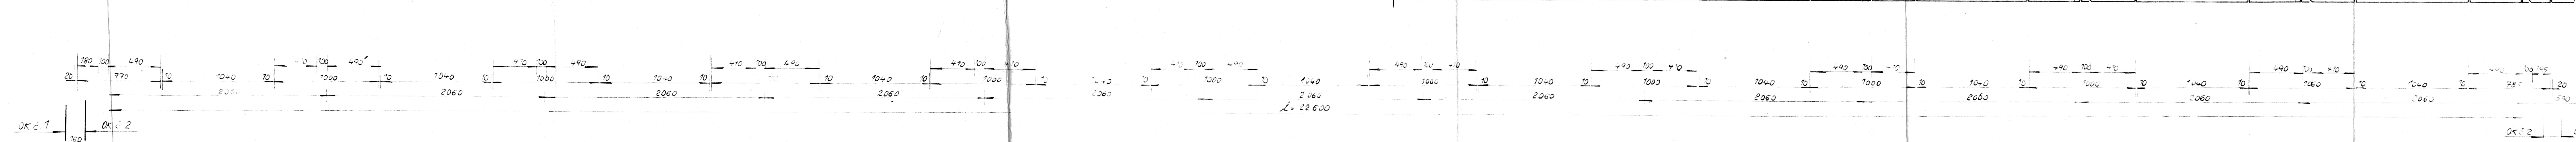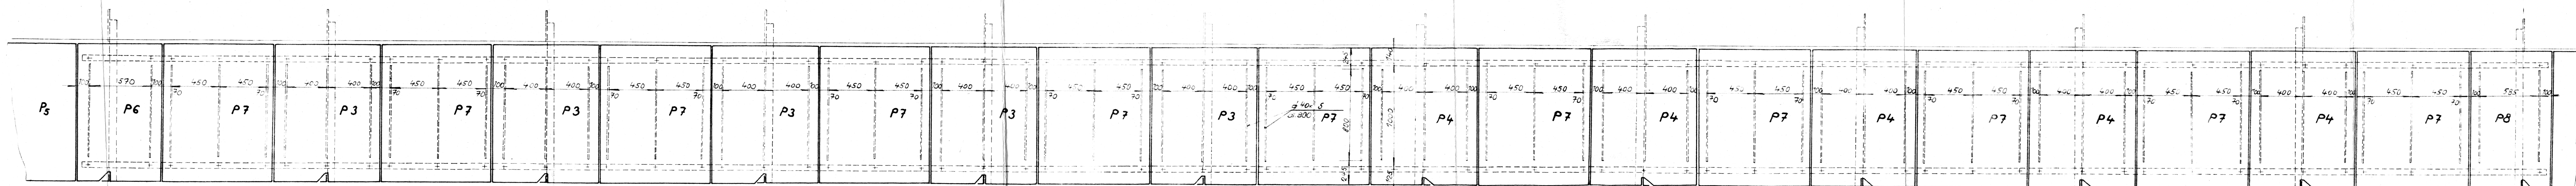



DETAIL „A“ MĚŘ. 1:2

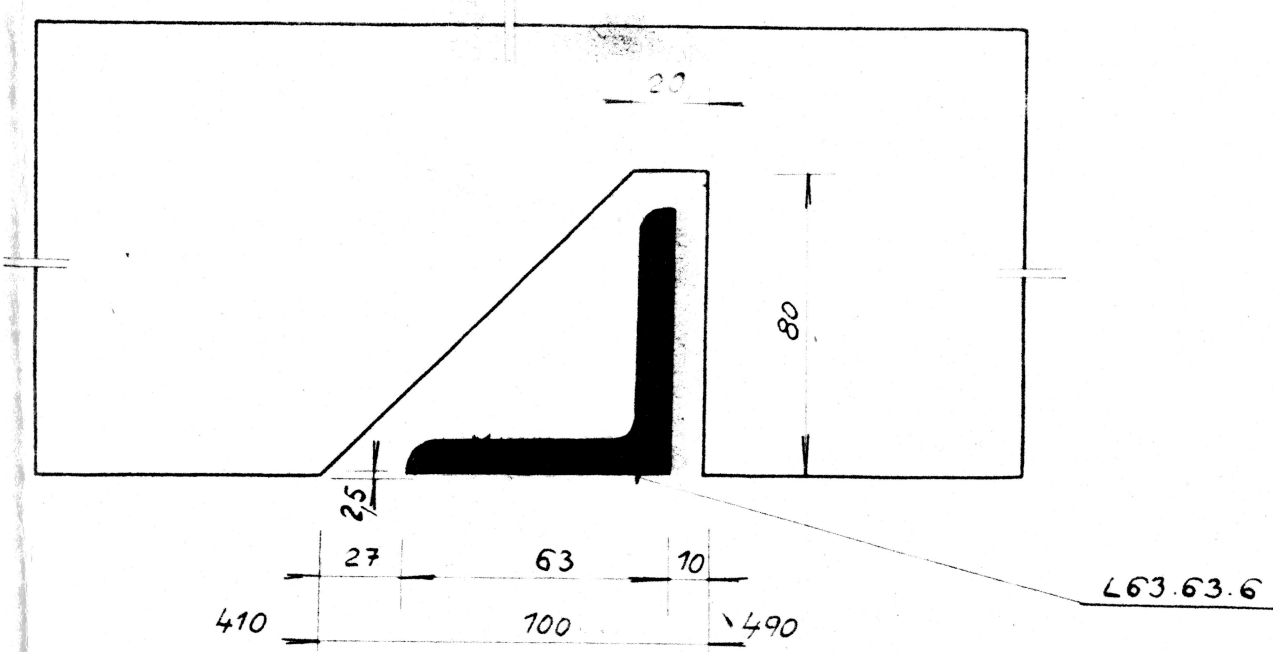

DETAIL „B“ MĚŘ. 1:2

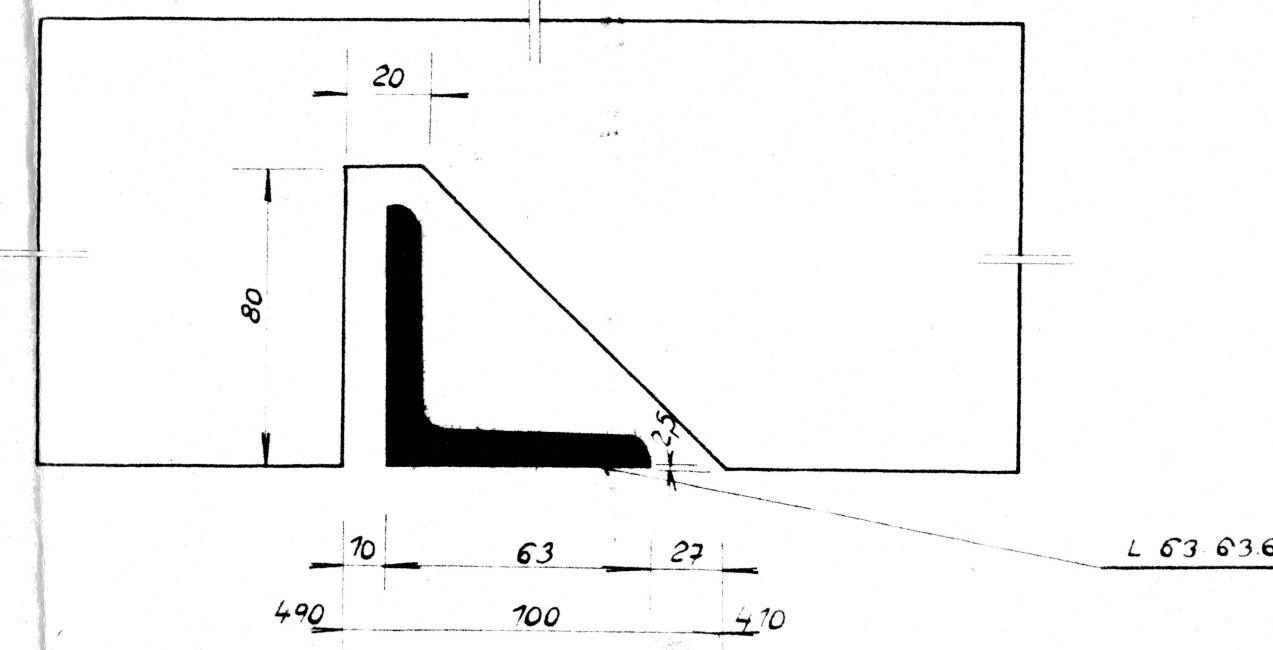

PŮDORYS CHODNÍK. PODLAH NA OK 3, ROZPĚTÍ 10,500 m MĚŘ. 1:20

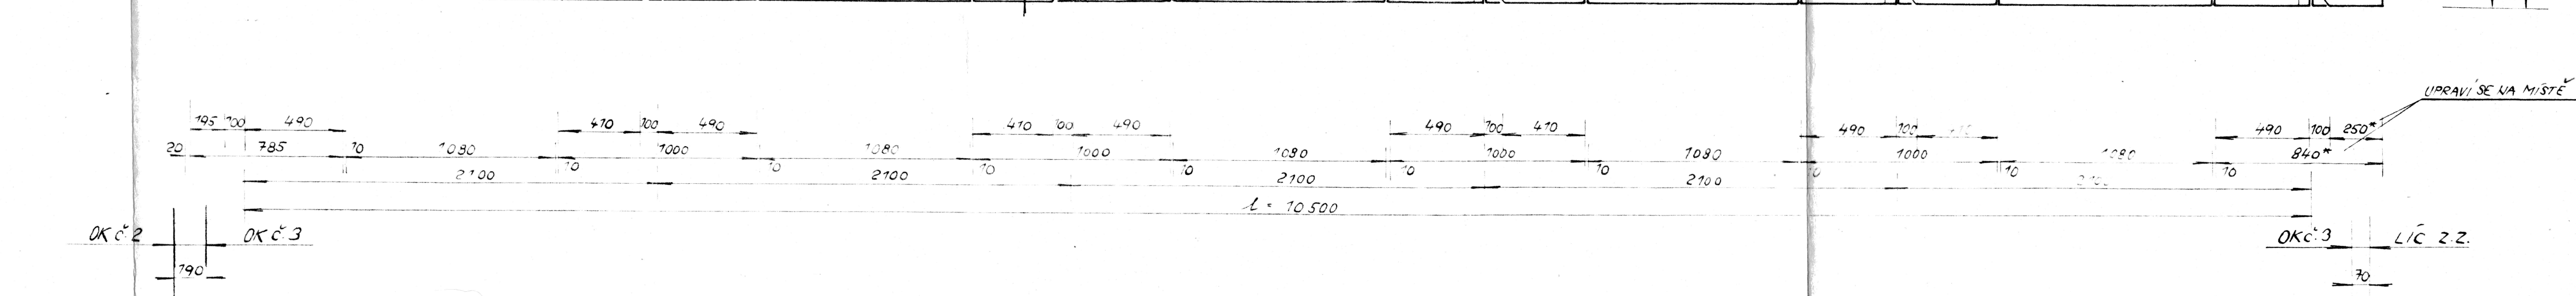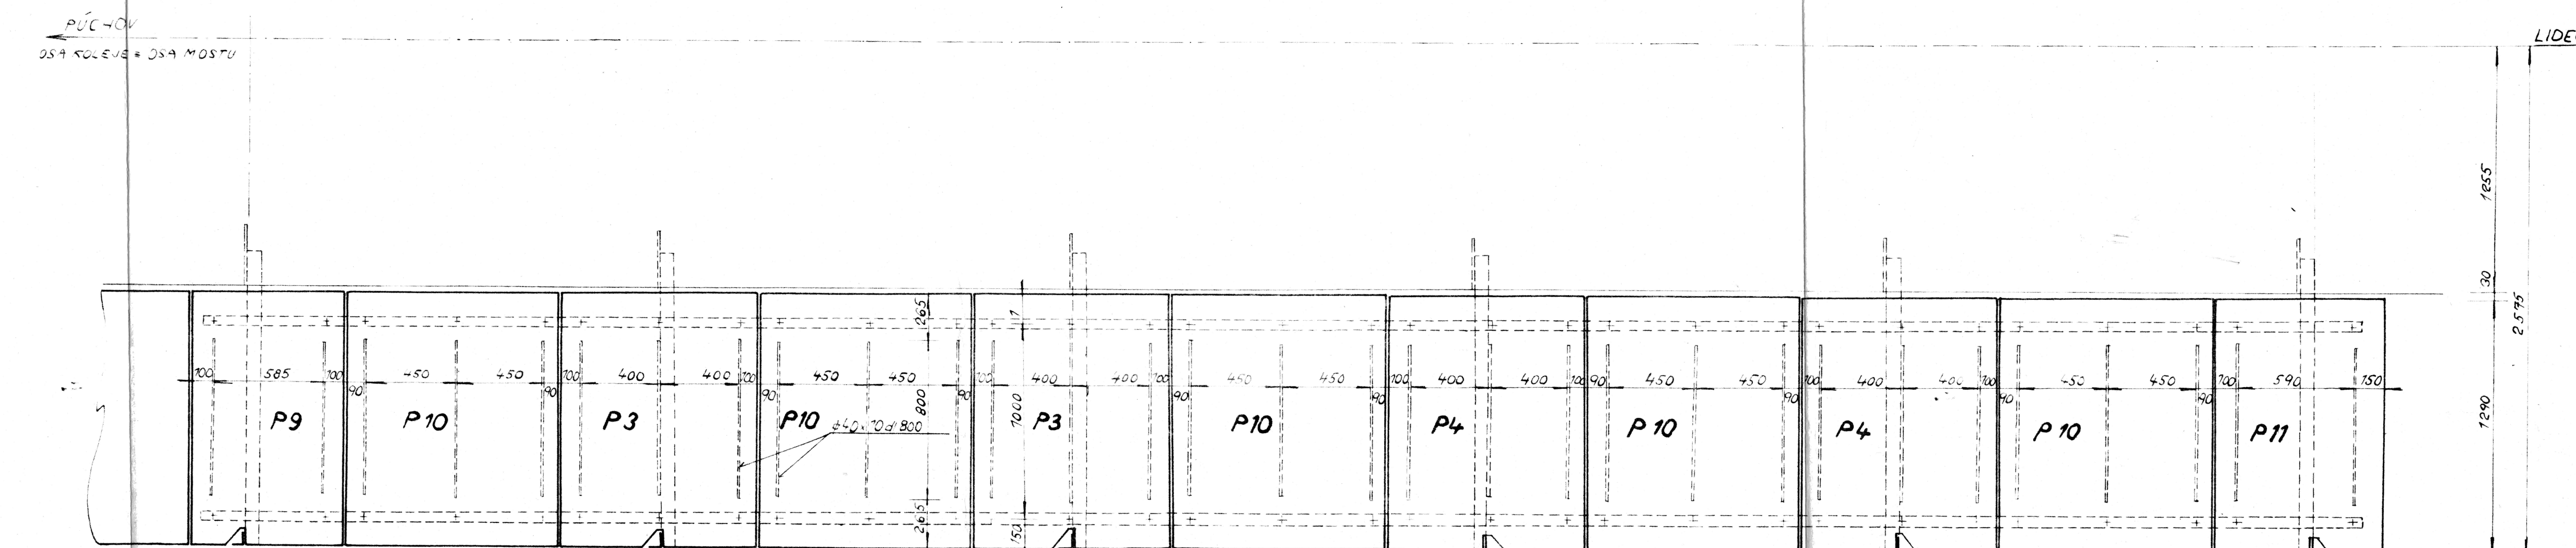

ROZPIS CHODNÍK. PLECHŮ NA OK 2,3.


Dokumentace skutečného provedení stavby

DODAVATEL: Jméno, podpis, razítko, datum

STAVEBNÍ DOZOR: Jméno, podpis, razítko, datum

ČSD Střední dráha

MOSTNÍ OBVOD

761 03 BRODEK v PREROVA

VALAŠSKÉ MEZÍČKY

NOV 1971

GO MOSTU V KM 26,295
TRATI PÚCHOV-HOR.LIDEC, KOL.Č.2