


VNITŘNÍ PODLAHOVÝ NOSNÍK

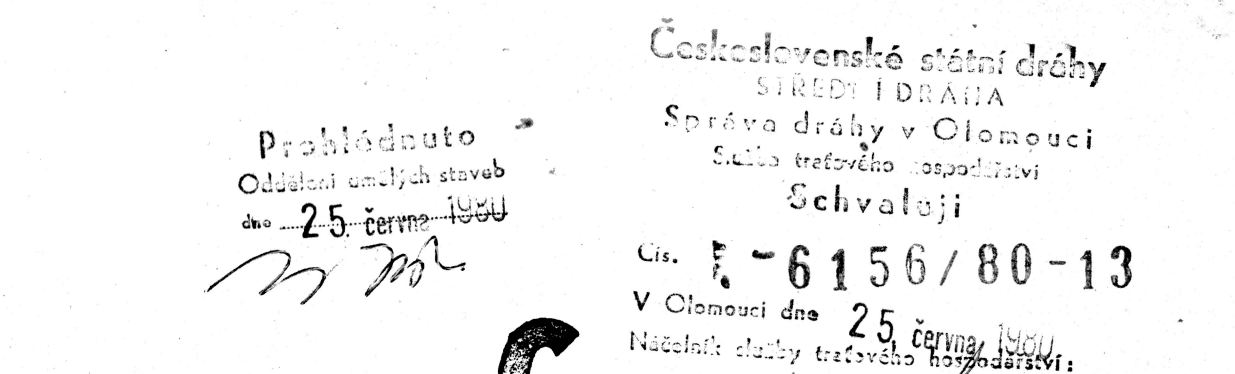

Dokumentace skutečného provedení stavby

<p>ODPÁVATEL</p> <p>Jméno, podpis, razítko, datum:</p> <p><i>16.8.87</i></p> <p>ČSD Střední dráha NORBERT RADU PRÁGE MOSKVNÍ LIDEC</p> <p>751 03 BRODEČ V PREROVA</p>	<p>STAVEBNÍ DOZOR</p> <p>Jméno, podpis, razítko, datum:</p> <p><i>17.10.1987</i></p> <p>Československá státní dráha STŘEDNÍ DRÁHA mestní dráha Tratová správa VLAŠSKÁ MOHRČKA</p> <p><i>16.10.87</i></p> <p>ČSD STŘEDNÍ DRÁHA Oblastní správa Městní obvod 751 03 BRODEČ V PREROVA</p>
<p>Odp. projektant:</p> <p>Výpracovatel:</p> <p>Kontrola:</p> <p>Průzkumatel:</p> <p>Název lokality:</p> <p>Km: SEVEROMOR</p> <p>Investor: SSD OLOMOUČ</p> <p>Objekt:</p> <p>GO MOSTU V KM 26,295 TRATI PŮCHOV-HOR. LIDEC, KOL.Č.2</p> <p>Okolost:</p> <p>VRTÁNÍ PODLAHOVÝCH NOSNÍKŮ.</p>	<p><i>(Signatures)</i></p> <p>ČSD STŘEDNÍ DRÁHA Oblastní správa Městní obvod 751 03 BRODEČ V PREROVA</p> <p>751 03 BRODEČ V PREROVA</p>
<p>GO MOSTU V KM 26,295 TRATI PŮCHOV-HOR. LIDEC, KOL.Č.2</p> <p>Okolost:</p> <p>VRTÁNÍ PODLAHOVÝCH NOSNÍKŮ.</p>	<p>Datum: DUBEN</p> <p>Parafy: 8.4x</p> <p>Podpis: 7-50</p> <p>Průběh:</p> <p>5</p>