


PARAPET PÚCHOVSKÉ A LIDEČSKÉ OPĚRY MĚŘ. 1:20

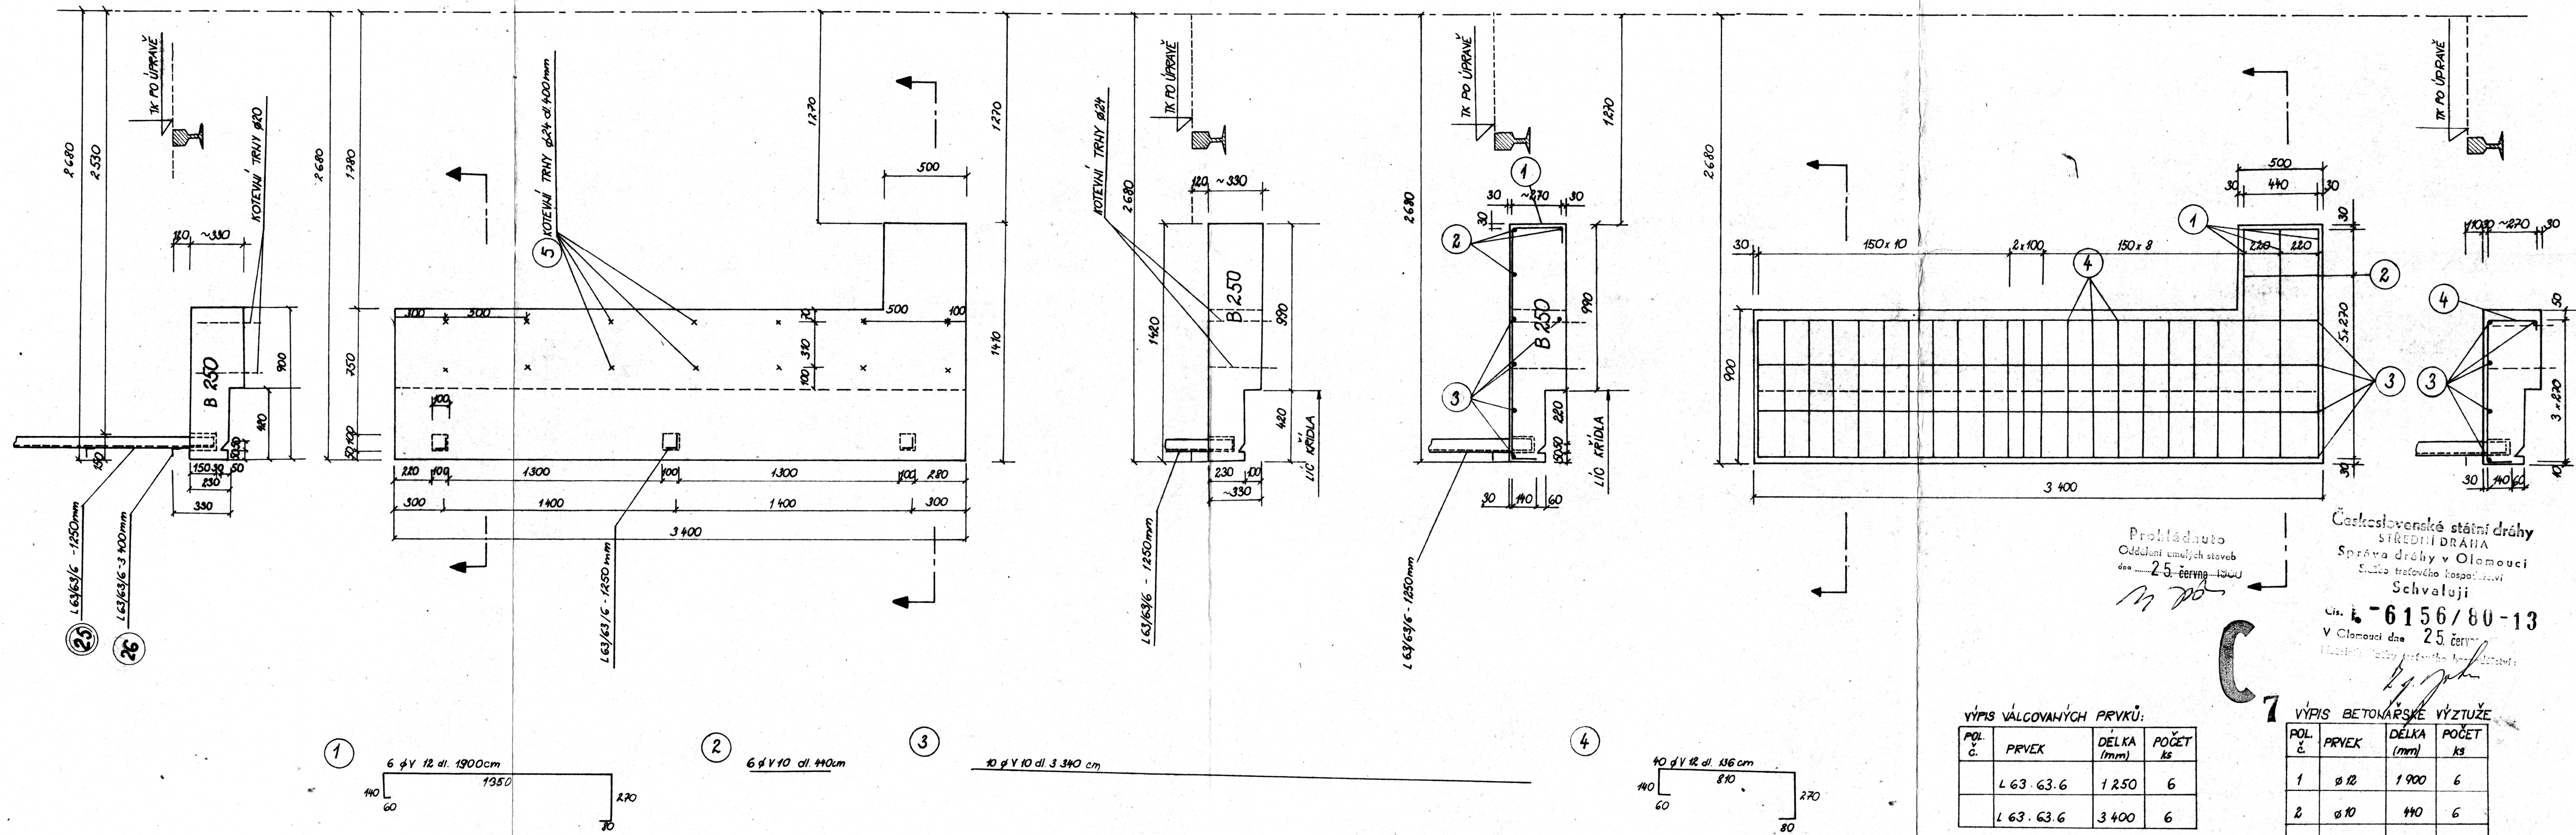

Prohlédnuto
Oddělení umělých staveb
dne 25. června 1980
Schvaluji
Československé státní dráhy
STŘEDNÍ DRÁHA
Správa dráhy v Olomouci
Číslo traťového hospodářství
V Olomouci dne 25. června 1980
Číslo: L-6156/80-13

VÝPIS VÁLCOVANÝCH PRVKŮ:

| POL. č. | PRVEK | DELKA (mm) | POČET ks |
|---------|-------------|------------|----------|
| 1 | L 63. 63. 6 | 1 250 | 6 |
| 2 | L 63. 63. 6 | 3 400 | 6 |

VÝPIS BETONÁŘSKÉ VÝZTUŽE

| POL. č. | PRVEK | DELKA (mm) | POČET ks |
|---------|-------|------------|----------|
| 1 | Ø 12 | 1 900 | 6 |
| 2 | Ø 10 | 440 | 6 |
| 3 | Ø 10 | 3 340 | 10 |
| 4 | Ø 12 | 1 360 | 40 |
| 5 | Ø 24 | 400 | 28 |

Dokumentace skutečného provedení stavby

DODAVATEL
Jméno, podpis, razítko, datum:
18.8. 1980
ČSD Střední dráha
NOSITEL R. DO P. AČE
MOSTNÍ OBLAST
761 03 BRODEK u PREROVA
STAVEBNÍ DOZOR
Jméno, podpis, razítko, datum:
18.8. 1980
Československé státní dráhy
STŘEDNÍ DRÁHA
Ing. J. ŠTARKIN
Ing. VALÁŠKA
Ing. VYSTAK
Ing. LAŠÁK
VSETÍN

SEVEROMOR.
39D OLOMOUČ

G.O. MOSTU V KM 26,295
TRATI PÚCHOV-HOR. LIDEČ, KOL. č. 2.
PARAPET PÚCHOVSKÉ A LIDEČSKÉ OPĚRY

DUBEN 80
4 x A4
1:20