


PARAPET PŮCHOVSKÉ A LIDEČSKÉ OPĚRY MĚŘ: 1:20

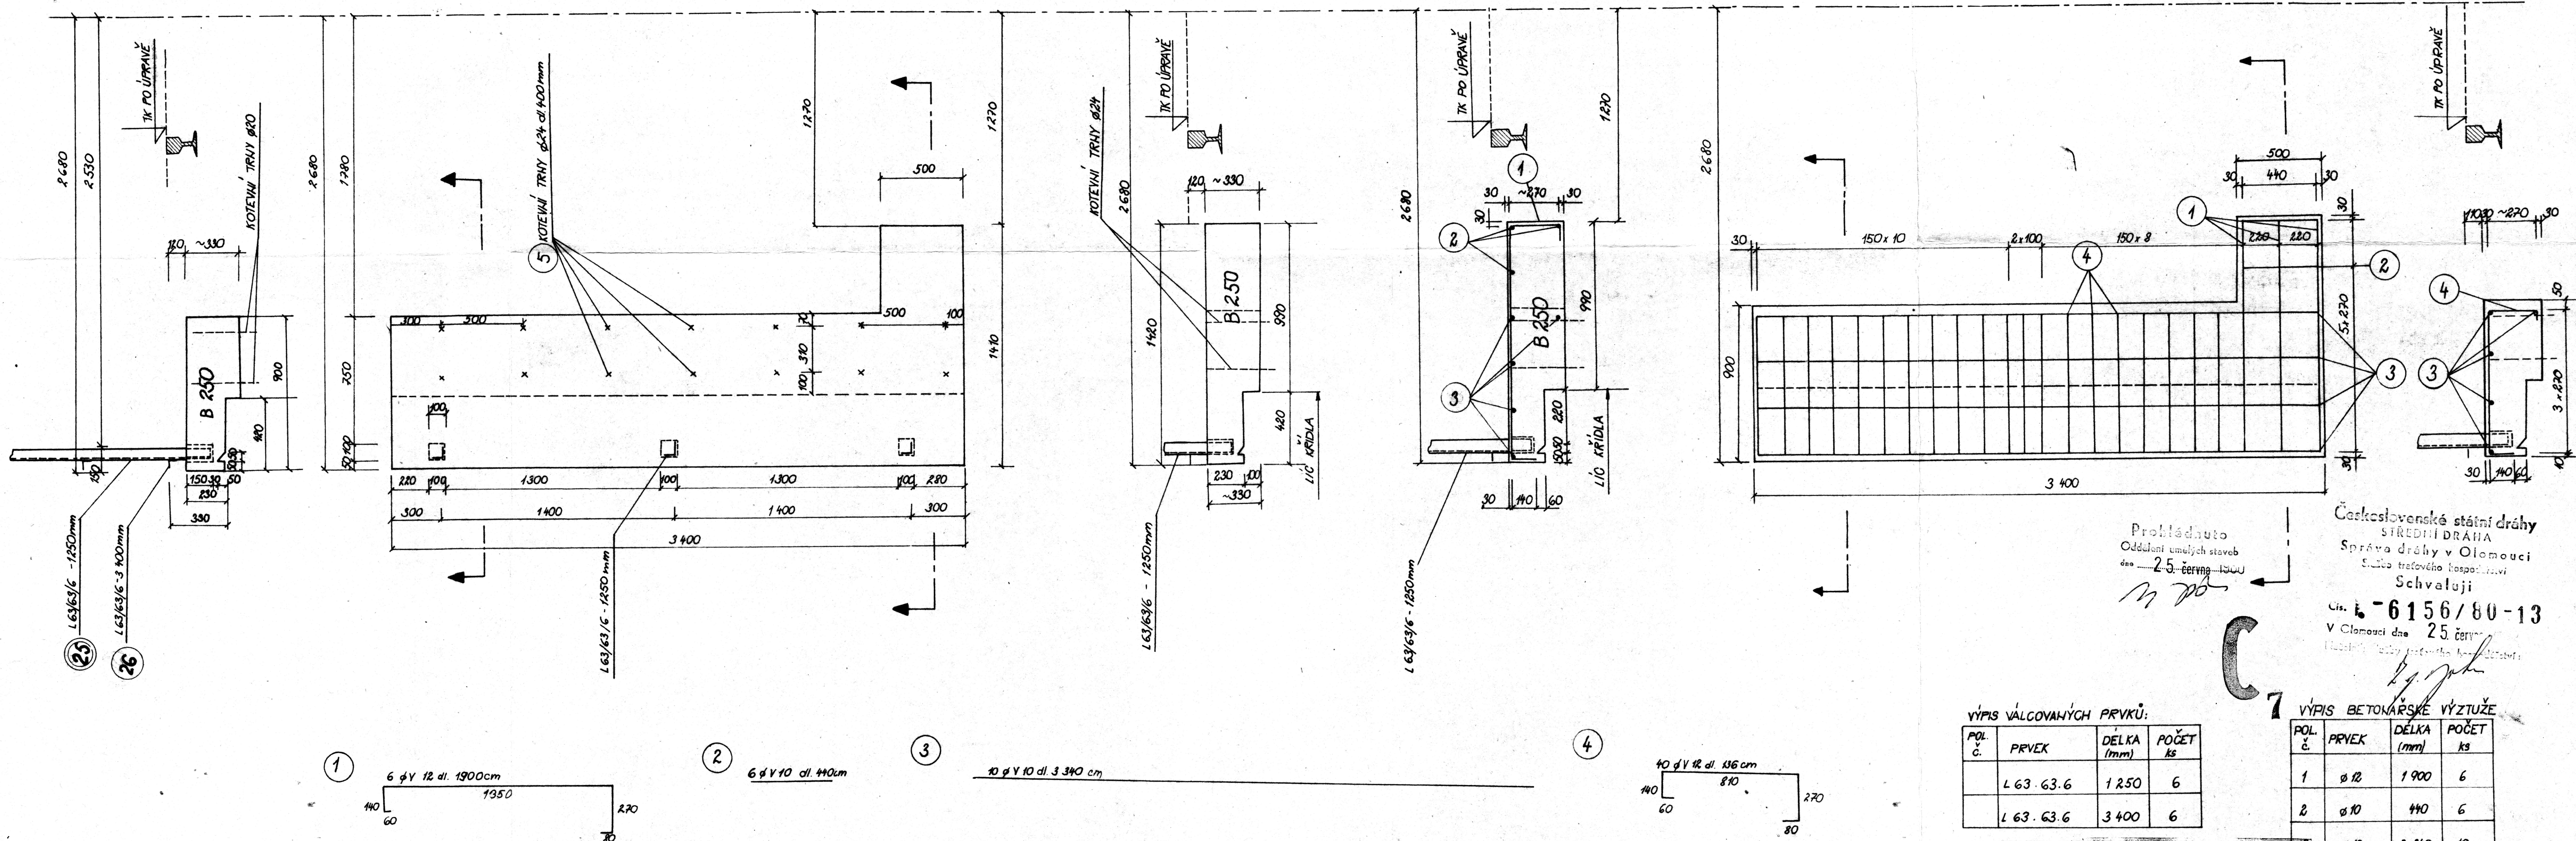

Prohláduo
Oddělení umelých staveb
dne 25. června 1900

Československé státní dráhy
STŘEDNÍ DRÁHA
Správa dráhy v Olomouci
Státní traťového hospodářství
Schvalují

Cis. 6156/80-13

V Olomouci dne 25. června 1945

VÝPIS VÁLCOVANÝCH PRVKŮ:

POL. C.	PRVEK	DELKA (mm)	POČE ks
	L 63 . 63.6	1 250	6
	L 63 . 63.6	3 400	6

VÝPIS BETONÁŘSKÉ VÝZTUŽE

POL. č.	PRYEK	DELKA (mm)	POČET ks
1	ø 12	1 900	6
2	ø 10	440	6
3	ø 10	3 340	10
4	ø 12	1 360	40
5	ø 24	400	28

Dokumentace skutečného provedení stavby

DODAVATEL

Jméno, podpis, razítko, datum: _____

1/888 A-6

[illegible]

ČSD Střešní dráha

NOSITEL R 300
MOSTNÍ OBVOD

751 03 BRODEK u PRERU

SEVERE

1990

G.O.

TRAT



Československá státní dráhy
STŘEDNÍ DRÁHA

ING. MESIARKIN

VALAŠSKÉ MEZOKOVÁ

PRING-FRYSTAK
HUG LALOŠAK

MOR. ING. ZALUSAK
VSETIN

OLOMOUČ

MOSTU V KM 20

PI'CHOV - HORLIDE

1990-1991

PLIHOVSKÉ A LIDÉ


100

SEVEROMOR.
99D OLOMOUC

G.O. MOSTU V KM 26,295
TRATI PŮCHOV-HORLIDEC, KOL. č. 2.

PARAPET PŮCHOVSKÉ A LIDEČSKÉ OPĚRY

DUBEN 80
4x A4
1:20