


DETAIL CENTRICKÉHO ULOŽENÍ MOSTNIC

MĚRITKO 1:5

S PODLOŽKOU POD ULOŽNOU LÍSTOU

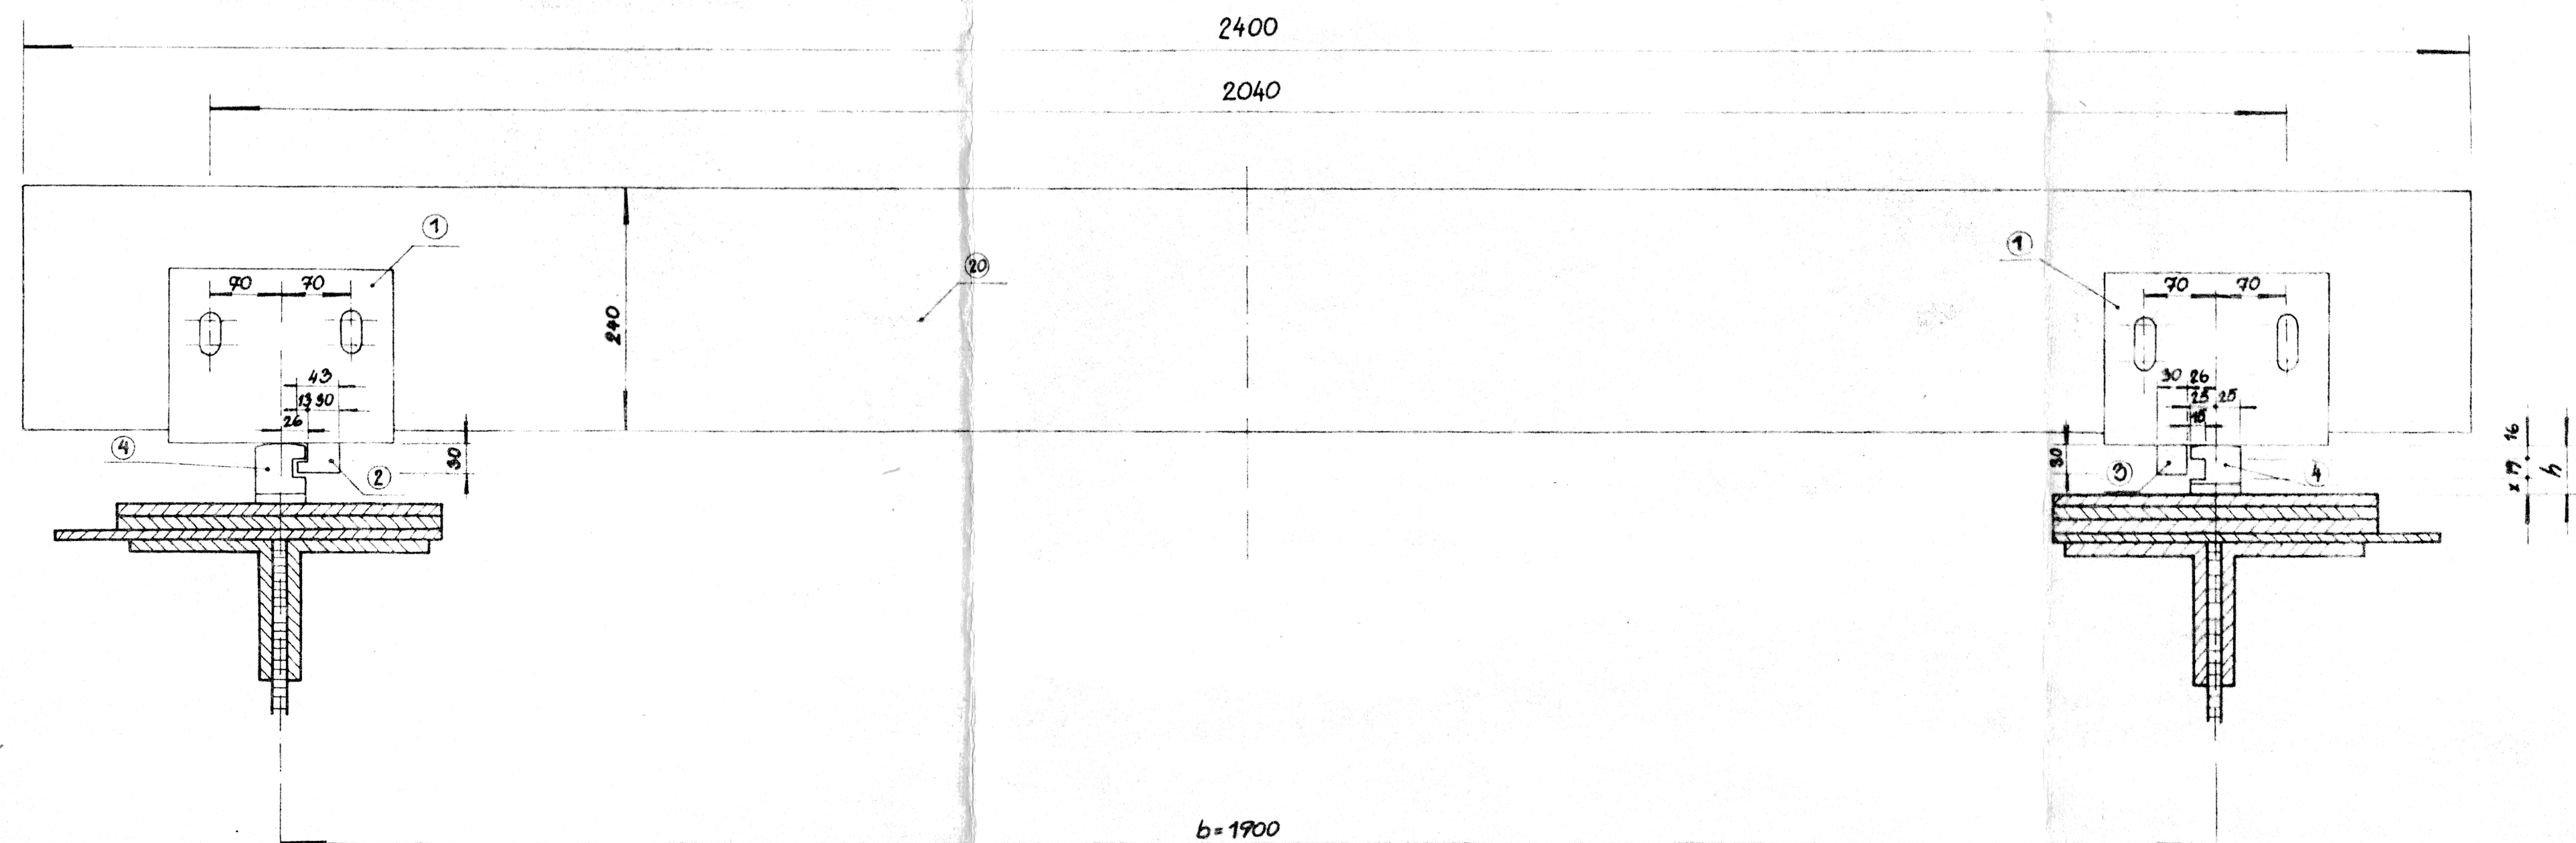

LEGENDA



- 1) MOSTNICOVÉ SEDLO
- 2) VODICÍ HÁK
- 3) ZARÁŽKA
- 4) ULOŽNÁ LÍŠŤA
- 5) MOSTNICE 240/240/2400

POZNÁMKA

MOSTNICOVÉ ŠROUBY BUDOU OSÁZENY DO VZDÁLENEJŠÍCH OTVORŮ V MOSTNICOVÝCH SEDLECH, TĚM JEJICH VZÁJEMNÁ VZDÁLENOST BUDE 2040 MM.


MOSTNICOVÉ SEDLO

MĚRITKO 1:2

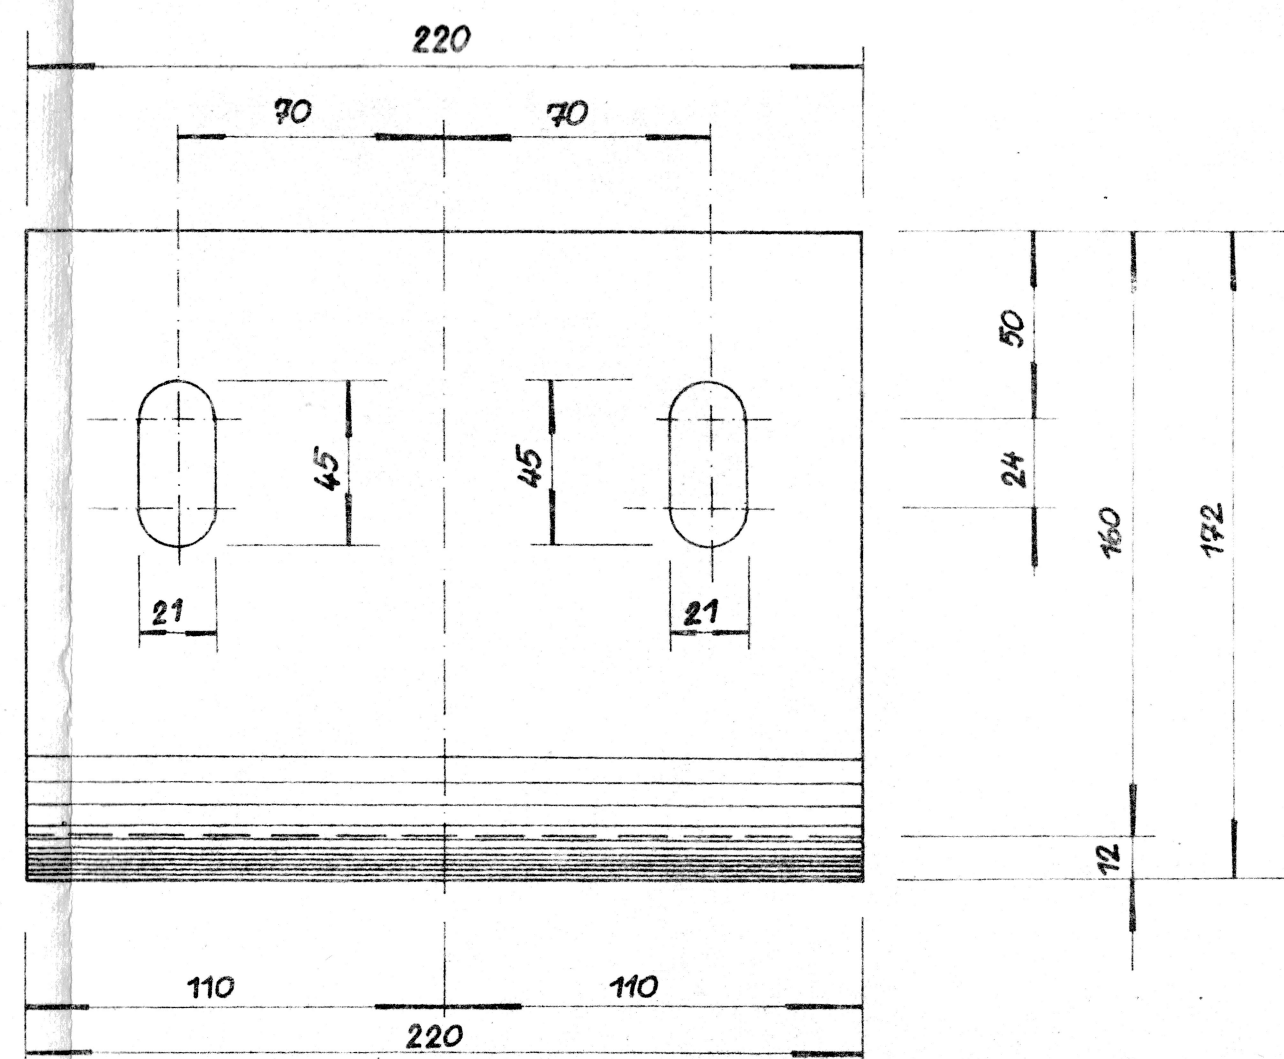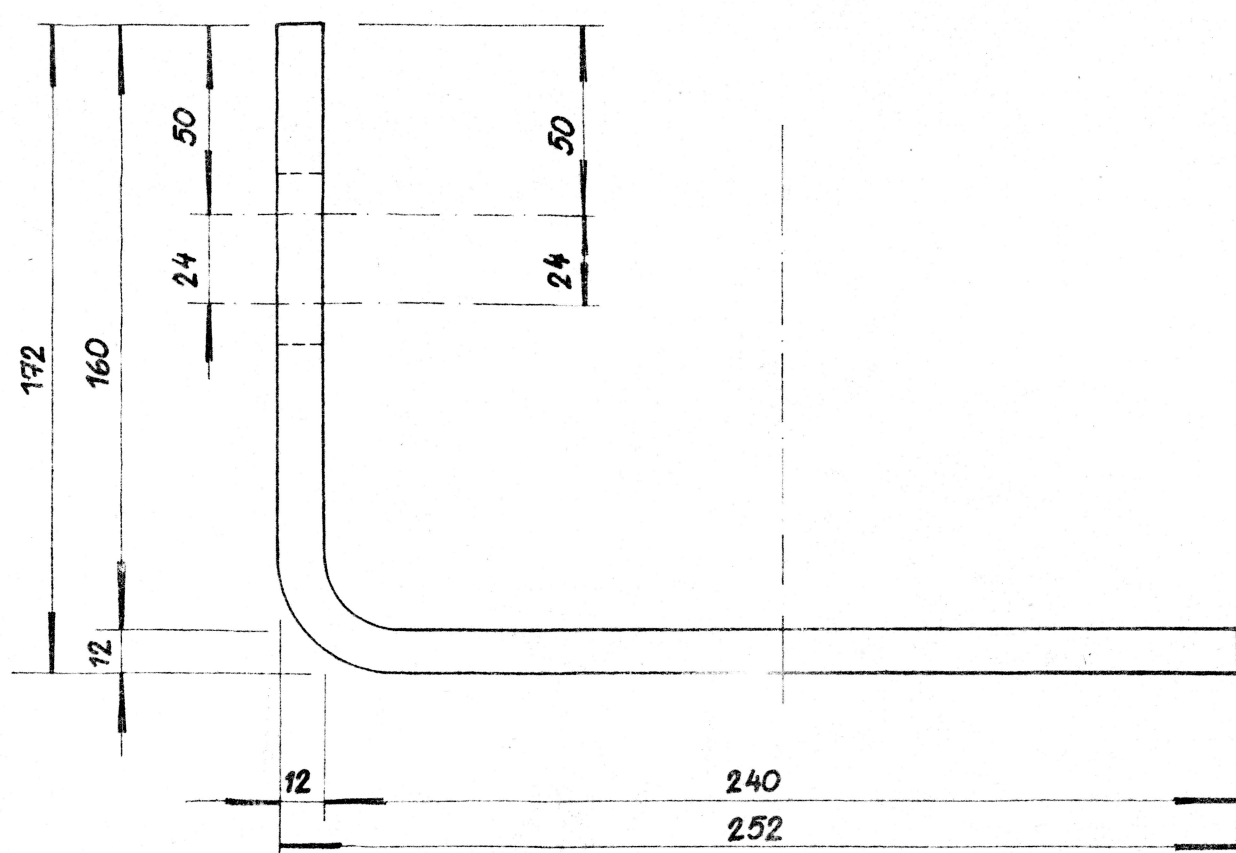


VODICÍ HÁK

MĚRITKO 1:1

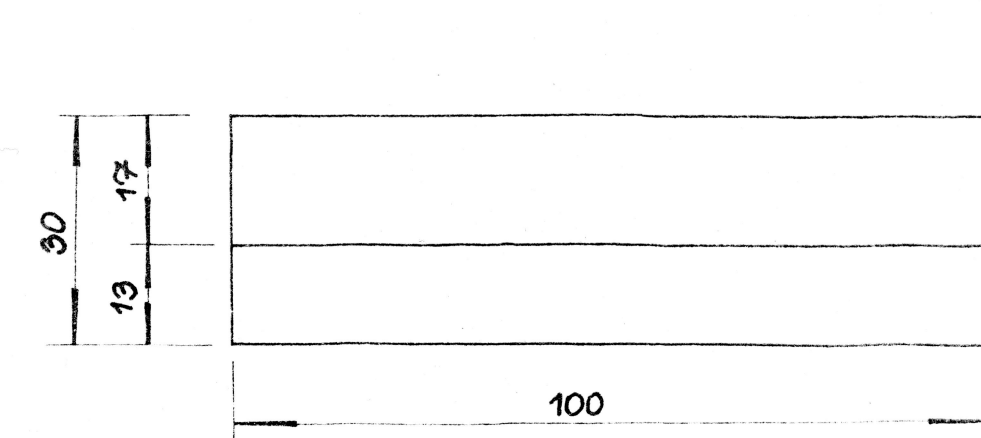


ZARÁŽKA

MĚRITKO 1:1

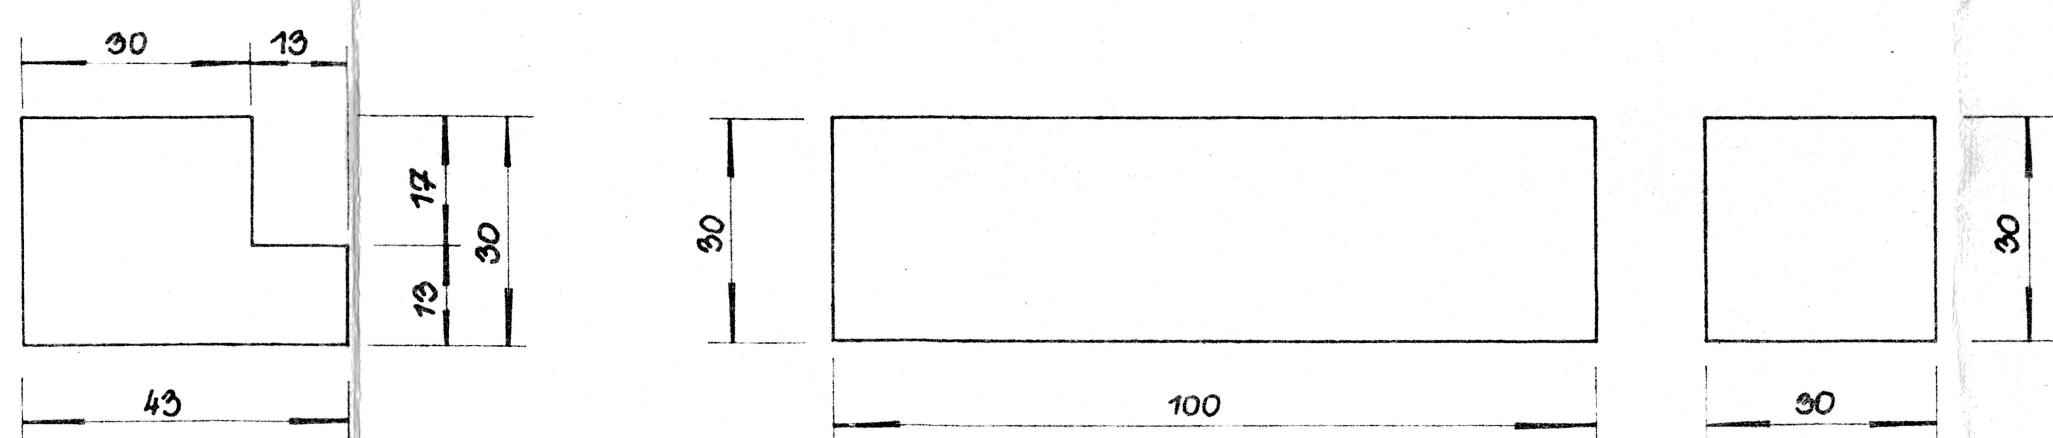

NEPOSUVNÉ ULOŽENÍ MOSTNIC


MĚRITKO 1:5

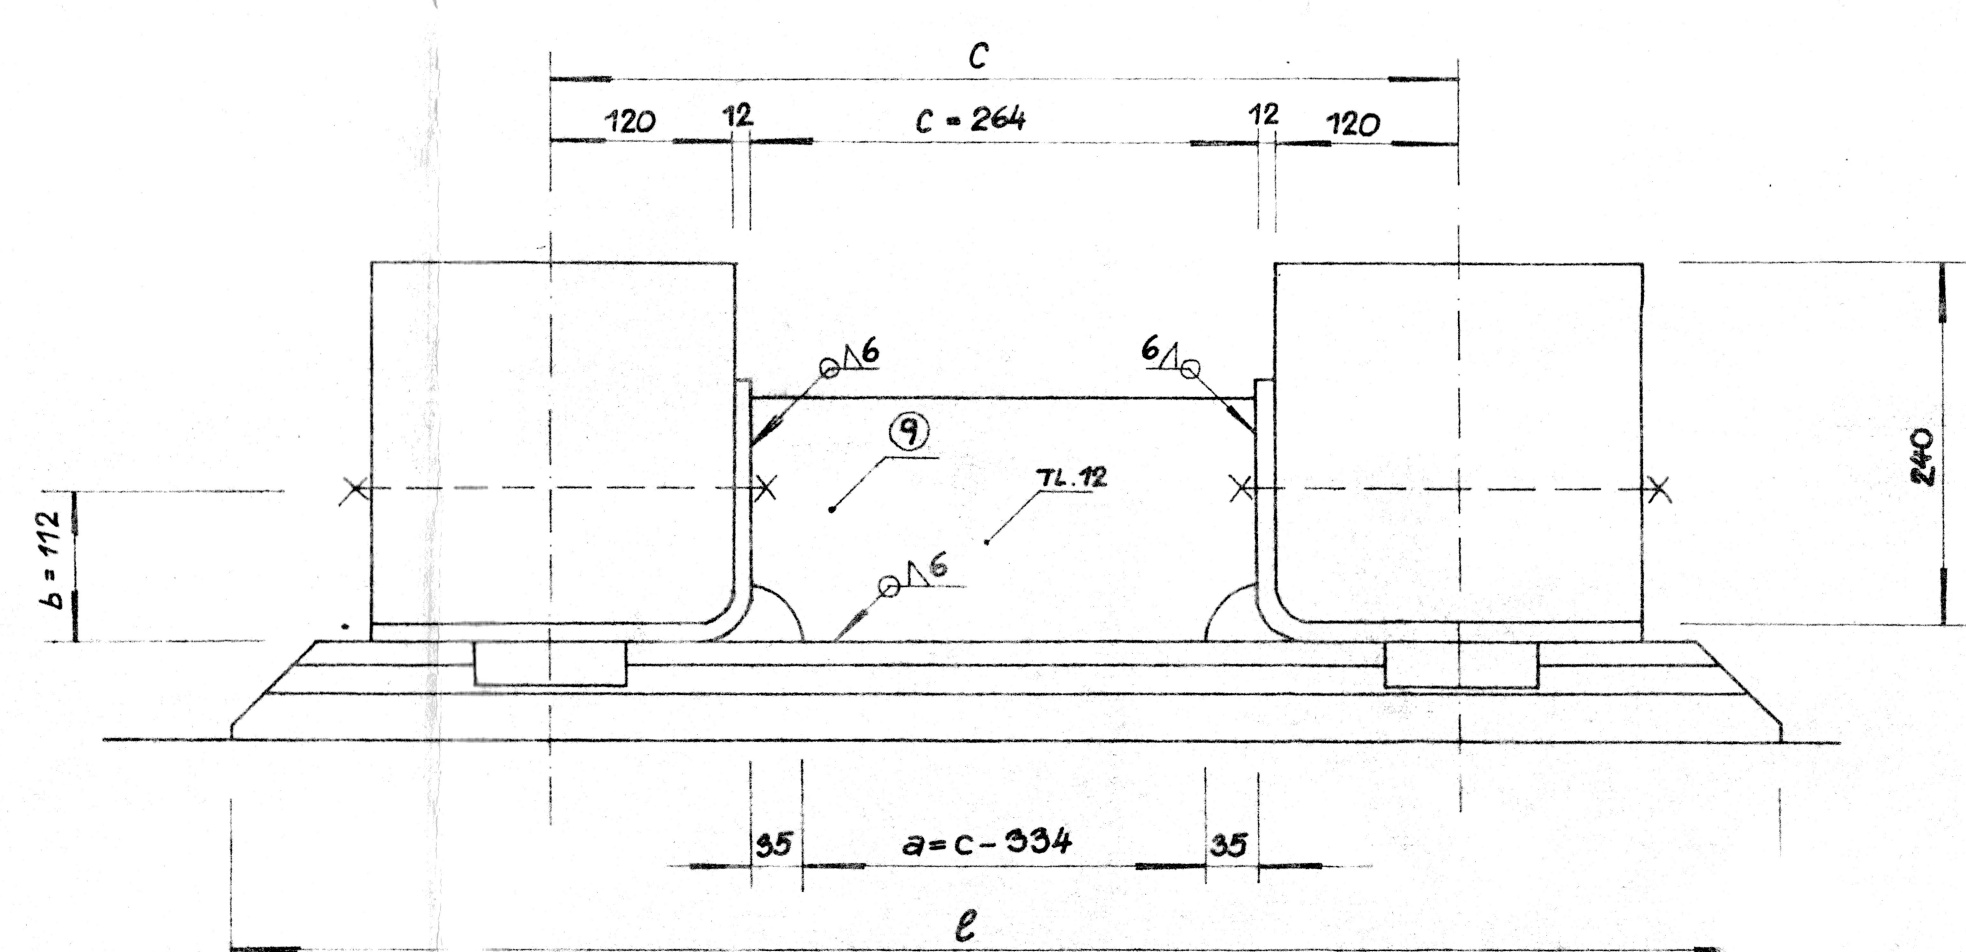

NEPOSUVNÉ ULOŽENÍ MOSTNIC


ULOŽNÁ LÍŠŤA SE ŠIKMÝMI ČELI

MĚRITKO 1:2

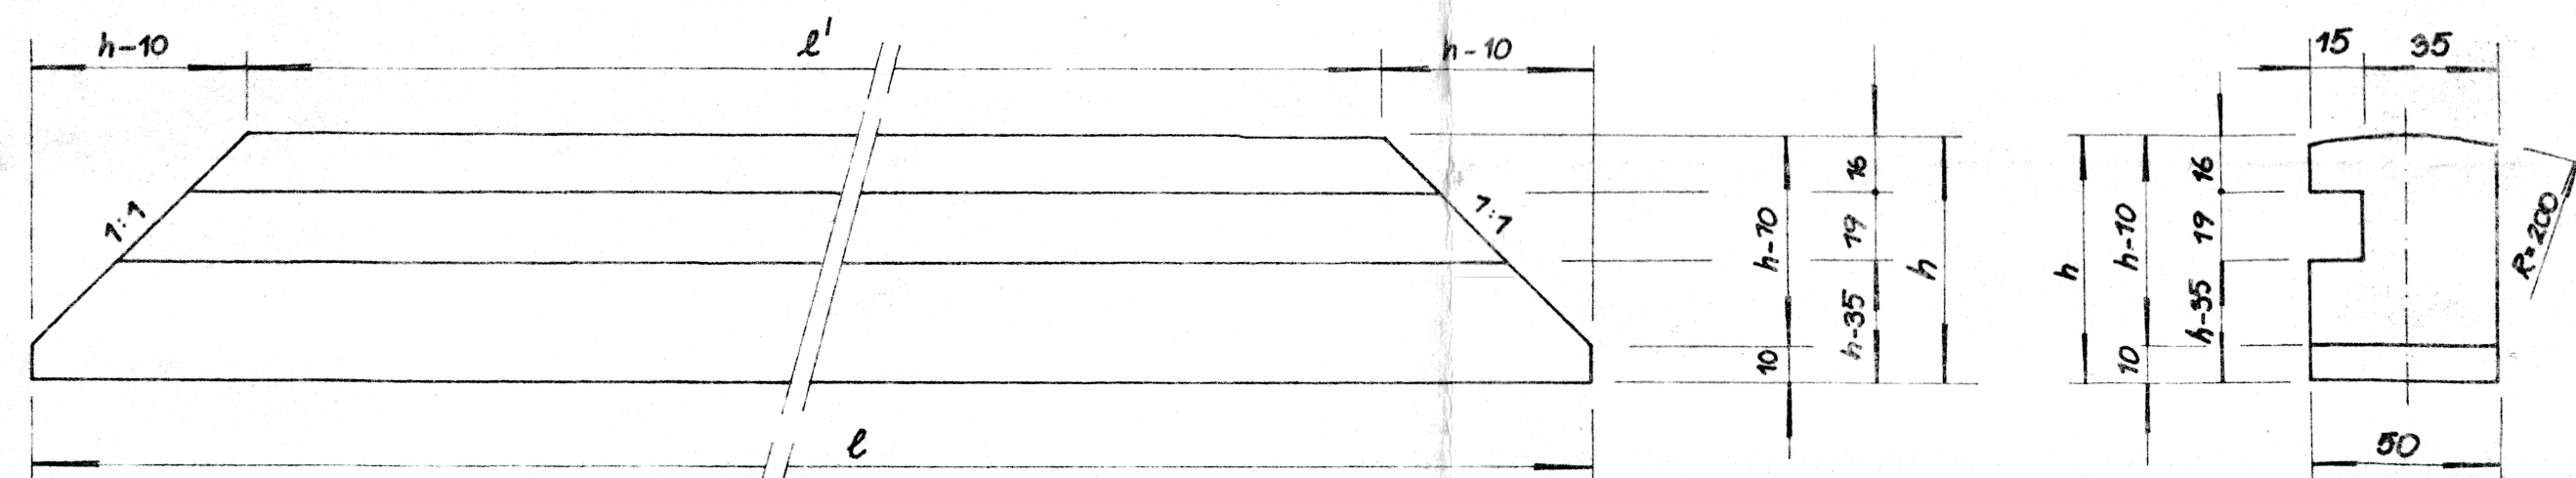

ULOŽNÁ LÍŠŤA S KOLMÝMI ČELI

MĚRITKO 1:2

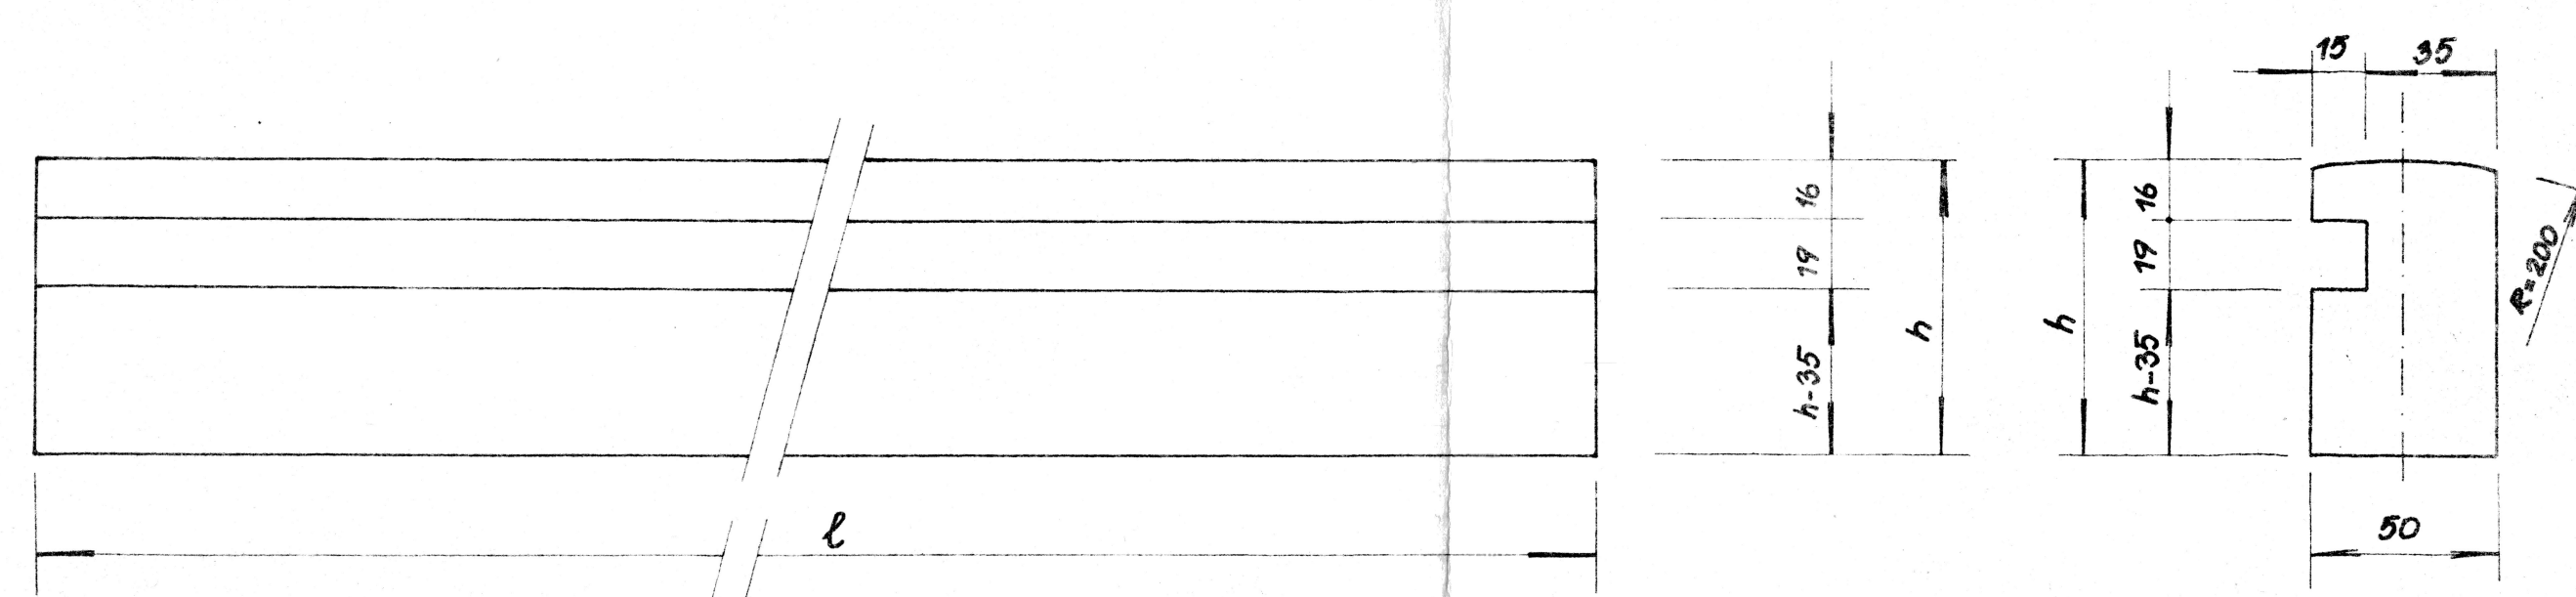

TABULKA ROZMĚRŮ ULOŽNÝCH LÍŠŤ

ČÍSLO KONSTRUKCE	PŘÍKLADY ROZMĚRŮ	PÁSMO	ČÍSLO MOSTNICE	PÁSMO	VÝŠKA LÍŠŤY		DĚLKA LÍŠŤY	
					L	P	L	P
KONSTRUKCE č. 1			1	K	84	76	325	325
			2		82	75	310	310
			3		82	75	310	310
			4		70	67	485	485
			5		68	67	480	480
			6		60	57	465	465
			7		60	55	465	465
			8		57	55	460	460
			9		57	55	460	460
			10		55	57	460	460
			11		55	56	460	460
			12		56	58	460	460
			13		56	57	460	460
			14		55	56	460	460
			15		55	54	455	455
			16		52	50	450	450
			17		62	59	470	470
			18		61	59	470	470
			19		73	70	490	490
KONSTRUKCE č. 2			20	N K	68	65	905	905
			21		103	101	325	325
			22	K	101	101	550	550
			23		100	100	550	550
			24		99	102	550	550
			25		87	89	520	520
			26		87	89	520	520
			27		80	81	525	525
			28		83	83	525	525
			29		81	84	520	520
			30		77	74	500	500
			31		78	75	500	500
			32		77	75	500	500
			33		66	61	480	480
			34		64	62	475	475
			35		63	64	475	475
			36		54	51	456	456
			37		52	51	450	450
			38		52	52	450	450
KONSTRUKCE č. 3			39		51	50	450	450
			40		53	53	450	450
			41		65	68	480	480
			42		70	66	485	485
			43		71	66	485	485
			44		73	71	490	490
			45		62	59	470	470
			46		57	56	465	465
			47		56	53	460	460
			48		67	66	480	480
			49		68	66	480	480
			50		67	67	480	480
			51		82	79	510	510
			52		81	78	510	510
			53		81	78	510	510
			54		94	92	535	535
			55		94	92	535	535
			56		93	92	540	540
			57		93	92	540	540
KONSTRUKCE č. 3			58	N	108	105	885	885
			59		109	108	885	885
			60	N K	94	68	325	325
			61	K	71	67	490	490
			62		67	67	485	485
			63		64	66	485	485
			64		53	56	460	460
			65		55	53	460	460
			66		54	54	460	460
			67		54	54	460	460
			68		54	54	460	460
			69		54	54	460	460
			70		54	54	460	460
			71		54	54	460	460
			72		54	54	460	460
			73		54	54	460	460
			74		54	54	460	460
			75		54	54	460	460
			76		54	54	460	460
			77		52	52	460	460
			78		64	64	475	475
			79		64	64	475	475
			80	N K	64	64	825	825
			81		64	64	825	825

POZNÁMKY

N : NA TĚTO LÍŠŤE BUDE PŘIVÁŘENO NEPOSUVNÉ ULOŽENÍ.  
K : TYTO LÍŠŤY BUDOU VYBĚNÝ S KOLMÝMI ČELI.

Dokumentace skutečného provedení stavby	
DODAVATEL	STAVEBNÍ DOZOR
Jméno, podpis, razítko, datum:	Jméno, podpis, razítko, datum:
UJAVĚČEC Všeob.	
LISKOVA 2029	
MOSTNÍ DRÁHA	
781 68 BRNO & PRAHA	

ODPOV. PROJEKTANT:	ING. LAKOMÝ	ČSO - STŘEDNÍ DRÁHA
VYPRACOVAL:	HORÁKOVÁ	MOSTNÍ OBYVOD
KRESLIL:	HORÁKOVÁ	BRODEK U PŘ.
PŘEZKOUEL:	ING. DAŠEK	NAČELNÍK MO:
KRAJ: SEVEROMOR.	OVN: PSETÍN	MVN: HORNÍ LÍDEČ
INVESTOR:		KUŽELA
OBJEKT:	GO MOSTU V KM 26,295 TRATI	DATUM:
	PÚCHOV - HORNÍ LÍDEČ, KOLEJ č. 2	FORMÁT:
		MĚRITKO:
		ÚČEL:
OBDAH:	DETAIL CENTRICKÉHO ULOŽENÍ MOSTNIC	PŘÍLOHA: