


TNS-ČD ŠUMPERK
SU_9079

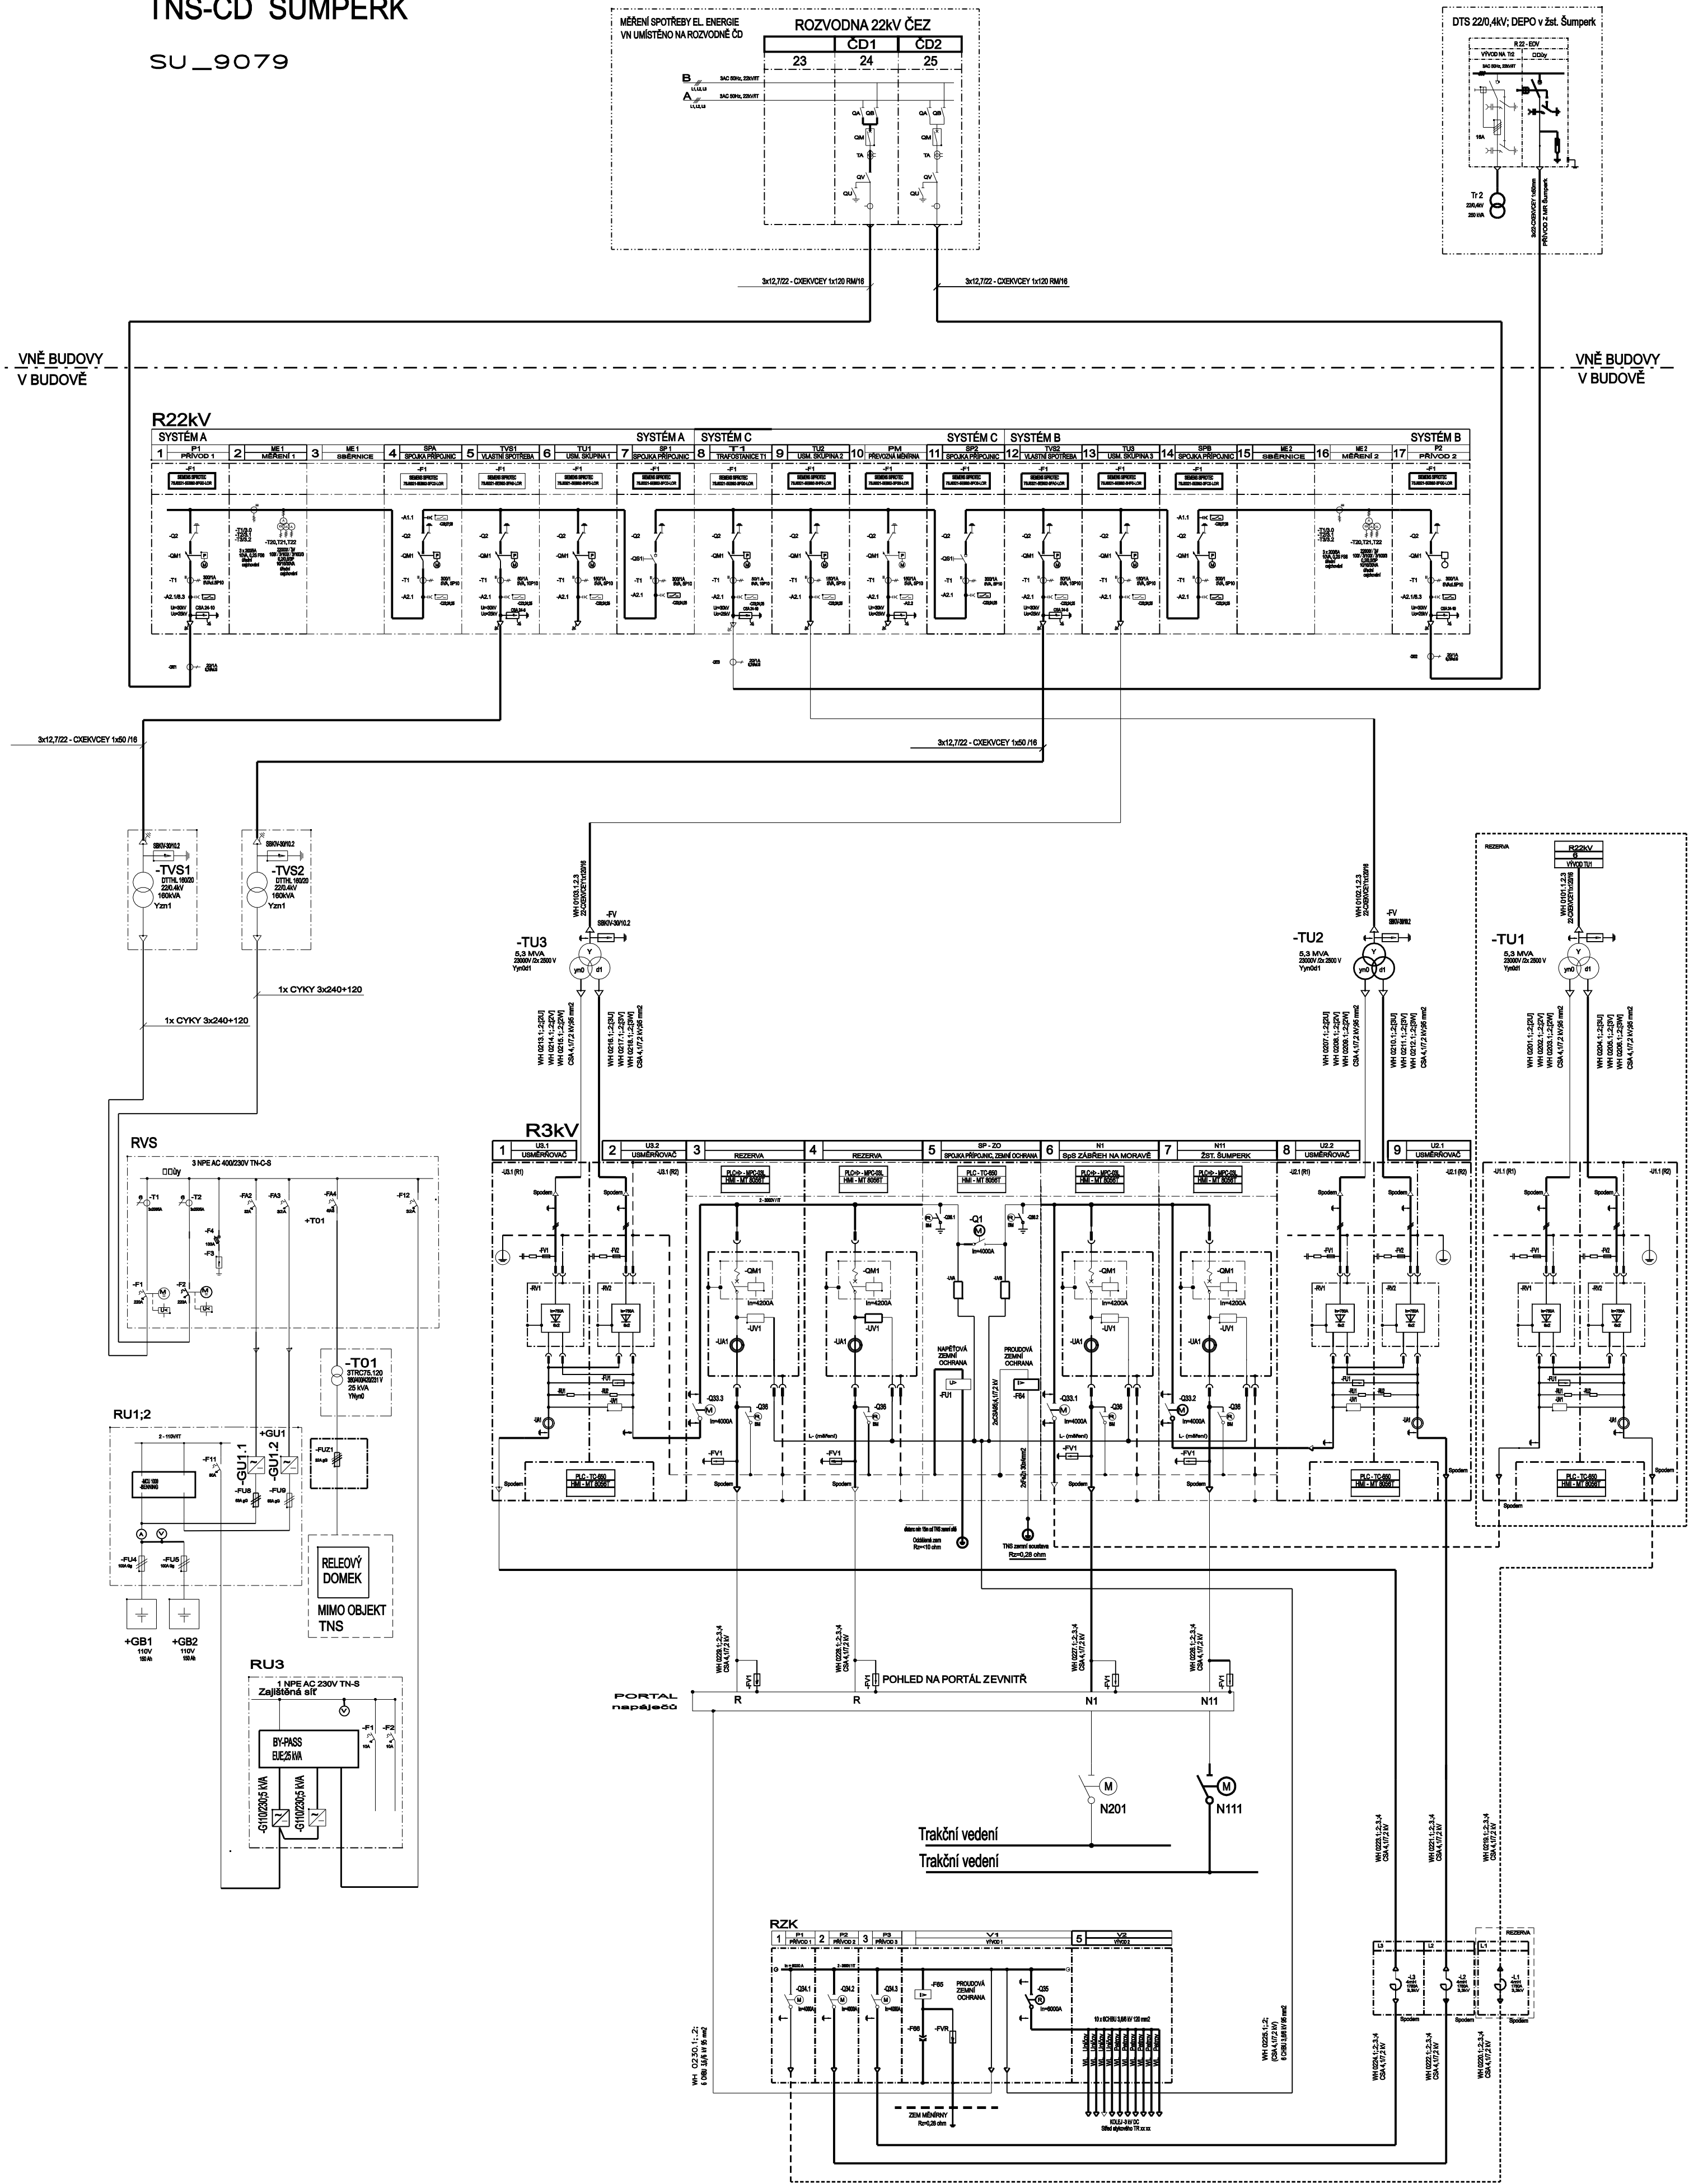

DOKUMENTACE SKUTEČNÉHO PROVEDENÍ
