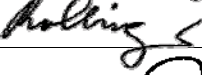


PARÉ ČÍSLO :

ODPOVĚDNÝ PROJEKTANT	ING. MAREK TYR		 Dubičné 106, Rudolfov 373 71 IČO: 48200891, DIČO: CZ48200891 Projekční pracoviště PLZEŇ Wenzigova 8, 301 00 PLZEŇ Tel.: 378 229 850-55, Fax: 378 229 870
NAVRHL, VYPRACOVAL	M. ROLLINGEROVÁ		
KRESLIL	M. ROLLINGEROVÁ		
KONTROLOVAL	ING. MAREK TYR		
OBJEDNATEL	SPRÁVA ŽELEZNIČNÍ DOPRAVNÍ CESTY, s.o. Stavební správa západ		
Název stavby : "Doplnění závor na přejezdech P1348 v km 23,017, P1360 v km 28,552 a P 1367 v km 33,149 na trati Březnice – Strakonice "		DATUM	11/2018
		ÚČEL	PSŘ
		ČÁST DOKUMENTACE	PŘÍLOHA ČÍSLO :
DOKLADY		H.	

**Doplnění závor na přejezdech P1348 v km 23,017, P1360 v km 28,552 a P 1367 v km 33,149 na trati
Březnice – Strakonice**

SEZNAM DOKLADŮ 1. část

H.1. Vyjádření správních orgánů	
H.1.1. Hasičský záchranný sbor Jihočeského kraje <i>Hasičský záchranný sbor Jihočeského kraje se stavbou souhlasí.</i>	č.j.: HSCB-5483-2/2017 UO-ST ze dne 13.9.2017
H.1.2. Městský úřad Blatná, odbor dopravy <i>Městský úřad Blatná, odbor dopravy se stavbou souhlasí. Požadavky budou respektovány při realizaci stavby.</i>	Zn.: MUBL 8649/2017 ze dne 17.8.2017
H.1.3. Krajská hygienická stanice Jihočeského kraje <i>Krajská hygienická stanice Jihočeského kraje se stavbou souhlasí.</i>	č.j.: KHSJC 26816/2017/HOK.PT-ST ze dne 27.9.2017
H.1.4. KÚ Jihočeského kraje, odbor životního prostředí - NATURA Stanovisko orgánu ochrany přírody podle § 45i odst.1 zákona č. 114/1992 Sb., o ochraně přírody a krajiny (v platném znění) <i>KÚ Jihočeského kraje, OŽP vydal stanovisko, že uvedený záměr nemůže mít samostatně nebo ve spojení s jinými záměry významný vliv na příznivý stav předmětu ochrany nebo celistvost evropsky významných lokalit a ptačích oblastí ležících na území v působnosti KÚ Jhč kraje.</i>	č.j. KUJCK 113494/2017/OZZL ze dne 04.10.2017
H.1.5. Městský úřad Blatná, odbor životního prostředí <i>Městský úřad Blatná, odbor životního prostředí se stavbou souhlasí. Podmínky budou respektovány.</i>	Zn.: MUBL 9461/17-117 ze dne 03.10.2017
H.1.6. Městský úřad Blatná, odbor majetku, investic a rozvoje <i>Městský úřad Blatná, odbor majetku, investic a rozvoje se stavbou souhlasí.</i>	Zn.: MUBL 9460/2017 ze dne 21.09.2017
H.1.7. KÚ Jihočeského kraje, odbor životního prostředí - EIA <i>KÚ Jihočeského kraje, OŽP vydal sdělení, že uvedený záměr nepodléhá posuzování vlivů na životní prostředí a veřejné zdraví podle zákona.</i>	č.j. KUJCK 106993/2017/OZZL ze dne 06.10.2017
H.1.8. Město Sedlice <i>Město Sedlice se stavbou souhlasí.</i>	Č.j.: MuS-0747/2017 ze dne 16.10.2017
H.1.9. Ředitelství silnic a dálnic ČR <i>ŘSD se stavbou souhlasí. Podmínky budou respektovány.</i>	zn.: 8218/17/32220/20/EN ze dne 6.10.2017
H.1.10. Městský úřad Blatná, odbor výstavby a ÚP <i>Městský úřad Blatná, odbor výstavby a ÚP vydal vyjádření, že uvedená stavba je v souladu se záměry územního plánování v dotčeném území.</i>	č.j.: MUBL 11152/2017 ze dne 11.10.2017
H.1.11. KÚ Jihočeského kraje, odbor dopravy a SH <i>KÚ Jihočeského kraje, odbor dopravy a SH se stavbou souhlasí. Podmínky budou respektovány.</i>	č.j. KUJCK 119935/2017/ODSH ze dne 18.10.2017
H.1.12. Policie ČR, Dopravní inspektorát Strakonice <i>Policie ČR, Dopravní inspektorát Strakonice se stavbou souhlasí. Podmínky budou respektovány.</i>	č.j. KRPC-133623-1/ČJ-2017-020706 ze dne 08.10.2017, KRPC-133623-3/ČJ-2017-020706 ze dne 23.7.2017
H.1.13. Rozhodnutí o změně rozsahu a způsobu zabezpečení křížení železniční dráhy s pozemní komunikací v úrovni kolejí (km 23,017) <i>č.j.: DUCR-72360/17/Sg ze dne 08.12.2017</i>	
H.1.14. Rozhodnutí o změně rozsahu a způsobu zabezpečení křížení železniční dráhy s pozemní komunikací v úrovni kolejí (km 28,552) <i>č.j.: DUCR-72364/17/Sg ze dne 08.12.2017</i>	
H.1.15. Rozhodnutí o změně rozsahu a způsobu zabezpečení křížení železniční dráhy s pozemní komunikací v úrovni kolejí (km 33,149) <i>č.j.: DUCR-72366/17/Sg ze dne 08.12.2017</i>	
H.1.16. Smlouva o smlouvě budoucí o zřízení věcného břemene - služebností mezi SZDC, s.o. a Městem Blatná (ú. Blatná)	
H.1.17. Povodí Vltavy, s.p. <i>Povodí Vltavy, s.p. souhlasí se záměrem bez připomínek.</i>	zn.: 63099/2017-142 ze dne 14.11.2017
H.1.18. Lesy ČR, s.p., Lesní správa Vodňany <i>Lesy ČR, s.p. se záměrem souhlasí. Podmínky budou respektovány při realizaci stavby.</i>	ze dne 13.12.2017
H.1.19. Smlouva o právu provést stavbu mezi SZDC, s.o. a ŘSD, s.p.o.	
H.1.20. Městský úřad Blatná, odbor životního prostředí <i>Souhlas vodoprávního úřadu podle ustanovení § 17 odst. 1 písm. a), c) vodního zákona formou závazného stanoviska</i>	Zn.: MUBL 33/2018 ze dne 02.01.2018
H.1.21. Městský úřad Blatná, odbor životního prostředí <i>Souhlas podle § 14 odst. 2 lesního zákona.</i>	Zn.: MUBL13890/2017 ze dne 05.01.2018
H.1.22. Vydání stavebního povolení č.j.: DUCR-14011/19/Kx dne 14.3.2019	
H.2. Vyjádření správců sítí	
H.2.1. CETIN, a.s. <i>Trasy sítí byly zakresleny do Koordinační situace stavby. Podmínky budou respektovány při realizaci stavby.</i>	č.j. 692250/17, č.j. žádosti: 0117 953 317 ze dne 16.08.2017
H.2.2. E.ON plyn <i>Trasy sítí byly zakresleny do Koordinační situace stavby. Podmínky budou respektovány při realizaci stavby.</i>	Zn.: M18391-16199495 ze dne 17.08.2017, Zn.: J20898-16217066 ze dne 1.12.2017, M18391-16286421 ze dne 05.11.2018 platné do 02.11.2020, zn.: I12394-16287715 ze dne 8.12.2018
H.2.3. E.ON elektro <i>Trasy sítí byly zakresleny do Koordinační situace stavby. Podmínky budou respektovány při realizaci stavby.</i>	Zn.: M18391-16199495 ze dne 17.08.2017, Zn.: P15964-16225205 ze dne 08.01.2018, zn.: M18391-16286421 ze dne 5.11.2018 platné do 2.11.2020, F5285-16287723 ze dne 12.11.2018
H.2.4. T-Mobile Czech Republic, a.s. <i>Nedojde ke kolizi s technickou infrastrukturou společnosti T-Mobile.</i>	Zn.: E28641/17, E28640/17, E28639/17 ze dne 16.08.2017, E40297/18, E40296/18, E40298/18 ze dne 2.11.2018 platné do 2.11.2019

Vyjádření správních orgánů

"Doplnění závor na přejezdech P1348 v km 23,017, P1360 v km 28,552 a P 1367 v km 33,149 na trati Březnice – Strakonice"

**H.1.1.**

DOŠLO DNE: 19.09.2017
Č.J.: 8/12
PŘIDĚLENO: [signature]

Hasičský záchranný sbor Jihočeského kraje
územní odbor Strakonice, Podsrpenská 438, 386 01 Strakonice

Č. j.: HSCB-5483-2/2017 UO-ST

TMS Projekt s.r.o.

Wenzigova 8

301 00 Plzeň

Strakonice 13. září 2017

Počet stran: 2

Příloha: 1/dokumentace

Závazné stanovisko dotčeného orgánu na úseku požární ochrany

K Vaší žádosti č.j. 287/ŽAD/17 došlé dne 6. 9. 2017, vyřizuje M. Rollingerová.

Vyřizuje: nprap. Bc. Petra Koubová, tel.: 950 215 157, datová schránka ID: **ph9aiu3**, e-mail: petra.koubova@jck.izscr.cz

P-478-17

Název stavby: Doplnění závor na přejezdech P1348 v km 23, 017, P1360 v km 28, 552
a P1367 v km 33, 149 na trati Březnice- Strakonice

Místo stavby: poz. 1329/68 v k.ú. Sedlice u Blatné a 1938/2 k.ú. Blatná

Stavebník: Správa železniční dopravní cesty, s.o., Dlážděná 1003, 110 00 Praha

Předložený druh dokumentace: stavební řízení

Jméno a příjmení zpracovatele PBŘ, číslo ČKAIT, PBŘ ze dne:

Ing. Marek Tyr ČKAIT č. 0201794, PBŘ z 11/2017

Hasičský záchranný sbor Jihočeského kraje jako dotčený orgán dle ustanovení § 26 odst. 2 písm. b) a ustanovení § 31 odst. 1 písm. b) zákona č. 133/1985 Sb., o požární ochraně, ve znění pozdějších předpisů (dále jen „zákon o PO“), posoudil výše uvedenou dokumentaci předloženou dne 6. září 2017 a k této dokumentaci vydává v souladu s ustanovením § 31 odst. 4 zákona o PO a dále dle ustanovení § 149 odst. 1 zákona č. 500/2004 Sb., správního řádu, ve znění pozdějších předpisů

souhlasné závazné stanovisko

Odůvodnění

Posouzená dokumentace specifikovaná v úvodu závazného stanoviska splňuje obsahové náležitosti v souladu s ustanovením § 41 vyhlášky č. 246/2001 Sb., o stanovení podmínek požární bezpečnosti a výkonu státního požárního dozoru (vyhláška o požární prevenci), ve znění vyhlášky č. 221/2014 Sb. Z obsahu posouzené dokumentace vyplývá, že jsou splněny požadavky požární bezpečnosti staveb kladené na danou stavbu vyhláškou č. 23/2008 Sb., o technických podmínkách požární ochrany staveb, ve znění vyhlášky č. 268/2011 Sb.

Poučení

V souladu s ustanovením § 46 odst. 3 vyhlášky č. 246/2001 Sb., o stanovení podmínek požární bezpečnosti a výkonu státního požárního dozoru (vyhláška o požární prevenci), ve znění vyhlášky č. 221/2014 Sb., si Hasičský záchranný sbor Jihočeského kraje jeden výtisk požárně bezpečnostního řešení ponechává ve své dokumentaci.

K případným změnám proti posouzené projektové dokumentaci je třeba vyžádat si nové závazné stanovisko z hlediska požární ochrany.

Proti obsahu závazného stanoviska nelze podat samostatné odvolání. Odvolání lze podat prostřednictvím správního orgánu, který vydal rozhodnutí ve věci, která je předmětem řízení, a to ve lhůtě stanovené v příslušném rozhodnutí.



A handwritten signature in blue ink, appearing to read "V. Z. Šmejkal".

plk. Ing. Ota Šmejkal

ředitel územního odboru HZS Jihočeského kraje
rada

Počet výtisků:

Výtisk 1: *adresát*

Výtisk 2 : *uložen*

M ě s t s k ý ú ř a d B l a t n á

Odbor dopravy

tř. T. G. Masaryka 322, 388 11 Blatná

tel.: 383 416 220

Váš dopis zn.**Ze dne:** 17.08.2017**Naše značka:** MUBL 8649/2017**Vyřizuje:** Ing. Jan Valášek**Telefon:** 383 416 220**e-mail:** valasek@mesto-blatna.cz**Datum:** 30.08.2017**TMS Projekt s.r.o.**

Wenzigova 106

301 00 Plzeň

Vyjádření ke stavbě „Doplnění závor na přejezdech P1348 v km 23,017; P1360 v km 28,552 a P1367 v km 33,149 na trati Březnice-Strakonice“

Městský úřad Blatná, odbor dopravy (dále jen „silniční správní úřad“), příslušný k výkonu silničního správního úřadu na silnicích II., III. třídy a účelových komunikacích podle § 40 odst. 4 písm. a) zákona č. 13/1997 Sb., v platném znění (dále jen „zákon o pozemních komunikacích“) a na místních komunikacích podle odst. 5 písm. b) zákona o pozemních komunikacích a podle veřejnoprávní smlouvy uzavřené mezi Městem Sedlice a Městem Blatná č. SH-20/2006; v souladu s ustanoveními § 154 a § 155 zákona č. 500/2004 Sb. v platném znění (dále jen „správní řád“), vydává ke stavbě

„Doplnění závor na přejezdech P1348 v km 23,017; P1360 v km 28,552 a P1367 v km 33,149 na trati Březnice-Strakonice“ (dále jen „stavba“) následující**VYJÁDŘENÍ:**

- 1.) Jelikož se všechny dotčené přejezdy nachází na silnici I. třídy (I/20), bude ke stanovení místní úpravy provozu (výměny dopravních značek A 29 namísto stávajících značek A 30), stejně jako k povolení případné uzavírky a stanovení přechodné úpravy provozu při provádění stavby, příslušným silničním správním úřadem odbor dopravy a SH Krajského úřadu Jihočeského kraje České Budějovice.
- 2.) Speciálním stavebním úřadem pro stavby na dráze bude Drážní úřad.
- 3.) Z hlediska ostatních komunikací (silnic II. a III. třídy, místních a účelových komunikací), pro něž je příslušným silničním správním úřadem zdejší odbor, **požadujeme v souvislosti se stavbou (instalací závor) v případě přejezdu P1367 doplnění dopravního značení na silnici II/173 před křižovatkou se silnicí I/20 takto:**
 - v místě 240 m před železničním přejezdem (tj. cca 60 - 70 m před křižovatkou se sil. I/20) bude nutné doplnit dopravní značku A 29 „železniční přejezd ze závorami“ se směrovou šipkou E 7b (vpravo) a návěsní deskou A 31a;
 - jelikož nové značení bude umístěno přibližně do místa, kde jsou nyní osazeny směrové dopravní značky IS 3b a IS 3c, bude třeba tyto značky umístit dále od

křižovatky tak, aby byly nejméně 30 m před novými značkami A 29 + E 7b + A 31a;

- stávající dopravní značku II 7 „čerpací stanice“ se směrovou šipkou E 7b (vlevo) bude nutné přemístit tak, aby byla nejméně 30 m před místem, kam budou přemístěny směrové dopravní značky IS 3b a IS 3c.

Upozornění:

Toto vyjádření neřeší majetkoprávní vztahy, nenahrazuje územní rozhodnutí, územní souhlas, ohlášení stavby nebo stavební povolení, či případné jiné obdobné povolení podle stavebního nebo drážního zákona, ani povolení uzavírky komunikace, stanovení přechodné a místní úpravy na pozemních komunikacích, podle zákonů o pozemních komunikacích a o silničním provozu.

Ing. Jan Valášek
vedoucí odboru dopravy

KRAJSKÁ HYGIENICKÁ STANICE**JIHOČESKÉHO KRAJE SE SÍDLEM V ČESKÝCH BUDĚJOVICÍCH**

adresa: Na Sadech 25, 370 71 České Budějovice, tel.: +420 387 712 111, fax: +420 387 712 158

e-mail: khsch@khsch.cz, ID datová schránka: agzai3c

Váš dopis značky: č.j. 287/ŽAD/17

Ze dne: 5.9.2017

VYPRAVENÍ NE

29-09-2017

Naše č.j.: KHSJC 26816/2017/HOK.PT-ST

Spisová značka: S-KHSJC 26816/2017

TMS s.r.o.**Projekční pracoviště Plzeň****Wenzigova 8****301 48 Plzeň**

Vyřizuje: MUDr.Bazgierová

Tel. číslo: 387 712 812

Datum: 27.9.2017

Závazné stanovisko orgánu ochrany veřejného zdraví na akci :**„ Doplnění závor na přejezdech P 1348 v km 23,017, P1360 v km 28,552 a P1367 v km 33,149 na trati Březnice - Strakonice“ stavební řízení.**

Krajská hygienická stanice Jihočeského kraje se sídlem v Českých Budějovicích vydává podle § 77 zákona č. 258/2000 Sb., o ochraně veřejného zdraví a o změně některých souvisejících zákonů ve znění pozdějších předpisů (dále jen „zákon č. 258/2000 Sb.“) ve spojení s § 149 odst. 1 zákona č. 500/2004 Sb., správní řád (dále jen „s. ř.“) toto

závazné stanovisko:

s projektovou dokumentací na akci : **„ Doplnění závor na přejezdech P 1348 v km 23,017, P1360 v km 28,552 a P1367 v km 33,149 na trati Březnice - Strakonice“ stavební řízení** (dále jen „projektová dokumentace“), předloženou orgánu ochrany veřejného zdraví dne 6.9.2017 žadatelem Správa železniční dopravní cesty, s.o., se sídlem Praha 1, Nové Město, Dlážďená 1003/7, 110 00 Praha 1, IČ: 70994234 (dále jen „žadatel“), zastoupeným na základě plné moci ze dne 30.6.2017 zmocněncem TMS s.r.o., Projekční pracoviště Plzeň, Wenzigova 8, 301 48 Plzeň, IČ : 48200891 jako podkladu ke stavebnímu řízení

s e s o u h l a s í**Odůvodnění:**

Žadatel podal KHS Jč kraje dne 6.9.2017 žádost o vydání závazného stanoviska k projektové dokumentaci na akci : **„ Doplnění závor na přejezdech P 1348 v km 23,017, P1360 v km 28,552 a P1367 v km 33,149 na trati Březnice - Strakonice“ stavební řízení.**

Předmětem projektu je doplnění závor na výše uvedených přejezdech na železniční trati Březnice - Strakonice. Přejezdy jsou ve stávajícím stavu zabezpečeny přejezdovým zabezpečovacím zařízením světelným bez závor. V blízkosti přejezdů budou umístěny nové technologické domky. Na

přejezdech bude provedena rekonstrukce přejezdové konstrukce. V rámci této stavby bude provedena pokládka kabelů podél železniční trati.

KHS Jč kraje posoudila předloženou projektovou dokumentaci. Ve věci nebyl shledán rozpor mezi předloženou projektovou dokumentací a zájmy chráněnými orgánem ochrany veřejného zdraví podle zákona č. 258/2000 Sb., o ochraně veřejného zdraví a o změně některých souvisejících zákonů ve znění pozdějších předpisů .

Krajská hygienická stanice
Jihočeského kraje (34)
se sídlem v Č. Budějovicích
Na Sadech 25
370 71, České Budějovice

MUDr. Mária Bazgierová

ved.oddělení HOK Prachatice - Strakonice



ODBOR ŽIVOTNÍHO PROSTŘEDÍ, ZEMĚDĚLSTVÍ A LESNICTVÍ

Č.j.: KUJCK 113494/2017/OZZL
Sp.zn.: OZZL 104526/2017/krtr

datum: 4. 10. 2017

vyřizuje: Kristýna Trykarová

telefon: 386 720 800

Věc: Stanovisko orgánu ochrany přírody z hlediska možného významného vlivu záměru „Doplnění závor na přejezdech P1348 v km 23,017, P1360 v km 28,552 a P1367 v km 33,149 na trati Březnice – Strakonice“ na příznivý stav předmětu ochrany nebo celistvost evropsky významných lokalit a ptačích oblastí.

Krajský úřad – Jihočeský kraj, odbor životního prostředí, zemědělství a lesnictví (dále jen krajský úřad), obdržel dne 5.9.2017 žádost o vydání stanoviska k záměru „Doplnění závor na přejezdech P1348 v km 23,017, P1360 v km 28,552 a P1367 v km 33,149 na trati Březnice – Strakonice“. Žadatelem je Správa železniční dopravní cesty, státní organizace, Stavební správa západ, Sokolovská 278/1955, 190 00 Praha 9, IČ: 70994234, prostřednictvím TMS Projekt s.r.o., Projekční pracoviště Plzeň, Wenzigova 8, 301 00 Plzeň, IČ: 48200891.

Předmětem projektu je doplnění závor na přejezdech P1348 v km 23,017, P1360 v km 28,552 a P1367 v km 33,149 na železniční trati Březnice – Strakonice. V současné době jsou přejezdy zabezpečeny přejezdovým zabezpečovacím zařízením světelným bez závor. V blízkosti přejezdů budou umístěny nové technologické domky (max. 2,5 x 3,6 m). Na přejezdech bude provedena rekonstrukce přejezdové konstrukce.

Krajský úřad, jako příslušný správní orgán podle § 67 odst. 1 písm. g) zákona č. 129/2000 Sb., o krajích (krajské zřízení), ve znění pozdějších předpisů, a dále dle § 77a odst. 4 písm. n) zákona č. 114/1992 Sb., o ochraně přírody a krajiny, ve znění pozdějších předpisů (dále jen zákon), vydává v souladu s ustanovením § 45i odst. 1 zákona a na základě předložených podkladů k danému záměru, toto stanovisko:

Uvedený záměr nemůže mít samostatně nebo ve spojení s jinými záměry významný vliv na příznivý stav předmětu ochrany nebo celistvost evropsky významných lokalit a ptačích oblastí ležících na území v působnosti Krajského úřadu – Jihočeský kraj.

Odůvodnění:

Předmětem projektu je doplnění závor na přejezdech P1348 v km 23,017, P1360 v km 28,552 a P1367 v km 33,149 na železniční trati Březnice – Strakonice. V současné době jsou přejezdy zabezpečeny přejezdovým zabezpečovacím zařízením světelným bez závor. V blízkosti přejezdů budou umístěny nové technologické domky (max. 2,5 x 3,6 m). Na přejezdech bude provedena rekonstrukce přejezdové konstrukce.

Přejezdy P1360 v km 28,552 a P1367 v km 33,149 na železniční trati Březnice – Strakonice se nacházejí mimo evropsky významné lokality vyhlášené nařízením vlády č. 318/2013 Sb., v platném znění (dále jen nařízení vlády) a ptačí oblasti ležící na území v působnosti krajského úřadu a plánovaný záměr nebude mít na žádnou z těchto lokalit, ani jejich předměty ochrany, žádný vliv.

Přejezd P1348 v km 23,017 na železniční trati Březnice – Strakonice se nachází v těsné blízkosti Evropsky významné lokality CZ0313094 Blatná (jedná se o areál zámeckého parku na jihozápadním okraji města Blatná při pravém břehu řeky Lomnice), kde je předmětem ochrany dle nařízení vlády, druh – páchník hnědý (*Osmoderma eremita*). Doplnění závor a rekonstrukce přejezdové konstrukce na přejezdu P1348 v km 23,017 na železniční trati Březnice – Strakonice bude realizováno mimo Evropsky významnou lokalitu Blatná a neovlivní příznivý stav předmětu ochrany nebo celistvost této lokality.

Zdejší orgán ochrany přírody proto vyloučil významný vliv záměru na příznivý stav předmětu ochrany nebo celistvost evropsky významných lokalit a ptačích oblastí ležících na území v působnosti Krajského úřadu – Jihočeský kraj.

Na základě znalosti biologie předmětů ochrany druhů a biotopů, které jsou předmětem ochrany podle práva Evropských společenství (Směrnice Rady 92/43/EHS, ze dne 21. května 1992, o ochraně přírodních stanovišť, volně žijících živočichů a planě rostoucích rostlin, příloha IV – druhy živočichů a rostlin v zájmu společenství, které vyžadují přísnou ochranu) a na základě posouzení žádosti ve vztahu k druhům ptáků podle Směrnice Rady

2009/147/ES, ze dne 30. listopadu 2009, o ochraně volně žijících ptáků, vyhodnotil správní orgán, že provedení záměru nepovede k žádnému negativnímu ovlivnění příznivého stavu druhů přírodních stanovišť, volně žijících živočichů a planě rostoucích rostlin v ČR z hlediska jeho ochrany.

Ing. Zdeněk Klimeš
pověřený vedením odboru životního prostředí,
zemědělství a lesnictví

Obdrží:

Správa železniční dopravní cesty, státní organizace, Stavební správa západ, Sokolovská 278/1955, 190 00 Praha 9 – prostřednictvím: TMS Projekt s.r.o., Projekční pracoviště Plzeň, Wenzigova 8, 301 00 Plzeň (prostřednictvím DS)

Krajský úřad – Jihočeský kraj, odbor životního prostředí, zemědělství a lesnictví, oddělení ochrany přírody a krajiny a EIA (EIA – Ing. Jana Kubecová) – zde

Městský úřad Blatná odbor životního prostředí

tř. T.G.Masaryka 322
388 01 Blatná

tel.č.: 383 416 111*

TMS Projekt s.r.o.
Dubičné 106
373 71 RUDOLFOV

Vaše zn.:
287/ŽAD/17

Číslo jednací.:
MUBL 9461/17-117

Vyřizuje:
Nuslová, DiS.
Ing. Dolejš
J.Poisl
Jahoda DiS.
Ing. Šustrová

Blatná 03.10.2017

Sdělení MěÚ Blatná, odboru ŽP, k záměru „Doplnění závor na přejezdech P1348, P1360 a P1367.“

Dle předložené projektové dokumentace se jedná o doplnění závor na železniční trati Březnice – Strakonice na přejezdech P1348 v km 23,017, P1360 v km 28,552 a P1367 v km 33,149 v k. ú. Blatná, Hněvkov u Blatné, Němčice u Sedlice, Sedlice u Blatné.

Vydávané sdělení k záměru, pod č.j. MUBL 9467/17-116 neřeší majetkoprávní ani jiné obdobné vztahy a nenahrazuje souhlas ke vstupu na pozemky.

Sdělení informuje o zákonných podmínkách, dle jednotlivých zákonů, k uvedenému záměru.

1) Sdělení z hlediska zákona č. 334/1992 Sb., o ochraně zemědělského půdního fondu (dále jen ZPF) v platném znění:

K navrhovanému záměru nemáme námitek, neboť dle předložené dokumentace, nebudou jeho realizací dotčeny zájmy chráněné tímto zákonem.

2) Sdělení z hlediska zákona č. 114/1992 Sb., o ochraně přírody a krajiny v platném znění:

K navrhovanému záměru nemáme námitek, neboť dle předložené dokumentace, nebudou jeho realizací dotčeny zájmy chráněné tímto zákonem.

3) Sdělení dle zákona č. 289/1995 Sb., o lesích a o změně a doplnění některých zákonů (dále jen lesní zákon), ve znění pozdějších předpisů:

Upozorňujeme na dodržení § 14 odst. 2 lesního zákona, ze kterého vyplývá: „Dotýká-li se řízení podle zvláštních předpisů zájmů chráněných tímto zákonem, rozhodne stavební úřad nebo jiný orgán státní správy jen se souhlasem příslušného orgánu státní správy lesů, který může svůj souhlas vázat na splnění podmínek. **Tohoto souhlasu je třeba i k dotčení pozemků do vzdálenosti 50 m od okraje lesa.** Souhlas vydávaný jako podklad pro rozhodnutí o umístění stavby nebo územní souhlas a dále pro rozhodnutí o povolení stavby, zařízení nebo terénních úprav anebo jejich ohlášení je závazným stanoviskem podle správního řádu a není samostatným rozhodnutím ve správním řízení“.

Místně příslušným orgánem státní správy lesů je ve Vašem případě Městský úřad Blatná, odbor životního prostředí.

V případě, že budou stavební práce prováděny ve vzdálenosti do 50 m od pozemku určeného k plnění funkcí lesa (PUPFL), je nutné požádat o souhlas pro rozhodnutí o povolení stavby, samostatným podáním doplněným o tyto podklady:

- žádost s přesným uvedením záměru,
- snímek katastrální mapy s konkrétně vyznačenou situací stavby a s vyznačením minimální vzdálenosti zamýšlených stavebních prací od jednotlivých okrajů pozemků určených k plnění funkcí lesa,
- vyjádření příslušného odborného lesního hospodáře.

Souhlas k dotčeným pozemkům do 50 m od okraje lesa bude podkladem pro navazující stavební řízení.

4) Sdělení dle zákona č. 185/2001 Sb., o odpadech a o změně některých dalších zákonů (dále jen zákon o odpadech):

Z hlediska zákona o odpadech nemáme k předloženému záměru námitek. Veškeré odpady vzniklé při stavbě musí být po vytřídění přednostně využity, ostatní budou odstraněny v souladu se zákonem o odpadech a prováděcími předpisy, přičemž musí být převedeny do vlastnictví pouze osobě oprávněné k jejich převzetí podle § 12 odst. 3 zákona o odpadech.

5) Sdělení dle zákona č. 254/2001 Sb., o vodách a o změně některých předpisů (vodní zákon), ve znění pozdějších předpisů:

V případě překopů či podvrtů drobných vodních toků pokládkou kabelů či vedení trasy kabelů ve stanoveném záplavovém území drobného vodního toku Lomnice bude záměr stavby vyžadovat udělení souhlasu podle ustanovení § 17 odst. 1 vodního zákona, od vodoprávního úřadu, odboru životního prostředí MěÚ Blatná. Vodoprávnímu úřadu se předkládá tiskopis žádosti o udělení souhlasu a přílohy uvedené na konci žádosti, včetně stanoviska Povodí Vltavy, státní podnik.

Vodoprávní souhlas bude podkladem pro navazující stavební řízení.

6) Sdělení dle zákona č. 201/2012 Sb., o ochraně ovzduší:

K navrhovanému záměru nemáme námitek, neboť dle předložené dokumentace, nebudou jeho realizací dotčeny zájmy chráněné tímto zákonem.

podepsáno zaručeným elektronickým podpisem
Ing. Martin Dolejš
vedoucí odboru životního prostředí

Na vědomí:
Městský úřad Blatná, odbor výstavby a územního plánování

DOŠLO DNE: 26. 9. 2017
Č.J.: 852
PŘIDĚLENO: [signature]

H.1.6.



**Městský úřad Blatná, odbor majetku, investic
a rozvoje**

třída T. G. Masaryka 322, 388 11 Blatná
tel.: 383 416 111

VÁŠ DOPIS ZNAČKY/ZE DNE:

NAŠE ZNAČKA: MUBL 9460/2017

VYŘIZUJE/LINKA: PEŠKOVÁ/383416132

V BLATNÉ DNE: 21. 9. 2017

TMS Projekt s.r.o.

Projekční pracoviště Plzeň

Wenzigova 8

301 00 Plzeň

Žádost o souhlas s umístěním stavby na pozemcích ve vlastnictví města Blatná

Městský úřad Blatná, odbor majetku, investic a rozvoje, Vám tímto sděluje, že Vaše žádost o umístění stavby na pozemcích p.č. 2058/2, 2083/39, p.č. 2083/3 a p.č. 2084/1 k.ú. Blatná ve vlastnictví města Blatná, byla dne 20. září 2017 projednána Radou města Blatná, která přijala toto usnesení:

Usnesení č. 307/17

k žádosti o souhlas s umístěním stavby.

RM po projednání

souhlasí

s umístěním stavby na pozemcích p.č. 2058/2, p.č. 2083/39, p.č. 2083/3 a p.č. 2084/1 k.ú. Blatná ve vlastnictví města Blatná, za účelem doplnění závor v souvislosti s realizací akce „Doplnění závor na přejezdech P1348 v km 23,017, P1360 v km 28,552 a P1367 v km 33,149 na trati Březnice – Strakonice“.

S pozdravem

Městský úřad
T. G. Masaryka 322
388 11 Blatná ●
[signature]
Jaroslav Blovský
vedoucí odboru majetku,
investic a rozvoje

Tel.: 383 416 111

Fax: 383 416 103

BANKOVNÍ SPOJENÍ
KB Blatná
č.ú. 4198900247/0100

IČO
00250996

DIČ
CZ 00250996



ODBOR ŽIVOTNÍHO PROSTŘEDÍ, ZEMĚDĚLSTVÍ A LESNICTVÍ

Čj.: KUJCK 106993/2017/OZZL datum: 6. 10. 2017 vyřizuje: Ing. Petra Zoubková
Sp.zn.: OZZL 104525/2017/pezo

telefon: 386 720 735

Věc: „Doplnění závor na přejezdech P1348 v km 23,017, P1360 v km 28,552 a P1367 v km 33,149 na trati Březnice - Strakonice“ – vyjádření

Krajský úřad – Jihočeský kraj, odbor životního prostředí, zemědělství a lesnictví (dále jen krajský úřad) jako příslušný úřad ve smyslu § 20 písm. b) zákona č. 100/2001 Sb., o posuzování vlivů na životní prostředí a o změně některých souvisejících zákonů (zákon o posuzování vlivů na životní prostředí) ve znění pozdějších předpisů (dále jen zákon) obdržel dne 5. září 2017 žádost o vyjádření k projektu „Doplnění závor na přejezdech P1348 v km 23,017, P1360 v km 28,552 a P1367 v km 33,149 na trati Březnice - Strakonice“. Žadatelem je TMS Projekt s.r.o., Projekční pracoviště Plzeň, Wenzigova 8, 301 00, IČO 48200891.

Předmětem projektu je doplnění závor na přejezdech P1348 v km 23,017, P1360 v km 28,552 a P1367 v km 33,149 na železniční trati Březnice – Strakonice. V blízkosti přejezdů budou umístěny nové technologické domky. Na přejezdech bude provedena rekonstrukce přejezdové konstrukce. V rámci této stavby bude provedena pokládka kabelů podél železniční trati.

Na základě předložených materiálů krajský úřad sděluje, že uvedený projekt nepodléhá posuzování vlivů na životní prostředí a veřejné zdraví podle zákona.

Odůvodnění:

U předkládaného záměru „Doplnění závor na přejezdech P1348 v km 23,017, P1360 v km 28,552 a P1367 v km 33,149 na trati Březnice - Strakonice“ lze vzhledem k charakteru a povaze záměru vyloučit naplnění dikce jednotlivých bodů uvedených v kategorii I a II přílohy č. 1 k zákonu. Krajský úřad dále ve svém stanovisku č.j.: KUJCK 113494/2017/OZZL ze dne 4. 10. 2017 vyloučil, že by uvedený záměr mohl mít samostatně nebo ve spojení s jinými záměry významný vliv na příznivý stav předmětu ochrany nebo celistvost evropsky významných lokalit nebo ptačích oblastí a nejedná se tedy ani o záměr naplňující ustanovení § 4 odst. 1 písm. e) zákona. Vzhledem k povaze záměru a jeho umístění není předpoklad významného negativního vlivu na životní prostředí a veřejné zdraví a ani v předložených podkladech nebyly žádné významné vlivy na životní prostředí a veřejné zdraví identifikovány, a proto záměr nepodléhá zjišťovacímu řízení podle § 7 zákona.

Ing. Zdeněk Klimeš
pověřený vedením odboru životního prostředí,
zemědělství a lesnictví

Obdrží: TMS Projekt s.r.o., Projekční pracoviště Plzeň, Wenzigova 8, 301 00 *prostřednictvím DS*



M Ě S T O S E D L I C E

náměstí T. G. Masaryka 28, 387 32 Sedlice, telefon 383493410, IČO: 00251755

TMS Projekt s.r.o.
Dubičné 106
373 71 RUDOLFOV

Č.j.: MuS-0747/2017 Vyřizuje: Zdeněk Knížek

V Sedlici dne 16. října 2017

Věc: Vyjádření ke stavbě č.j.: 287/ŽAD/17

K Vaší žádosti č.j.: 287/ŽAD/17 o vyjádření ke stavbě „Doplnění závor na přejezdech P1348 v km 23,017 v km 28,552 a P1367 v km 33,149 na trati Březnice-Strakonice“ Město Sedlice sděluje, že s uvedenou stavbou souhlasí a nemá k ní žádné výhrady ani připomínky.

S pozdravem

Zdeněk Knížek
tajemník MěÚ Sedlice



vaše zn.:

naše zn.: 8218/17/32220/20/EN

vyřizuje: Bc. Nedvědová Eliška

tel.: +420 386 792 124

e-mail: eliska.nedvedova@rsd.cz

TMS Projekt s.r.o.
p. Rollingerová M.
Wenzigova 8
301 00 Plzeň

České Budějovice 6. října 2017

Věc: Vyjádření ke stavbě: „Doplnění závor na přejezdu P1348 v km 23,017, P1360 v km 28,552 a P1367 v km 33,149 na trati Březnice – Strakonice“ - souhlas s umístěním stavby

Ředitelství silnic a dálnic ČR, správa České Budějovice obdržela Vaši žádost o souhlas s výše uvedenou stavbou, při které bude přejezd doplněn světelným, přejezdovým, zabezpečovacím zařízením se závorami.

V případě omezení dopravy formou i částečné uzavírky, bude požádán KÚ JčK – ODSH o povolení zvláštního užívání komunikace I. třídy.

Vzhledem k tomu, že plánovanou stavbou budou dotčeny pozemky 1938/2, 1938/3 v k.ú. Blatná, p.č. 137/1, 137/2 v k.ú. Němčice u Sedlice a 1950/2, 1950/1 v k.ú. Sedlice u Blatné, bude po dokončení stavby požádáno ŘSD ČR, správa České Budějovice o majetkoprávní vypořádání. Kontaktní osoba Ing. Hrouda 720 967 471.

Z důvodu zimní údržby silnice nebudou stavební práce v prostoru komunikace I/20 prováděny v termínu *listopad- březen*.

Z důvodu koordinace případné uzavírky a našich plánovaných staveb, požadujeme nejpozději do termínu podepsání smlouvy o právu provedení stavby, upřesnit termín a rozsah omezení provozu.

Činnost na výše uvedené nemovitosti, k níž má právo hospodaření ŘSD ČR, musí být realizována v souladu se **standardsy ŘSD ČR „Bezpečnost prací“**:
<https://www.rsd.cz/wps/portal/web/technicke-predpisy/BOZP>.

Bude –li nutné křížení trasy zemního kabelu s komunikací I/20, bude provedeno pomocí zemního protlaku, s minimálním krytím 1,2 m pod korunou vozovky, startovací jámy budou umístěny mimo pozemek ŘSD ČR



Hloubka uložení bude minimálně 1,20 m pod korunou vozovky tak, aby ochranné pásmo zařízení nezasáhlo ochranné pásmo komunikace. Bude-li ŘSD ČR na stavbou dotčeném pozemku provádět rekonstrukci silnice nebo výškovou úpravu povrchu vozovky uvedené komunikace, provede investor výše uvedené stavby na své náklady, v rozsahu a termínu dle požadavku ŘSD ČR, úpravu, případně přeložení/přemístění svého zařízení, nebo uhradí náklady spojené s touto úpravou případně přeložením/přemístěním za předpokladu, že bude zjištěno, že v době uložení zařízení nebylo dodrženo minimální krytí nad sítí podzemního vedení 120 cm (vč. **nejnižšího bodu silničního příkopu, náspu, zářezu atd.**) a nebudou vznášeny další nároky ze strany investora výše uvedené stavby. Pokud tak investor stavby neučiní v daném termínu a rozsahu, uhradí ŘSD ČR veškeré náklady spojené s výškovou úpravou nebo přeložením či přemístěním včetně škody vzniklé z prodlení.

Na provedení technologického postupu bude dohlížet cestmistr Křiváček Jiří (mobil: 724 811 183), kterému bude přesný termín provádění prací v prostoru komunikace I/20 oznámen v dostatečném předstihu.

Záruční doba na provedené zemní práce bude 36 měsíců.

Ke stavbě vydává ŘSD ČR, správa České Budějovice souhlasné stanovisko.

Toto vyjádření má platnost do 31. 10. 2018! Vyjádření nelze použít jako přílohu k žádosti o vydání povolení ke zvláštnímu užívání silničního pozemku na KÚ-ODSH v Č. Budějovicích.

S pozdravem

Tomáš Voráček
vedoucí provozního úseku
ŘSD ČR správa České Budějovice
Lidická 49/110, 370 44 České Budějovice



M ě s t s k ý ú ř a d B l a t n á

odbor výstavby a územního plánování

H.1.10.

třída T.G.Masaryka 322, 388 11 Blatná

tel. 383 416 153

e-mail:mares@mesto-blatna.cz



MUBLX008J9LI

Správa železniční dopravní cesty, státní
organizace
Dlážděná 1003/7
110 00 Praha 1

Spis.značka
OVÚP/11143/2017/KK
Číslo jednací
MUBL 11152/2017

vyřizuje
Ing. Tomáš Mareš

V Blatné dne
11.10.2017

VYJÁDŘENÍ

Městský úřad Blatná, odbor výstavby a územního plánování, jako stavební úřad příslušný podle § 13 odst. 1 písm. c) zákona č. 183/2006 Sb., o územním plánování a stavebním řádu (stavební zákon), ve znění pozdějších předpisů (dále jen "stavební zákon"), na základě žádosti, kterou dne 10.10.2017 podala

Správa železniční dopravní cesty, s.o., IČO 70994234, Dlážděná 1003/7, 11000 Praha, kterou zastupuje TMS Projekt s.r.o., IČO 48200891, Dubičné 106, 37371 Rudolfov

s d ě l u j e,

podle ustanovení § 15 odst. 2 stavebního zákona, že navržená stavba

“Doplnění závor na přejezdech P1348, P1360 a P1367 na trati Březnice-Strakonice“

na pozemcích st. p. 422, parc. č. 2124/1, 2124/4, 2058/2, 2083/39, 2083/3, 2123, 2122, 2084/1, 2121, 1938/2, 1938/3, 2120, 1561/27 v katastrálním území Blatná, parc. č. 674, 546/1, 546/9 v katastrálním území Hněvkov u Mačkova, parc. č. 137/1, 148, 137/2, 111/3 v katastrálním území Němčice u Sedlice, parc. č. 2035, 1340/2, 1329/68, 1950/2, 1950/1 v katastrálním území Sedlice u Blatné je v souladu se záměry územního plánování v dotčeném území. Jedná se o výměnu stávajícího zařízení.

Poučení:

Toto vyjádření nenahrazuje rozhodnutí ani opatření jiných správních orgánů, jichž je zapotřebí pro povolení speciální stavby podle zvláštních předpisů.

Bc. Václav Koubek
vedoucí odboru výstavby a ÚP
MěÚ Blatná

Obdrží:
účastníci (dodejky)
TMS Projekt s.r.o., IDDS: hhi7fhx

ODBOR DOPRAVY A SILNIČNÍHO HOSPODÁŘSTVÍ
ODDĚLENÍ SILNIČNÍHO HOSPODÁŘSTVÍ

číslo jednací: KUJCK 119935/2017/ODSH datum: 18. 10. 2017 vyřizuje: Ing. Michala Karvánková telefon: 386 720 530
spis. zn.: ODSH 119550/2017/karvankova

TMS PROJEKT s.r.o.
Projekční pracoviště Plzeň
Wenzigova 8
301 00 Plzeň
(DS)

Věc: Vyjádření ke stavbě „Doplnění závor na přejezdech P1348 v km 23,017; P1360 v km 28.552 a P1367 v km 33,149 na trati Březnice - Strakonice“.

Krajský úřad Jihočeského kraje, odbor dopravy a silničního hospodářství, jako příslušný silniční správní úřad (dle § 40 odst. 3 písm. d) zákona č. 13/1997 Sb., o pozemních komunikacích, v platném znění, ve znění pozdějších předpisů), obdržel dne 18. 10. 2017 žádost právnické osoby TMS PROJEKT s.r.o., Projekční pracoviště Plzeň, Wenzigova 8, 301 00 Plzeň Ing. Václava Freudla, o vyjádření ke stavbě „Doplnění závor na přejezdech P1348 v km 23,017; P1360 v km 28.552 a P1367 v km 33,149 na trati Březnice - Strakonice“, které bude sloužit jako podklad pro vydání stavebního řízení.

V rámci této stavby bude provedena pokládka kabelů podél železniční trati. Kabelová trasa bude realizována s využitím mechanizace a v méně schůdných úsecích pak ručně. Překopy přes cesty a místní komunikace budou provedeny v hloubce 120cm. Kabelové přechody budou provedeny v chráničkách z PE trubek. Křížení s podzemními řádý bude provedeno dle TNŽ 34 2609, TŽN 37 5711 a platných ČSN.

Krajský úřad Jihočeský kraj, odbor dopravy a silničního hospodářství nemá ke stavbě „Doplnění závor na přejezdech P1348 v km 23,017; P1360 v km 28.552 a P1367 v km 33,149 na trati Březnice - Strakonice“, podle předložené dokumentace zásadních připomínek za předpokladu dodržení následujících podmínek:

- Pokud si výše zmíněná stavba vyžádá zásah do silničního pozemku silnice I/20, požádá zhotovitel stavby u zdejšího silničního správního úřadu min. 1 měsíc před zahájením stavby o povolení zvláštního užívání silnice I/20 a v případě omezení silničního provozu i o stanovení přechodné úpravy silničního provozu po dobu provádění prací. Doloží DIO (dopravně inženýrské opatření), odsouhlasené Policií ČR, KŘP Jčk, Dopravním inspektorátem Strakonice. Dle rozsahu prací a potřebného záboru silnice I/20 rozhodne zdejší silniční správní úřad, zda bude nutné vydat i povolení částečné uzavírky silnice I/20.
- Předmětný záměr musí být předem projednán s majetkovým správcem komunikace Ředitelstvím silnic a dálnic ČR, správa České Budějovice.

Ing. Mária Čejková

vedoucí odd. silničního hospodářství
odbor dopravy a silničního hospodářství
Krajský úřad Jihočeského kraje



POLICIE ČESKÉ REPUBLIKY
Krajské ředitelství policie Jihočeského kraje



Pomáhat a chránit

Územní odbor Strakonice
Dopravní inspektorát Strakonice

Č.j. KRPC-133623-1/ČJ-2017-020706
JID vlastního dokumentu: **PCR02ETRpo85425517**

Strakonice 18. října 2017

TMS, s.r.o.
Projekční pracoviště Plzeň
Wenzigova 8
301 48 P L Z E Ň

Počet listů: 1
Přílohy:

Vyjádření ke stavbě „Doplnění závor na přejezdech P1348 v km 23,017, P1360 v km 28,552 a P1367 v km 33,149 na trati Březnice - Strakonice“

Na podkladě Vaší žádosti podané dne 5.9.2017 a předložené projektové dokumentace posoudila Policie ČR, Krajské ředitelství policie Jihočeského kraje, Dopravní inspektorát Územního odboru Strakonice, jako orgán státní správy ve věcech bezpečnosti a plynulosti provozu na pozemních komunikacích ve smyslu ustanovení § 1 zákona č. 12/1997 Sb., o bezpečnosti a plynulosti provozu na pozemních komunikacích, předložený návrh dopravního řešení stavby

„Doplnění závor na přejezdech P1348 v km 23,017, P1360 v km 28,552 a P1367 v km 33,149 na trati Březnice - Strakonice“ pro účely územního řízení a sděluje následující:

S o u h l a s í m e s umístěním závor na výše uvedených přejezdech na železniční trati Březnice – Strakonice dle předložené žádosti.

Pro další posouzení požadujeme předložit další stupeň projektové dokumentace a návrh dopravního značení dle platných TP. Umístění navrženého dopravního značení je nutné také projednat a stanovit na příslušném silničním správním úřadě (sil. I. tř. - Krajský úřad Jihočeského kraje, sil. II, III. a mk Odbor dopravy MěÚ Blatná).

Technologické domky u jednotlivých železničních přejezdů P1348, P1360, P1367 musí být umístěny tak, aby netvořily překážku v rozhledu pro vozidla přejíždějící železniční přejezd. V rozhledových trojúhelnících železničního přejezdu nesmí být žádné překážky v rozhledu, a to ani v budoucnosti (nutno pravidelně odstraňovat případnou přerostlou zeleň a dřeviny).

Před samotnou realizací stavby požadujeme "**důsledně**" zpracovat dopravně inženýrské opatření (dále jen DIO), aby při provádění prací byla zajištěna bezpečnost a plynulost silničního provozu přechodným dopravním značením. DIO musí zpracovat projektant s autorizací na dopravu, dopravní

Na Ohradě 1067
386 01 Strakonice

Tel.: 974 237 258 nebo 111
Email: st.di.inzenyr@pcr.cz


stavby, kdy jeho razítko bude na DIO otištěno. Poté bude DIO, a to **včas, před zahájením prací, předloženo** k odsouhlasení na DI PČR Strakonice s žádostí příslušného správního úřadu o povolení zvláštního užívání pozemních komunikací. DI PČR Strakonice na tomto základě vydá předchozí souhlas dle zákona č. 13/1997 Sb., o pozemních komunikacích v platném znění ke zvláštnímu užívání komunikací i vyjádření dle zákona č. 361/2000 Sb., o provozu na pozemních komunikacích v platném znění ke stanovení přechodné úpravy provozu na pozemních komunikacích pro potřeby silničního správního úřadu. Dopravní značení dle návrhu DIO stanoví příslušný odbor dopravy.

Pro účely územního a stavebního řízení na silnicích I. tř. se dle interního aktu řízení vyjadřuje kpt. Ing. Stanislav Vorel, Odbor služby dopravní policie, Krajské ředitelství policie Jihočeského kraje.

Vyřizuje: por. Bc. Lenka Dvořáková
komisař

npor. Bc. Petr Kukrál
vedoucí oddělení

POLICIE ČESKÉ REPUBLIKY
KRAJSKÉ ŘEDITELSTVÍ POLICIE
JIHOČESKÉHO KRAJE 3
ÚZEMNÍ ODBOR STRAKONICE
DOPRAVNÍ INSPEKTORÁT
326 01 STRAKONICE, NA OHRADE 1037

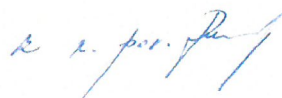



Pomáhat a chránit

POLICIE ČESKÉ REPUBLIKY
Krajské ředitelství policie Jihočeského kraje



Územní odbor Strakonice
Dopravní inspektorát Strakonice

Č.j. KRPC-133623-3/ČJ-2017-020706
JID vlastního dokumentu: **PCR02ETRpo86406598**

Strakonice 23. července 2018

TMS, s.r.o.
Projekční pracoviště Plzeň
Wenzigova 8
301 48 P L Z E Ň

Počet listů:
Přílohy:

Stanovisko ke stavbě „Doplnění závor na přejezdech P1348 v km 23,017, P1360 v km 28,552 a P1367 v km 33,149 na trati Březnice - Strakonice“

Na podkladě Vaší žádosti podané dne 27.6. 2018 Policie ČR, Krajské ředitelství policie Jihočeského kraje, Dopravní inspektorát Územního odboru Strakonice, jako orgán státní správy ve věcech bezpečnosti a plynulosti provozu na pozemních komunikacích ve smyslu ustanovení § 1) zákona č. 12/1997 Sb., o bezpečnosti a plynulosti provozu na pozemních komunikacích a dle ustanovení § 16 odst. 2 písm. b) zákona č. 13/1997 Sb., o pozemních komunikacích ve znění pozdějších předpisů a sděluje následující:

S o u h l a s í m e s předloženým dopravním řešením navrhované stavby ve vztahu k zajištění podmínek bezpečného a plynulého provozu na pozemních komunikacích a **s vydáním stavebního povolení.**

V rozhledových trojúhelnících železničního přejezdu nesmí být žádné překážky v rozhledu, a to ani v budoucnosti (nutno pravidelně odstraňovat případnou přerostlou zeleň a dřeviny). Požadujeme dodržení všech platných ČSN, zejména 73 6380 Železniční přejezdy a přechody, 73 6101 Projektování silnic a dálnic.

Požadujeme předložit k odsouhlasení stanovení místní úpravy provozu na pozemních komunikacích.

Před samotnou realizací stavby požadujeme **"důsledně"** zpracovat dopravně inženýrské opatření (dále jen DIO), aby při provádění prací byla zajištěna bezpečnost a plynulost silničního provozu přechodným dopravním značením. DIO musí zpracovat projektant s autorizací na dopravu, dopravní stavby, kdy jeho razítko bude na DIO otištěno. Poté bude DIO, a to **včas, před zahájením prací, předloženo** k odsouhlasení na DI PČR Strakonice s žádostí příslušného správního úřadu o povolení zvláštního užívání pozemních komunikací. DI PČR Strakonice na tomto základě vydá předchozí souhlas dle zákona č. 13/1997 Sb., o pozemních komunikacích v platném znění ke zvláštnímu užívání

Na Ohradě 1067
386 01 Strakonice


Tel.: 974 237 258 nebo 111
Email: st.di.inzenyr@pcr.cz

komunikací i vyjádření dle zákona č. 361/2000 Sb., o provozu na pozemních komunikacích v platném znění ke stanovení přechodné úpravy provozu na pozemních komunikacích pro potřeby silničního správního úřadu. Dopravní značení dle návrhu DIO stanoví příslušný odbor dopravy.

Vyřizuje: por. Bc. Lenka Dvořáková
komisař

mpor. Bc. Petr Kukrál
vedoucí oddělení

POLICIE ČESKÉ REPUBLIKY
KRAJSKÉ ŘEDITELSTVÍ POLICIE
JIHOČESKÉHO KRAJE 3
ÚZEMNÍ ODBOR STRAKONICE
DOPRAVNÍ INSPEKTORÁT
386 01 STRAKONICE, NA OHRADE 1067

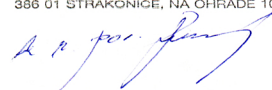

D R Á Ž N Í Ú Ř A D

Sekce stavební, územní odbor Plzeň

Škroupova 11, 301 36 Plzeň

Sp.zn.: ML-SDL0321/17-2/Sg

Čj.: DUCR-72360/17/Sg

Oprávněná úřední osoba: Souček Karel Ing.

V Plzni dne 8. prosince 2017

Telefon: +420 972 524 098 (linka 228)

E-mail: soucek@ducrcz

ROZHODNUTÍ

Dražní úřad jako dražní správní úřad podle § 54 odst. 1 zákona č. 266/1994 Sb., o dráhách, ve znění pozdějších předpisů (dále jen „zákon“), **rozhodl** ve věci stávajícího křížení P1348 jednokolejné neelektrifikované regionální dráhy Březnice – Strakonice – Volary v úseku Blatná – Strakonice v jejím km 23,017 na pozemku p.č. 2120 a 2121 se silnicí I/20 na pozemku p.č. 1938/2 a 1938/3, vše v k.ú. Blatná, podle § 6 odst. 2 zákona na základě provedeného řízení

o změně rozsahu zabezpečení křížení železniční dráhy s pozemní komunikací v úrovni kolejí takto:

Křížení je zabezpečeno světelným přejezdovým zabezpečovacím zařízením bez závor kategorie PZS 3SBI s pozitivní signalizací (bílé světlo), které bude doplněno pouze polovičními závory a tím bude změněna jeho kategorie na PZS 3ZBI dle ČSN 34 2650 ed.2 „Železniční zabezpečovací zařízení – Přejezdová zabezpečovací zařízení“ a ČSN 73 6380 „Železniční přejezdy a přechody“, v platném znění.

Účastník řízení - § 27 odst. 1 zákona č. 500/2004 Sb., správní řád, v platném znění, (dále jen „správní řád“)

- **Správa železniční dopravní cesty, státní organizace**; se sídlem v Praze 1 – Nové Město, Dlážděná 1003/7, PSČ 11000, IČO 70994234, zastoupená obchodní firmou TMS Projekt s.r.o. se sídlem Dubičné 106, PSČ 37371, IČO 48200891

V souladu s § 68 odst. 4 správního řádu není odůvodnění tohoto rozhodnutí třeba, jelikož Dražní úřad jedinému účastníkovi v plném rozsahu vyhověl.

Poučení o odvolání

Proti tomuto rozhodnutí může účastník řízení podat odvolání podle § 81 odst. 1 správního řádu ve lhůtě 15 dnů ode dne jeho oznámení k Ministerstvu dopravy České republiky, podáním učiněným u Dražního úřadu na v záhlaví uvedené adrese. Odvolání jen proti odůvodnění rozhodnutí je podle § 82 odst. 1 správního řádu **nepřípustné**. Odvolání se podává s potřebným počtem vyhotovení tak, aby jeden stejnopis zůstal správnímu orgánu, a aby každý účastník dostal jeden stejnopis. Nepodá-li účastník potřebný počet stejnopisů, vyhotoví je Dražní úřad na náklady účastníka.

(Otisk úředního razítka)



Ing. František Kuška
ředitel územního odboru Plzeň

Žadatel uhradil správní poplatek za vydání rozhodnutí o rozsahu a způsobu zabezpečení železničního přejezdu stanovený podle sazebníku správních poplatků zákona č. 634/2004 Sb., o správních poplatcích, ve znění pozdějších předpisů, položky 58 písm. i), kolkovou známku ve výši 500,- Kč.



Upozornění: Toto rozhodnutí nenahrazuje stavební povolení podle zákona č. 183/2006 Sb., o územním plánování a stavebním řádu, ve znění pozdějších předpisů.

Rozdělovník

Zástupce účastníka řízení:

- TMS Projekt s.r.o., Projekční pracoviště Plzeň, Wenzigova 8, 301 00 Plzeň

Účastník řízení:

- Správa železniční dopravní cesty, státní organizace; Dlážděná 1003/7, 110 00 Praha 1, Nové Město

Dotčené orgány:

- Krajský úřad Jihočeského kraje, U Zimního stadionu 1952/2, 370 76 České Budějovice
- Policie ČR – KŘP Jihočeského kraje, ÚO-DI Strakonice, Na Ohradě 1067, 386 01 Strakonice

Dále obdrží:

- Drážní inspekce, Těšnov 1163/5, 110 15 Praha 1
- SŽDC, s.o.; Stavební správa západ, Sokolovská 278/1995, 190 00 Praha 9
- SŽDC, s.o.; Oblastní ředitelství Plzeň, Sušická 1168/23, 326 00 Plzeň

Spis

D R Á Ž N Í Ú Ř A D

Sekce stavební, územní odbor Plzeň
Škroupova 11, 301 36 Plzeň

Sp.zn.: ML-SDL0322/17-2/Sg
Čj.: DUCR-72364/17/Sg
Oprávněná úřední osoba: Souček Karel Ing.

V Plzni dne 8. prosince 2017
Telefon: +420 972 524 098 (linka 228)
E-mail: soucek@ducr.cz

ROZHODNUTÍ

Drážní úřad jako drážní správní úřad podle § 54 odst. 1 zákona č. 266/1994 Sb., o dráhách, ve znění pozdějších předpisů (dále jen „zákon“), **rozhodl** ve věci stávajícího křížení P1360 jednokolejné neelektrifikované regionální dráhy Březnice – Strakonice – Volary v úseku Blatná – Strakonice v jejím km 28,552 na pozemku p.č. 148 se silnicí I/20 na pozemku p.č. 137/1 a 137/2, vše v k.ú. Němčice u Sedlice, podle § 6 odst. 2 zákona na základě provedeného řízení

o změně rozsahu zabezpečení křížení železniční dráhy s pozemní komunikací v úrovni kolejí takto:

Křížení je zabezpečeno světelným přejezdovým zabezpečovacím zařízením bez závor kategorie PZS 3SBI s pozitivní signalizací (bílé světlo), které bude doplněno pouze polovičními závorami a tím bude změněna jeho kategorie na PZS 3ZBI dle ČSN 34 2650 ed.2 „Železniční zabezpečovací zařízení – Přejezdová zabezpečovací zařízení“ a ČSN 73 6380 „Železniční přejezdy a přechody“, v platném znění.

Účastník řízení - § 27 odst. 1 zákona č. 500/2004 Sb., správní řád, v platném znění, (dále jen „správní řád“)

- **Správa železniční dopravní cesty, státní organizace**; se sídlem v Praze 1 – Nové Město, Dlážděná 1003/7, PSČ 11000, IČO 70994234, zastoupená obchodní firmou TMS Projekt s.r.o. se sídlem Dubičné 106, PSČ 37371, IČO 48200891

V souladu s § 68 odst. 4 správního řádu není odůvodnění tohoto rozhodnutí třeba, jelikož Drážní úřad jedinému účastníkovi v plném rozsahu vyhověl.

Poučení o odvolání

Proti tomuto rozhodnutí může účastník řízení podat odvolání podle § 81 odst. 1 správního řádu ve lhůtě 15 dnů ode dne jeho oznámení k Ministerstvu dopravy České republiky, podáním učiněným u Drážního úřadu na v záhlaví uvedené adrese. Odvolání jen proti odůvodnění rozhodnutí je podle § 82 odst. 1 správního řádu **nepřípustné**. Odvolání se podává s potřebným počtem vyhotovení tak, aby jeden stejnopis zůstal správnímu orgánu, a aby každý účastník dostal jeden stejnopis. Nepodá-li účastník potřebný počet stejnopisů, vyhotoví je Drážní úřad na náklady účastníka.

(Otisk úředního razítka)



Ing. František Kuška
ředitel územního odboru Plzeň

Žadatel uhradil správní poplatek za vydání rozhodnutí o rozsahu a způsobu zabezpečení železničního přejezdu stanovený podle sazebníku správních poplatků zákona č. 634/2004 Sb., o správních poplatcích, ve znění pozdějších předpisů, položky 58 písm. i), kolkovou známku ve výši 500,- Kč.



Upozornění: Toto rozhodnutí nenahrazuje stavební povolení podle zákona č. 183/2006 Sb., o územním plánování a stavebním řádu, ve znění pozdějších předpisů.

Rozdělovník

Zástupce účastníka řízení:

- TMS Projekt s.r.o., Projekční pracoviště Plzeň, Wenzigova 8, 301 00 Plzeň

Účastník řízení:

- Správa železniční dopravní cesty, státní organizace; Dlážděná 1003/7, 110 00 Praha 1, Nové Město

Dotčené orgány:

- Krajský úřad Jihočeského kraje, U Zimního stadionu 1952/2, 370 76 České Budějovice
- Policie ČR – KŘP Jihočeského kraje, ÚO-DI Strakonice, Na Ohradě 1067, 386 01 Strakonice

Dále obdrží:

- Drážní inspekce, Těšnov 1163/5, 110 15 Praha 1
- SŽDC, s.o.; Stavební správa západ, Sokolovská 278/1995, 190 00 Praha 9
- SŽDC, s.o.; Oblastní ředitelství Plzeň, Sušická 1168/23, 326 00 Plzeň

Spis

D R Á Ž N Í Ú Ř A D

Sekce stavební, územní odbor Plzeň

Škroupova 11, 301 36 Plzeň

Sp.zn.: ML-SDL0323/17-2/Sg

Čj.: DUCR-72366/17/Sg

Oprávněná úřední osoba: Souček Karel Ing.

V Plzni dne 8. prosince 2017

Telefon: +420 972 524 098 (linka 228)

E-mail: soucek@ducrcz

ROZHODNUTÍ

Drážní úřad jako drážní správní úřad podle § 54 odst. 1 zákona č. 266/1994 Sb., o dráhách, ve znění pozdějších předpisů (dále jen „zákon“), **rozhodl** ve věci stávajícího křížení P1367 jednokolejné neelektrifikované regionální dráhy Březnice – Strakonice – Volary v úseku Blatná – Strakonice v jejím km 33,149 na pozemku p.č. 2035 se silnicí I/20 na pozemku p.č. 1950/1 a 1950/2, vše v k.ú. Sedlice u Blatné, podle § 6 odst. 2 zákona na základě provedeného řízení

o změně rozsahu zabezpečení křížení železniční dráhy s pozemní komunikací v úrovni kolejí takto:

Křížení je zabezpečeno světelným přejezdovým zabezpečovacím zařízením bez závor kategorie PZS 3SBI s pozitivní signalizací (bílé světlo), které bude doplněno pouze polovičními závory a tím bude změněna jeho kategorie na PZS 3ZBI dle ČSN 34 2650 ed.2 „Železniční zabezpečovací zařízení – Přejezdová zabezpečovací zařízení“ a ČSN 73 6380 „Železniční přejezdy a přechody“, v platném znění.

Účastník řízení - § 27 odst. 1 zákona č. 500/2004 Sb., správní řád, v platném znění, (dále jen „správní řád“)

- **Správa železniční dopravní cesty, státní organizace**; se sídlem v Praze 1 – Nové Město, Dlážděná 1003/7, PSČ 11000, IČO 70994234, zastoupená obchodní firmou TMS Projekt s.r.o. se sídlem Dubičné 106, PSČ 37371, IČO 48200891

V souladu s § 68 odst. 4 správního řádu není odůvodnění tohoto rozhodnutí třeba, jelikož Drážní úřad jedinému účastníkovi v plném rozsahu vyhověl.

Poučení o odvolání

Proti tomuto rozhodnutí může účastník řízení podat odvolání podle § 81 odst. 1 správního řádu ve lhůtě 15 dnů ode dne jeho oznámení k Ministerstvu dopravy České republiky, podáním učiněným u Drážního úřadu na v záhlaví uvedené adrese. Odvolání jen proti odůvodnění rozhodnutí je podle § 82 odst. 1 správního řádu **nepřípustné**. Odvolání se podává s potřebným počtem vyhotovení tak, aby jeden stejnopis zůstal správnímu orgánu, a aby každý účastník dostal jeden stejnopis. Nepodá-li účastník potřebný počet stejnopisů, vyhotoví je Drážní úřad na náklady účastníka.

(Otisk úředního razítka)



Ing. František Kuška
ředitel územního odboru Plzeň

Žadatel uhradil správní poplatek za vydání rozhodnutí o rozsahu a způsobu zabezpečení železničního přejezdu stanovený podle sazebníku správních poplatků zákona č. 634/2004 Sb., o správních poplatcích, ve znění pozdějších předpisů, položky 58 písm. i), kolkovou známkou ve výši 500,- Kč.



Upozornění: Toto rozhodnutí nenahrazuje stavební povolení podle zákona č. 183/2006 Sb., o územním plánování a stavebním řádu, ve znění pozdějších předpisů.

Rozdělovník

Zástupce účastníka řízení:

- TMS Projekt s.r.o., Projekční pracoviště Plzeň, Wenzigova 8, 301 00 Plzeň

Účastník řízení:

- Správa železniční dopravní cesty, státní organizace; Dlážděná 1003/7, 110 00 Praha 1, Nové Město

Dotčené orgány:

- Krajský úřad Jihočeského kraje, U Zimního stadionu 1952/2, 370 76 České Budějovice
- Policie ČR – KŘP Jihočeského kraje, ÚO-DI Strakonice, Na Ohradě 1067, 386 01 Strakonice

Dále obdrží:

- Drážní inspekce, Těšnov 1163/5, 110 15 Praha 1
- SŽDC, s.o.; Stavební správa západ, Sokolovská 278/1995, 190 00 Praha 9
- SŽDC, s.o.; Oblastní ředitelství Plzeň, Sušická 1168/23, 326 00 Plzeň

Spis

SMLOUVA O SMLOUVĚ BUDOUCÍ O ZŘÍZENÍ VĚCNÉHO BŘEMENE - SLUŽEBNOSTI č. S - 5964/2017/Dan

*uzavřená dle § 1785 a násl. a § 1257 a násl. zákona č. 89/2012 Sb., občanský zákoník, ve znění
pozdějších předpisů*

1. Město Blatná

se sídlem Blatná, tř. T. G. Masaryka 322, 388 01

IČ: 00250996

DIČ: CZ00250996

zastoupené: starostkou Bc. Kateřinou Malečkovou

bankovní spojení: č. ú.: 4198900247/0100 vedený u Komerční banky

H.1.16.

(dále též strana „vlastník pozemku“)

2. Správa železniční dopravní cesty, státní organizace

se sídlem Praha 1, Nové Město, Dlážděná 1003/7, PSČ 110 00

IČ: 70994234

DIČ: CZ70994234

zapsaná v OR vedeném Městským soudem v Praze, oddíl A, vložka 48384

zastoupená **Ing. Luborem Hruběšem**, ředitelem Stavební správy západ, na základě
pověření č. 1761 ze dne 16. 9. 2014.

Adresa na doručování písemností:

Správa železniční dopravní cesty, státní organizace

Stavební správa západ, Sokolovská 1955/278, Praha 9, PSČ 190 00

(dále též strana „budoucí oprávněná osoba“)

(Vlastník pozemku a budoucí oprávněná osoba dále také společně jako „Smluvní strany“ a
každý samostatně jako „Smluvní strana“)

I.

Smlouva se uzavírá na části pozemku pro stavbu: „**Doplnění závor na přejezdech P1348 v km 23,017, P1360 v km 28,552 a P 1367 v km 33,149 na trati Březnice – Strakonice**“, jejíž realizace se předpokládá v roce 2018. V souvislosti s touto stavbou dojde k pokládce kabelového vedení pro přejezdové zabezpečovací zařízení a tedy k nutnosti zřídit věcné břemeno – služebnosti inženýrských sítí (dále jen „věcné břemeno“) dle níže uvedených ustanovení.

II.

1. Vlastník pozemku prohlašuje, že je výlučným vlastníkem:

Parc.č.	Výměra m ²	Druh pozemku
2058/2	1 972	ostatní plocha
2083/39	50	vodní plocha
2083/3	3 336	vodní plocha
2084/1	1 633	vodní plocha

2. Uvedená nemovitá věc je zapsána u Katastrálního úřadu pro Jihočeský kraj, Katastrální pracoviště Strakonice, na LV č. **1, k.ú. Blatná, obec Blatná**

3. Smluvní strany se dohodly, že za podmínek stanovených v této smlouvě o smlouvě budoucí uzavřou vlastní smlouvu o zřízení věcného břemene – služebnosti, jejímž předmětem bude zřízení věcného břemene ve prospěch budoucí oprávněné osoby k tíži pozemku:

- parc. č. **2058/2** v k. ú. Blatná o předpokládané výměře **18 m²**
- parc. č. **2083/39** v k. ú. Blatná o předpokládané výměře **4 m²**
- parc. č. **2083/3** v k. ú. Blatná o předpokládané výměře **20 m²**
- parc. č. **2084/1** v k. ú. Blatná o předpokládané výměře **10 m²**

Skutečná výměra části výše uvedeného pozemku dotčené služebností bude vymezena geometrickým plánem pro vyznačení rozsahu věcného břemene - služebnosti, který bude vypracován podle skutečného zaměření předmětné stavby dráhy po jejím dokončení a který bude tvořit nedílnou součást vlastní smlouvy o zřízení věcného břemene - služebnosti.

Zákres předpokládané části služebného pozemku dotčené služebností do katastrální mapy tvoří přílohu č. 2 této smlouvy.

4. Budoucí oprávněná osoba je oprávněna na dotčené části služebného pozemku v rámci realizace „PS 01 Rekonstrukce PZS a doplnění závor na přejezdu P1348 v km 23,017“, uložit kabelové vedení, které bude ve vlastnictví budoucí oprávněné osoby, (dále též „inženýrská síť“).

III.

1. Návrh vlastní smlouvy o zřízení věcného břemene - služebnosti vypracuje budoucí oprávněná osoba v souladu s podmínkami této smlouvy o smlouvě budoucí.

2. Budoucí oprávněná osoba vyzve vlastníka pozemku k uzavření vlastní smlouvy o zřízení věcného břemene - služebnosti po zaměření skutečného stavu provedení předmětné stavby dráhy a vypracování geometrického plánu a znaleckého posudku v případě dle přílohy č. 1 této smlouvy, nejpozději však do 30 dnů po vydání kolaudačního souhlasu.

Současně s výzvou k uzavření smlouvy předloží budoucí oprávněná osoba vlastníkově pozemku i návrh vlastní smlouvy o zřízení věcného břemene - služebnosti, znalecký posudek, pokud jím bude zjištěna výše úplaty za zřízení služebnosti a případně i geometrický plán, bude-li služebností zatížena jen část pozemku.

3. Výzvu k uzavření smlouvy o zřízení věcného břemene - služebnosti budoucí oprávněná osoba doručí vlastníku pozemku na adresu jeho trvalého pobytu, či sídla uvedenou v záhlaví této smlouvy o smlouvě budoucí. Vlastník předmětného pozemku je povinen oprávněné osobě písemně oznámit případnou změnu doručovací adresy.

4. Vlastník pozemku uzavře smlouvu o zřízení věcného břemene - služebnosti bez zbytečného odkladu, nejpozději však do 14 dnů, poté, co jej k tomu budoucí oprávněná strana vyzve.

Nebude-li výše uvedený návrh smlouvy zpracován v souladu s podmínkami této smlouvy o smlouvě budoucí, vyjádří vlastník pozemku ve shora uvedené lhůtě k návrhu smlouvy své připomínky. Budou-li připomínky vlastníka pozemku oprávněné, upraví budoucí oprávněná osoba návrh smlouvy v souladu s připomínkami vlastníka pozemku a vyzve vlastníka pozemku k uzavření takto upraveného návrhu smlouvy. Pro postup při uzavírání upraveného návrhu smlouvy platí shora uvedená ustanovení tohoto článku smlouvy obdobně.

IV.

1. Smluvní strany se dohodly, že věcné břemeno - služebnost uvedená v článku II. této smlouvy bude na předmětném pozemku zřízena za jednorázovou úplatu, nikoli bezúplatně.

2. Výše úplaty za zřízení služebnosti u dotčených pozemků bude odpovídat ceně stanovené v souladu s vnitřním předpisem budoucího oprávněného (Směrnice SŽDC s.o. č. 85 a pokyn ředitele SSZ č. 2/2015), a to z důvodů ekonomické výhodnosti úhrady takto stanovené pro obě strany smlouvy. Pravidla pro stanovení výše úplaty za zřízení služebnosti uvádí příloha č.1.

3. Úplatu za zřízení služebnosti zaplatí budoucí oprávněná osoba vlastníkovému pozemku nejpozději do 60 dnů ode dne, kdy jí bude ze strany příslušného katastrálního úřadu doručeno vyrozumění o tom, že byl proveden vklad do veřejného seznamu - katastru nemovitostí.

V.

1. Budoucí oprávněná osoba se zavazuje zajistit všechny podklady potřebné pro uzavření vlastní smlouvy o zřízení věcného břemene - služebnosti, zejména geometrický plán pro vyznačení rozsahu služebnosti, znalecký posudek v případě dle přílohy č. 1 této smlouvy a případné další podklady.

2. Veškeré náklady na vypracování vlastní smlouvy o zřízení věcného břemene - služebnosti, geometrického plánu, znaleckého posudku v případě dle přílohy č. 1 této smlouvy, náklady spojené s vkladem práva do veřejného seznamu - katastru nemovitostí a ostatní případné náklady s uzavřením smlouvy související uhradí budoucí oprávněná osoba.

3. Návrh na zahájení řízení o povolení vkladu práva odpovídajícího věcnému břemenu - služebnosti do katastru nemovitostí podá budoucí oprávněná osoba.

VI.

1. Předmětem vlastní smlouvy o zřízení věcného břemene - služebnosti bude zřízení služebnosti inženýrské sítě k tíži služebného pozemku ve prospěch budoucí oprávněné osoby.

2. Služebnost inženýrské sítě založí budoucí oprávněná osobě právo vlastním nákladem a vhodným a bezpečným způsobem zřídit na služebném pozemku nebo jeho části / vést přes služební pozemek nebo jeho část inženýrskou síť a tuto provozovat a udržovat. Služebnost inženýrské sítě současně založí budoucí oprávněná osobě právo na nezbytnou dobu a v nutném rozsahu vstupovat a vjíždět na dotčenou část služebného pozemku pro potřeby kontroly, údržby či opravy inženýrské sítě, jakož i pro potřeby úpravy inženýrské sítě za účelem její modernizace nebo zlepšení její výkonnosti, a to i osobám, které oprávněná osoba k provedení uvedených činností obstará nebo je jimi pověří. Služebnost inženýrské sítě bude dále spočívat v zákazu

výstavby objektů a zařízení a výsadby trvalých porostů a stromů na části služebního pozemku vyznačeného příslušným geometrickým plánem. Vlastník pozemku se zdrží všeho, co by mohlo vést k ohrožení inženýrské sítě.

3. Oprávněná osoba je povinna oznámit vlastníku každý vstup na jeho nemovitou věc, ke kterému je oprávněna na základě této smlouvy. Nesnese-li záležitost při náhlém poškození inženýrské sítě odkladu, obstará její opravu oprávněná osoba i bez předchozího oznámení vlastníku pozemku; provádění opravy však oprávněná osoba vlastníku pozemku neprodleně oznámí. Oprávněná osoba je povinna šetřit co nejvíce majetek vlastníka, bez zbytečného odkladu po provedení prací na předmětné inženýrské síti uvést na vlastní náklad nemovitou věc do předešlého či náležitého stavu a nebude-li to možné, dohodnout se s vlastníkem nemovité věci na přiměřené náhradě v penězích.

4. Služebnost bude zřízena v souvislosti s provozem podniku státní organizace Správa železniční dopravní cesty, jehož předmětem činnosti je mimo jiné i zajišťování provozování železniční dopravní cesty a její provozuschopnosti. V případě převodu oprávněné osoby nebo její části, přejdou práva a povinnosti ze smlouvy o zřízení věcného břemene - služebnosti na jejího nabyvatele. V případě zániku oprávněné osoby s právním nástupcem přecházejí práva a povinnosti ze smlouvy o zřízení věcného břemene - služebnosti na jejího právního nástupce.

5. Služebnost bude zřízena na dobu existence uložené inženýrské sítě a podle okolností zanikne částečně nebo zcela při přeložení inženýrské sítě a úplně při jejím zrušení.

6. Je-li předmětem budoucího zřízení služebnosti podle této smlouvy pozemek tvořící součást zemědělského půdního fondu nebo pozemek určený plnění funkcí lesa, dává vlastník pozemku uzavřením této smlouvy souhlas s trvalým odnětím předmětného pozemku nebo jeho dotčené části ze zemědělského půdního fondu nebo lesního půdního fondu, bude-li takového odnětí pro potřeby zhotovení předmětné stavby dráhy zapotřebí.

VII.

1. Tato smlouva nabývá platnosti a účinnosti dnem jejího podpisu oběma smluvními stranami.
2. Budoucí oprávněný v souladu s ustanovením § 1740 odst. 3 Občanského zákoníku v platném znění předem vylučuje možnost přijetí smluvního návrhu s dodatkem nebo odchylkou učiněnými vlastníkem.
3. Podpisem této smlouvy je budoucí oprávněná osoba oprávněna zmocnit třetí osobu - zhotovitele stavby k uzavření vlastní smlouvy o zřízení služebnosti, která bude respektovat obsah této smlouvy.
4. Smluvní strany se dohodly na písemné formě této smlouvy a lze ji změnit pouze ve formě vzestupně číslovaných písemných dodatků.
5. Vlastník – fyzická osoba souhlasí s tím, aby pro účely plnění této smlouvy budoucí oprávněný zpracoval osobní údaje vlastníka podle zákona č. 101/2000 Sb., o ochraně osobních údajů, ve znění pozdějších předpisů.
6. Smluvní strany se dohodly, že povinnost uzavřít budoucí smlouvu nesplněním závazku dle čl. III. odst. 2 nezaniká.
7. Pokud se kterékoli ujednání této smlouvy stane nebo bude shledáno neplatným nebo

právně nevymahatelným, nebude to mít vliv na platnost a právní vymahatelnost ostatních ustanovení této smlouvy. Smluvní strany se zavazují nahradit neplatné nebo právně nevymahatelné ustanovení novým, platným a právně vymahatelným ustanovením s obdobným smyslem, a to do 60 dnů od výzvy kterékoli ze smluvních stran.

8. Tato smlouva o smlouvě budoucí je sepsána ve třech vyhotoveních, z nichž dvě vyhotovení obdrží budoucí oprávněná osoba a jedno vyhotovení obdrží vlastník pozemku.
9. Tato smlouva o smlouvě budoucí zavazuje i případné právní nástupce smluvních stran.
10. Účastníci této smlouvy shodně prohlašují, že tato smlouva je sepsána na základě pravdivých údajů, svobodné a skutečné vůle, prosté omylu, že s jejím obsahem souhlasí, na důkaz čehož připojují své podpisy.

Příloha č. 1 - Pravidla pro stanovení výše úplaty za zřízení služebnosti

Příloha č. 2 – Situační plán - zákres

Vlastník pozemku:


V Blatné dne **20 -11- 2017**


Bc. Kateřina Malečková
starostka města Blatná

**2 MĚSTO
BLATNÁ**

Budoucí oprávněná osoba:

V Praze dne **07 -12- 2017**

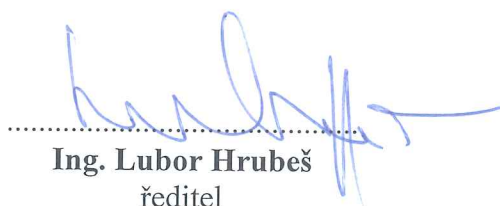
Ing. Lubor Hruběš
ředitel
Stavební správy západ

Příloha č. 1

Pravidla pro stanovení výše úplaty za zřízení služebnosti dle Směrnice SŽDC s.o. č. 85 a pokyn ředitele SSZ č.2/2015

1. Výše úplaty za zřízení služebnosti u nezemědělských pozemků označených jako - lesní pozemky, vodní plochy, zastavěné plochy a nádvoří, ostatní plochy:
 - v případě, že výměra budoucího služebného **nezemědělského** pozemku **bude** menší než 35m² bude výše úplaty vždy 2000,- Kč
 - v případě, že výměra budoucího služebného **nezemědělského** pozemku **bude** 35m² a více ale **zároveň nepřesáhne** 50m² bude výše úplaty vždy 3000,- Kč
 - v případě, že výměra budoucího služebného **nezemědělského** pozemku **bude** více než 50m² bude výše úplaty stanovena na základě znaleckého posudku
2. Výše úplaty za zřízení služebnosti u zemědělských pozemků označených jako – orná půda, chmelnice, vinice, zahrady, ovocné sady, trvalé travní porosty:
 - v případě, že výše úhrady za zřízení služebnosti na **zemědělském pozemku** stanovená dle výpočtu níže uvedeného **bude** méně než nebo rovna **2000,- Kč**, bude úhrada za zřízení služebnosti vždy 2000,- Kč.
 - v případě, že výše úhrady za zřízení služebnosti na **zemědělském pozemku** stanovená dle výpočtu níže uvedeného **bude více než 2000,- Kč** bude výše úhrady stanovena na základě znaleckého posudku

způsob výpočtu úhrady za zřízení služebnosti na zemědělském pozemku:

parcela číslo: , katastr. území:

výměra (V) =m²


jednotková cena ZCZP (JC) =Kč/m²

procentní sazba pro stanovení nájemného (1%)


doba trvání věcného břemene/služebnosti: 5 let

obvyklé nájemné (ON): $V \times JC \times 1\% = ON$ Kč/rok

cena VB: $ON \times 5 \text{ let} = \underline{\hspace{2cm}}$

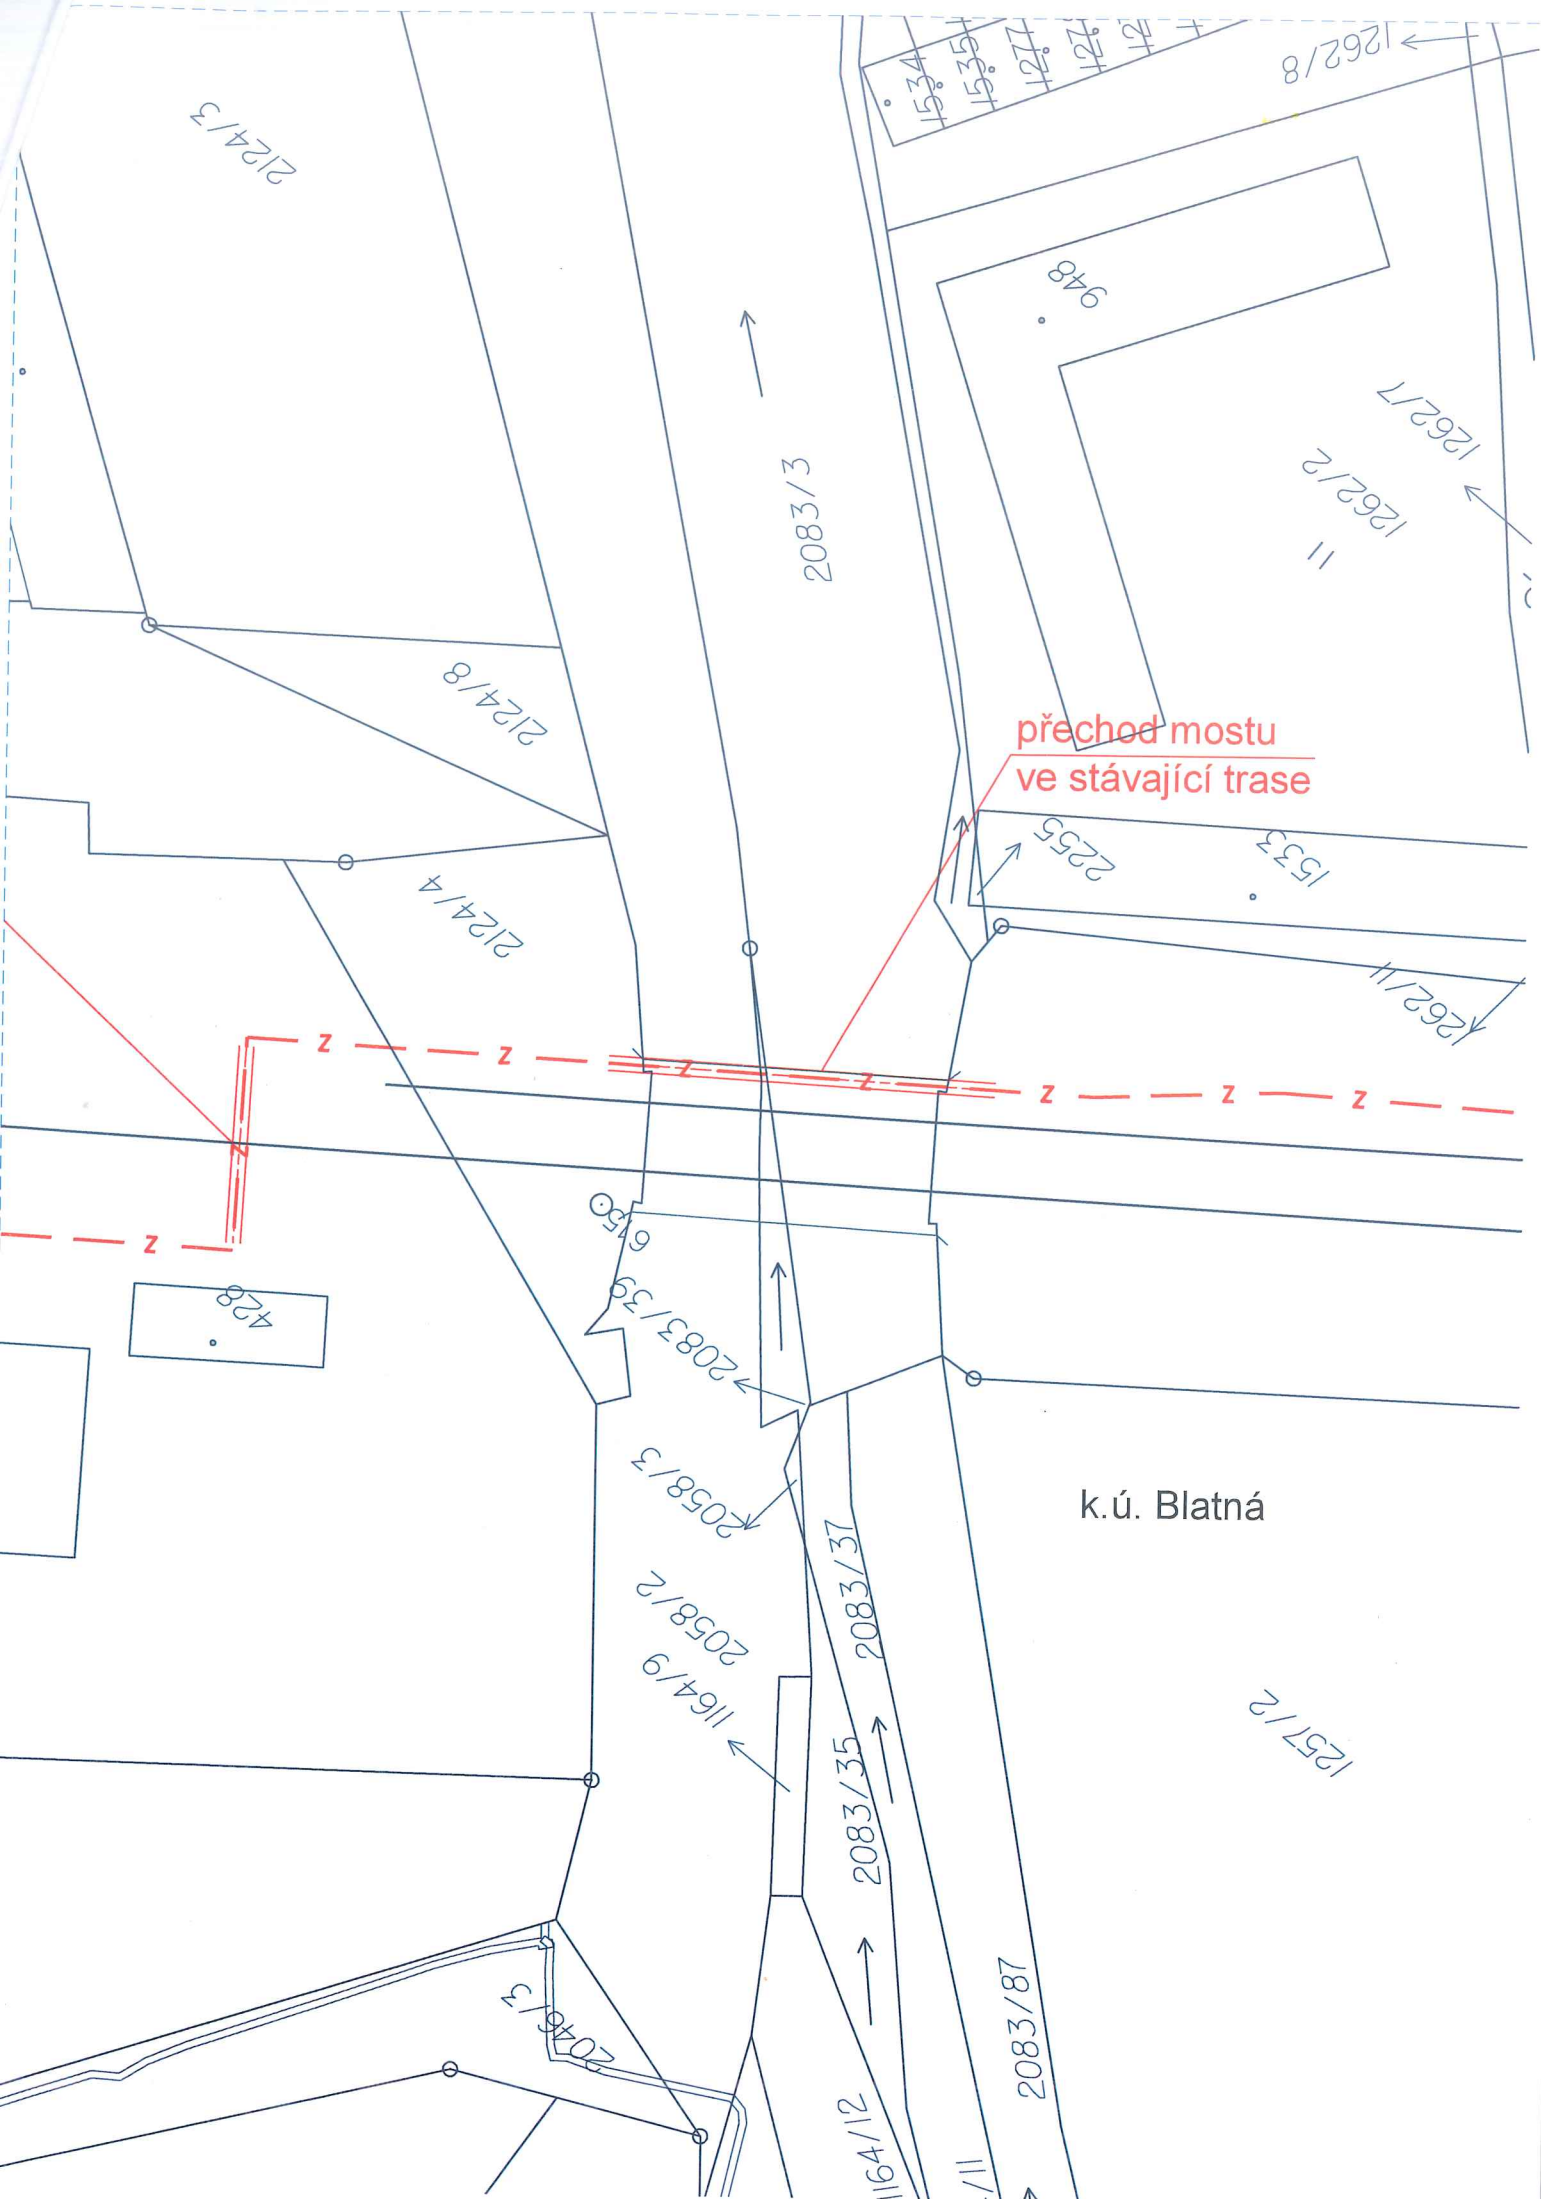

k.ú. Blatná

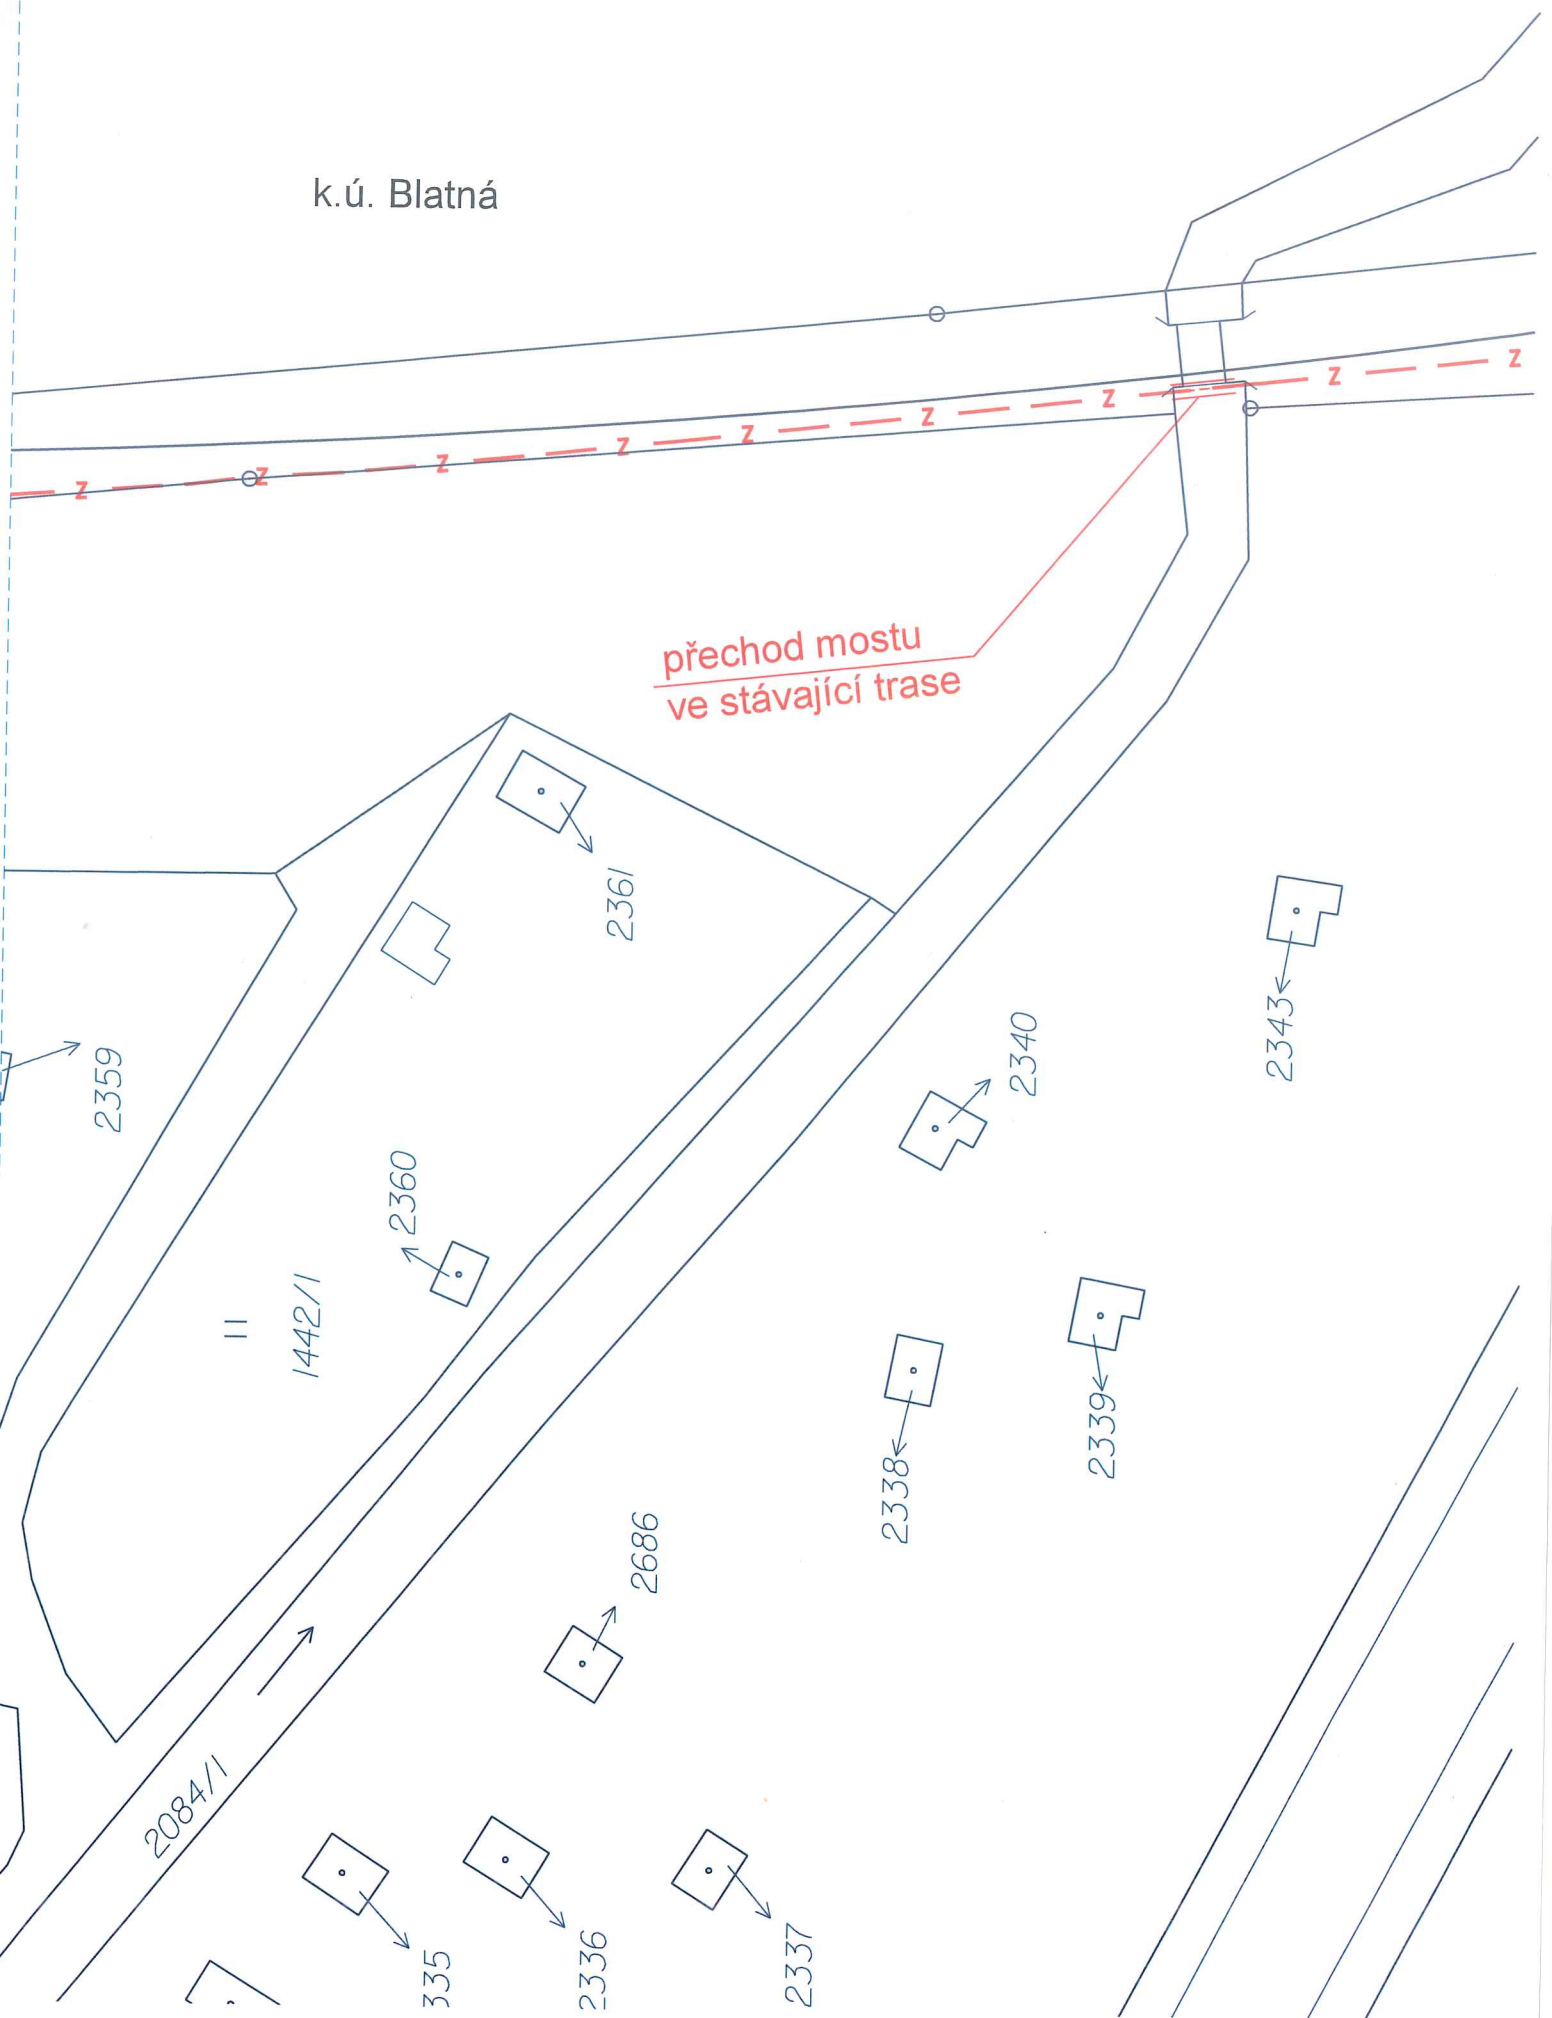

Povodí Vltavy, státní podnik
závod Horní Vltava
Litvinovická 5
370 01 České Budějovice

TEL.: 387 683 103
FAX: 387 203 620

BANKOVNÍ SPOJENÍ:
UniCredit Bank
Czech Republic and Slovakia, a.s.
č.ú.: 3000311064/2700

H.1.17.

TMS Projekt s.r.o.
Wenzigova 8
301 00 Plzeň

VÁŠ DOPIS ZNAČKY/ ZE DNE
371/ŽAD/17/6. 11. 2017

NAŠE ZNAČKA
63099/2017-142

VYŘIZUJE/ LINKA
M. Nedvědová

DATUM
14. 11. 2017

K.ú. Blatná, Hněvkov u Mačkova, Sedlice u Blatné, okres Strakonice, kraj Jihočeský, č.h.p. 1-08-02-0730-0-00,-04-0200-0-00;

„Doplnění závor na přejezdech P1348 v km 23,017, P1360 v km 28,552 a P1367 v km 33,149 na trati Březnice - Strakonice“ – vyjádření správce povodí

Dne 9. 11. 2017 jsme obdrželi žádost o vyjádření správce povodí k projektové dokumentaci ke stavebnímu řízení „Doplnění závor na přejezdech P1348 v km 23,017, P1360 v km 28,552 a P1367 v km 33,149 na trati Březnice - Strakonice“ (projektant: TMS Projekt s.r.o., Wenzigova 8, 301 00 Plzeň, v 11/2017).

Projektová dokumentace řeší doplnění závor na přejezdech P1348 v km 23,017, P1360 v km 28,552 a P1367 v km 33,149 na trati Březnice - Strakonice. V blízkosti přejezdů budou umístěny nové technologické domky, na přejezdech bude provedena rekonstrukce přejezdové konstrukce. V rámci této stavby bude provedena pokládka kabelů podél železniční trati.

V zájmovém území výše uvedené stavby se nenachází žádné vodní toky, ani pozemky ve správě Povodí Vltavy, státní podnik.

Jako správce povodí, který vykonává správu v dílčím povodí Horní Vltavy, podle ustanovení § 54 odst.1 zákona č. 254/2001 Sb., o vodách a o změně některých zákonů (vodní zákon), ve znění pozdějších předpisů souhlasíme s výše uvedeným záměrem bez připomínek.

Příloha: PD vracíme.



Povodí Vltavy,
státní podnik 4
závod Horní Vltava
Litvinovická 5, 370 01 České Budějovice
V.S.
Ing. Vladimír Rohlík
vedoucí střediska PPV

CO: spis



LESY ČESKÉ REPUBLIKY, S. P., LESNÍ SPRÁVA VODŇANY

Tyršova 1066, Vodňany II, 389 01 Vodňany, tel. +420 956199111, fax +420 383382425, ls199@lesycr.cz, ID DS:e8jcfns

TMS projekt s.r.o.
Čechova 59
České Budějovice
370 65

VÁŠ DOPIS ZN.	ČÍSLO JEDNACÍ	SPISOVÁ ZNAČKA		DATUM
VYŘIZUJE	TELEFON	GSM	FAX	E-MAIL
Ing. Kroupa Lukáš	956 199 109	724 524 613		lukas.kroupa@lesycr.cz

Věc: Vyjádření odborného lesního hospodáře

Obdrželi jsme Vaši žádost o souhlas se stavbou a stavebními pracemi v ochranném pásmu lesa. Jedná se o stavbu „Doplnění závor na přejezdech P1348v km23,017,P1360 v km 28,552 a P1367 v km 33,149 na trati Březnice - Strakonice“ - k. ú. Blatná, Hněvkov u Mačkova, Němčice u Sedlice, Sedlice u Blatné.

Lesy České republiky, s.p., Lesní správa Vodňany podle § 37 zákona 289/1995 Sb. (Zákon o lesích) v platném znění, vykonává ve výše uvedeném k. ú. funkci odborného lesního hospodáře a **souhlasí** s realizací uvedené stavby dle projektové dokumentace za dodržení následujících podmínek:

- na pozemcích určených k plnění funkcí lesa nesmí být ukládán žádný vytěžený či jiný materiál, nebo odpad vzniklý při stavební činnosti,
- případnými pracemi nebude zasažen kořenový systém okrajových stromů,
- nebude docházet k pohybu pracovní techniky po pozemcích určených k plnění funkcí lesa

Toto vyjádření z titulu odborného lesního hospodáře nenahrazuje vyjádření vlastníka lesního pozemku.

- Na závěr upozorňujeme na § 22, odstavec 1 zákona 289/95 Sb. o lesích, na základě kterého jsou vlastníci nemovitostí nebo investoři staveb a zařízení povinni provést na svůj náklad nezbytně nutná opatření, kterými budou jejich stavby a zařízení zabezpečeny před škodami způsobenými zejména sesuvem půdy, padáním kamenů, pádem stromů nebo jejich částí, přesahem větví a kořenů, zastíněním a lavinami z pozemků určených k plnění funkcí lesa.

S pozdravem, [02]
 Lesy České republiky, s.p.
 Přemyslova 1106/19, Nový Hradec Králové
 500 08 Hradec Králové
 IČ: 42196451, DIČ: CZ42196451
 Ing. Radovan Nůšek
 Tyršova 1066, Vodňany II, 389 01 Vodňany
 lesní správce

Lesy České republiky, s.p., se sídlem Přemyslova 1106/19, Nový Hradec Králové, Hradec Králové, PSČ 500 08
 Spisová značka AXII 540 vedená u rejstříkového soudu v Hradci Králové, IČ: 42196451, DIČ: CZ42196451
 Lesy České republiky, s.p., jsou držitelem osvědčení o účasti v certifikaci lesů, loga PEFC (08-2101/0001) a certifikátu C-o-C.



Státní podnik Lesy České republiky, s.p., zachovává nulovou toleranci k jakémukoli nelegálnímu jednání a dodržuje maximální transparentnost, legalitu a etiku. Součástí firemní kultury státního podniku Lesy České republiky, s.p., je Criminal compliance program (viz www.lesycr.cz), který stanoví zásady a pravidla jednání zaměstnanců či jiných osob jednajících za státní podnik Lesy České republiky, s.p. (dále jen „zaměstnanec“). Každý zaměstnanec má povinnost oznámit jakékoli podezřelý či nelegální jednání. V jakémkoli případě, kdy je jednání zaměstnance v rozporu s Criminal compliance programem, nelze je považovat za jednání v rámci nebo v zájmu státního podniku Lesy České republiky, s.p. Takové jednání je možné oznámit, a to i anonymně způsoby uvedenými na webových stránkách. www.lesycr.cz

Ředitelství silnic a dálnic ČR, státní příspěvková organizace,
se sídlem: Na Pankráci 546/56, 140 00 Praha 4 - Nusle
zastoupena: ing. Vladimírou Hruškovou, ředitelkou správy České Budějovice
se sídlem: Lidická 49/110, 37044 České Budějovice
IČ: 65993390 DIČ: CZ65993390
bankovní spojení: Česká národní banka
jako „Vlastník“

číslo účtu: 10006-15937031/0710

H.1.19.

a

Správa železniční dopravní cesty, státní organizace
se sídlem Praha 1, Nové Město, Dlážděná 1003/7, PSČ 110 00
IČO: 70994234
DIČ: CZ70994234
zapsaná v OR vedeném Městským soudem v Praze, oddíl A, vložka 48384
zastoupená **Ing. Luborem Hrušešem**, ředitelem Stavební správy západ, na základě pověření č. 1761
ze dne 16. 9. 2014.

Adresa na doručování písemností:

Správa železniční dopravní cesty, státní organizace
Stavební správa západ, Sokolovská 1955/278, Praha 9, PSČ 190 00
jako „Stavebník“

uzavřeli níže uvedeného dne, měsíce a roku, v souladu s příslušnými ustanoveními zákona č. 183/2006 Sb., o územním plánování a stavebním řádu (stavební zákon) v platném znění a zákona č. 13/1997 Sb., o pozemních komunikacích v platném znění a zákona č. 219/2000 Sb., o majetku České republiky v platném znění tuto

SMLOUVU O PRÁVU PROVÉST STAVBU č. 20/EN/SPPS 1 - 2017

AKCE (stavba): „Doplnění závor na přejezdech P1348 v km 23,017, P1360 v km 28,552 a P 1367 v km 33,149 na trati Březnice – Strakonice“

I.

Právní stav v katastru nemovitostí

1. Vlastníkovi svědčí příslušnost hospodařit s pozemkovou parcelou:

- p.č. č. 1938/2 evidovanou Katastrálním úřadem pro Jihočeský kraj, Katastrálním pracovištěm Strakonice, na LV č. **1468** pro obec Blatná a k.ú. Blatná.
- p.č. č. 1938/3 evidovanou Katastrálním úřadem pro Jihočeský kraj, Katastrálním pracovištěm Strakonice, na LV č. **1468** pro obec Blatná a k.ú. Blatná.
- p.č. č. 137/1 evidovanou Katastrálním úřadem pro Jihočeský kraj, Katastrálním pracovištěm Strakonice, na LV č. **1138** pro obec Sedlice a k.ú. Němčice u Sedlice.
- p.č. č. 137/2 evidovanou Katastrálním úřadem pro Jihočeský kraj, Katastrálním pracovištěm Strakonice, na LV č. **1138** pro obec Sedlice a k.ú. Němčice u Sedlice.
- p.č. č. 1950/1 evidovanou Katastrálním úřadem pro Jihočeský kraj, Katastrálním pracovištěm Strakonice, na LV č. **1341** pro obec Sedlice a k.ú. Sedlice u Blatné.
- p.č. č. 1950/2 evidovanou Katastrálním úřadem pro Jihočeský kraj, Katastrálním pracovištěm Strakonice, na LV č. **1341** pro obec Sedlice a k.ú. Sedlice u Blatné.

II. Předmět smlouvy

1. Předmětem této smlouvy je založení práva Stavebníka provést v rámci stavby „Doplnění závor na přejezdech P1348 v km 23,017, P1360 v km 28,552 a P 1367 v km 33,149 na trati Březnice – Strakonice“:
 - na p.č. č. 1938/2 a 1938/3 k.ú. Blatná (dále jen dotčená nemovitost) – PS 01 Rekonstrukce PZS a doplnění závor na přejezdu P1348 v km 23,017 a SO 01 Rekonstrukce přejezdu P1348 v km 23,017
 - na p.č. č. 137/1 a 137/2 k.ú. Němčice u Sedlice (dále jen dotčená nemovitost) – PS 02 Rekonstrukce PZS a doplnění závor na přejezdu P1360 v km 28,552 a SO 02 Rekonstrukce přejezdu P1360 v km 28,552
 - p.č. č. 1950/1 a 1950/2 k.ú. Sedlice u Blatné (dále jen dotčená nemovitost) – PS 03 Rekonstrukce PZS a doplnění závor na přejezdu P1367 v km 33,149 a SO 03 Rekonstrukce přejezdu P1367 v km 33,149
2. Stavba bude realizována podle projektu zpracovaného firmou TMS Projekt s.r.o. v roce 2017. Zahájení stavby se předpokládá v roce 2018.
3. Pro účel územního (stavebního) řízení Vlastník podpisem této smlouvy uděluje Stavebníkovi souhlas k umístění a k provedení stavby na dotčené nemovitosti, a to v rozsahu dle přiložené situace, jenž je nedílnou součástí této smlouvy a tvoří její přílohu. Souhlas Vlastníka dle předchozí věty se rovněž vztahuje na nezbytný vstup a vjezd Stavebníka, popřípadě jím prokazatelně pověřených třetích osob, na dotčenou nemovitost a to pouze v souvislosti s činěním úkonů souvisejících s přípravou stavby, její realizací a jejím uvedením do provozu.

III. Práva a povinnosti smluvních stran

1. Stavebník (stavebníkem zmocněný zástupce) se zavazuje, že na dotčené nemovitosti bude do vlastnických práv a oprávněných zájmů Vlastníka zasahovat pouze v nezbytné míře a bude si počínat tak, aby na majetku Vlastníka nedocházelo ke škodám. Dojde-li přesto Stavebníkem, případně jím pověřenými třetími osobami, k zásahu do dotčené nemovitosti nad smluvně sjednaný rámec, případně ke vzniku škod na majetku Vlastníka, zavazuje se Stavebník pro takový případ k neprodlenému uvedení dotčené nemovitosti do řádného stavu a ve vztahu ke škodám na majetku k neprodlené finanční náhradě. Tuto finanční náhradu určí Vlastník, který také vystaví příslušnou fakturu k její úhradě s termínem splatnosti do 60 dnů. Stavebník se zavazuje tuto fakturu ve stanoveném termínu uhradit. Stavebník se rovněž zavazuje k tomu, že Vlastníkovi bude své vstupy na dotčenou nemovitost bezprostředně oznamovat, případně zajistí, aby tak činily i jím pověřené osoby.
2. Vlastník rovněž uděluje Stavebníkovi souhlas k tomu, aby stejnopis této smlouvy použil při správním řízení před příslušným stavebním úřadem, jako doklad o vyjádření jeho souhlasu s provedením stavby na dotčené nemovitosti. Stavebník se zavazuje, že dodrží podmínky uvedené ve vyjádření vydané Vlastníkem k územnímu (stavebnímu) řízení pod č.j. 8218/17/32220/20/EN ze dne 06.10.2017.
3. Před vydáním územního rozhodnutí Stavebník požádá příslušný silniční správní úřad o vydání rozhodnutí o umístění stavby (spadá-li umístění stavby pod ustanovení § 25 odst. (6), písm. d) zákona č. 13/1997 Sb., o pozemních komunikacích).
4. Před zahájením stavebních prací požádá Stavebník příslušný silniční správní úřad o vydání rozhodnutí na zvláštní užívání – provedení stavebních prací při umisťování stavby (dle ustanovení § 25 odst. (6), písm. c) bod 3., případně na uzavírku (dle ustanovení § 24 zákona č. 13/1997 Sb., o pozemních komunikacích).

5. Po dokončení stavby „Doplnění závor na přejezdech P1348 v km 23,017, P1360 v km 28,552 a P 1367 v km 33,149 na trati Březnice – Strakonice“ nechá Stavebník stavbu zaměřit a vyhotovit geometrický plán pro oddělení pozemku - hranice stavby a pozemku pod touto stavbou budou přesně určeny samostatným zápisem. Součástí tohoto zápisu bude přehledná situace se zákresem hranic odsouhlasená zástupcem ŘSD ČR, správy Č. Budějovice. Stavebník se zavazuje, že nejpozději do 3 (slovy tři) měsíců od data podpisu předávacího protokolu, případně od data vydání kolaudačního souhlasu stavby, podá na ŘSD ČR žádost o majetkové vypořádání pozemku včetně předložení oddělovacího GP skutečného zaměření pozemku pod stavbou železničního přejezdu. Veškeré náklady spojené s vyhotovením GP a se vkladem vlastnického práva do katastru nemovitostí hradí Stavebník. V případě nepodání žádosti o majetkové vypořádání ve výše stanoveném termínu bude ode dne následujícího po jeho vypršení ze strany Vlastníka uplatněna vůči Stavebníkovi smluvní pokuta ve výši 100 Kč (slovy sto korun) za každý i započatý den prodlení. Stavebník se zavazuje takto vypočtenou smluvní pokutu uhradit, a to na základě faktury vystavené Vlastníkem.

V.

Společná a závěrečná ustanovení

1. Vlastník se zavazuje, že v případě, že bude v době od uzavření této smlouvy do realizace stavby převádět dotčenou nemovitost, převede na jejího nabyvatele současně též v plném rozsahu závazek plynoucí z této smlouvy. Pokud tak neučiní, odpovídá za veškeré škody a další náklady vzniklé Stavebníkovi při realizaci stavby na dotčené nemovitosti dle této smlouvy.
2. Práva a povinnosti vyplývající z této smlouvy přecházejí na právní nástupce obou smluvních stran. Smluvní strany se zavazují svého právního nástupce seznámit s obsahem této smlouvy.
3. Smlouva má celkem tři strany, jednu přílohu a je vyhotovena ve třech stejnopisech, z nichž jeden stejnopis obdrží Vlastník a dva stejnopisy Stavebník.
4. Změny a doplňky této smlouvy jsou možné pouze formou číslovaných písemných dodatků podepsaných oběma smluvními stranami. Písemná forma je nezbytná i pro právní úkony směřující ke zrušení této smlouvy.
5. Od této smlouvy lze odstoupit v případě, že do 3 let od uzavření této smlouvy:
 - a. nedojde stavbou k omezení dotčené nemovitosti,
 - b. nedojde k realizaci stavby
 - c. Stavebník porušil nebo porušuje ujednání vyplývající z této smlouvy a byl na toto své jednání Vlastníkem písemně upozorněn.Ve všech těchto případech je odstoupení účinné dnem doručení tohoto právního úkonu druhé smluvní straně. Pro takový případ (písm. c) je Stavebník povinen stavbu odstranit a uvést dotčenou nemovitost do původního stavu.
6. Smluvní strany prohlašují, že tato smlouva je projevem jejich svobodné, vážné, určité a srozumitelné vůle, že ji uzavírají dobrovolně, na důkaz čehož připojují své podpisy.

Příloha: situace


Za Vlastníka:


V Českých Budějovicích dne 14.12.2017



Ing. Vladimíra Hrušková
ředitelka Správy České Budějovice

Za Stavebníka:

05.12.2017
V Praze dne

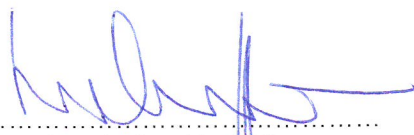
Ing. Lubor Hrubeš
ředitel Stavební správy západ

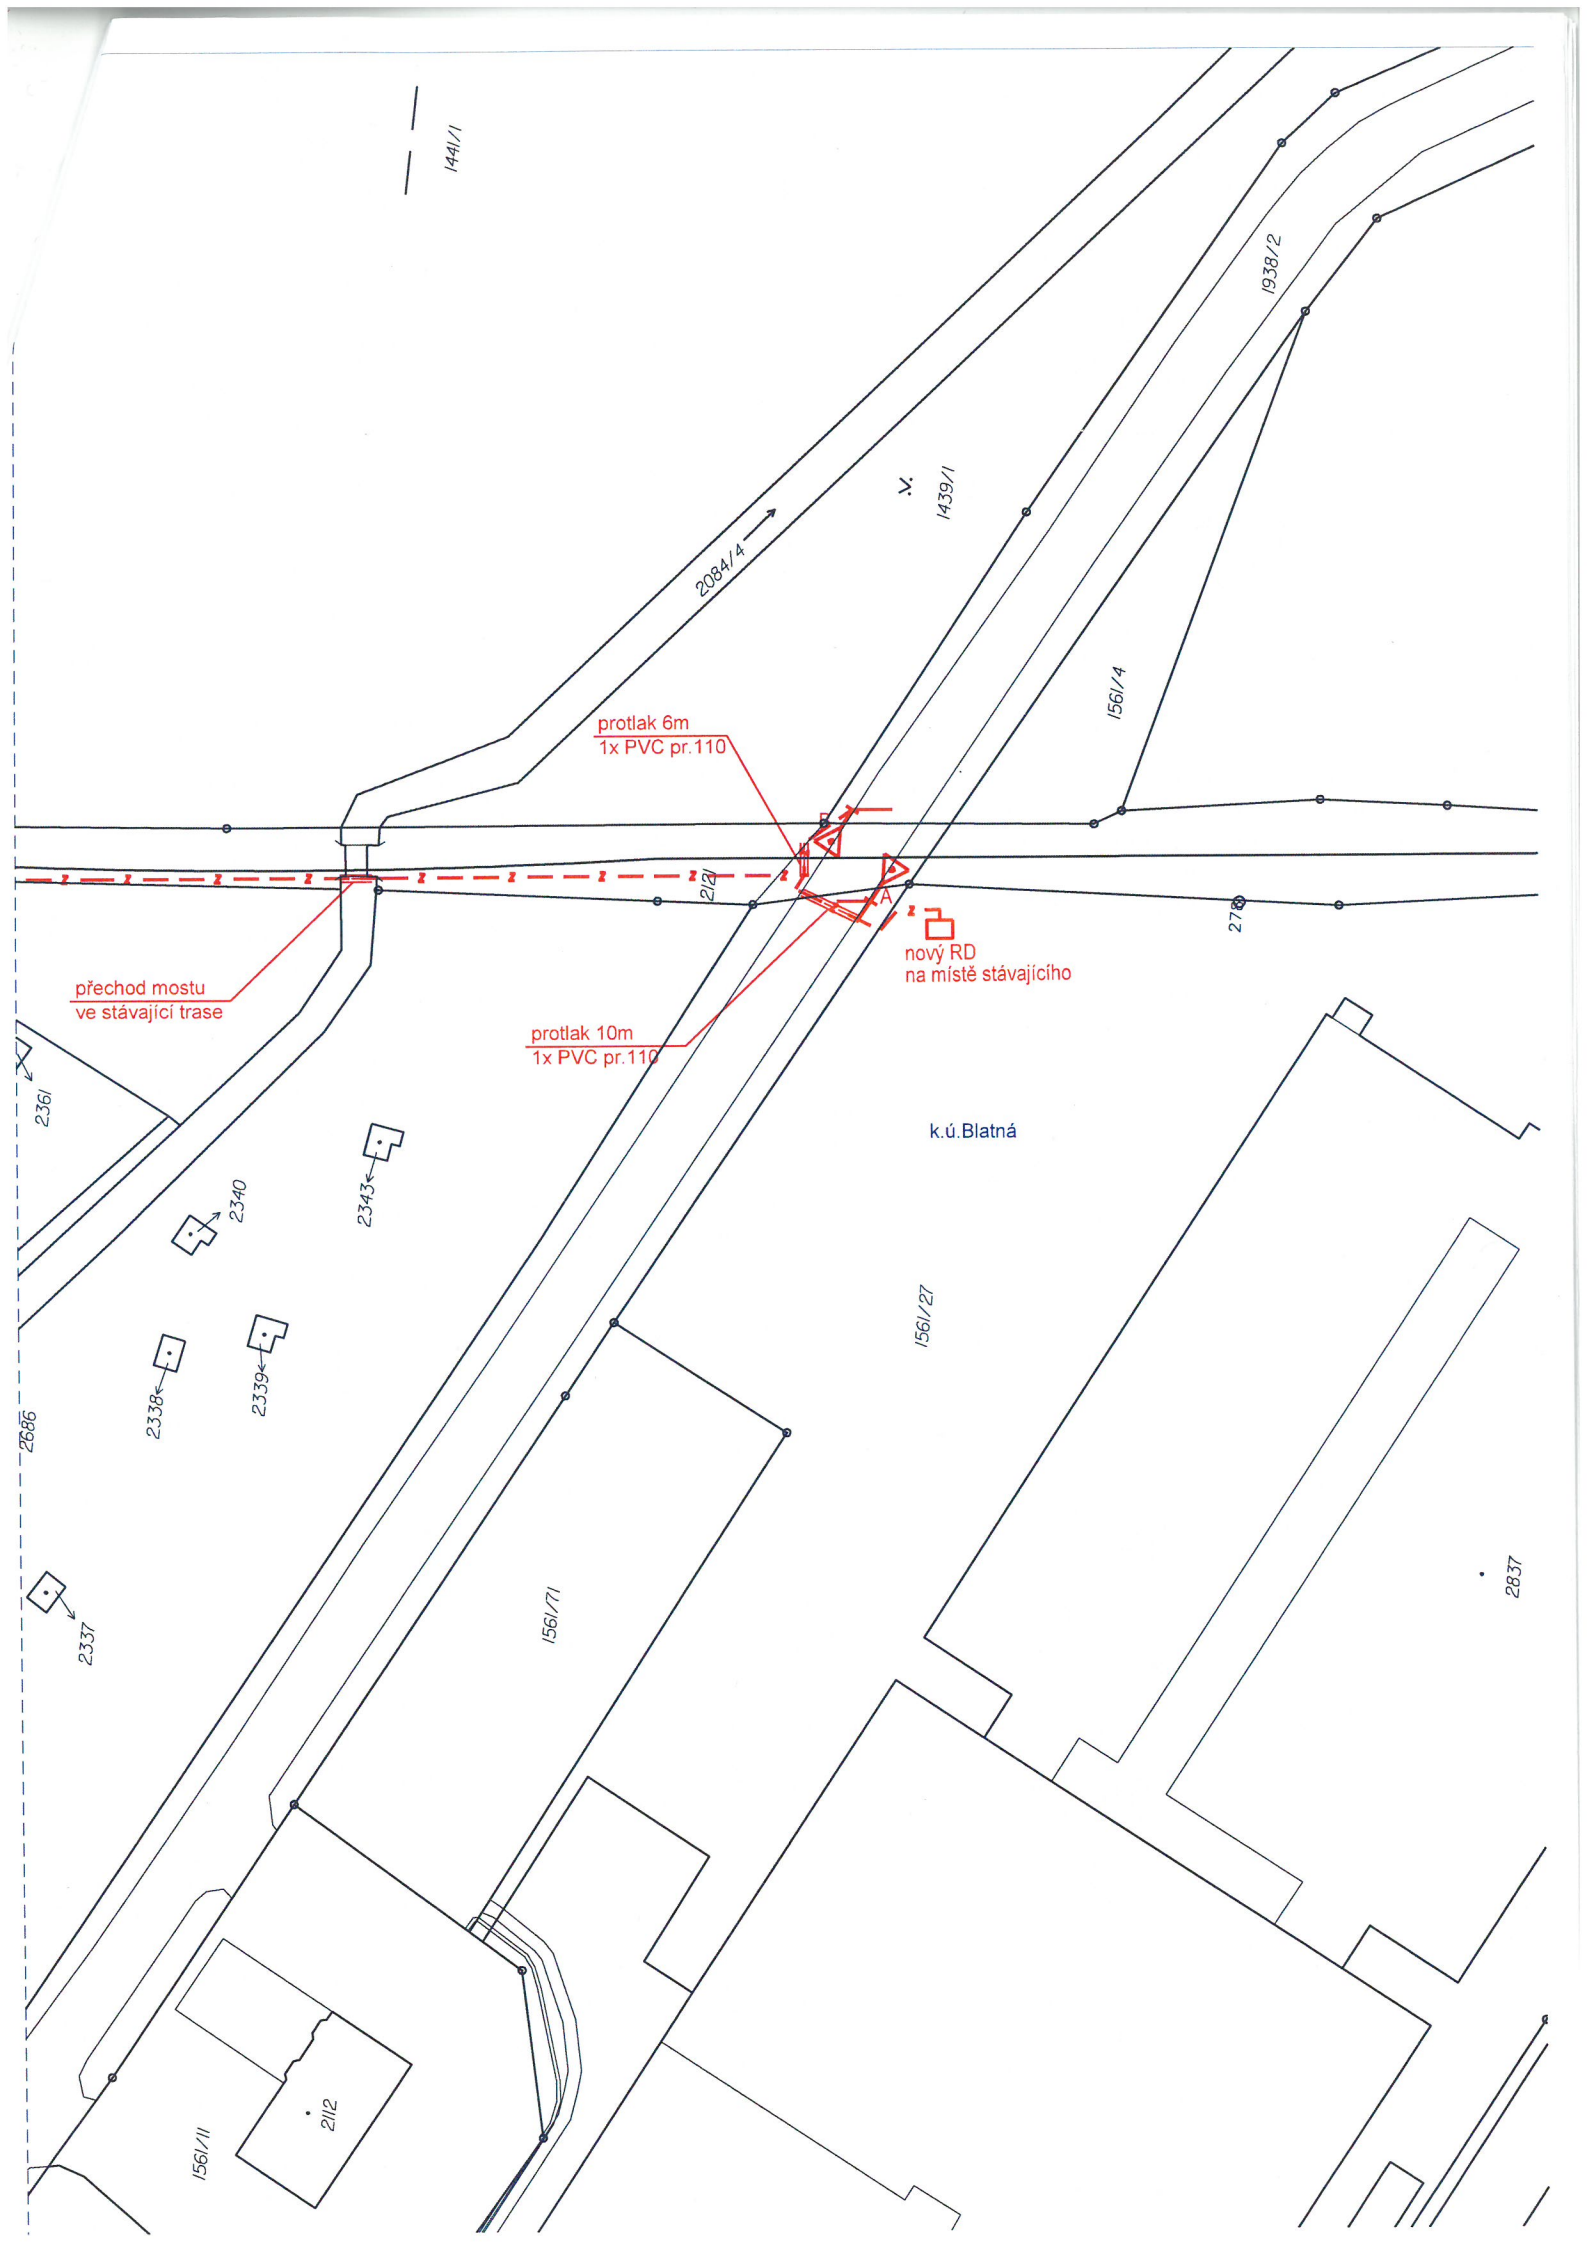

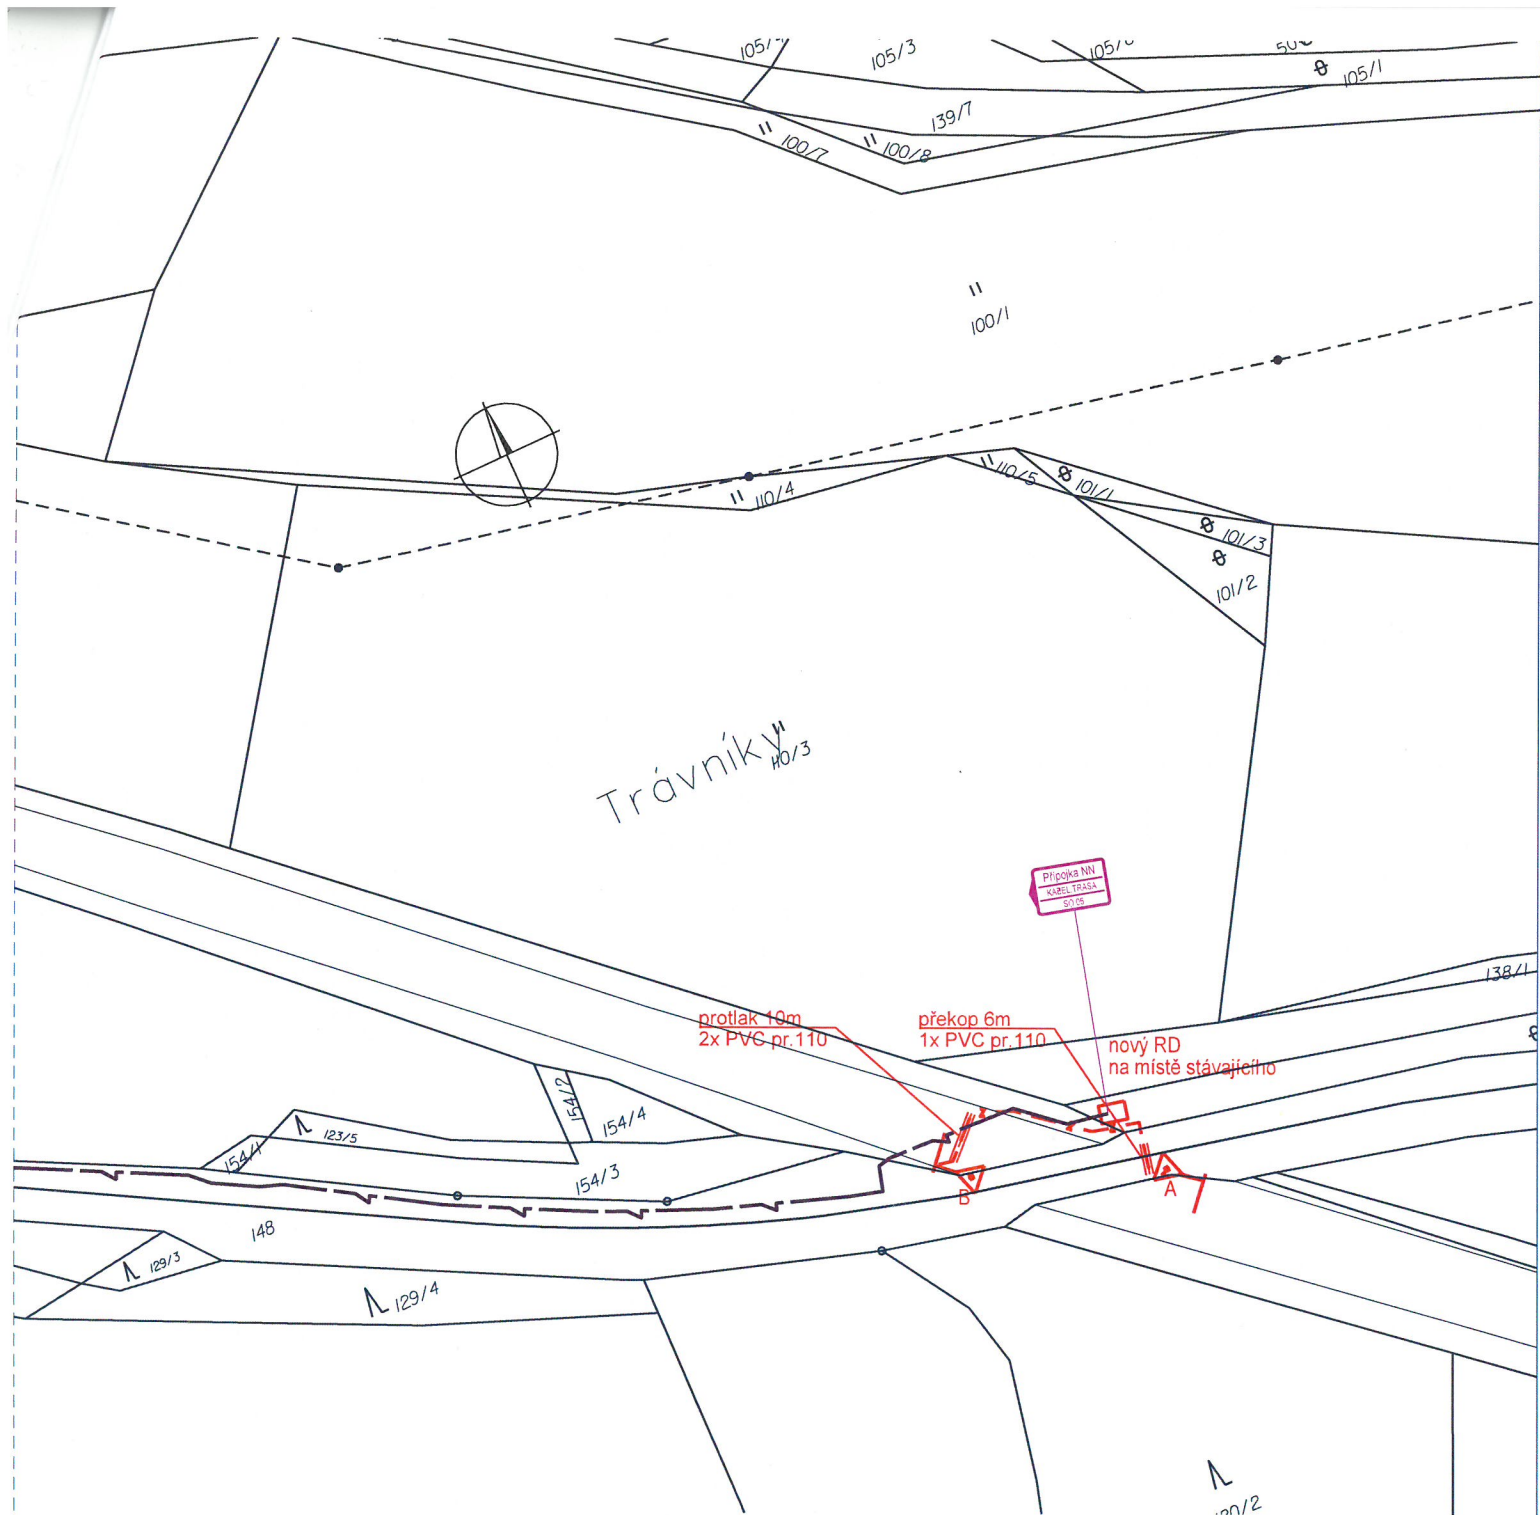

přejezd P1367 (km 33,149)

překop 6m
1x PVC pr. 110


Přidělka NN
KSO EL TRASA
50 08

nový RD
na místě stávajícího
NOVÝ ROZVADEČ
KS-EON, RE-EON, R1

trasa venk. vedení EON

protlak 15m
1x PVC pr. 110

k.ú. SEDLICE U BLATNÉ

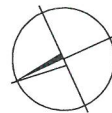

1338

1340/2

1336/2

Městský úřad Blatná
odbor životního prostředí
vodoprávní úřad

H.1.20.

tř. T. G. Masaryka 322
388 11 Blatná

tel. 383 416 111

Spisová značka: MUBL 13891/2017/OŽP
Číslo jednací: MUBL 33/2018
Vydáno a vypraveno dne: 2. 1. 2018
Vyřizuje: Petr Jahoda DiS.
Telefon: 383 416 236
E-mail: jahoda@mesto-blatna.cz

Správa železniční dopravní cesty, státní organizace
Dlážděná 1003/7
110 00 Praha 1 - Nové Město
zastoupená na základě plné moci
TMS Projekt s.r.o.
Dubičné č.p. 106
373 71 Rudolfov

Souhlas vodoprávního úřadu
formou
závazného stanoviska

Závazná část

Městský úřad Blatná, odbor životního prostředí, vodoprávní úřad příslušný podle ustanovení § 104 odst. 2 písm. c) a ustanovení § 106 odst. 1 zákona č. 254/2001 Sb., o vodách a o změně některých zákonů (vodní zákon), ve znění pozdějších předpisů, místně příslušný správní orgán podle ustanovení § 11 zákona č. 500/2004 Sb., správní řád (správní řád), ve znění pozdějších předpisů, žadateli

Správa železniční dopravní cesty, státní organizace
IČ 70994234
Dlážděná 1003/7, 110 00 Praha 1 - Nové Město
zastoupená na základě plné moci
TMS Projekt s.r.o.
IČ 48200891
Dubičné č.p. 106, 373 71 Rudolfov

I. uděluje

podle ustanovení § 17 odst. 1 písm. a), c) vodního zákona,

souhlas formou závazného stanoviska

pro územní a stavební řízení k stavbě

„Doplnění závor na přejezdech P1348 v km 23,017, P1360 v km 28,552 a P1367 v km 33,149 na trati Březnice - Strakonice“

Na pozemcích p.č. 2083/3, 2083/39 v katastrálním území Blatná, obci Blatná, pokládka kabelů podél železniční trati ve stanoveném záplavovém území i aktivní zóně drobného vodního toku Lomnice, IDVT 10100049, ř.km cca 31,670, č.h.p. 1-08-04-0110-0-00, orientační souřadnice S-JTSK: X-1109952; Y-792409.

Na pozemku p.č. 2084/1 v katastrálním území Blatná, obci Blatná, pokládka kabelů podél železniční trati ve stanoveném záplavovém území drobného vodního toku Lomnice, mimo aktivní zónu, ř.km 31,900, v místě křížení s vodním dílem Roudenským náhonem (vodní recipient mimi vodní tok), IDVT 10261709, č.h.p. 1-08-04-0170-0-00, orientační souřadnice S-JTSK: X-1110413; Y-792611.

Stavba se nachází v okrese Strakonice, kraji Jihočeském, vodní útvar: HVL 1470 Lomnice od toku Hradištský potok po vzdutí nádrže Orlik II, HGR 6320 - Krystalinikum v povodí Střední Vltavy.

II. stanovuje podmínky

podle ustanovení § 17 odst. 2 vodního zákona,

1. Při provádění stavebních prací budou učiněna veškerá opatření, aby nebyly vodní toky poškozeny a znečištěny stavebním materiálem či závadnými látkami.
2. Stavebník zajistí prostřednictvím zhotovitele stavby zpracování havarijního a povodňového plánu stavby, který bude uložen u stavebního deníku stavby.

Odůvodnění

Městský úřad Blatná, odbor životního prostředí, vodoprávní úřad, obdržel dne 20. 12. 2017 od Správy železniční dopravní cesty, státní organizace, IČ 70994234, se sídlem Dlážděná 1003/7, 110 00 Praha 1 - Nové Město, zastoupené na základě plné moci TMS Projekt s.r.o., IČ 48200891, se sídlem Dubičné č.p. 106, 373 71 Rudolfov, žádost o udělení souhlasu k stavbě „Doplnění závor na přejezdech P1348 v km 23,017, P1360 v km 28,552 a P1367 v km 33,149 na trati Březnice - Strakonice“ ve správním území obce s rozšířenou působností Blatná, v okrese Strakonice, kraji Jihočeském.

Žádost byla doložena doklady podle přílohy č.12 k vyhlášce č. 432/2001 Sb., o dokladech žádosti o rozhodnutí nebo vyjádření a o náležitostech povolení, souhlasů a vyjádření vodoprávního úřadu, ve znění pozdějších předpisů.

Bylo předloženo vyjádření Povodí Vltavy, státní podnik, závod Horní Vltava, zn. 63099/2017-142 ze dne 14. 11. 2017 bez připomínek.



MUBLX008O8K1

Na základě žádosti nebylo oznámeno zahájení vodoprávního řízení, protože žadatel předložil doklady na základě kterých mohl vodoprávní úřad jako první krok v řízení udělit tento souhlas formou závazného stanoviska. Vodoprávní úřad uděluje souhlas formou závazného stanoviska pro územní a stavební řízení vedené obecným stavebním úřadem. Souhlas formou závazného stanoviska je vydán podle § 17 odst. 1 písm. a), c) vodního zákona, a) ke stavbám a zařízením na pozemcích, na nichž se nacházejí koryta vodních toků, nebo na pozemcích s takovými pozemky sousedících, pokud tyto stavby a zařízení ovlivní vodní poměry, c) ke stavbám v záplavových územích.

Z hlediska zájmů daných platným Národním plánem povodí Labe, Plánem dílčího povodí Horní Vltavy je uvedený záměr možný, neboť lze předpokládat, že realizací záměru nedojde ke zhoršení stavu vodního útvaru a nebude mít za následek nedosažení jeho dobrého stavu.

Na základě výše uvedeného vodoprávní úřad udělil souhlas formou závazného stanoviska a takto zdůvodnil jeho udělení a důvody, o které se opírá obsah závazné části závazného stanoviska, podklady pro jeho vydání a úvahy, kterými se řídil při jejich hodnocení a při výkladu právních předpisů, na kterých je obsah závazné části založen.

Proti tomuto souhlasu formou závazného stanoviska, který není samostatným rozhodnutím, se nelze odvolat. Odvolání proti obsahu závazného stanoviska lze podat až po vydání samostatného správního rozhodnutí ve věci samé odvoláním proti tomuto správnímu rozhodnutí, v rámci něhož lze napadnout celé závazné stanovisko nebo jeho část.

Souhlas formou závazného stanoviska neumistuje ani nepovoluje výše uvedenou stavbu.

Podepsáno zaručeným elektronickým podpisem

Ing. Martin Dolejš

Vedoucí odboru životního prostředí

Rozdělovník:

Žadatel (doporučeně na doručenkou):

1. Správa železniční dopravní cesty, státní organizace, ID DS: uccchjm, zastoupená na základě plné moci TMS Projekt s.r.o., ID DS: hhi7fhx, Wenzigova 8, 301 00 Plzeň

Na vědomí:

1. Městský úřad Blatná, odbor výstavby a územního plánování
2. Vlastní do spisu

Městský úřad Blatná

odbor životního prostředí

388 11 Blatná, Tř. T.G. Masaryka 322**Tel.: 383 416 235**

TMS Projekt s.r.o.
Dubičné 106
373 71 Rudolfov

Váš dopis

-

Číslo jednací:
MUBL13890/2017**Vyřizuje/tel.**
J. Poisl**V Blatné, dne**
2018 - 01-05

Závazné stanovisko

Městský úřad Blatná, odbor životního prostředí, jako příslušný orgán státní správy lesů podle § 48 odst. 2 písm. c) zákona č. 289/1995 Sb., o lesích a o změně a doplnění některých zákonů (lesní zákon), ve znění pozdějších předpisů, vydává dle § 149 odst. 1 zákona č. 500/2004 Sb., správní řád, ve znění pozdějších předpisů /dále jen „správní řád“, na základě žádosti společnosti TMS Projekt s.r.o., Dubičné 106, 373 71 Rudolfov, IČO: 48200891, toto závazné stanovisko:

u d ě l u j e s o u h l a s **podle § 14 odst. 2 lesního zákona**

k vydání rozhodnutí pro povolení stavby: „Doplnění závor na přejezdech P1348 v km 23,017, P1360 v km 28,552 a P1367 v km 33,149 na trati Březnice - Strakonice“. Záměr staveb bude proveden na pozemcích, ve vzdálenosti do 50ti m od okraje pozemků určených k plnění funkce lesa p. č. 1520/2 v k.ú. Blatná, p.č. 120/2, 120/1, 129/4, 129/3, 123/5, 129/1, 123/1, 123/4, 130/2, 123/3 vše v k.ú. Němčice u Sedlice a dále p.č. 553/2 v k.ú. Hněvkov u Mačkova.

Souhlas se uděluje za předpokladu splnění těchto podmínek, jejichž dodržení zabezpečí investor stavby:

1. Na lesní pozemky nesmí být ukládán žádný stavební či jiný materiál nebo odpad vzniklý při stavební činnosti.
2. Na lesních pozemcích nebude docházet k pohybu pracovní techniky.
3. Veškeré stavební práce provádět s ohledem na okolní lesní porosty, aby nedošlo k jejich poškození, zejména kořenového systému okrajových stromů.
4. Tento souhlas s realizací stavby v ochranném pásmu pozemků určených k plnění funkcí lesa nezavazuje vlastníky těchto pozemků, ani orgán státní správy, k jakémukoliv plnění vůči investorovi a nebo dalším vlastníkům předmětných nemovitostí ve věci náhrady případných škod způsobených okolními porosty (*jako je např. nebezpečí pádu stromů nebo jejich částí, zastínění, vliv kořenů na stavbu apod.*).

Tento souhlas neřeší majetkoprávní ani jiné obdobné vztahy.

Odůvodnění:

Podáním ze dne 20. 12. 2017 požádala společnost TMS Projekt s.r.o., Dubičné 106, 373 71 Rudolfov, IČO: 48200891, o souhlas k návrhu pro vydání rozhodnutí k realizaci stavby: „Doplnění závor na přejezdech P1348 v km 23,017, P1360 v km 28,552 a P1367 v km 33,149 na trati Březnice - Strakonice“. Záměr staveb bude proveden na pozemcích, ve vzdálenosti do 50ti m od okraje pozemků určených k plnění funkce lesa p. č. 1520/2 v k.ú. Blatná, p.č. 120/2, 120/1, 129/4, 129/3, 123/5, 129/1, 123/1, 123/4, 130/2, 123/3 vše v k.ú. Němčice u Sedlice a dále p.č. 553/2 v k.ú. Hněvkov u Mačkova.

Při realizaci záměru budou dodrženy základní povinnosti k ochraně PUPFL uvedené v § 13 lesního zákona. Účelem tohoto závazného stanoviska je sledovat zájmy chráněné lesním zákonem, tj. minimalizovat negativní vlivy stavby na funkce lesa a na hospodaření v něm, v rámci daných možností. S realizací záměru vyslovil souhlas příslušný odborný lesní hospodář. Z tohoto pohledu byly stanoveny i podmínky uvedené v tomto závazném stanovisku.

Městský úřad Blatná, po posouzení obsahu postoupeného spisového materiálu, nezjistil důvody pro neudělení tohoto souhlasu.

Poučení o opravném prostředku:

Proti tomuto závaznému stanovisku, které není samostatným rozhodnutím, se nelze odvolat. Odvolání proti obsahu závazného stanoviska lze podat až po vydání samostatného správního rozhodnutí ve věci samé odvoláním proti tomuto správnímu rozhodnutí, v rámci něhož lze napadnout celé závazné stanovisko nebo jeho část.

Podepsáno zaručeným elektronickým podpisem
Ing. Martin Dolejš
vedoucí odboru životního prostředí

Na vědomí:

Lesy ČR s.p., Lesní správa Vodňany, Tyršova 1066, 389 01 Vodňany (DS).
Městský úřad Blatná, odbor výstavby a ÚP.
Vlastní.

DRAŽNÍ ÚŘAD, ŠKROUPOVA 11, 301 36 PLZEŇ**sekce stavební, územní odbor Plzeň**

Sp. zn.: ML-SDL0048/18-10/Kx

Č. j.: DUCR-14011/19/Kx

Oprávněná úřední osoba: Kuška František Ing.

V Plzni dne 14. března 2019

Telefon: 972524098 (linka 202)

E-mail: kuska@ducr.cz

R O Z H O D N U T Í

Drážní úřad, jako drážní správní úřad podle § 54 odst. 1 zákona č. 266/1994 Sb., o dráhách, ve znění pozdějších předpisů (dále jen “zákon”), a jako speciální stavební úřad pro stavby drah podle § 7 odst. 1 zákona a podle § 15 odst. 1 písm. b) zákona č. 183/2006 Sb., o územním plánování a stavebním řádu, ve znění pozdějších předpisů (dále jen “stavební zákon”)

v y d á v á

na základě výsledku provedeného stavebního řízení podle § 115 odst. 1 a odst. 2 stavebního zákona

s t a v e b n í p o v o l e n í

pro stavbu dráhy:

“Doplnění závor na přejezdech P1348 v km 23,017; P1360 v km 28,552 a P1367 v km 33,149 na trati Březnice - Strakonice”

Stavebník:

Správa železniční dopravní cesty, s.o., Stavební správa západ, Sokolovská 1955/278, 190 00 Praha, IČ 70994234

Zástupce stavebníka:

TMS Projekt, s.r.o., Dubičné 106, 373 71 Rudolfov, IČ 48200891

Stavba je členěna na:

PS 01 Rekonstrukce PZS a doplnění závor na přejezdu P1348 v km 23,017**PS 02 Rekonstrukce PZS a doplnění závor na přejezdu P1360 v km 28,522****PS 03 Rekonstrukce PZS a doplnění závor na přejezdu P1367 v km 33,149****SO 01 Rekonstrukce přejezdu P1348 v km 23,017****SO 02 Rekonstrukce přejezdu P1360 v km 28,552****SO 03 Rekonstrukce přejezdu P1367 v km 33,149****SO 04 Přípojka nn pro přejezd P1348 v km 23,017****SO 05 Přípojka nn pro přejezd P1360 v km 28,552****SO 06 Přípojka nn pro přejezd P1367 v km 33,149**

Umístění stavby:

p.č. st. 422, 2124/1, 2124/4, 2058/2, 2083/39, 2083/3, 2123,2122, 2084/1, 2121,1938/2, 1938/3, 2120, 1561/75 k.ú. Blatná, p.č. 674, 546/1, 546/9 k.ú. Hněvkov u Mačkova, p.č. 148, 137/1, 137/2, 111/4 k.ú. Němčice u Sedlice, p.č. 2035, 1950/2, 1950/1 k.ú. Sedlice u Blatné

Pro provedení stavby stanoví Drážní úřad tyto podmínky:

1. Stavba bude provedena podle dokumentace ověřené Drážním úřadem ve stavebním řízení. Případné změny nesmí být provedeny bez předchozího souhlasu Drážního úřadu.
2. Stavba musí splňovat parametry stanovené vyhláškou č. 177/1995 Sb., kterou se vydává stavební a technický řád drah, ve znění pozdějších předpisů, (dále jen „vyhláška“) a ustanoveními stavebního zákona.
3. Stavebník je povinen písemně oznámit Drážnímu úřadu termín zahájení stavby, název a sídlo stavebního podnikatele, který bude stavbu provádět. Změny v těchto skutečnostech stavebník neprodleně oznámí Drážnímu úřadu.
4. Před zahájením stavby bude na viditelném místě v místech soustředěné stavební činnosti u vstupu na staveniště umístěn štítek "Stavba povolena". Rozsáhlé stavby se mohou označit jiným vhodným způsobem s uvedením údajů ze štítku. Štítek musí být chráněn před povětrnostními vlivy, aby údaje na něm uvedené zůstaly čitelné. Štítek bude na stavbě ponechán do vydání kolaudačního souhlasu.
5. Provádět stavbu může jako zhotovitel jen stavební podnikatel, který při její realizaci zabezpečí odborné vedení provádění stavby stavbyvedoucím. Dále je povinen zabezpečit, aby práce na stavbě, k jejichž provádění je předepsáno zvláštní oprávnění, vykonávaly jen osoby, které jsou držiteli takového oprávnění.
6. Při provádění stavby je nutno dodržovat předpisy týkající se bezpečnosti práce, zejména zákona č. 309/2006 Sb., kterým se upravují další požadavky bezpečnosti a ochrany zdraví při práci v pracovněprávních vztazích a o zajištění bezpečnosti a ochrany zdraví při činnosti nebo poskytování služeb mimo pracovněprávní vztahy (zákon o zajištění dalších podmínek bezpečnosti a ochrany zdraví při práci), ve znění pozdějších předpisů, a nařízení vlády č. 591/2006 Sb. o bližších minimálních požadavcích na bezpečnost a ochranu zdraví při práci na staveništích, a dbát o ochranu osob na staveništi.
7. Před započatím stavebních prací stavebník zabezpečí vytýčení všech podzemních vedení a zařízení v obvodu staveniště, jejich případnou ochranu a přeložení podle příslušných norem a předpisů za odborného dohledu správců (vlastníků) vedení a zařízení.
8. Před záhozem podzemních vedení, zařízení a přeložek inženýrských sítí bude provedeno jejich zaměření situačními a výškovými kótami.
9. Stavebník po dobu realizace stavby bude zajišťovat koordinaci vlastní stavby s prováděnými stavbami cizích investorů v ochranném pásmu dráhy a v obvodu dráhy.
10. Součástí stavby jsou určená technická zařízení (UTZ) podle § 47 zákona. Před podáním žádosti o uvedení stavby nebo její části, která obsahuje UTZ, do zkušebního provozu, stavebník požádá Drážní úřad, sekci provozně-technickou, o vydání průkazu způsobilosti určeného technického zařízení.
11. Stavebník je povinen zajistit řádnou údržbu a sjízdnost všech jím využívaných přístupových cest na staveniště po celou dobu výstavby.
12. Případné škody způsobené při provádění stavby na cizím majetku je nutné neodkladně odstranit.
13. Práce na staveništi, při kterých by hluk překračoval hranici stanovenou příslušným hygienickým předpisem, nesmí být prováděny v době od 22.00 do 6.00 hod., případné práce v uvedenou dobu projedná stavebník předem s příslušným orgánem ochrany veřejného zdraví a Drážním úřadem.
14. Před zahájením prací a zásahem do pozemních komunikací požádá stavebník příslušný silniční správní úřad o povolení zvláštního užívání komunikace.
15. Stavebník zajistí realizaci technických a organizačních opatření k minimalizaci prašnosti při provádění stavebních prací v zastavěném území. Pro příjezd na staveniště budou používány výhradně s vlastníky (správcí) komunikací předem projednané a schválené přístupové cesty.
16. Z hlediska ochrany archeologických nálezů bude stavebník postupovat podle §§ 22 a 23 zákona č. 20/1987 Sb. o státní památkové péči, ve znění pozdějších předpisů.
17. Stavebník dodrží podmínky vyjádření a závazných stanovisek dotčených orgánů:

Závazné stanovisko HZS Jihočeského kraje, ÚO Strakonice, č.j. HSCB-5483-2/2017 UO-ST ze dne 13.9.2017

Závazné stanovisko KHS Jihočeského kraje, č.j. KHSJC 26816/2017/HOK.PT-ST ze dne 27.9.2017
Vyjádření Krajského úřadu Jihočeského kraje, č.j. KUJCK 119935/2017/OHSH ze dne 18.10.2017

Vyjádření městského úřadu Blatná, č.j. MUBL 11152/2017 ze dne 11.10.2017
Vyjádření Městského úřadu Blatná, zn. MUBL 8649/2017 ze dne 30.8.2017
Závazné stanovisko Městského úřadu Blatná, č.j. MUBL 33/2018 ze dne 2.1.2018
Závazné stanovisko Městského úřadu Blatná, č.j. MUBL 13890/2017 ze dne 5.1.2018
Vyjádření Policie ČR, ÚO Strakonice, č.j. KRPC-133623-1/ČJ-2017-020706 ze dne 18.10.2017
Stanovisko Policie ČR, ÚO Strakonice, č.j. KRPC-133623-3/ČJ-2017-020706 ze dne 23.7.2018
Souhlas Městského úřadu Blatná, zn. MUBL 9460/2017 ze dne 21.9.2017

18. Stavebník dodrží podmínky vyjádření účastníků řízení:

Vyjádření Města Sedlice, č.j. MuS-0747/2017 ze dne 16.10.2017
Vyjádření ŘSD ČR, správa České Budějovice, zn. 8218/17/32220/20/EN ze dne 6.10.2017
Vyjádření státního podniku Lesy ČR, s.p., LS Vodňany, ze dne 13.12.2017
Vyjádření společnosti Česká telekomunikační infrastruktura, a.s. Praha, č.j. 692250/17 ze dne 16.8.2017
Souhlas společnosti E.ON Česká Republika, s.r.o. České Budějovice, zn. J20898-16217066 ze dne 1.12.2017
Souhlas společnosti E.ON Česká republika, s.r.o., RS Písek, zn. P15964-16225205 ze dne 8.1.2018
Souhlas společnosti E.ON Česká republika, s.r.o., RS Písek, zn. F5285-16287723 ze dne 12.11.2018
Souhlas společnosti E.ON Česká republika, s.r.o., RSZP, zn. I12394-16287715 ze dne 8.12.2018
Vyjádření společnosti E.ON Servisní, s.r.o., RCDS Písek, zn. M18391-16286421 ze dne 5.11.2018
Vyjádření technické služby města Blatné, s.r.o., zn. ZH/39s/2017 ze dne 21.8.2017
Souhrnné stanovisko společnosti ČD-Telematika, a.s. Praha, č.j. 1201713771 ze dne 16.8.2017
Vyjádření společnosti ČEVAK, a.s. České Budějovice, č.j. O17020004394 ze dne 20.10.2017
Souhrnné stanovisko společnosti České dráhy, a.s. Praha, č.j. 1190/2017-O3 ze dne 8.11.2017
Vyjádření společnosti České dráhy, a.s., RSM Praha, č.j. 2943/2017-RSMPHA ze dne 16.10.2017

19. Na stavbě budou provedeny kontrolní prohlídky v těchto fázích výstavby:

- kontrolní prohlídka stavby po jejím dokončení nebo dokončení její části schopné samostatného užívání před uvedením stavby do zkušebního provozu,
- závěrečná kontrolní prohlídka stavby před vydáním kolaudačního souhlasu.

Ukončení jednotlivých fází výstavby, po nichž bude následovat kontrolní prohlídka, oznámí stavebník Drážnímu úřadu.

20. Po dokončení stavby nebo její části schopné samostatného užívání, požádá stavebník nebo jeho zástupce o zavedení zkušebního provozu, který se stanovuje na dobu 12 měsíců.
21. Před uvedením stavby do provozu je třeba Drážnímu úřadu doložit osvědčení o bezpečnosti vypracované nezávislým posuzovatelem podle Prováděcího nařízení Komise (EU) č. 402/2013 ze dne 30.dubna 2013 o společné bezpečnostní metodě pro hodnocení a posuzování rizik a o zrušení nařízení (ES) č. 352/2009.
22. Po ukončení zkušebního provozu lze stavbu užívat jen na základě kolaudačního souhlasu nebo kolaudačního rozhodnutí vydaného Drážním úřadem. Žádost stavebníka o provedení závěrečné kontrolní prohlídky stavby a o vydání kolaudačního souhlasu musí být doložena předepsanými doklady podle § 121 odst. 1 a § 122 odst. 1 stavebního zákona a podle § 18i vyhlášky č. 503/2006 sb., o podrobnější úpravě územního rozhodování, územního opatření a stavebního řádu, ve znění pozdějších předpisů.
23. K žádosti o vydání kolaudačního souhlasu předloží stavebník doklady o vrácení pozemků a staveb, které nejsou ve vlastnictví stavebníka a byly dočasně použity pro stavbu, jejich vlastníkům.
24. Stavba bude dokončena nejpozději do 31.3.2021.

Účastníci řízení:

Správa železniční dopravní cesty, s.o., Stavební správa západ, Sokolovská 1955/278, 190 00 Praha, IČ 70994234

zastoupena společností:

TMS Projekt, s.r.o., Dubičné 106, 373 71 Rudolfov, IČ 48200891

Ředitelství silnic a dálnic ČR, správa České Budějovice, Lidická 49/110, 370 44 České Budějovice, IČ 65993390

Město Blatná, tř. T. G. Masaryka 322, 388 01 Blatná, IČ 00250996
 ČEVAK, a. s., Severní 2264/8, 370 10 České Budějovice, IČ 60849657
 Lesy ČR, s. p., Přemyslova 1106/19, 501 68 Hradec Králové, IČ 42196451
 Město Sedlice, nám. T.G.Masaryka 28, 387 32 Sedlice, IČ 00251755
 ČD - Telematika, a.s., Pernerova 2819/2a, 130 00 Praha, IČ 61459445
 TMS Projekt s.r.o., Wenzigova 8, 301 00 Plzeň, IČ 48200891
 Česká telekomunikační infrastruktura a.s., Olšanská 2681/6, 130 00 Praha 3, IČ 04084063
 Technické služby města Blatné s.r.o., tř. T. G. Masaryka 322, 388 01 Blatná, IČ 63250748
 České dráhy, a.s. Regionální správa majetku Praha, Prvního pluku 81/2a, 130 11 Praha, IČ 70994226
 E.ON Česká republika, s. r. o., F. A. Gerstnera 2151/6, 370 01 České Budějovice, IČ 25733591
 Klecán Ladislav, nar. 25.5.1957, Tržní 281, 386 01 Strakonice

O d ů v o d n ě n í

Stavebník Správa železniční dopravní cesty, s.o., Stavební správa západ, Sokolovská 1955/278, 190 00 Praha, IČ 70994234 podal prostřednictvím svého zástupce TMS Projekt, s.r.o., Dubičné 106, 373 71 Rudolfov, IČ 48200891 dne 2. února 2018 žádost o stavební povolení. Souhlas s vydáním stavebního povolení podle § 15 odst. 2 stavebního zákona byl vydán Městským úřadem Blatná dne 11.10.2017 pod č.j. MUBL 11152/2017. Drážní úřad oznámil všem známým účastníkům řízení a dotčeným orgánům zahájení stavebního řízení dne 1.3.2019 a současně stanovil termín k podání námitek, popřípadě důkazů a závazných stanovisek.

Ke stavebnímu řízení byly doloženy tyto doklady a náležitosti:

- Závazné stanovisko HZS Jihočeského kraje, ÚO Strakonice, č.j. HSCB-5483-2/2017 UO-ST ze dne 13.9.2017
- Závazné stanovisko KHS Jihočeského kraje, č.j. KHSJC 26816/2017/HOK.PT-ST ze dne 27.9.2017
- Vyjádření Krajského úřadu Jihočeského kraje, č.j. KUJCK 119935/2017/OHSH ze dne 18.10.2017
- Vyjádření městského úřadu Blatná, č.j. MUBL 11152/2017 ze dne 11.10.2017
- Vyjádření Městského úřadu Blatná, zn. MUBL 8649/2017 ze dne 30.8.2017
- Závazné stanovisko Městského úřadu Blatná, č.j. MUBL 33/2018 ze dne 2.1.2018
- Závazné stanovisko Městského úřadu Blatná, č.j. MUBL 13890/2017 ze dne 5.1.2018
- Vyjádření Policie ČR, ÚO Strakonice, č.j. KRPC-133623-1/ČJ-2017-020706 ze dne 18.10.2017
- Stanovisko Policie ČR, ÚO Strakonice, č.j. KRPC-133623-3/ČJ-2017-020706 ze dne 23.7.2018
- Souhlas Městského úřadu Blatná s umístěním stavby na pozemcích ve vlastnictví Města Blatná, zn. MUBL 9460/2017 ze dne 21.9.2017
- Vyjádření Města Sedlice, č.j. MuS-0747/2017 ze dne 16.10.2017
- Vyjádření ŘSD ČR, správa České Budějovice, zn. 8218/17/32220/20/EN ze dne 6.10.2017
- Vyjádření Lesy ČR, s.p., LS Vodňany, ze dne 13.12.2017
- Vyjádření společnosti Česká telekomunikační infrastruktura, a.s. Praha, č.j. 692250/17 ze dne 16.8.2017
- Souhlas společnosti E.ON Česká republika, s.r.o. České Budějovice, zn. J20898-16217066 ze dne 1.12.2017
- Souhlas společnosti E.ON Česká republika, s.r.o., RS Písek, zn. P15964-16225205 ze dne 8.1.2018
- Souhlas společnosti E.ON Česká republika, s.r.o., RS Písek, zn. F5285-16287723 ze dne 12.11.2018
- Souhlas společnosti E.ON Česká republika, s.r.o., RSZP, zn. I12394-16287715 ze dne 8.12.2018
- Vyjádření společnosti E.ON Servisní, s.r.o., RCDS Písek, zn. M18391-16286421 ze dne 5.11.2018
- Vyjádření technické služby města Blatné, s.r.o., zn. ZH/39s/2017 ze dne 21.8.2017
- Souhrnné stanovisko společnosti ČD-Telematika, a.s. Praha, č.j. 1201713771 ze dne 16.8.2017
- Vyjádření společnosti ČEVAK, a.s. České Budějovice, č.j. O17020004394 ze dne 20.10.2017
- Souhrnné stanovisko společnosti České dráhy, a.s. Praha, č.j. 1190/2017-O3 ze dne 8.11.2017
- Vyjádření společnosti České dráhy, a.s., RSM Praha, č.j. 2943/2017-RSMPHA ze dne 16.10.2017
- Vyjádření společnosti Jihočeský vodárenský svaz České Budějovice, zn. 2018/2796 ze dne 6.12.2018, zn. 2018/2797 ze dne 6.12.2018 a zn. 2018/2798 ze dne 6.12.2018
- Vyjádření společnosti České radiokomunikace, a.s. Praha, zn. UPTS/OS/205765/2018 ze dne 5.11.2018

- Vyjádření společnosti T-Mobile Czech Republic, a.s. Praha, zn. E40296/18 ze dne 2.11.2018, zn. E40297/18 ze dne 2.11.2018 a zn. E40298/18 ze dne 2.11.2018
- Vyjádření společnosti Vodafone Czech Republic, a.s. Praha, zn. MW991011996899112 ze dne 2.11.2018
- projektová dokumentace, vypracovaná společností TMS Projekt, s.r.o., odpovědný projektant Ing. Marek Tyr, ČKAIT – 0201794

Okruh účastníků stavebního řízení byl stanoven podle § 109 stavebního zákona. Drážní úřad vydává toto stavební povolení na základě kladného výsledku stavebního řízení. V tomto řízení Drážní úřad zjistil, že povolovaná stavba není v rozporu s veřejnými zájmy a neshledal důvody, které by bránily povolení stavby, a proto rozhodl tak, jak je uvedeno ve výrokové části tohoto rozhodnutí.

P o u č e n í o o d v o l á n í

Proti tomuto rozhodnutí může účastník řízení podat odvolání podle §81 odst. 1. zákona č. 500/2004 Sb., správní řád, ve znění pozdějších předpisů (dále jen “správní řád”), ve lhůtě 15 dnů ode dne jeho oznámení, k Ministerstvu dopravy, podáním učiněným u Drážního úřadu, sekce stavební, územní odbor Plzeň, Škroupova 11, 301 36 Plzeň. Odvolání jen proti odůvodnění rozhodnutí je podle ustanovení §82 odst. 1 správního řádu nepřipustné. Odvolání se podává s potřebným počtem vyhotovení tak, aby jeden stejnopis zůstal správnímu orgánu, a aby každý účastník dostal jeden stejnopis. Nepodá-li účastník potřebný počet stejnopisů, vyhotoví je Drážní úřad na náklady účastníka.

Otisk úředního razítka

Ing. František Kuška
ředitel územního odboru Plzeň

Informace pro stavebníka:

- Stavba nesmí být zahájena, dokud stavební povolení nenabude právní moci.
- Stavební povolení pozbývá platnosti, jestliže do dvou let ode dne, kdy nabylo právní moci, nebude stavba zahájena. Stavební povolení pozbývá platnosti též dnem, kdy Drážní úřad obdrží oznámení stavebníka o tom, že od provedení svého záměru upouští; to neplatí, jestliže stavba již byla zahájena.

Stavebník uhradil Drážnímu úřadu správní poplatek stanovený podle sazebníku správních poplatků zákona č. 634/2004 Sb., o správních poplatcích, ve znění pozdějších předpisů, položky 18 bod 1 písm. f), bankovním převodem ve výši 5000 Kč.

Přílohy:

Pro stavebníka (bude předáno po nabytí právní moci tohoto rozhodnutí):

- Ověřená projektová dokumentace
- Štítek „Stavba povolena“

Rozdělovník:

Účastníci řízení:

Správa železniční dopravní cesty, s.o., Stavební správa západ, Sokolovská 1955/278, 190 00 Praha 9
zastoupená společností:

TMS Projekt, s.r.o., Wenzigova 8, 301 00 Plzeň

Ředitelství silnic a dálnic ČR, správa České Budějovice, Lidická 49/110, 370 44 České Budějovice

Město Blatná, tř. T. G. Masaryka 322, 388 01 Blatná

ČEVAK, a. s., Severní 2264/8, 370 10 České Budějovice

Lesy ČR, s. p., Přemyslova 1106/19, 501 68 Hradec Králové

Město Sedlice, nám. T.G.Masaryka 28, 387 32 Sedlice

ČD - Telematika, a.s., Pernerova 2819/2a, 130 00 Praha

Česká telekomunikační infrastruktura a.s., Olšanská 2681/6, 130 00 Praha 3

Technické služby města Blatná s.r.o., tř. T. G. Masaryka 322, 388 01 Blatná

České dráhy, a.s. Regionální správa majetku Praha, Prvního pluku 81/2a, 130 11 Praha

E.ON Česká republika, s. r. o., F. A. Gerstnera 2151/6, 370 01 České Budějovice

Ladislav Klecán, Tržní 281, 386 01 Strakonice

Dotčené orgány:

Krajský úřad Jihočeského kraje, ODSH, U Zimního stadionu 1952/2, 370 76 České Budějovice

Krajská hygienická stanice Jihočeského kraje, Na Sadech 25/25, 370 71 České Budějovice

Hasičský záchranný sbor Jihočeského kraje, ÚO Strakonice, Podsrpenská 438, 386 01 Strakonice

Městský úřad Blatná, odbor životního prostředí , tř. T. G. Masaryka 322, 388 01 Blatná

Městský úřad Blatná, odbor výstavby a územního plánování, tř. T. G. Masaryka 322, 388 01 Blatná

Městský úřad Blatná, odbor dopravy, tř. T. G. Masaryka 322, 388 01 Blatná

Policie ČR, Územní odbor Strakonice, dopravní inspektorát, Plánkova 629, 386 01 Strakonice

H.2

Vyjádření správců sítí

"Doplnění závor na přejezdech P1348 v km 23,017, P1360 v km 28,552 a P 1367 v km 33,149 na trati Březnice – Strakonice"

**VYJÁDŘENÍ O EXISTENCI SÍTĚ ELEKTRONICKÝCH KOMUNIKACÍ
A VŠEOBECNÉ PODMÍNKY OCHRANY SÍTĚ ELEKTRONICKÝCH KOMUNIKACÍ
SPOLEČNOSTI Česká telekomunikační infrastruktura a.s.**

vydané podle § 101 zákona č. 127/2005 Sb., o elektronických komunikacích a o změně některých souvisejících zákonů (zákon o elektronických komunikacích), ve znění pozdějších předpisů a § 161 zákona č. 183/2006 Sb., o územním plánování a stavebním řádu (stavební zákon) či dle dalších příslušných právních předpisů

Číslo jednací: 692250/17

Číslo žádosti: 0117 953 317

Důvod vydání Vyjádření: Stavební řízení

Platnost tohoto Vyjádření končí dne: 16. 8. 2019.

Žadatel	TMS Projekt s.r.o, kontaktní osoba: TMS Projekt s.r.o , Wenzigova 8 8/106, Plzeň, 30100	
Stavebník	Správa železniční dopravní cesty, státní organizace, Dlážděná 1003/7, Praha 1, 30100	
Název akce	Doplnění závor na přejezdech P1348 v km 23,017, P1360 v km 28,552 a P 1367 v km 33,149 na trati Březnice ? Strakonice	
Zájmové území	Okres	Strakonice
	Obec	Blatná, Sedlice
	Kat. území / č. parcely	Sedlice u Blatné; Němčice u Sedlice; Hněvkov u Mačkova; Blatná

Žadatel shora označenou žádostí určil a vyznačil zájmové území, jakož i stanovil důvod pro vydání Vyjádření o existenci sítě elektronických komunikací a Všeobecných podmínek ochrany sítě elektronických komunikací společnosti *Česká telekomunikační infrastruktura a.s.* (dále jen *Vyjádření*).

Na základě určení a vyznačení zájmového území žadatelem a na základě stanovení důvodu pro vydání *Vyjádření* vydává společnost Česká telekomunikační infrastruktura a.s. následující *Vyjádření*:

Ve vyznačeném zájmovém území se nachází síť elektronických komunikací
společnosti *Česká telekomunikační infrastruktura a.s.* (dále jen *SEK*)
nebo její ochranné pásmo.

Existence a poloha *SEK* je zakreslena v příloženém výřezu/výřezech z účelové mapy *SEK* společnosti *Česká telekomunikační infrastruktura a.s.* Ochranné pásmo *SEK* je v souladu s ustanovením § 102 zákona č. 127/2005 Sb., o elektronických komunikacích a o změně některých souvisejících zákonů stanoveno rozsahem 1,5 m po stranách krajního vedení *SEK* a není v příloženém výřezu/výřezech z účelové mapy *SEK* společnosti *Česká telekomunikační infrastruktura a.s.* vyznačeno (dále jen *Ochranné pásmo*).

(1) *Vyjádření* je platné pouze pro zájmové území určené a vyznačené žadatelem, jakož i pro důvod vydání *Vyjádření* stanovený žadatelem v žádosti.

Číslo jednací: 692250/17

Číslo žádosti: 0117 953 317

Vyjádření pozbývá platnosti uplynutím doby platnosti v tomto *Vyjádření* uvedené, změnou rozsahu zájmového území či změnou důvodu vydání *Vyjádření* uvedeného v žádosti, nesplněním povinnosti stavebníka dle bodu (3) tohoto *Vyjádření*, a nebo pokud se žadatel či stavebník bezprostředně před zahájením realizace stavby ve vyznačeném zájmovém území prokazatelně neujistí u společnosti *Česká telekomunikační infrastruktura a.s.* o tom, zda toto *Vyjádření* v době bezprostředně předcházející zahájení realizace stavby ve vyznačeném zájmovém území stále odpovídá skutečnosti, to vše v závislosti na tom, která ze skutečností rozhodná pro pozbytí platnosti tohoto *Vyjádření* nastane nejdříve.

(2) Podmínky ochrany *SEK* jsou stanoveny v tomto *Vyjádření* a ve Všeobecných podmínkách ochrany *SEK* společnosti *Česká telekomunikační infrastruktura a.s.*, které jsou nedílnou součástí tohoto *Vyjádření*. Stavebník, nebo jím pověřená třetí osoba, je povinen řídit se těmito Všeobecnými podmínkami ochrany *SEK* společnosti *Česká telekomunikační infrastruktura a.s.*

(3) Stavebník, nebo jím pověřená třetí osoba, je povinen **pouze pro případ, že**

a) existence a poloha *SEK*, jež je zakreslena v přiloženém výřezu/výřezech z účelové mapy *SEK* společnosti *Česká telekomunikační infrastruktura a.s.* a nebo

b) toto *Vyjádření*, včetně Všeobecných podmínek ochrany *SEK*

nepředstavuje dostatečnou informaci pro záměr, pro který podal shora označenou žádost nebo pro zpracování projektové dokumentace stavby, která koliduje se *SEK*, nebo zasahuje do Ochranného pásma *SEK*, vyzvat písemně společnost *Česká telekomunikační infrastruktura a.s.* k upřesnění podmínek ochrany *SEK*, a to prostřednictvím zaměstnance společnosti *Česká telekomunikační infrastruktura a.s.* pověřeného ochranou sítě - Petr Brůžek, e-mail: petr.bruzek@cetin.cz (dále jen POS).

(4) Přeložení *SEK* zajistí její vlastník, společnost *Česká telekomunikační infrastruktura a.s.* Stavebník, který vyvolal překládku *SEK* je dle ustanovení § 104 odst. 17 zákona č. 127/2005 Sb., o elektronických komunikacích a o změně některých souvisejících zákonů povinen uhradit společnosti *Česká telekomunikační infrastruktura a.s.* veškeré náklady na nezbytné úpravy dotčeného úseku *SEK*, a to na úrovni stávajícího technického řešení.

(5) Pro účely přeložení *SEK* dle bodu (3) tohoto *Vyjádření* je stavebník povinen uzavřít se společností *Česká telekomunikační infrastruktura a.s.* Smlouvu o realizaci překládky *SEK*.

(6) Společnost *Česká telekomunikační infrastruktura a.s.* prohlašuje, že žadateli byly pro jím určené a vyznačené zájmové území poskytnuty veškeré, ke dni podání shora označené žádosti, dostupné informace o *SEK*.

(7) Žadateli převzetím tohoto *Vyjádření* vzniká povinnost poskytnuté informace a data užít pouze k účelu, pro který mu byla tato poskytnuta. Žadatel není oprávněn poskytnuté informace a data rozmnožovat, rozšiřovat, pronajímat, půjčovat či jinak užívat bez souhlasu společnosti *Česká telekomunikační infrastruktura a.s.* V případě porušení těchto povinností vznikne žadateli odpovědnost vyplývající z platných právních předpisů, zejména předpisů práva autorského.

V případě dotazů k *Vyjádření* lze kontaktovat společnost *Česká telekomunikační infrastruktura a.s.* na asistenční lince 238 461 111.

Přílohami *Vyjádření* jsou:

- Všeobecné podmínky ochrany *SEK* společnosti *Česká telekomunikační infrastruktura a.s.*
- Situační výkres (obsahuje zájmové území určené a vyznačené žadatelem a výřezy účelové mapy *SEK*)
- Informace k vytyčení *SEK*


Číslo jednací: 692250/17

Číslo žádosti: 0117 953 317

Vyjádření vydala společnost Česká telekomunikační infrastruktura a.s. dne: 16. 8. 2017.


Česká telekomunikační infrastruktura a.s.
Olšanská 2681/6
130 00 Praha 3
DIČ: CZ04084063



SITUAČNÍ VÝKRES - ZÁJMOVÉ ÚZEMÍ

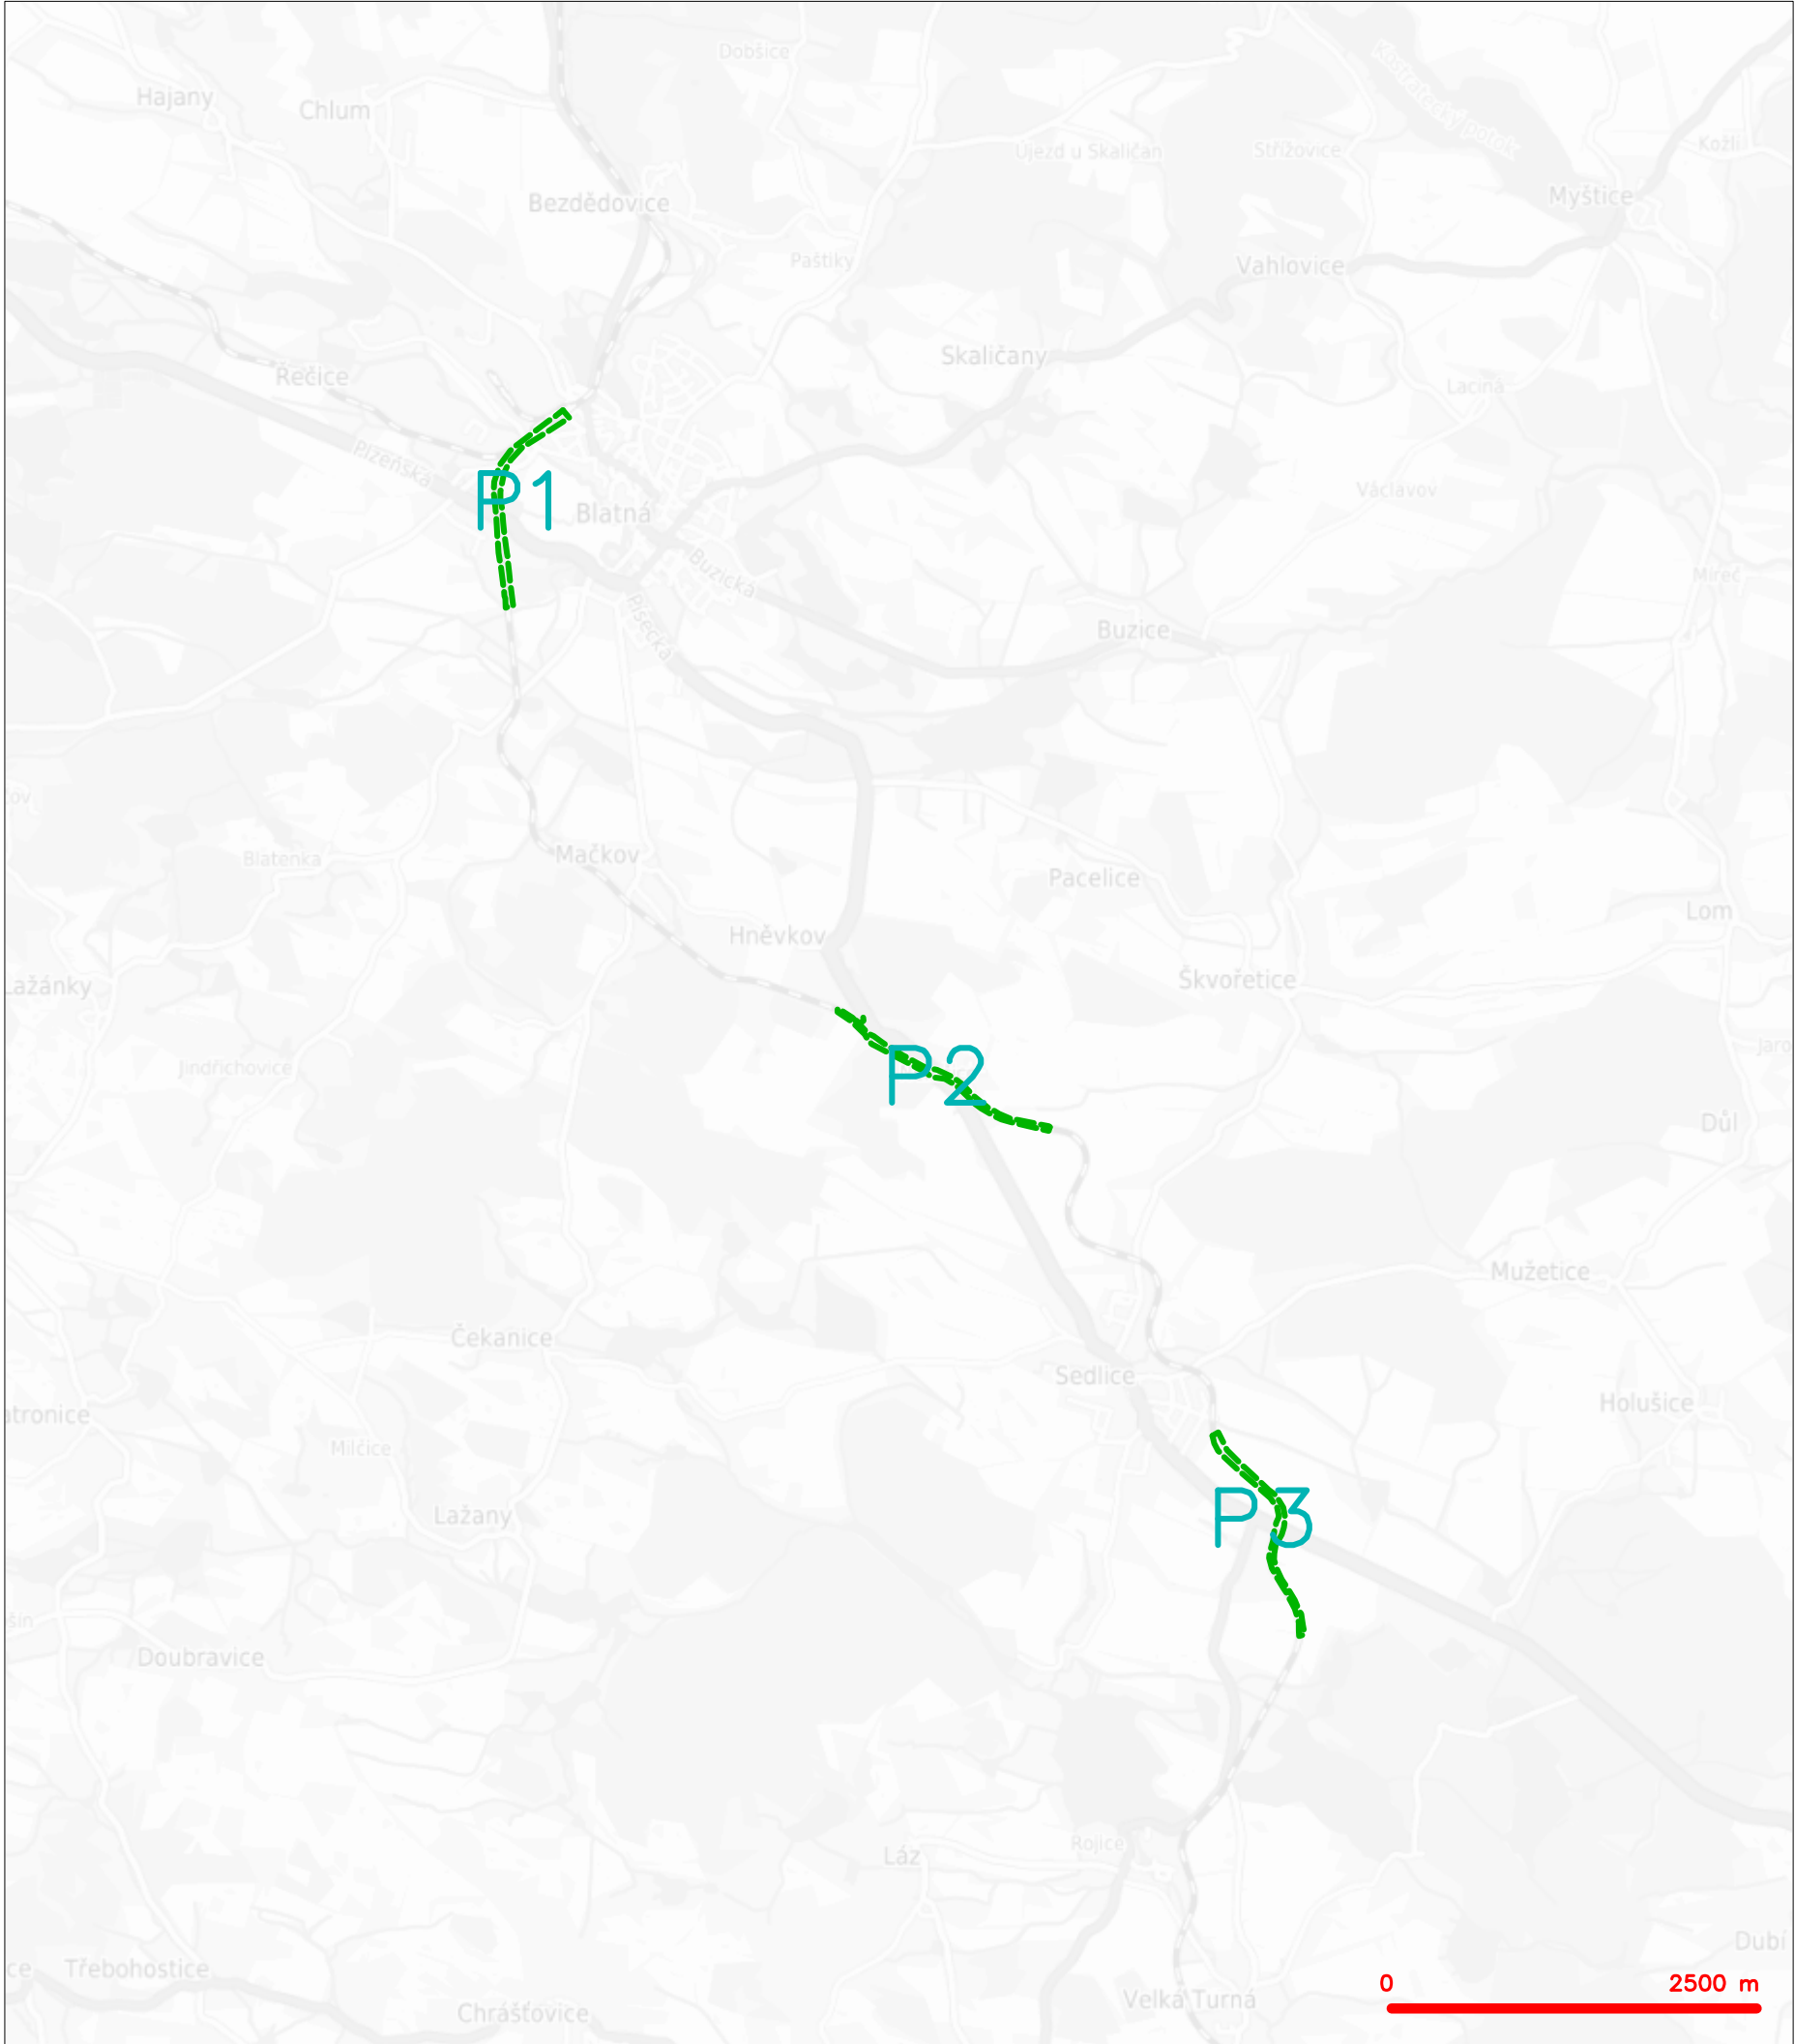

LEGENDA
----- hranice zájmového území k vyjádření



Česká telekomunikační infrastruktura a.s.
Olšanská 2681/6
130 00 Praha 3
DIČ: CZ04084063
96

SITUAČNÍ VÝKRES - POLYGON 1

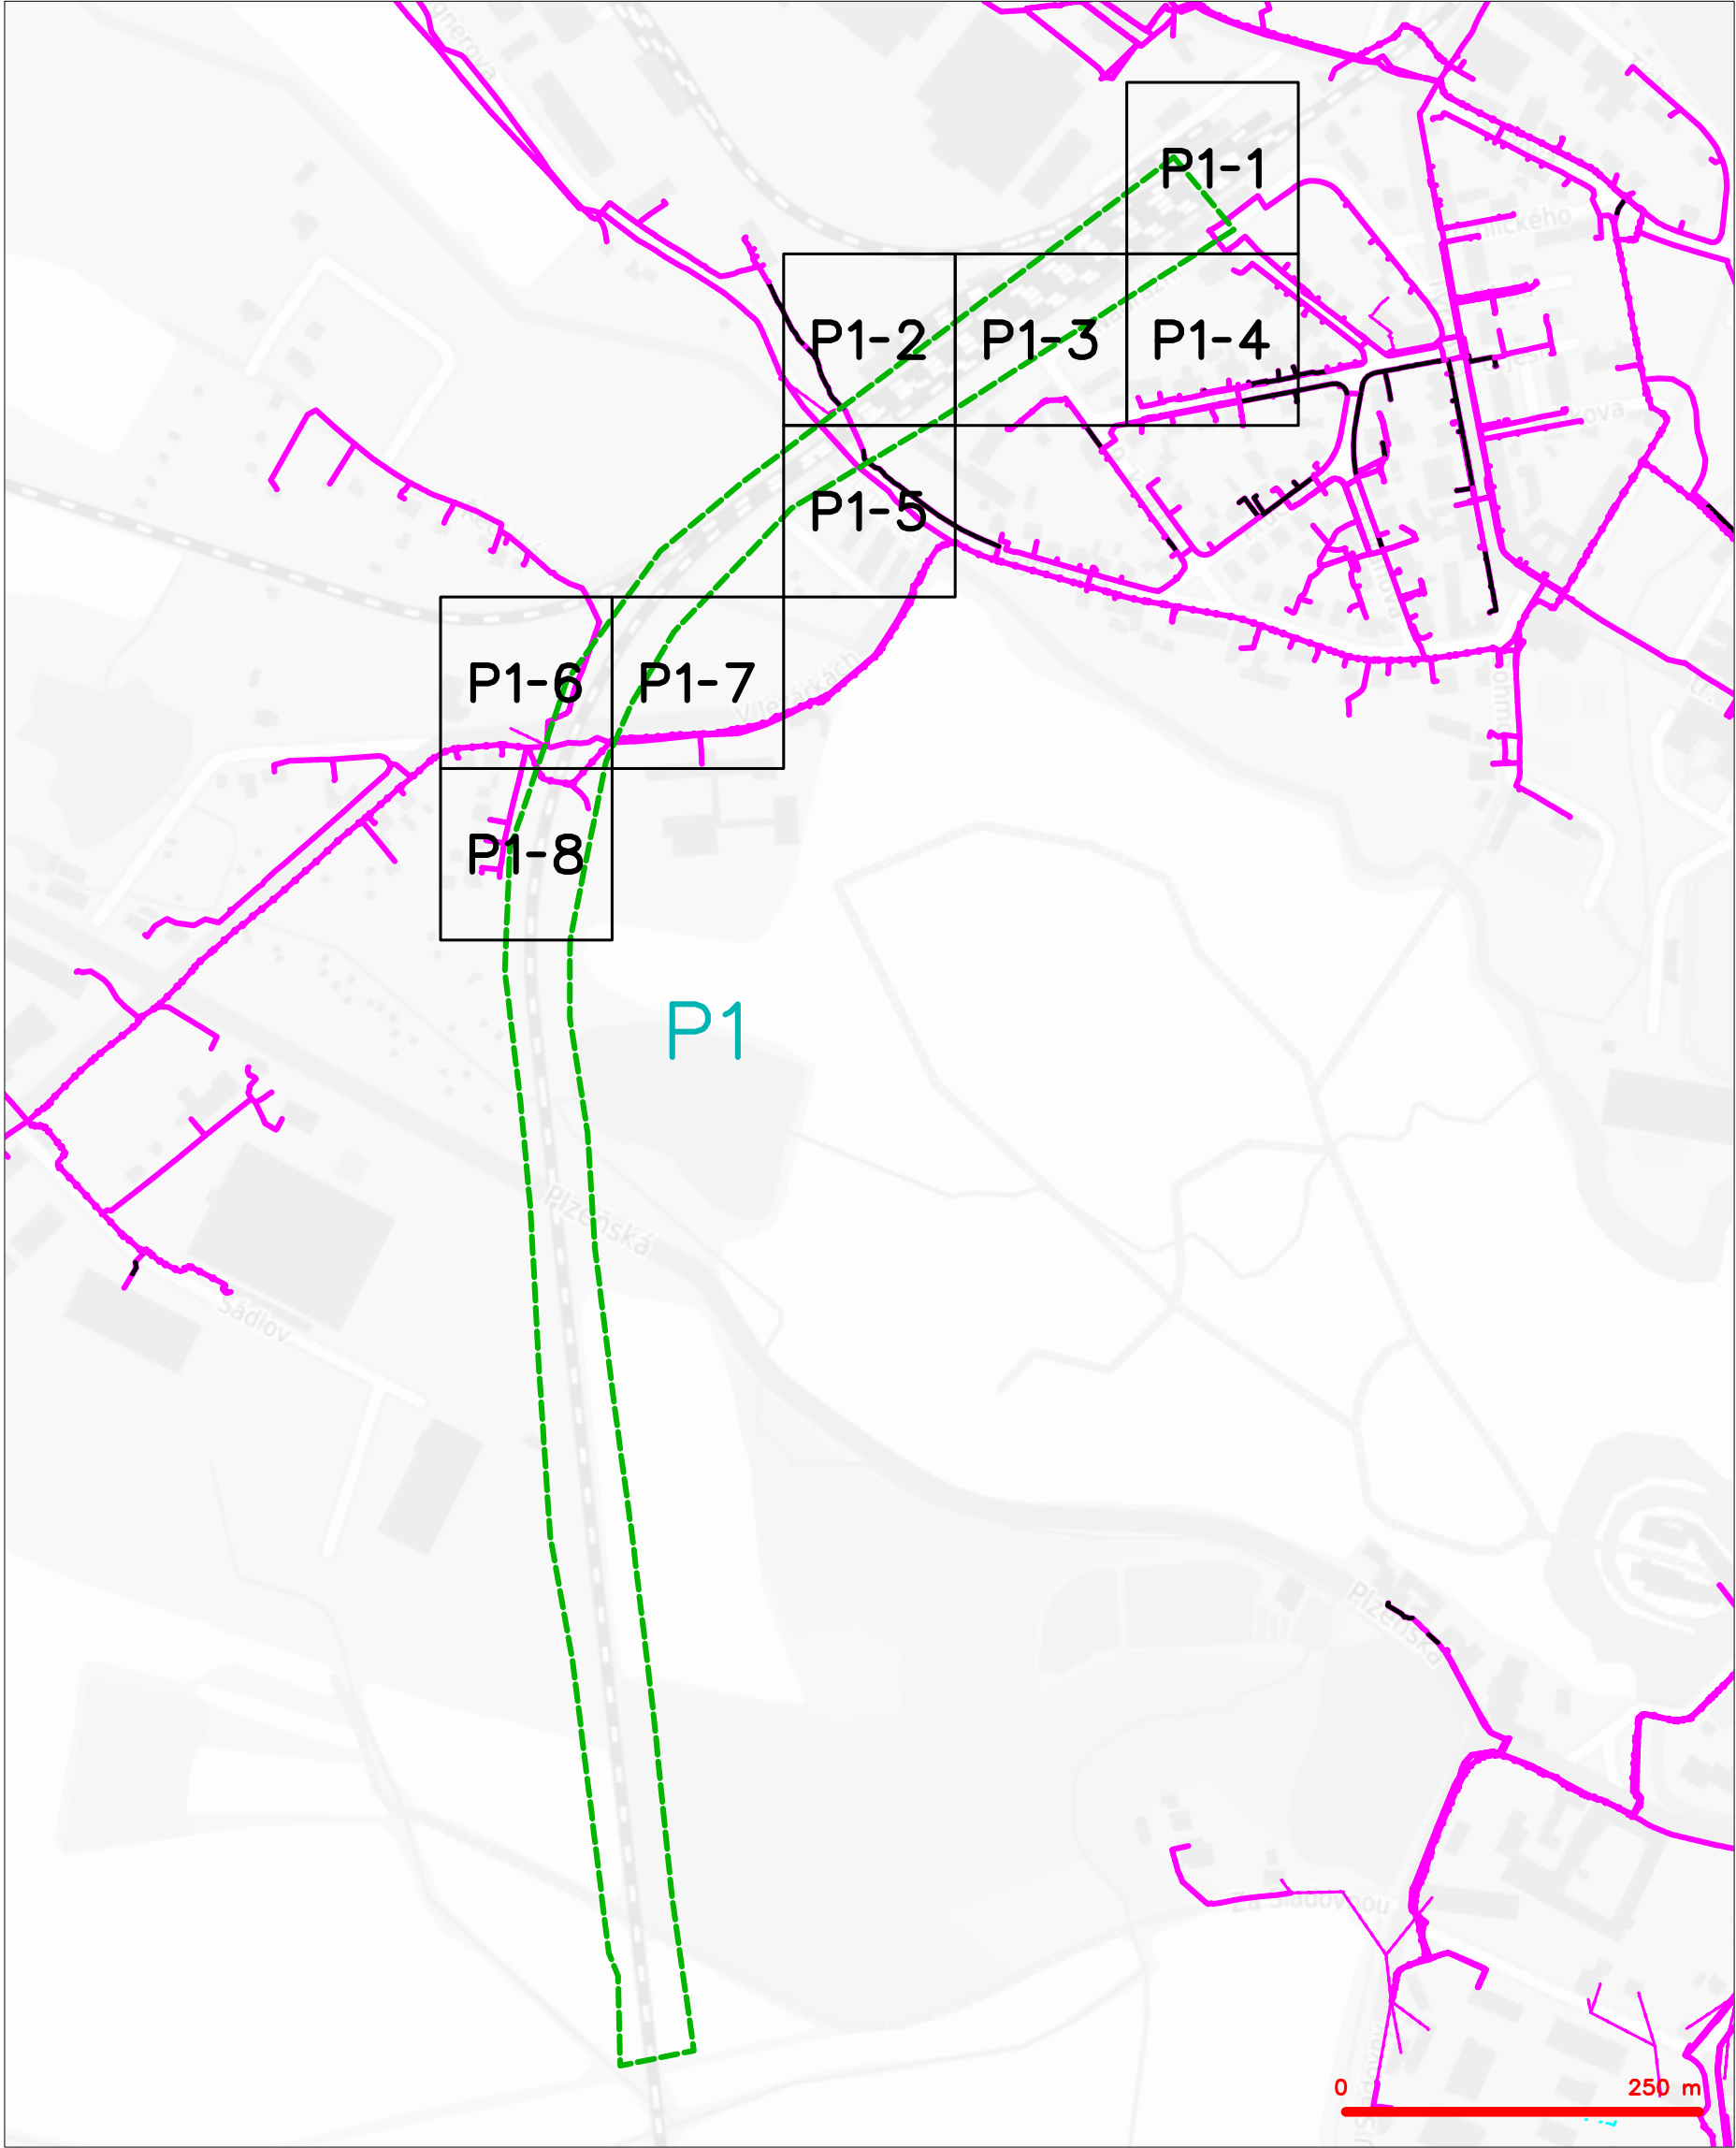


LEGENDA	
	hranice zájmového území k vyjádření
	NV přípojka, území s NV přípojkou CETIN
	zaměřený průběh metalického kabelu
	zaměřený průběh optického kabelu, HDPE trubky nebo souběh optického a metalického kabelu
	nezaměřený průběh metalického kabelu
	nadzemní síť cizí
	nezaměřený průběh optického kabelu, HDPE trubky nebo souběh optického a metalického kabelu
	radiové sítě, ochranné pásmo radiové sítě
	nadzemní síť
	neprovozované sítě
	podzemní síť cizí
	sítě s NV
	kojektor, kabelovod

SITUAČNÍ VÝKRES - POLYGON 2

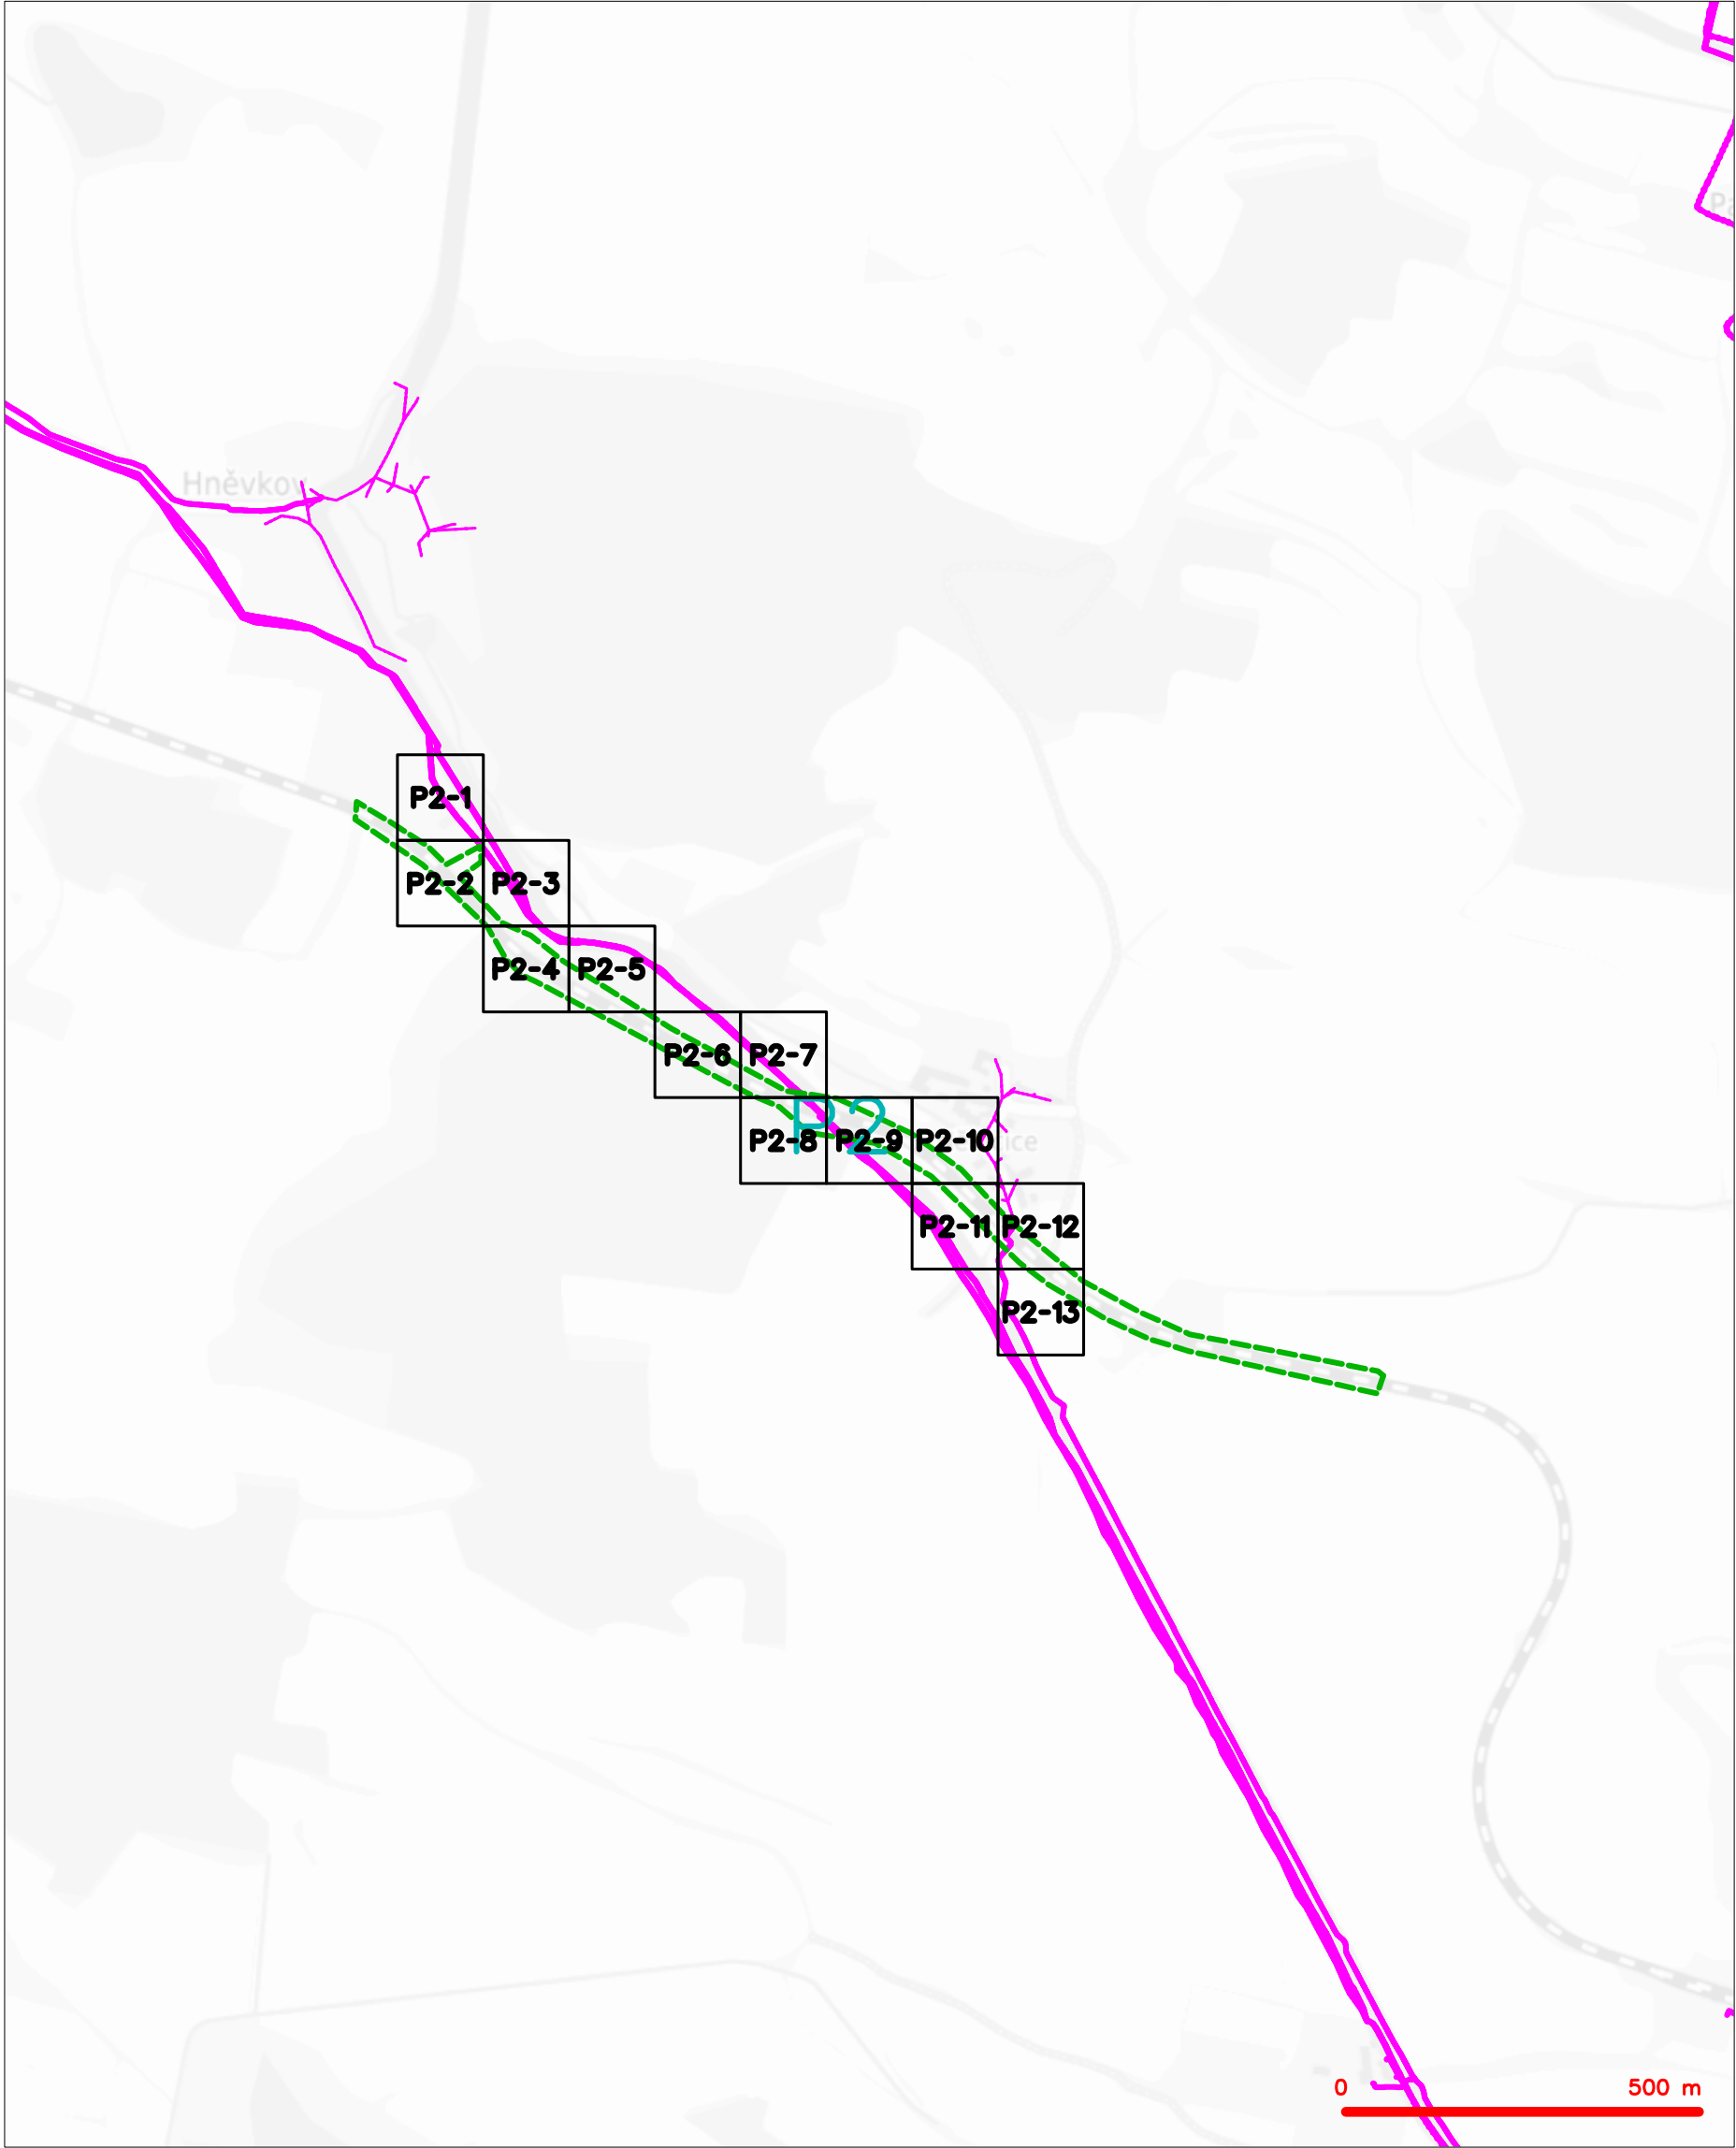

LEGENDA	
	hranice zájmového území k vyjádření
	NV přípojka, území s NV přípojkou CETIN
	zaměřený průběh metalického kabelu
	zaměřený průběh optického kabelu, HDPE trubky nebo souběh optického a metalického kabelu
	nezaměřený průběh metalického kabelu
	nadzemní síť cizí
	nezaměřený průběh optického kabelu, HDPE trubky nebo souběh optického a metalického kabelu
	nadzemní síť
	neprovazované síť
	podzemní síť cizí
	síť s NV
	radiové síť, ochranné pásmo radiové sítě
	kojektor, kabelovod

SITUAČNÍ VÝKRES - POLYGON 3

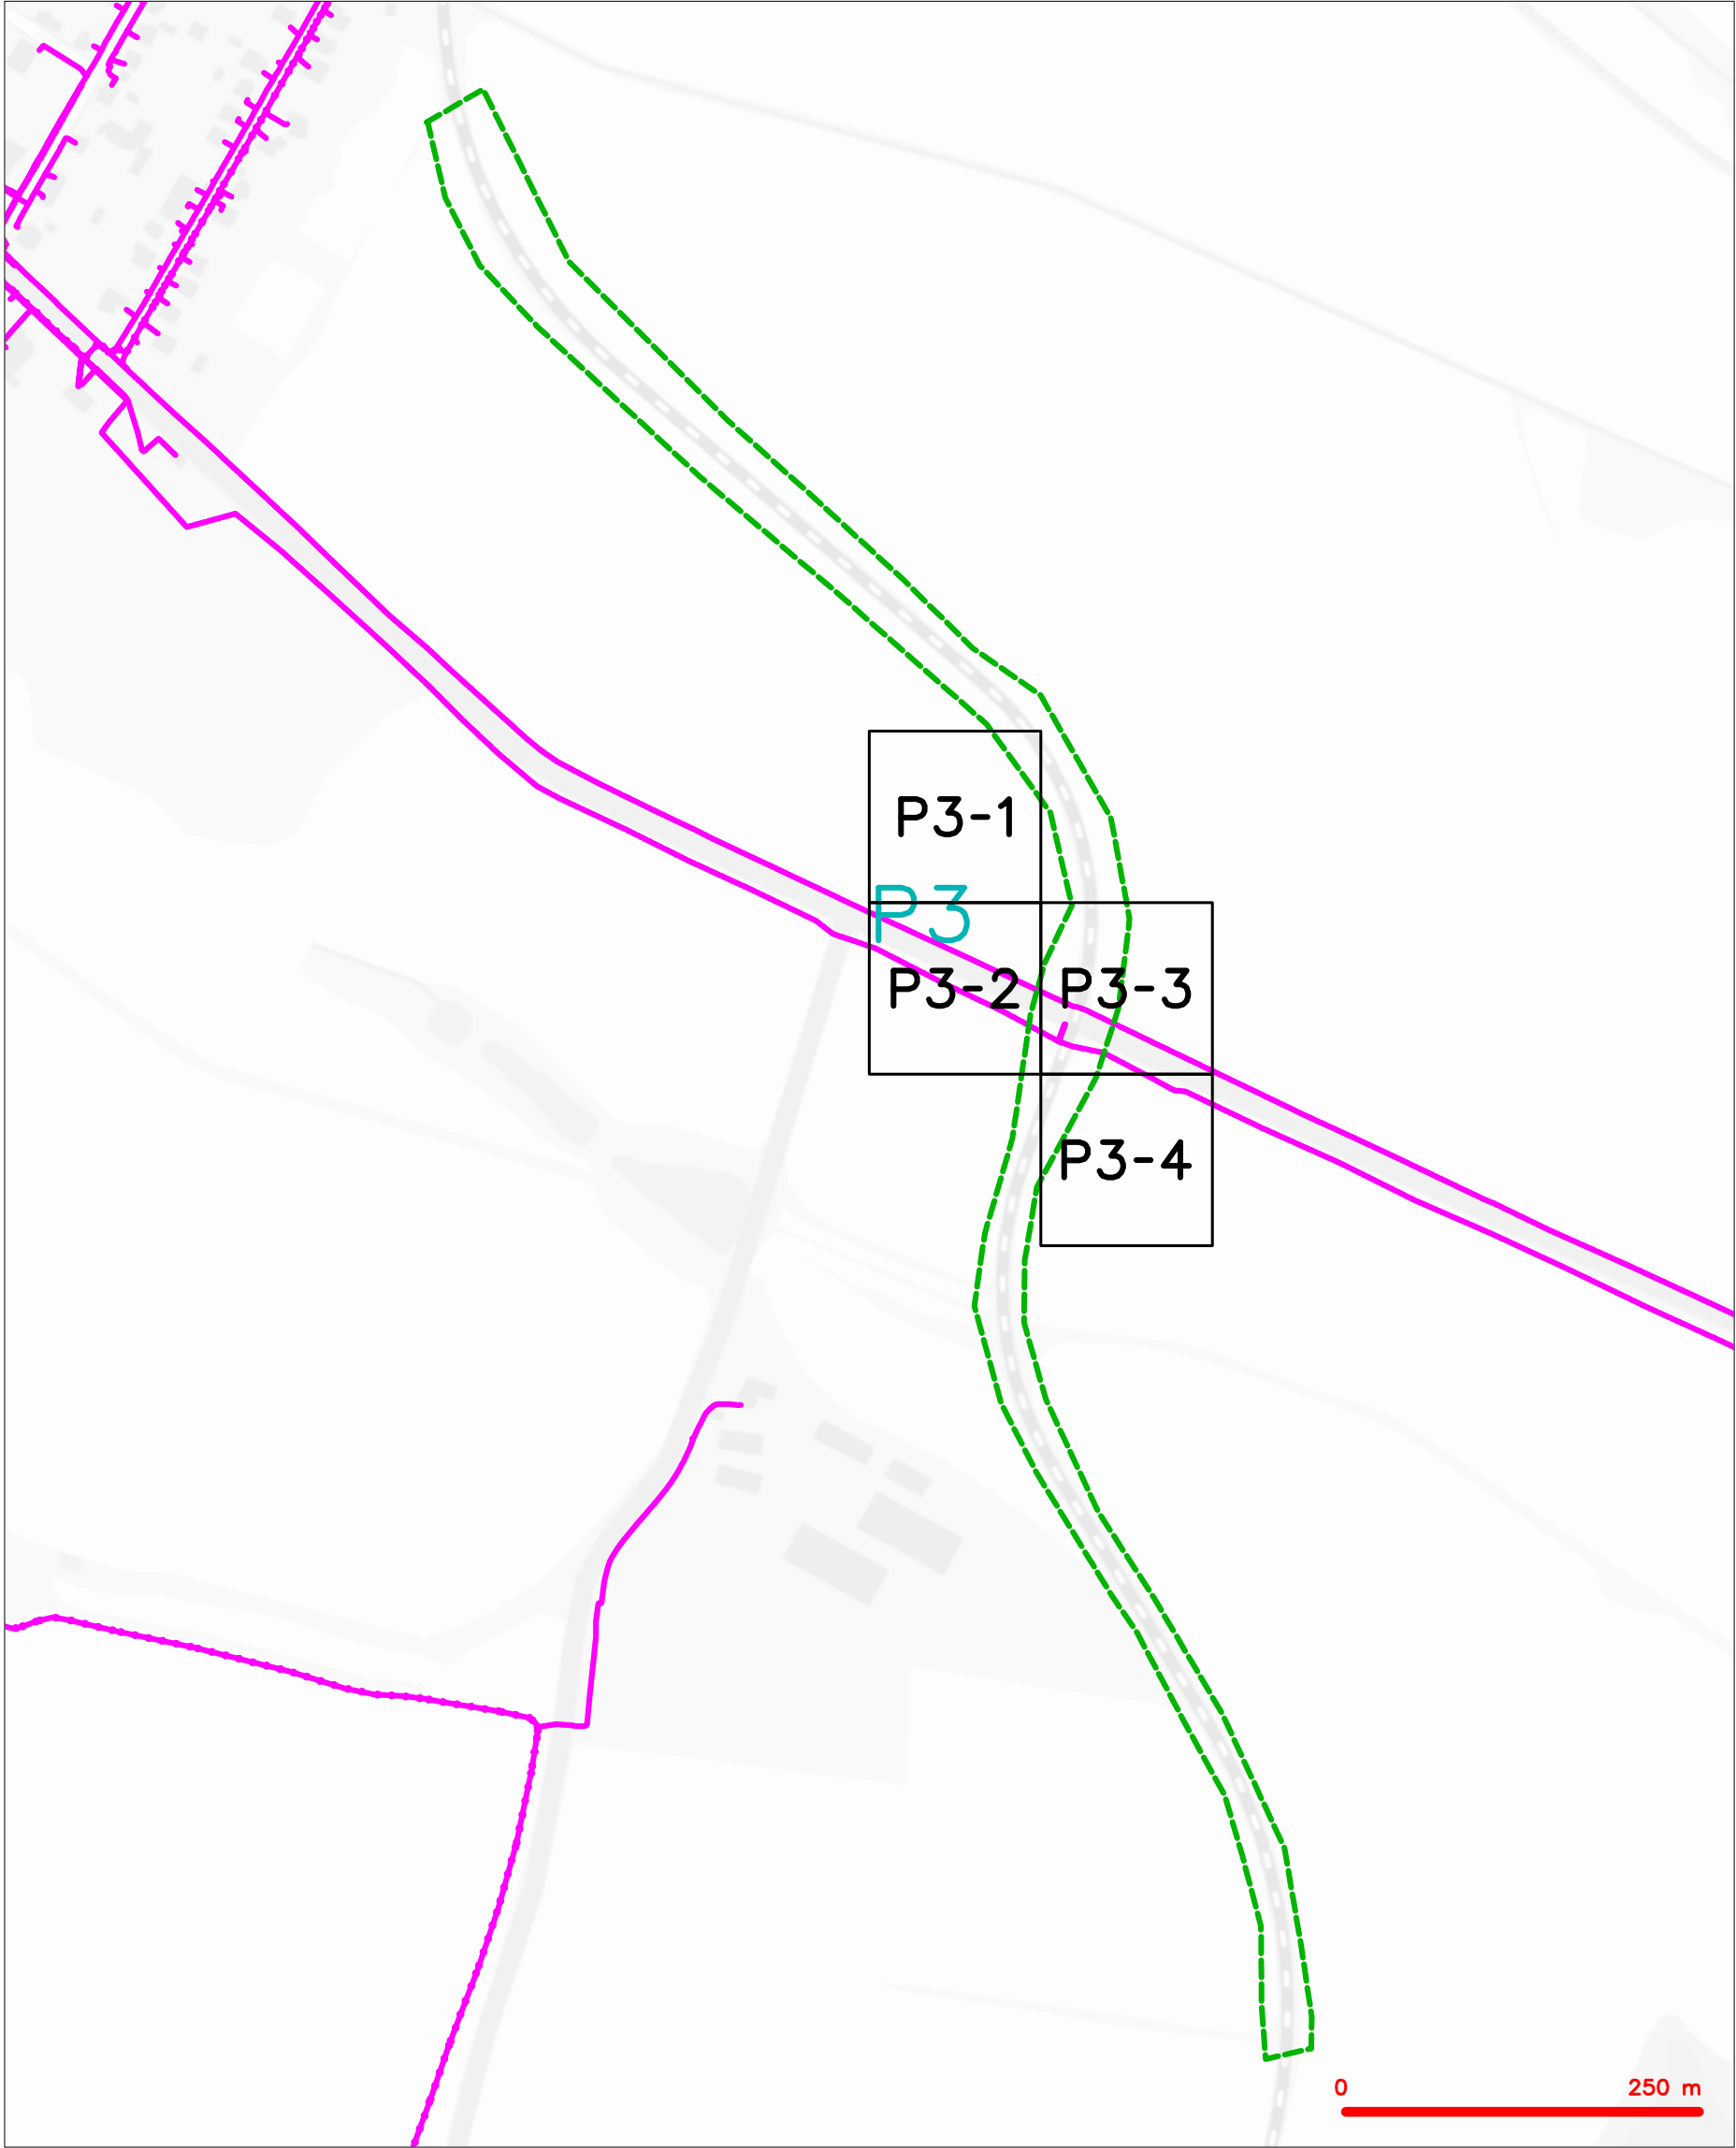

LEGENDA	
	hranice zájmového území k vyjádření
	NV přípojka, území s NV přípojkou CETIN
	zaměřený průběh metalického kabelu
	zaměřený průběh optického kabelu, HDPE trubky nebo souběh optického a metalického kabelu
	nezaměřený průběh metalického kabelu
	nadzemní síť cizí
	nezaměřený průběh optického kabelu, HDPE trubky nebo souběh optického a metalického kabelu
	radiové síť, ochranné pásmo radiové sítě
	nadzemní síť
	neprovazované síť
	podzemní síť cizí
	síť s NV
	kojektor, kabelovod

SITUAČNÍ VÝKRES - POLYGON 1, list kladu P1-1



LEGENDA


	hranice zájmového území k vyjádření		nezaměřený průběh optického kabelu, HDPE trubky
	NV přípojka, území s NV přípojkou CETIV		nebo souběh optického a metalického kabelu
	zaměřený průběh metalického kabelu		radiové sítě, ochranné pásmo radiové sítě
	zaměřený průběh optického kabelu, HDPE trubky		nezemní síť
	nebo souběh optického a metalického kabelu		neprorazované síť
	nezaměřený průběh metalického kabelu		podzemní síť cizí
	nadzemní síť cizí		sítě s NV
			kolektor, kabelovod

SITUAČNÍ VÝKRES - POLYGON 1, list kladu P1-2



LEGENDA	
	hranice zájmového území k vyjádření
	NV přípojka, území s NV přípojkou CETIN
	zaměřený průběh metalického kabelu
	zaměřený průběh optického kabelu, HDPE trubky nebo souběh optického a metalického kabelu
	nezaměřený průběh metalického kabelu
	nadzemní síť cizí
	nezaměřený průběh optického kabelu, HDPE trubky nebo souběh optického a metalického kabelu
	radiové síť, ochranné pásmo radiové sítě
	nadzemní síť
	neprovozované síť
	podzemní síť cizí
	sítě s NV
	kojektor, kabelovod


SITUAČNÍ VÝKRES - POLYGON 1, list kladu P1-3

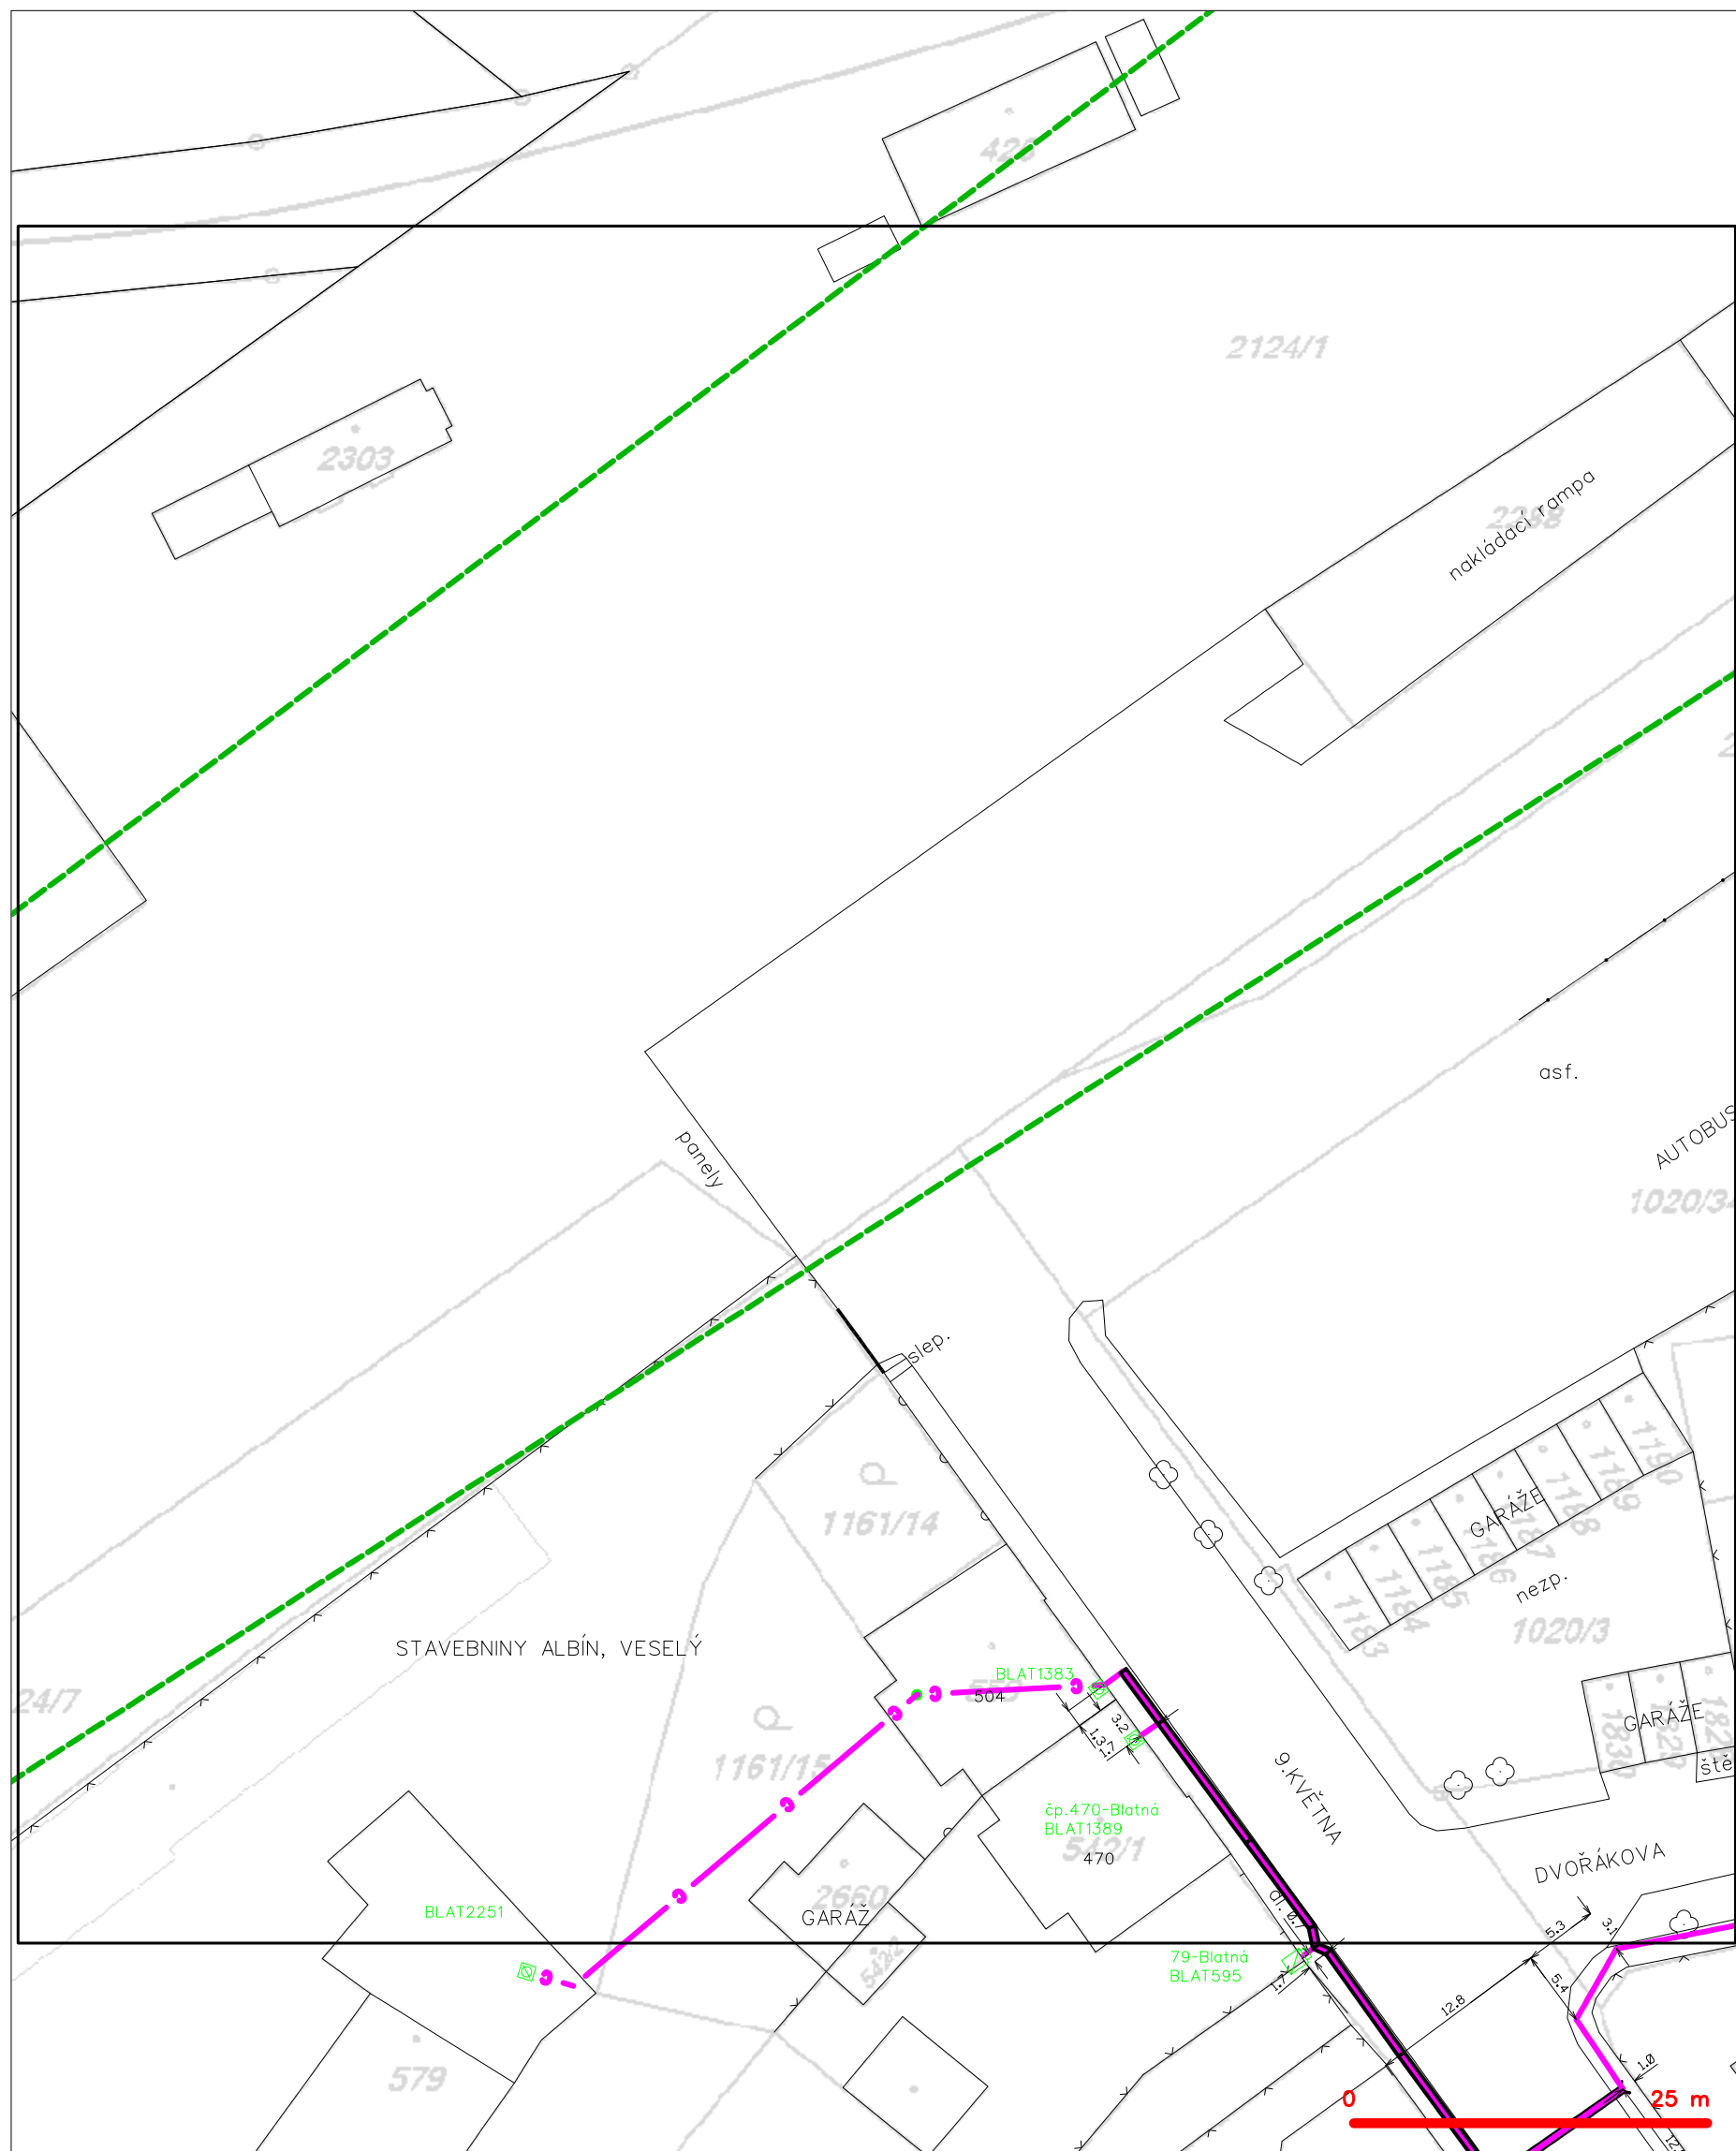

LEGENDA

	hranice zájmového území k vyjádření		nezaměřený průběh optického kabelu, HDPE trubky
	NV přípojka, území s NV přípojkou CETIV		nebo souběh optického a metalického kabelu
	zaměřený průběh metalického kabelu		radiové sítě, ochranné pásmo radiové sítě
	zaměřený průběh optického kabelu, HDPE trubky		podzemní sítě
	nebo souběh optického a metalického kabelu		neprorazované sítě
	nezaměřený průběh metalického kabelu		podzemní sítě cizí
	podzemní sítě cizí		sítě s NV
			kolektor, kabelovod

SITUAČNÍ VÝKRES - POLYGON 1, list kladu P1-4

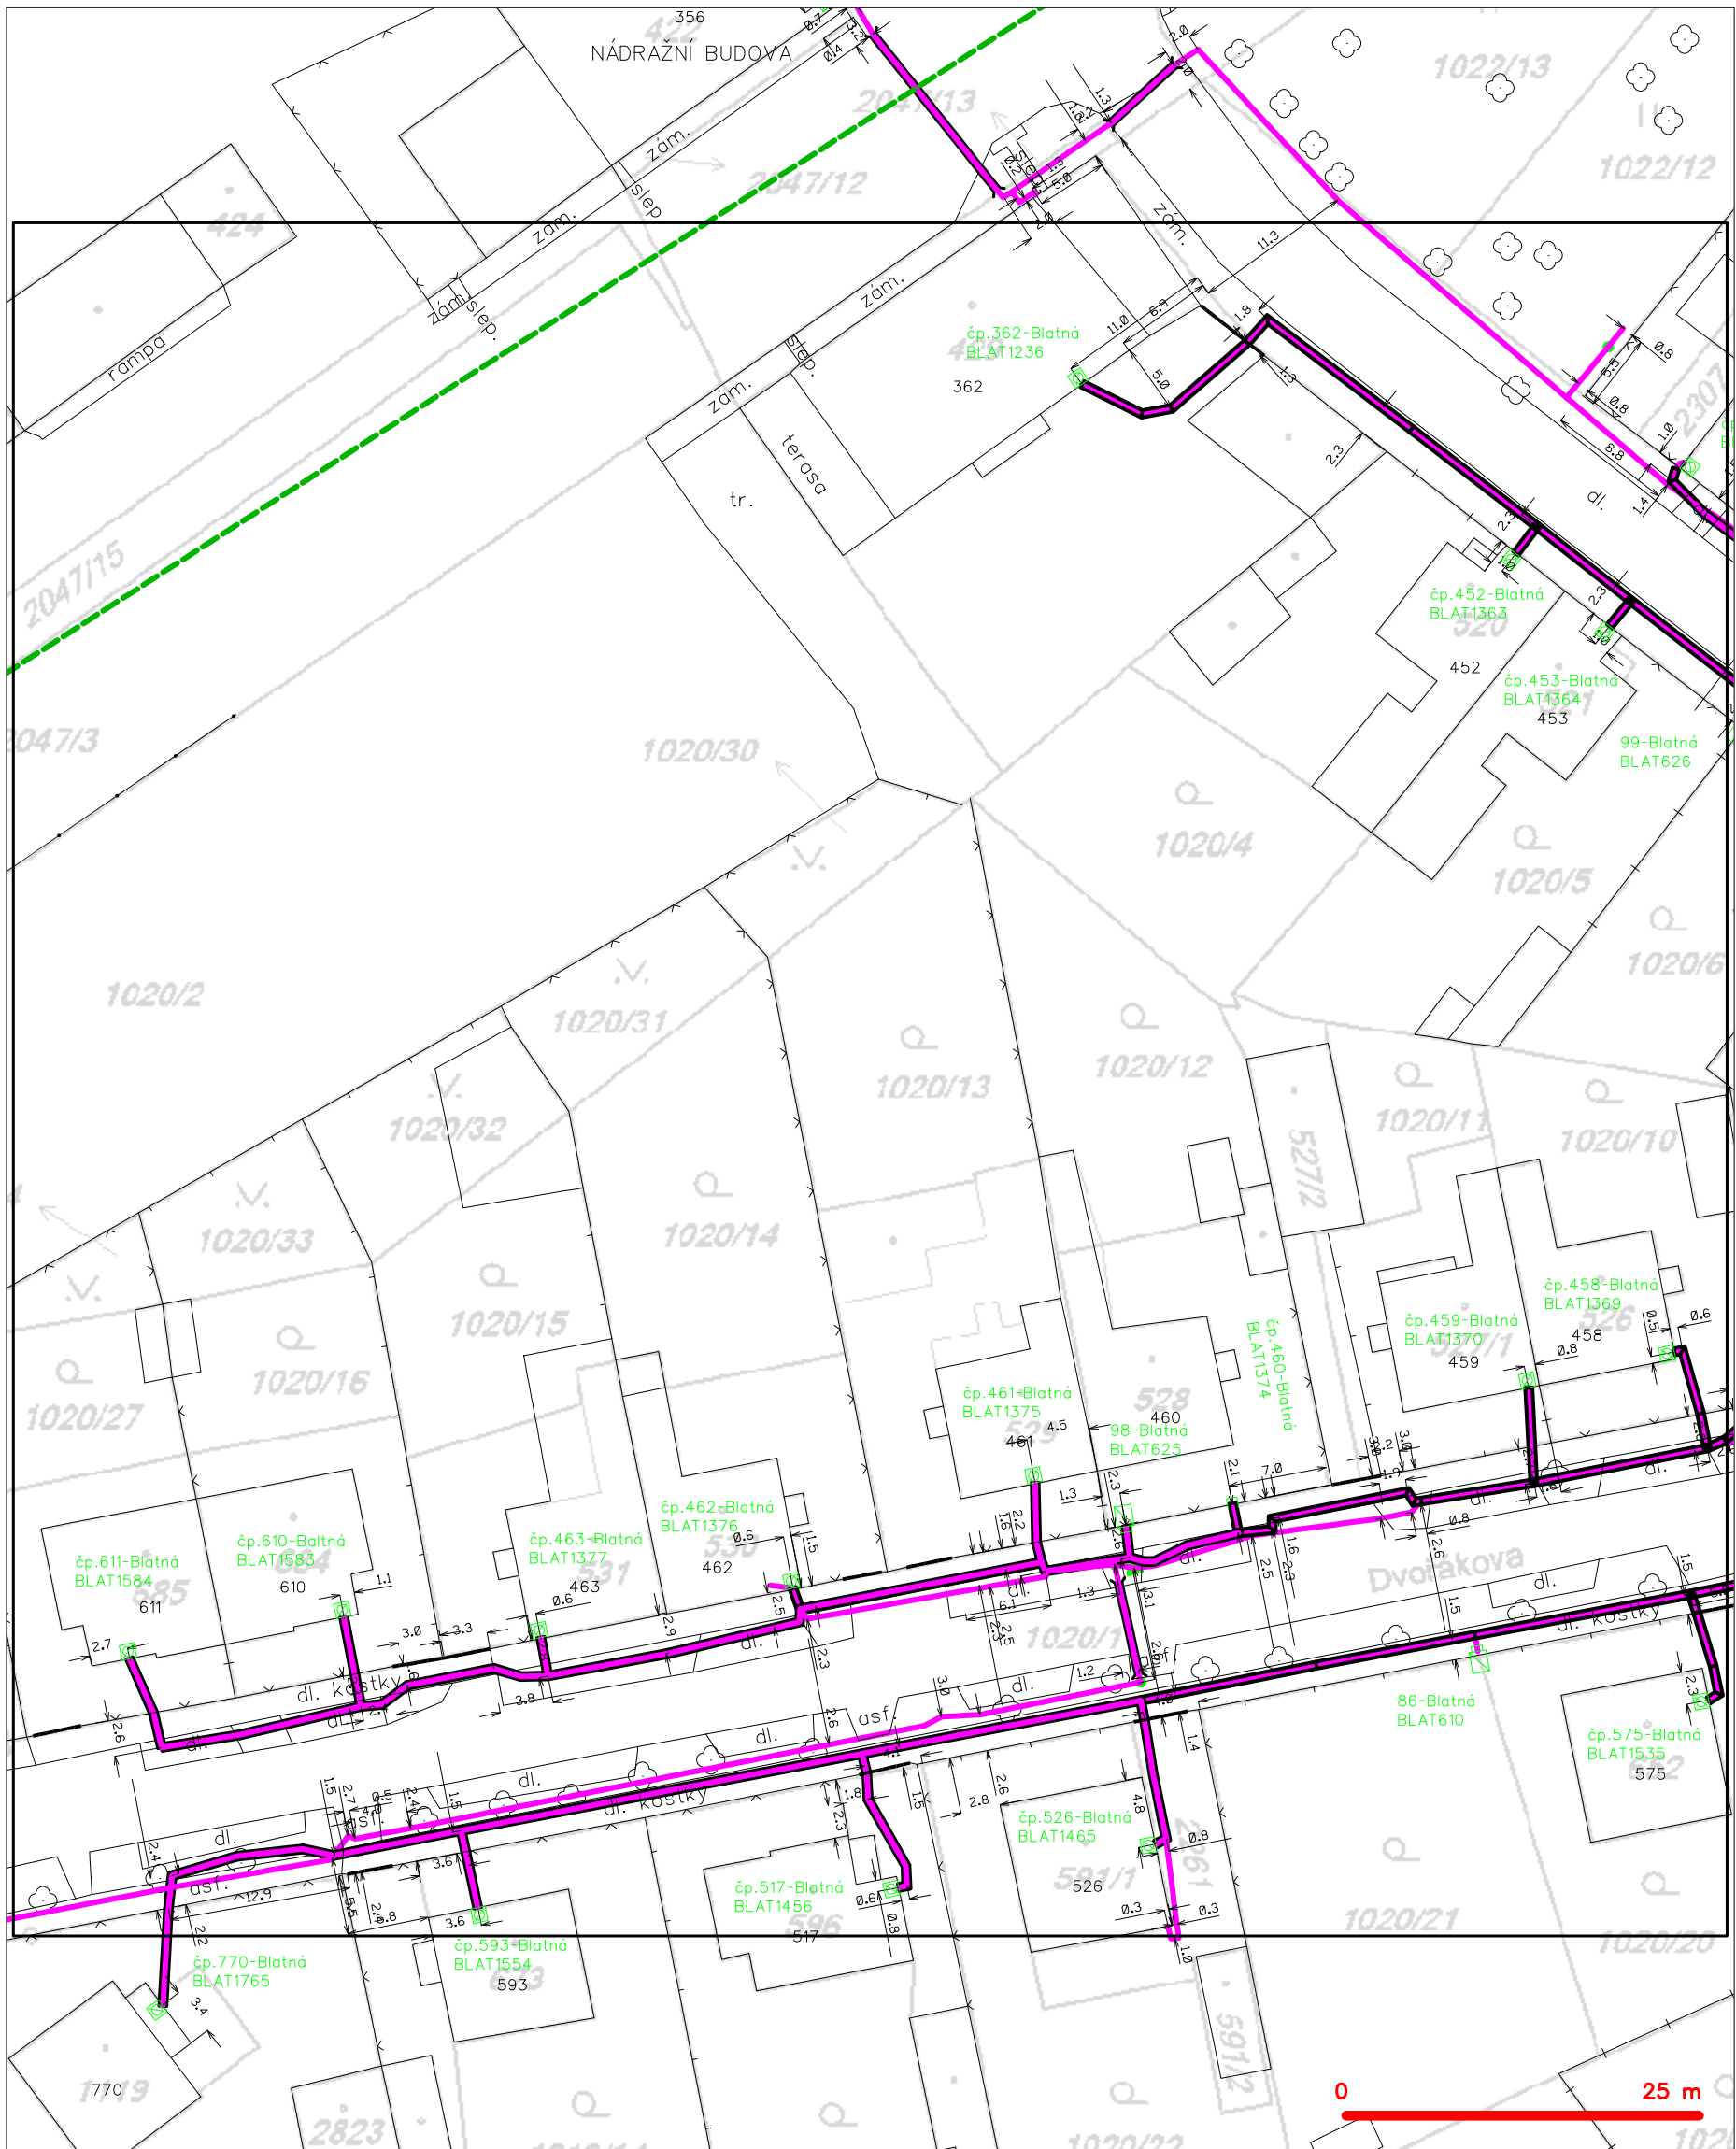

— — — — —	hranice zájmového území k vyjádření	— — — — —	nezaměřený průběh optického kabelu, HDPE trubky
— — — — —	NV přípojka, území s NV přípojkou CETIN	— — — — —	nebo souběh optického a metalického kabelu
— — — — —	zaměřený průběh metalického kabelu	— — — — —	radiové sítě, ochranné pásmo radiové sítě
— — — — —	zaměřený průběh optického kabelu, HDPE trubky	— — — — —	nadzemní sítě
— — — — —	nebo souběh optického a metalického kabelu	— — — — —	neprovazované sítě
— — — — —	nezaměřený průběh metalického kabelu	— — — — —	podzemní sítě cizí
— — — — —	nadzemní sítě cizí	— — — — —	sítě s NV

SITUAČNÍ VÝKRES - POLYGON 1, list kladu P1-5



LEGENDA

- | | |
|---|---|
| ----- hranice zájmového území k vyjádření | --- nezaměřený průběh optického kabelu, HDPE trubky |
| ----- NV přípojka, území s NV přípojkou CETIN | --- nebo souběh optického a metalického kabelu |
| --- zaměřený průběh metalického kabelu | --- radiové sítě, ochranné pásmo radiové sítě |
| --- zaměřený průběh optického kabelu, HDPE trubky | --- nadzemní sítě |
| --- nebo souběh optického a metalického kabelu | --- neprovozované sítě |
| --- nezaměřený průběh metalického kabelu | --- podzemní sítě cizí |
| --- nadzemní sítě cizí | --- síť s NV |
- kolektor, kabelovod


SITUAČNÍ VÝKRES - POLYGON 1, list kladu P1-6



LEGENDA

	hranice zájmového území k vyjádření		nezaměřený průběh optického kabelu, HDPE trubky
	NN přípojka, území s NN přípojkou CETIV		nebo souběh optického a metalického kabelu
	zaměřený průběh metalického kabelu		radiové sítě, ochranné pásmo radiové sítě
	zaměřený průběh optického kabelu, HDPE trubky		nezemní síť
	nebo souběh optického a metalického kabelu		neprovazované síť
	nezaměřený průběh metalického kabelu		podzemní síť cizí
	nadzemní síť cizí		sítě s NN
			kolektor, kabelovod


SITUAČNÍ VÝKRES - POLYGON 1, list kladu P1-7

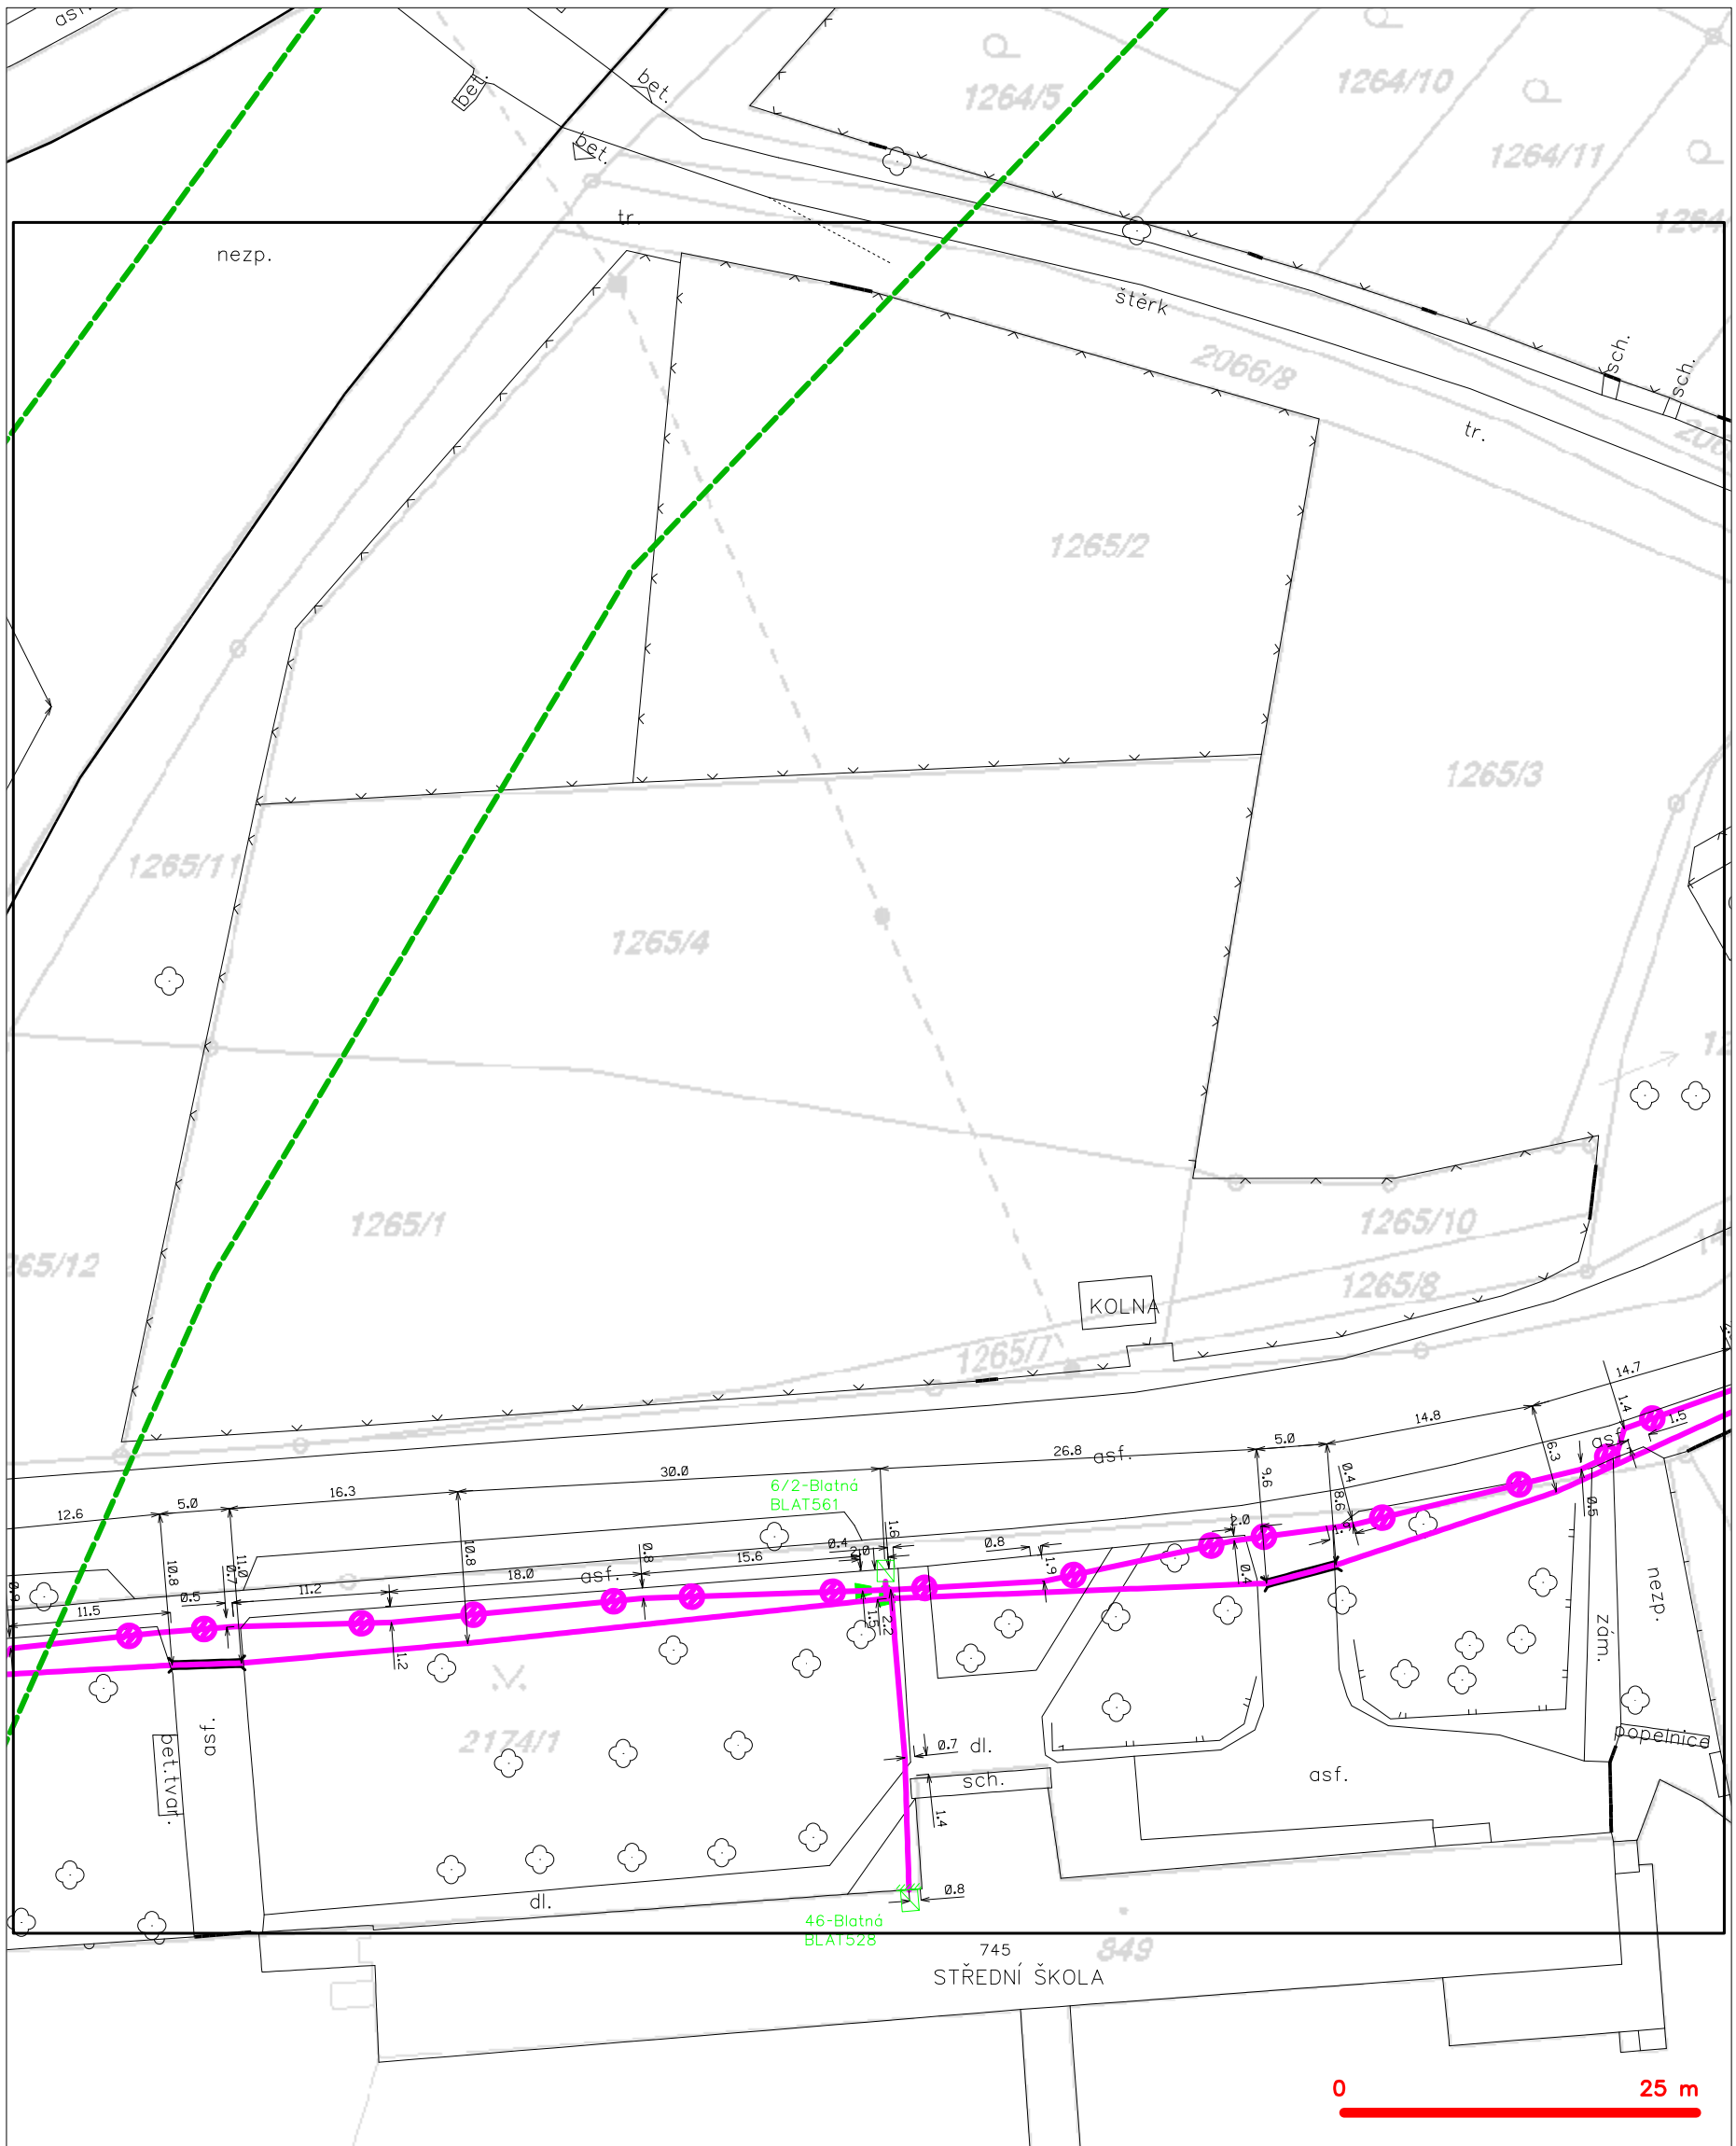

LEGENDA

- | | | | |
|---|--|---|--|
| — | hranice zájmového území k vyjádření | — | nezaměřený průběh optického kabelu, HDPE trubky nebo souběh optického a metalického kabelu |
| — | NV přípojka, území s NV přípojkou CETIN | — | radiové sítě, ochranné pásmo radiové sítě |
| — | zaměřený průběh metalického kabelu | — | nadzemní sítě |
| — | zaměřený průběh optického kabelu, HDPE trubky nebo souběh optického a metalického kabelu | — | neprovazované sítě |
| — | nezaměřený průběh metalického kabelu | — | podzemní sítě cizí |
| — | nadzemní sítě cizí | — | sítě s NV |
| | | — | — kolektor, kabelovod |


SITUAČNÍ VÝKRES - POLYGON 1, list kladu P1-8

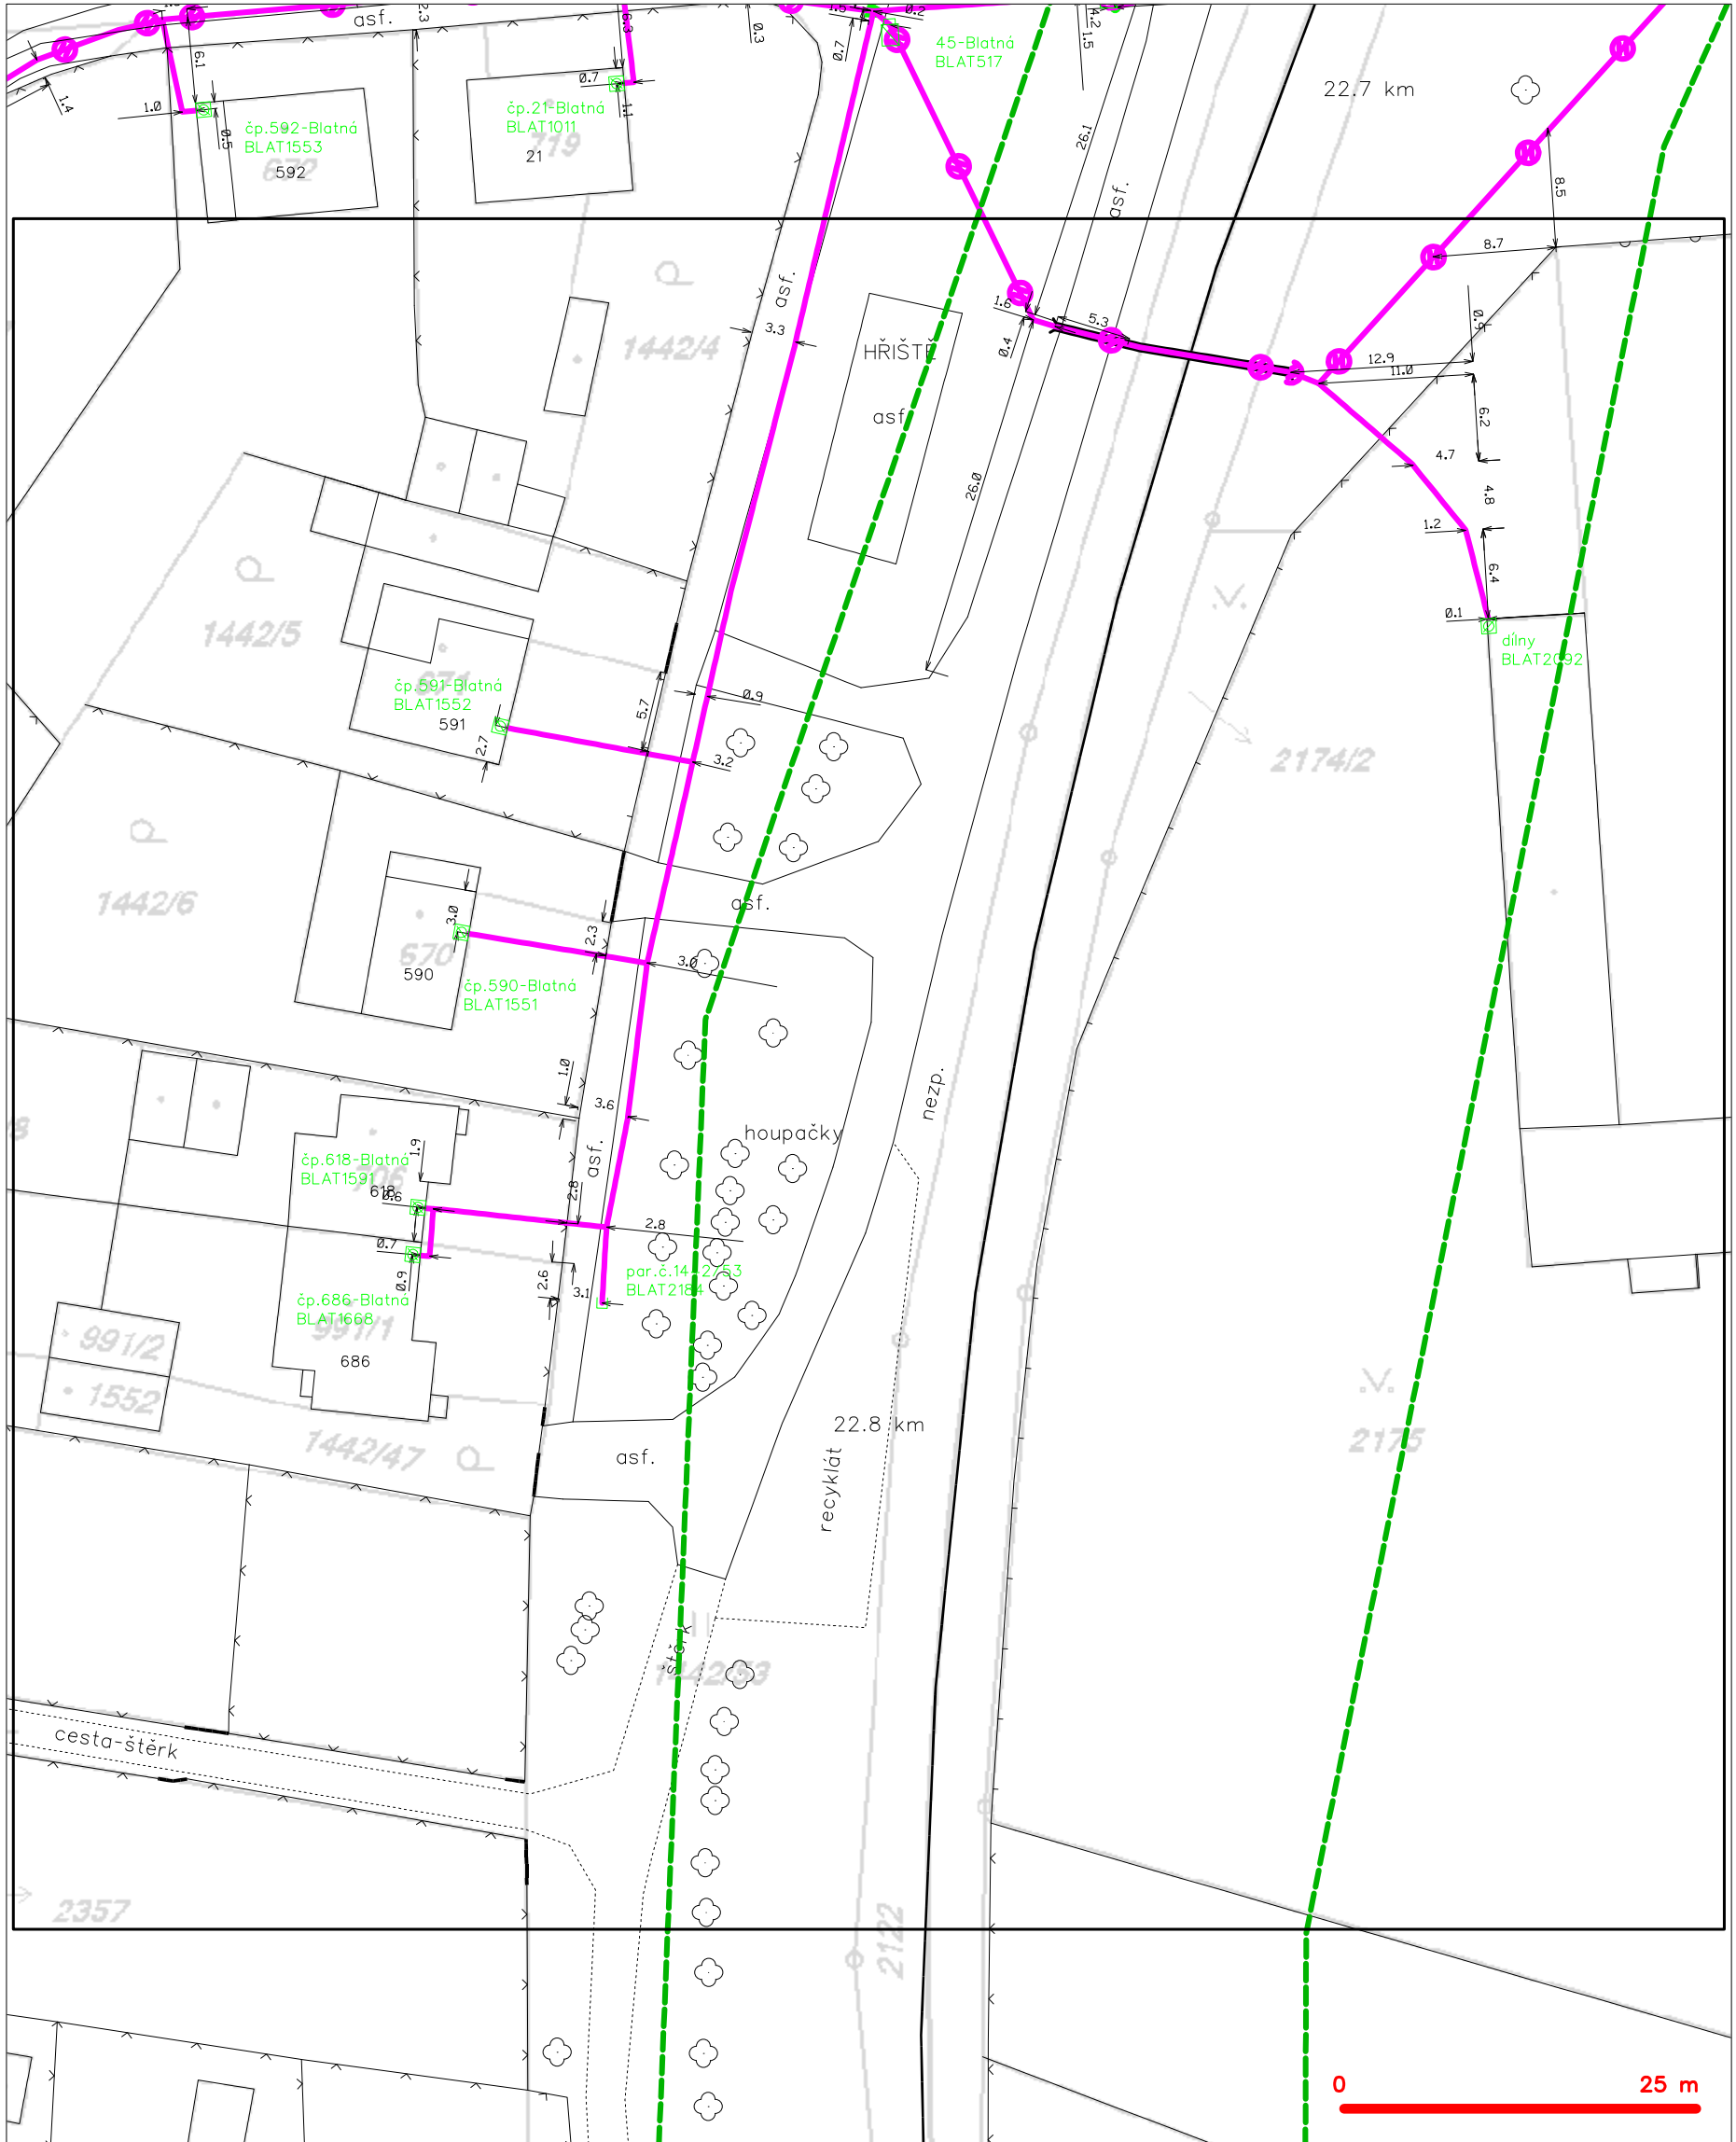

LEGENDA

- | | |
|---|---|
| ----- hranice zájmového území k vyjádření | --- nezaměřený průběh optického kabelu, HDPE trubky |
| ----- NV přípojka, území s NV přípojkou CETIN | --- nebo souběh optického a metalického kabelu |
| --- zaměřený průběh metalického kabelu | --- radiové sítě, ochranné pásmo radiové sítě |
| --- zaměřený průběh optického kabelu, HDPE trubky | --- nadzemní sítě |
| --- nebo souběh optického a metalického kabelu | --- neprovozované sítě |
| --- nezaměřený průběh metalického kabelu | --- podzemní sítě cizí |
| --- nadzemní sítě cizí | --- síť s NV |
| | --- kolektor, kabelovod |

SITUAČNÍ VÝKRES - POLYGON 2, list kladu P2-1

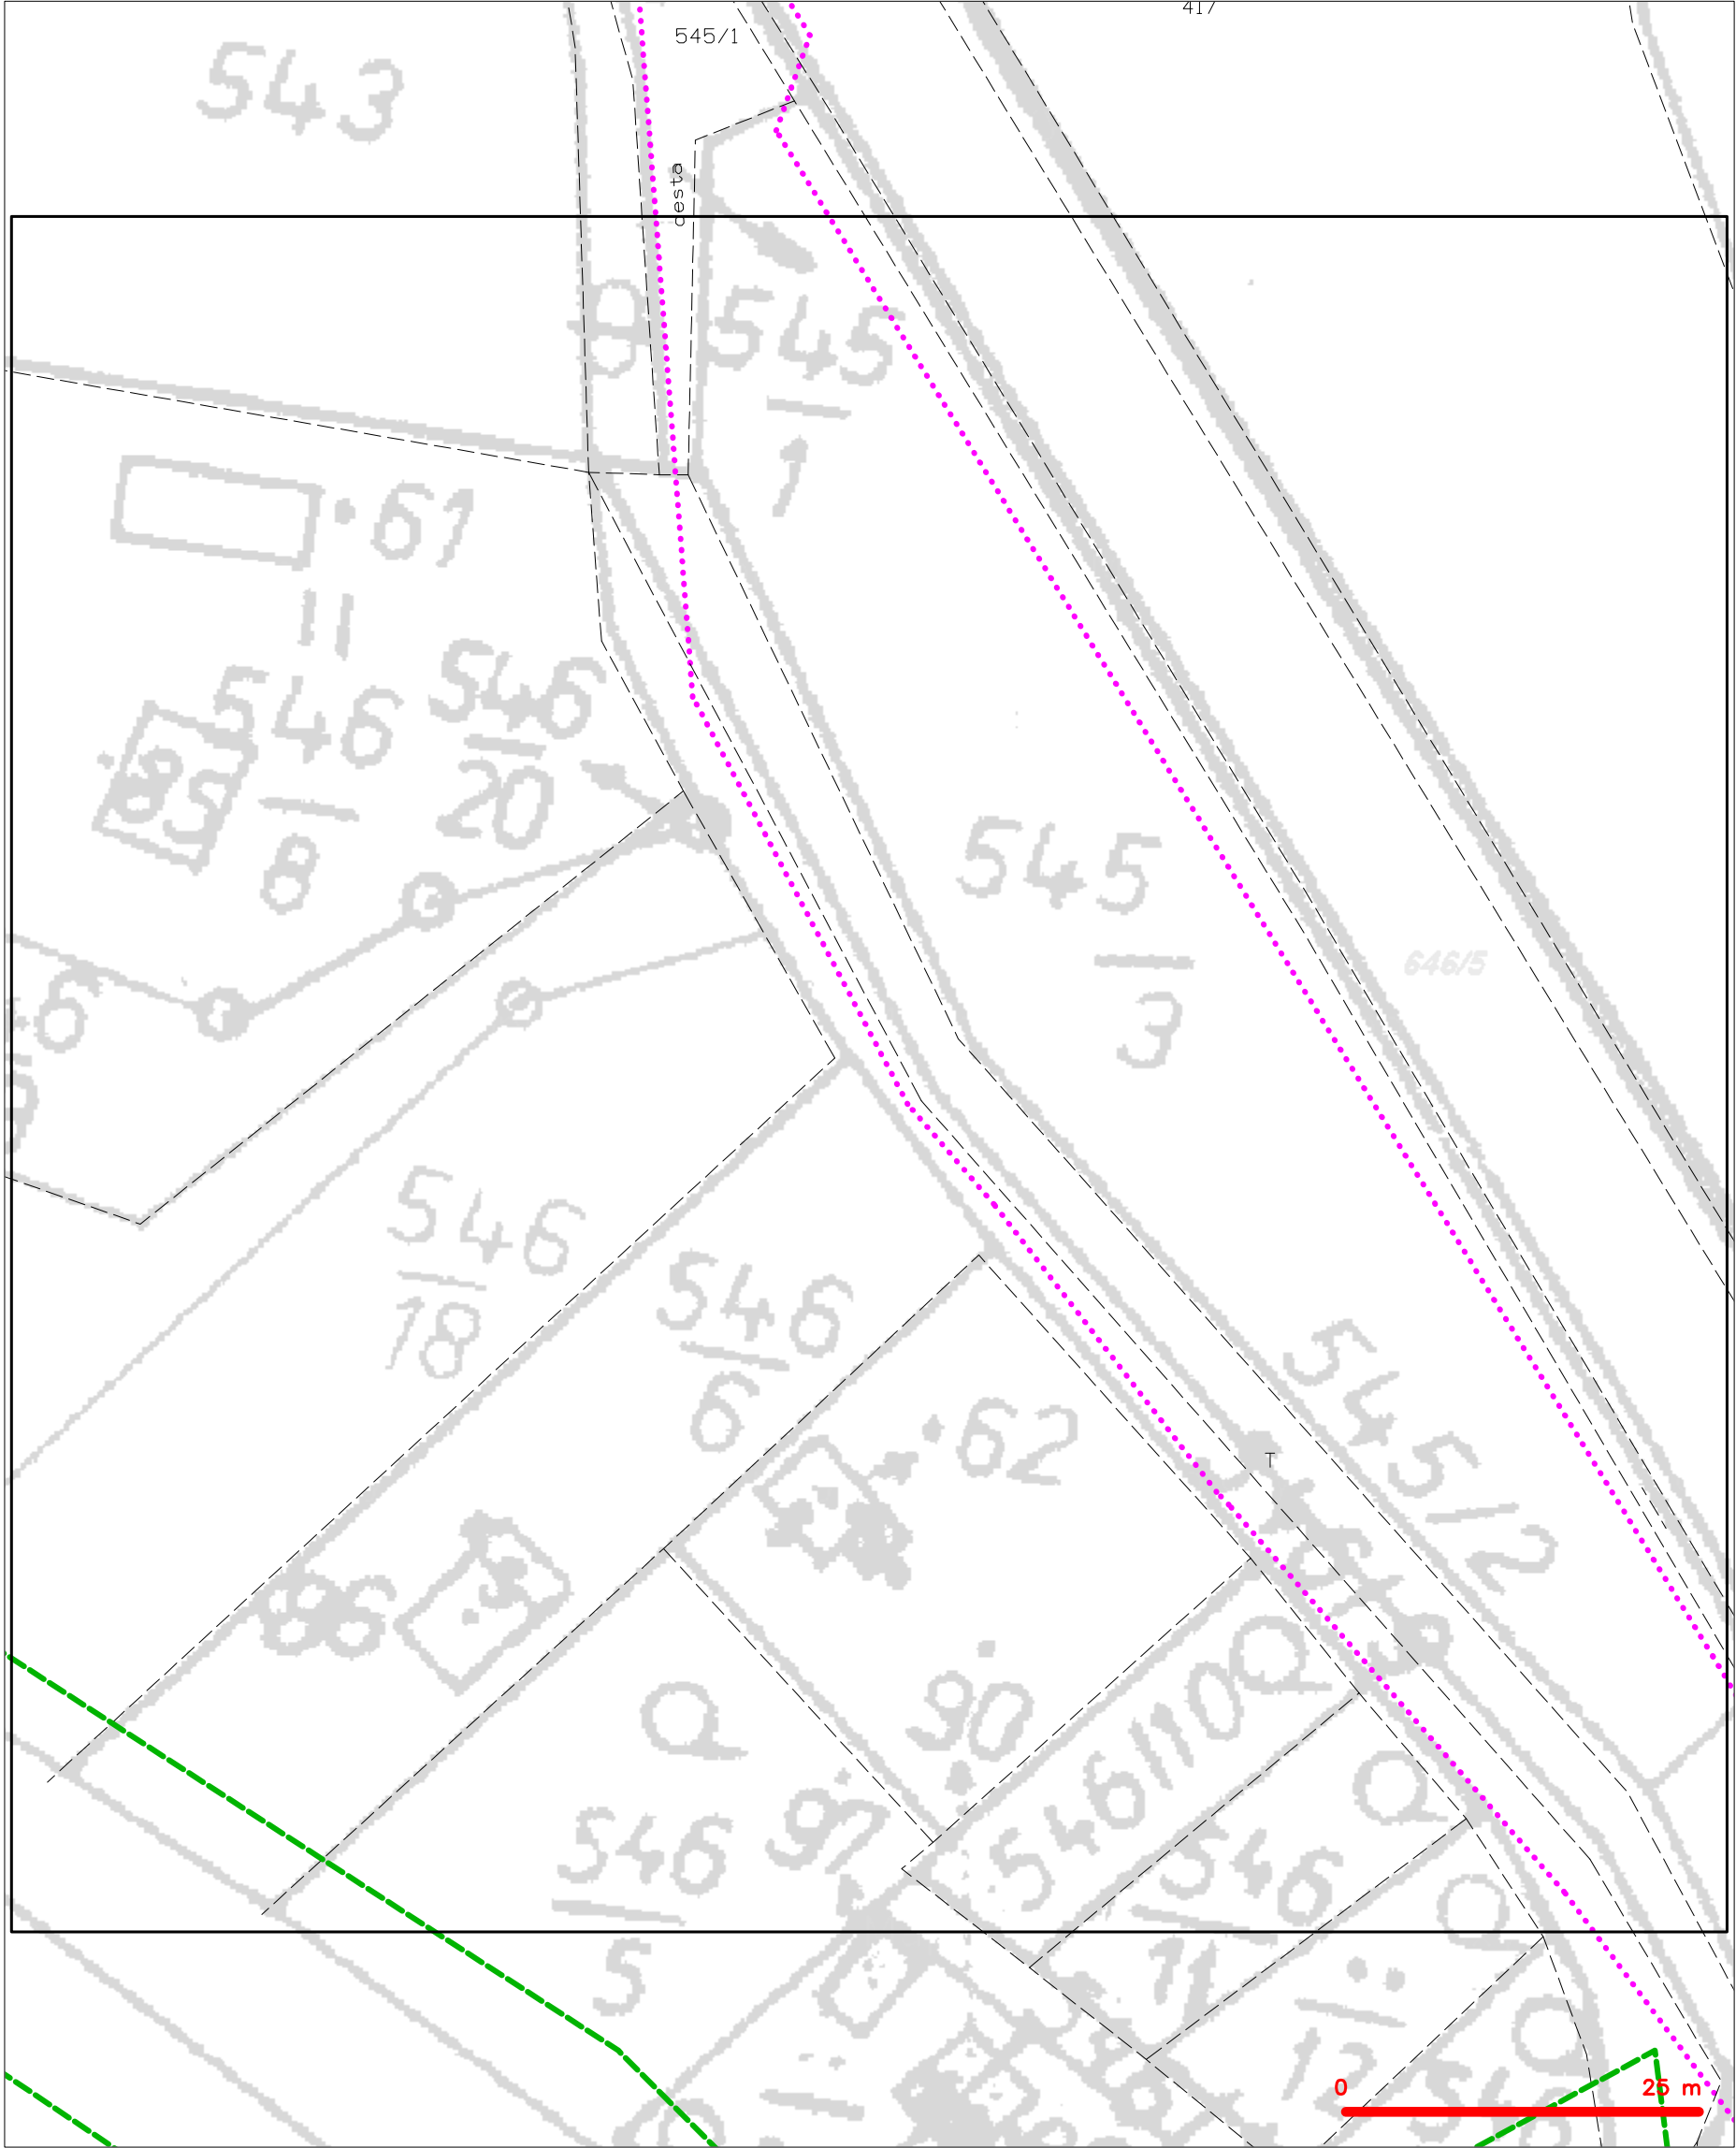

— — — — —	hranice zájmového území k vyjádření	— — — — —	nezaměřený průběh optického kabelu, HDPE trubky
— — — — —	NV přípojka, území s NV přípojkou CETIN	— — — — —	nebo souběh optického a metalického kabelu
— — — — —	zaměřený průběh metalického kabelu	— — — — —	radiové sítě, ochranné pásmo radiové sítě
— — — — —	zaměřený průběh optického kabelu, HDPE trubky	— — — — —	nadzemní sítě
— — — — —	nebo souběh optického a metalického kabelu	— — — — —	neprovazované sítě
— — — — —	nezaměřený průběh metalického kabelu	— — — — —	podzemní sítě cizí
— — — — —	nadzemní sítě cizí	— — — — —	sítě s NV

SITUAČNÍ VÝKRES - POLYGON 2, list kladu P2-2



LEGENDA	
----- hranice zájmového území k vyjádření	----- nezaměřený průběh optického kabelu, HDPE trubky
..... NV přípojka, území s NV přípojkou CETIN	----- nebo souběh optického a metalického kabelu
----- zaměřený průběh metalického kabelu	----- radiové sítě, ochranné pásmo radiové sítě
----- zaměřený průběh optického kabelu, HDPE trubky	----- nadzemní sítě
----- nebo souběh optického a metalického kabelu	----- neprovozované sítě
----- nezaměřený průběh metalického kabelu	----- podzemní sítě cizí
----- nadzemní sítě cizí	----- síť s NV
	----- kolektor, kabelovod

SITUAČNÍ VÝKRES - POLYGON 2, list kladu P2-3




LEGENDA	
	hranice zájmového území k vyjádření
	NV přípojka, území s NV přípojkou CETIN
	zaměřený průběh metalického kabelu
	zaměřený průběh optického kabelu, HDPE trubky nebo souběh optického a metalického kabelu
	nezaměřený průběh metalického kabelu
	nadzemní síť cizí
	nezaměřený průběh optického kabelu, HDPE trubky nebo souběh optického a metalického kabelu
	radiové síť, ochranné pásmo radiové sítě
	nadzemní síť
	neprovazované síť
	podzemní síť cizí
	síť s NV
	kolektor, kabelovod

SITUAČNÍ VÝKRES - POLYGON 2, list kladu P2-4




LEGENDA	
	hranice zájmového území k vyjádření
	NV přípojka, území s NV přípojkou CETIN
	zaměřený průběh metalického kabelu
	zaměřený průběh optického kabelu, HDPE trubky nebo souběh optického a metalického kabelu
	nezaměřený průběh metalického kabelu
	nadzemní síť cizí
	nezaměřený průběh optického kabelu, HDPE trubky nebo souběh optického a metalického kabelu
	radiové síť, ochranné pásmo radiové sítě
	nadzemní síť
	neprovazované síť
	podzemní síť cizí
	síť s NV
	kollektor, kabelovod

SITUAČNÍ VÝKRES - POLYGON 2, list kladu P2-5

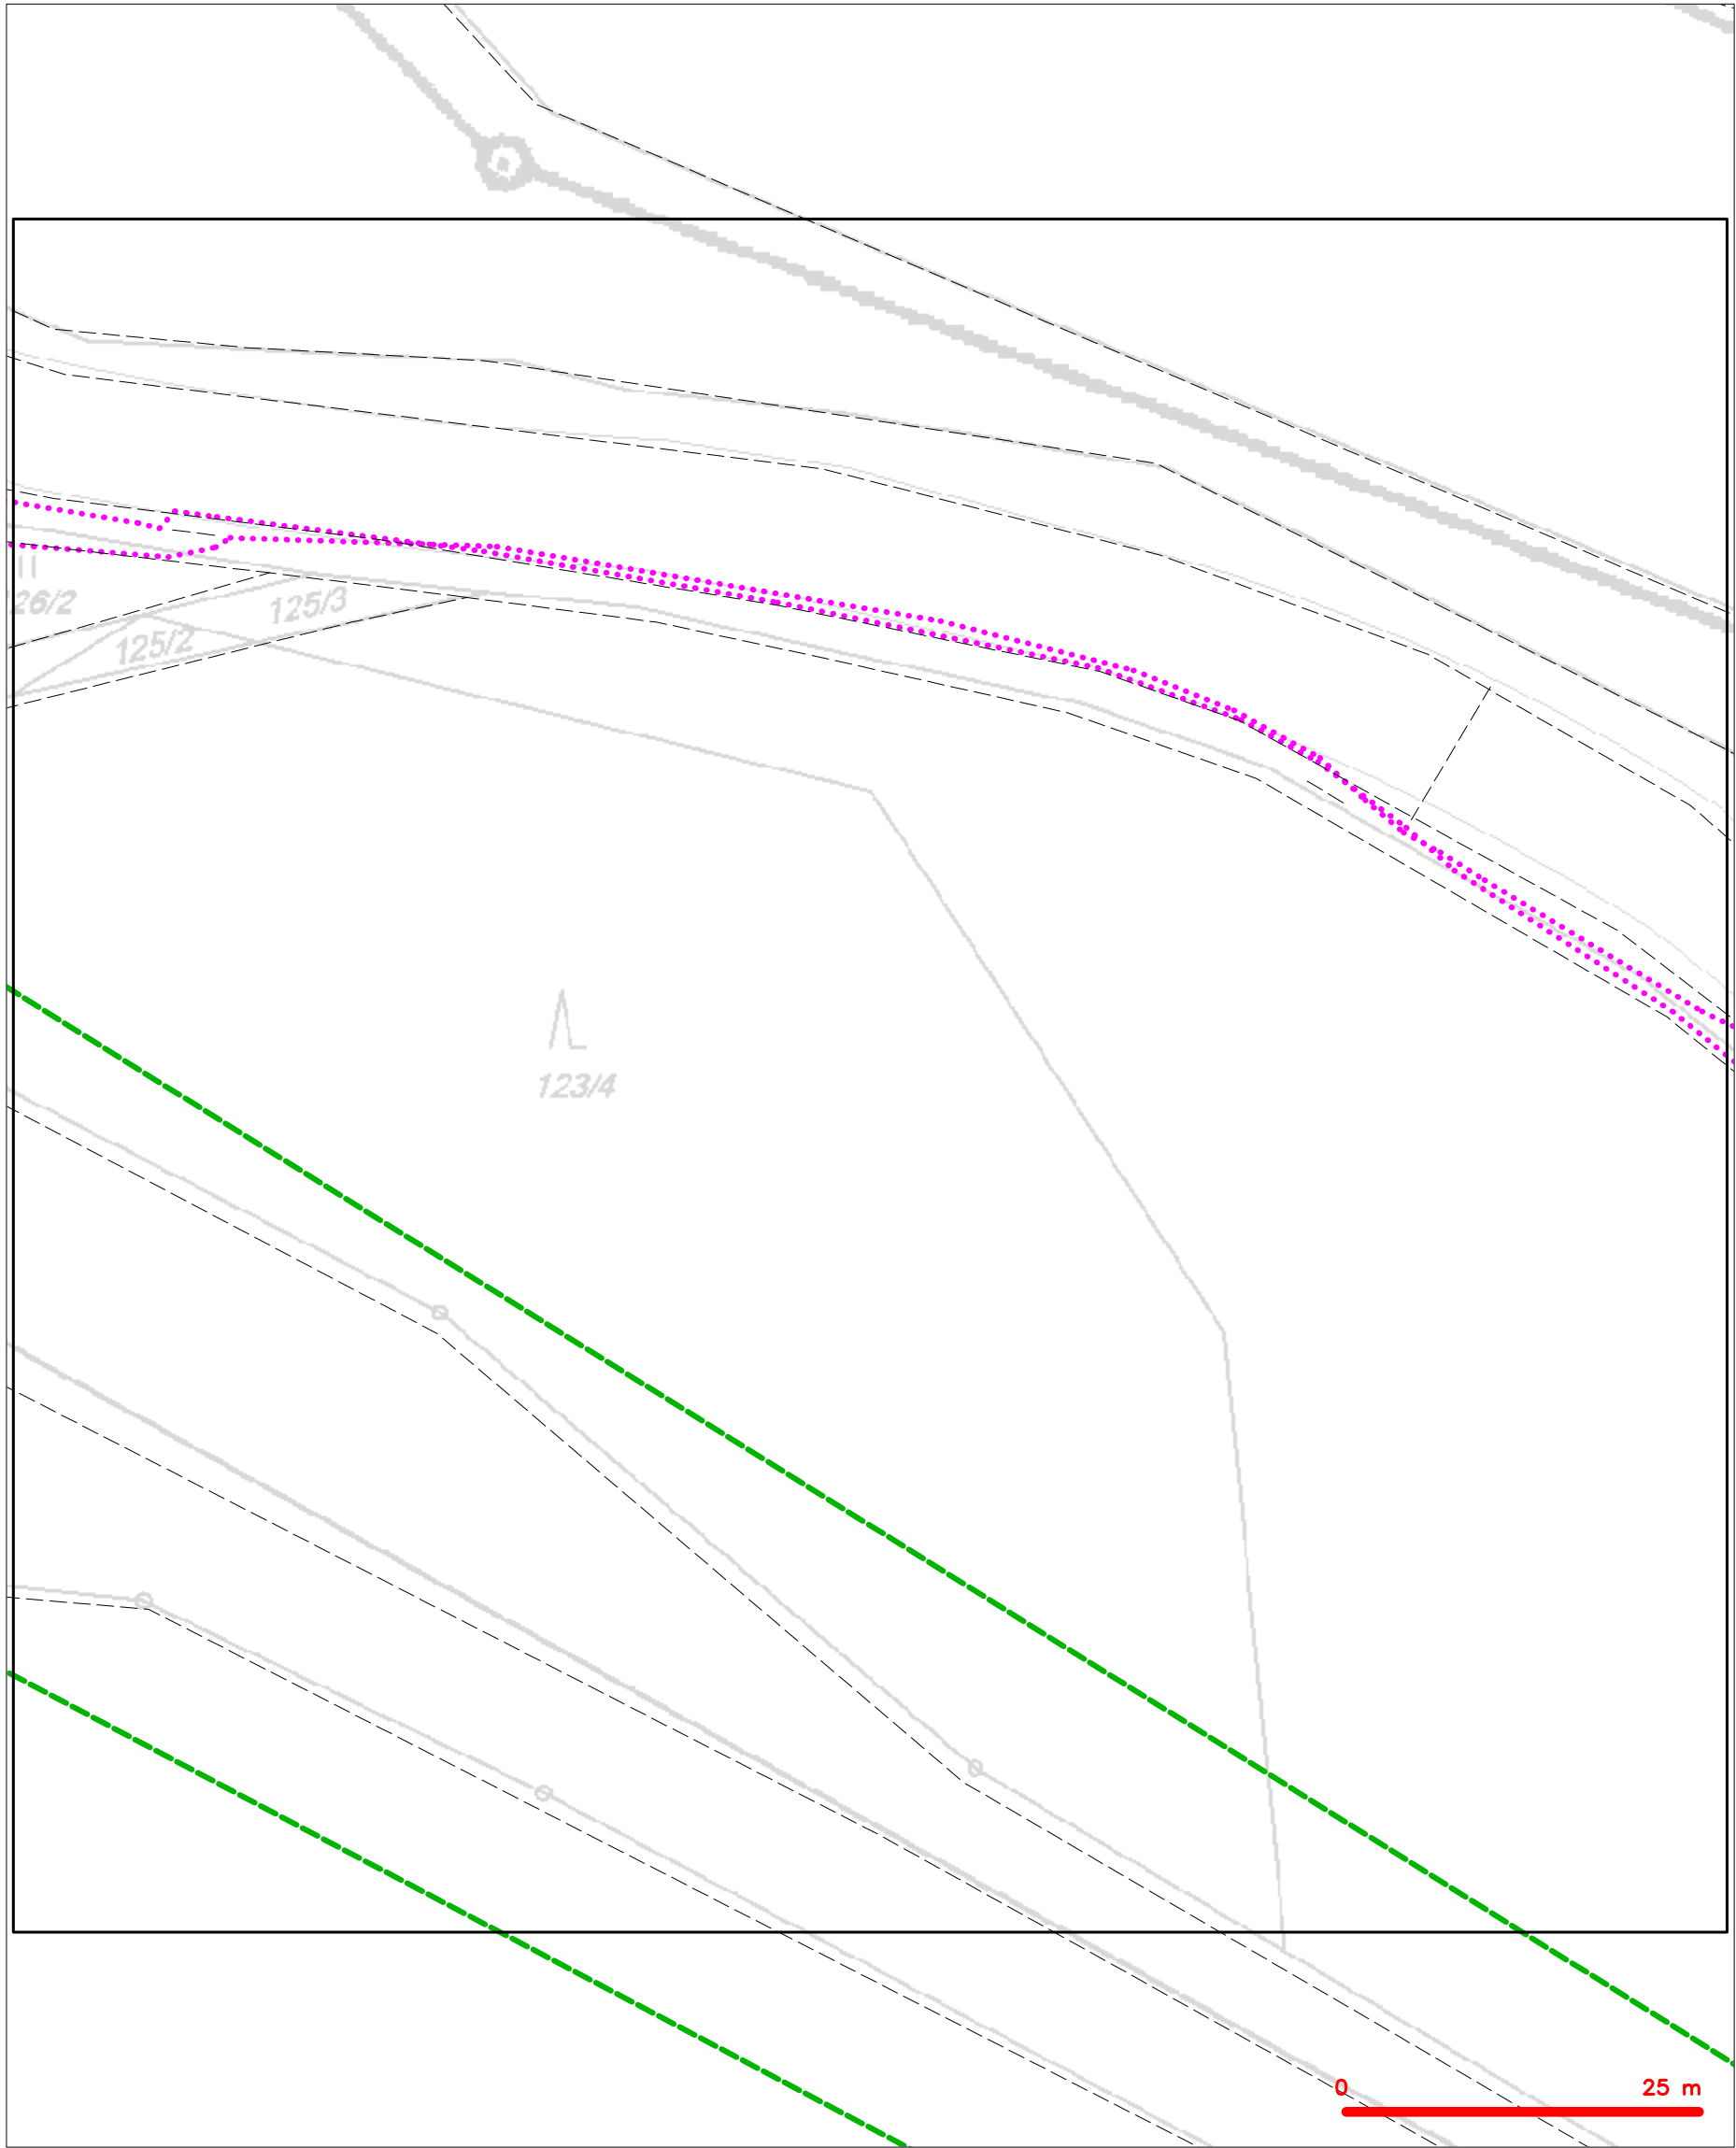


LEGENDA	
	hranice zájmového území k vyjádření
	NV přípojka, území s NV přípojkou CETIN
	zaměřený průběh metalického kabelu
	zaměřený průběh optického kabelu, HDPE trubky nebo souběh optického a metalického kabelu
	nezaměřený průběh metalického kabelu
	nadzemní síť cizí
	nezaměřený průběh optického kabelu, HDPE trubky nebo souběh optického a metalického kabelu
	radiové síť, ochranné pásmo radiové sítě
	nadzemní síť
	neprovozované síť
	podzemní síť cizí
	síť s NV
	koléktor, kabelovod

SITUAČNÍ VÝKRES - POLYGON 2, list kladu P2-6

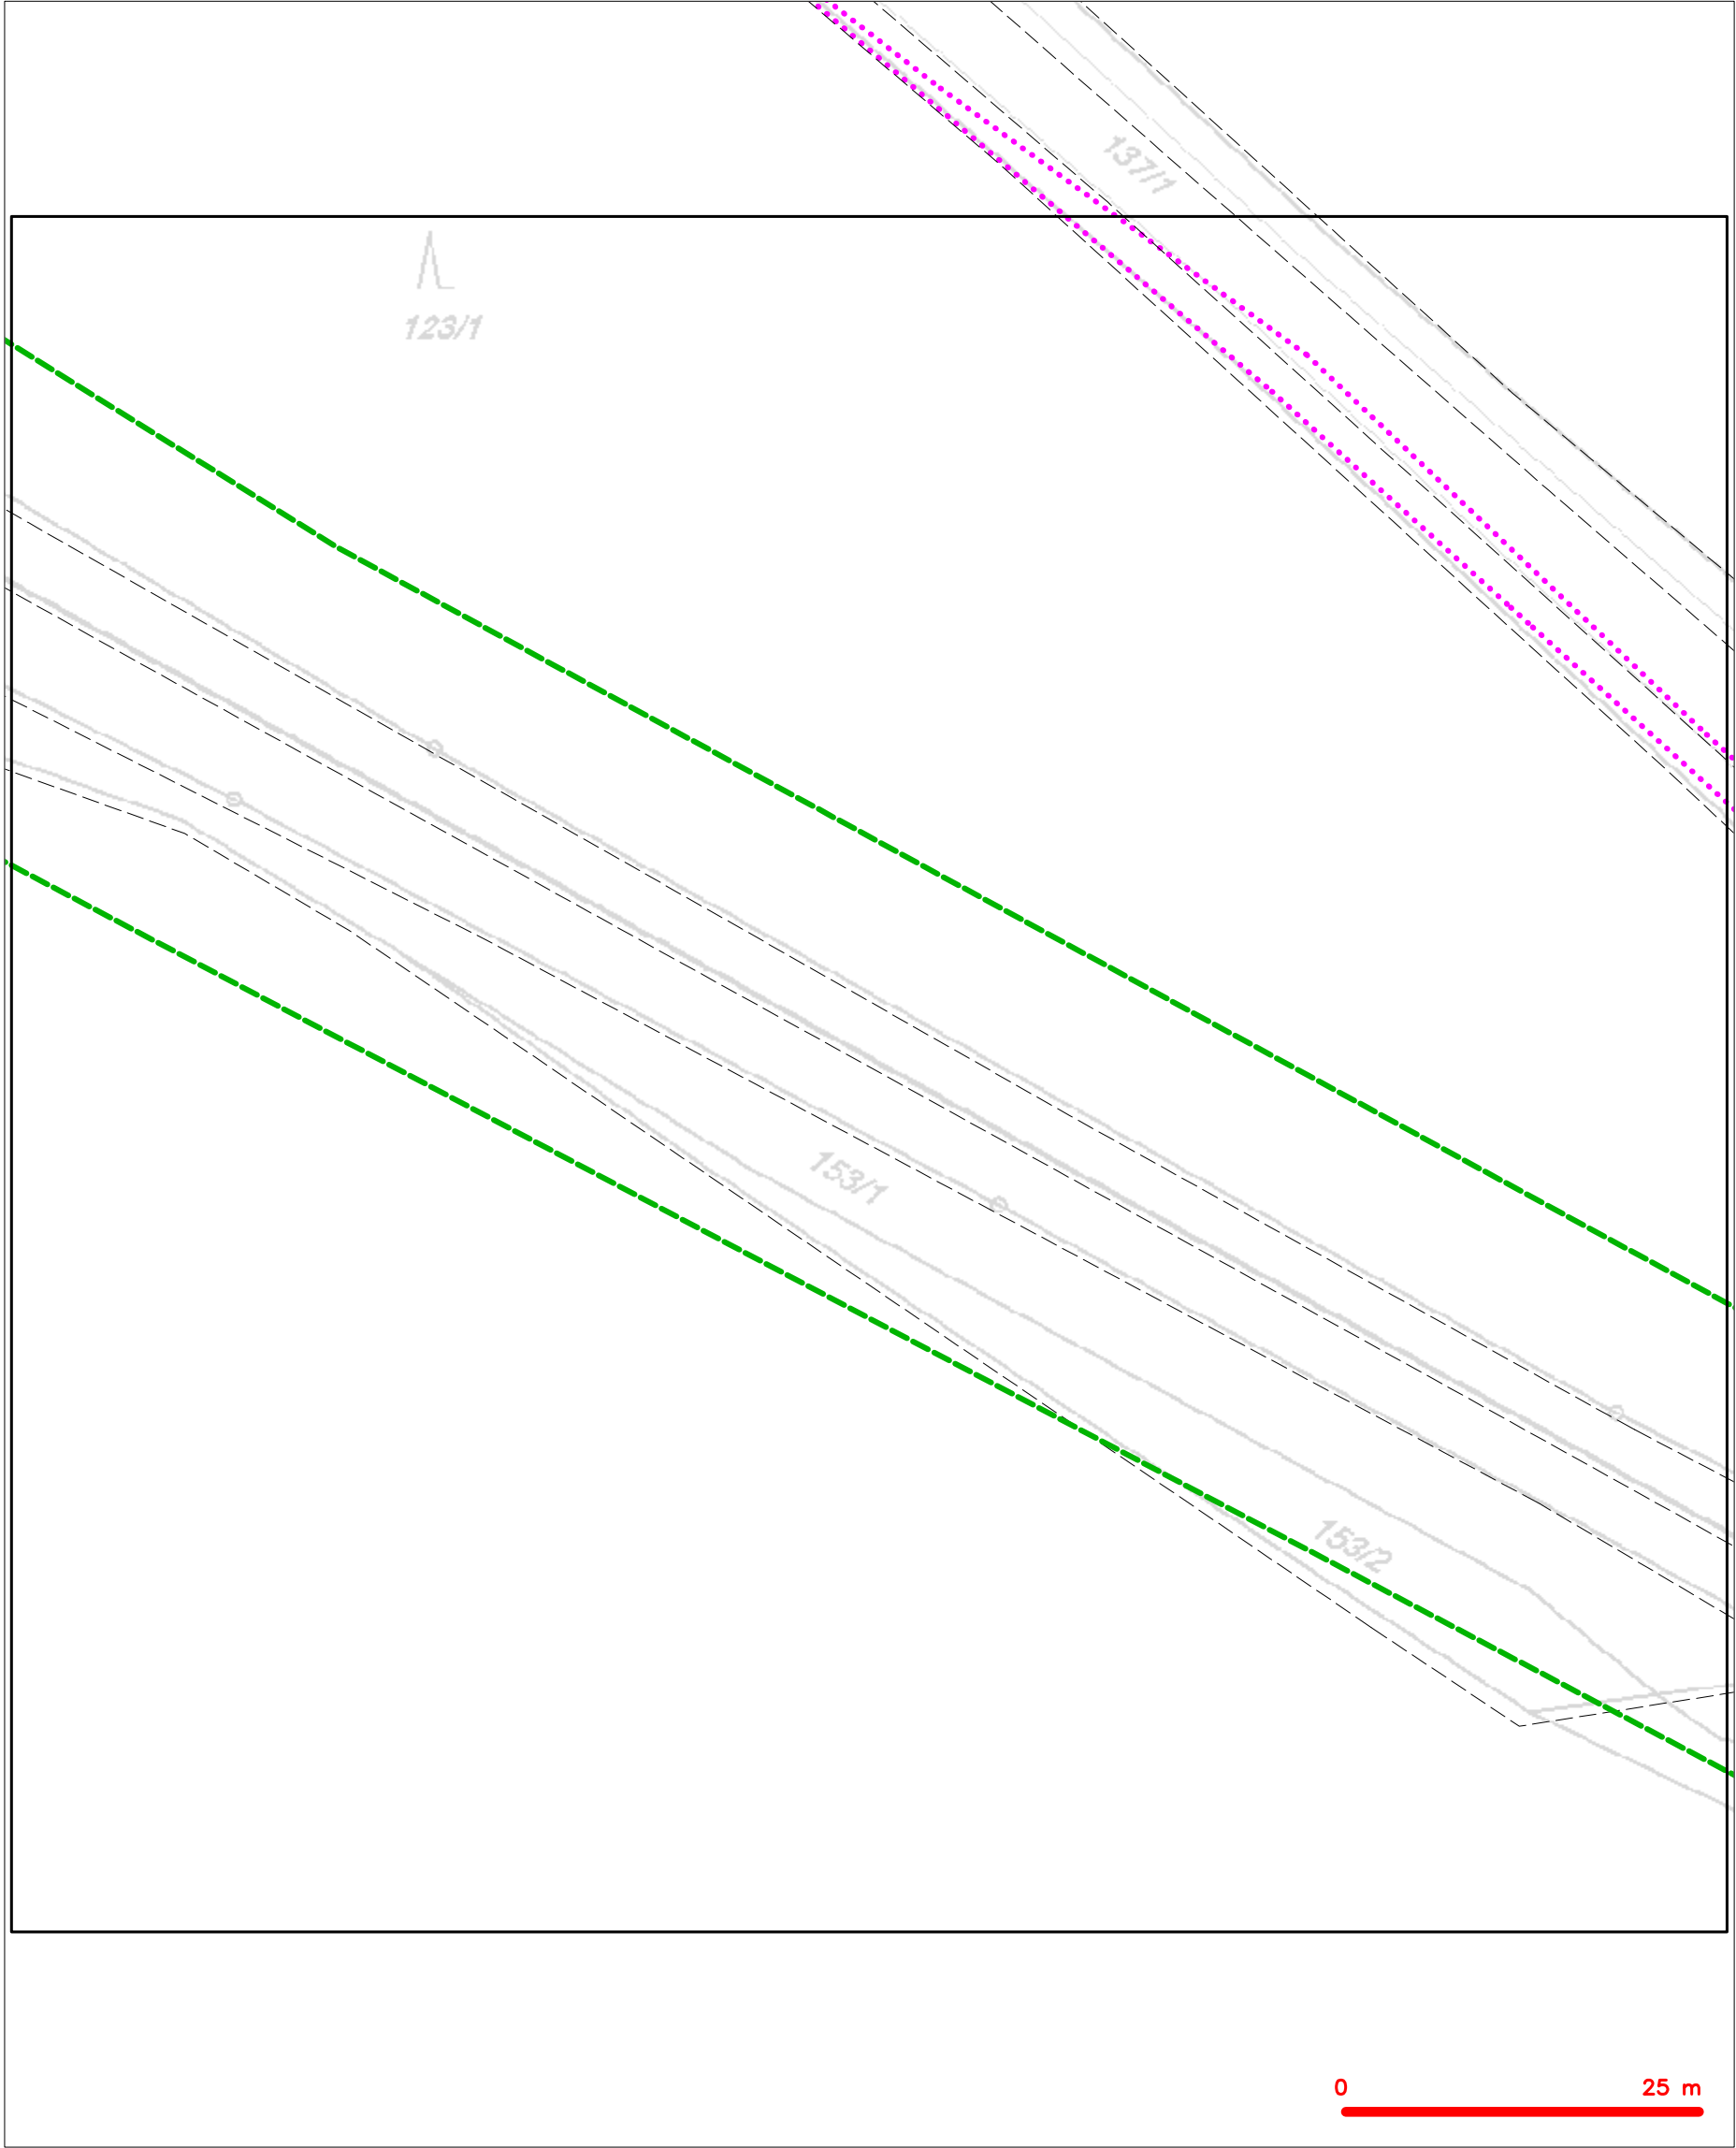


LEGENDA	
	hranice zájmového území k vyjádření
	NV přípojka, území s NV přípojkou CETIN
	zaměřený průběh metalického kabelu
	zaměřený průběh optického kabelu, HDPE trubky nebo souběh optického a metalického kabelu
	nezaměřený průběh metalického kabelu
	nadzemní síť cizí
	nezaměřený průběh optického kabelu, HDPE trubky nebo souběh optického a metalického kabelu
	radiové síť, ochranné pásmo radiové sítě
	nadzemní síť
	neprovazované síť
	podzemní síť cizí
	síť s NV
	kojektor, kabelovod

SITUAČNÍ VÝKRES - POLYGON 2, list kladu P2-7

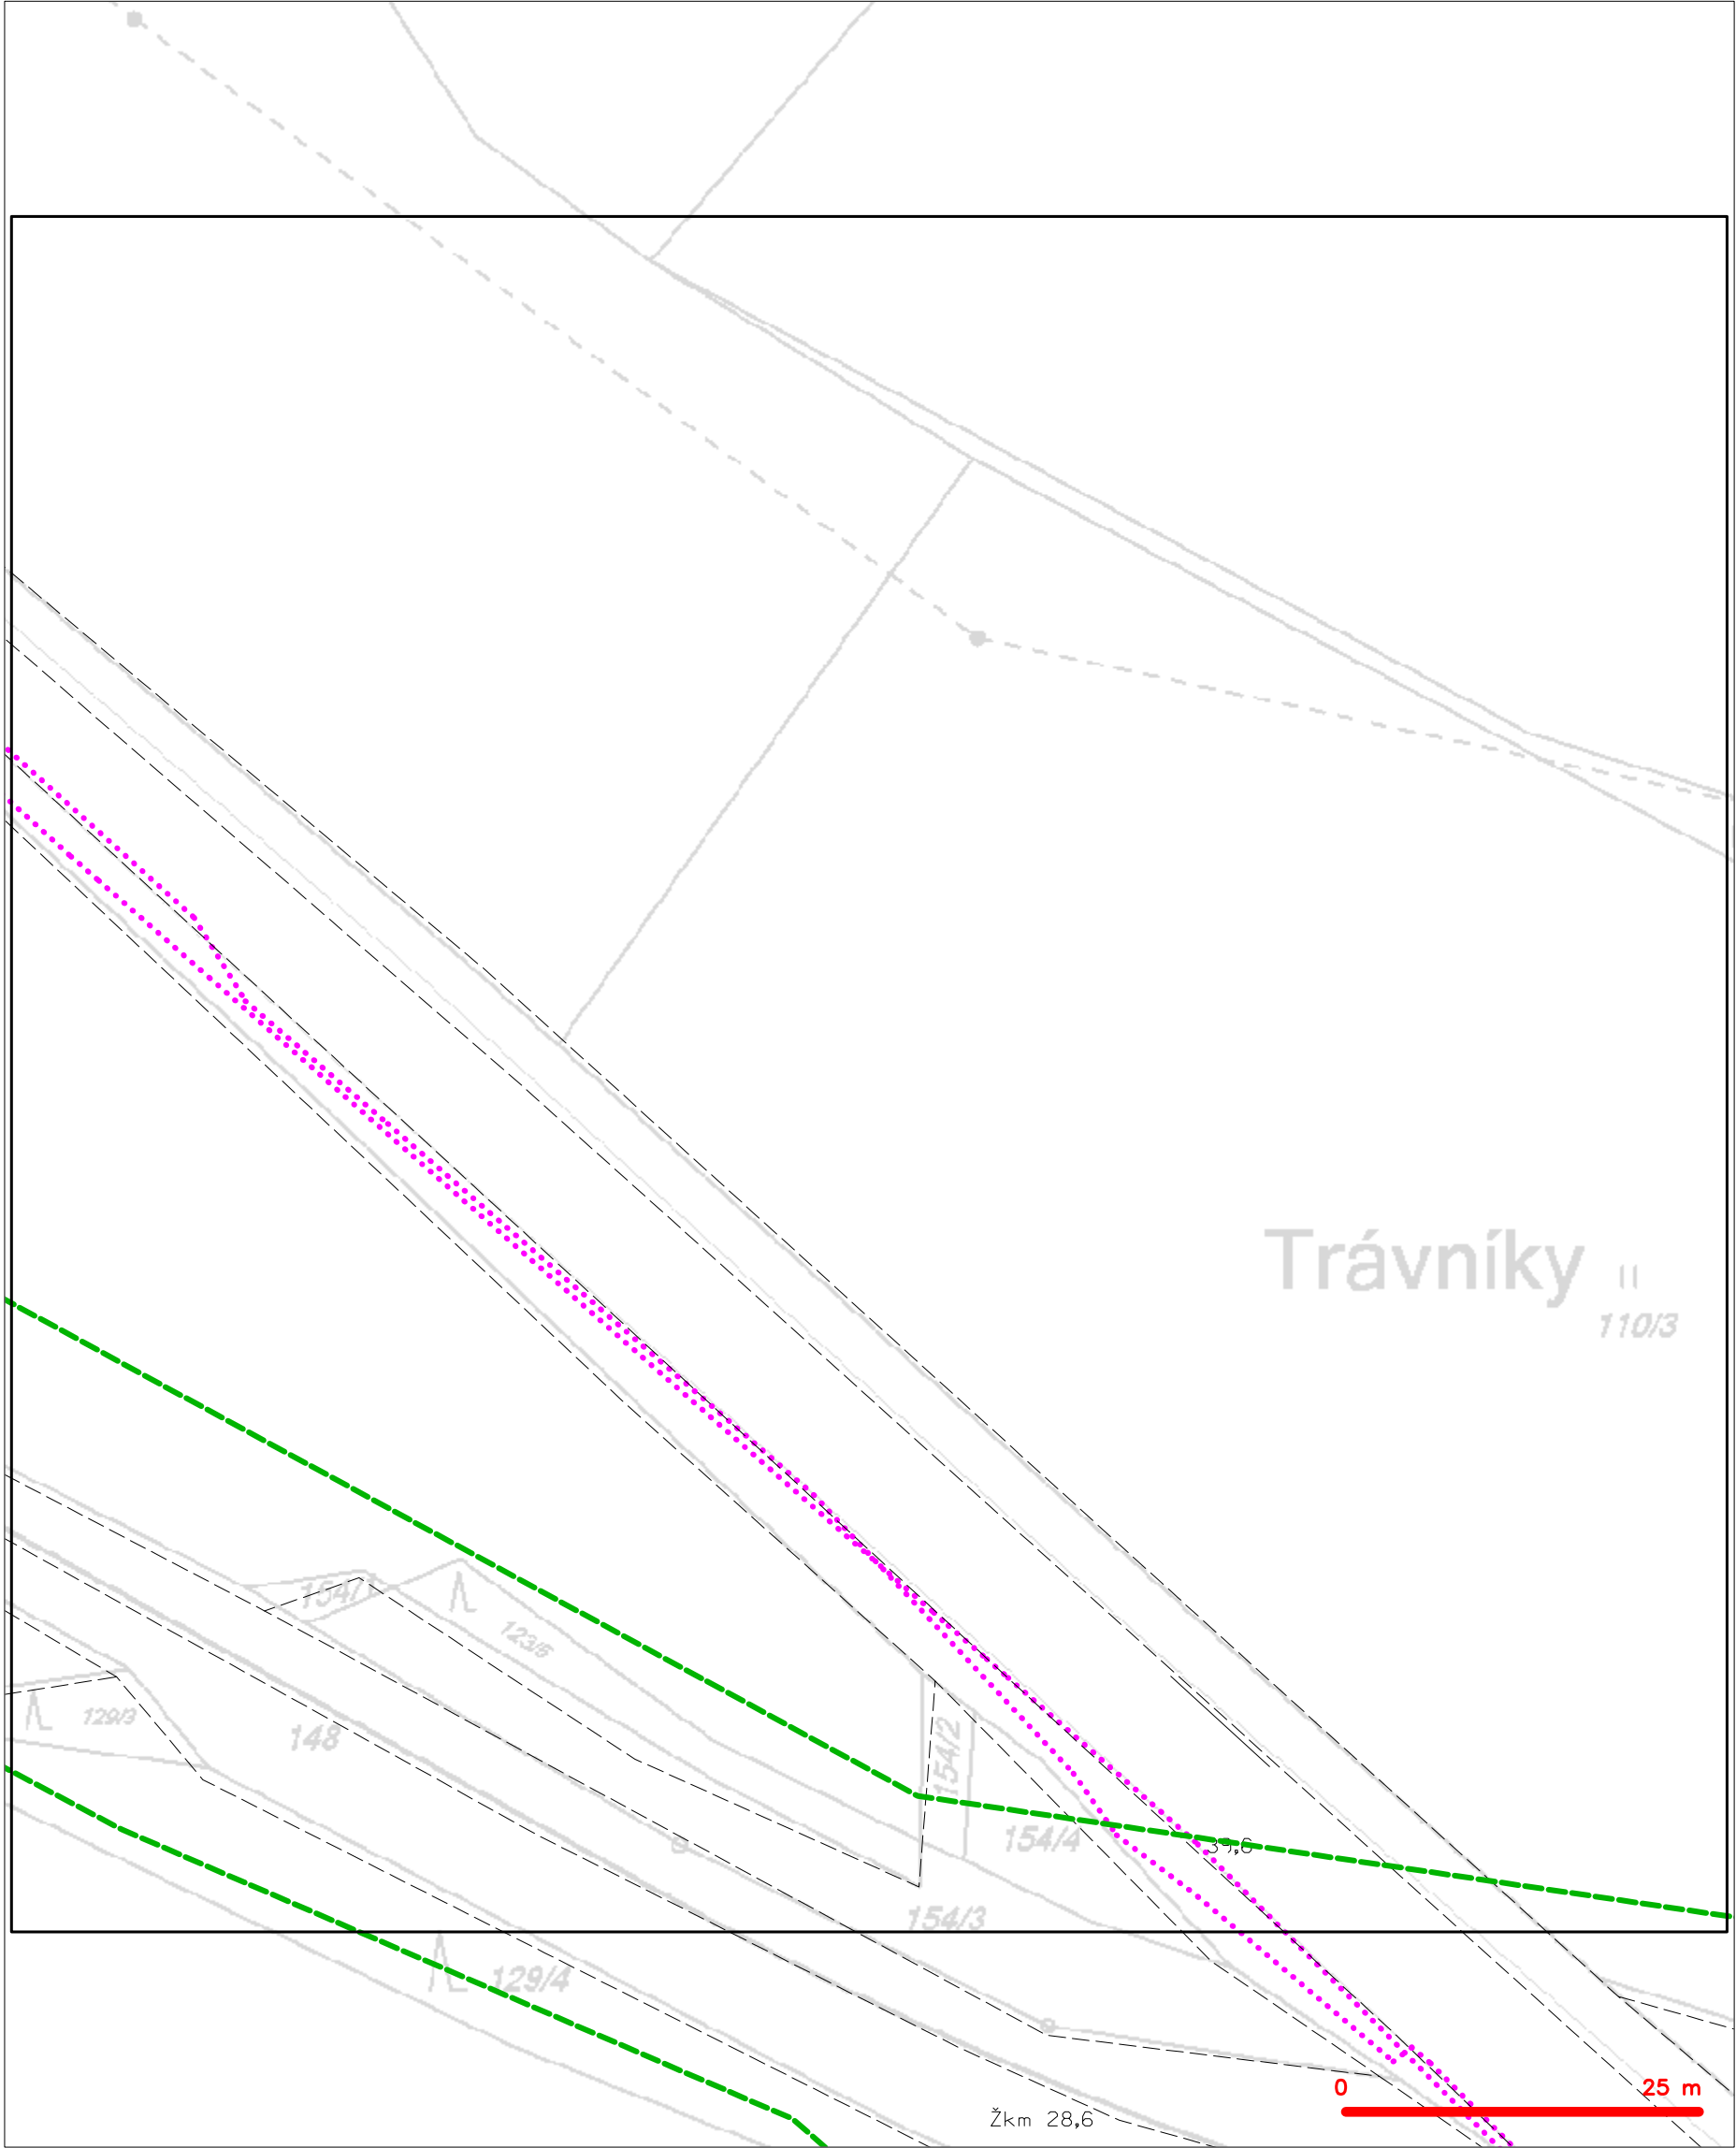


LEGENDA	
	hranice zájmového území k vyjádření
	NV přípojka, území s NV přípojkou CETIN
	zaměřený průběh metalického kabelu
	zaměřený průběh optického kabelu, HDPE trubky nebo souběh optického a metalického kabelu
	nezaměřený průběh metalického kabelu
	nadzemní síť cizí
	nezaměřený průběh optického kabelu, HDPE trubky nebo souběh optického a metalického kabelu
	radiové síť, ochranné pásmo radiové sítě
	nadzemní síť
	neprovazované síť
	podzemní síť cizí
	sítě s NV
	kojektor, kabelovod

SITUAČNÍ VÝKRES - POLYGON 2, list kladu P2-8

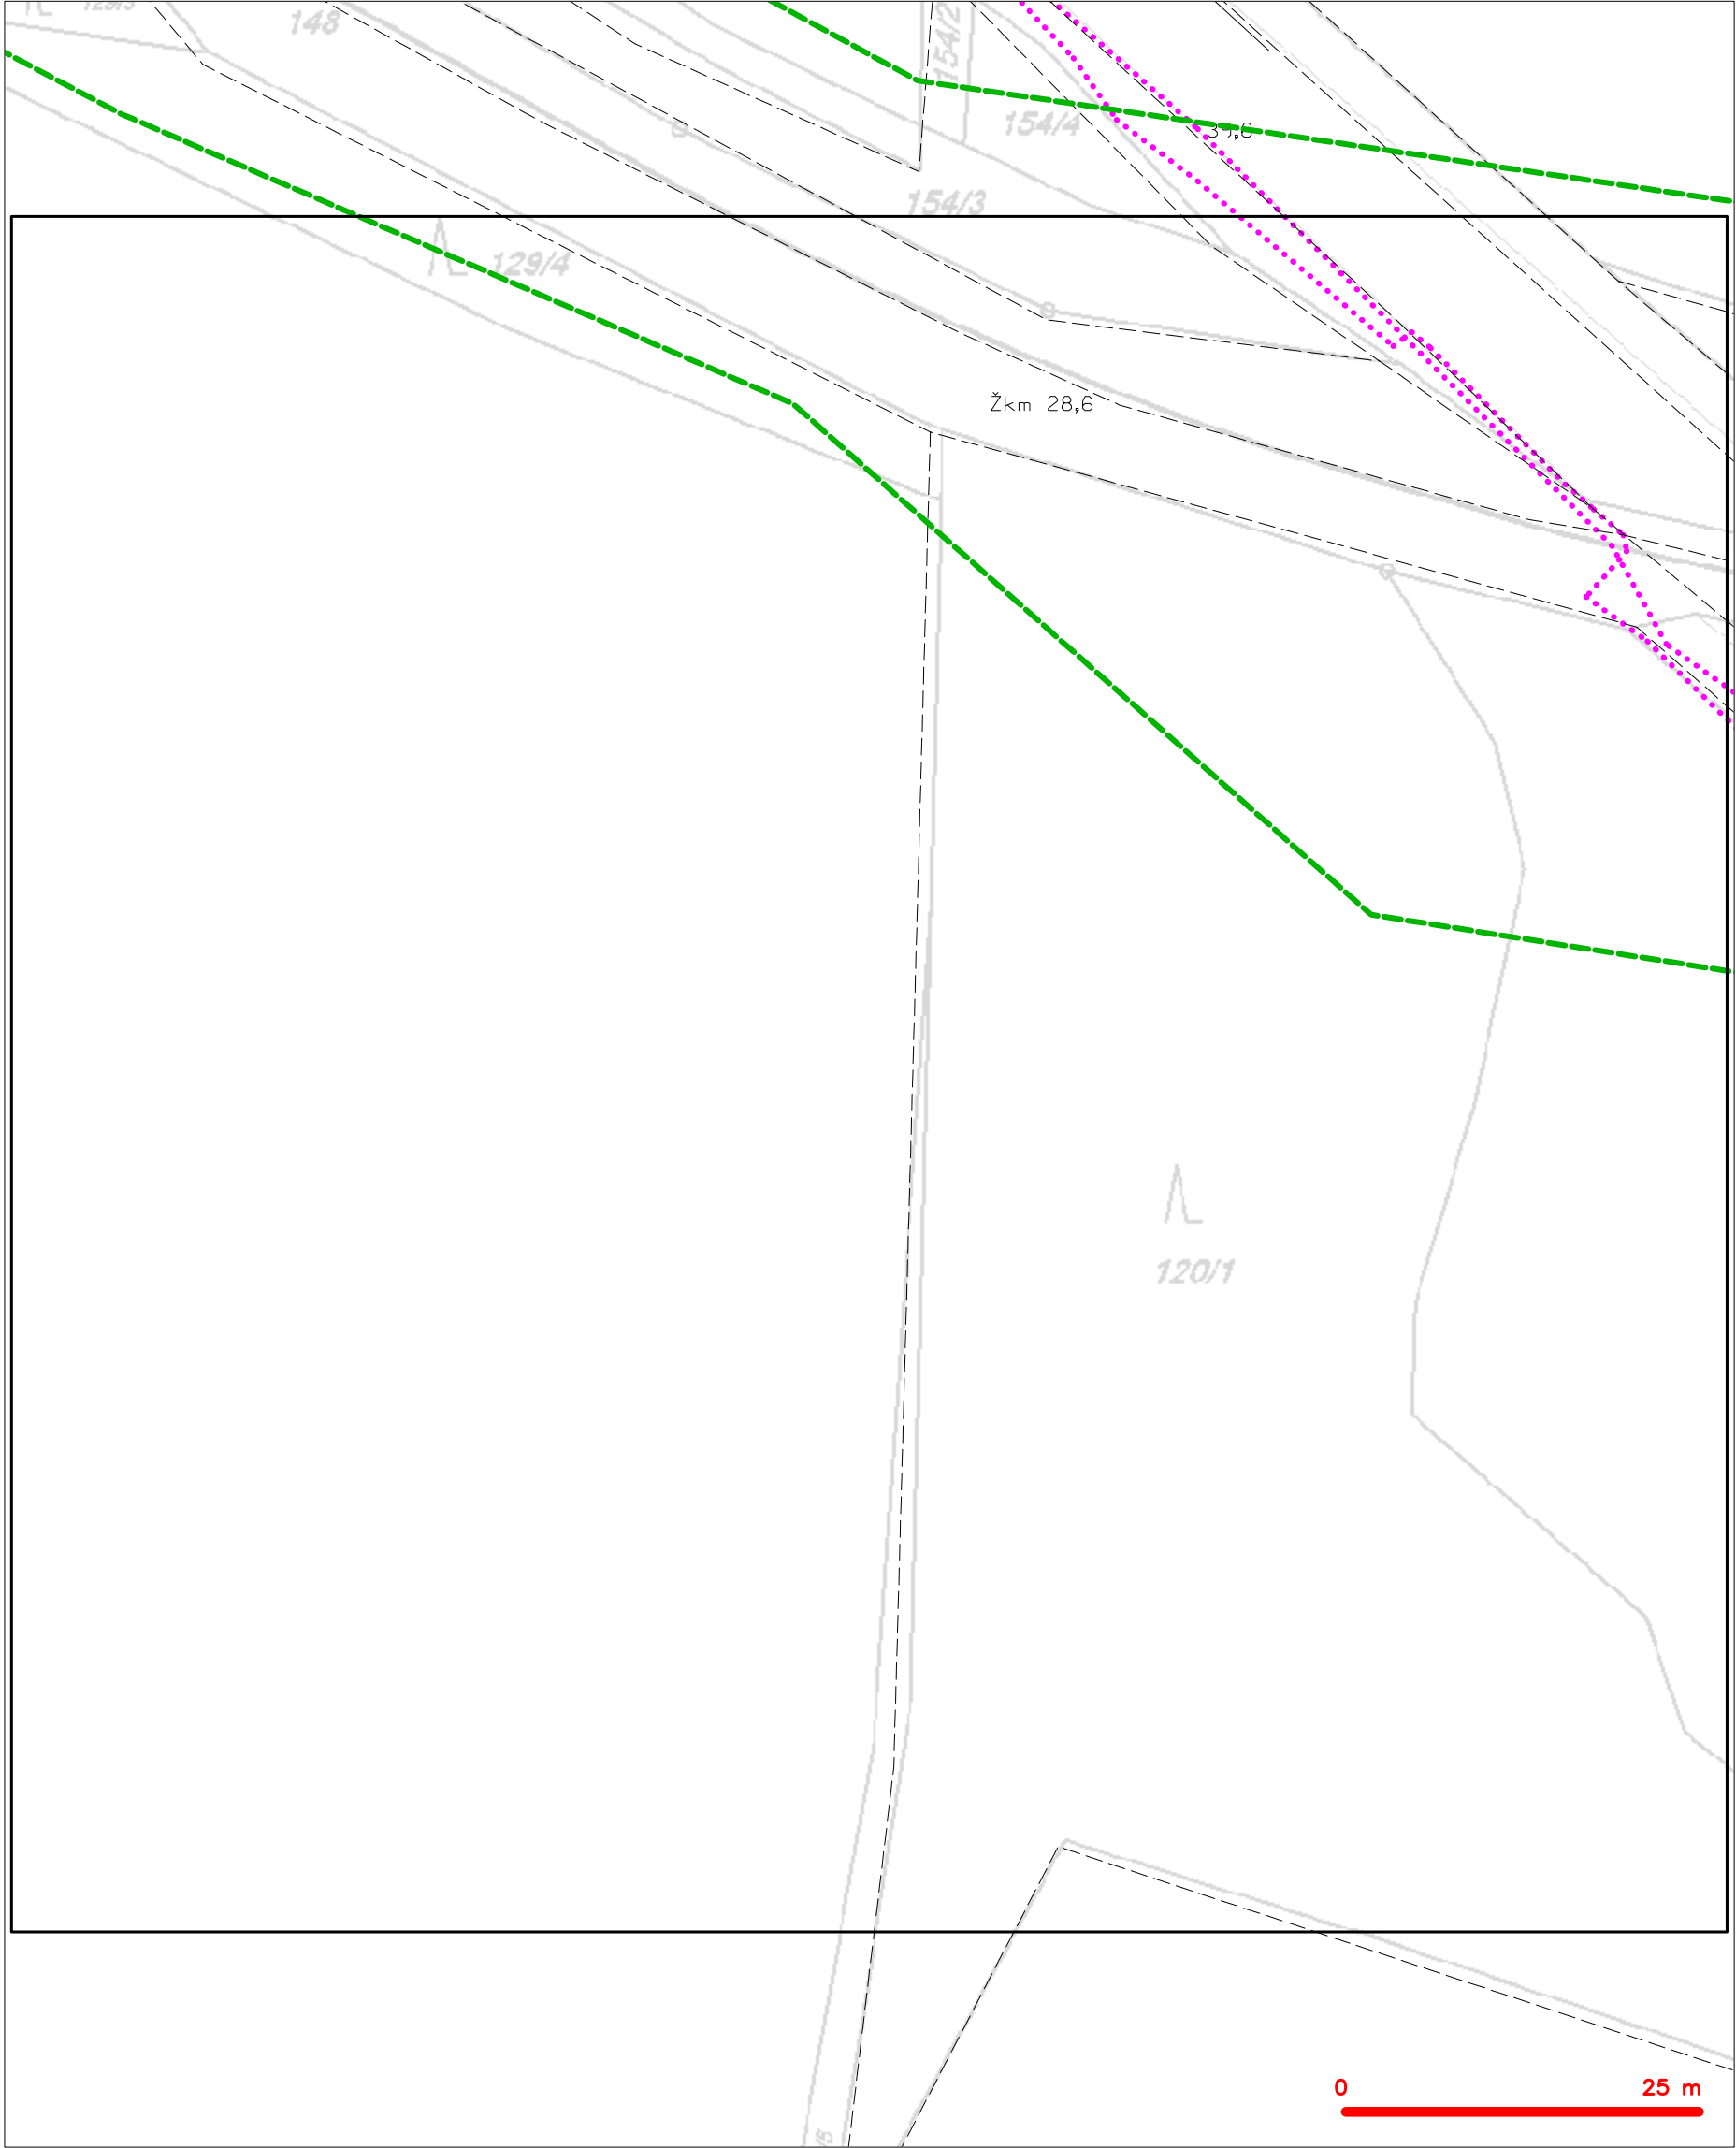


LEGENDA	
	hranice zájmového území k vyjádření
	NV přípojka, území s NV přípojkou CETIN
	zaměřený průběh metalického kabelu
	zaměřený průběh optického kabelu, HDPE trubky nebo souběh optického a metalického kabelu
	nezaměřený průběh metalického kabelu
	nadzemní síť cizí
	nezaměřený průběh optického kabelu, HDPE trubky nebo souběh optického a metalického kabelu
	radiové sítě, ochranné pásmo radiové sítě
	nadzemní síť
	neprovazované sítě
	podzemní síť cizí
	sítě s NV
	kojektor, kabelovod

SITUAČNÍ VÝKRES - POLYGON 2, list kladu P2-9

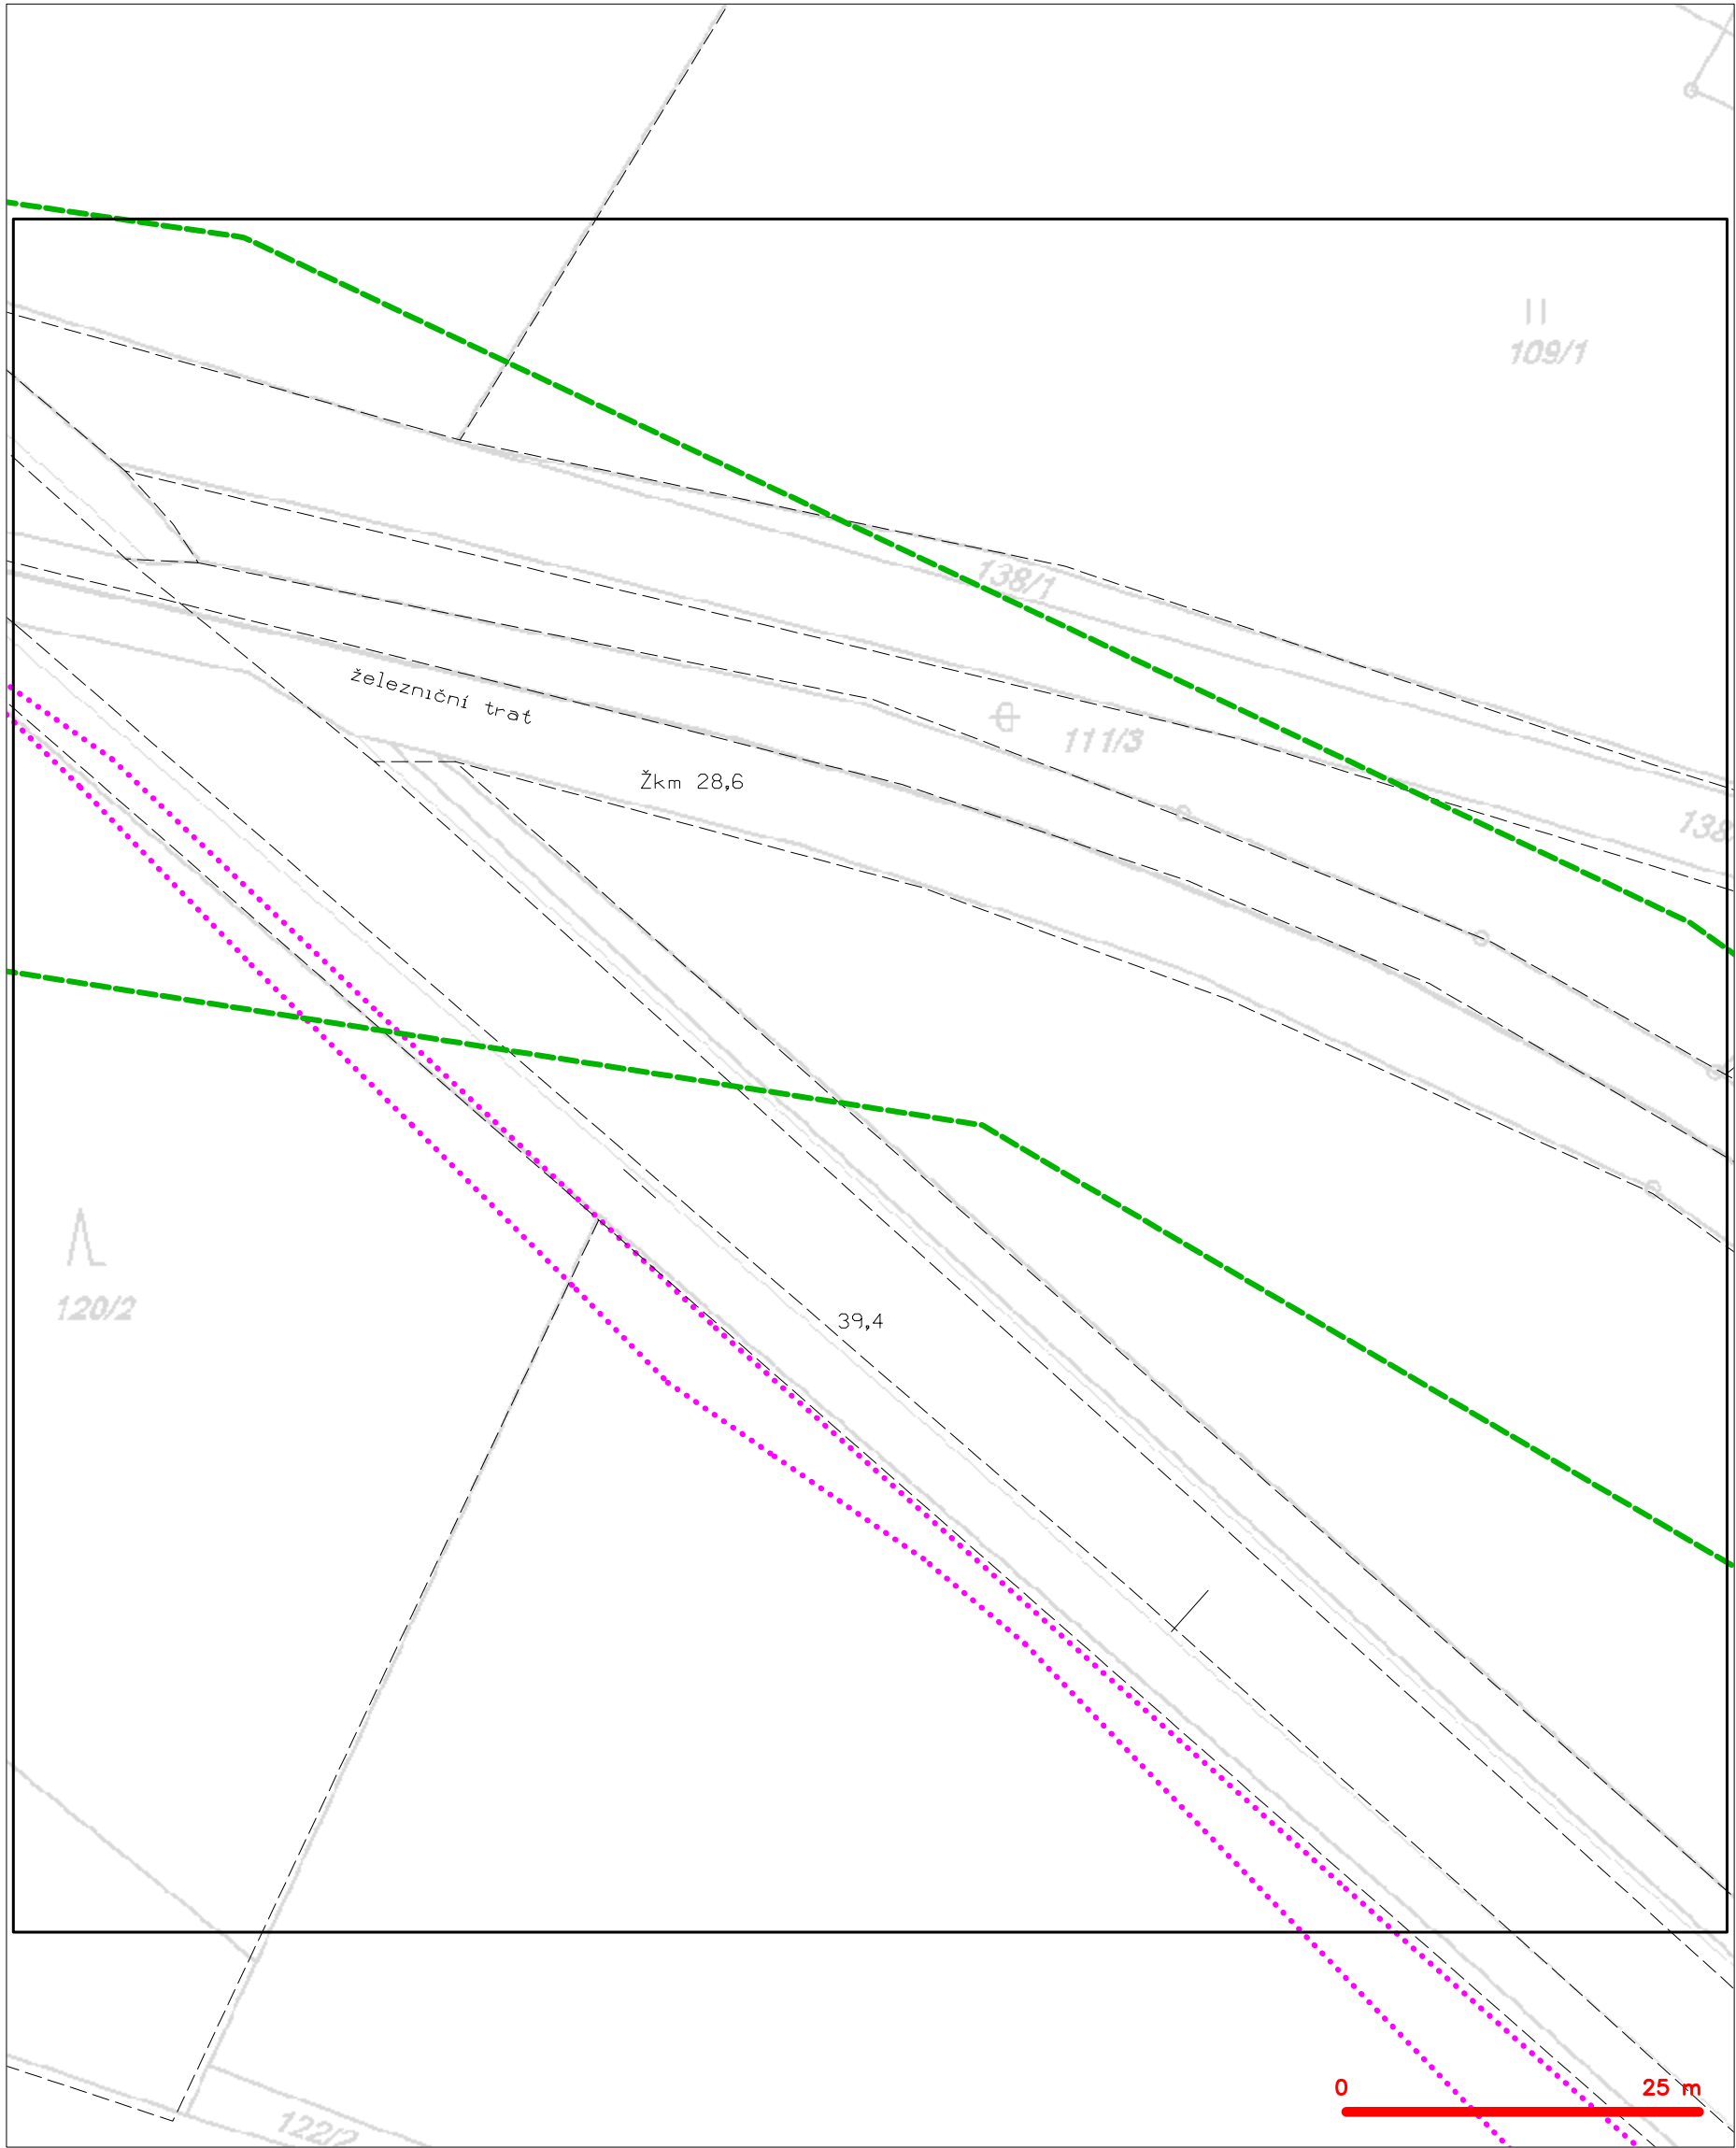


— — — — —	hranice zájmového území k vyjádření	— — — — —	nezaměřený průběh optického kabelu, HDPE trubky nebo souběh optického a metalického kabelu
— — — — —	NV přípojka, území s NV přípojkou CETIN	— — — — —	radiové sítě, ochranné pásmo radiové sítě
— — — — —	zaměřený průběh metalického kabelu	— — — — —	nadzemní sítě
— — — — —	zaměřený průběh optického kabelu, HDPE trubky nebo souběh optického a metalického kabelu	— — — — —	neprovozované sítě
— — — — —	nezaměřený průběh metalického kabelu	— — — — —	podzemní sítě cizí
— — — — —	nadzemní sítě cizí	— — — — —	sítě s NV
		— — — — —	kojektor, kabelovod

SITUAČNÍ VÝKRES - POLYGON 2, list kladu P2-10

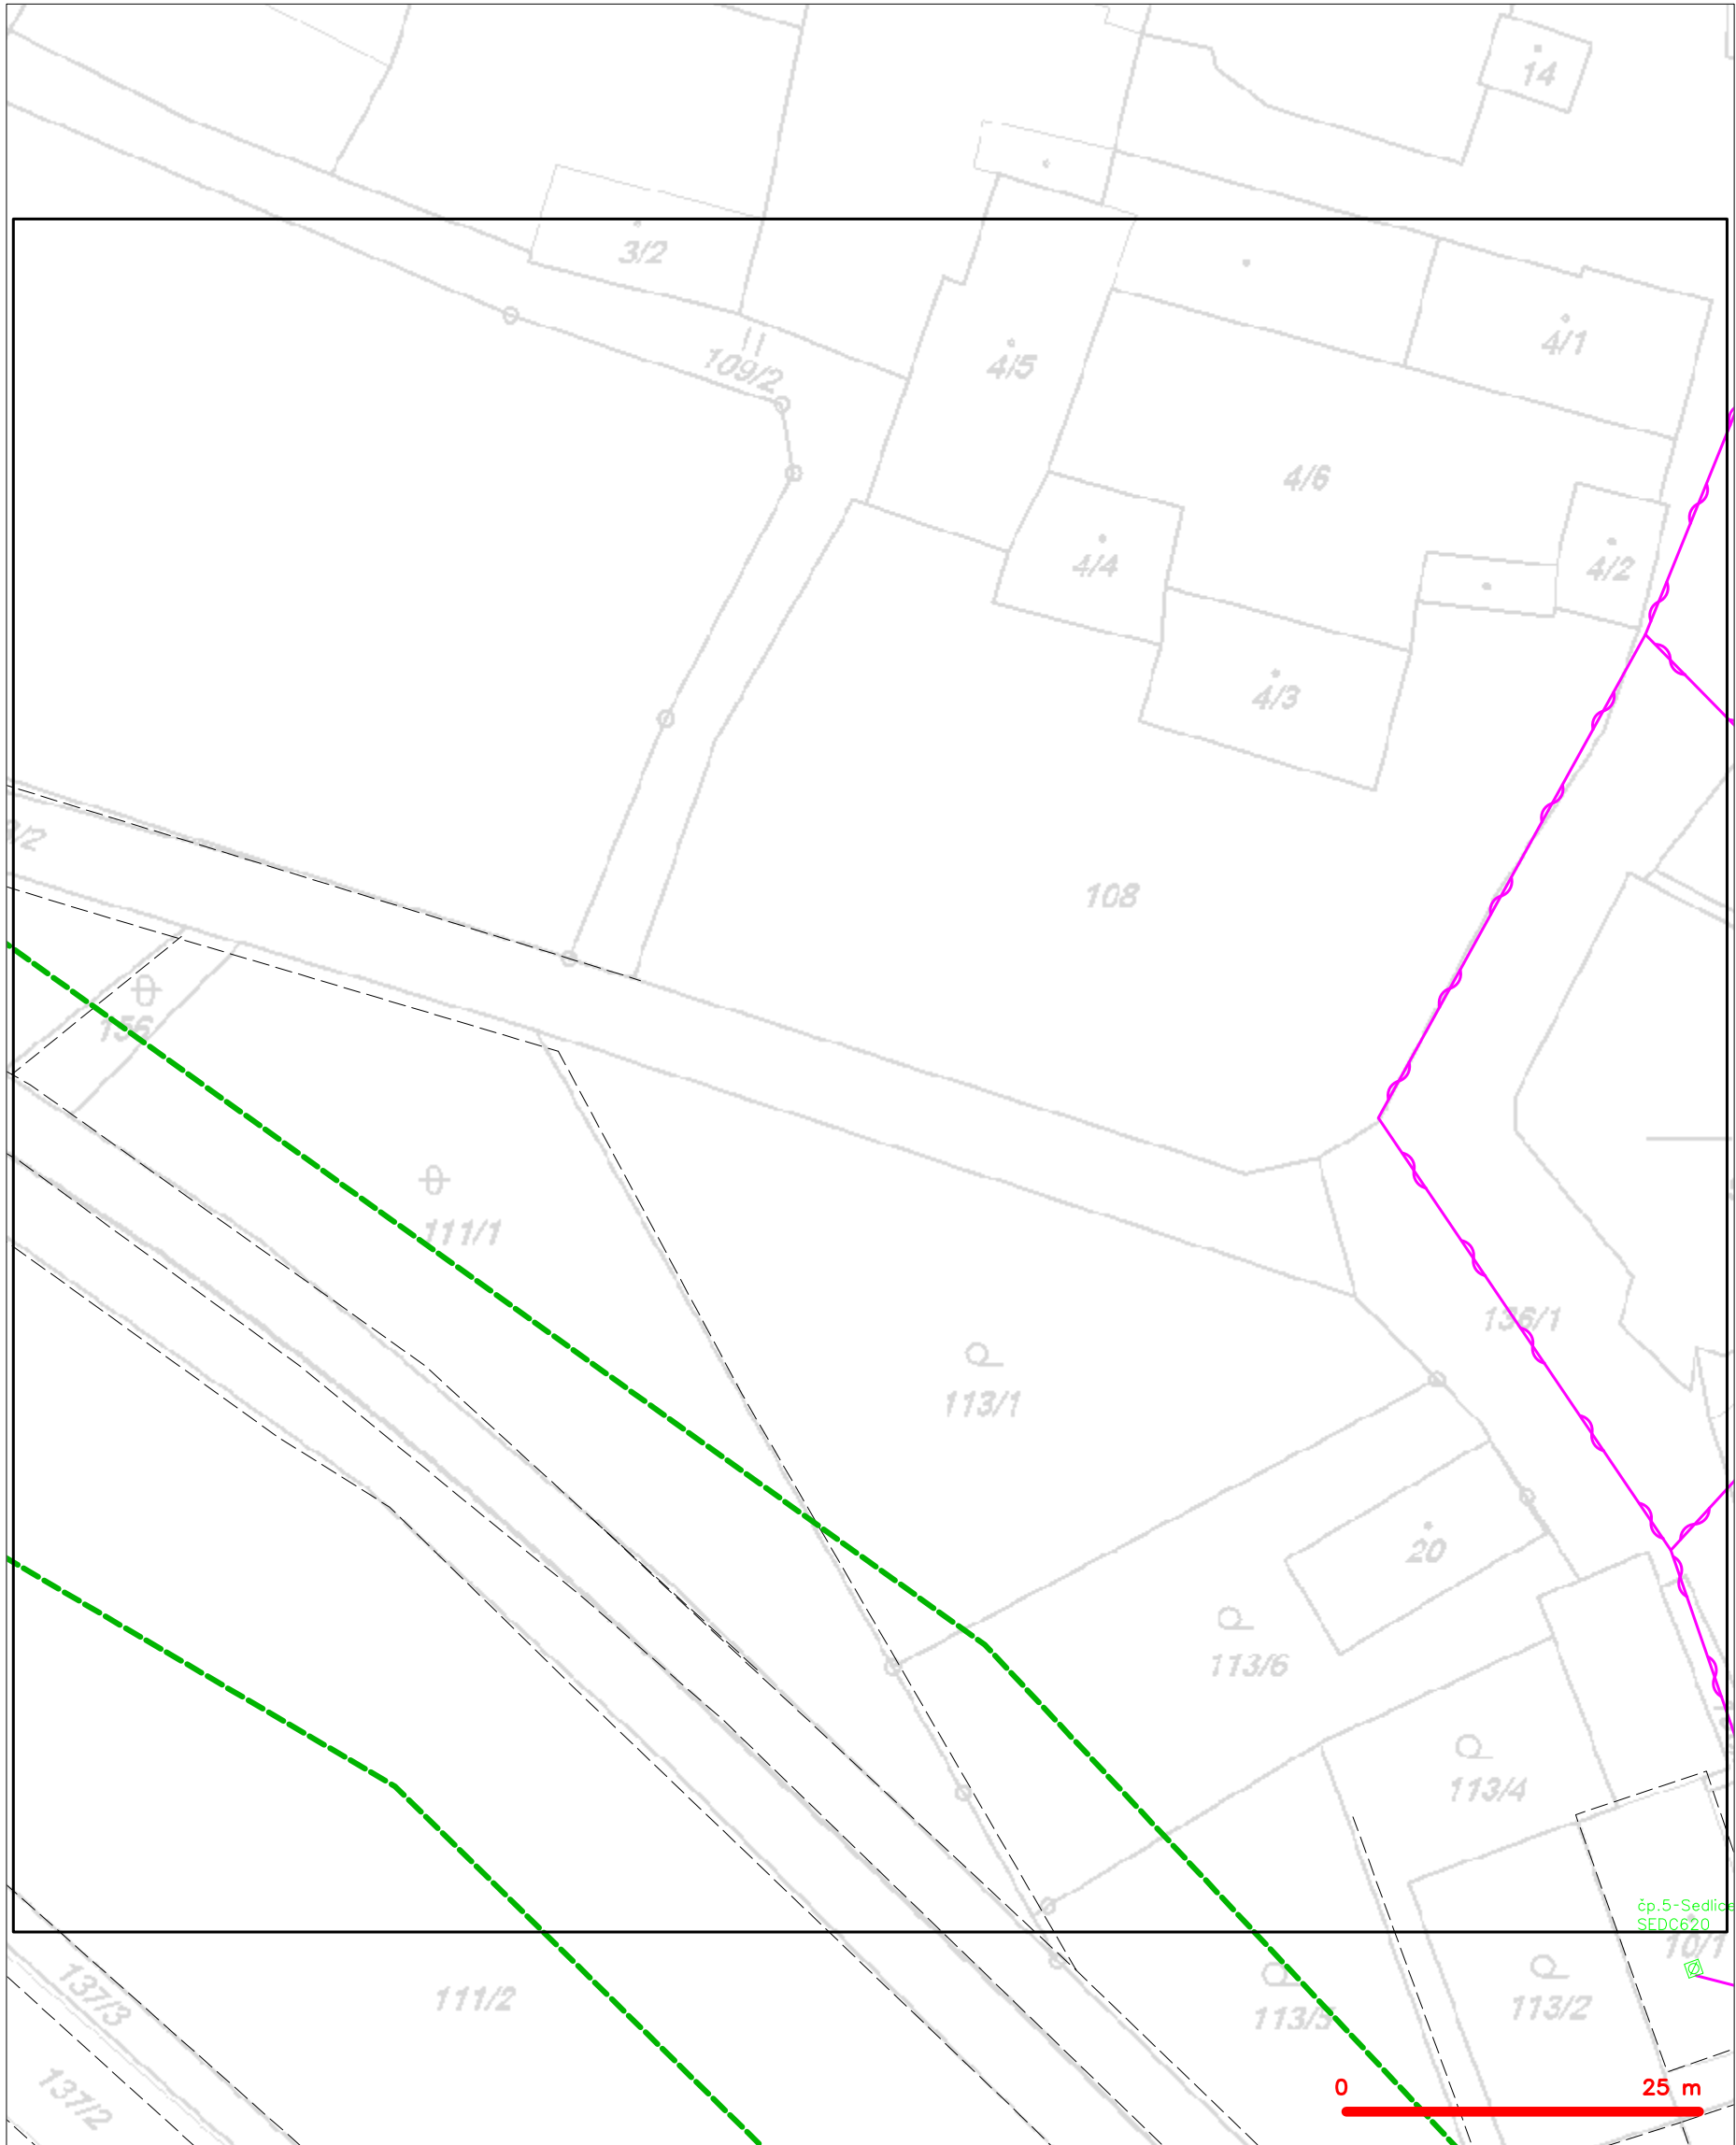


LEGENDA	
	hranice zájmového území k vyjádření
	NV přípojka, území s NV přípojkou CETIN
	zaměřený průběh metalického kabelu
	zaměřený průběh optického kabelu, HDPE trubky nebo souběh optického a metalického kabelu
	nezaměřený průběh metalického kabelu
	nadzemní síť cizí
	nezaměřený průběh optického kabelu, HDPE trubky nebo souběh optického a metalického kabelu
	radiové síť, ochranné pásmo radiové sítě
	nadzemní síť
	neprovazované síť
	podzemní síť cizí
	síť s NV
	koléktor, kabelovod

SITUAČNÍ VÝKRES - POLYGON 2, list kladu P2-11

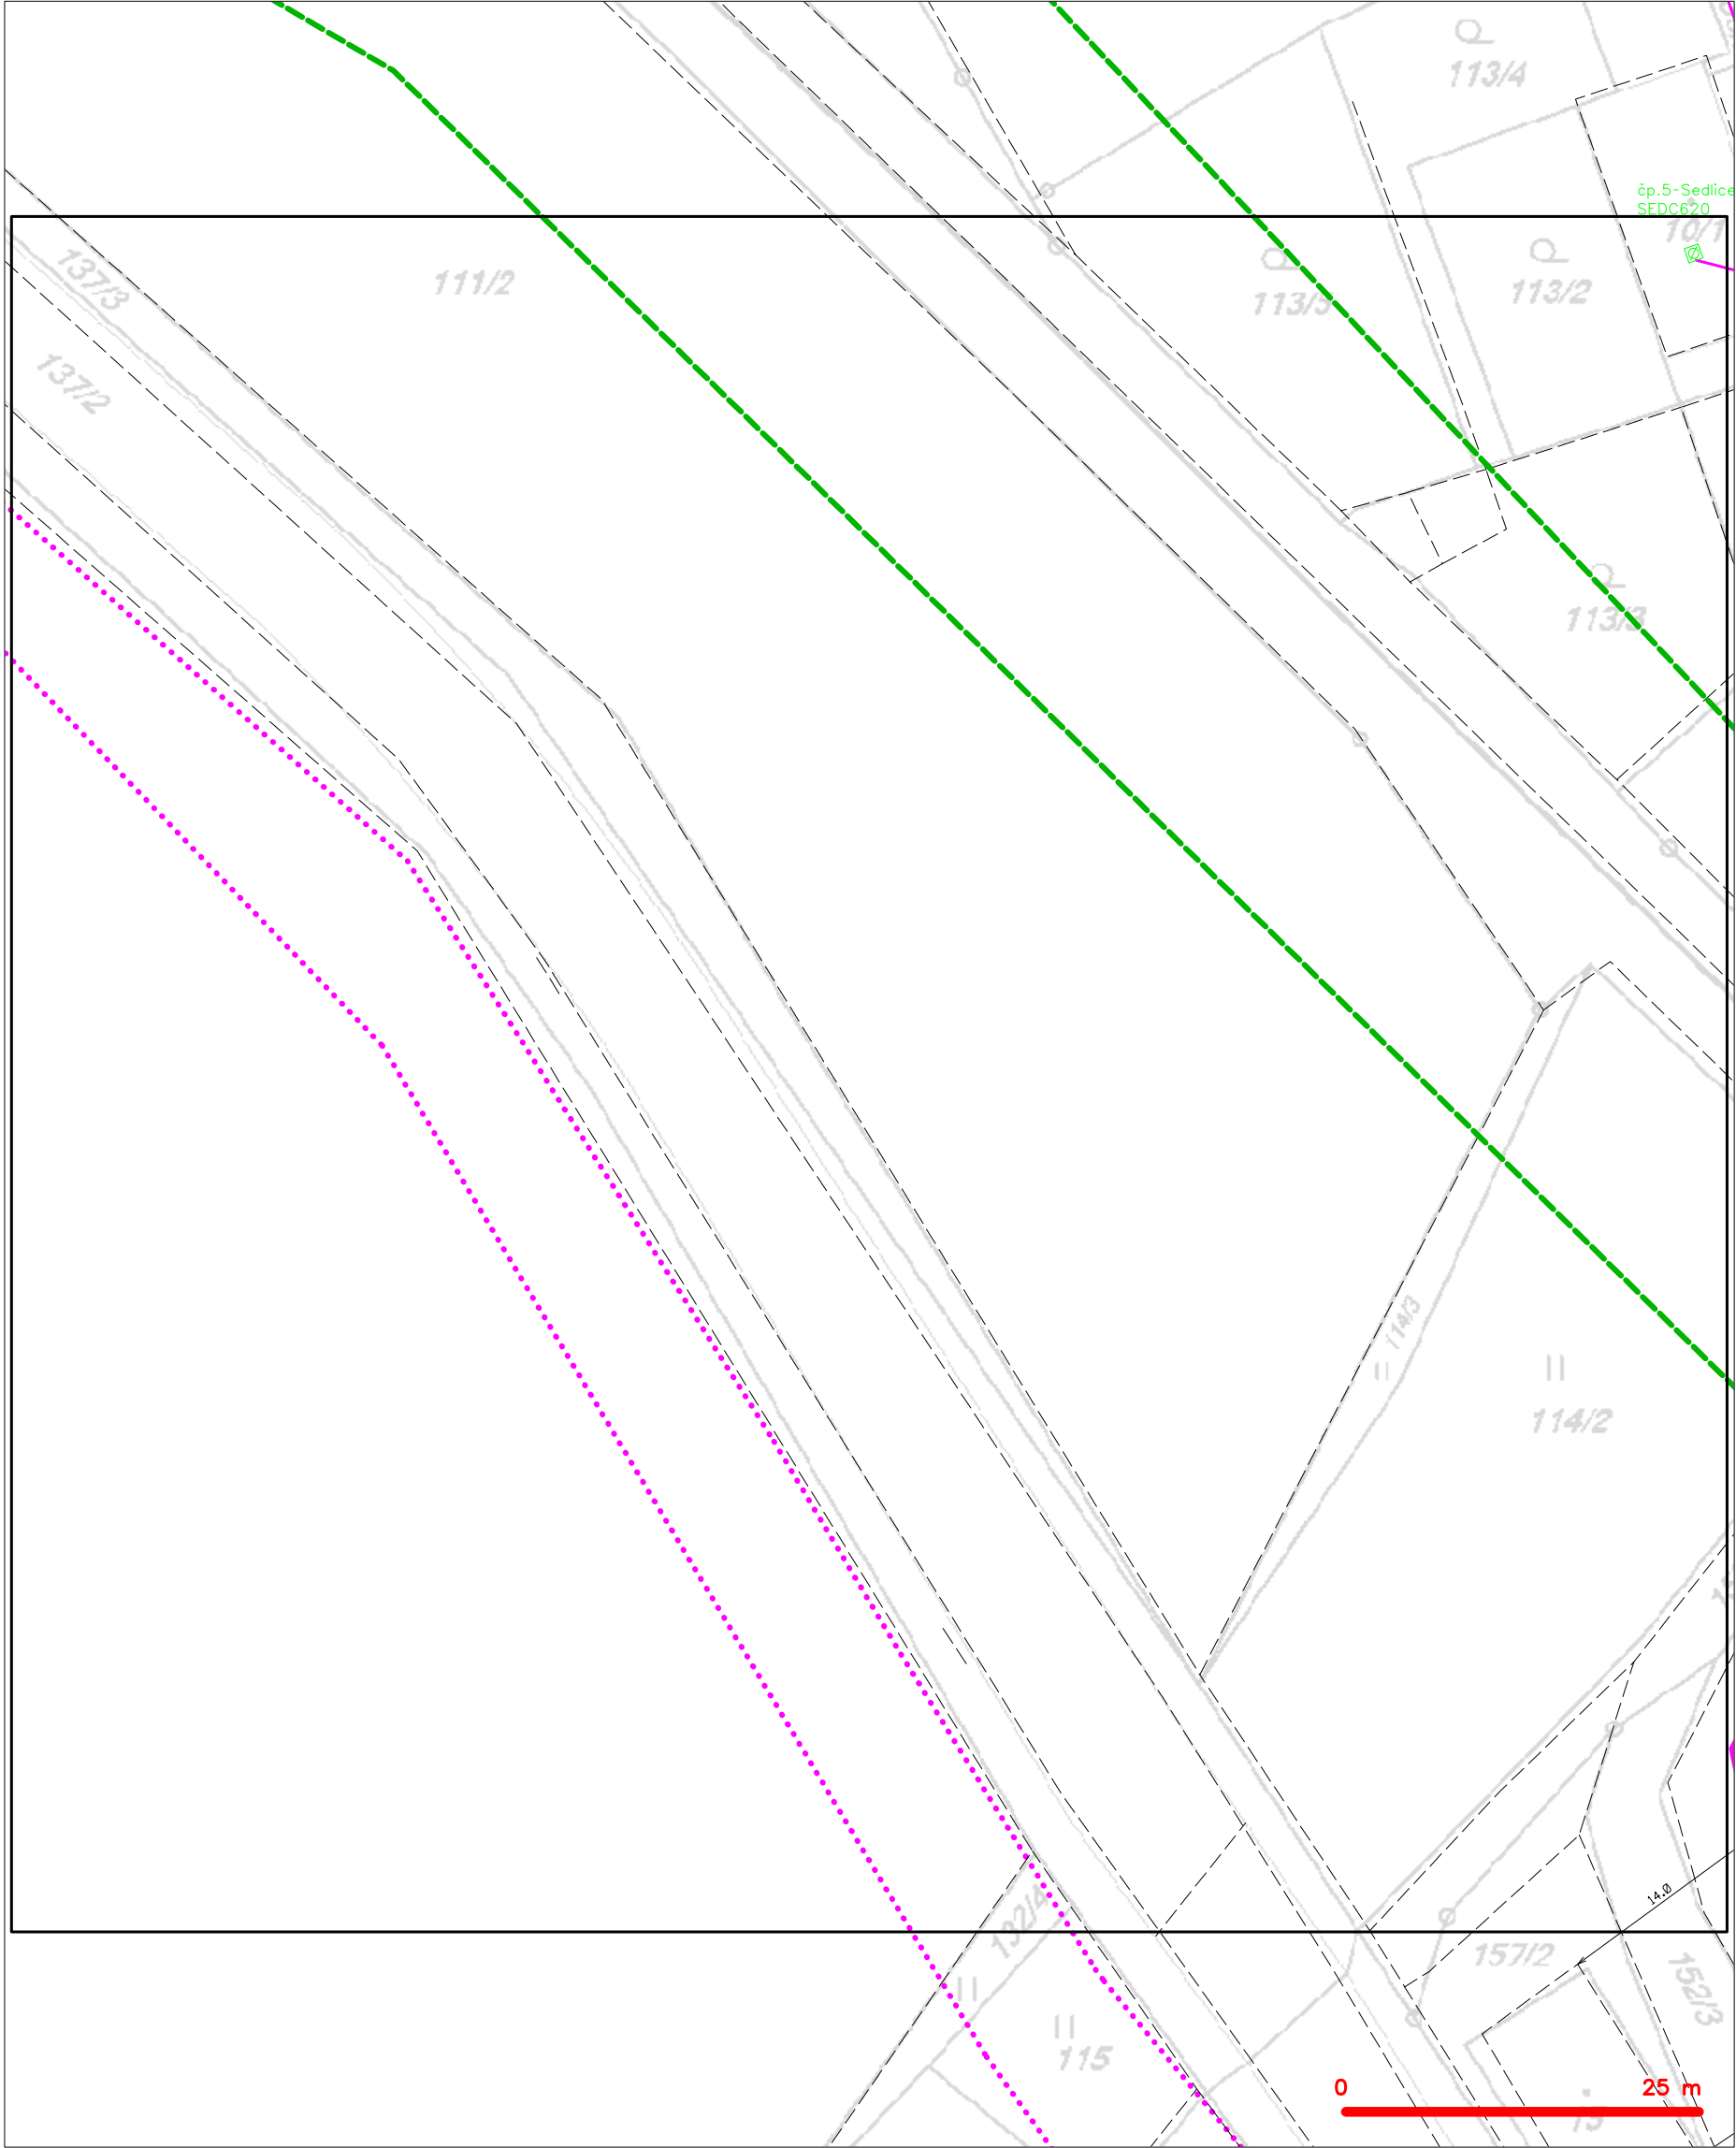

— — — — —	hranice zájmového území k vyjádření	— — — — —	nezaměřený průběh optického kabelu, HDPE trubky
— — — — —	NV přípojka, území s NV přípojkou CETIN	— — — — —	nebo souběh optického a metalického kabelu
— — — — —	zaměřený průběh metalického kabelu	— — — — —	radiové sítě, ochranné pásmo radiové sítě
— — — — —	zaměřený průběh optického kabelu, HDPE trubky	— — — — —	nadzemní sítě
— — — — —	nebo souběh optického a metalického kabelu	— — — — —	neprovozované sítě
— — — — —	nezaměřený průběh metalického kabelu	— — — — —	podzemní sítě cizí
— — — — —	nadzemní sítě cizí	— — — — —	sítě s NV


SITUAČNÍ VÝKRES - POLYGON 2, list kladu P2-12

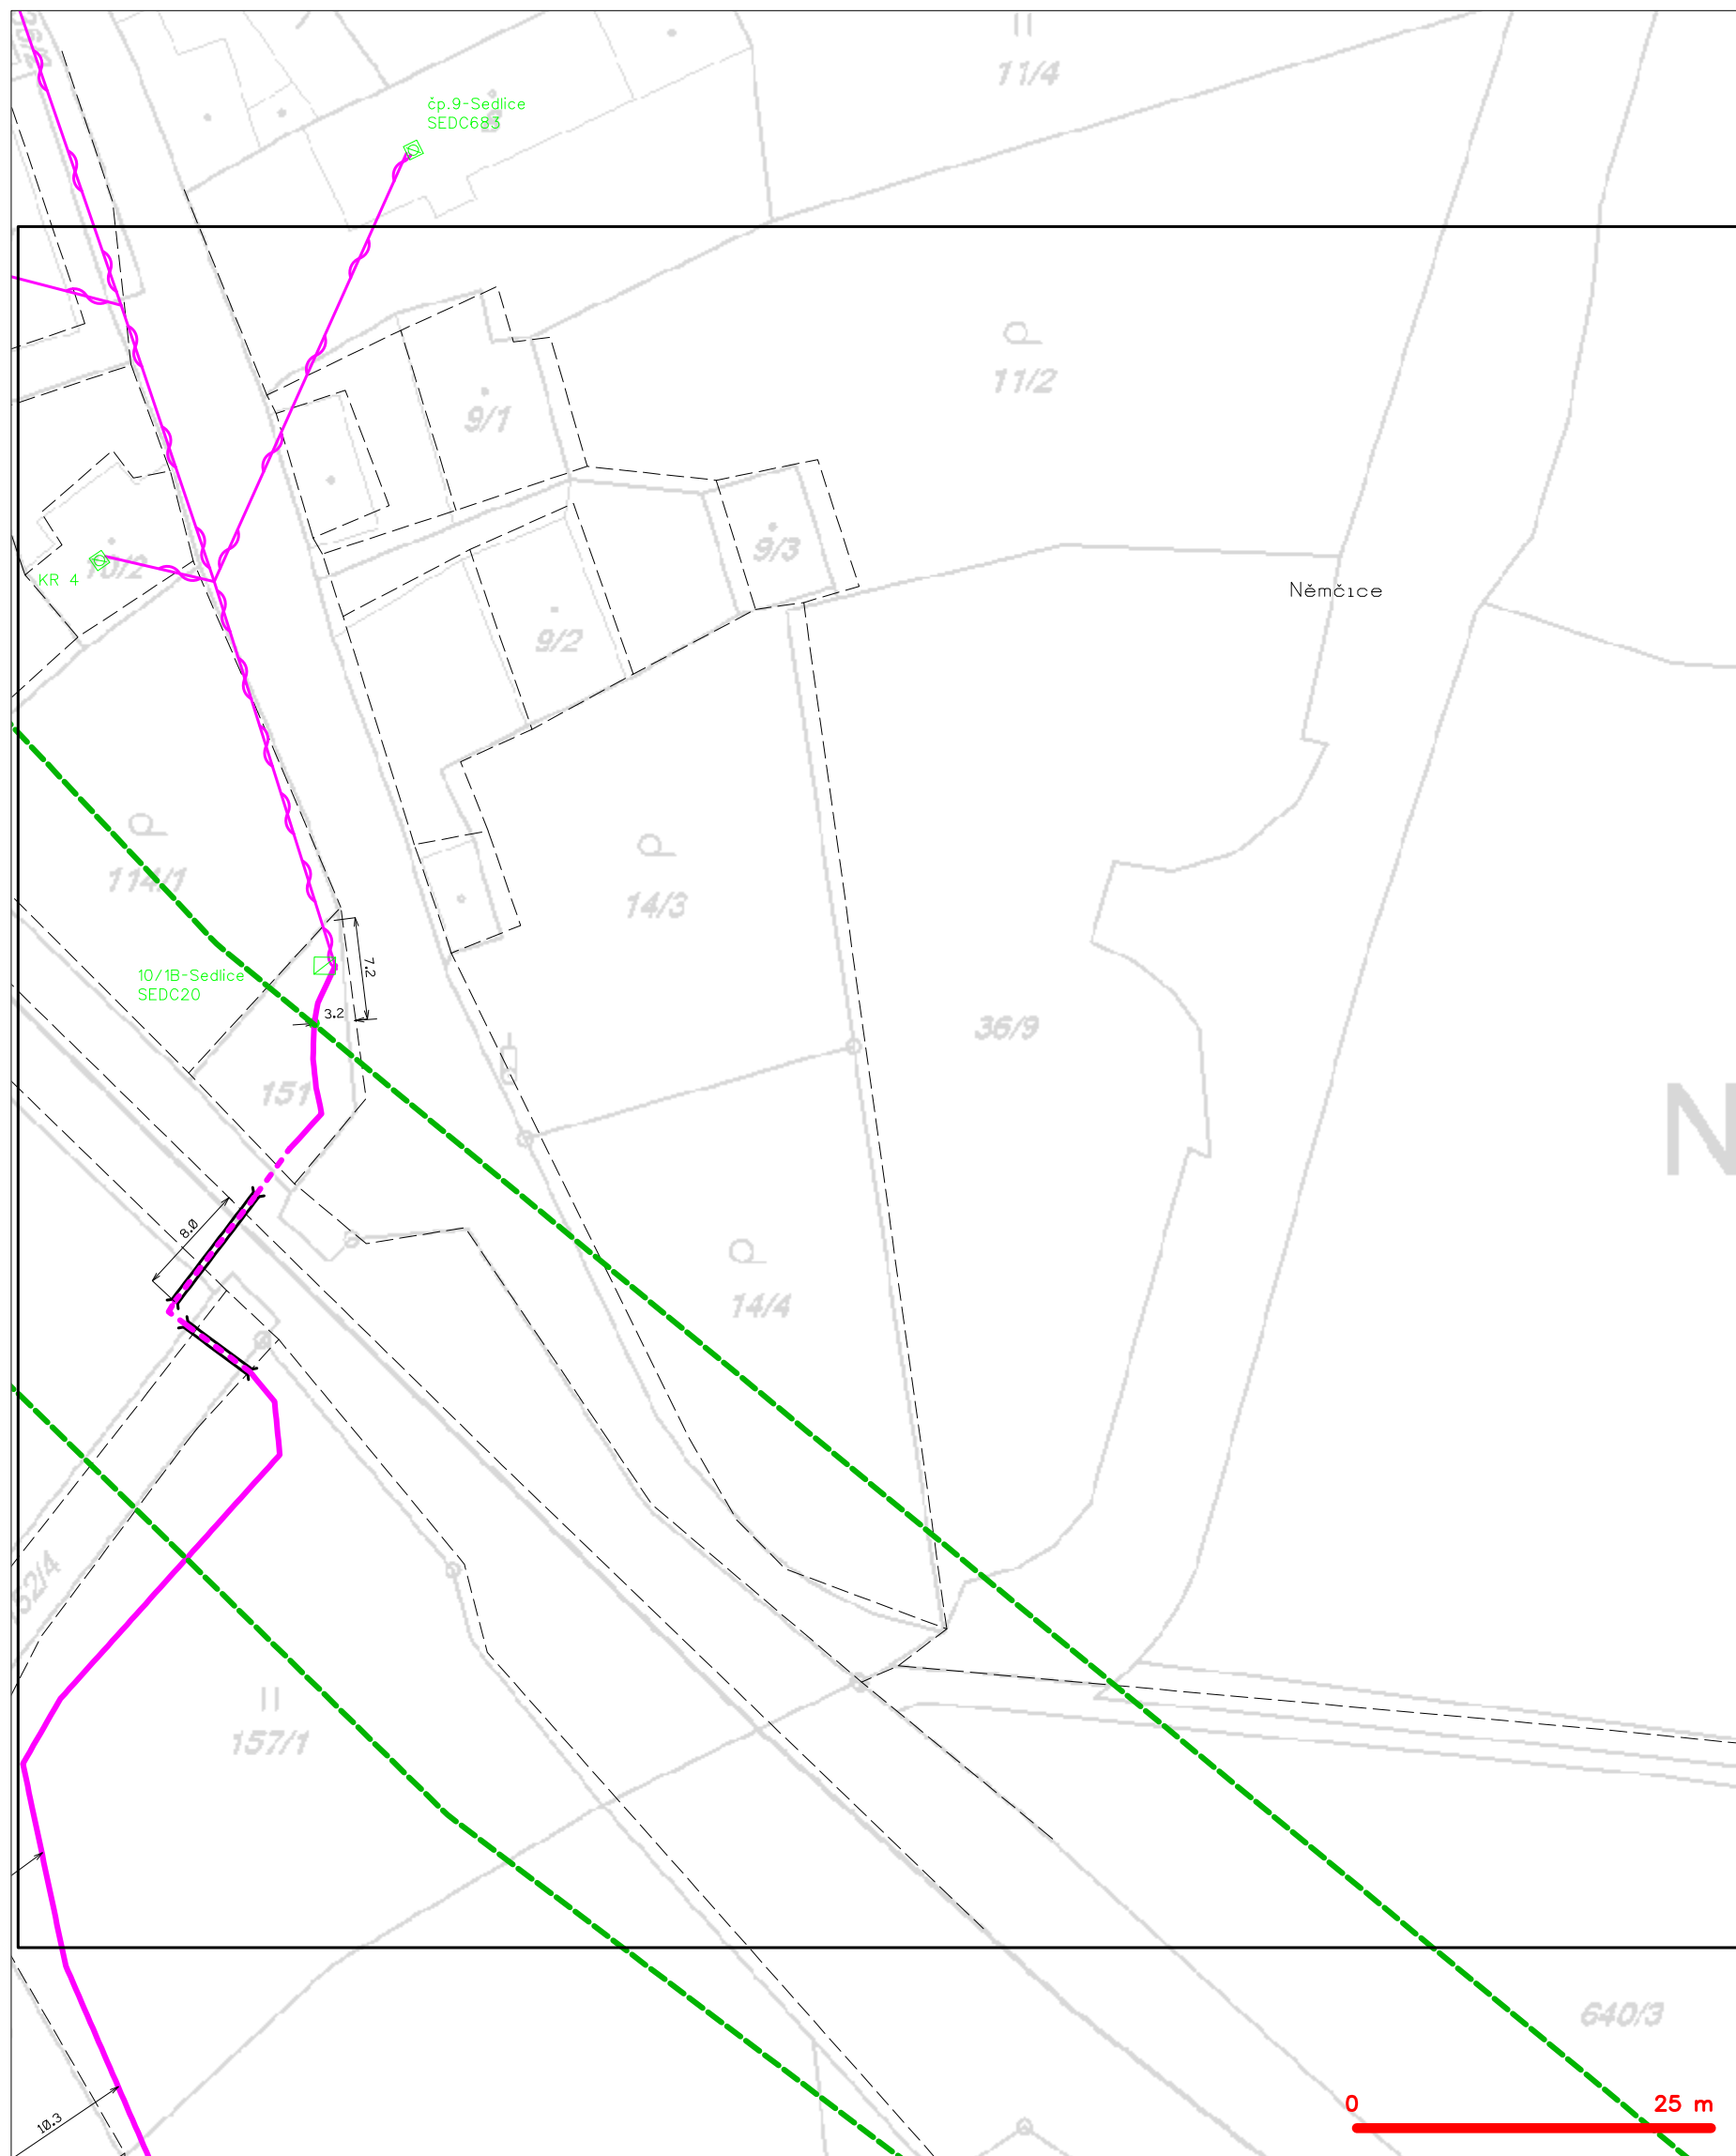

LEGENDA

	hranice zájmového území k vyjádření		nezaměřený průběh optického kabelu, HDPE trubky
	NV přípojka, území s NV přípojkou CETIV		nebo souběh optického a metalického kabelu
	zaměřený průběh metalického kabelu		radiové sítě, ochranné pásmo radiové sítě
	zaměřený průběh optického kabelu, HDPE trubky		nezemní síť
	nebo souběh optického a metalického kabelu		neprorazované síť
	nezaměřený průběh metalického kabelu		podzemní síť cizí
	nadzemní síť cizí		sítě s NV
			kolektor, kabelovod


SITUAČNÍ VÝKRES - POLYGON 2, list kladu P2-13

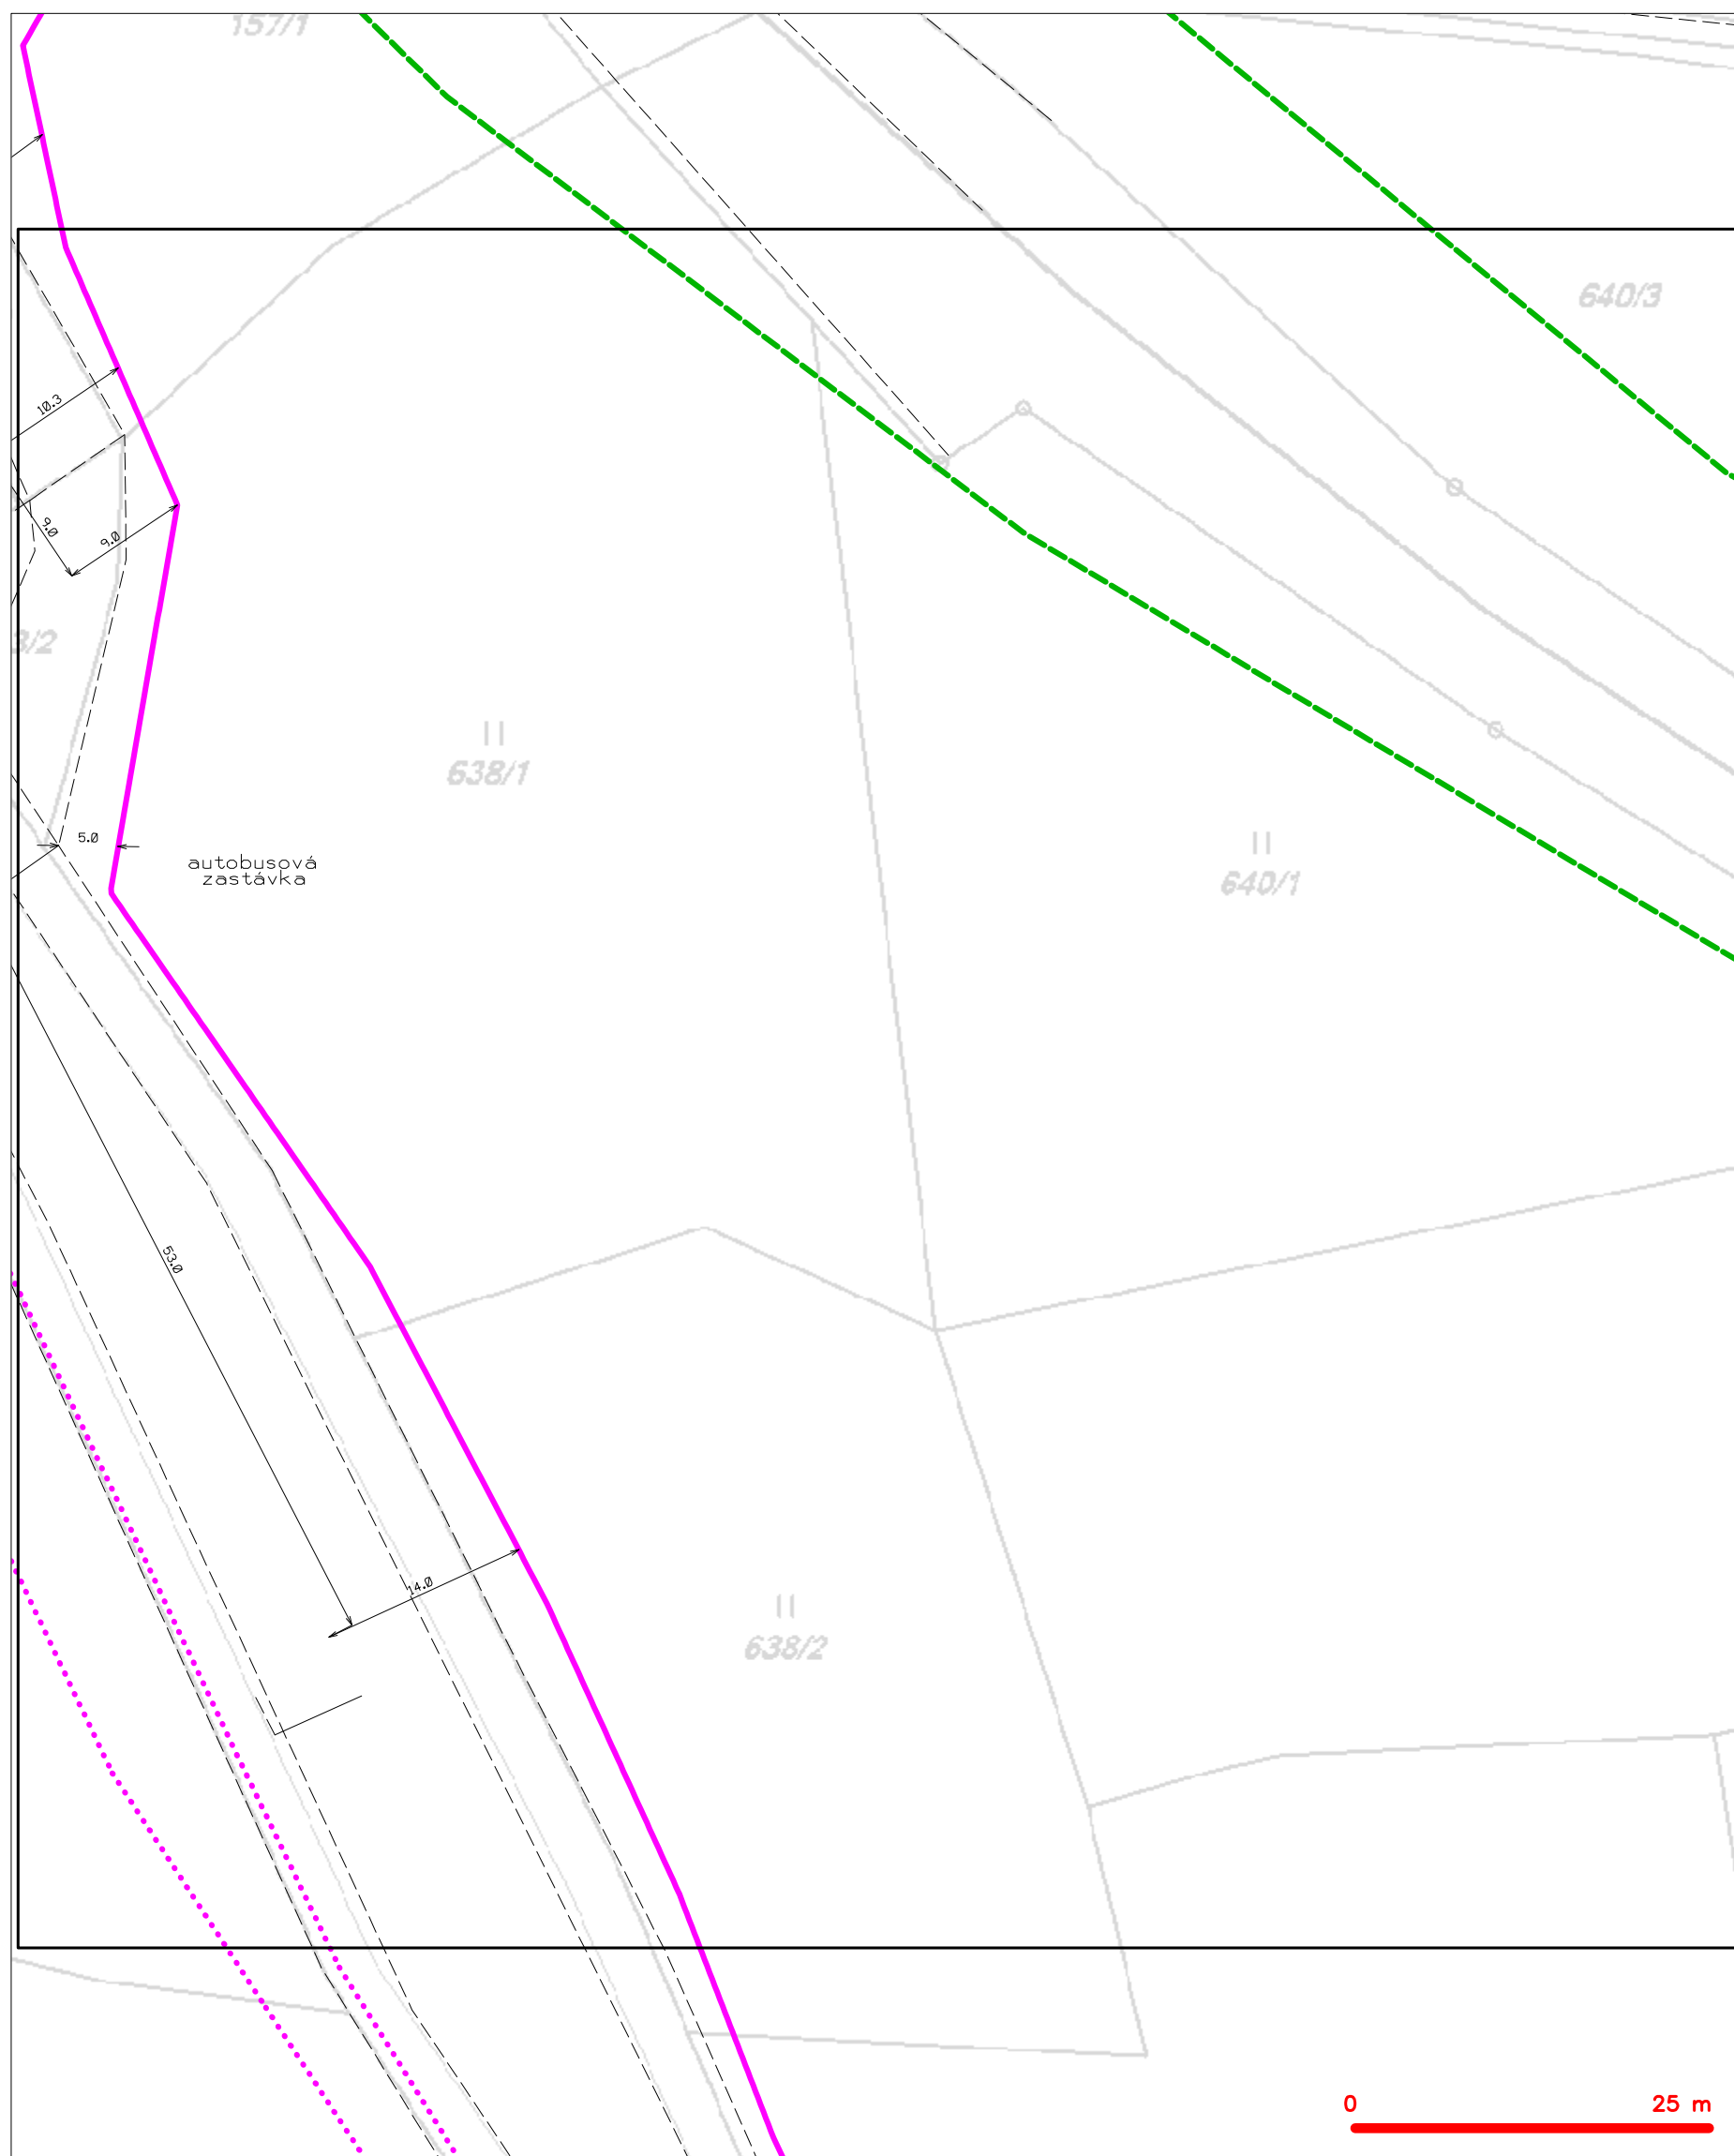

LEGENDA


	hranice zájmového území k vyjádření		nezaměřený průběh optického kabelu, HDPE trubky
	NV přípojka, území s NV přípojkou CETIV		nebo souběh optického a metalického kabelu
	zaměřený průběh metalického kabelu		radiové sítě, ochranné pásmo radiové sítě
	zaměřený průběh optického kabelu, HDPE trubky		nezemní síť
	nebo souběh optického a metalického kabelu		neprovazované sítě
	nezaměřený průběh metalického kabelu		podzemní síť cizí
	nadzemní síť cizí		sítě s NV

SITUAČNÍ VÝKRES - POLYGON 3, list kladu P3-1

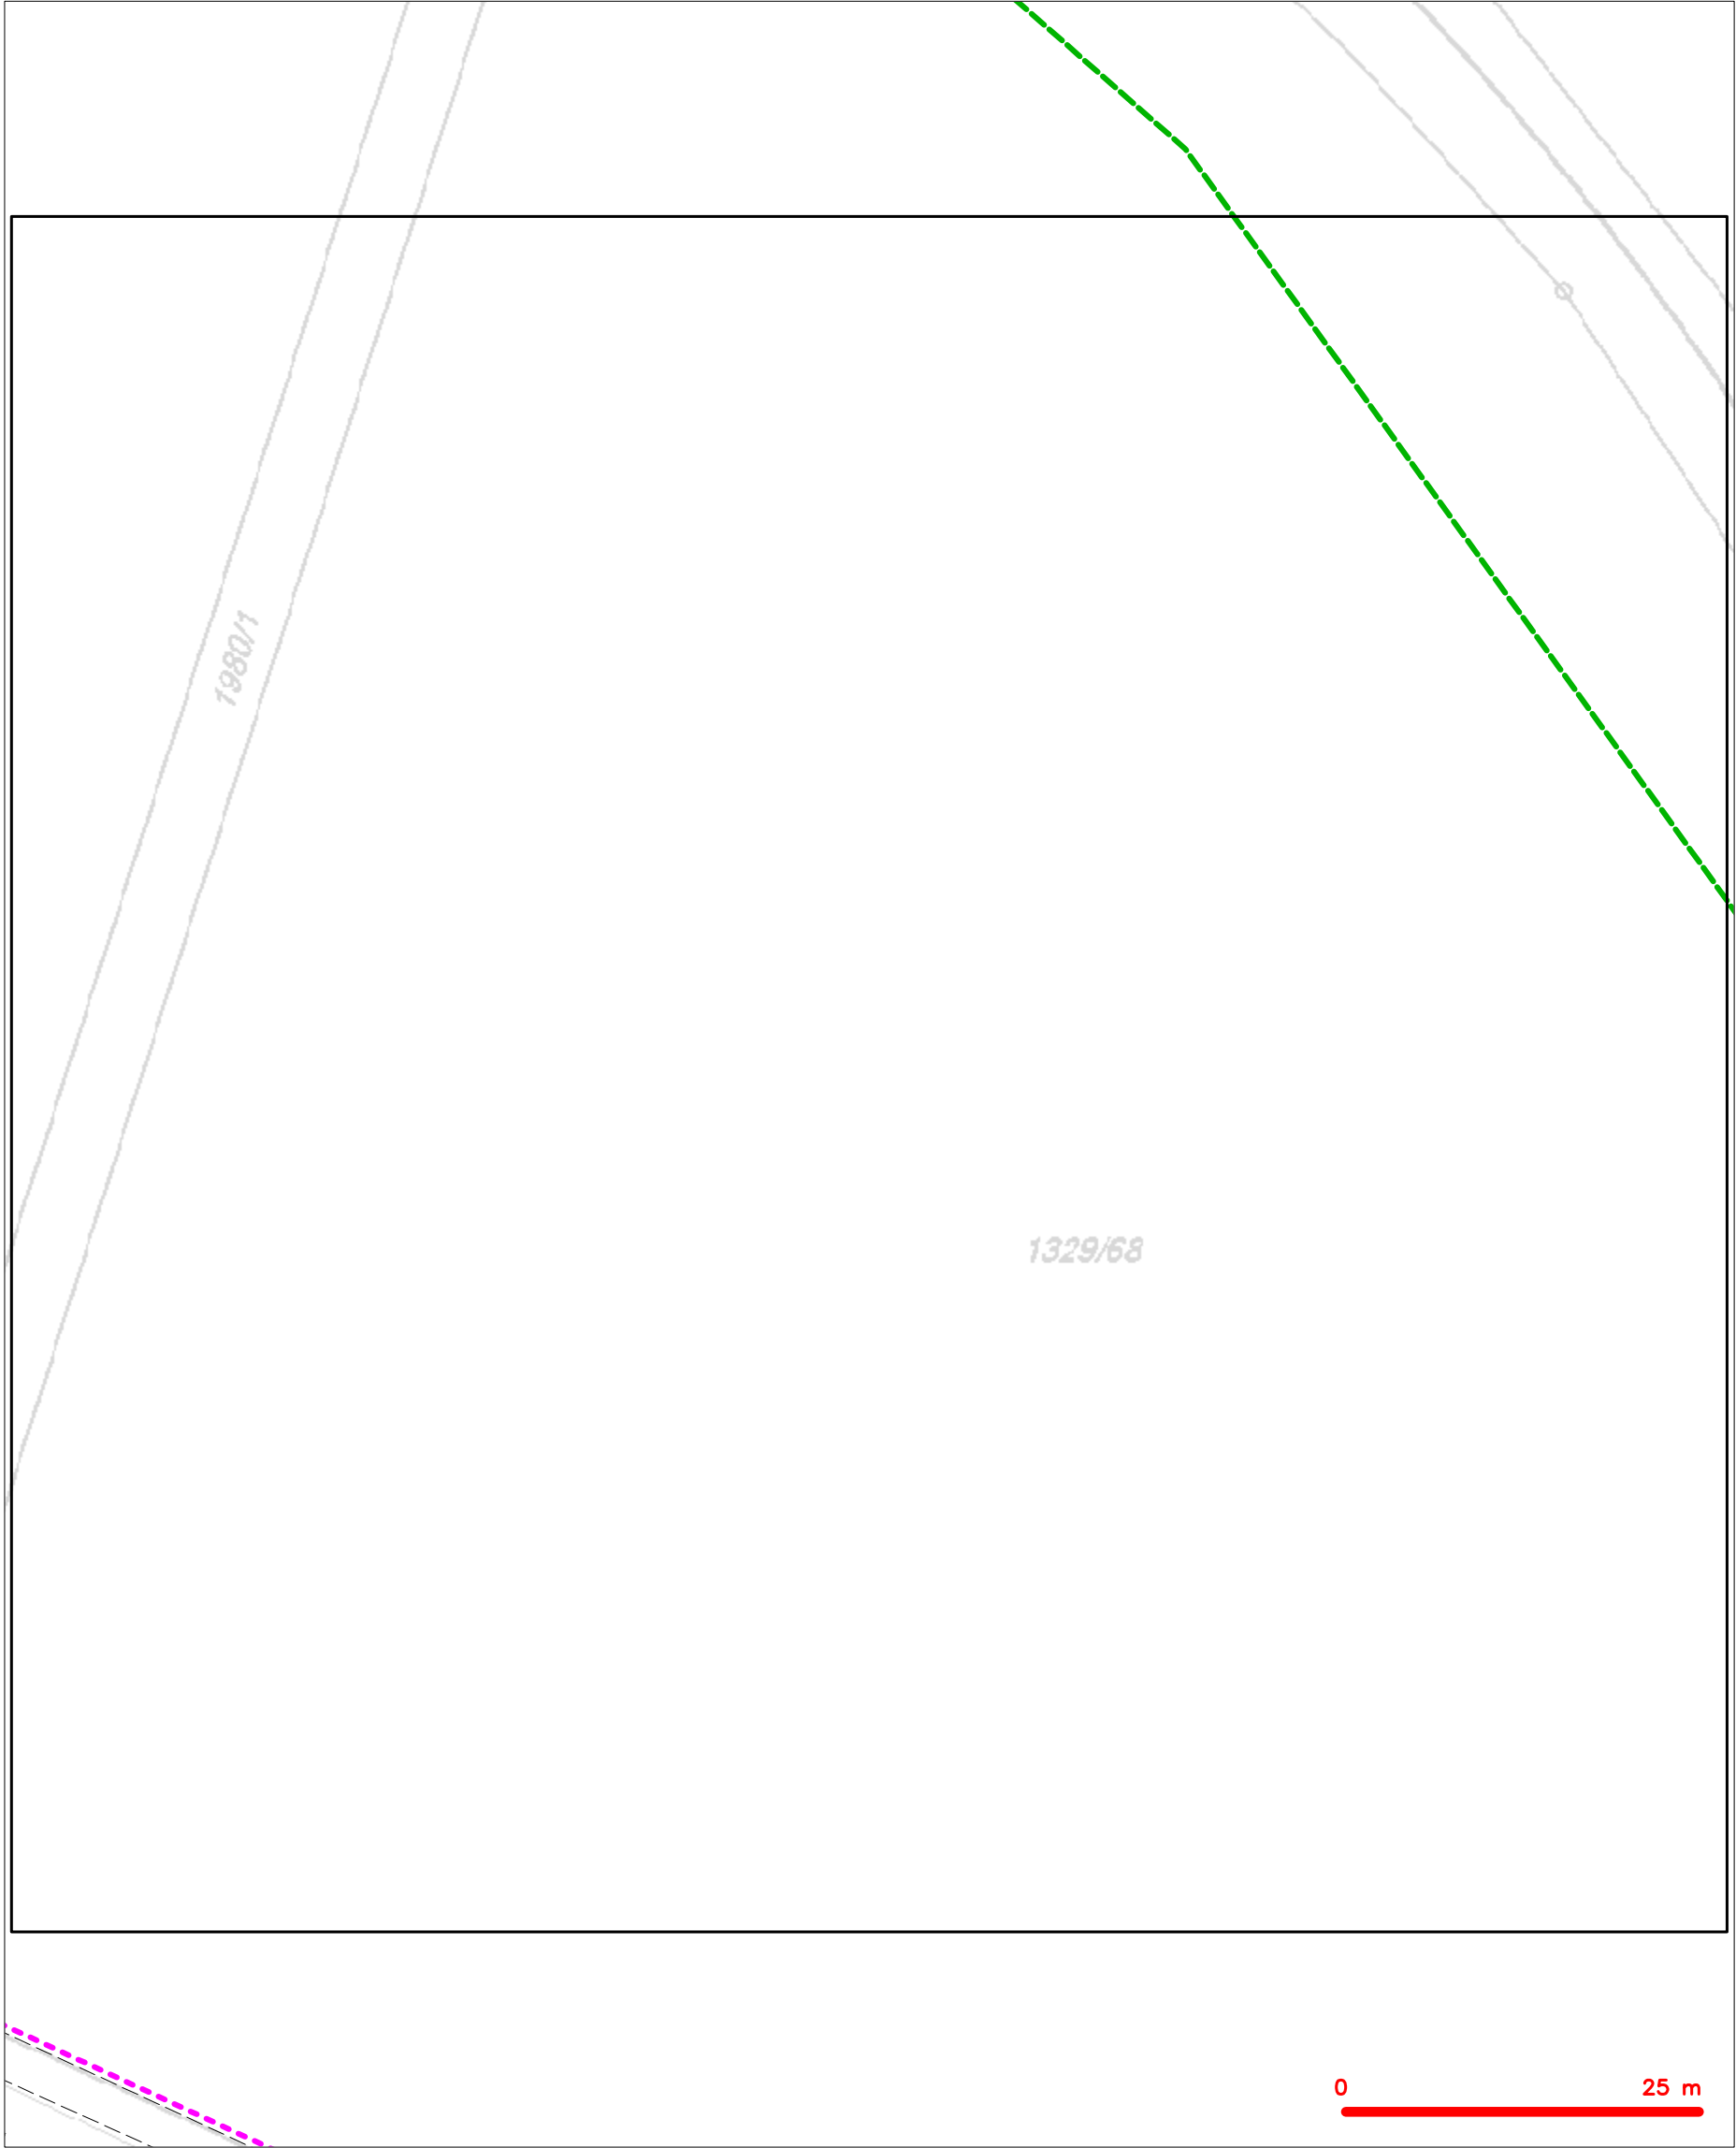


LEGENDA	
	hranice zájmového území k vyjádření
	NV přípojka, území s NV přípojkou CETIN
	zaměřený průběh metalického kabelu
	zaměřený průběh optického kabelu, HDPE trubky nebo souběh optického a metalického kabelu
	nezaměřený průběh metalického kabelu
	nadzemní síť cizí
	nezaměřený průběh optického kabelu, HDPE trubky nebo souběh optického a metalického kabelu
	radiové síť, ochranné pásmo radiové sítě
	nadzemní síť
	neprovazované síť
	podzemní síť cizí
	sítě s NV
	kojektor, kabelovod

SITUAČNÍ VÝKRES - POLYGON 3, list kladu P3-2

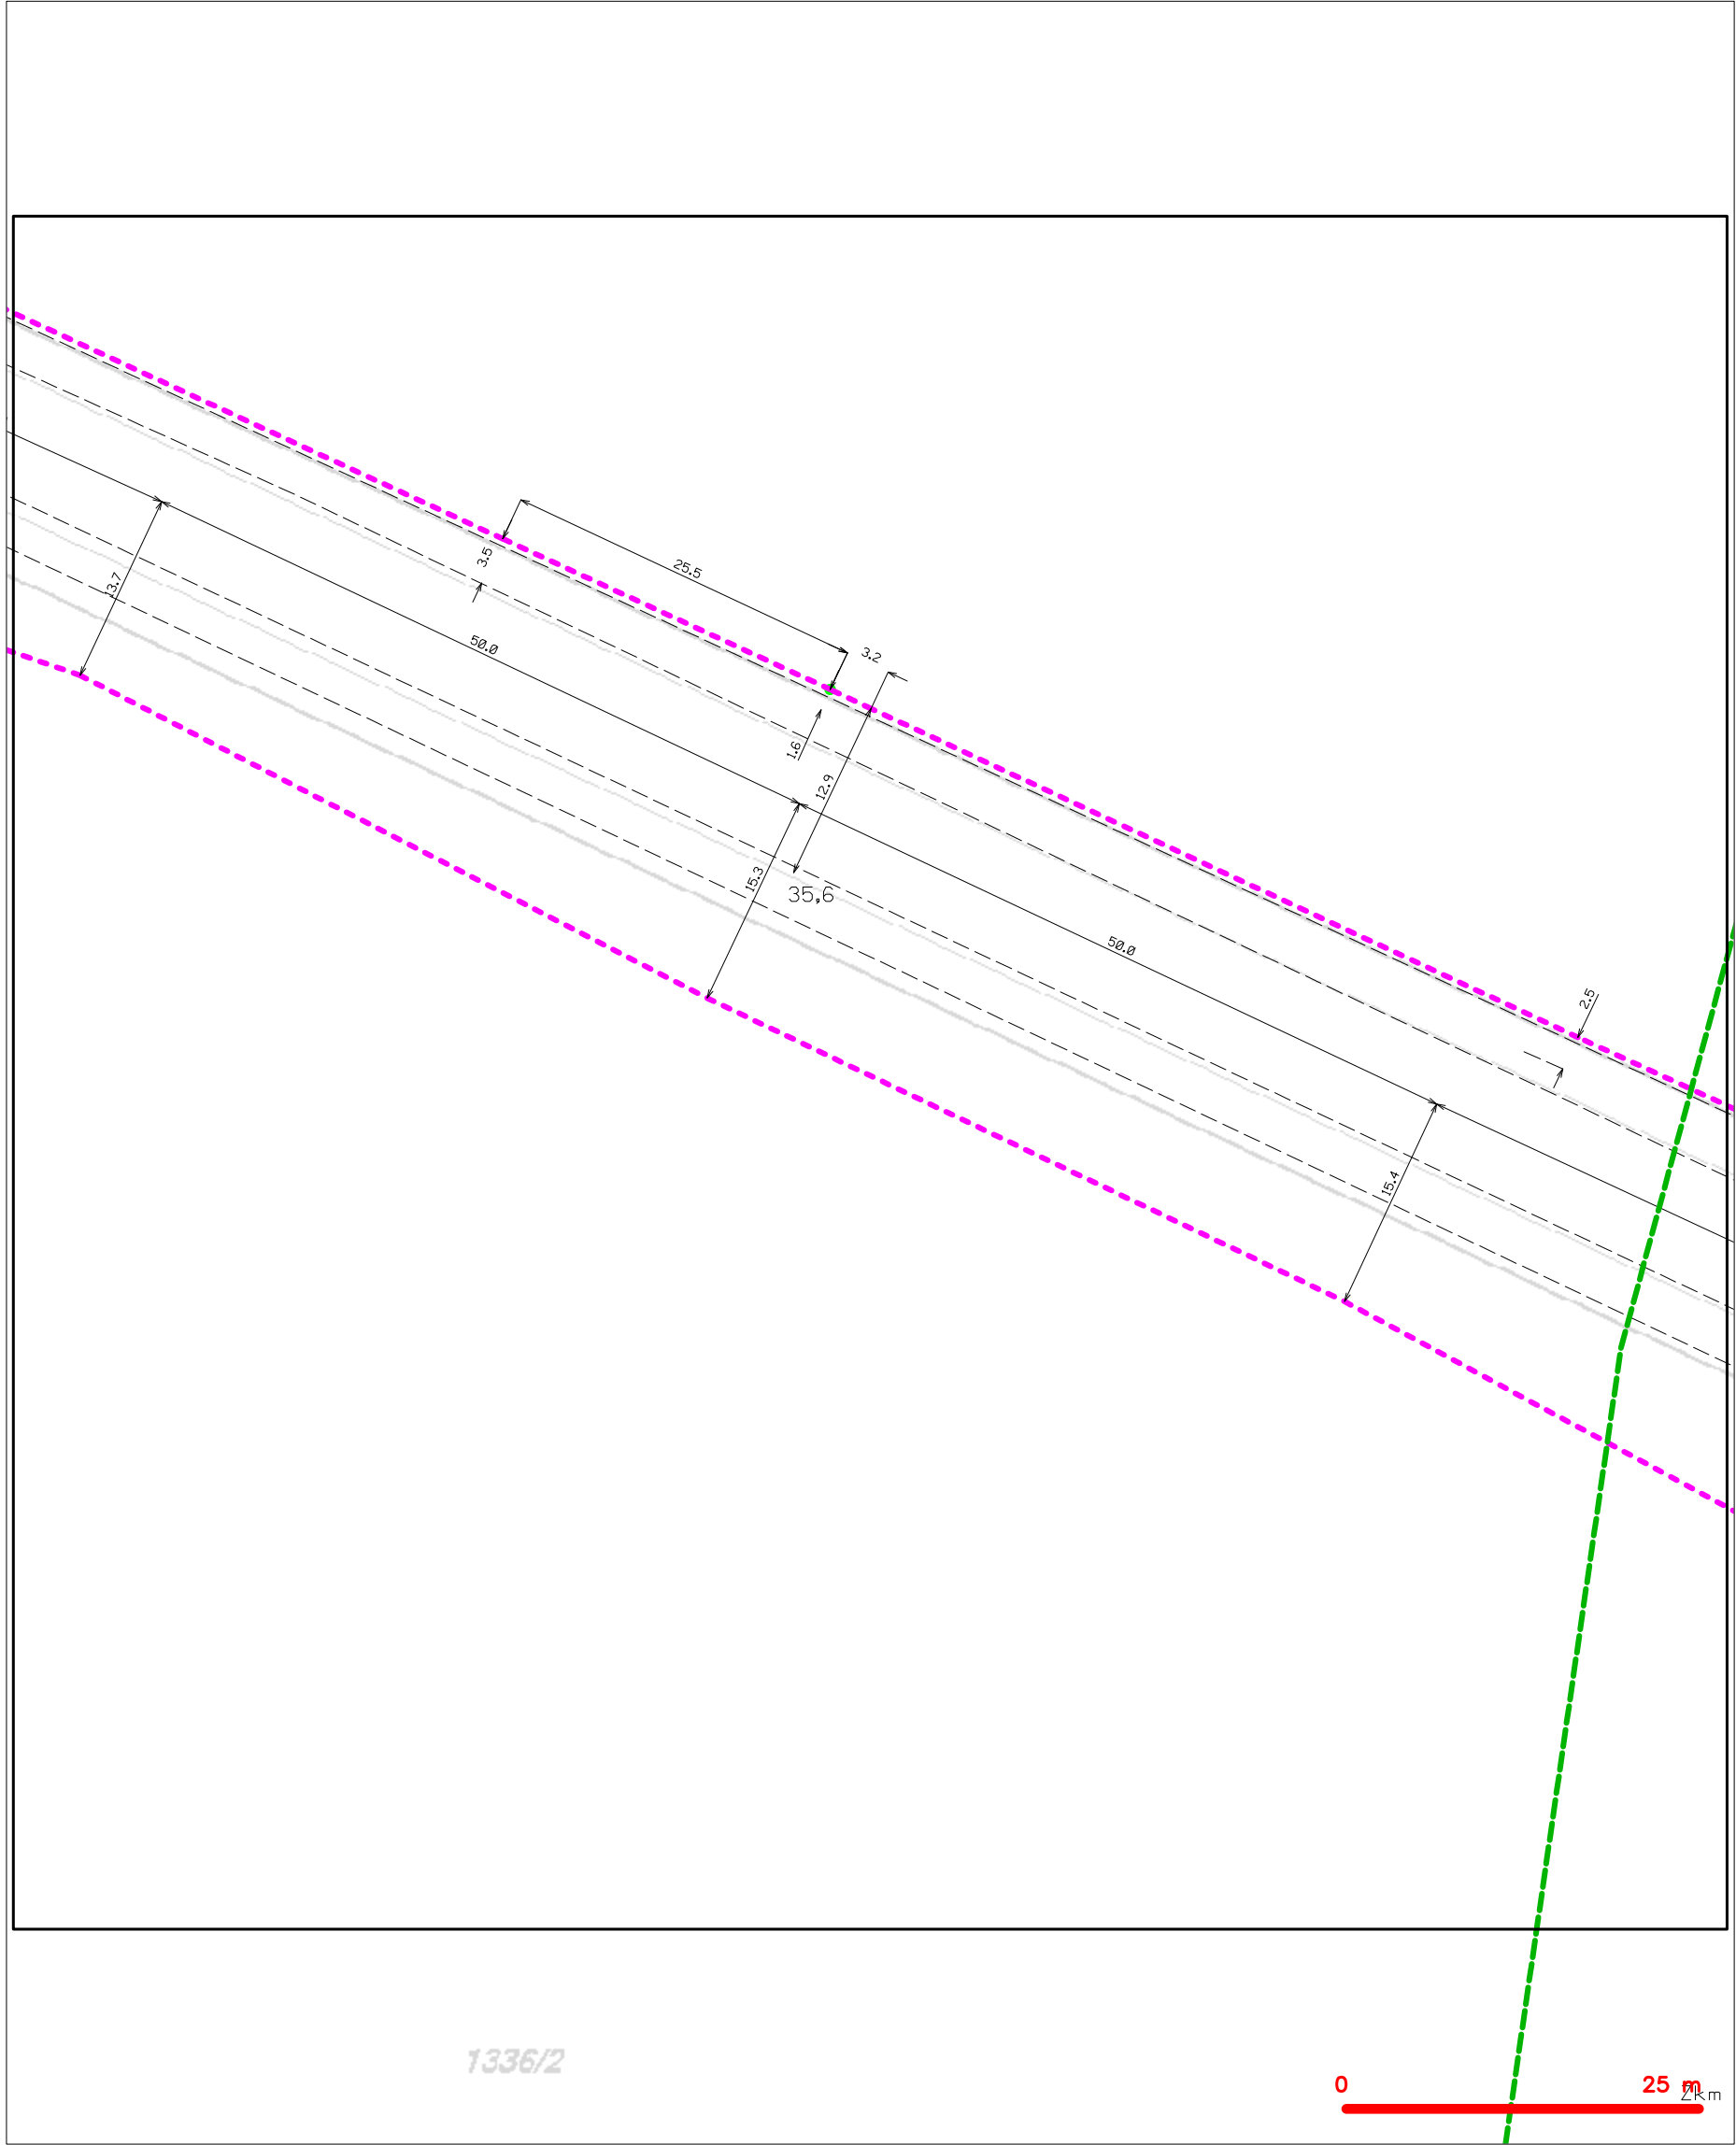

— — — — —	hranice zájmového území k vyjádření	— — — — —	nezaměřený průběh optického kabelu, HDPE trubky
— — — — —	NV přípojka, území s NV přípojkou CETIN	— — — — —	nebo souběh optického a metalického kabelu
— — — — —	zaměřený průběh metalického kabelu	— — — — —	radiové sítě, ochranné pásmo radiové sítě
— — — — —	zaměřený průběh optického kabelu, HDPE trubky	— — — — —	nadzemní sítě
— — — — —	nebo souběh optického a metalického kabelu	— — — — —	neprovázané sítě
— — — — —	nezaměřený průběh metalického kabelu	— — — — —	podzemní sítě cizí
— — — — —	nadzemní sítě cizí	— — — — —	sítě s NV
		— — — — —	kojektor, kabelovod


SITUAČNÍ VÝKRES - POLYGON 3, list kladu P3-3

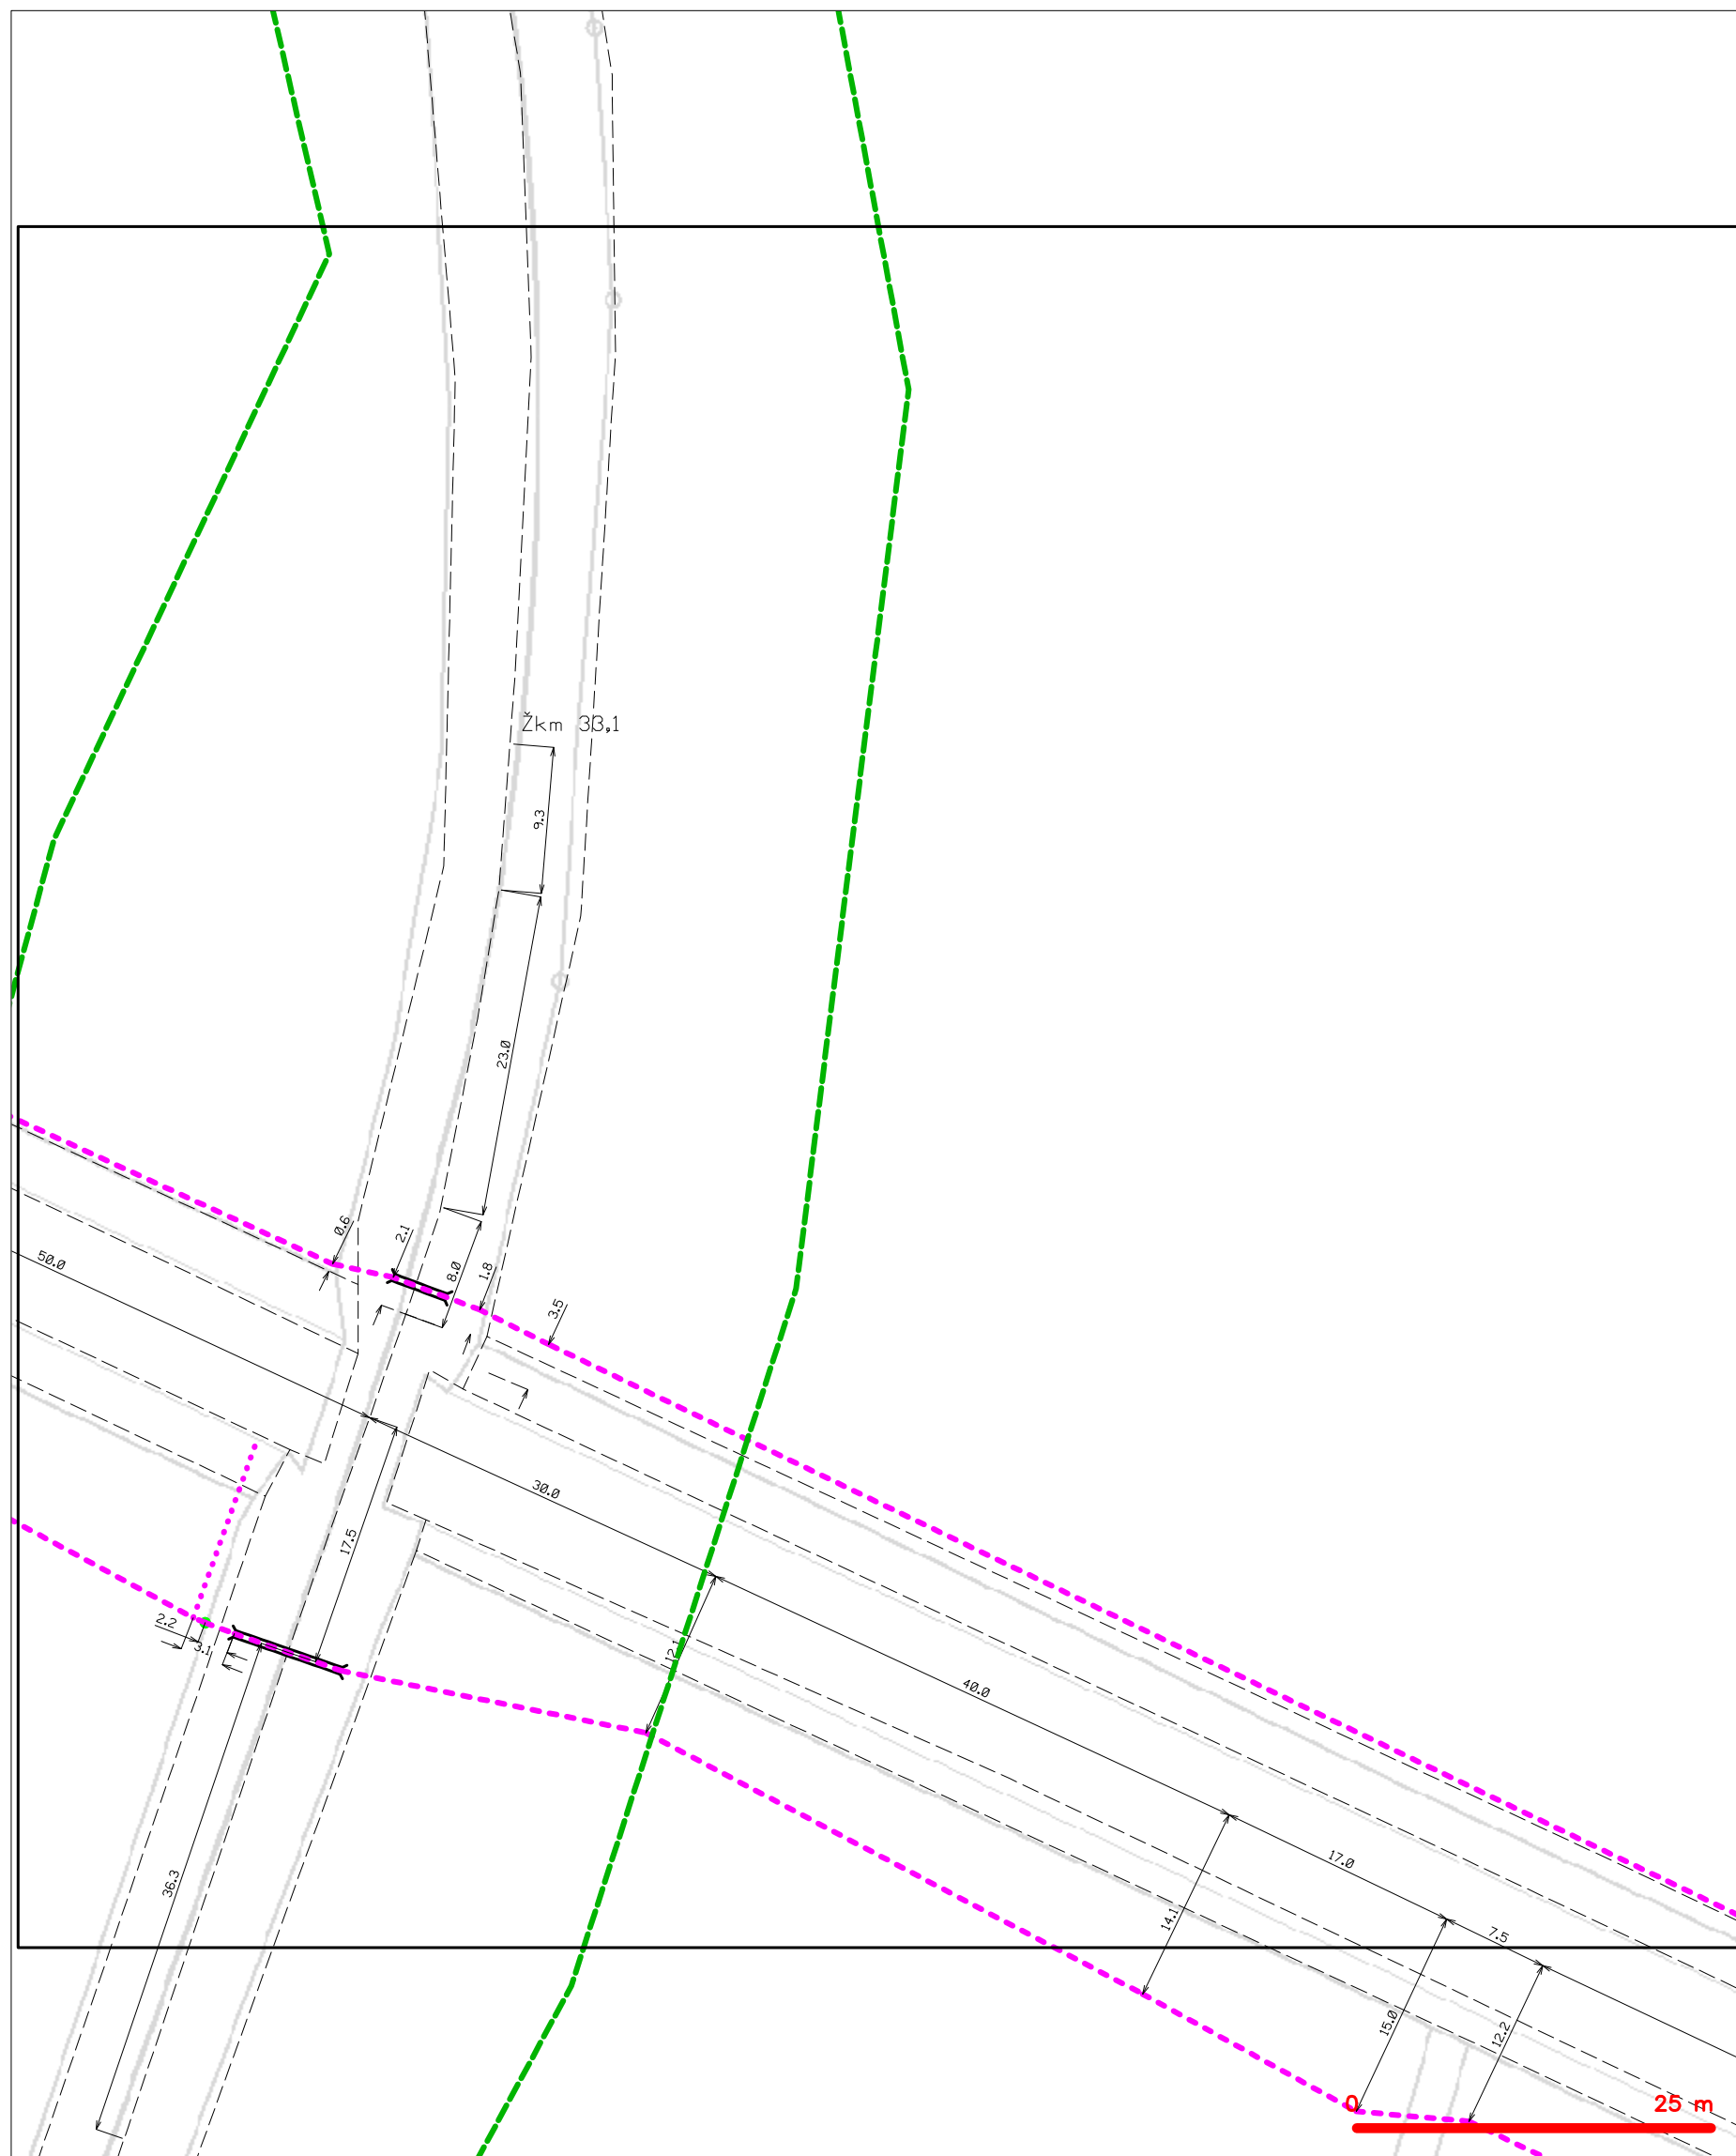

LEGENDA

	hranice zájmového území k vyjádření		nezaměřený průběh optického kabelu, HDPE trubky
	NV přípojka, území s NV přípojkou CETIV		nebo souběh optického a metalického kabelu
	zaměřený průběh metalického kabelu		radiové sítě, ochranné pásmo radiové sítě
	zaměřený průběh optického kabelu, HDPE trubky		podzemní sítě
	nebo souběh optického a metalického kabelu		neprovazované sítě
	nezaměřený průběh metalického kabelu		podzemní sítě cizí
	podzemní sítě cizí		sítě s NV
			kolektor, kabelovod

SITUAČNÍ VÝKRES - POLYGON 3, list kladu P3-4

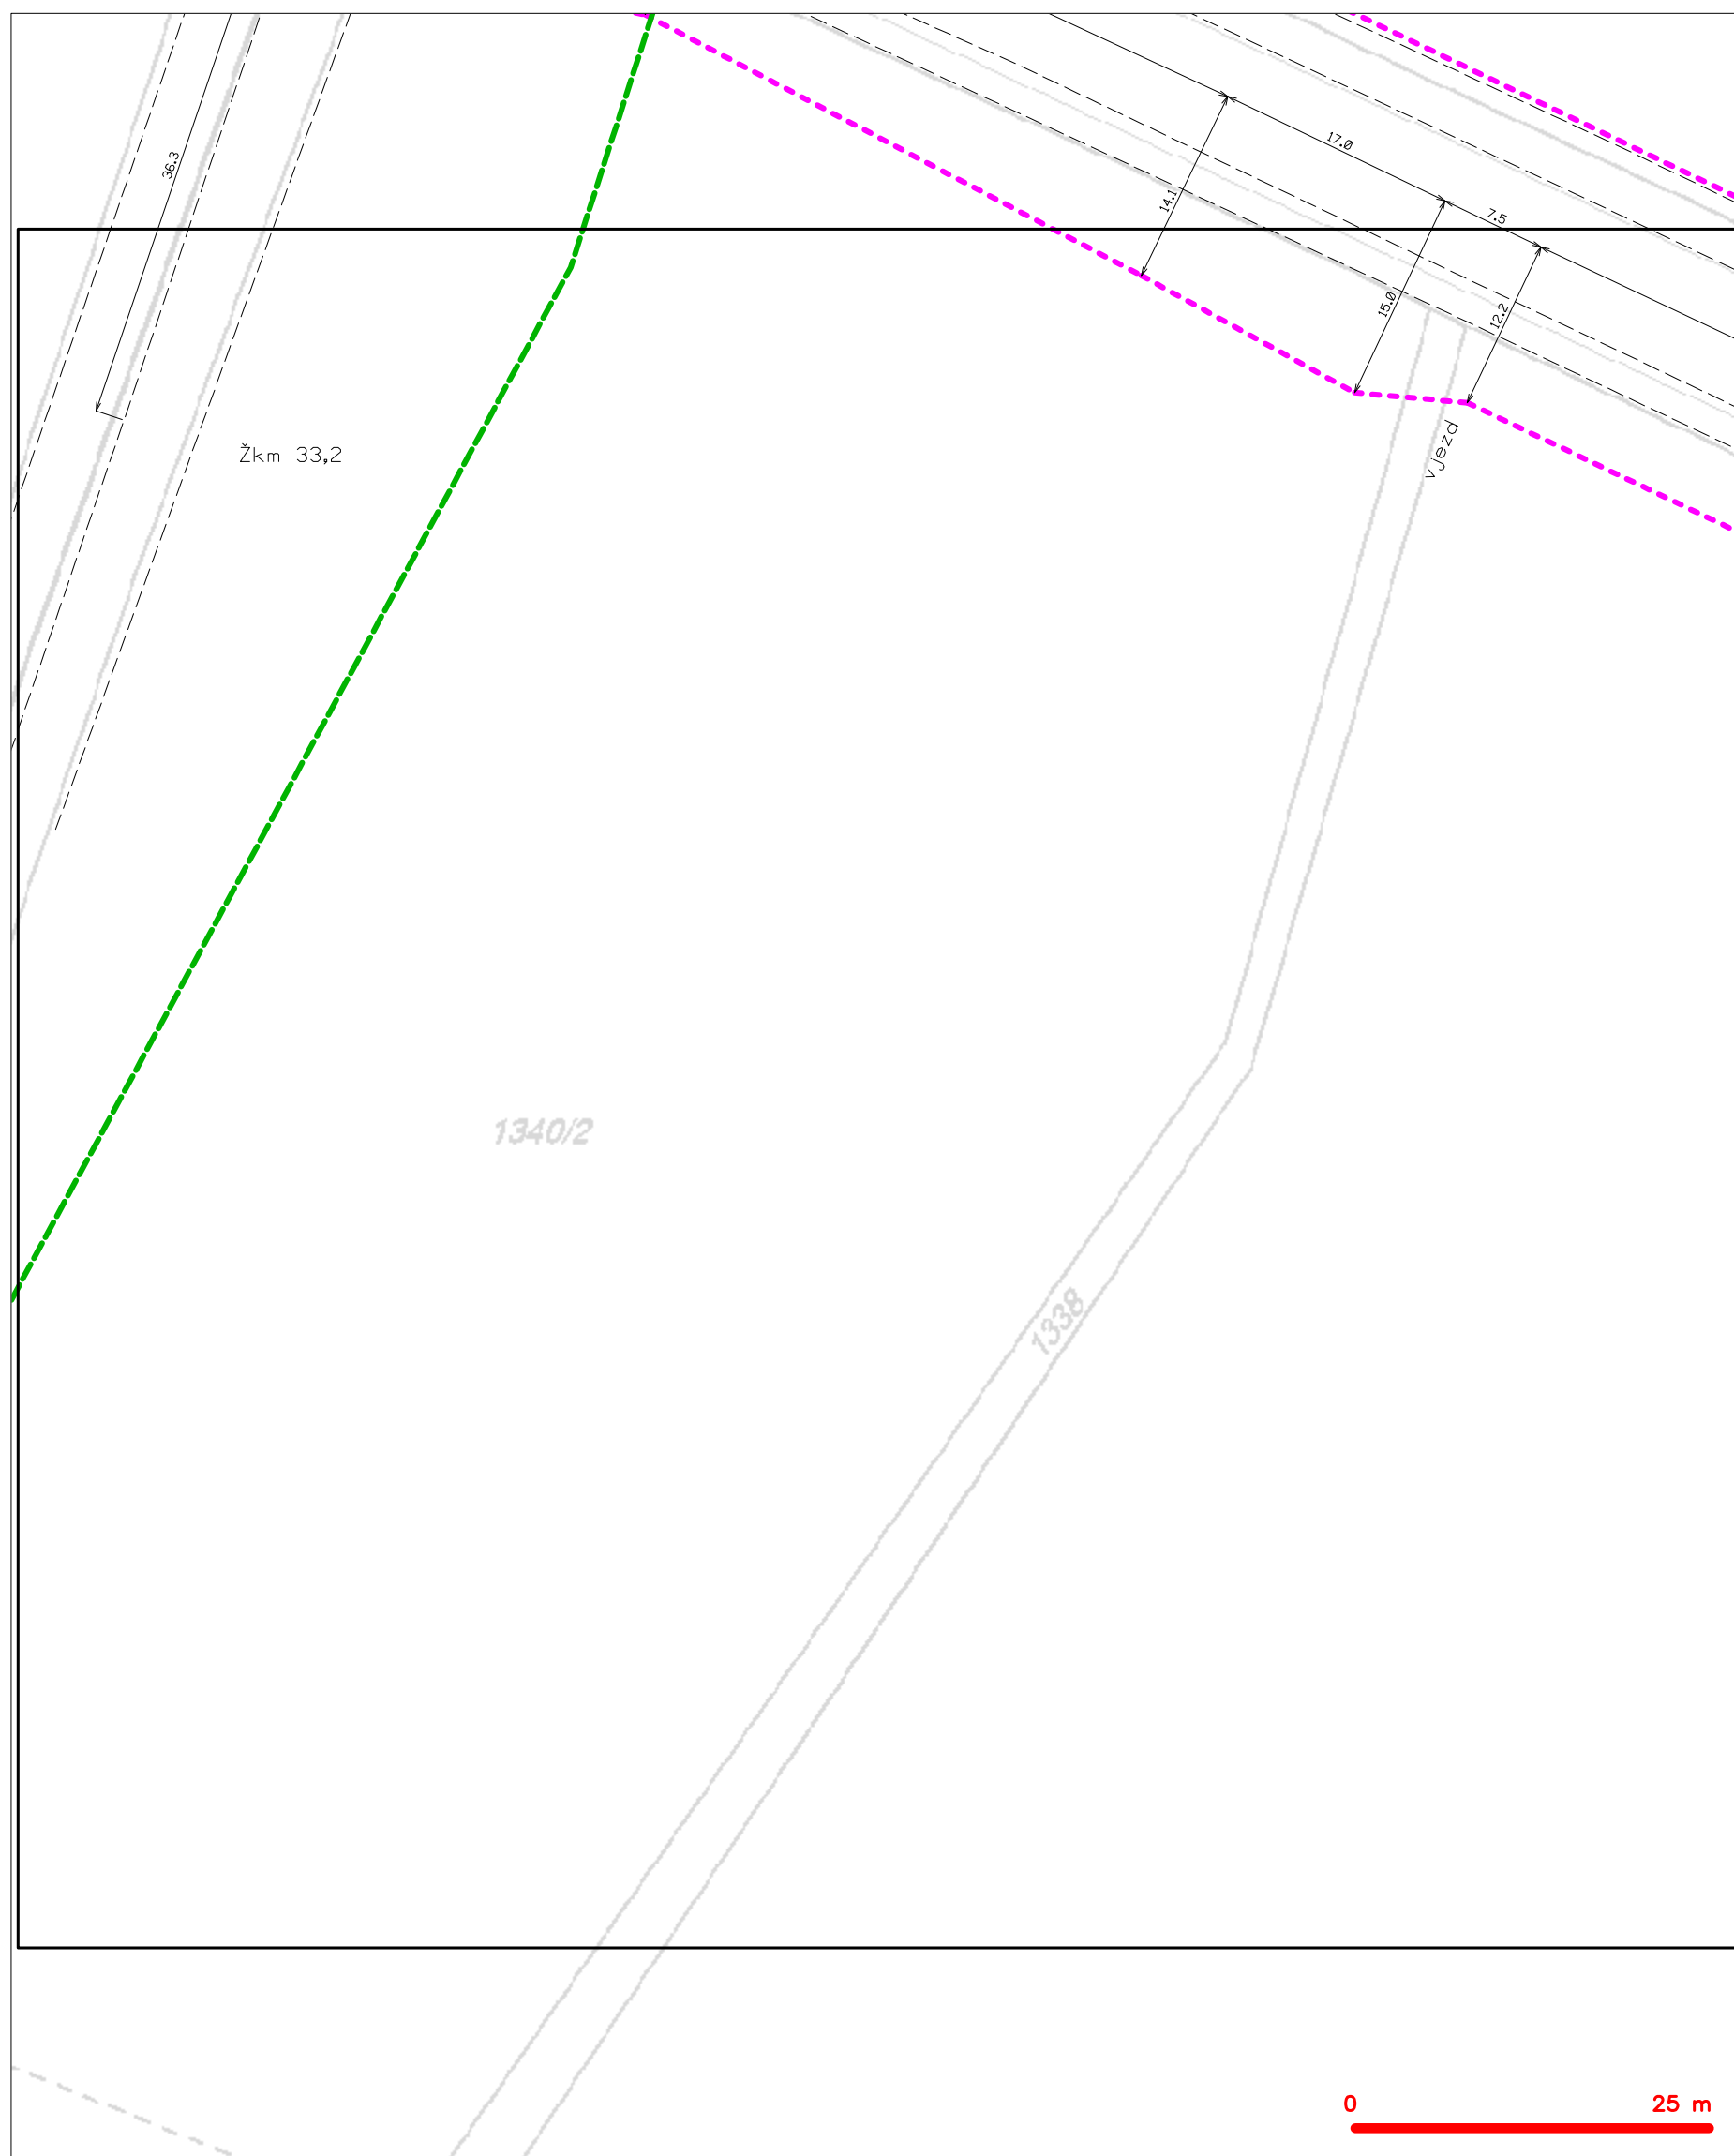

LEGENDA

	hranice zájmového území k vyjádření		nezaměřený průběh optického kabelu, HDPE trubky
	NV přípojka, území s NV přípojkou CETIV		nebo souběh optického a metalického kabelu
	zaměřený průběh metalického kabelu		radiové sítě, ochranné pásmo radiové sítě
	zaměřený průběh optického kabelu, HDPE trubky		podzemní sítě
	nebo souběh optického a metalického kabelu		neprorazované sítě
	nezaměřený průběh metalického kabelu		podzemní sítě cizí
	podzemní sítě cizí		sítě s NV
			kolektor, kabelovod

Všeobecné podmínky ochrany SEK společnosti Česká telekomunikační infrastruktura a.s.

I. Obecná ustanovení

1. Stavebník, nebo jím pověřená třetí osoba, je povinen při provádění jakýchkoliv činností, zejména stavebních nebo jiných prací, při odstraňování havárií a projektování staveb, řídit se platnými právními předpisy, technickými a odbornými normami (včetně doporučených), správnou praxí v oboru stavebnictví a technologickými postupy a učinit veškerá opatření nezbytná k tomu, aby nedošlo k poškození nebo ohrožení sítě elektronických komunikací ve vlastnictví společnosti *Česká telekomunikační infrastruktura a.s.* a je výslovně srozuměn s tím, že *SEK* jsou součástí veřejné komunikační sítě, jsou zajišťovány ve veřejném zájmu a jsou chráněny právními předpisy.
2. Při jakékoliv činnosti v blízkosti vedení *SEK* je stavebník, nebo jím pověřená třetí osoba, povinen respektovat ochranné pásmo *SEK* tak, aby nedošlo k poškození nebo zamezení přístupu k *SEK*. Při křížení nebo souběhu činností se *SEK* je povinen řídit se platnými právními předpisy, technickými a odbornými normami (včetně doporučených), správnou praxí v oboru stavebnictví a technologickými postupy. Při jakékoliv činnosti ve vzdálenosti menší než 1,5 m od krajního vedení vyznačené trasy podzemního vedení *SEK* (dále jen *PVSEK*) nesmí používat mechanizačních prostředků a nevhodného nářadí.
3. Pro případ porušení kterékoliv z povinností stavebníka, nebo jím pověřené třetí osoby, založené Všeobecnými podmínkami ochrany *SEK* společnosti *Česká telekomunikační infrastruktura a.s.* je stavebník, nebo jím pověřená třetí osoba, odpovědný za veškeré náklady a škody, které společnosti *Česká telekomunikační infrastruktura a.s.* vzniknou porušením jeho povinností.
4. V případě, že budou zemní práce zahájeny po uplynutí doby platnosti tohoto *Vyjádření*, nelze toto *Vyjádření* použít jako podklad pro vytyčení a je třeba požádat o vydání nového *Vyjádření*.
5. Bude-li žadatel na společnosti *Česká telekomunikační infrastruktura a.s.* požadovat, aby se jako účastník správního řízení, pro jehož účely bylo toto *Vyjádření* vydáno, vzdala práva na odvolání proti rozhodnutí vydanému ve správním řízení, pro jehož účely bylo toto *Vyjádření* vydáno, je povinen kontaktovat *POS*.

II. Součinnost stavebníka při činnostech v blízkosti SEK

1. Započítí činnosti je stavebník, nebo jím pověřená třetí osoba, povinen oznámit *POS*. Oznámení bude obsahovat číslo *Vyjádření*, k němuž se vztahují tyto podmínky.
2. Před započítím zemních prací či jakékoliv jiné činnosti je stavebník, nebo jím pověřená třetí osoba, povinen zajistit vyznačení tras *PVSEK* na terénu dle polohopisné dokumentace. S vyznačenou trasou *PVSEK* prokazatelně seznámí všechny osoby, které budou a nebo by mohly činnosti provádět.
3. Stavebník, nebo jím pověřená třetí osoba, je povinen upozornit jakoukoliv třetí osobu, jež bude provádět zemní práce, aby zjistila nebo ověřila stranovou a hloubkovou polohu *PVSEK* příčnými sondami, a je srozuměn s tím, že možná odchylka uložení středu trasy *PVSEK*, stranová i hloubková, činí +/- 30 cm mezi skutečným uložením *PVSEK* a polohovými údaji ve výkresové dokumentaci.
4. Při provádění zemních prací v blízkosti *PVSEK* je stavebník, nebo jím pověřená třetí osoba, povinen postupovat tak, aby nedošlo ke změně hloubky uložení nebo prostorového uspořádání *PVSEK*. Odkryté *PVSEK* je stavebník, nebo jím pověřená třetí osoba, povinen zabezpečit proti prověšení, poškození a odcizení.
5. Při zjištění jakéhokoliv rozporu mezi údaji v projektové dokumentaci a skutečností je stavebník, nebo jím pověřená třetí osoba, povinen bez zbytečného odkladu přerušit práce a zjištění rozporu oznámit *POS*. V přerušovaných pracích lze pokračovat teprve poté, co od *POS* prokazatelně obdržel souhlas k pokračování v pracích.
6. V místech, kde *PVSEK* vystupuje ze země do budovy, rozváděče, na sloup apod. je stavebník, nebo jím pověřená třetí osoba, povinen vykonávat zemní práce se zvýšenou mírou opatrnosti s ohledem na ubývající krytí nad *PVSEK*. Výkopové práce v blízkosti sloupů nadzemního vedení *SEK* (dále jen *NVSEK*) je povinen provádět v takové vzdálenosti, aby nedošlo k narušení jejich stability, to vše za dodržení platných právních předpisů, technických a odborných norem, správné praxi v oboru stavebnictví a technologických postupů.

7. Při provádění zemních prací, u kterých nastane odkrytí *PVSEK*, stavebník, nebo jím pověřená třetí osoba před zakrytím *PVSEK* vyzve *POS* ke kontrole. Zához je stavebník oprávněn provést až poté, kdy prokazatelně obdržel souhlas *POS*.
8. Stavebník, nebo jím pověřená třetí osoba, není oprávněn manipulovat s kryty kabelových komor a vstupovat do kabelových komor bez souhlasu společnosti *Česká telekomunikační infrastruktura a.s.*
9. Stavebník, nebo jím pověřená třetí osoba, není oprávněn trasu *PVSEK* mimo vozovku přejíždět vozidly nebo stavební mechanizací, a to až do doby, než *PVSEK* řádně zabezpečí proti mechanickému poškození. Stavebník, nebo jím pověřená třetí osoba, je povinen projednat s *POS* způsob mechanické ochrany trasy *PVSEK*. Při přepravě vysokého nákladu nebo mechanizace pod trasou *NVSEK* je stavebník, nebo jím pověřená třetí osoba, povinen respektovat výšku *NVSEK* nad zemí.
10. Stavebník, nebo jím pověřená třetí osoba, není oprávněn na trase *PVSEK* (včetně ochranného pásma) jakkoliv měnit niveletu terénu, vysazovat trvalé porosty ani měnit rozsah a konstrukci zpevněných ploch (např. komunikací, parkovišť, vjezdů aj.).
11. Stavebník, nebo jím pověřená třetí osoba, je povinen manipulační a skladové plochy zřizovat v takové vzdálenosti od *NVSEK*, aby činnosti na/v manipulačních a skladových plochách nemohly být vykonávány ve vzdálenost menší než 1m od *NVSEK*.
12. Stavebník, nebo jím pověřená třetí osoba, není oprávněn užívat, přemísťovat a odstraňovat technologické, ochranné a pomocné prvky *SEK*.
13. Stavebník, nebo jím pověřená třetí osoba, není oprávněn bez předchozího projednání jakkoliv manipulovat s případně odkrytými prvky *SEK*, zejména s ochrannou skříňí optických spojek, optickými spojkami, technologickými rezervami či jakýmkoliv jiným zařízením *SEK*.
14. Stavebník, nebo jím pověřená třetí osoba, je povinen každé poškození či krádež *SEK* neprodleně od okamžiku zjištění takové skutečnosti, oznámit *POS* na telefonní číslo: 606 735 647 nebo v mimopracovní době na telefonní číslo 238 462 690.

III. Práce v objektech a odstraňování objektů

1. Stavebník, nebo jím pověřená třetí osoba, je povinen před zahájením jakýchkoliv prací v budovách a jiných objektech, kterými by mohl ohrozit stávající *SEK*, prokazatelně kontaktovat *POS* a zajistit u společnosti *Česká telekomunikační infrastruktura a.s.* bezpečné odpojení *SEK*.
2. Při provádění činností v budovách a jiných objektech je stavebník, nebo jím pověřená třetí osoba, povinen v souladu s právními předpisy, technickými a odbornými normami (včetně doporučených), správnou praxí v oboru stavebnictví a technologickými postupy provést mimo jiné průzkum vnějších i vnitřních vedení *SEK* na omítce i pod ní.

IV. Součinnost stavebníka při přípravě stavby

1. Pokud činností stavebníka, nebo jím pověřené třetí osoby, k níž je třeba povolení správního orgánu dle zvláštního právního předpisu, dojde k ohrožení či omezení *SEK*, je stavebník, nebo jím pověřená třetí osoba, povinen kontaktovat *POS* a předložit zakreslení *SEK* do příslušné dokumentace stavby (projektové, realizační, koordinační atp.).
2. V případě, že pro činnosti stavebníka, nebo jím pověřené třetí osoby, není třeba povolení správního orgánu dle zvláštního právního předpisu, je stavebník, nebo jím pověřená třetí osoba, povinen předložit zakreslení trasy *SEK* i s příslušnými kótami do zjednodušené dokumentace (katastrální mapa, plánec), ze které bude zcela patrná míra dotčení *SEK*.

3. Při projektování stavby, rekonstrukce či přeložky vedení a zařízení silových elektrických sítí, elektrických trakcí vlaků a tramvají, nejpozději však před zahájením správního řízení ve věci povolení stavby, rekonstrukce či přeložky vedení a zařízení silových elektrických sítí, elektrických trakcí vlaků a tramvají, je stavebník, nebo jím pověřená třetí osoba, povinen provést výpočet rušivých vlivů, zpracovat ochranná opatření a předat je *POS*.

4. Při projektování stavby, při rekonstrukci, která se nachází v ochranném pásmu radiových tras společnosti *Česká telekomunikační infrastruktura a.s.* a překračuje výšku 15 m nad zemským povrchem, a to včetně dočasných objektů zařízení staveniště (jeřáby, konstrukce, atd.), nejpozději však před zahájením správního řízení ve věci povolení takové stavby, je stavebník nebo jím pověřená třetí osoba, povinen kontaktovat *POS*. Ochranné pásmo radiových tras v šíři 50m je zakresleno do situačního výkresu. Je tvořeno dvěma podélnými pruhy o šíři 25 m po obou stranách radiového paprsku v celé jeho délce, resp. 25 m kruhem kolem vysílacího radiového zařízení.

5. Pokud se v zájmovém území stavby nachází podzemní silnoproudé vedení (NN) společnosti *Česká telekomunikační infrastruktura a.s.* je stavebník, nebo jím pověřená třetí osoba, před zahájením správního řízení ve věci povolení správního orgánu k činnosti stavebníka, nebo jím pověřené třetí osoby, nejpozději však před zahájením stavby, povinen kontaktovat *POS*.

6. Pokud by navrhované stavby (produktovody, energovody aj.) svými ochrannými pásmy zasahovaly do prostoru stávajících tras a zařízení *SEK*, či do jejich ochranných pásem, je stavebník, nebo jím pověřená třetí osoba, povinen realizovat taková opatření, aby mohla být prováděna údržba a opravy *SEK*, a to i za použití mechanizace, otevřeného plamene a podobných technologií.

V. Křížení a souběh se *SEK*

1. Stavebník, nebo jím pověřená třetí osoba, je povinen v místech křížení *PVSEK* se sítěmi technické infrastruktury, pozemními komunikacemi, parkovacími plochami, vjezdy atp. ukládat *PVSEK* v zákonných předpisy stanovené hloubce a chránit *PVSEK* chráničkami s přesahem minimálně 0,5 m na každou stranu od hrany křížení. Chráničku je povinen utěsnit a zamezit vnikání nečistot.

2. Stavebník nebo jím pověřená třetí osoba, je výslovně srozuměn s tím, že v případě, kdy hodlá umístit stavbu sjezdu či vjezdu, je povinen stavbu sjezdu či vjezdu umístit tak, aby metalické kabely *SEK* nebyly umístěny v hloubce menší než 0,6 m a optické nebyly umístěny v hloubce menší než 1 m.

3. Stavebník, nebo jím pověřená třetí osoba, je povinen základy (stavby, opěrné zdi, podezdívky apod.) umístit tak, aby dodržel minimální vodorovný odstup 1,5 m od krajního vedení, případně kontaktovat *POS*.

4. Stavebník, nebo jím pověřená třetí osoba, není oprávněn trasy *PVSEK* znepřístupnit (např. zabetonováním).

5. Stavebník, nebo jím pověřená třetí osoba, je při křížení a souběhu stavby nebo sítí technické infrastruktury s kabelovodem povinen zejména:

- pokud plánované stavby nebo trasy sítí technické infrastruktury budou umístěny v blízkosti kabelovodu ve vzdálenosti menší než 2 m nebo při křížení kabelovodu ve vzdálenosti menší než 0,5 m nad nebo kdekoli pod kabelovodem, předložit *POS* zakreslení v příčných řezech,
- do příčného řezu zakreslit také profil kabelové komory v případě, kdy jsou sítě technické infrastruktury či stavby umístěny v blízkosti kabelové komory ve vzdálenosti menší než 2 m,
- neumísťovat nad trasou kabelovodu v podélném směru sítí technické infrastruktury,
- předložit *POS* vypracovaný odborný statický posudek včetně návrhu ochrany tělesa kabelovodu pod stavbou, ve vjezdu nebo pod zpevněnou plochou,
- nezakrývat vstupy do kabelových komor, a to ani dočasně,
- projednat s *POS*, nejpozději ve fázi projektové přípravy, jakékoliv výkopové práce, které by mohly být vedeny v úrovni či pod úrovní kabelovodu nebo kabelové komory a veškeré případy, kdy jsou trajektorie podvrtnů a protlaků ve vzdálenosti menší než 1,5 m od kabelovodu.

Příloha k *Vyjádření* 692250/17

Číslo žádosti: 0117 953 317

Informace k vytyčení *SEK*

V případě požadavku na vytyčení *PVSEK* společnosti *Česká telekomunikační infrastruktura a.s.* se, prosím, obraťte na společnosti uvedené níže.

Česká telekomunikační infrastruktura a.s. - středisko Čechy jih

se sídlem: Olšanská 2681/6, Praha 3, PSČ 13000

IČ: 04084063

DIČ: CZ04084063

kontakt: tel: 238465458 obslužná doba po-pa 7 - 15 hod

ARANEA NETWORK a.s. - výhradní dodavatel společnosti Česká telekomunikační infrastruktura a.s.

se sídlem: pobočka Jižní Čechy, Slévárenská 671, 370 01 Č.Budějovice

IČ: 24126039

DIČ: CZ24126039

kontakt: Ing. Vok Zdrahal, mobil 727969750, e-mail: vok.zdrahal@araneanetwork.cz

Jan Koc

se sídlem: Protivín, Maletice 37, PSČ 39811

IČ: 76621278

DIČ: CZ500912233

kontakt: Jan Koc, mobil: 602 574 682, e-mail: jan.koc@iol.cz

Montela s.r.o.

se sídlem: Kněžskodvorská 535/25 , 370 04 České Budějovice

IČ: 14503026

DIČ: CZ 14503026

kontakt: Jana Krásná, tel.: 387020611, mobil: 602167642, e-mail: vytyceni@montela.cz

TAPAS spol. s r.o.

se sídlem: Katovická 175, 386 01 Strakonice

IČ: 63887347

DIČ: CZ63887347

kontakt: Oldřich Franta, mobil: 602109688, e-mail: info@tapasstrakonice.cz

Dušan Kubeš, mobil: 602601240, e-mail: info@tapasstrakonice.cz

TEMO-TELEKOMUNIKACE, a.s.

se sídlem: U Záběhlického zámku 233/15, 106 00 Praha 10

IČ: 25740253

DIČ: CZ25740253

kontakt: Michal Nun, mobil: 601 378 578, vytyceni@temo.cz

Zakom s.r.o.

se sídlem: Roháčova 2285 397 01 Písek

IČ: 25171747

DIČ: CZ25171747

kontakt: Jaroslav Zach, mobil: 602465216, e-mail: zakom@seznam.cz

Pavel Matějka, mobil: 602465217, e-mail: zakom@seznam.cz

E.ON Servisní, s.r.o., F. A. Gerstnera 2151/6, 370 01 České Budějovice

TMS Projekt s.r.o.
Lucie Kašparová
Wenzigova 8 8/106
30100 Plzeň

E.ON Servisní, s.r.o.

RCDS Písek
Vrcovická 2297
397 54 Písek
www.eon.cz

Martina Nováková
T +420-38253-4541
martina.novakova2@eon.cz

Naše značka
M18391-16199495

Písek, 17.08.2017

**Vyjádření o existenci zařízení distribuční soustavy (plyn)
ve vlastnictví E.ON Distribuce, a.s. a podmínkách práce v jeho
blízkosti.**

Investor stavby: Správa železniční dopravní cesty, státní organizace
Název stavby: Doplnění závor na přejezdech P1348 v km 23,017,
P1360 v km 28,552 a P 1367 v km 33,149 na trati
Březnice – Strakonice
Místo stavby: KÚ Sedlice u Blatné (746894), Blatná (605247),
Hněvkov u Mačkova (689726), Němčice u Sedlice,
žadatelem vyznačené zájmové území

Toto vyjádření slouží pro informaci o stávajícím zařízení distribuční soustavy plynu vlastněném a provozovaném společností E.ON Distribuce, a.s. (dále jen ECD) a je vyjádřením k územnímu a stavebnímu řízení.

Upozorňujeme, že účastníkem územního a stavebního řízení zůstává provozovatel distribuční soustavy ECD, kterého v uvedených řízeních na základě zmocnění zastupuje společnost E.ON Česká republika, s.r.o. (dále jen ECZR).

V zájmovém území výše uvedené stavby se nachází:

Plynovod VTL
Plynovod STL

Ke stavbě a činnosti v ochranných pásmech (dále jen OP) plynárenského zařízení a ke stavbě v bezpečnostních pásmech (dále jen BP) vysokotlakých plynárenských zařízeních je investor povinen zajistit si písemný souhlas ve smyslu § 68 odst. 4 a § 69 odst. 3 zákona č. 458/2000

Sídlo společnosti:
F.A. Gerstnera 2151/6
České Budějovice 7
370 01 České Budějovice
Společnost je zapsána
v Obchodním rejstříku
vedeném Krajským soudem
v Českých Budějovicích,
oddíl C., vložka 8464
IČ: 251 86 213
DIČ: CZ25186213

Sb., o podmínkách podnikání a výkonu státní správy v energetických odvětvích, v platném znění.

Souhlas se stavbou a činností v OP a souhlas se stavbou v BP zařízení distribuční soustavy plynu uděluje ECZR jako zástupce ECD na základě žádosti investora stavby. S podáním žádosti předložíte provozovateli k vyjádření projektovou dokumentaci stavby s podrobným zákresem a okótováním umístění stavby v OP resp. BP.

Žádost o souhlas s činností a stavbou v OP je možné podat elektronickým způsobem na www.eon-distribuce.cz → Souhlas s činností a stavbou v ochranném pásmu.

Podklady pro žádost musí obsahovat následující údaje:

- celé jméno právnické nebo fyzické osoby, která žádá o výjimku
- jméno a celá adresa investora stavby, IČO
- místo zásahu do pásma
- okres, katastrální území, parcelní číslo, druh zařízení
- nový způsob zajištění ochrany rozvodného zařízení
- kopii vyjádření o existenci zařízení včetně zakreslení sítí.

Při provádění zemních nebo jiných prací, které mohou ohrozit předmětné distribuční zařízení, jste povinni dle zákona č. 309/2006 Sb., a nařízení vlády č. 591/2006 Sb., učinit veškerá opatření, aby nedošlo ke škodám na rozvodném zařízení, na majetku nebo na zdraví osob elektrickým proudem, zejména tím, že bude zajištěno:

1. Objednání přesného vytyčení trasy vedení v terénu provozovatelem zařízení a to nejméně 14 dnů před zahájením prací v OP resp. BP pásmu plynárenského zařízení. V případě, že nebude možné trasu plynovodu bezpečně určit pomocí vytyčovacího zařízení, je investor zemních prací povinen provést v nezbytném rozsahu ruční odkrytí plynovodu na určených místech podle pokynů zaměstnanců ECZR pro jednoznačné stanovení jeho polohy. **Vytyčení plynovodu a katodové ochrany zajistí** Stanislav Zabranský, tel.: 382538540, email: stanislav.zabransky@eon.cz.
2. Při provádění stavebních prací nesmí dojít k poškození plynárenského zařízení.
3. V důsledku stavebních prací nesmí dojít k znepřístupnění plynárenského zařízení.
4. Ohlášení jakéhokoliv poškození plynárenského zařízení v provozování ECD na telefonní číslo **1239**.



Kontakty správců zařízení:

VTL	Regionální správa zemního plynu, Mgr. Petr Kubíček, tel.: 386108104, email: petr.kubicek@eon.cz
STL, NTL	Regionální správa zemního plynu, Antonín Straka, tel.: 383434780, email: antonin.straka@eon.cz

Pozor ! Vyjádření má platnost 12 měsíců tj. do 17.08.2018.

Upozorňujeme na možnou polohovou odchylku uloženého vedení od výkresové dokumentace.

Do přiložené a námi orazítované dokumentace jsme **informativně** zakreslili:

- červeně plně podzemní vedení VTL
- červeně čárkovaně zrušené podzemní vedení VTL
- zeleně plně podzemní vedení STL
- zeleně čárkovaně zrušené podzemní vedení STL

Při vytýčení trasy zařízení i ke kontrole před záhozem a ke všem dalším jednáním s ECZR jako zástupcem ECD předložte toto vyjádření.

S přátelským pozdravem

E.ON Servisní, s.r.o.

E.ON Servisní, s.r.o.
F.A. Gerstnera 2151/6
370 01 České Budějovice 7
IČ: 25186213, DIČ: CZ25186213

072

Příloha: Orazítkováná situace s informativním zákresem.

Následující oddíl se vyplňuje v případě žádosti o udělení souhlasu se zjednodušeným územním řízením nebo s uzavřením veřejnoprávní smlouvy


Udělení souhlasu


*Souhlasíme – Nesouhlasíme se zjednodušeným územním řízením**


*Souhlasíme – Nesouhlasíme s uzavřením veřejnoprávní smlouvy**

E.ON Česká republika, s.r.o.

**Pro platnost udělení souhlasu je nutný podpis a razítko oprávněného pracovníka*

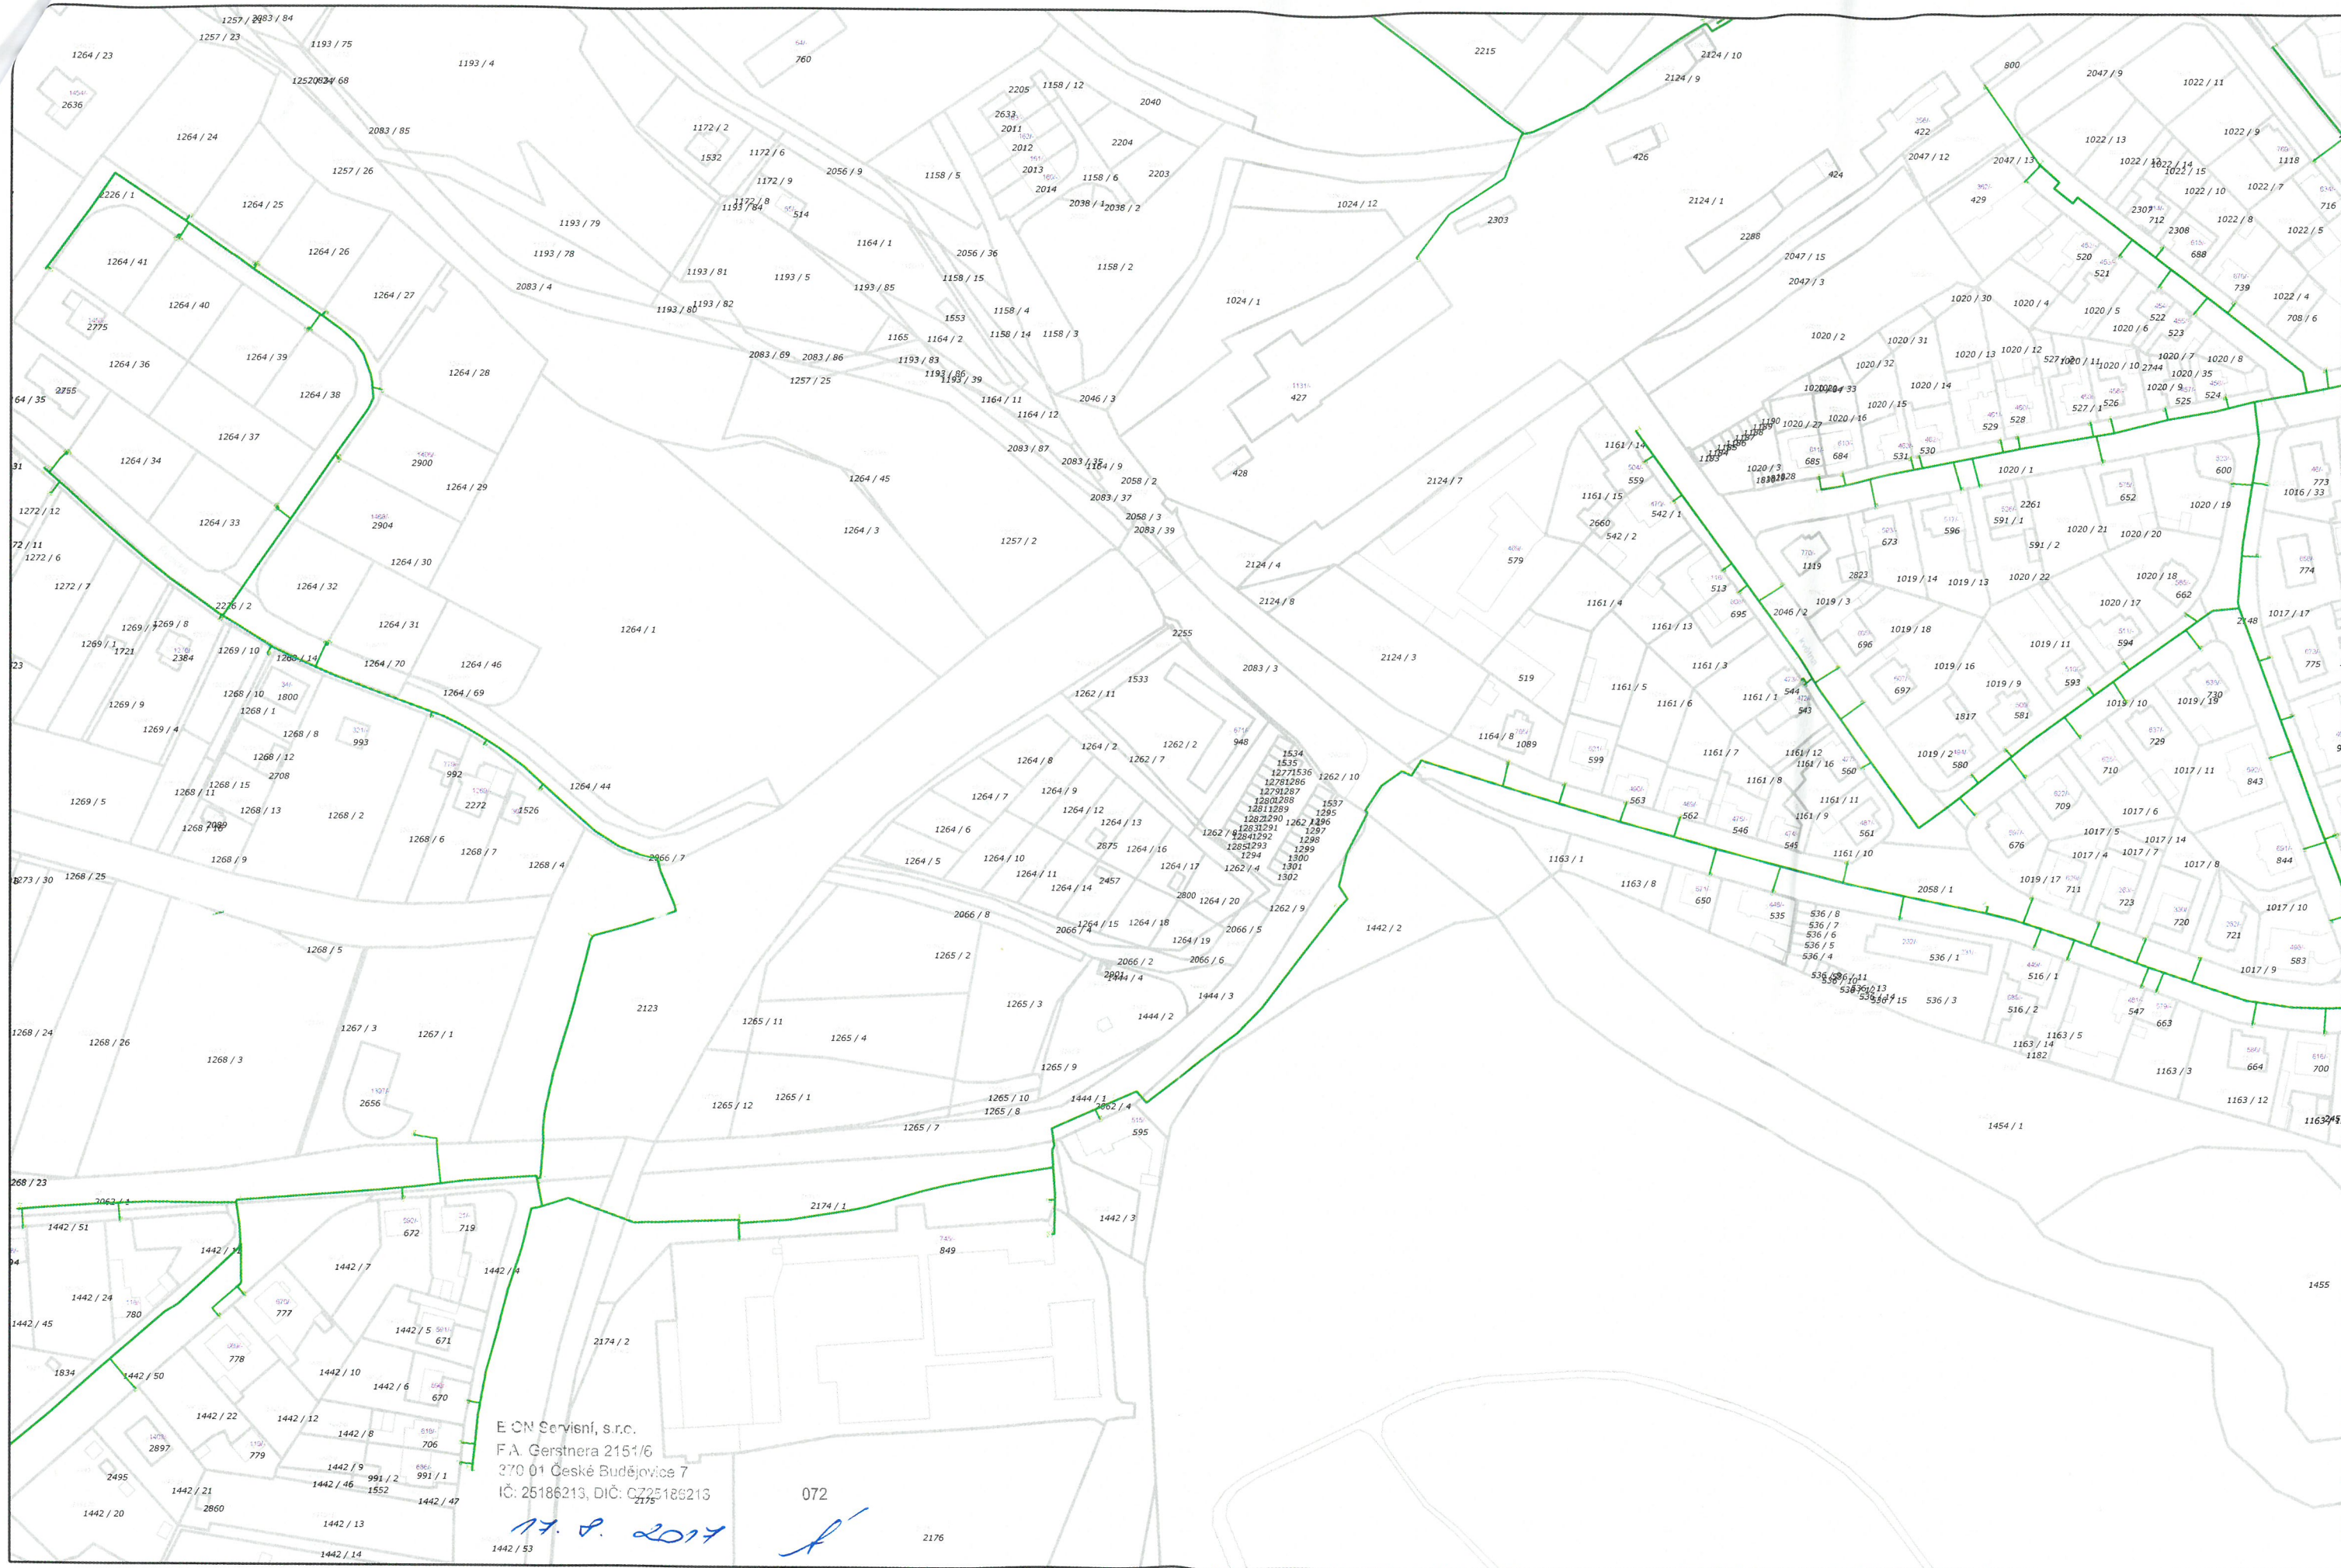

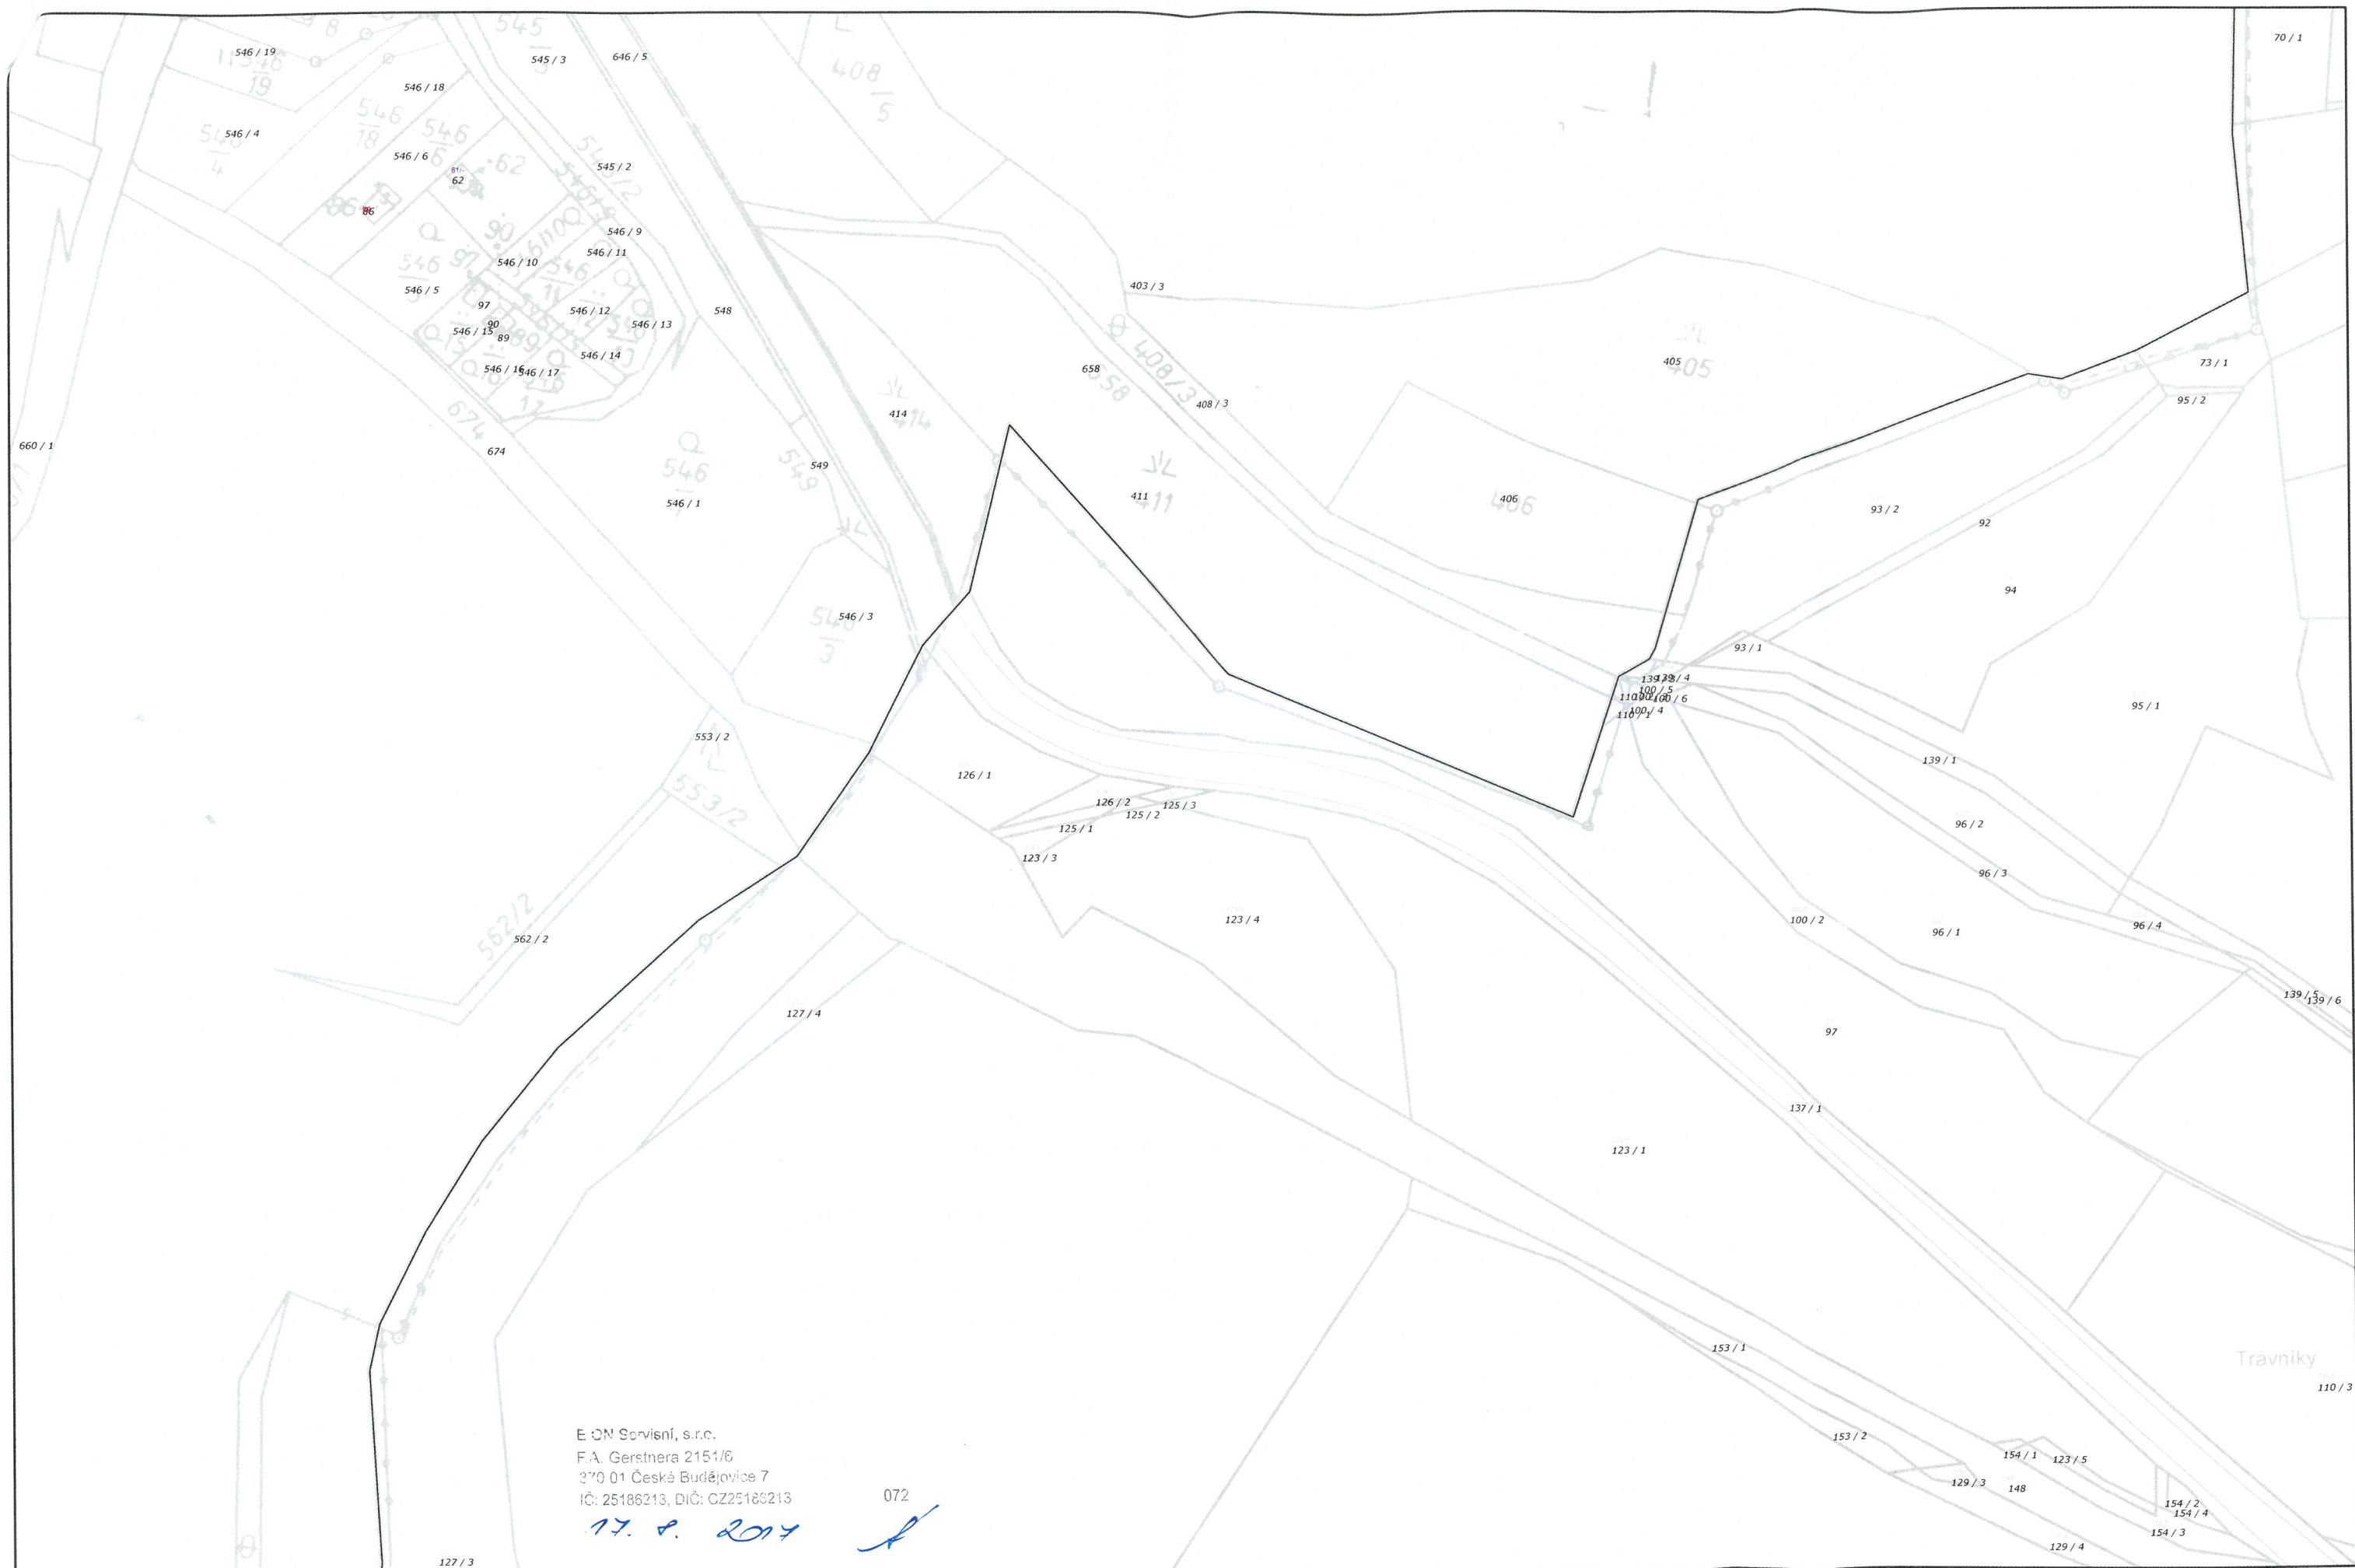

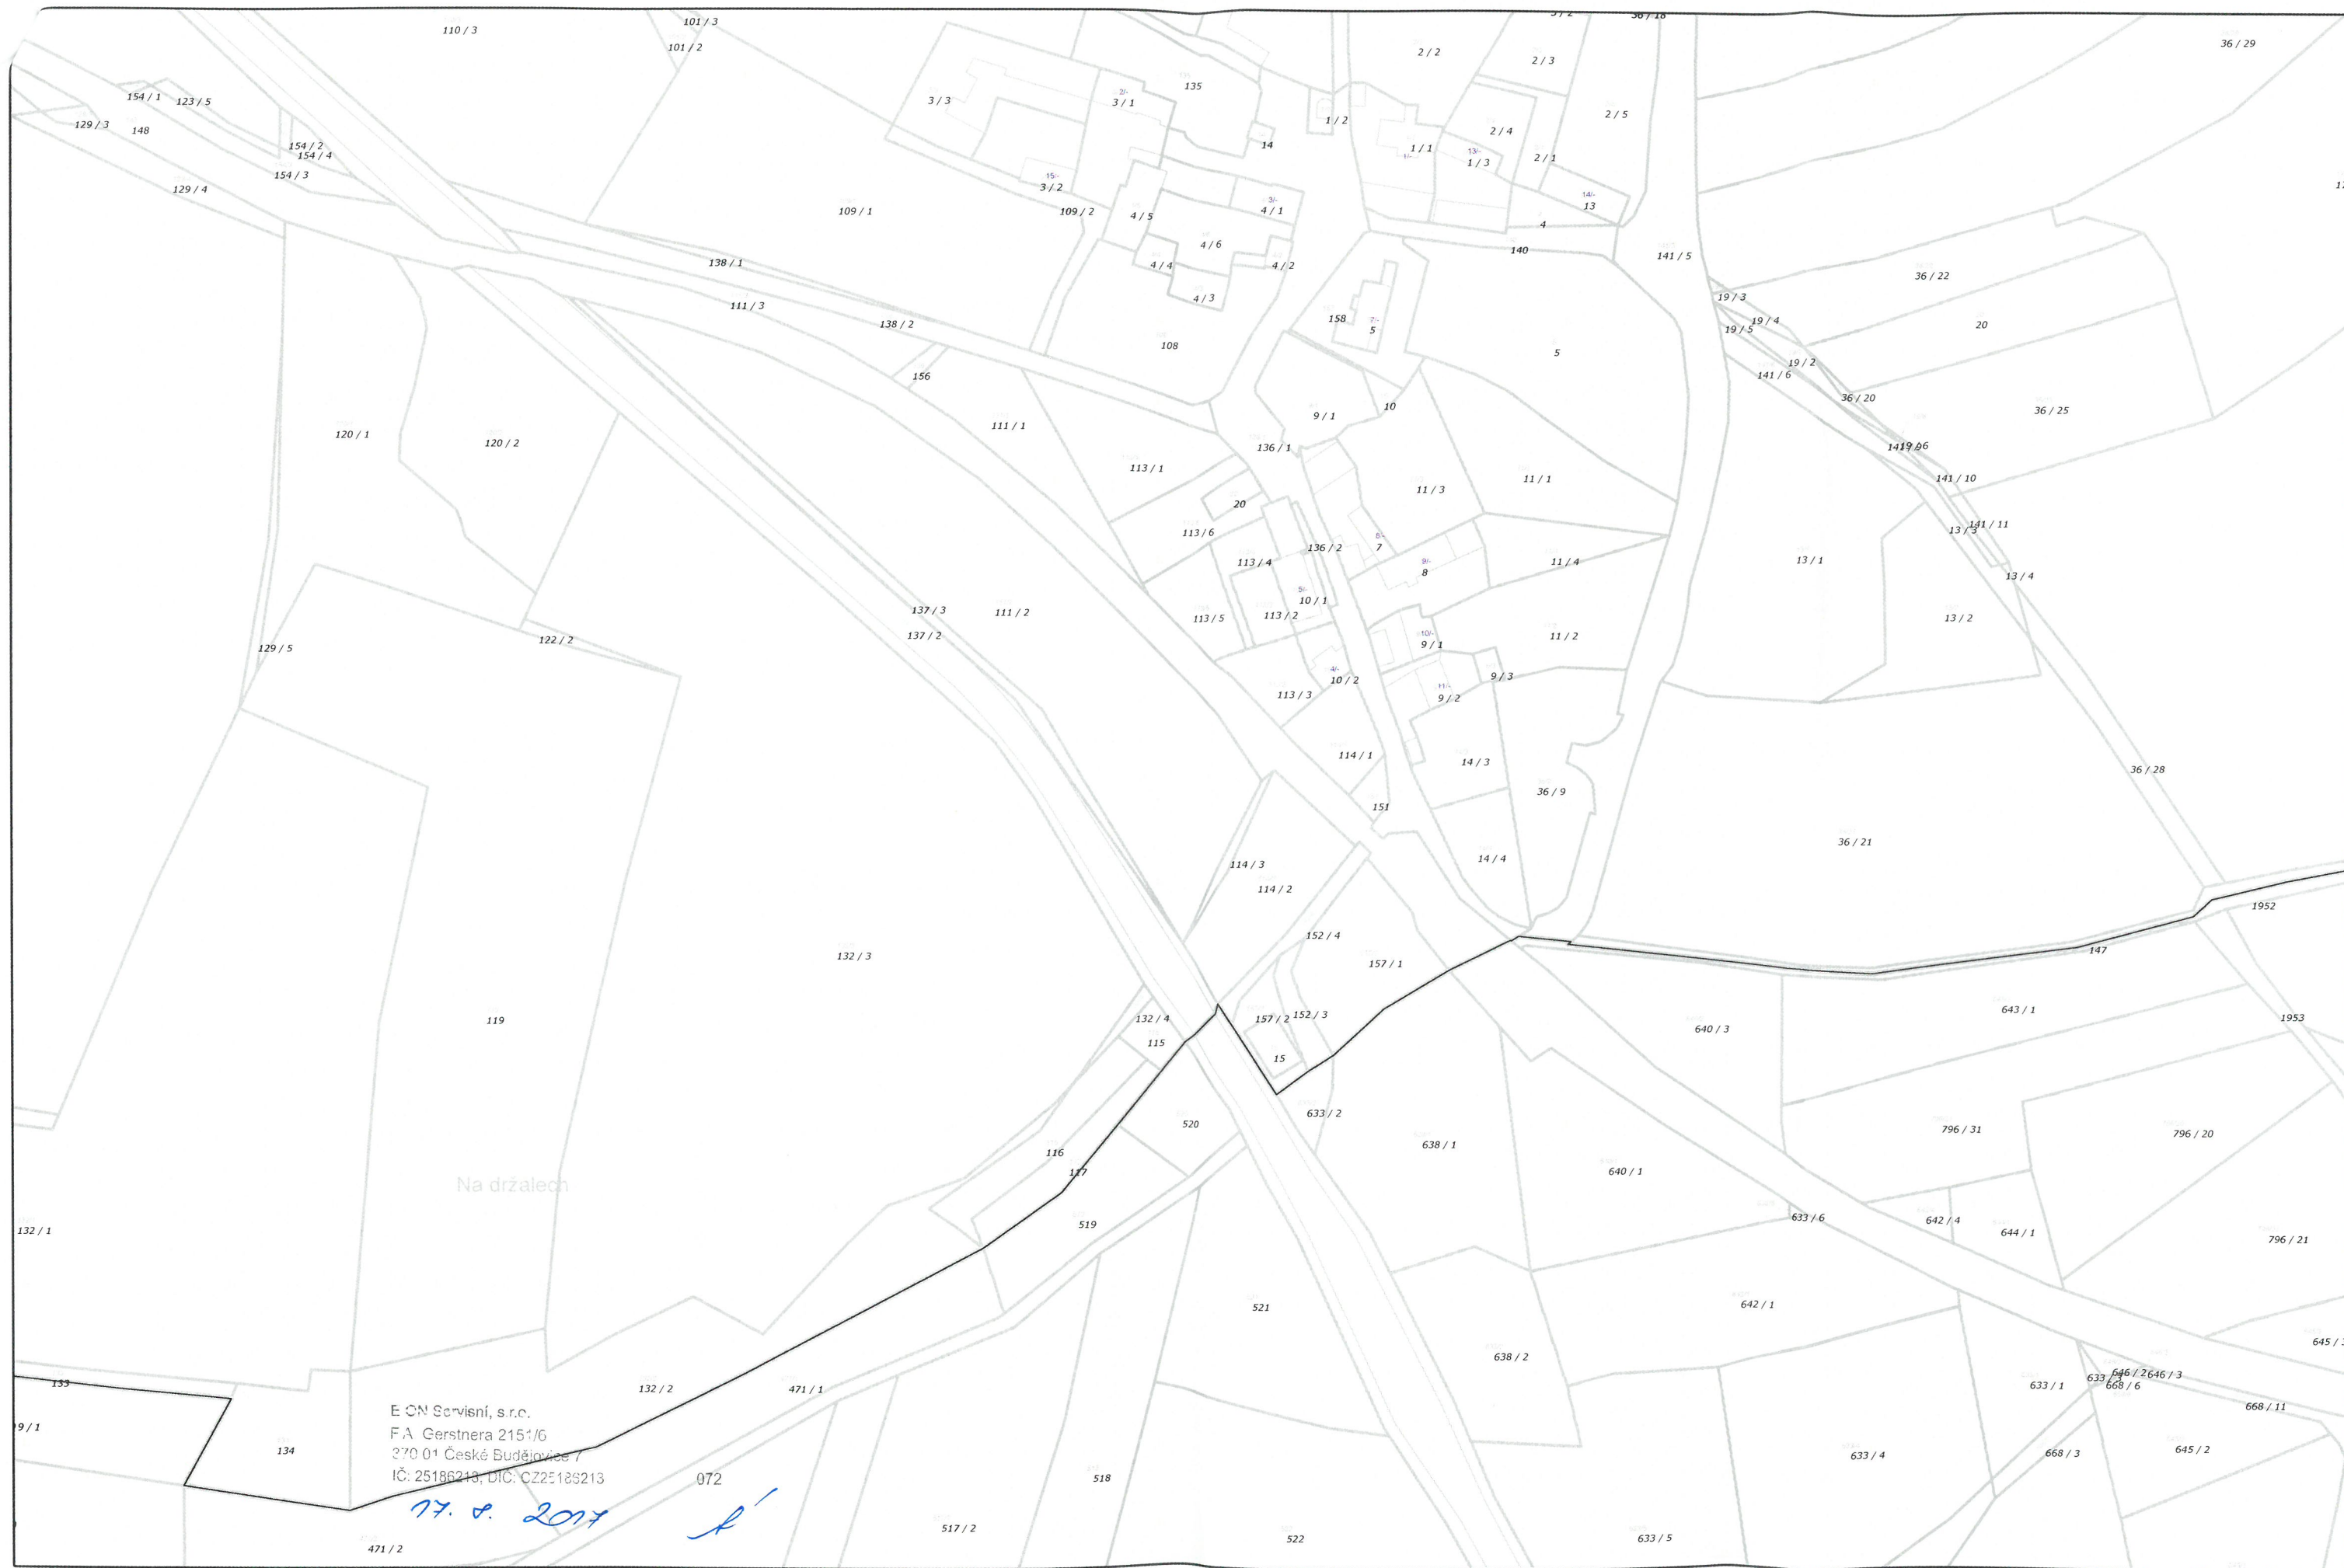



E.ON Servisní, s.r.o.
F.A. Gerstnera 2151/6
370 01 České Budějovice
IČ: 25186248, DIČ: CZ25186213


77. 8. 2017


072

[Signature]

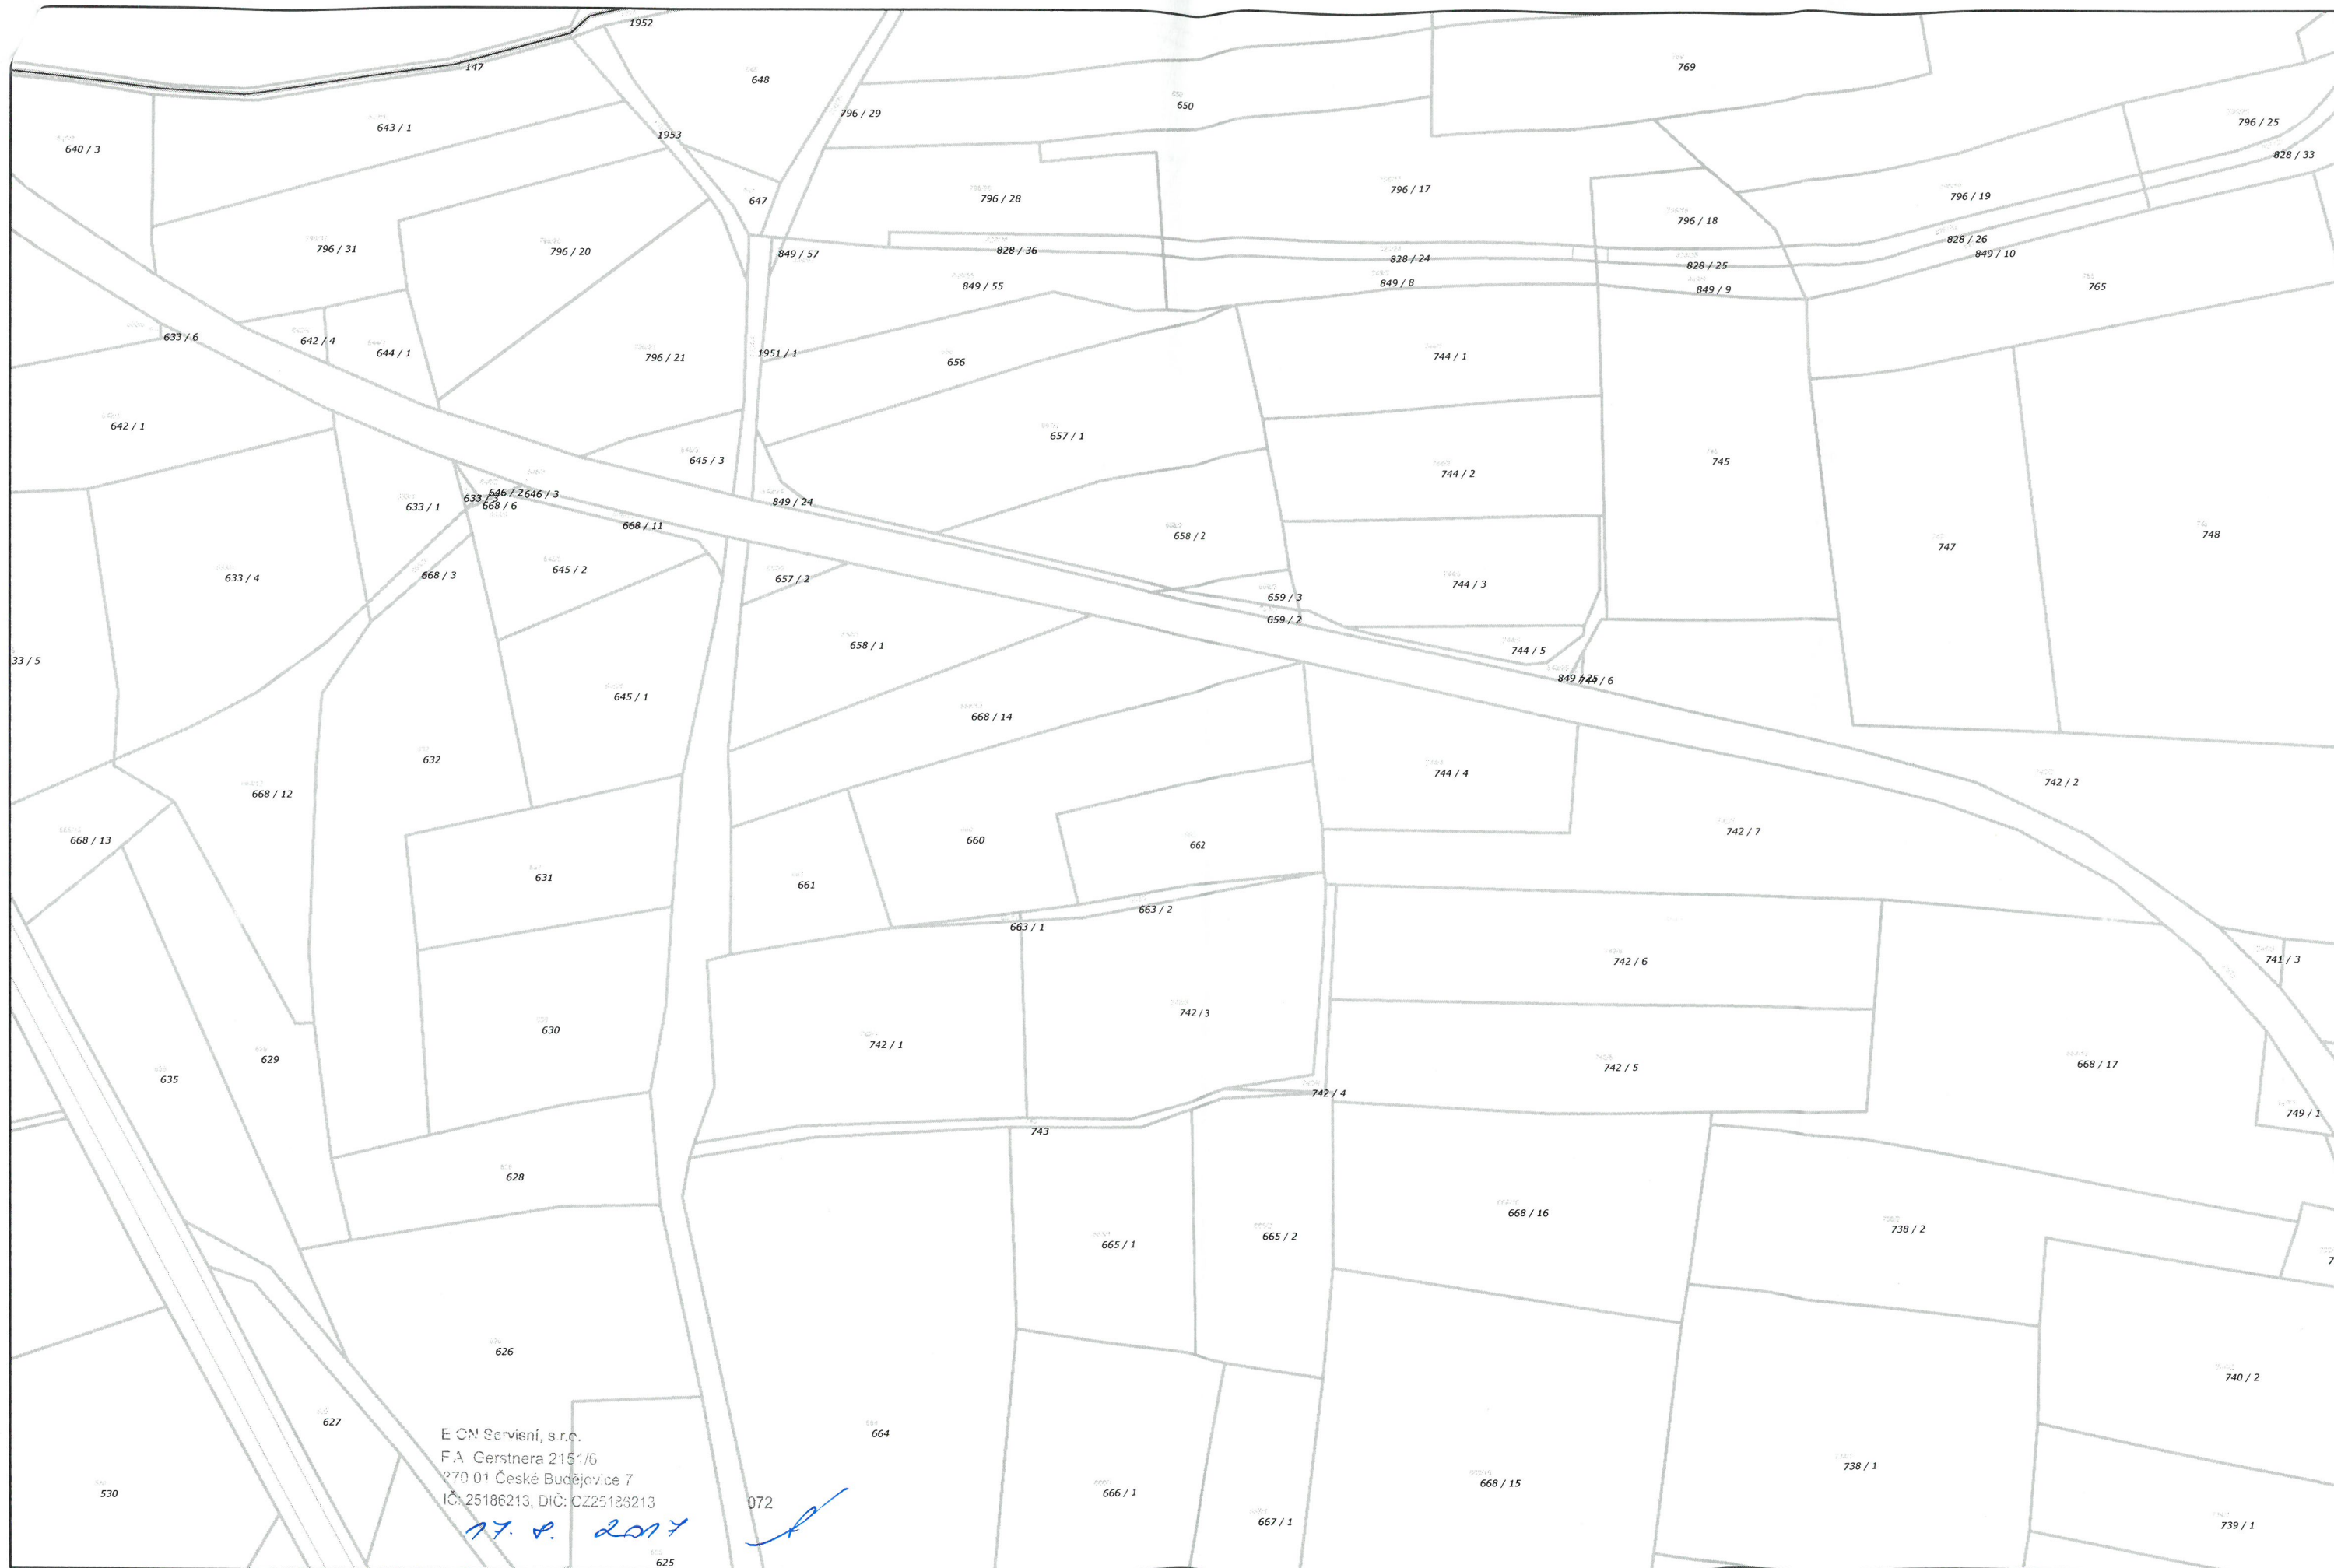

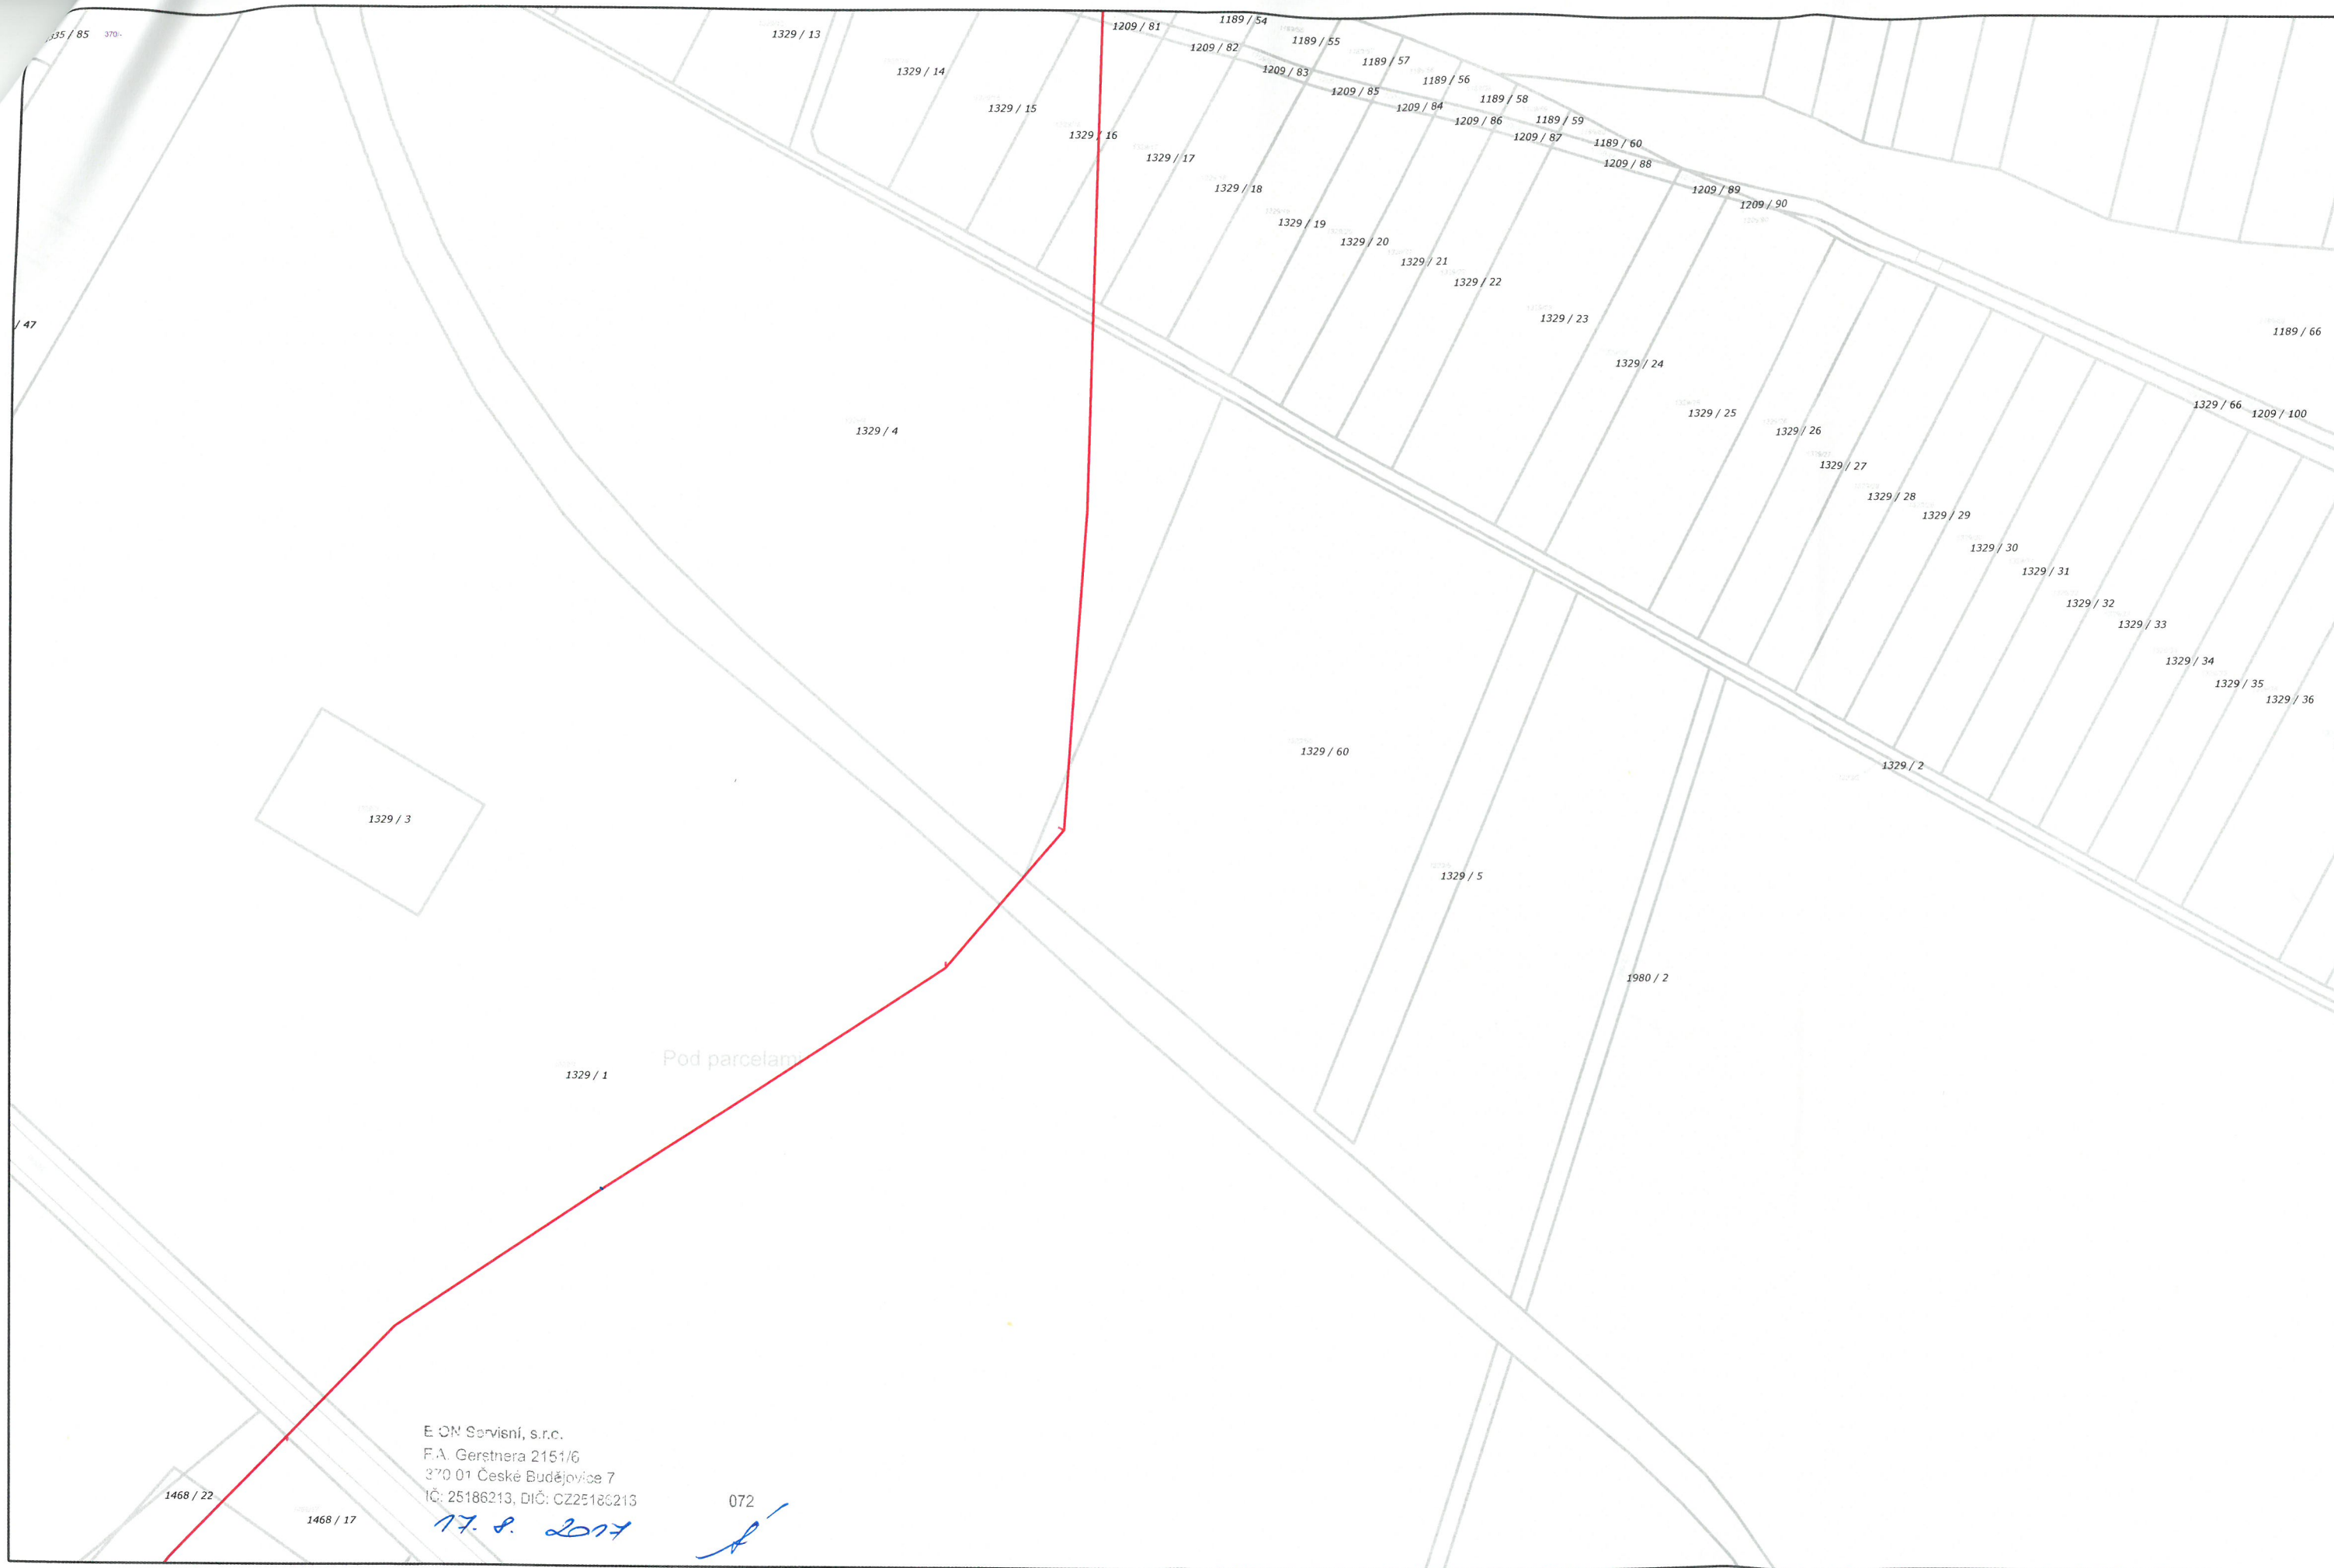

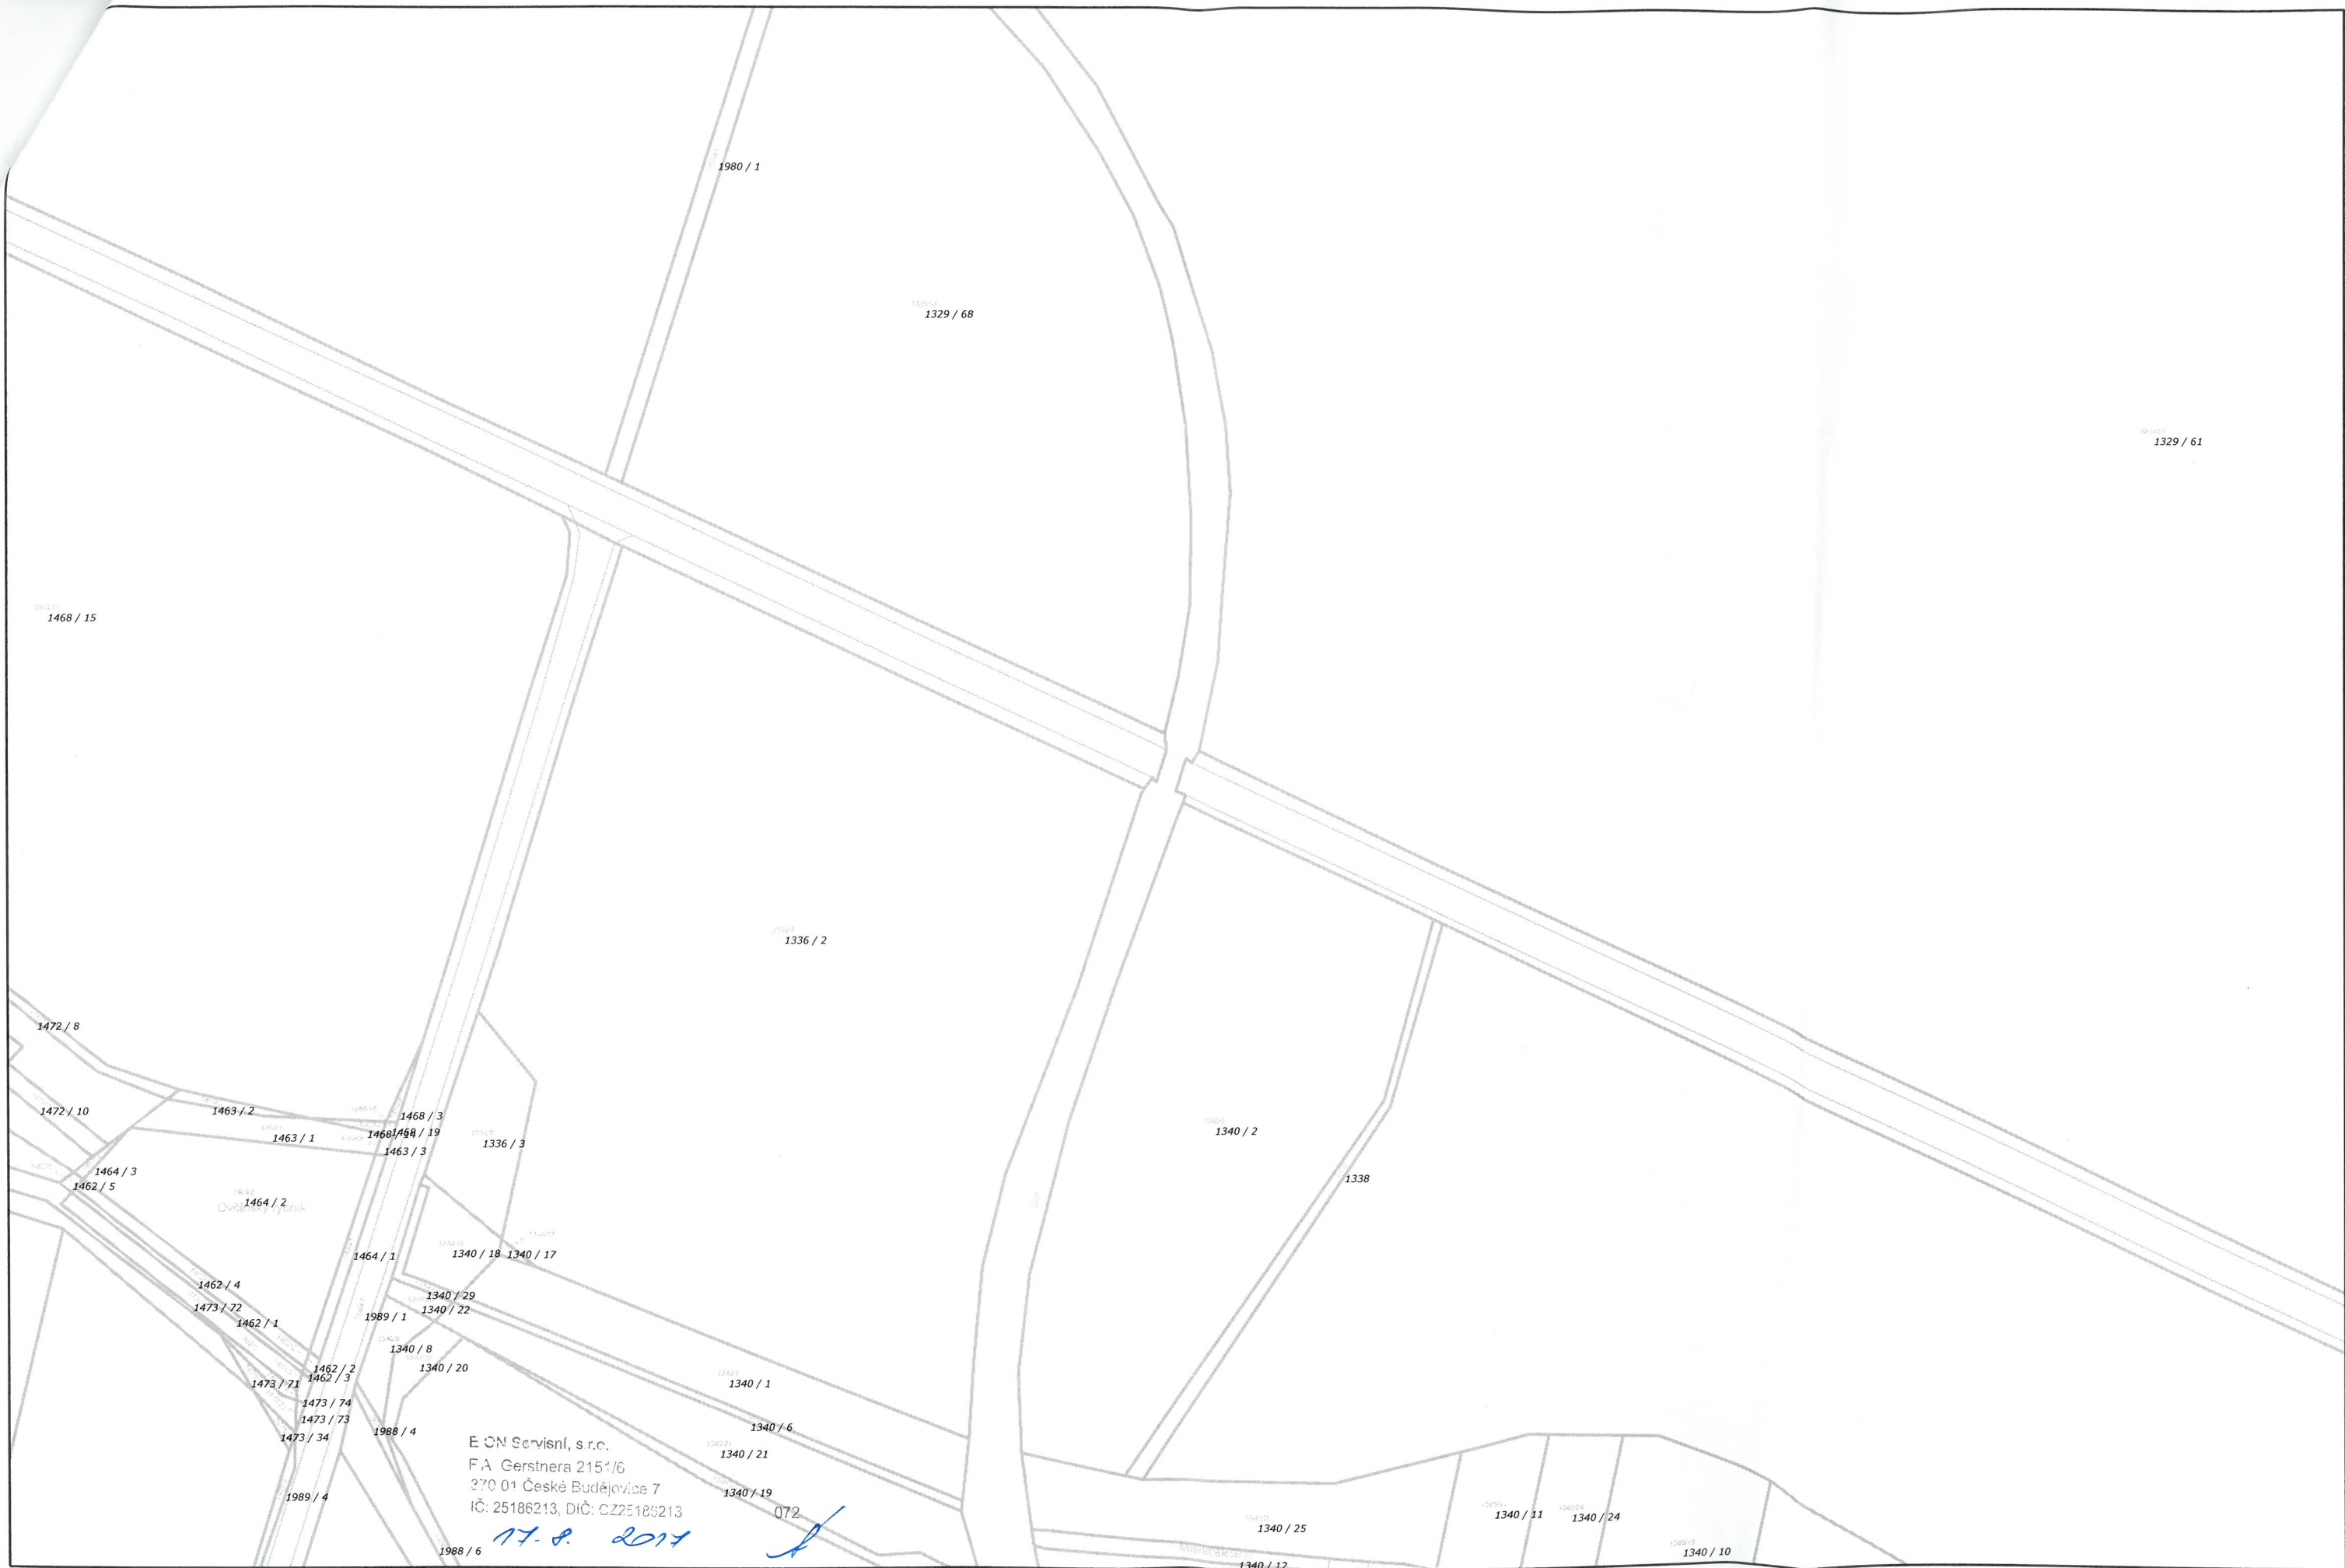

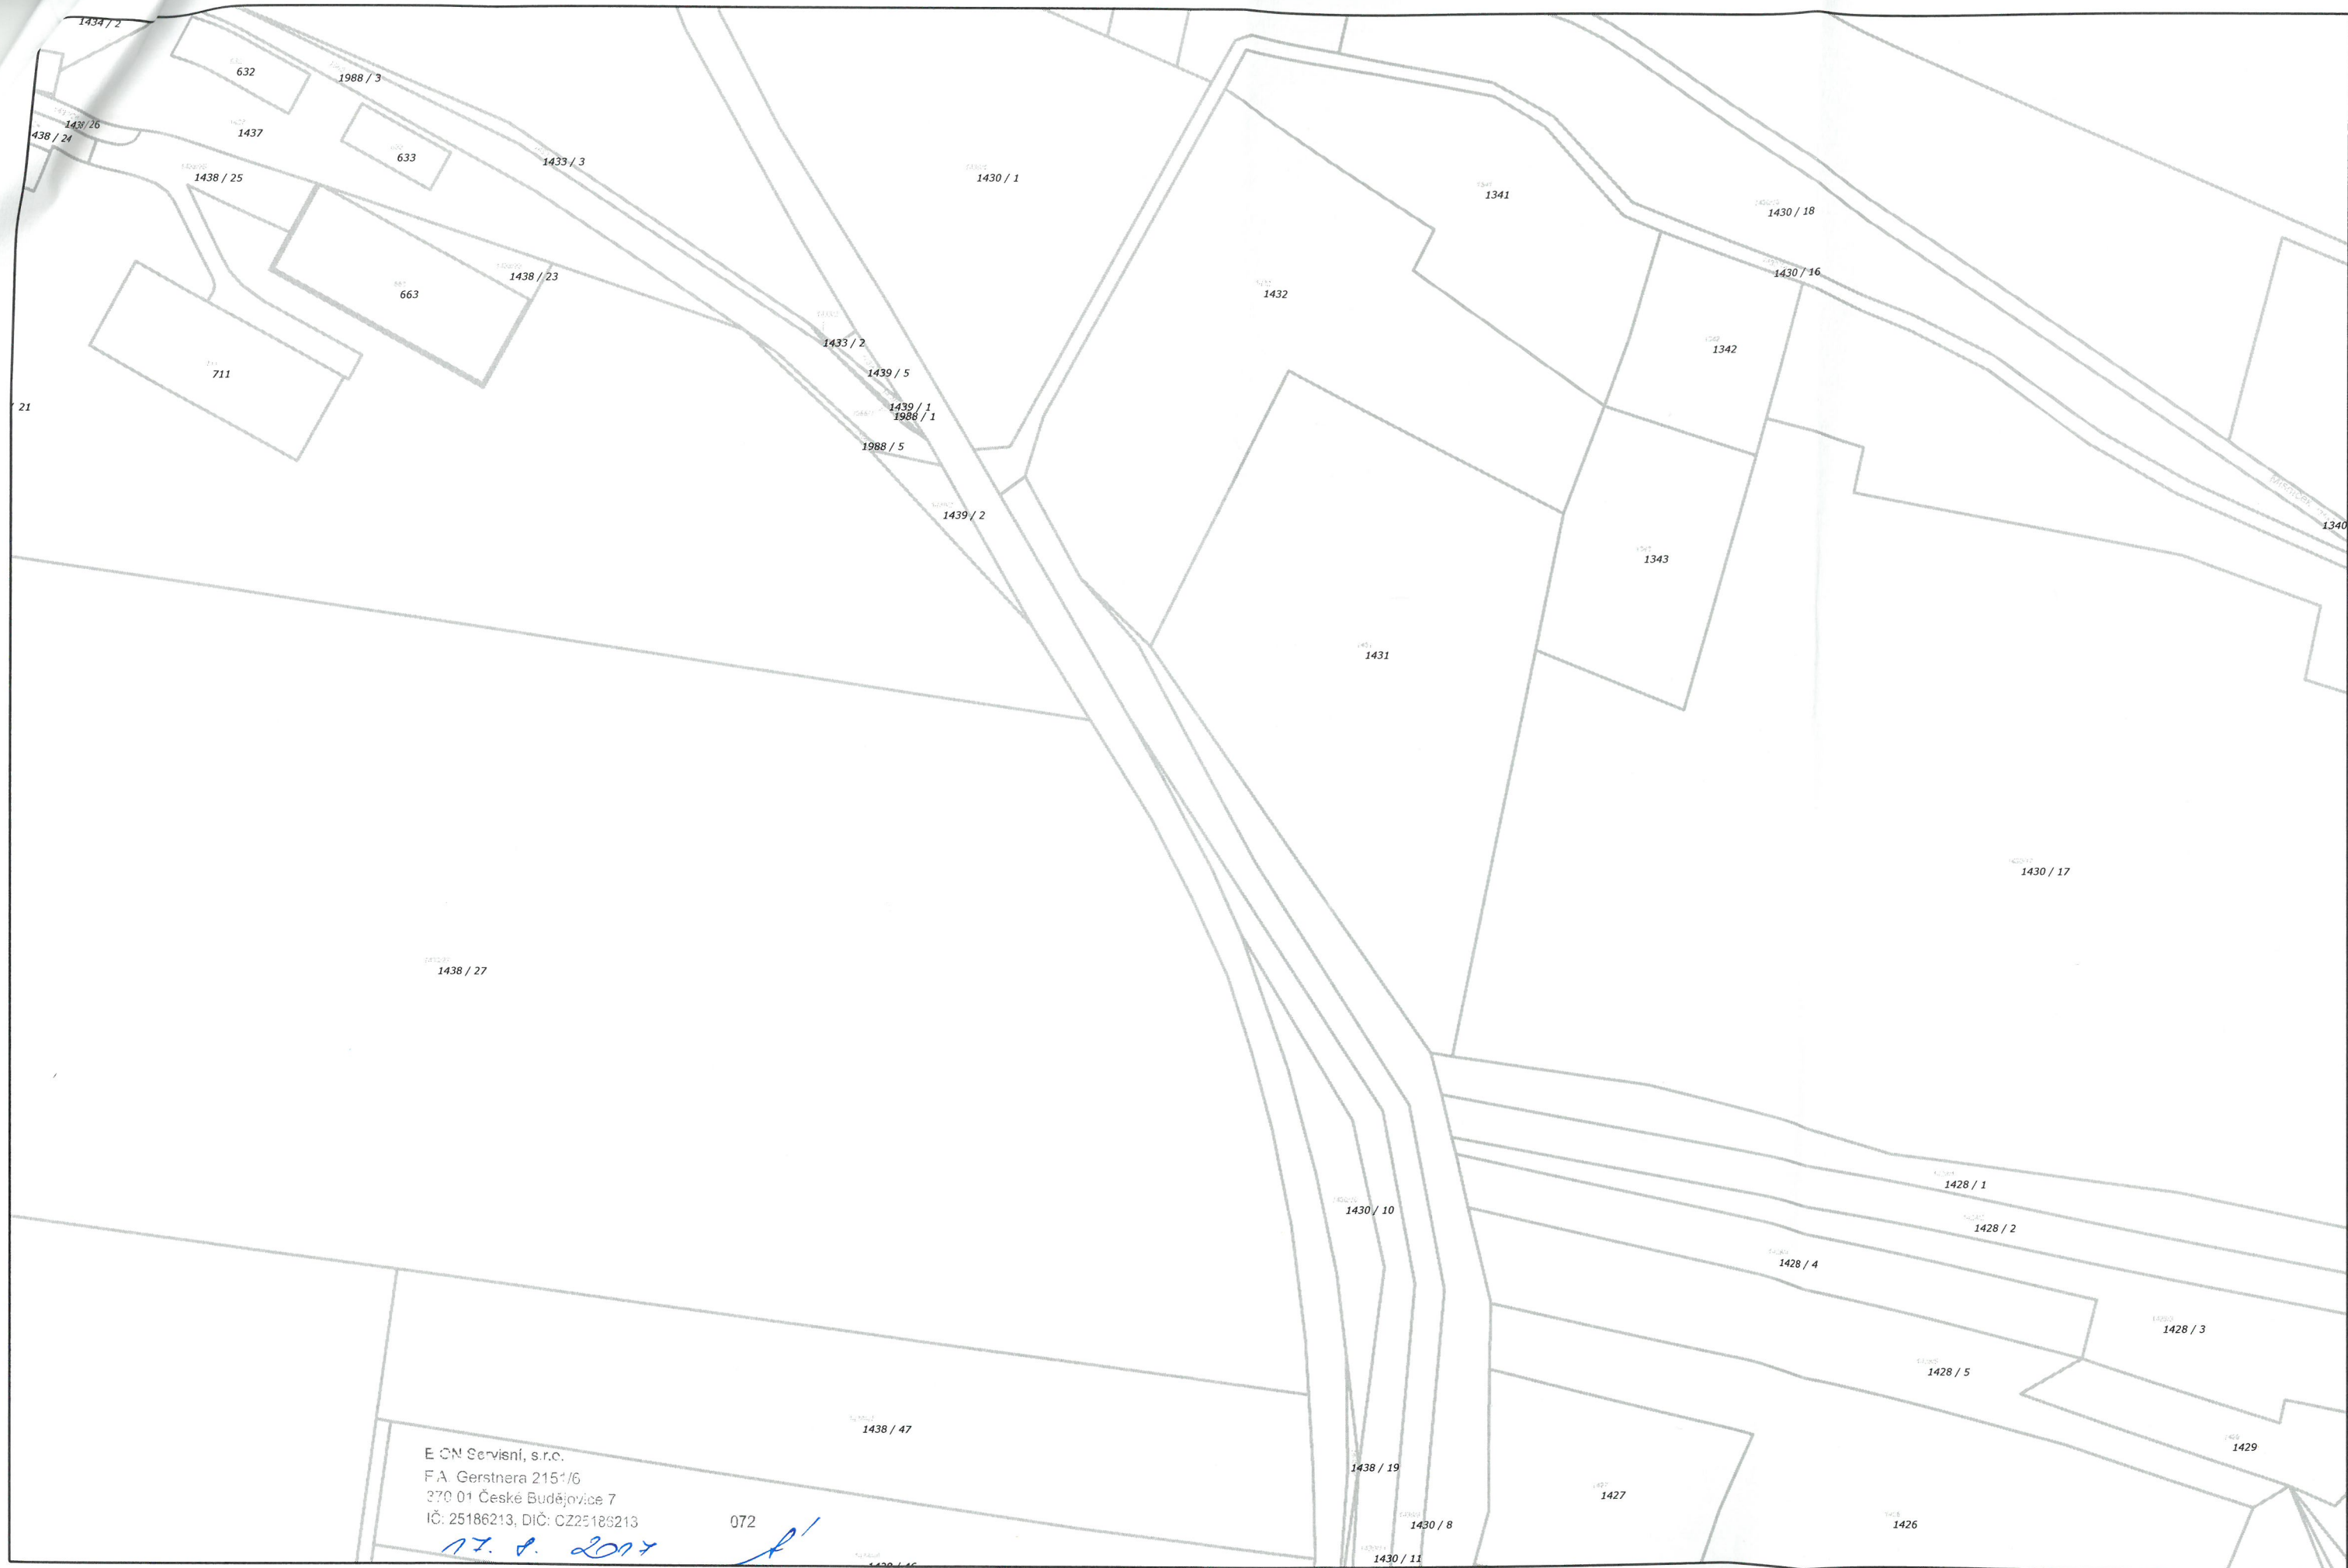

E.ON Česká republika, s.r.o., F. A. Gerstnera 2151/6, 370 01 České Budějovice

TMS Projekt s.r.o.
Lucie Kašparová
Wenzigova 8 8/106
30100 Plzeň

E.ON Česká republika, s.r.o.

Regionální správa zemního
plynu
www.eon.cz

Jan Brom
T +420-38786-8168
jan.brom@eon.cz

Naše značka
J20898-16217066

01.12.2017

Souhlas se stavbou a činností v ochranném pásmu zařízení distribuční soustavy plynu ve vlastnictví E.ON Distribuce, a.s.

Toto vyjádření vydává společnost E.ON Česká republika, s.r.o. (dále jen ECZR) jednající jako zástupce společnosti E.ON Distribuce, a.s. (dále jen ECD).

ECZR byla předložena žádost o vyjádření ke stavbě a činnosti v ochranném pásmu (dále jen OP):

Plynovod VTL
Plynovod STL

Jedná se o akci: „Doplnění závor na přejezdech P1348 v km 23,017, P1360 v km 28,552 a P 1367 v km 33,149 na trati Březnice Strakonice“. K zásahům do OP dochází v místě stavby, katastrální území, parc. č.: KÚ Sedlice u Blatné (746894), Blatná (605247), Hněvkov u Mačkova (689726), Němčice u Sedlice (746, žadatelem vyznačené zájmové území.

ECZR jako zástupce ECD souhlasí s provedením výše uvedené akce v OP zařízení distribuční soustavy plynu při splnění těchto podmínek:

- 1) V OP plynového zařízení budou při realizaci uděleného souhlasu přiměřeně dodrženy podmínky dle § 68 odst. 3 zák. č. 458/2000 Sb., v platném znění, kde se konstatuje, že v OP plynových zařízení je zakázáno provádět činnosti, které by ve svých důsledcích mohly ohrozit toto zařízení, jeho spolehlivost a bezpečnost provozu.
- 2) Zakreslení plynárenského zařízení vyskytujícího se v zájmovém území do všech vyhotovení prováděcí dokumentace a jeho vyznačení dobře viditelným způsobem přímo v terénu. Jedná se zejména o místa

Sídlo společnosti:
F.A. Gerstnera 2151/6
České Budějovice 7
370 01 České Budějovice
Společnost je zapsána
v Obchodním rejstříku
vedeném Krajským soudem
v Českých Budějovicích,
oddíl C., vložka 15066
IČ: 257 33 591
DIČ: 25733591

křížení či souběhu trasy vedení s trasou pohybu mechanizace, s trasou vedení výkopů a podobně tak, aby pracující na staveništi byli o hranicích ochranného pásma trvale informováni.

- 3) Objednání přesného vytýčení trasy vedení v terénu provozovatelem zařízení a to nejméně 14 dnů před zahájením prací v bezpečnostním pásmu plynárenského zařízení. V případě, že nebude možné trasu plynovodu bezpečně určit pomocí vytyčovacího zařízení, je investor zemních prací povinen provést v nezbytném rozsahu ruční odkrytí plynovodu na určených místech podle pokynů zaměstnanců ECZR pro jednoznačné stanovení jeho polohy. **Vytýčení plynovodu a katodové ochrany zajistí** Stanislav Zabranský, tel.: 38253-8540, email: stanislav.zabransky@eon.cz.
- 4) Prokazatelné seznámení pracovníků konajících výkopové práce s uložením plynárenského zařízení a jejich upozornění na to, že při práci musí dbát na maximální opatrnost a v ochranném pásmu nesmí používat žádné mechanizační prostředky a nevhodné pracovní nástroje (hloubící stroje, sbíječky apod.).
- 5) Provádění vlastních výkopových prací a zásypu v souladu s ČSN 73 3050 (NTP a STP - zapískování potrubí, materiál bez ostrých hran, VTP – zásyp prosátou zeminou nebo kopaným pískem).
- 6) Vhodné zabezpečení odkrytého plynovodu a souvisejícího zařízení do doby zásypu, aby nedošlo k jeho poškození. Další podmínky pro zabezpečení našeho zařízení si vyhrajujeme při vytýčení nebo po jeho odkrytí.
- 7) Vyřešení způsobu provedení případných křížovatek a souběhů uvažované stavby s plynárenským zařízením v projektové dokumentaci a musí odpovídat ČSN EN 1594, TPG 702 04, ČSN EN 12 186, TPG 605 02, ČSN EN 12 007-1,2,3,4, TPG 702 01 a 03, ČSN 73 6005, TPG 920 21 a souvisejícím předpisům pro umístění objektů a provádění zemních prací.
- 8) Přizvání zástupce ECZR ke kontrole křížovatek a souběhů před záhozem výkopu. O kontrole bude proveden zápis. Při nedodržení této podmínky, budou poruchy vzniklé na zařízení odstraňovány na náklady investora stavby.
- 9) Po skrytí stávajícího terénu nad plynovodem, před navedením nových konstrukčních vrstev, budou přizváni zástupci Regionální správy sítě plynu ke kontrole neporušenosti sítě. O kontrole bude proveden zápis.
- 10) Po konečných úpravách nad plynovodem, nesmí dojít ke snížení ani navýšení nivelety terénu.
- 11) Řešení případných přeložek plynárenského zařízení dle §70 zákona 458/2000 Sb. v platném znění, po předchozí dohodě s oddělením Rozvoje a výstavby plynu ECZR a technikem RS plynu.

- 12) Uhrazení veškerých nákladů na práce vyvolané stavbou investorem akce, není-li písemnou dohodou stanoveno jinak.
- 13) V projektové dokumentaci a při stavbě budou respektovány podmínky uvedené ve vyjádření o existenci zařízení distribuční soustavy v provozování ECZR a podmínkách práce v jeho blízkosti.
- 14) Neprodlené ohlášení jakéhokoliv poškození plynárenského zařízení v provozování ECZR na telefonní čísla **1239**.

Kontakty správců zařízení:

VTL	Regionální správa zemního plynu, Jan.Brom, tel.: 38610-8168, email: jan.brom@eon.cz
STL, NTL	Regionální správa zemního plynu, Antonín Straka, tel.: 38343-4780, email: antonin.straka@eon.cz

V případě nedodržení vzdáleností a podmínek dle norem a platných právních předpisů, nesouhlasíme po ukončení stavby s její kolaudací.

S přátelským pozdravem

E.ON Česká republika, s.r.o.

e-on
E.ON Česká republika, s.r.o.
Gerstnera 2151/6
České Budějovice 7
370 01 České Budějovice

031



E.ON Servisní, s.r.o., F. A. Gerstnera 2151/6, 370 01 České Budějovice

TMS Projekt s.r.o.
Lucie Kašparová
Wenzigova 8/79
30100 Plzeň

E.ON Servisní, s.r.o.

RCDS Písek
Vrcovická 2297
397 54 Písek
www.eon-distribuce.cz

Martina Nováková
T +420-38253-4541
martina.novakova2@eon.cz

Naše značka
M18391-16286421

Písek, 05.11.2018

**Vyjádření o existenci zařízení distribuční soustavy (plyn)
ve vlastnictví E.ON Distribuce, a.s. a podmínkách práce v jeho
blízkosti.**

Investor stavby: Správa železniční dopravní cesty, státní organizace
Název stavby: Doplnění závor na přejezdech P1348 v km 23,017,
P1360 v km 28,552 a P 1367 v km 33,149 na trati
Březnice – Strakonice
Místo stavby: KÚ Sedlice u Blatné (746894), Blatná (605247),
Hněvkov u Mačkova (689726), Němčice u Sedlice,
žadatelem vyznačené zájmové území

Toto vyjádření slouží pro informaci o stávajícím zařízení distribuční soustavy plynu vlastněném a provozovaném společností E.ON Distribuce, a.s. a je vyjádřením pro územní a stavební řízení.


V zájmovém území výše uvedené stavby se nachází:

Plynovod VTL
Plynovod STL

Ke stavbě a činnosti v ochranných pásmech plynárenského zařízení a ke stavbě v bezpečnostních pásmech vysokotlakých plynárenských zařízení je investor povinen zajistit si písemný souhlas ve smyslu § 68 odst. 4 a § 69 odst. 3 zákona č. 458/2000 Sb., o podmínkách podnikání a výkonu státní správy v energetických odvětvích, v platném znění.

Souhlas se stavbou a činností v ochranném pásmu a souhlas se stavbou v bezpečnostním pásmu zařízení distribuční soustavy plynu uděluje E.ON Česká republika, s.r.o. (dále jen ECZR). S podáním žádosti o souhlas, prosím, předložte projektovou dokumentaci stavby s podrobným zákresem


Sídlo společnosti:
F.A. Gerstnera 2151/6
České Budějovice 7
370 01 České Budějovice
Společnost je zapsána
v Obchodním rejstříku
vedeném Krajským soudem
v Českých Budějovicích,
oddíl C., vložka 8464
IČ: 251 86 213
DIČ: CZ25186213

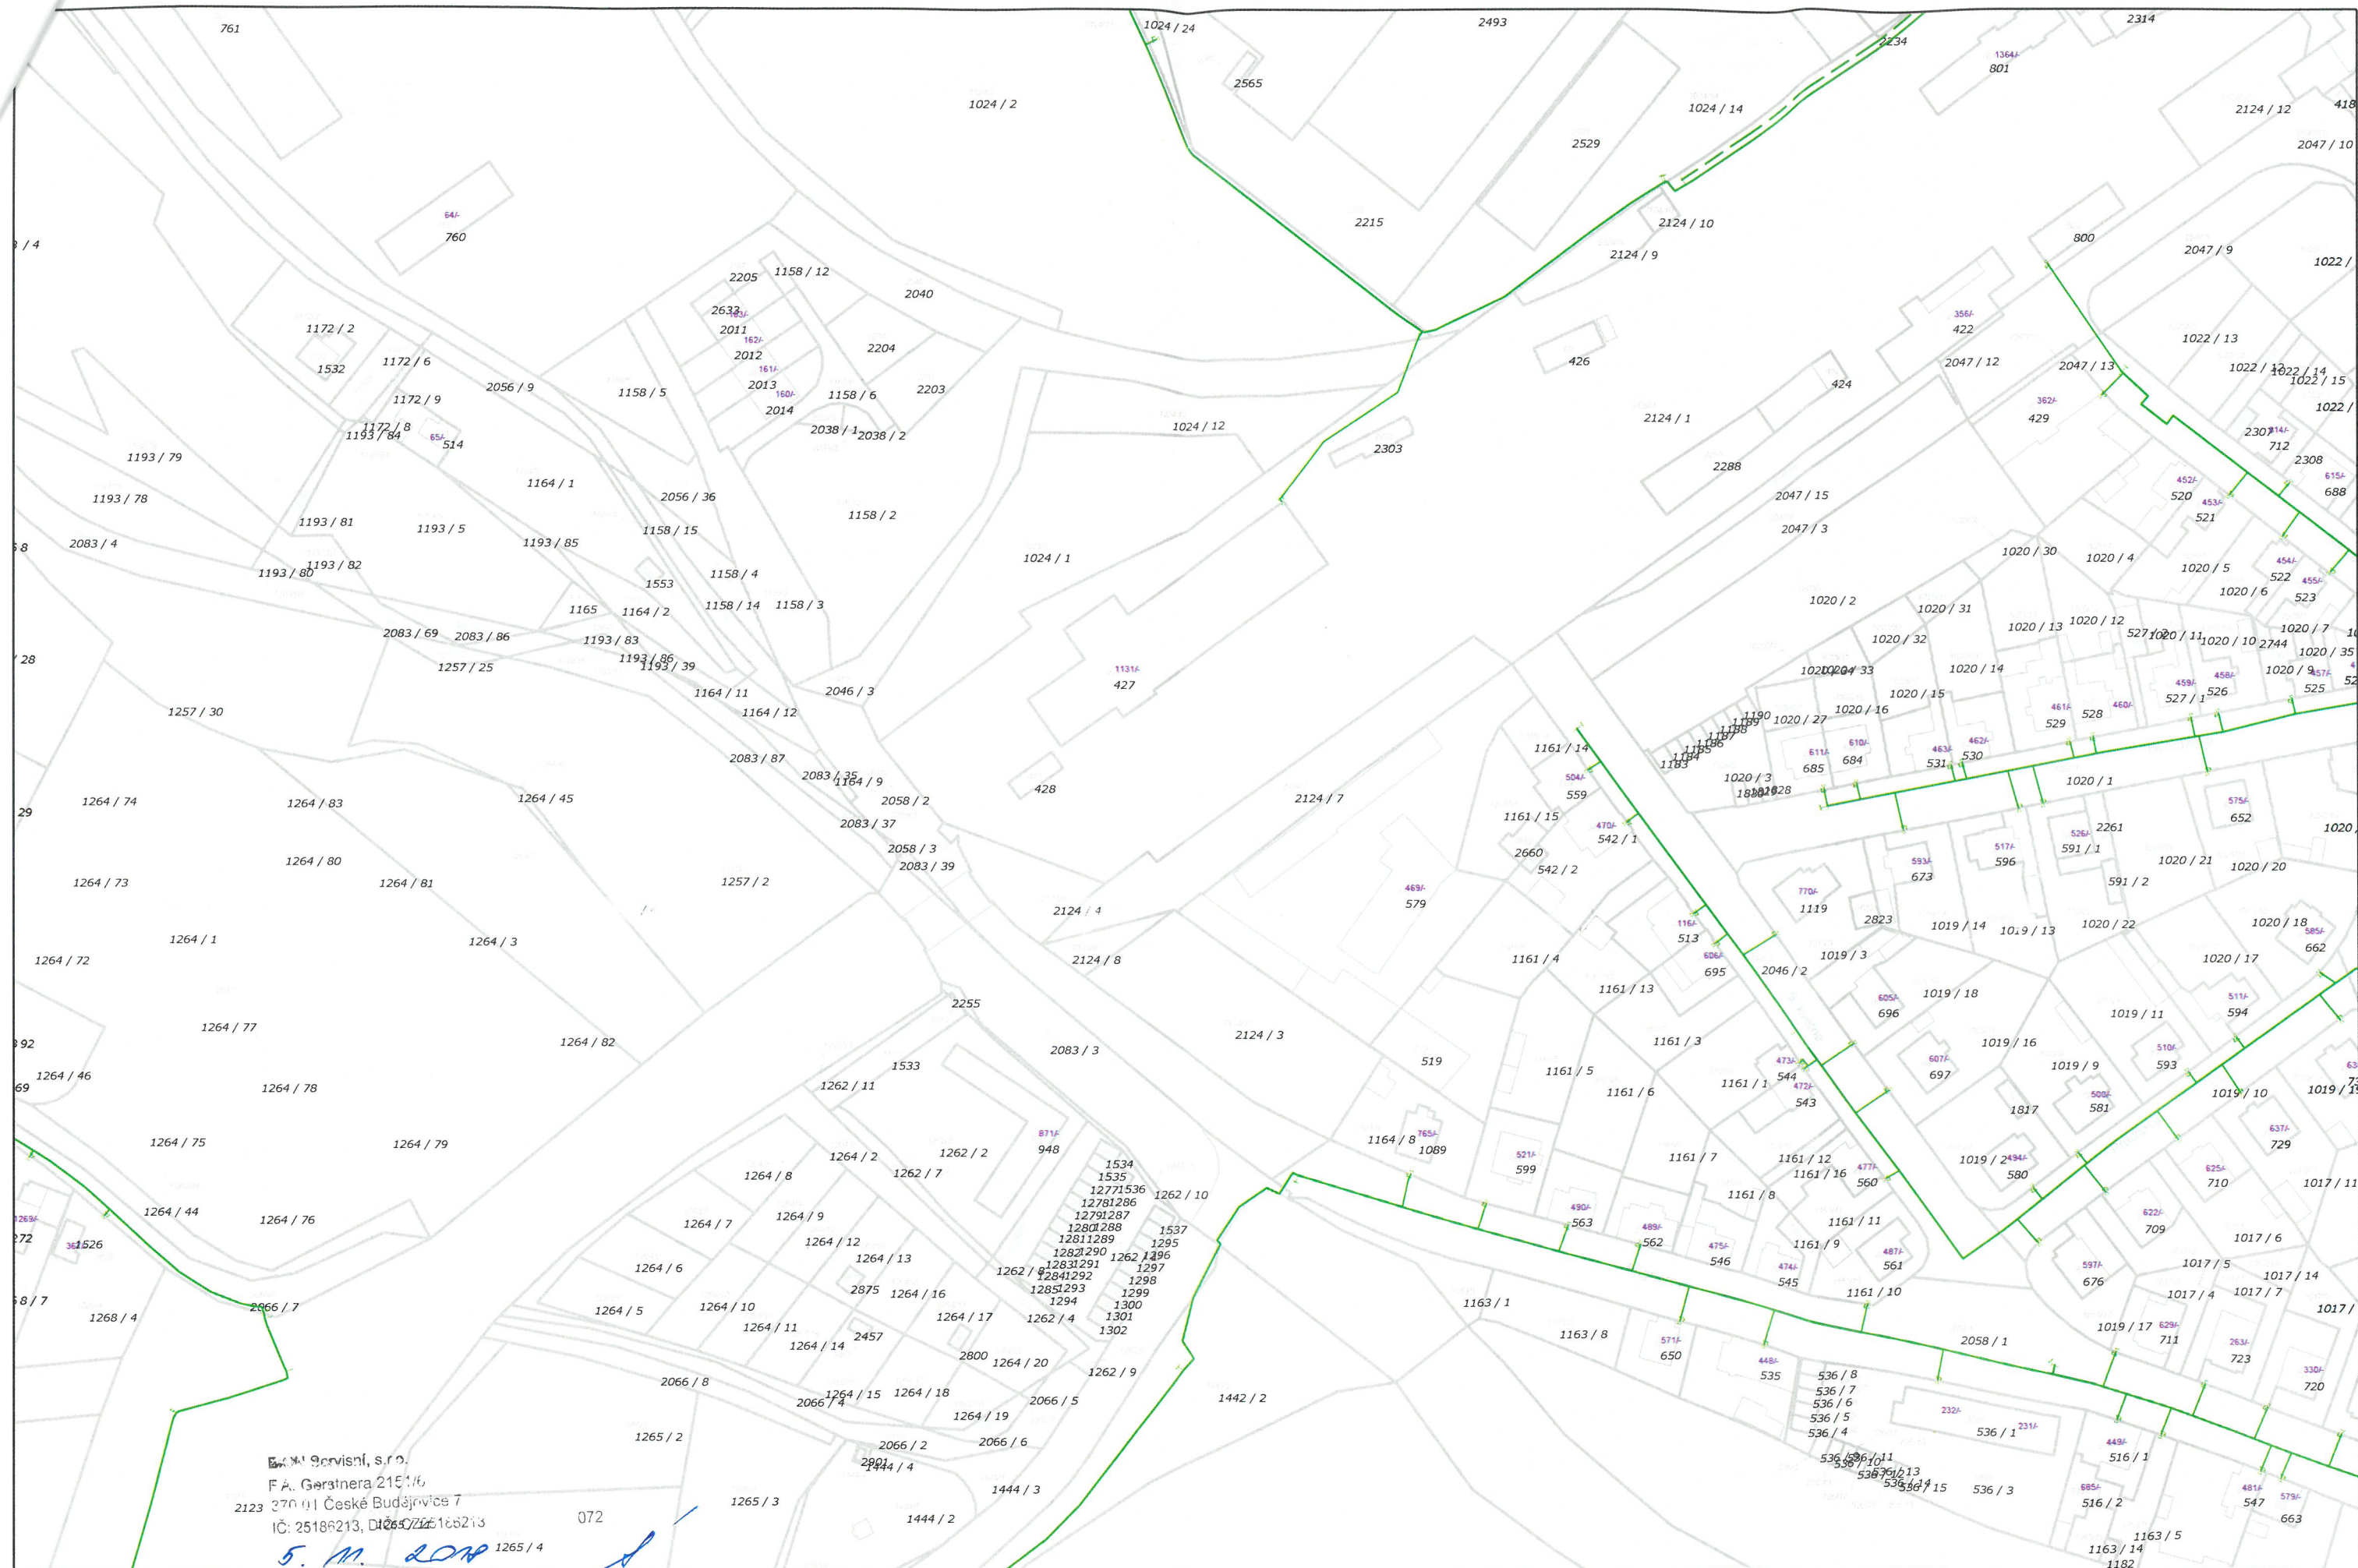

činno
nu za
(dále
ektovc



činnos
nu zaří
. (dále
ektovo

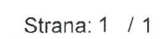

kt s.
arova
/79

řízen
buc

ezni
vor
28,
rako
latn
kov
ene


ajic
n sp
žem

ház

kéh
ens
68
vý

sta
sluji
uhl
ráka

1 /

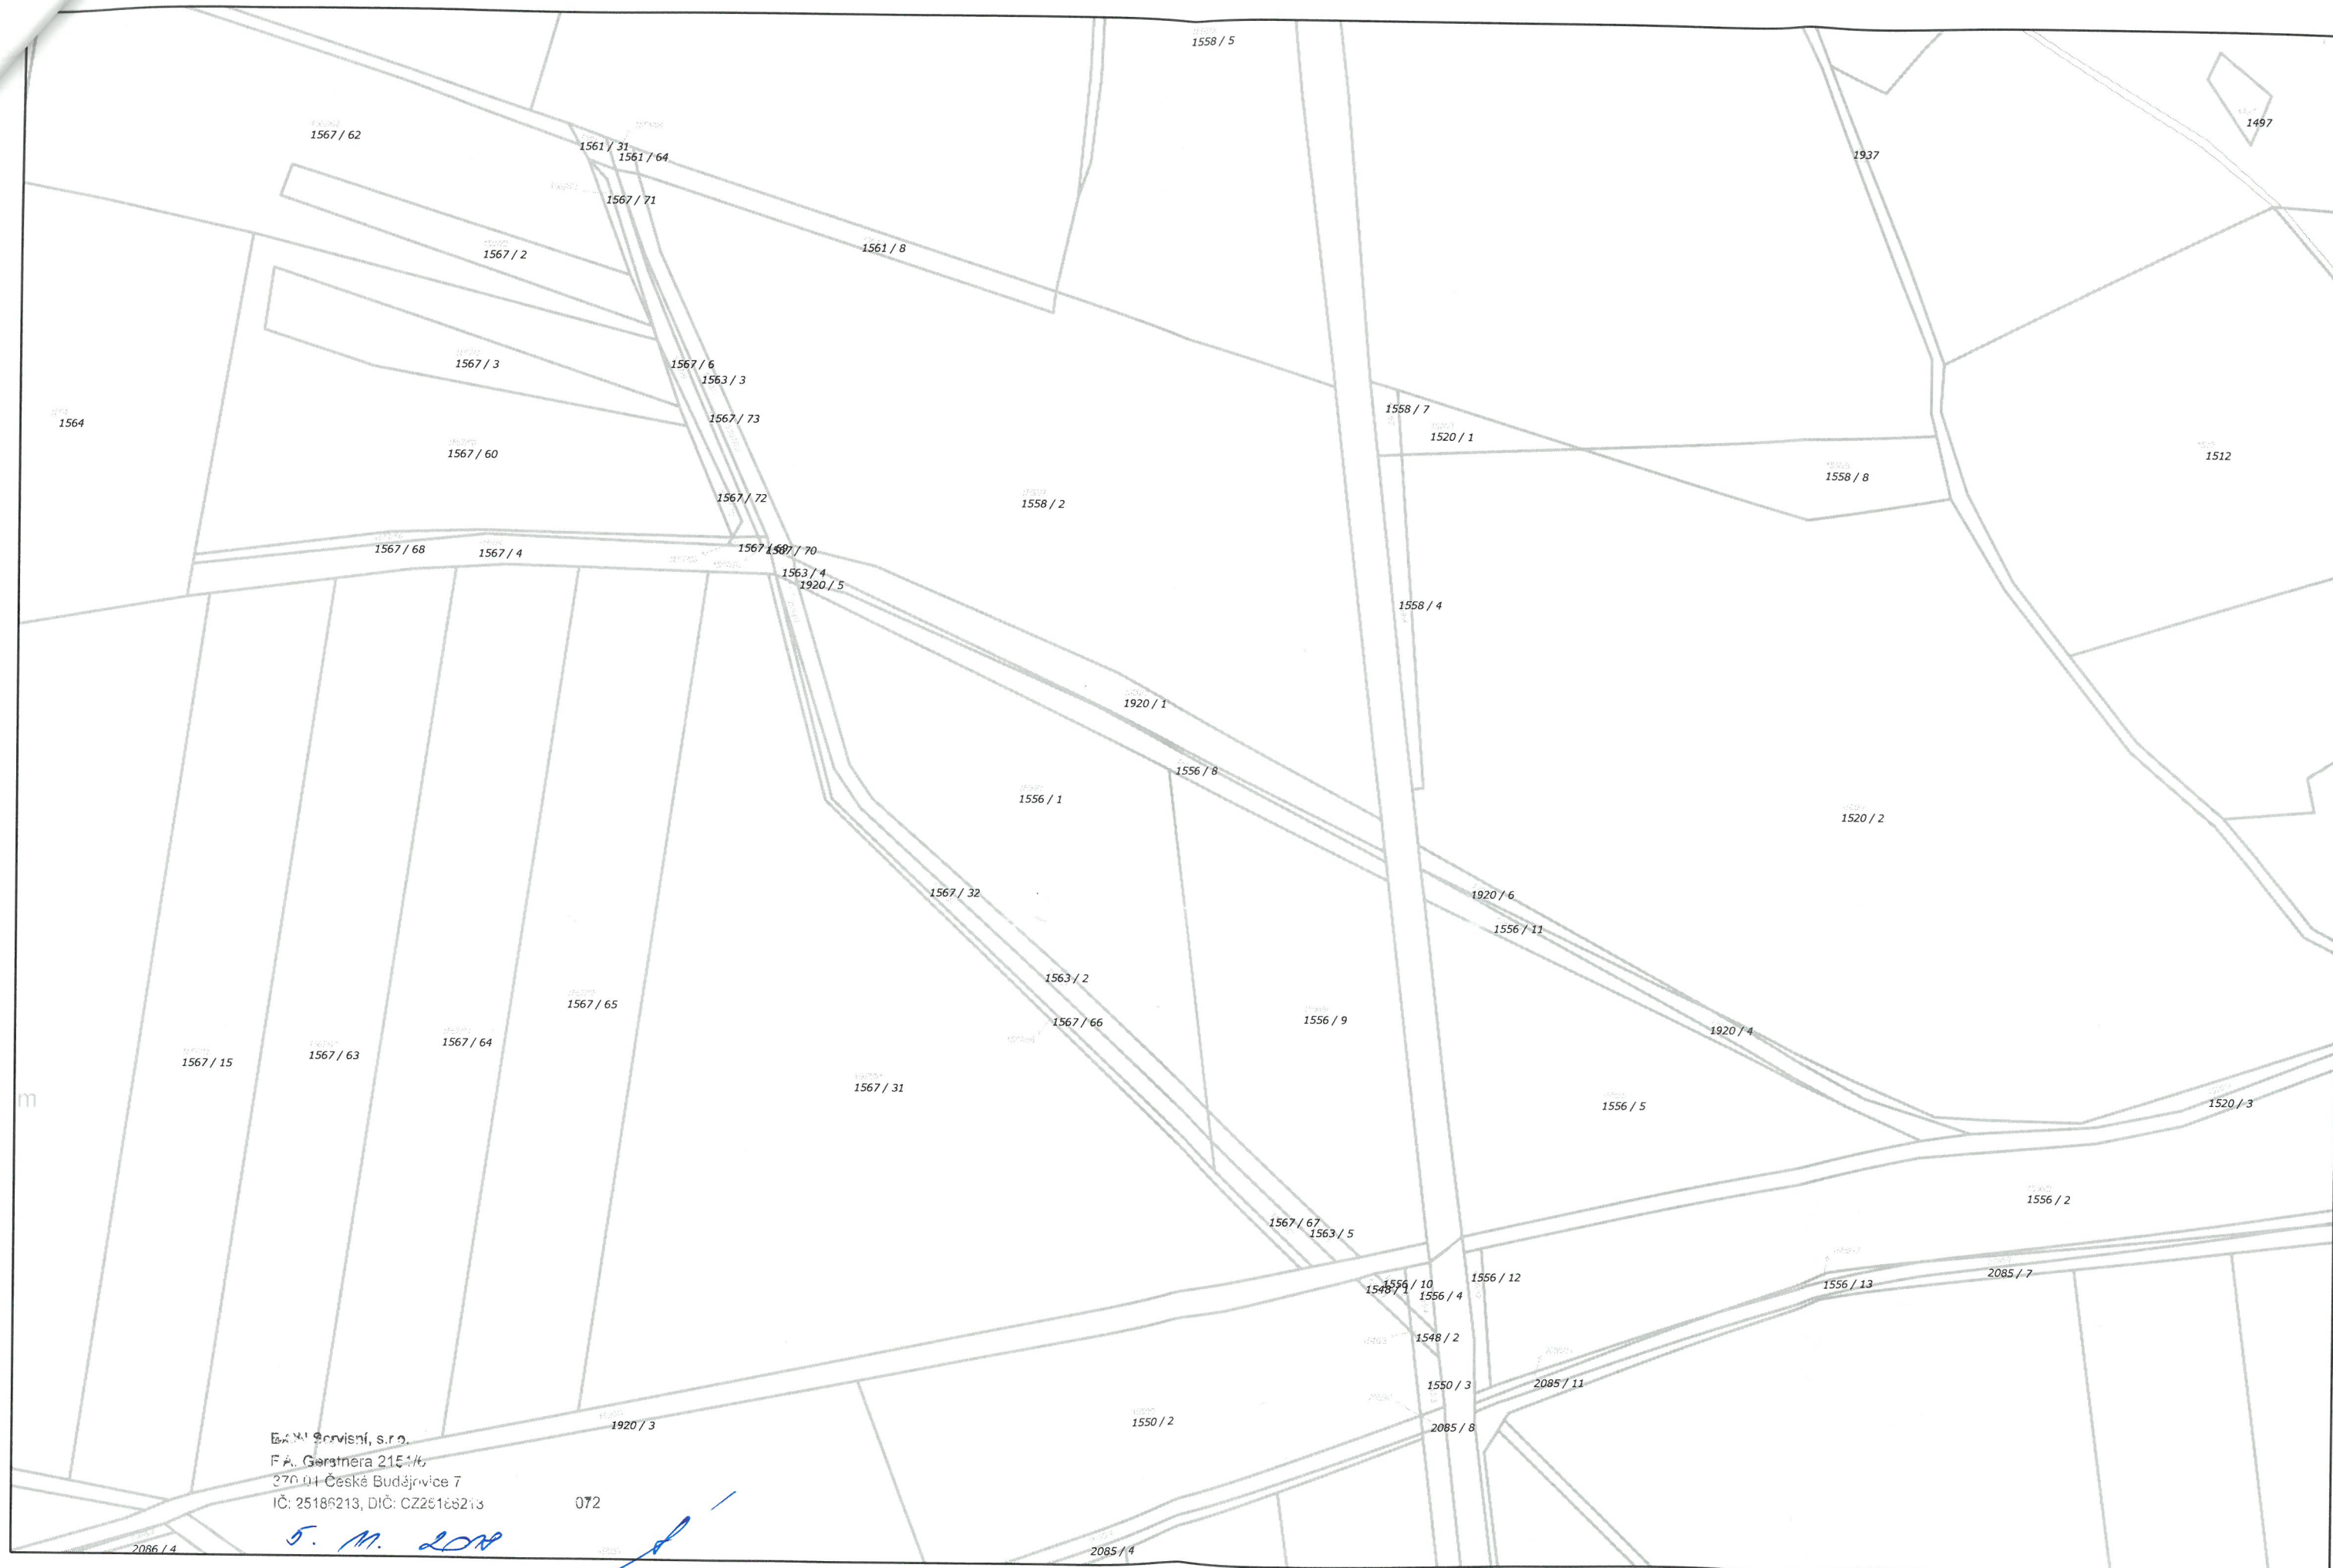

jekt s.1
šparová
va 8/79
eň

zařízení d
tribuce, a.

elezniční o
ávor na p
28,552 a
trakonice
latné (74
kova (68
ené zájmc

ajícím zař.
společnos
ení.


áží:

o zařízem
kých zaří
dst. 4 a §
onu státn.

bou
ON

em

o.
IČ:
DIČ:

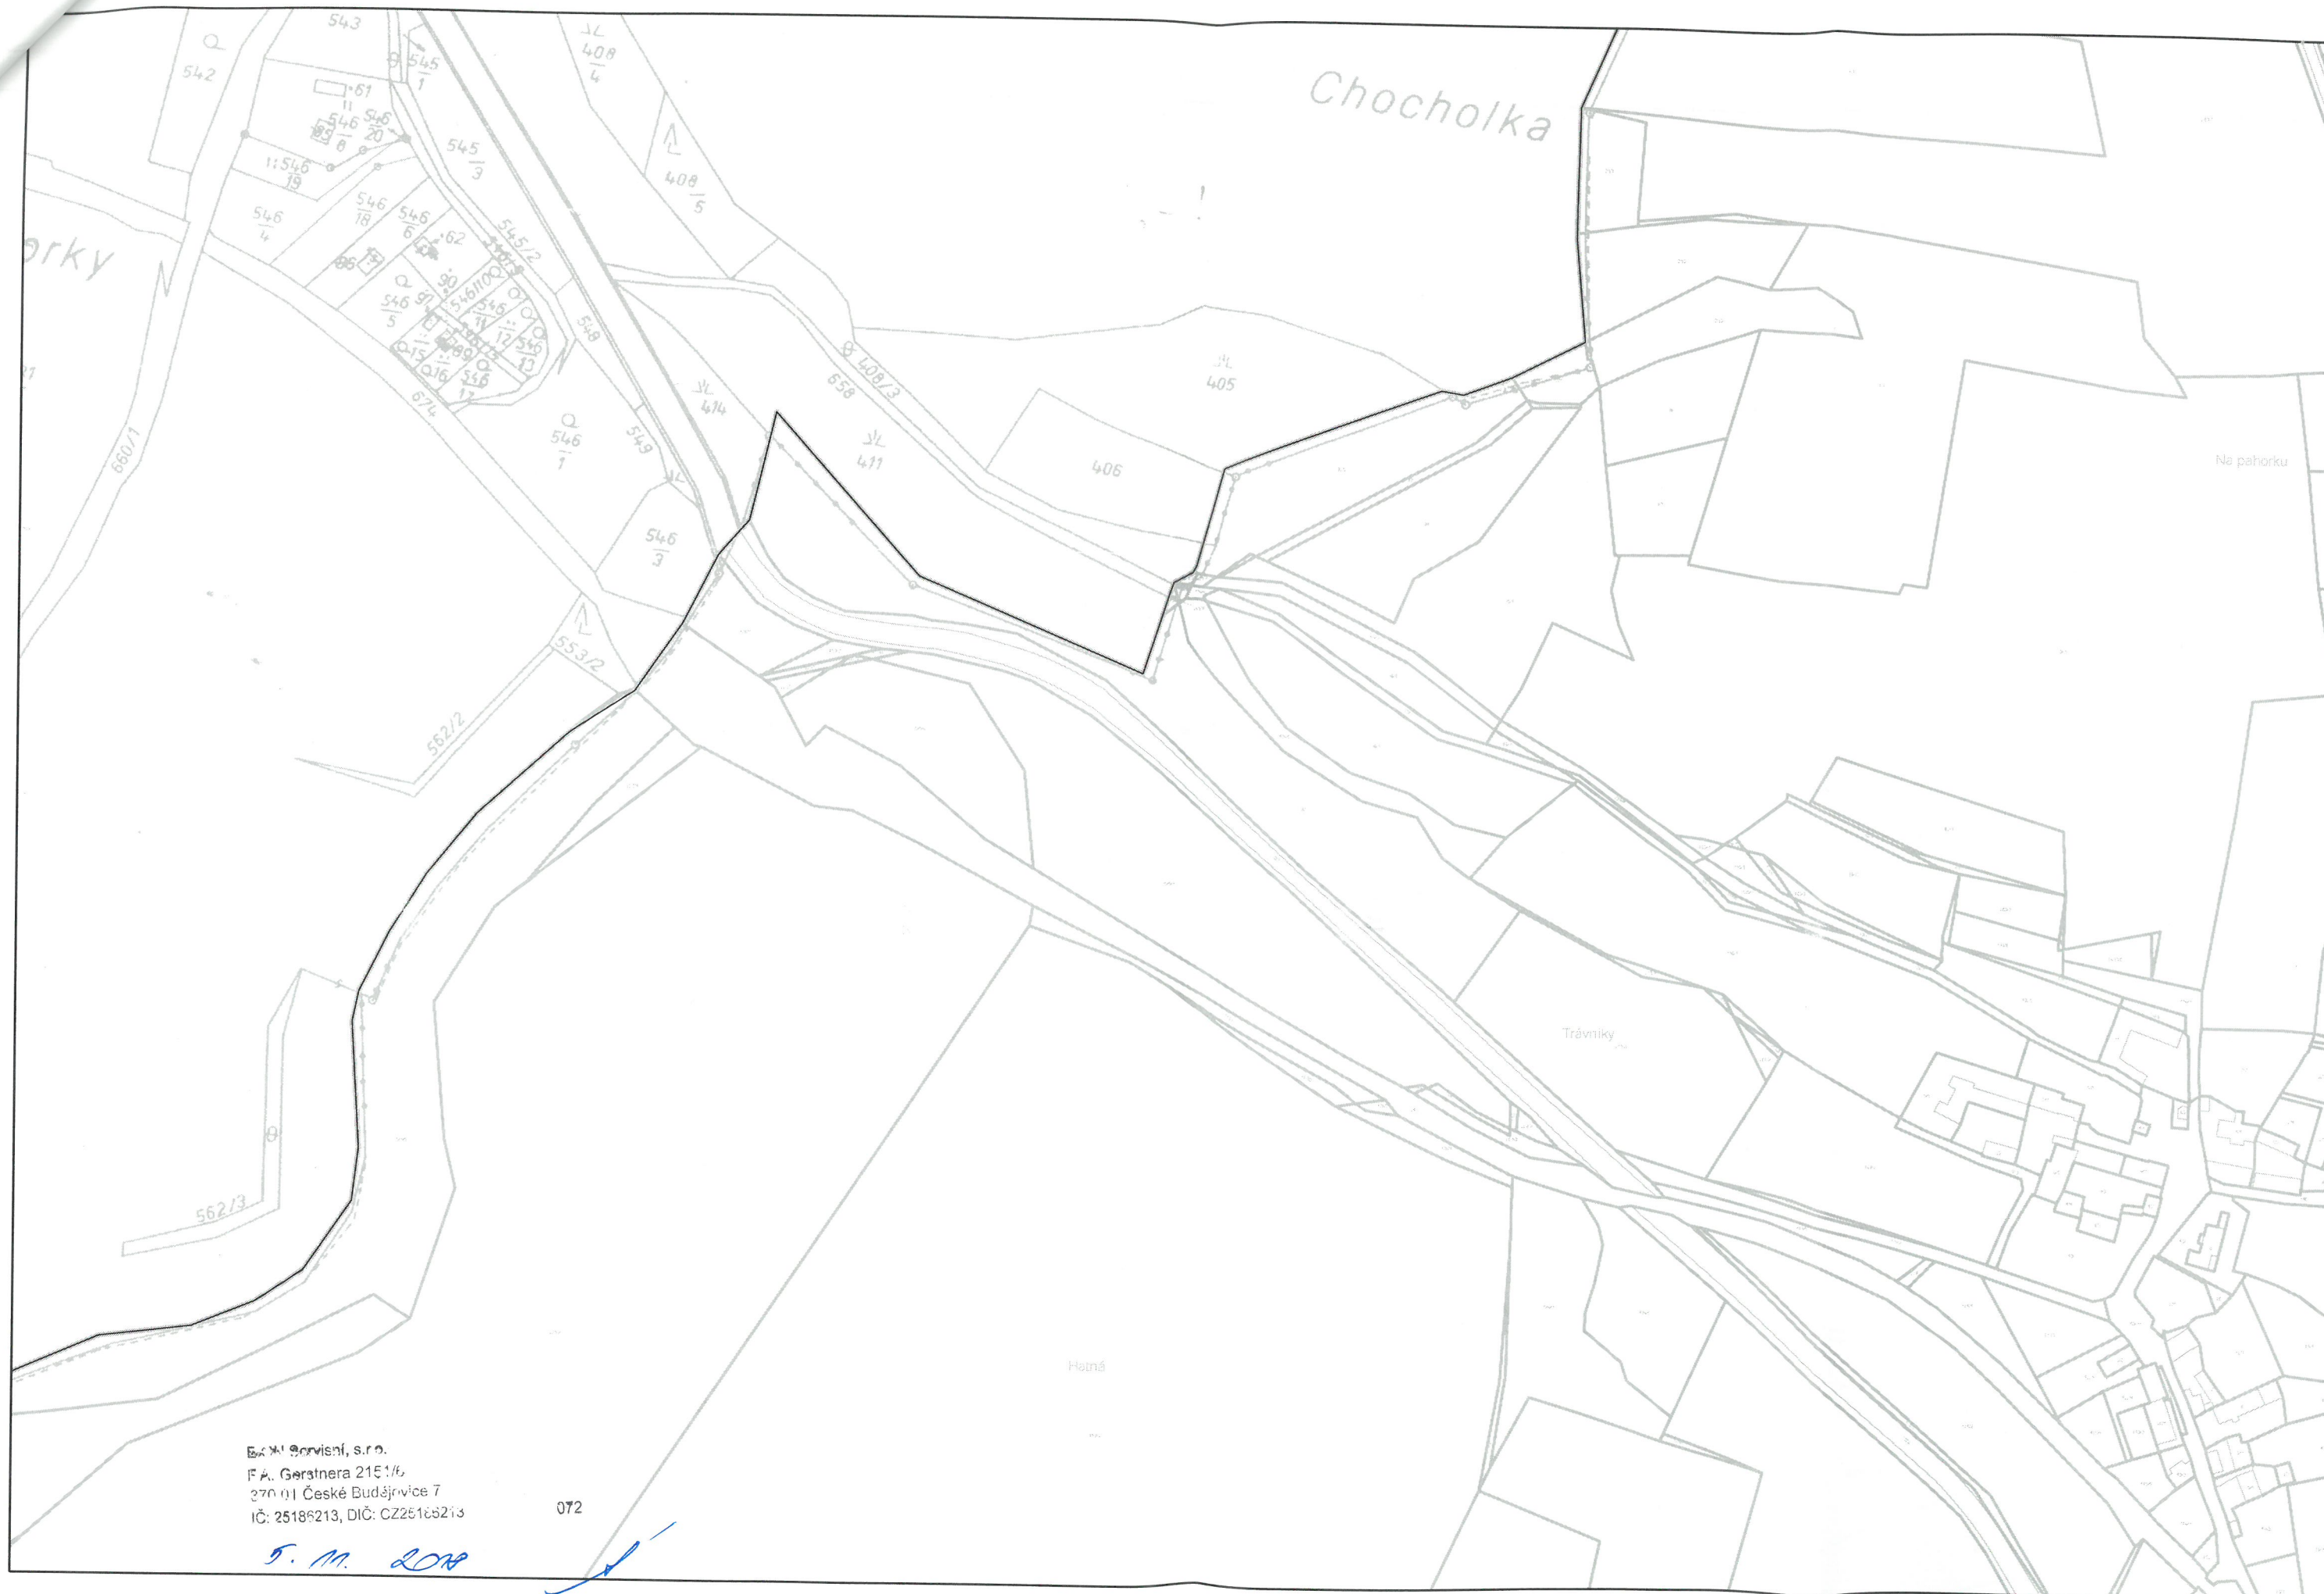

Ex. M. Šovinský, s.r.o.
F. A. Gerstnera 2151/6,
270 01 České Budějovice 7
IČ: 25185213, DIČ: CZ25185213

072

5. M. 2018


Projekt
ašparc
a 8/7
en

ci zař
Distri


va žel
nění za
v km
e – St
ice u E
u Mač
vyzna
ci o stá
zovane
vební
by se n


plynáre
ých ply
smyslu
odniká
ní.


a souhle
v plynu
žádosti
odrobn

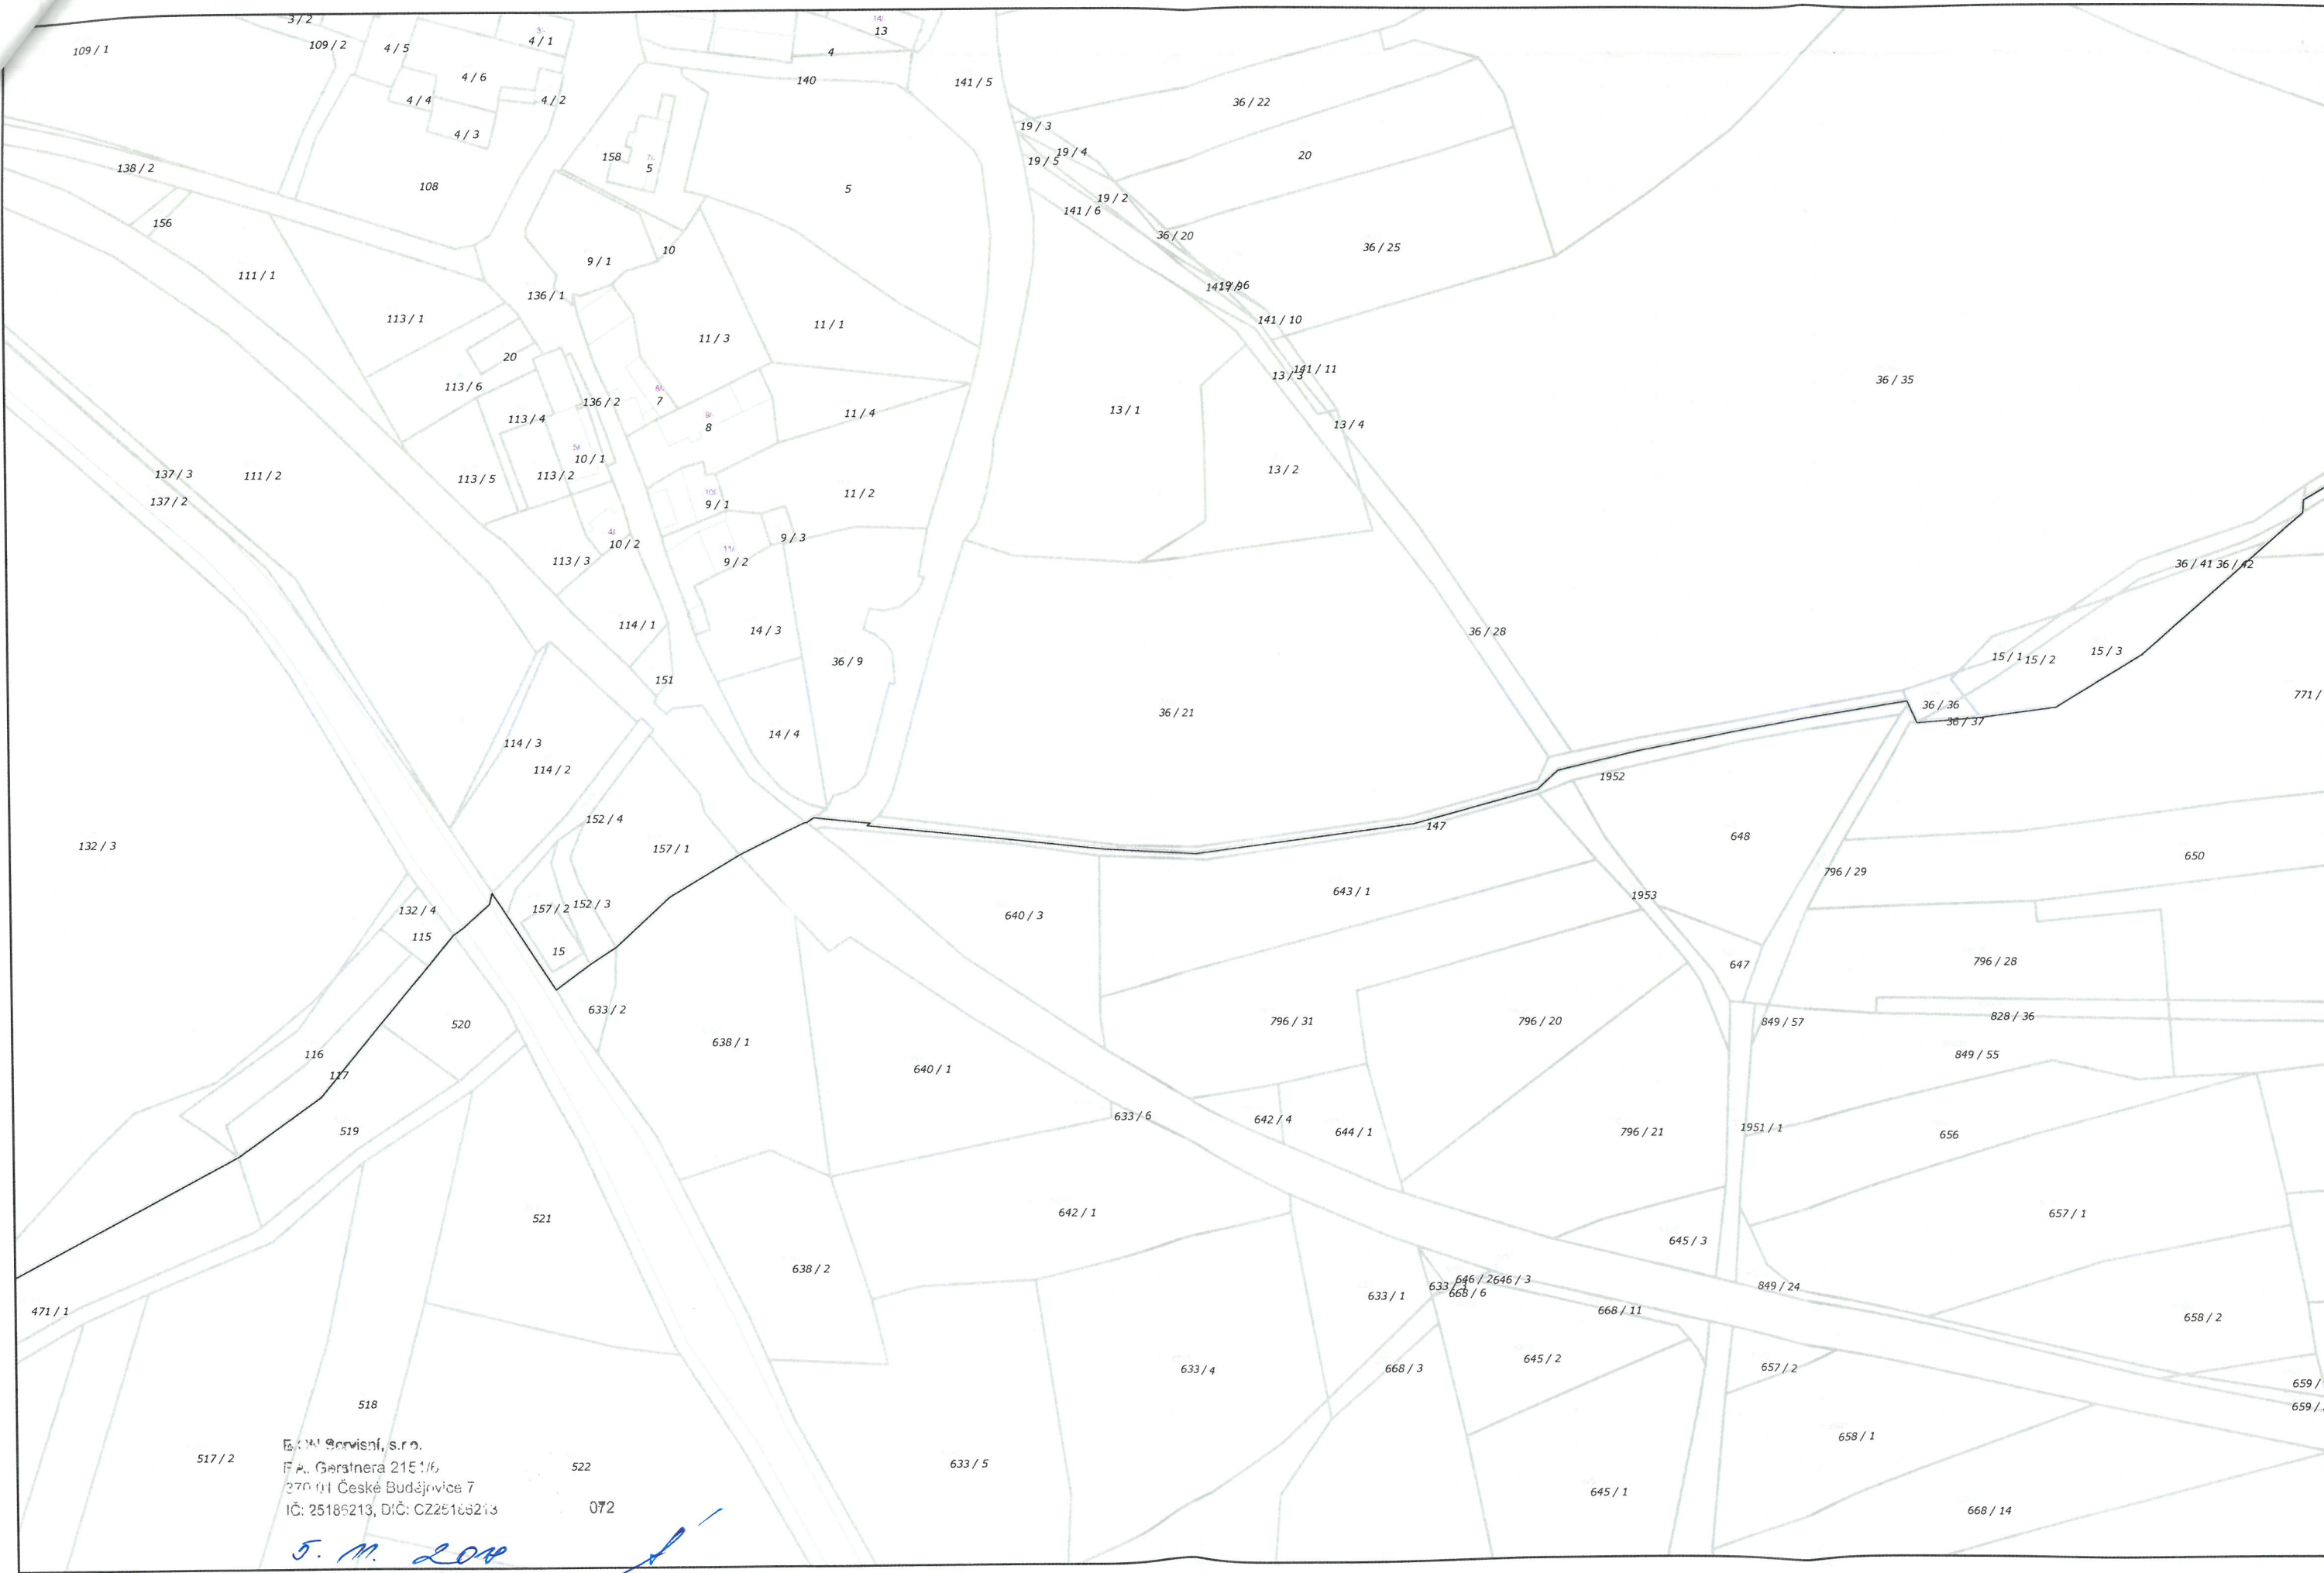

Projekt
Kašpara
ova 8/79
zeň
ci zař
Distrib
iva žele
nění záv
v km 2
e – Stra
ice u Bl
u Mačk
vyznač
i o stáv
zovanén
vební ři
y se nac
lynáren
ch plyna
myslu š
dnikání
í.
souhlas
plynu u
losti o s
trobným

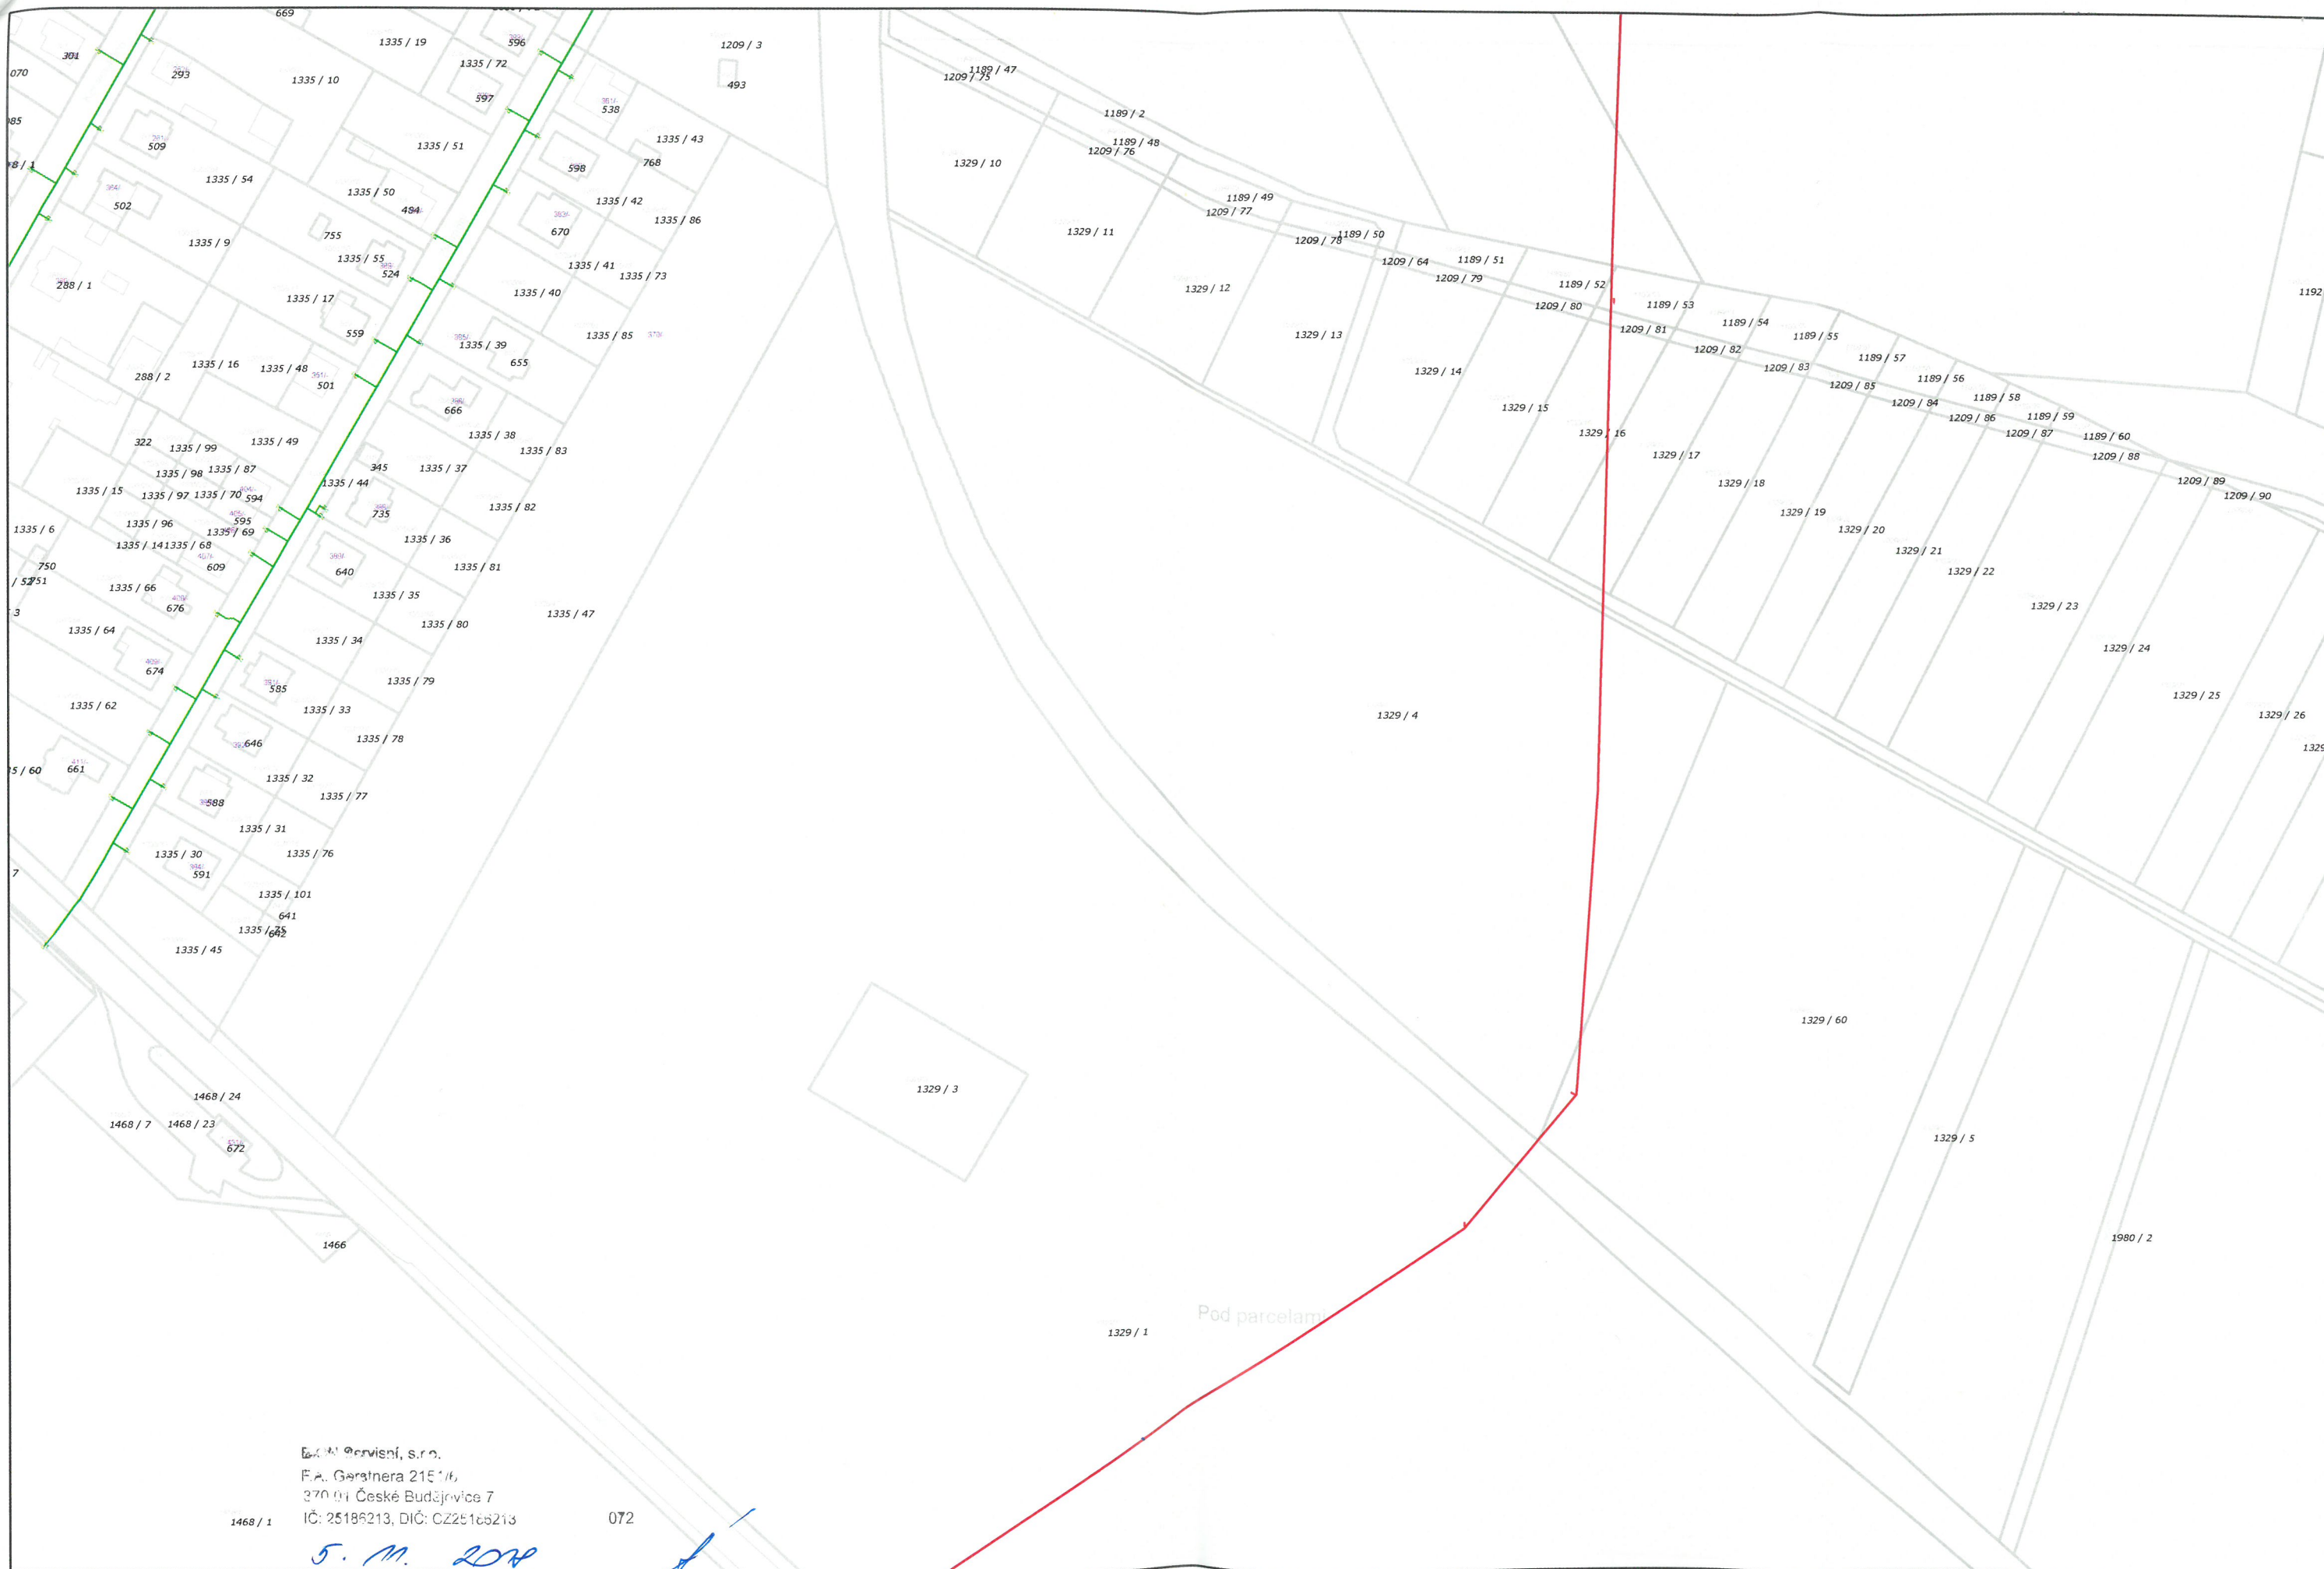

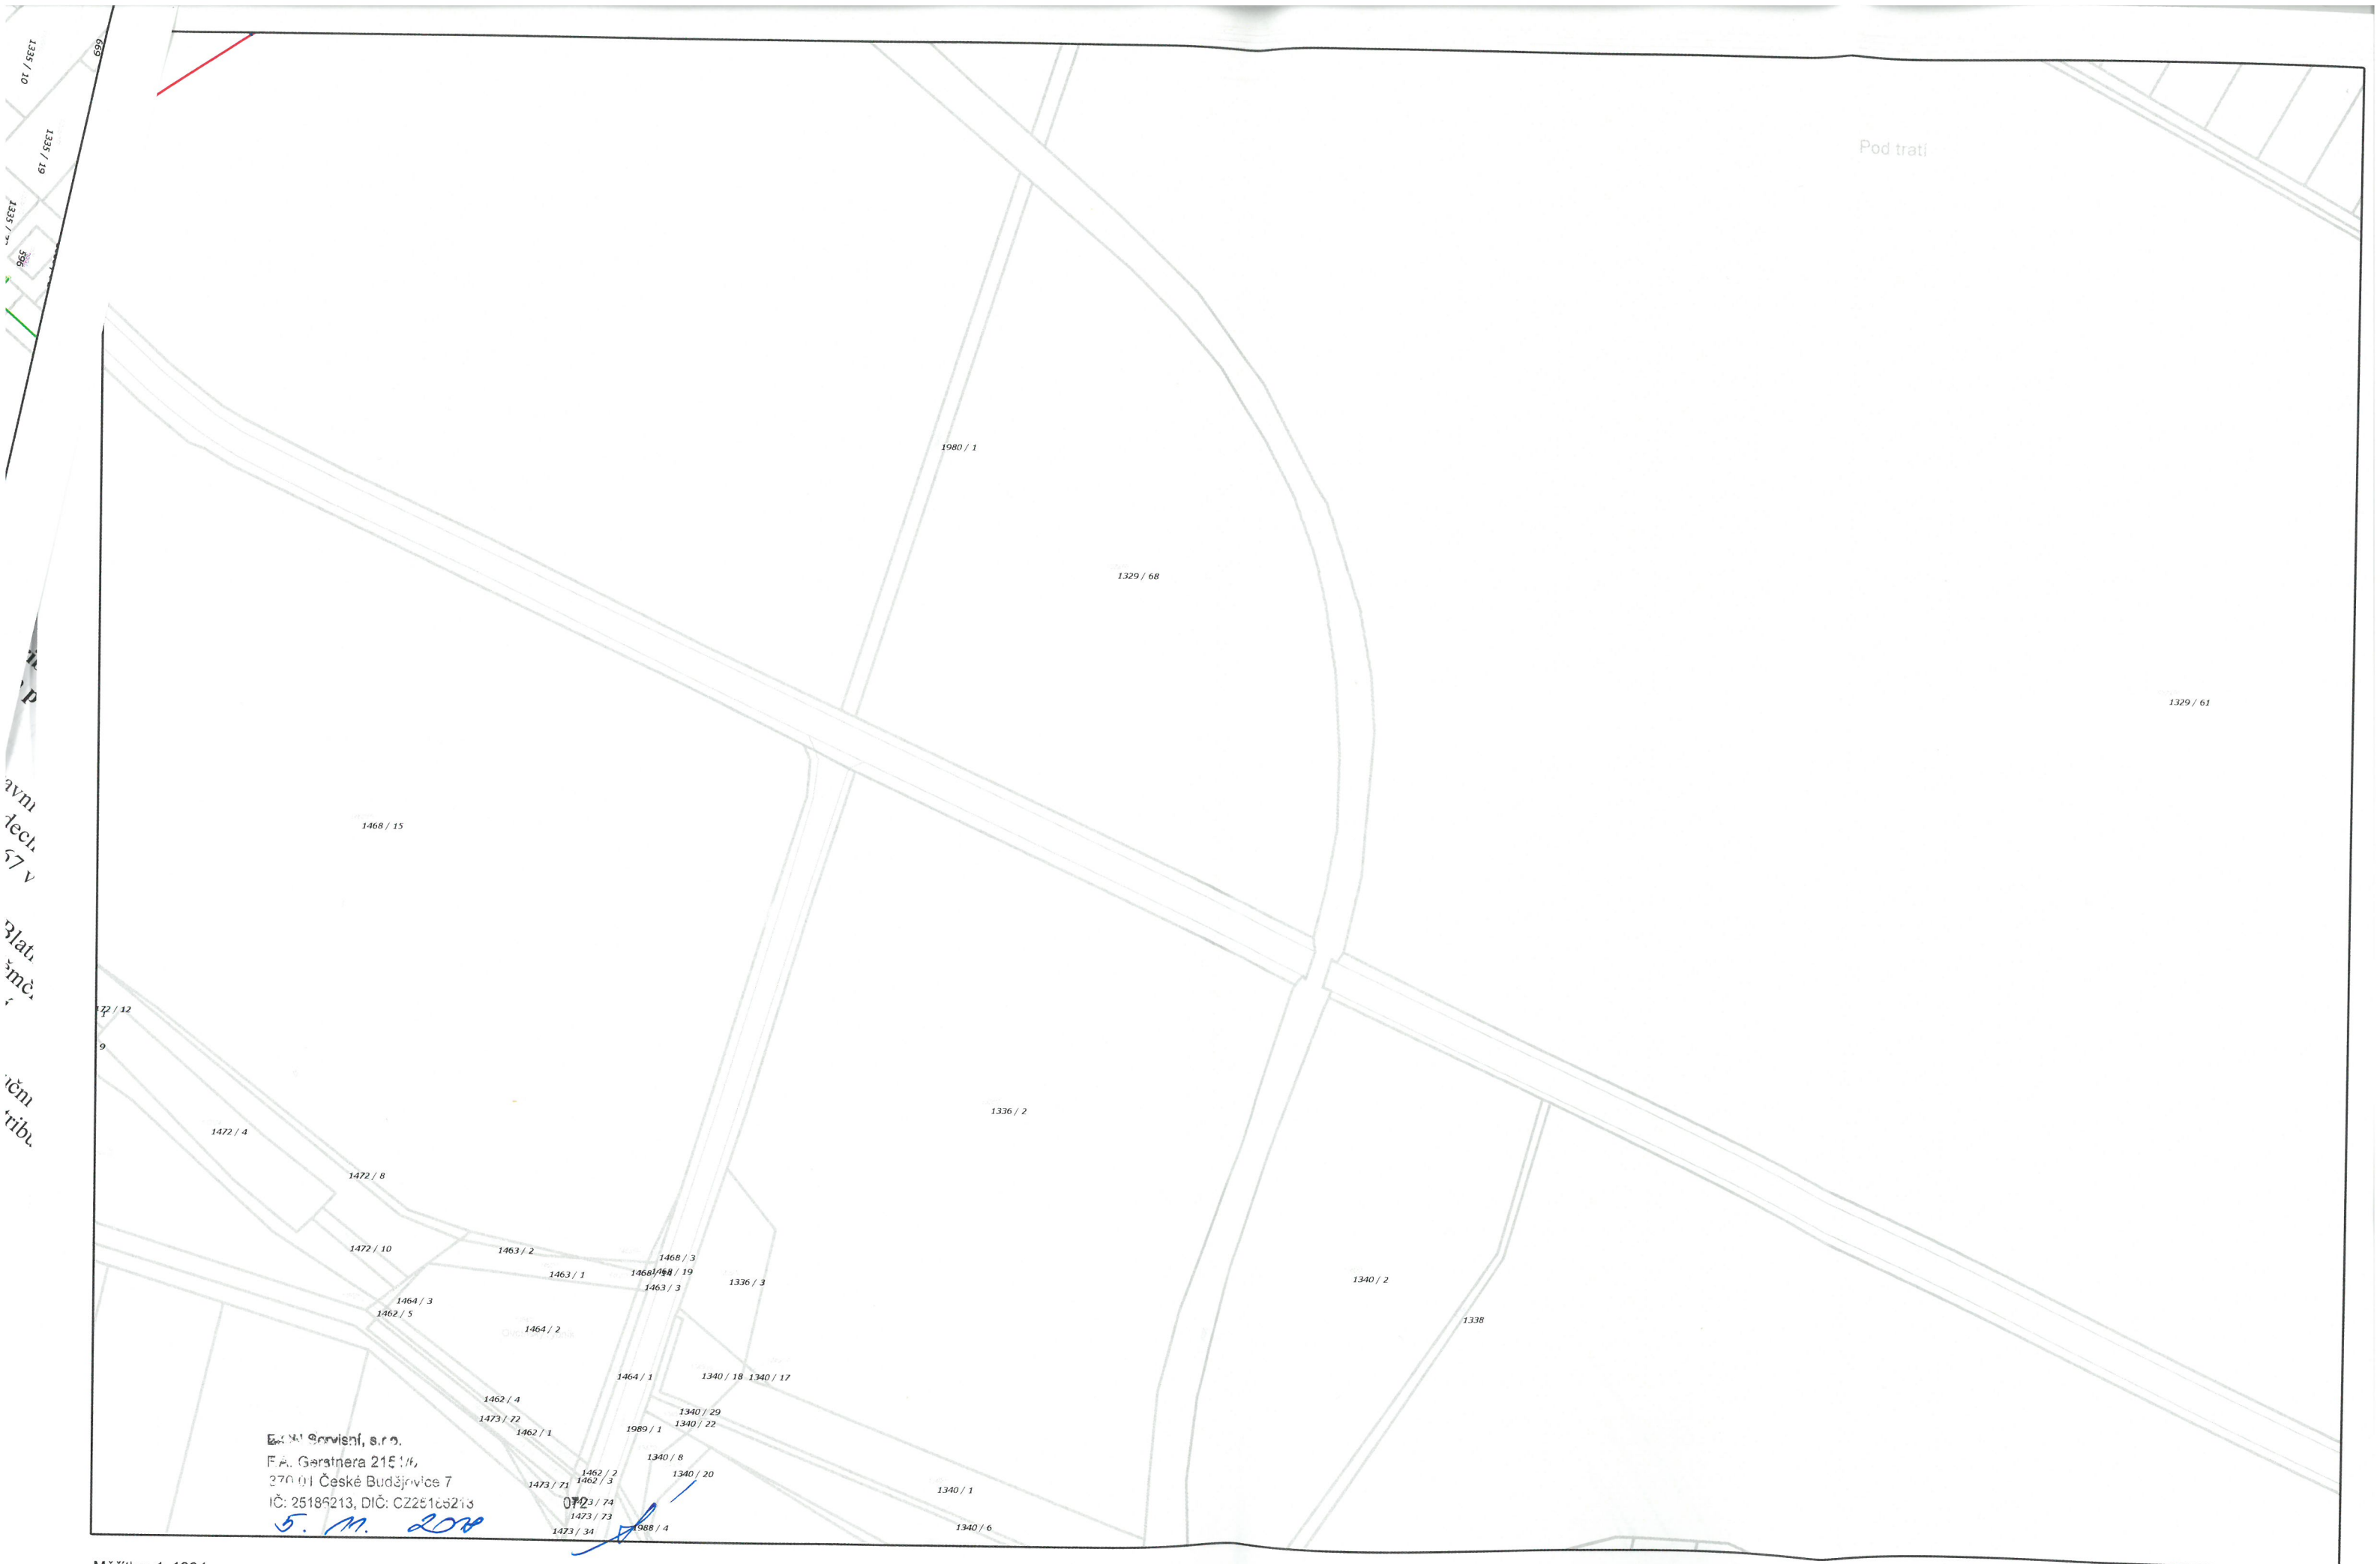

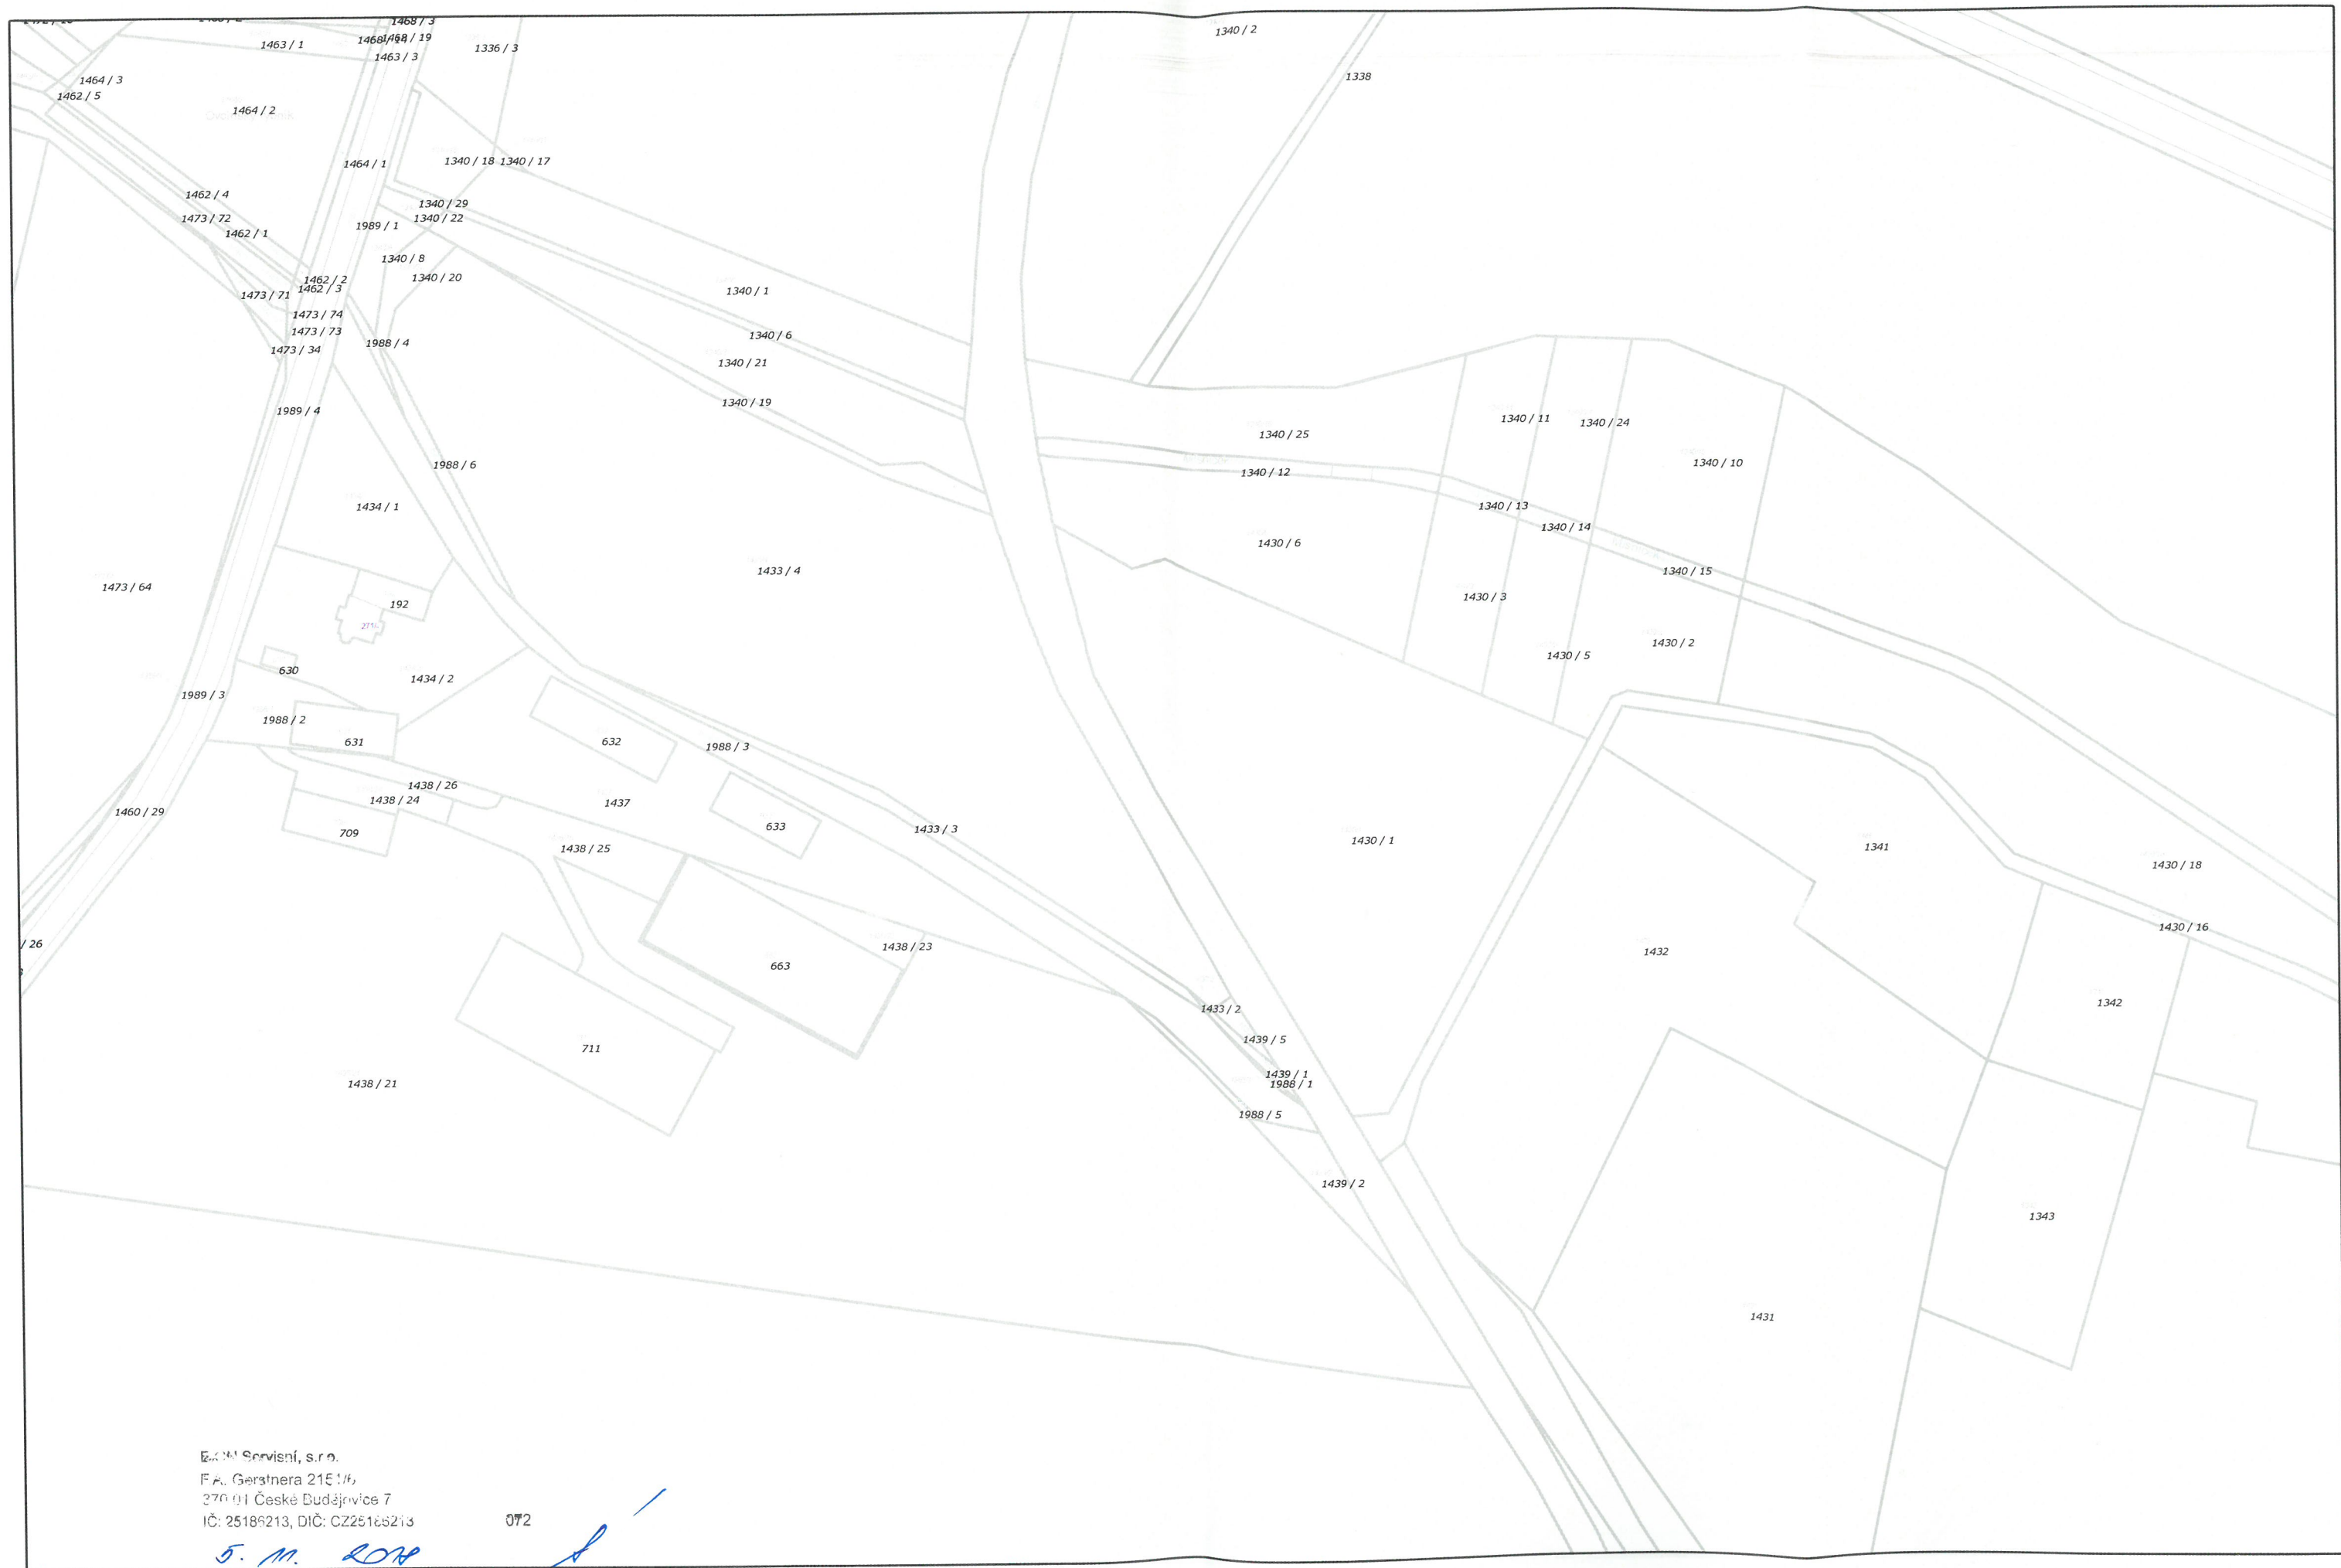


Č. M. Servisní, s.r.o.
F. A. Gerstnera 215 1/6,
370 01 České Budějovice 7
IČ: 25186213, DIČ: CZ25186213

072

5. M. 208

[Handwritten signature]

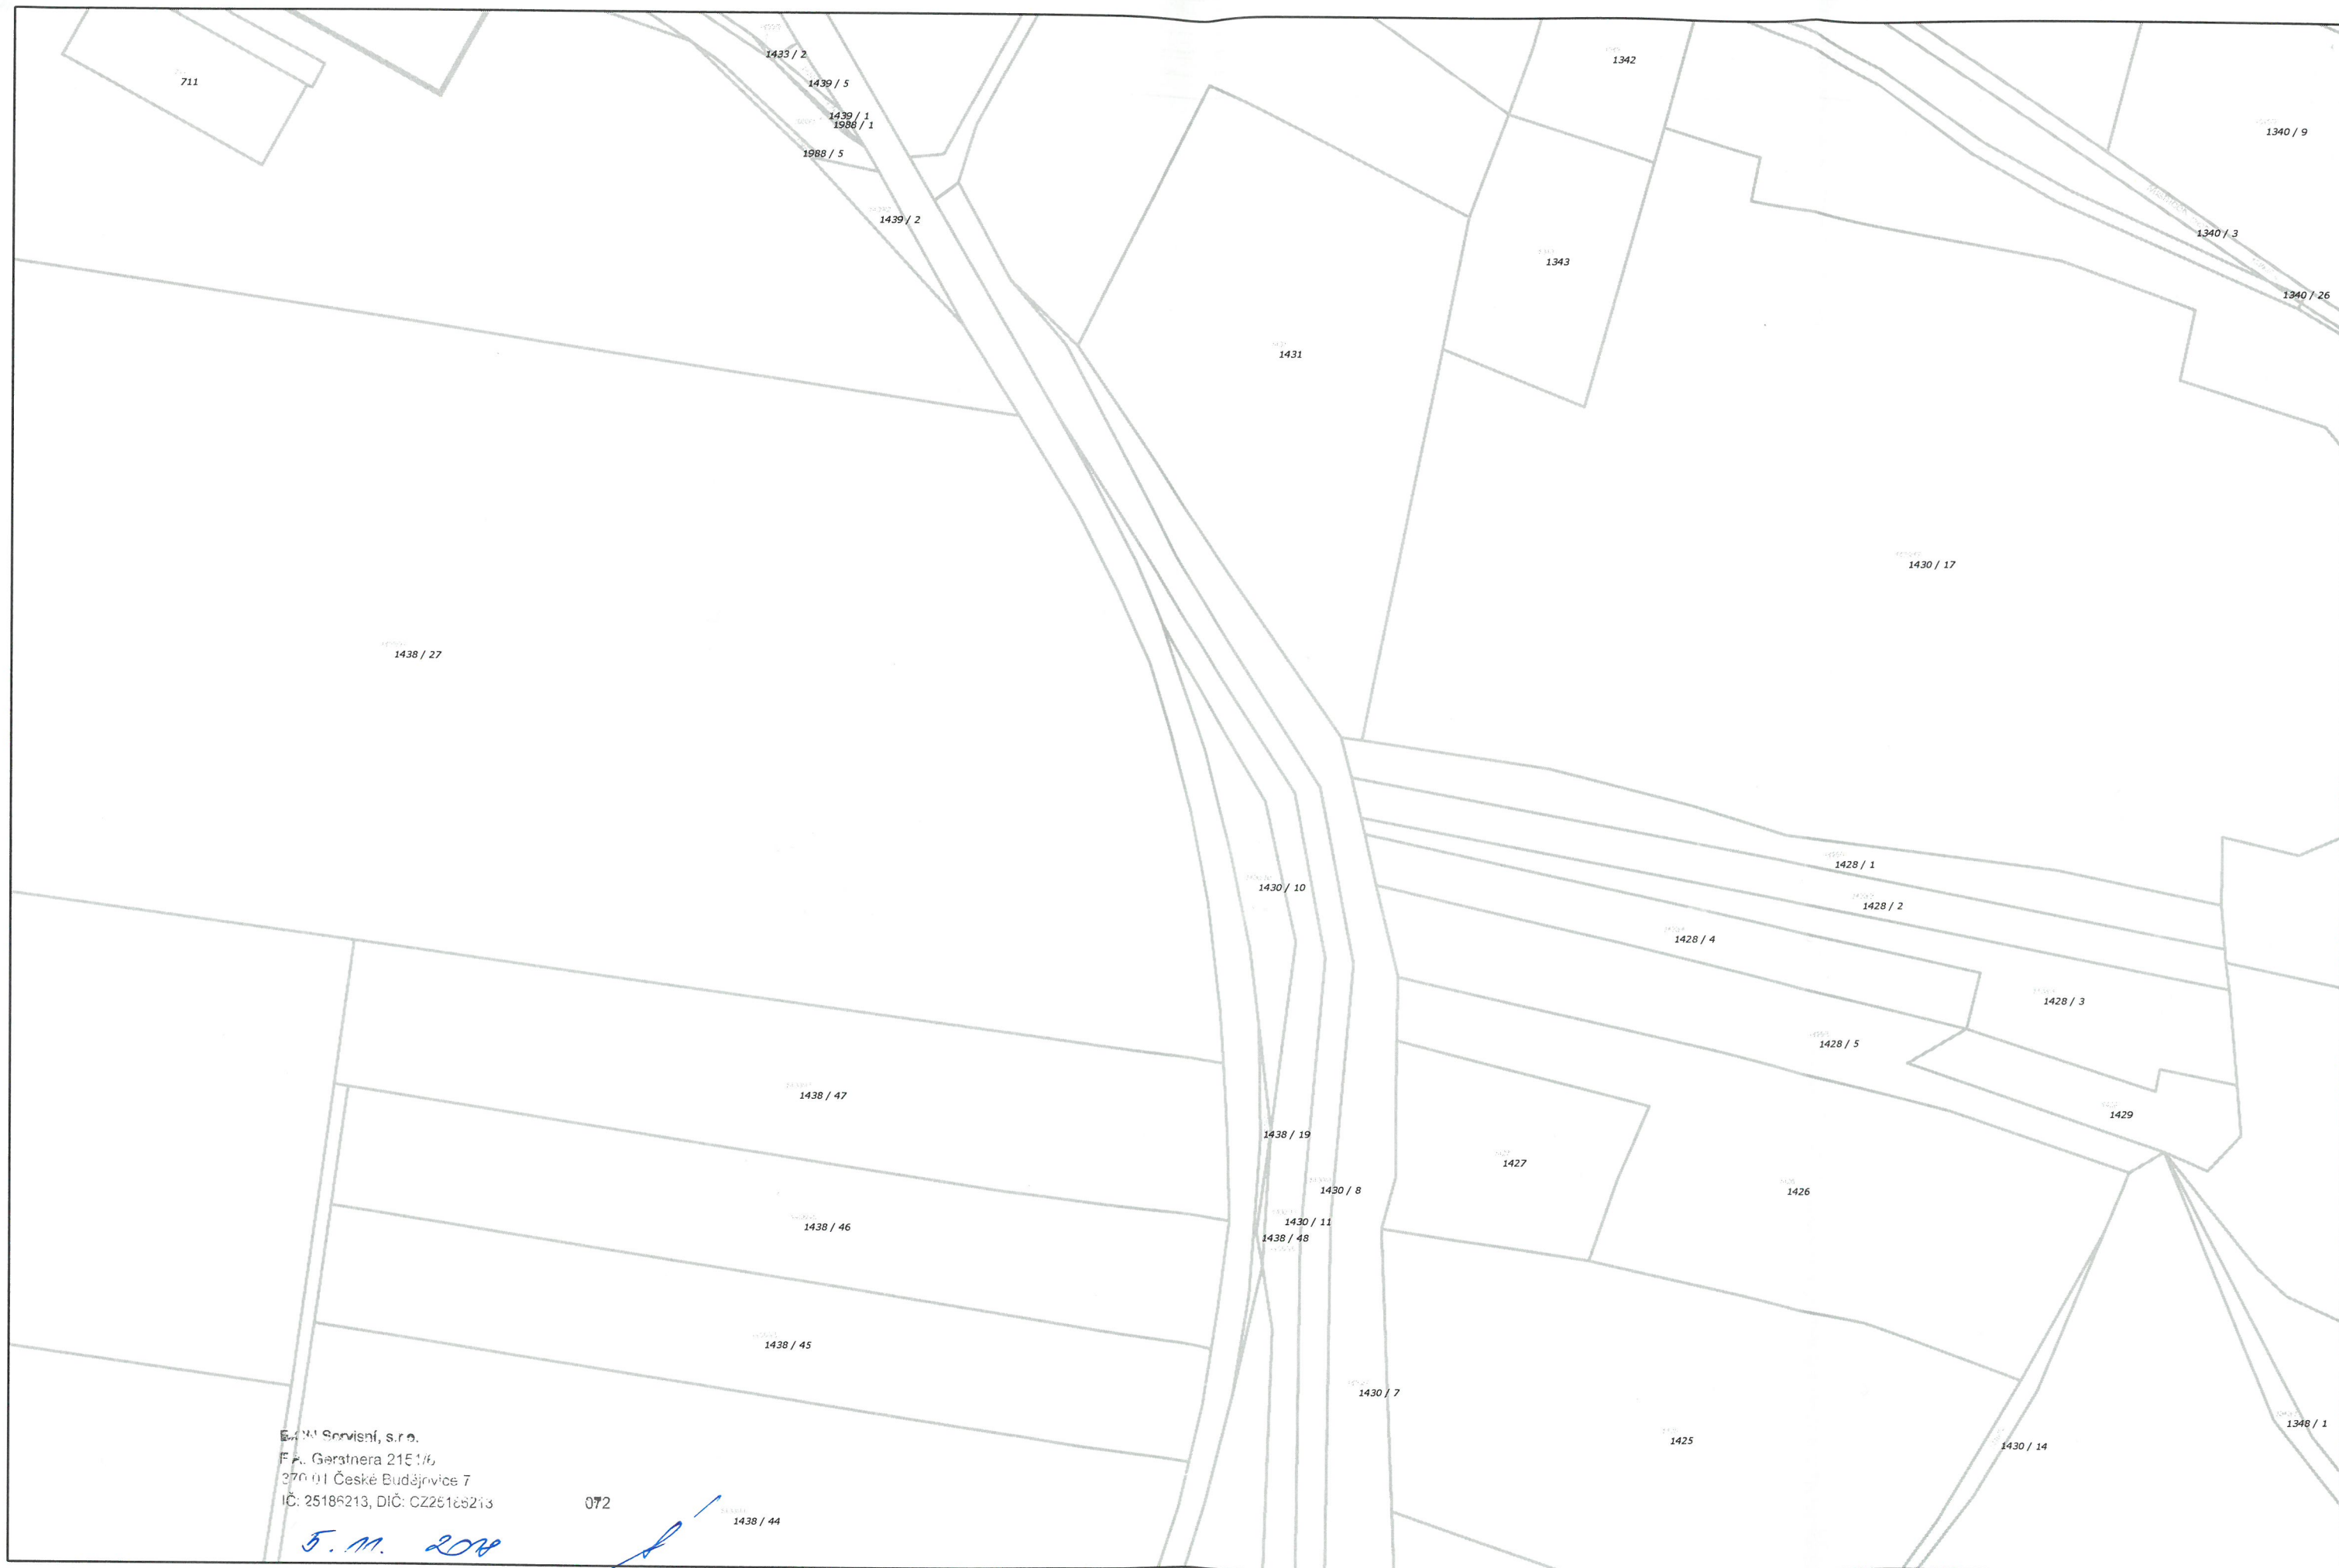

a okótováním umístění stavby v ochranném případně bezpečnostním pásmu.

Žádost můžete podat elektronicky na www.eon-distribuce.cz → **Souhlas s činností a stavbou v ochranném pásmu.**

Kontakty na správce zařízení jsou uvedeny v závěru tohoto vyjádření.

Dovolte, abychom Vás upozornili, že při provádění zemních nebo jiných prací, které mohou ohrozit předmětné distribuční zařízení, jste povinni dle zákona č. 309/2006 Sb., a nařízení vlády č. 591/2006 Sb., učinit veškerá opatření, aby nedošlo ke škodám na výše uvedeném zařízení, na majetku nebo na zdraví osob zejména tím, že zajistíte:

1. Objednání přesného vytýčení distribuční sítě (trasy plynovodu) v terénu a to nejméně 14 dnů před zahájením prací v blízkosti podzemního vedení. V případě, že nebude možné trasu plynovodu bezpečně určit pomocí vytyčovacího zařízení, je investor zemních prací povinen pro jednoznačné stanovení jeho polohy provést na určených místech a v nezbytném rozsahu ruční odkrytí plynovodu podle pokynů zaměstnanců ECZR. **Vytýčení plynovodu a katodové ochrany zajistí Stanislav Zabranský, tel.: 382538540, email: stanislav.zabransky@eon.cz.**
2. Prokazatelné seznámení pracovníků konající výkopové práce s uložením plynárenského zařízení a jejich upozornění na to, že při práci musí dbát na maximální opatrnost a v ochranném pásmu nesmí používat žádné mechanizační prostředky a nevhodné pracovní nástroje (hloubící stroje, sbíječky apod.).
3. Při provádění stavebních prací nesmí dojít k poškození a zneprůstupnění zařízení distribuční soustavy.
4. Ohlášení jakéhokoliv poškození plynárenského zařízení na telefonní číslo Poruchové služby **1239**.

Kontakty správců zařízení:

VTL	Regionální správa zemního plynu, Ivan Schmeister, tel.: 602443458, email: ivan.schmeister@eon.cz
STL, NTL	Regionální správa zemního plynu, Antonín Straka, tel.: 383434780, email: antonin.straka@eon.cz

Vyjádření má platnost do 02.11.2020.

Upozorňujeme Vás na možnou polohovou odchylku vedení v přiložené situaci s informativním zákresem sítí



Do přiložené a námi orazítované situace jsme **informativně** zakreslili:

- červeně plně podzemní vedení VTL
- červeně čárkovaně zrušené podzemní vedení VTL
- zeleně plně podzemní vedení STL
- zeleně čárkovaně zrušené podzemní vedení STL

Při vytýčení trasy zařízení i ke kontrole před záhozem a ke všem dalším souvisejícím jednáním předložte, prosím, toto vyjádření.

S přátelským pozdravem

E.ON Servisní, s.r.o.

E.ON Servisní, s.r.o.
F. A. Gerstnera 2151/6
270 01 České Budějovice 7
IČ: 25185213, DIČ: CZ25185213

072

Příloha: Orazítkováná situace s informativním zákresem sítí

Následující oddíl se vyplňuje v případě žádosti o udělení souhlasu se zjednodušeným územním řízením nebo s uzavřením veřejnoprávní smlouvy

Udělení souhlasu (pro platnost udělení souhlasu je nutný podpis a razítko oprávněného pracovníka ECZR)

Souhlasíme – Nesouhlasíme se zjednodušeným územním řízením

Souhlasíme – Nesouhlasíme s uzavřením veřejnoprávní smlouvy

E.ON Česká republika, s.r.o.



E.ON Česká republika, s.r.o., F. A. Gerstnera 2151/6, 370 01 České Budějovice

TMS Projekt s.r.o.
Lucie Kašparová
Wenzigova 8/79
30100 Plzeň

E.ON Česká republika, s.r.o.

Regionální správa zemního
plynu
F. A. Gerstnera 2151/6
370 01 České Budějovice
www.eon-distribuce.cz

Ivan Schmeister
T +420-602 443458
ivan.schmeister@eon.cz

Naše značka
I12394-16287715

České Budějovice, 08.12.2018

Souhlas se stavbou a činností v ochranném pásmu zařízení distribuční soustavy plynu ve vlastnictví E.ON Distribuce, a.s.

Předložili jste nám žádost o vyjádření ke stavbě a činnosti v ochranném pásmu:

Plynovod VTL
Plynovod STL

Jedná se o akci: „Doplnění závor na přejezdech P1348 v km 23,017, P1360 v km 28,552 a P 1367 v km 33,149 na trati Březnice Strakonice“. K zásahům do ochranného pásma dochází v místě stavby, katastrální území, parc. č.: KÚ Sedlice u Blatné (746894), Blatná (605247), Hněvkov u Mačkova (689726), Němčice u Sedlice (746, žadatelem vyznačené zájmové území.

V km cca 22700 křížíte STL plynovod, v km cca 33600 křížíte VTL plynovod

Souhlasíme s provedením výše uvedené akce v ochranném pásmu zařízení distribuční soustavy plynu při splnění těchto podmínek:

- 1) V ochranném pásmu plynového zařízení budou při realizaci uděleného souhlasu přiměřeně dodrženy podmínky dle § 68 odst. 3 zák. č. 458/2000 Sb., v platném znění, kde se konstatuje, že v ochranných pásmech plynových zařízení je zakázáno provádět činnosti, které by ve svých důsledcích mohly ohrozit toto zařízení, jeho spolehlivost a bezpečnost provozu.
- 2) Zakreslení plynárenského zařízení vyskytujícího se v zájmovém území do všech vyhotovení prováděcí dokumentace a jeho vyznačení dobře viditelným způsobem přímo v terénu. Jedná se zejména o místa křížení

Sídlo společnosti:
F.A. Gerstnera 2151/6
České Budějovice 7
370 01 České Budějovice
Společnost je zapsána
v Obchodním rejstříku
vedeném Krajským soudem
v Českých Budějovicích,
oddíl C., vložka 15066
IČ: 257 33 591
DIČ: 25733591

Číslo žádosti: I6287715

či souběhu trasy vedení s trasou pohybu mechanizace, s trasou vedení výkopů a podobně tak, aby pracující na staveništi byli o hranicích ochranného pásma trvale informováni.

- 3) Objednání přesného vytýčení distribuční sítě (trasy plynovodu) v terénu a to nejméně 14 dnů před zahájením prací v blízkosti podzemního vedení. V případě, že nebude možné trasu plynovodu bezpečně určit pomocí vytyčovacího zařízení, je investor zemních prací povinen pro jednoznačné stanovení jeho polohy provést na určených místech a v nezbytném rozsahu ruční odkrytí plynovodu podle pokynů zaměstnanců E.ON Česká republika, s.r.o. (dále jen ECZR). **Vytýčení plynovodu a katodové ochrany zajistí Stanislav Zabranský, tel.: 38253-8540, email: stanislav.zabransky@eon.cz.**
- 4) Prokazatelné seznámení pracovníků konajících výkopové práce s uložením plynárenského zařízení a jejich upozornění na to, že při práci musí dbát na maximální opatrnost a v ochranném pásmu nesmí používat žádné mechanizační prostředky a nevhodné pracovní nástroje (hloubící stroje, sbíječky apod.).
- 5) Provádění vlastních výkopových prací a zásypu v souladu s ČSN 73 3050 (NTP a STP - zapiskování potrubí, materiál bez ostrých hran, VTP – zásyp prosátou zeminou nebo kopaným pískem).
- 6) Vhodné zabezpečení odkrytého plynovodu a souvisejícího zařízení do doby zásypu, aby nedošlo k jeho poškození. Další podmínky pro zabezpečení našeho zařízení si vyhrazujeme při vytýčení nebo po jeho odkrytí.
- 7) Vyřešení způsobu provedení případných křížovatek a souběhů uvažované stavby s plynárenským zařízením v projektové dokumentaci a musí odpovídat ČSN EN 1594, TPG 702 04, ČSN EN 12 186, TPG 605 02, ČSN EN 12 007-1,2,3,4, TPG 702 01 a 03, ČSN 73 6005, TPG 920 21 a souvisejícím předpisům pro umístování objektů a provádění zemních prací.
- 8) Přizvání zástupce ECZR ke kontrole křížovatek a souběhů před záhozem výkopu. O kontrole bude proveden zápis. Při nedodržení této podmínky, budou poruchy vzniklé na zařízení odstraňovány na náklady investora stavby.
- 9) Po skrytí stávajícího terénu nad plynovodem, před navezením nových konstrukčních vrstev, budou přizváni zástupci Regionální správy sítě plynu ke kontrole neporušenosti sítí. O kontrole bude proveden zápis.
- 10) Po konečných úpravách nad plynovodem, nesmí dojít ke snížení ani navýšení nivelety terénu.
- 11) Řešení případných přeložek plynárenského zařízení dle §70 zákona 458/2000 Sb. v platném znění, po předchozí dohodě se správcem zařízení.

- 12) Uhrazení veškerých nákladů na práce vyvolané stavbou investorem akce, není-li písemnou dohodou stanoveno jinak.
- 13) V projektové dokumentaci a při stavbě budou respektovány podmínky uvedené ve vyjádření o existenci zařízení distribuční soustavy v provozování ECD a podmínkách práce v jeho blízkosti.
- 14) Ohlášení jakéhokoliv poškození plynárenského zařízení na telefonní číslo Poruchové služby **1239**.

Kontakty správců zařízení:

VTL

Regionální správa zemního plynu, Ivan
Schmeister, tel.: 602 443458,
email: ivan.schmeister@eon.cz


STL, NTL

Regionální správa zemního plynu, Antonín
Straka, tel.: 38343-4780,
email: antonin.straka@eon.cz

**V případě nedodržení vzdáleností a podmínek dle norem a platných
právních předpisů, nesouhlasíme po ukončení stavby s její kolaudací.**

S přátelským pozdravem

E.ON Česká republika, s.r.o.

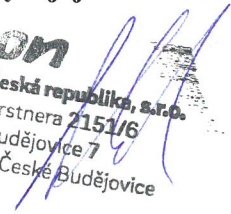
E.ON Česká republika, s.r.o.
F. A. Gerstnera 2151/6
České Budějovice 7
370 01 České Budějovice





H.2.3.

E.ON Servisní, s.r.o., F. A. Gerstnera 2151/6, 370 01 České Budějovice

TMS Projekt s.r.o
Lucie Kašparová
Wenzigova 8 8/106
30100 Plzeň

E.ON Servisní, s.r.o.

RCDS Písek
Vrcovická 2297
397 54 Písek
www.eon.cz

Martina Nováková
T +420-38253-4541
martina.novakova2@eon.cz

Naše značka
M18391-16199495

Písek, 17.08.2017

Vyjádření o existenci zařízení distribuční soustavy (elektrická síť) ve vlastnictví E.ON Distribuce, a.s. a podmínkách práce v jeho blízkosti.

Investor stavby: Správa železniční dopravní cesty, státní organizace
Název stavby: Doplnění závor na přejezdech P1348 v km 23,017,
P1360 v km 28,552 a P 1367 v km 33,149 na trati
Březnice – Strakonice
Místo stavby: KÚ Sedlice u Blatné (746894), Blatná (605247),
Hněvkov u Mačkova (689726), Němčice u Sedlice,
žadatelem vyznačené zájmové území

Toto vyjádření slouží pro informaci o stávajícím elektrickém zařízení distribuční soustavy vlastněném a provozovaném společností E.ON Distribuce, a.s. (dále jen ECD) a je vyjádřením k územnímu a stavebnímu řízení. Vyjádření nenahrazuje a neuvádí přípojevací podmínky. V případě, že požadujete připojení nového odběrného místa, resp. zvýšení rezervovaného příkonu a doposud jste nepodali žádost, obraťte se na zákaznickou linku 800 77 33 22.

Upozorňujeme, že účastníkem územního a stavebního řízení zůstává provozovatel distribuční soustavy ECD, kterého v uvedených řízeních na základě zmocnění zastupuje společnost E.ON Česká republika, s.r.o. (dále jen ECZR).

V zájmovém území výše uvedené stavby se nachází:

Podzemní vedení VN
Nadzemní vedení VN
Distribuční trafostanice VN/NN
Podzemní vedení NN
Nadzemní vedení NN

Sídlo společnosti:
F.A. Gerstnera 2151/6
České Budějovice 7
370 01 České Budějovice
Společnost je zapsána
v Obchodním rejstříku
vedeném Krajským soudem
v Českých Budějovicích,
oddíl C., vložka 8464
IČ: 251 86 213
DIČ: CZ25186213

16199495

Ke stavbě a činnosti v ochranných pásmech (dále jen OP) nadzemního vedení VN, VVN, podzemního vedení nebo elektrických stanic je investor povinen zajistit si písemný souhlas ve smyslu § 46 odst. 11 zákona č. 458/2000 Sb., o podmínkách podnikání a výkonu státní správy v energetických odvětvích, v platném znění.

Souhlas se stavbou a činností v OP zařízení distribuční soustavy uděluje ECZR jako zástupce ECD na základě žádosti investora stavby. S podáním žádosti předložíte k vyjádření projektovou dokumentaci stavby s podrobným zákresem a okótováním umístění stavby v OP.

Žádost o souhlas s činností a stavbou v OP je možné podat elektronickým způsobem na www.eon-distribuce.cz → Souhlas s činností a stavbou v ochranném pásmu.

Podklady pro žádost musí obsahovat následující údaje:

- celé jméno právnické nebo fyzické osoby, která žádá o výjimku
- jméno a celá adresa investora stavby, IČO
- místo zásahu do pásma
- okres, katastrální území, parcelní číslo, druh zařízení
- nový způsob zajištění ochrany rozvodného zařízení
- kopii vyjádření o existenci zařízení včetně zakreslení sítí.

Při provádění zemních nebo jiných prací, které mohou ohrozit předmětné distribuční a sdělovací zařízení, jste povinni dle zákona č. 309/2006 Sb., a nařízení vlády č. 591/2006 Sb., učinit veškerá opatření, aby nedošlo ke škodám na rozvodném zařízení, na majetku nebo na zdraví osob elektrickým proudem, zejména tím, že bude zajištěno:

1. Objednání přesného vytýčení distribuční sítě (trasy kabelu) v terénu a to nejméně 14 dnů před zahájením prací v blízkosti podzemního kabelového vedení. V případě, že nebude možné trasu kabelu bezpečně určit pomocí vytyčovacího zařízení, je investor zemních prací povinen provést v nezbytném rozsahu ruční odkrytí kabelu na určených místech podle pokynů zaměstnanců ECZR pro jednoznačné stanovení jeho polohy.
Vytýčení kabelů VN, NN zajistí Jaroslav Koutník, tel.: 383434720, email: jaroslav.koutnik@eon.cz.
2. Výkopové práce v blízkosti nadzemního vedení NN provádět tak, aby nedošlo k narušení stability podpěrných bodů a uzemňovací soustavy, nebo nebyl jinak ohrožen provoz el. zařízení a bezpečnost osob. Dále požadujeme dodržovat platná ustanovení norem ČSN EN 50 110-1 a PNE 33 3302, zvláště pak minimální dovolené vzdálenosti od vedení:

Vybrané vzdálenosti/provedení vodičů	Holé vodiče	Izolované vodiče
Nad budovami		
Nad neschůdnými částmi (sklon > 15°), vzdorující ohni	0,5 m	0,3 m
Nad schůdnými částmi (sklon ≤ 15°), vzdorující ohni	4 m	3 m

Na budovách		
K budovám a jejich částem nebo vybavením	0,2 m	0,1 m
Kolem zedních oken		
Před oknem (pouze stávající vedení)	2 m	1 m
Nad oknem	0,2 m	0,2 m
Vedle okna	0,5 m	0,5 m
Pod oknem	1 m	1 m
Kolem střešních oken		
Před oknem	3 m	2 m
Nad oknem	0,5 m	0,5 m
Vedle okna	0,5 m	0,5 m
Pod oknem	1 m	1 m

3. Při provádění stavebních prací nesmí dojít k poškození el. zařízení.
4. V důsledku stavebních prací nesmí dojít k znepřístupnění el. zařízení.
5. Ohlášení jakéhokoliv poškození distribučního a sdělovacího zařízení v provozování ECD na telefonní číslo **800 22 55 77**.

Kontakty správců zařízení:

VN+NN

Regionální správa, Ing. Martin Vořechovský,
tel.: 383434731,
email: martin.vorechovsky@eon.cz

Pozor ! Vyjádření má platnost 12 měsíců tj. do 17.08.2018.

Upozorňujeme na možnou polohovou odchylku uloženého vedení od výkresové dokumentace.

Do přiložené a námi orazítované dokumentace jsme **informativně** zakreslili:

- červeně plně podzemní vedení VN
- červeně čárkovaně nadzemní vedení VN
- zeleně plně podzemní vedení NN
- zeleně čárkovaně nadzemní vedení NN
- fialově plně zrušené podzemní vedení

Při vytýčení trasy zařízení i ke kontrole před záhozem a ke všem dalším jednáním s ECZR jako zástupcem ECD předložte toto vyjádření.

S přátelským pozdravem

E.ON Servisní, s.r.o.

E.ON Servisní, s.r.o.

F.A. Gerstnera 2151/6

370 01 Česká Budějovice 7

IČ: 25166213, DIČ: CZ25166213

072

Příloha: Orazítkovaná situace s informativním zákresem.

Následující oddíl se vyplňuje v případě žádosti o udělení souhlasu se zjednodušeným územním řízením nebo s uzavřením veřejnoprávní smlouvy


Udělení souhlasu


*Souhlasíme – Nesouhlasíme se zjednodušeným územním řízením**

*Souhlasíme – Nesouhlasíme s uzavřením veřejnoprávní smlouvy**


E.ON Česká republika, s.r.o.


**Pro platnost udělení souhlasu je nutný podpis a razítko oprávněného pracovníka*

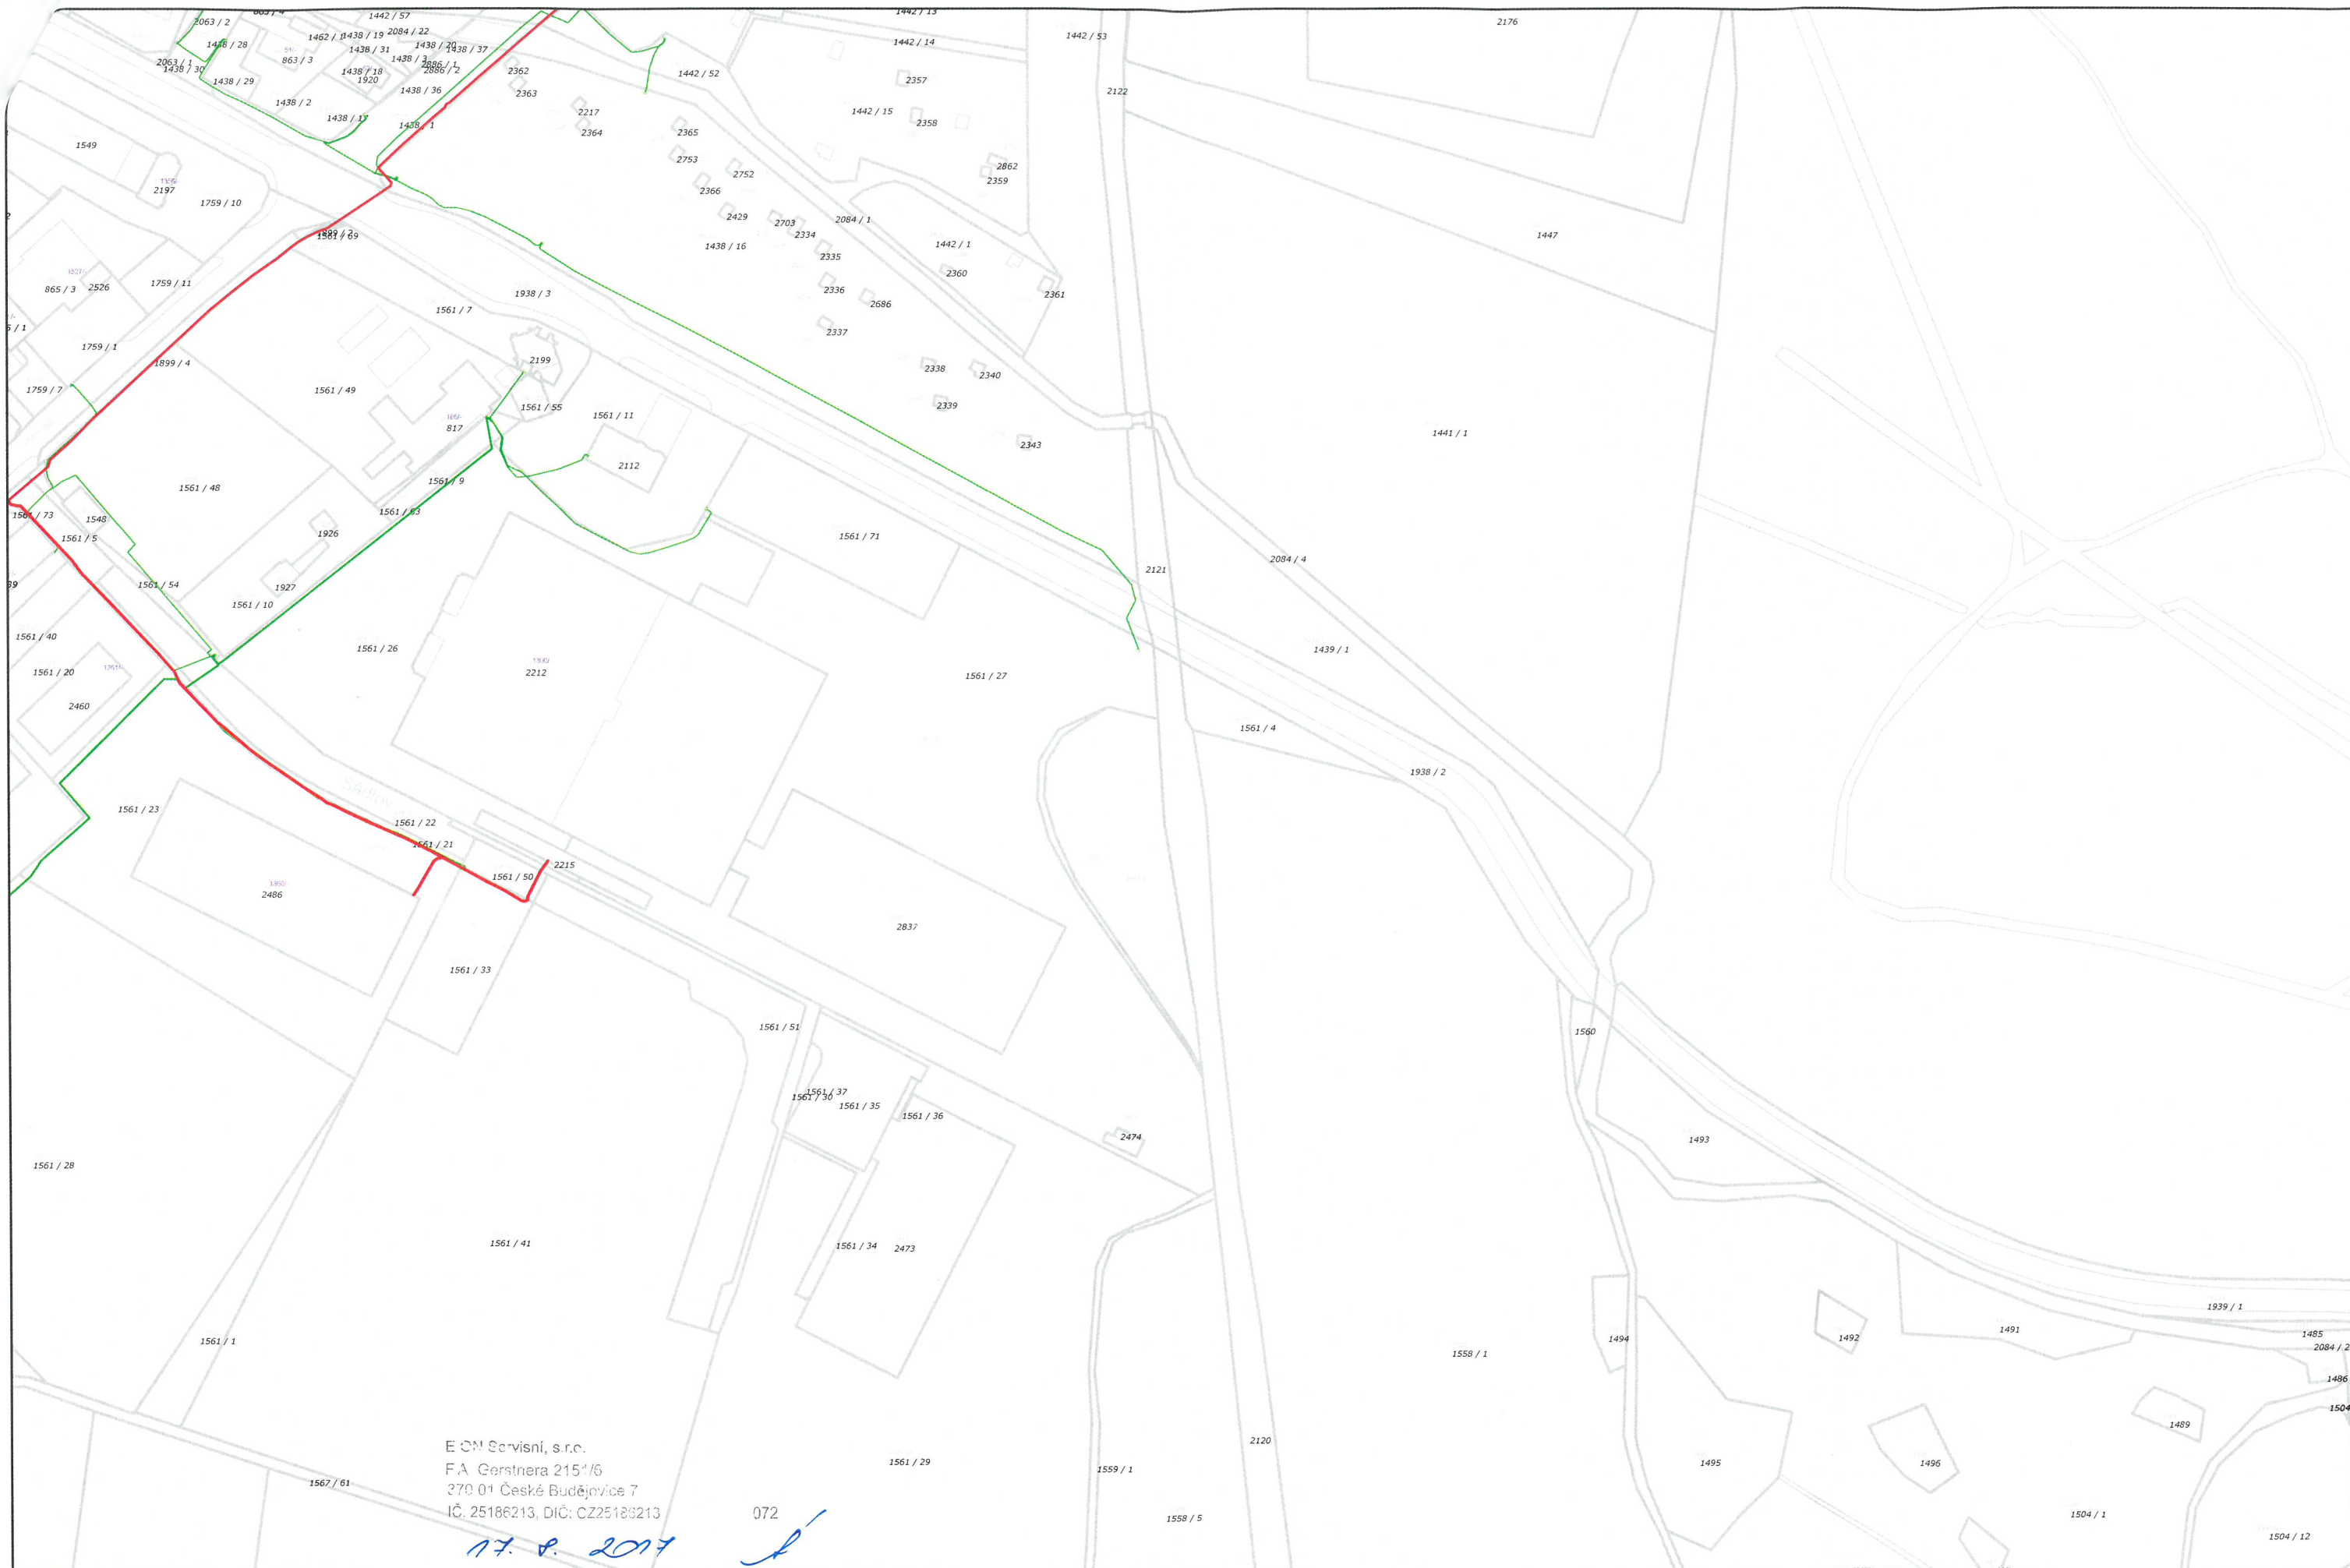


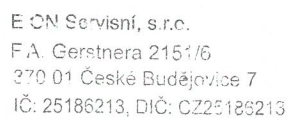

17. 8. 2017

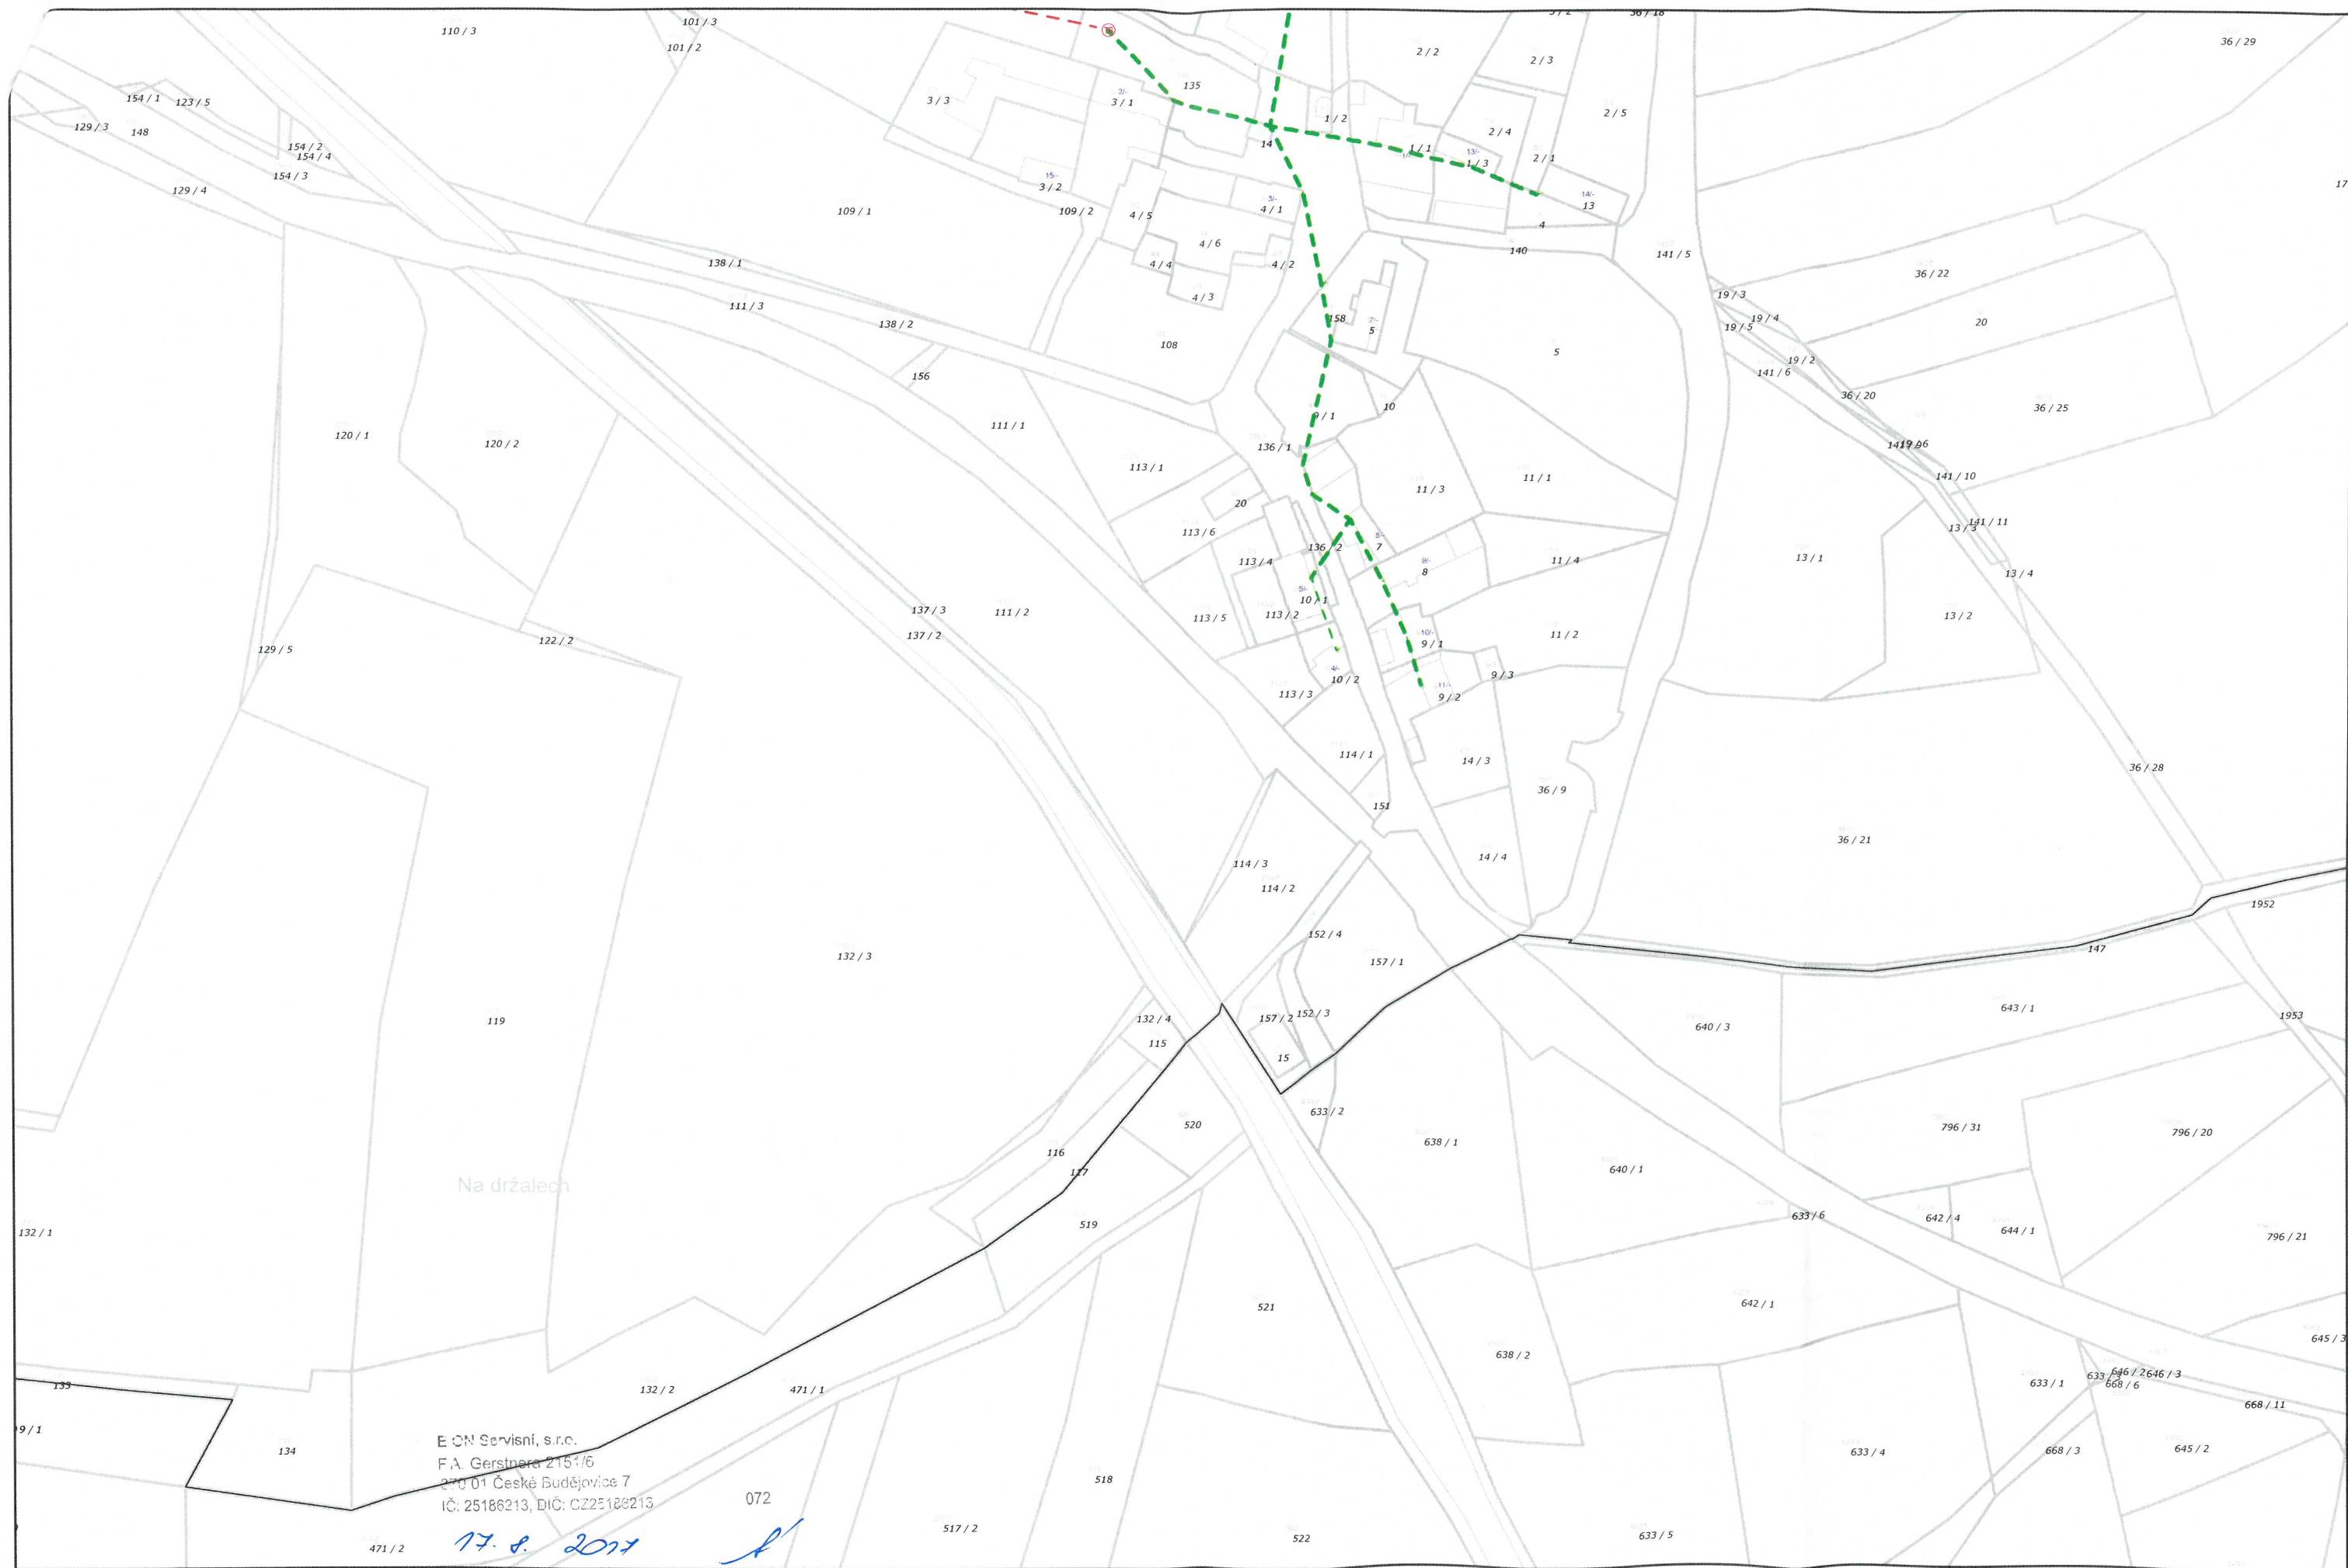

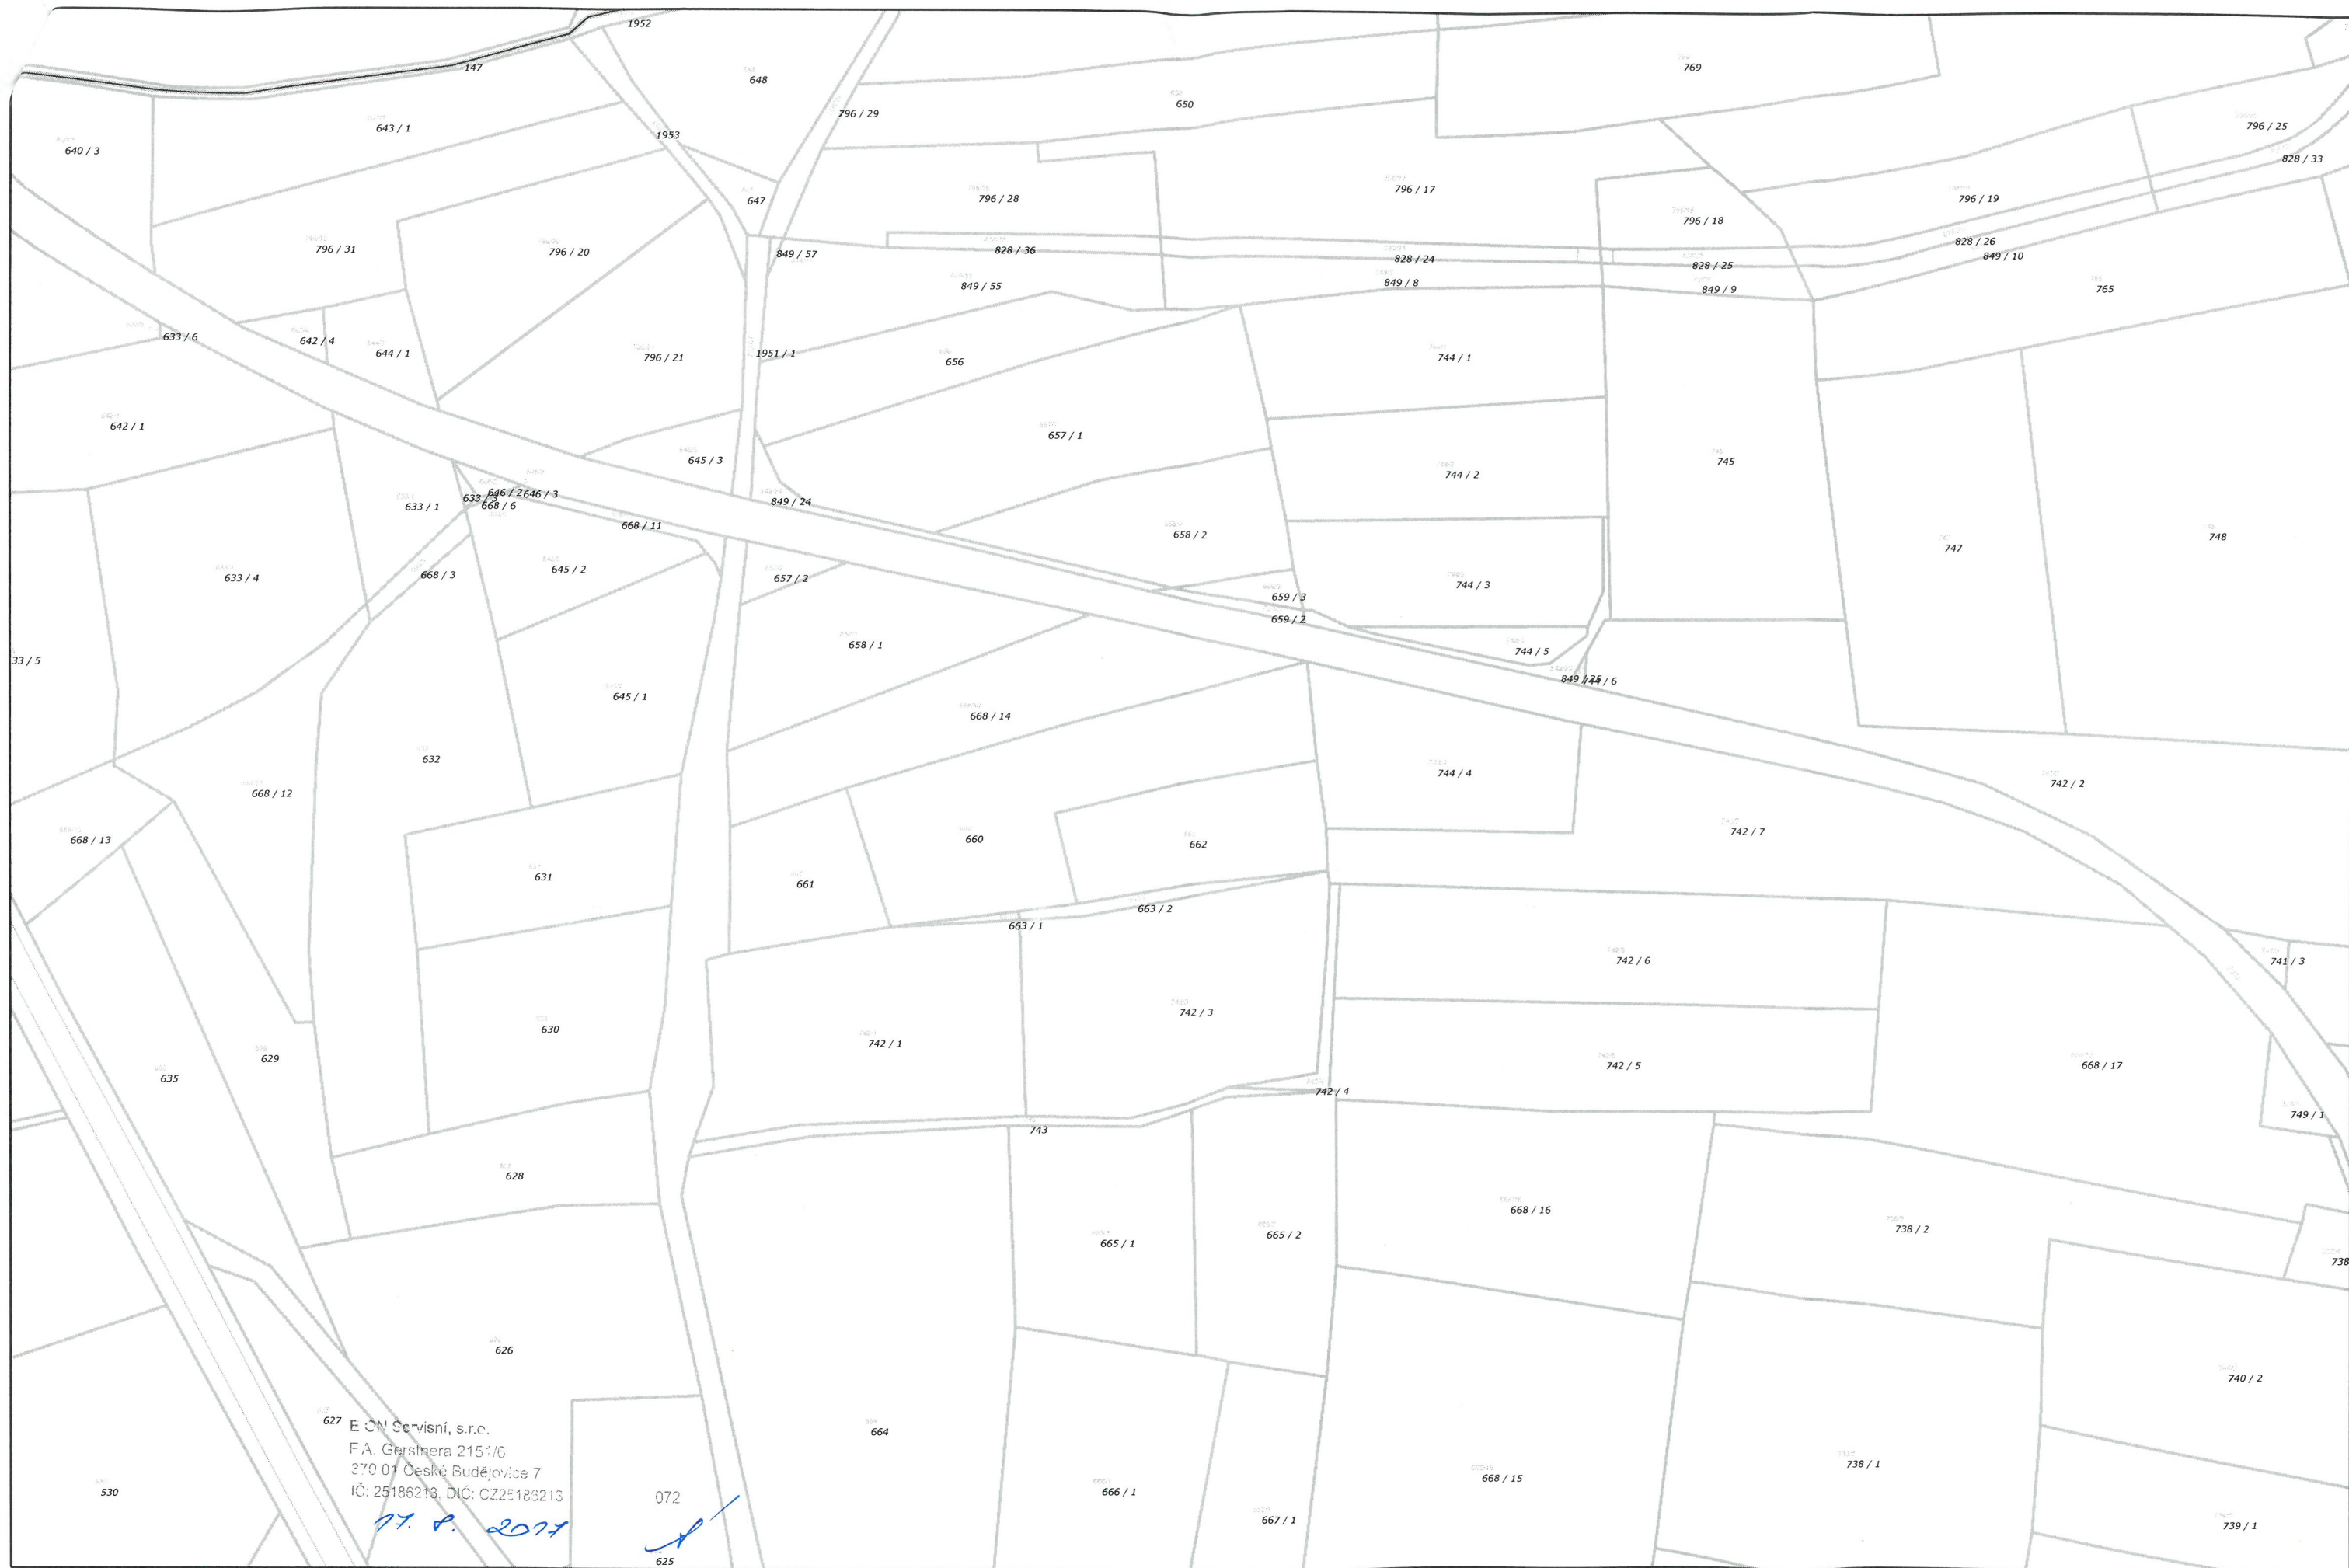


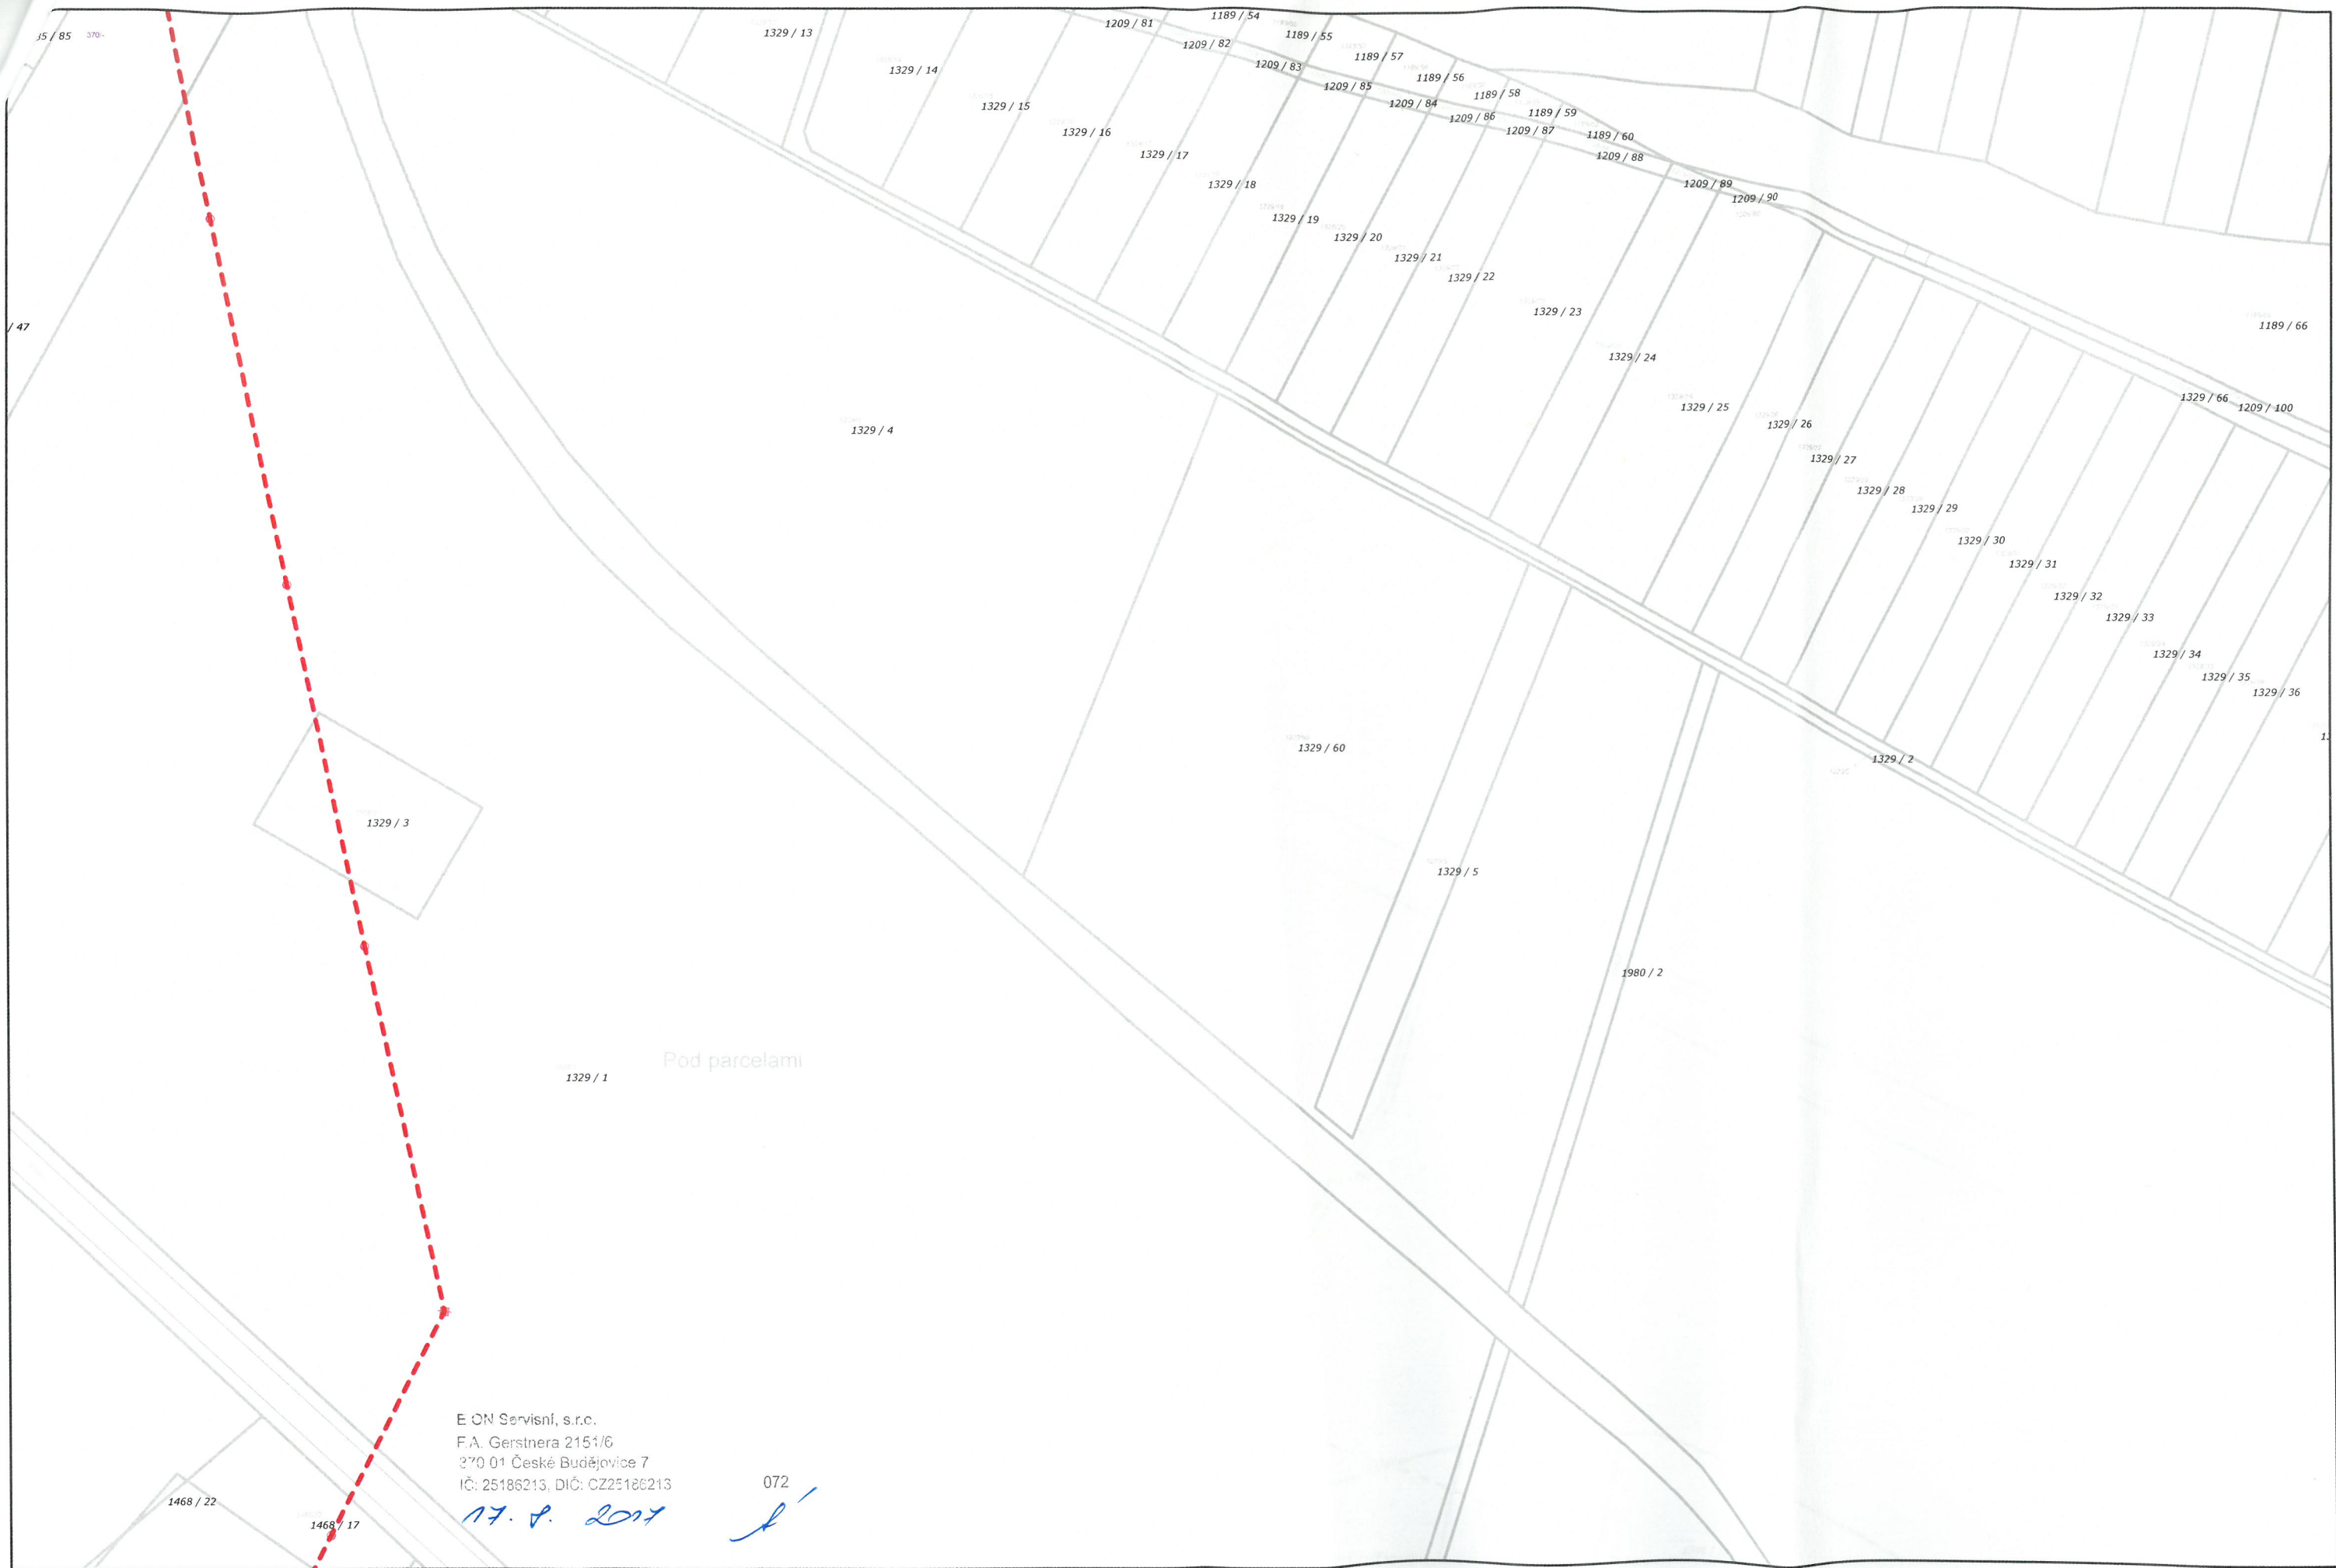

E.ON Servisní, s.r.o.
F.A. Gerstnera 2151/6
370 01 České Budějovice 7
IČ: 25186213, DIČ: CZ25186213

17. 8. 2017

072

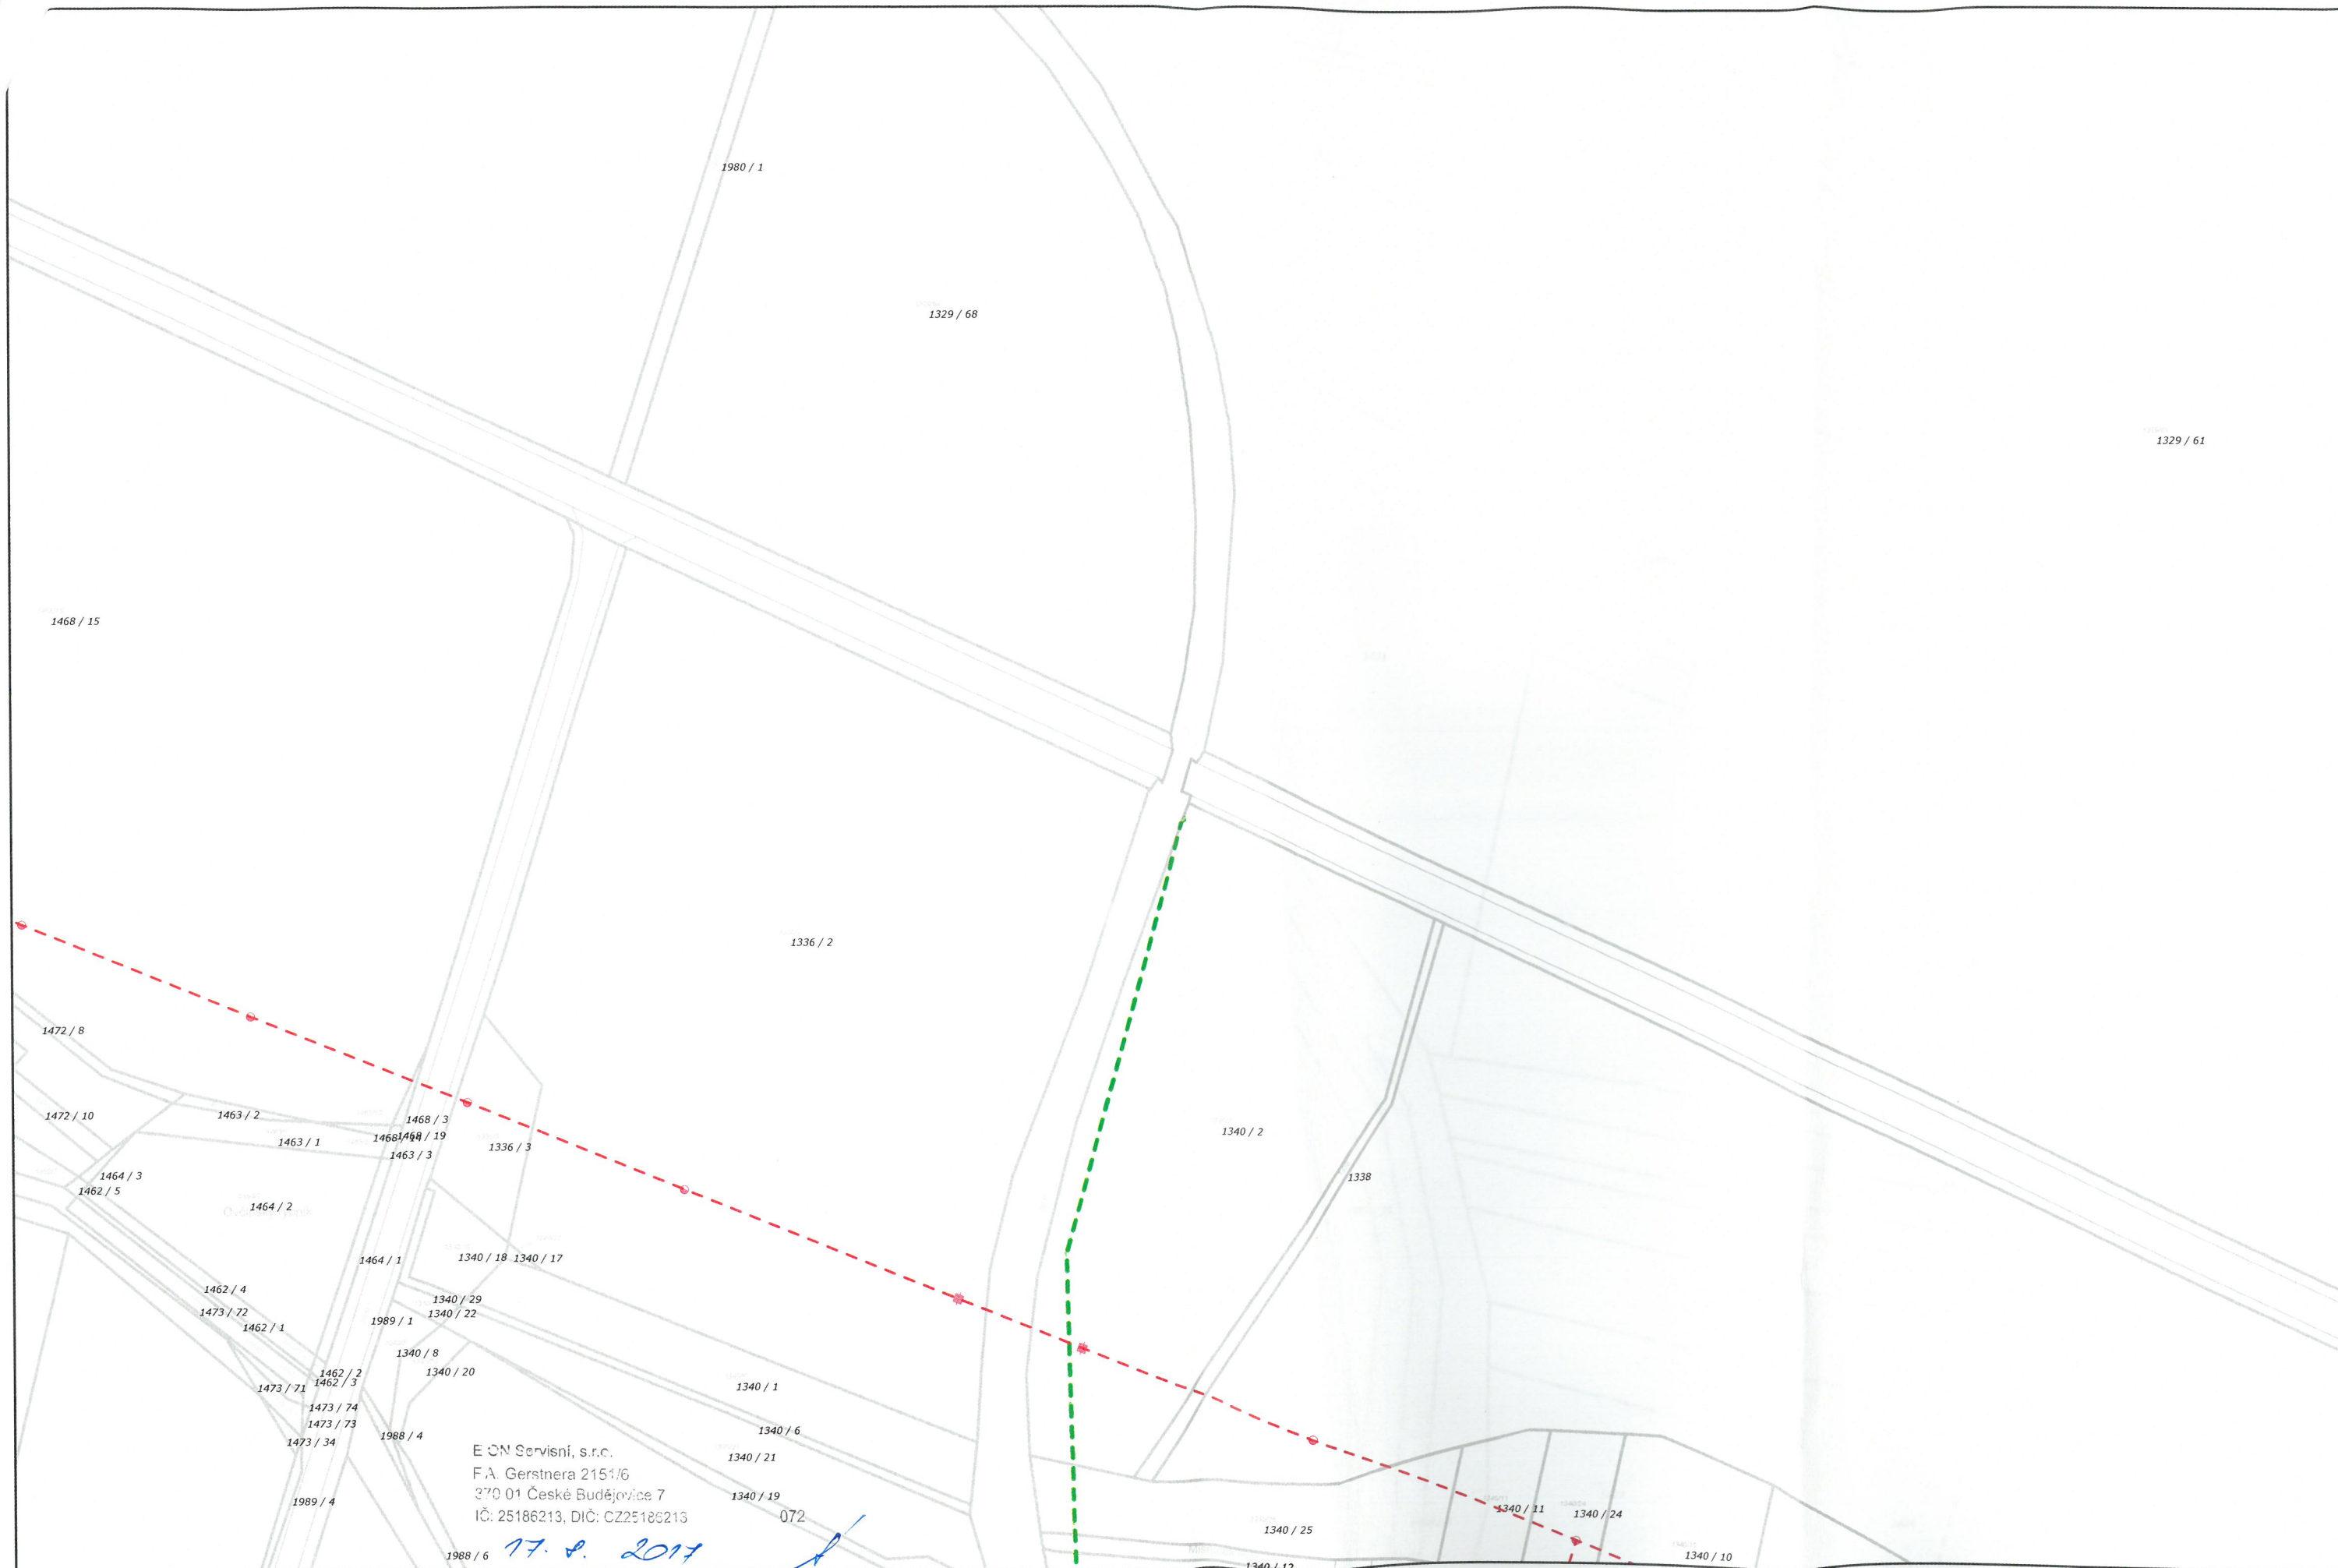



DOŠLO DNE:	10. 01. 2018
Č.J.:	7/18
PŘIDĚLENO:	ky

E.ON Česká republika, s.r.o., F. A. Gerstnera 2151/6, 370 01 České Budějovice

TMS Projekt s.r.o.
Lucie Kašparová
Wenzigova 8 8/106
30100 Plzeň

E.ON Česká republika, s.r.o.

Regionální správa Písek
Vrcovická 2297
397 54 Písek
www.eon-distribuce.cz

Ing. Petr Bažata
T +420-383 43-4734
petr.bazata@eon.cz

Naše značka
P15964-16225205

Písek, 08.01.2018

**Souhlas s činností a stavbou v blízkosti zařízení distribuční soustavy
(elektrická síť) ve vlastnictví E.ON Distribuce, a.s.**

Investor stavby: Správa železniční dopravní cesty, státní organizace
Název stavby: Doplnění závor na přejezdech P1348 v km 23,017,
P1360 v km 28,552 a P 1367 v km 33,149 na trati
Březnice – Strakonice
Místo stavby: KÚ Sedlice u Blatné (746894), Blatná (605247),
Hněvkov u Mačkova (689726), Němčice u Sedlice
(746, žadatelem vyznačené zájmové území)

Toto vyjádření slouží pro potřeby řádného umístění, výstavby a užívání
stavby a je vyjádřením pro územní a stavební řízení.

V zájmovém území výše uvedené stavby se nachází:

Podzemní vedení VN
Nadzemní vedení VN
Distribuční trafostanice VN/NN
Podzemní vedení NN
Nadzemní vedení NN

Sídlo společnosti:
F.A. Gerstnera 2151/6
České Budějovice 7
370 01 České Budějovice
Společnost je zapsána
v Obchodním rejstříku
vedeném Krajským soudem
v Českých Budějovicích,
oddíl C., vložka 8464
IČ: 251 86 213
DIČ: CZ25186213

Číslo žádosti: 16225205

Na základě předložené projektové dokumentace **udělujeme souhlas** s provedením výše uvedené akce v blízkosti zařízení distribuční soustavy při splnění následujících podmínek.

Dotčené venkovní elektrické vedení je provozováno ve veřejném zájmu a chráněno zákonem. Při provádění stavebních prací a následně při užívání hotové stavby je proto nutné zabezpečit, aby nedošlo k jeho poškození ani k ohrožení jeho bezpečného a spolehlivého provozu zejména tím, že zajistíte:

1. V důsledku stavebních prací nesmí dojít k poškození a zneprístupnění venkovního elektrického vedení.
2. Provádění stavebních prací v blízkosti venkovního elektrického vedení přináší zvýšené riziko ohrožení života nebo zdraví elektrickým proudem a zvýšené riziko poškození majetku. Při provádění stavby je povinností všech zúčastněných osob zajistit dodržování požadavků bezpečnosti a ochrany zdraví při práci, což mj. stanovuje Stavební zákon č. 183/2006 Sb., Zákon o BOZP č. 309/2006 Sb., a nařízení vlády č. 591/2006 Sb.. Z tohoto důvodu je nutné:
 - a. Provádět výkopové práce v blízkosti nadzemního vedení NN tak, aby nedošlo k narušení jejich stability a uzemňovací soustavy, nebo nebyl jinak ohrožen provoz tohoto zařízení a bezpečnost osob.
 - b. Dodržovat platná ustanovení norem stanovujících podmínky pro práci v blízkosti elektrických vedení ČSN EN 50 110-1 a PNE 33 3302, zvláště pak minimální dovolené vzdálenosti od vedení:

Minimální dovolené vzdálenosti	Holý vodič	Izolovaný vodič
Nad budovami		
Nad neschůdnými částmi (sklon > 15°), vzdorující ohni	0,5 m	0,3 m
Nad schůdnými částmi (sklon ≤ 15°), vzdorující ohni	4 m	3 m
Na budovách		
K budovám a jejich částem nebo vybavením	0,2 m	0,1 m
Kolem zedních oken		
Před oknem (pouze stávající vedení)	2 m	1 m
Nad oknem	0,2 m	0,2 m
Vedle okna	0,5 m	0,5 m
Pod oknem	1 m	1 m
Kolem střešních oken		
Před oknem	3 m	2 m
Nad oknem	1 m	1 m
Vedle okna	1 m	1 m
Pod oknem	1 m	1 m

3. Výsledná stavba bude splňovat obecné požadavky na výstavbu a nesmí svým stavem ohrožovat životy, zdraví, bezpečnost nebo majetek třetích osob. **Upozorňujeme, že pokud nebudou dodrženy výše uvedené vzdálenosti od venkovního elektrického vedení,**



půjde o porušení těchto obecných požadavků, což v krajním případě může znamenat i nemožnost užívání stavby nebo nařízení odstranění stavby dle Stavebního zákona 183/2006 Sb.

4. Ohlášení jakéhokoliv poškození distribučního a sdělovacího zařízení na telefonním čísle Poruchové služby **800 22 55 77**.
5. Při objednávání beznapětového stavu vedení VN vždy uveďte jméno osoby s příslušnou elektrotechnickou kvalifikací (§7 nad 1 000 V dle vyhl. 50/78 Sb.), která bude přítomna na místě stavby a převezme od provozovatele distribuční soustavy vypnutý úsek vedení VN (prostřednictvím příkazu B).

Kontakty správců zařízení:

VN+NN

Regionální správa, Ing. Martin Vořechovský,
tel.: 38343-4731,
email: martin.vorechovsky@eon.cz

Ke všem dalším souvisejícím jednáním předložte, prosím, toto vyjádření.

S přátelským pozdravem

E.ON Česká republika, s.r.o.

E.ON Česká republika, s.r.o.
Regionální správa
Písek

003

Následující oddíl se vyplňuje pouze v případě žádosti o udělení souhlasu se zjednodušeným územním řízením nebo s uzavřením veřejnoprávní smlouvy

Udělení souhlasu (pro platnost udělení souhlasu je nutný podpis a razítko oprávněného pracovníka ECZR)

Souhlasíme – Nesouhlasíme se zjednodušeným územním řízením

Souhlasíme – Nesouhlasíme s uzavřením veřejnoprávní smlouvy

E.ON Česká republika, s.r.o.



E.ON Servisní, s.r.o., F. A. Gerstnera 2151/6, 370 01 České Budějovice

TMS Projekt s.r.o.
Lucie Kašparová
Wenzigova 8/79
30100 Plzeň

E.ON Servisní, s.r.o.

RCDS Písek
Vrcovická 2297
397 54 Písek
www.eon-distribuce.cz

Martina Nováková
T +420-38253-4541
martina.novakova2@eon.cz

Naše značka
M18391-16286421

Písek, 05.11.2018

**Vyjádření o existenci zařízení distribuční soustavy (elektrická síť)
ve vlastnictví E.ON Distribuce, a.s. a podmínkách práce v jeho
blízkosti.**

Investor stavby: Správa železniční dopravní cesty, státní organizace
Název stavby: Doplnění závor na přejezdech P1348 v km 23,017,
P1360 v km 28,552 a P 1367 v km 33,149 na trati
Březnice – Strakonice
Místo stavby: KÚ Sedlice u Blatné (746894), Blatná (605247),
Hněvkov u Mačkova (689726), Němčice u Sedlice,
žadatelem vyznačené zájmové území

Toto vyjádření slouží pro informaci o stávajícím elektrickém zařízení
distribuční soustavy vlastněném a provozovaném společností E.ON
Distribuce, a.s. a je vyjádřením pro územní a stavební řízení.

V zájmovém území výše uvedené stavby se nachází:

Podzemní vedení VN
Nadzemní vedení VN
Distribuční trafostanice VN/NN
Podzemní vedení NN
Nadzemní vedení NN

Ke stavbě a činnosti v ochranných pásmech zařízení distribuční soustavy
je investor povinen zajistit si písemný souhlas ve smyslu § 46 odst. 11
zákona č. 458/2000 Sb., o podmínkách podnikání a výkonu státní správy
v energetických odvětvích, v platném znění.

Souhlas se stavbou a činnostmi v ochranném pásmu zařízení distribuční
soustavy uděluje E.ON Česká republika, s.r.o. (dále jen ECZR). S podáním
žádosti o souhlas, prosím, předložte projektovou dokumentaci stavby

Sídlo společnosti:
F.A. Gerstnera 2151/6
České Budějovice 7
370 01 České Budějovice
Společnost je zapsána
v Obchodním rejstříku
vedeném Krajským soudem
v Českých Budějovicích,
oddíl C., vložka 8464
IČ: 251 86 213
DIČ: CZ25186213

s podrobným zákresem a okótováním umístění stavby v ochranném pásmu. Žádost můžete podat elektronicky na **www.eon-distribuce.cz** → **Souhlas s činností a stavbou v ochranném pásmu**. Kontakty na správce zařízení jsou uvedeny v závěru tohoto vyjádření.

Dovolte, abychom Vás upozornili, že při provádění zemních nebo jiných prací, které mohou ohrozit předmětné distribuční a sdělovací zařízení, jste povinni dle zákona č. 309/2006 Sb. a nařízení vlády č. 591/2006 Sb. učinit veškerá opatření, aby nedošlo ke škodám na výše uvedeném zařízení, na majetku nebo na zdraví osob elektrickým proudem, zejména tím, že zajistíte:

1. Objednání přesného vytýčení distribuční sítě (trasy kabelu) v terénu a to nejméně 14 dnů před zahájením prací v blízkosti podzemního kabelového vedení. V případě, že nebude možné trasu kabelu bezpečně určit pomocí vytyčovacího zařízení, je investor zemních prací povinen pro jednoznačné stanovení jeho polohy provést na určených místech a v nezbytném rozsahu ruční odkrytí kabelu podle pokynů zaměstnanců ECZR. **Vytýčení kabelů VN, NN zajistí Jaroslav Koutník, tel.: 383434720, email: jaroslav.koutnik@eon.cz.**
2. Provádění zemních prací v ochranném pásmu kabelového vedení výhradně klasickým ručním náradím bez použití jakýchkoli mechanismů s nejvyšší opatrností, nebude-li provozovatelem zařízení stanoveno jinak.
3. Výkopové práce v blízkosti nadzemního vedení NN budou prováděny tak, aby nedošlo k narušení stability podpěrných bodů a uzemňovací soustavy, nebo nebyl jinak ohrožen provoz zařízení a bezpečnost osob. Zároveň požadujeme dodržovat platná ustanovení norem ČSN EN 50 110-1 a PNE 33 3302, zvláště pak minimální dovolené vzdálenosti od vedení:

Minimální dovolené vzdálenosti	Holé vodiče	Izolované vodiče
Nad budovami		
Nad neschůdnými částmi (sklon > 15°), vzdorující ohni	0,5 m	0,3 m
Nad schůdnými částmi (sklon ≤ 15°), vzdorující ohni	4 m	3 m
Na budovách		
K budovám a jejich částem nebo vybavením	0,2 m	0,1 m
Kolem zedních oken		
Před oknem (pouze stávající vedení)	2 m	1 m
Nad oknem	0,2 m	0,2 m
Vedle okna	0,5 m	0,5 m
Pod oknem	1 m	1 m
Kolem střešních oken		
Před oknem	3 m	2 m
Nad oknem	1 m	1 m
Vedle okna	1 m	1 m



Minimální dovolené vzdálenosti	Holé vodiče	Izolované vodiče
Pod oknem	l m	l m

4. Při provádění stavebních prací nesmí dojít k poškození a zneprůstupnění zařízení distribuční soustavy.
5. Ohlášení jakéhokoli poškození distribučního a sdělovacího zařízení na telefonním čísle Poruchové služby **800 22 55 77**.

Kontakty správců zařízení:

VN+NN Regionální správa, Ing. Martin Vořechovský,
tel.: 383434731,
email: martin.vorechovsky@eon.cz

Vyjádření má platnost do 02.11.2020.

Upozorňujeme Vás na možnou polohovou odchylku vedení v přiložené situaci s informativním zákresem sítí

Do přiložené a námi orazítované situace jsme **informativně** zakreslili:

- červeně plně podzemní vedení VN
- červeně čárkovaně nadzemní vedení VN
- zeleně plně podzemní vedení NN
- zeleně čárkovaně nadzemní vedení NN
- fialově plně zrušené podzemní vedení

Při vytýčení trasy zařízení i ke kontrole před záhozem a ke všem dalším souvisejícím jednáním předložte, prosím, toto vyjádření.

Vyjádření nenahrazuje a neuvádí připojovací podmínky. V případě, že požadujete připojení nového odběrného místa můžete podat žádost elektronicky na www.eon-distribuce.cz.

S přátelským pozdravem

E.ON Servisní, s.r.o.

E.ON Servisní, s.r.o.
F. A. Gerstnera 2151/6,
276 01 České Budějovice 7
IČ: 25186213, DIČ: CZ25186213

072

Příloha: Orazítovaná situace s informativním zákresem sítí

Číslo žádosti: 16286421

Následující oddíl se vyplňuje pouze v případě žádosti o udělení souhlasu se zjednodušeným územním řízením nebo s uzavřením veřejnoprávní smlouvy

Udělení souhlasu (pro platnost udělení souhlasu je nutný podpis a razítko oprávněného pracovníka ECZR)


Souhlasíme – Nesouhlasíme se zjednodušeným územním řízením

Souhlasíme – Nesouhlasíme s uzavřením veřejnoprávní smlouvy

E.ON Česká republika, s.r.o.



Pís
Vyj
ve v
blíží
Inves
Náze
Áísto
to vy.
tribuc
tribuc
ájmo
zemn
zemn
ribučr
emní
emní
vbě a
stor p
č. 45
getick
se st
y uděl
o souh

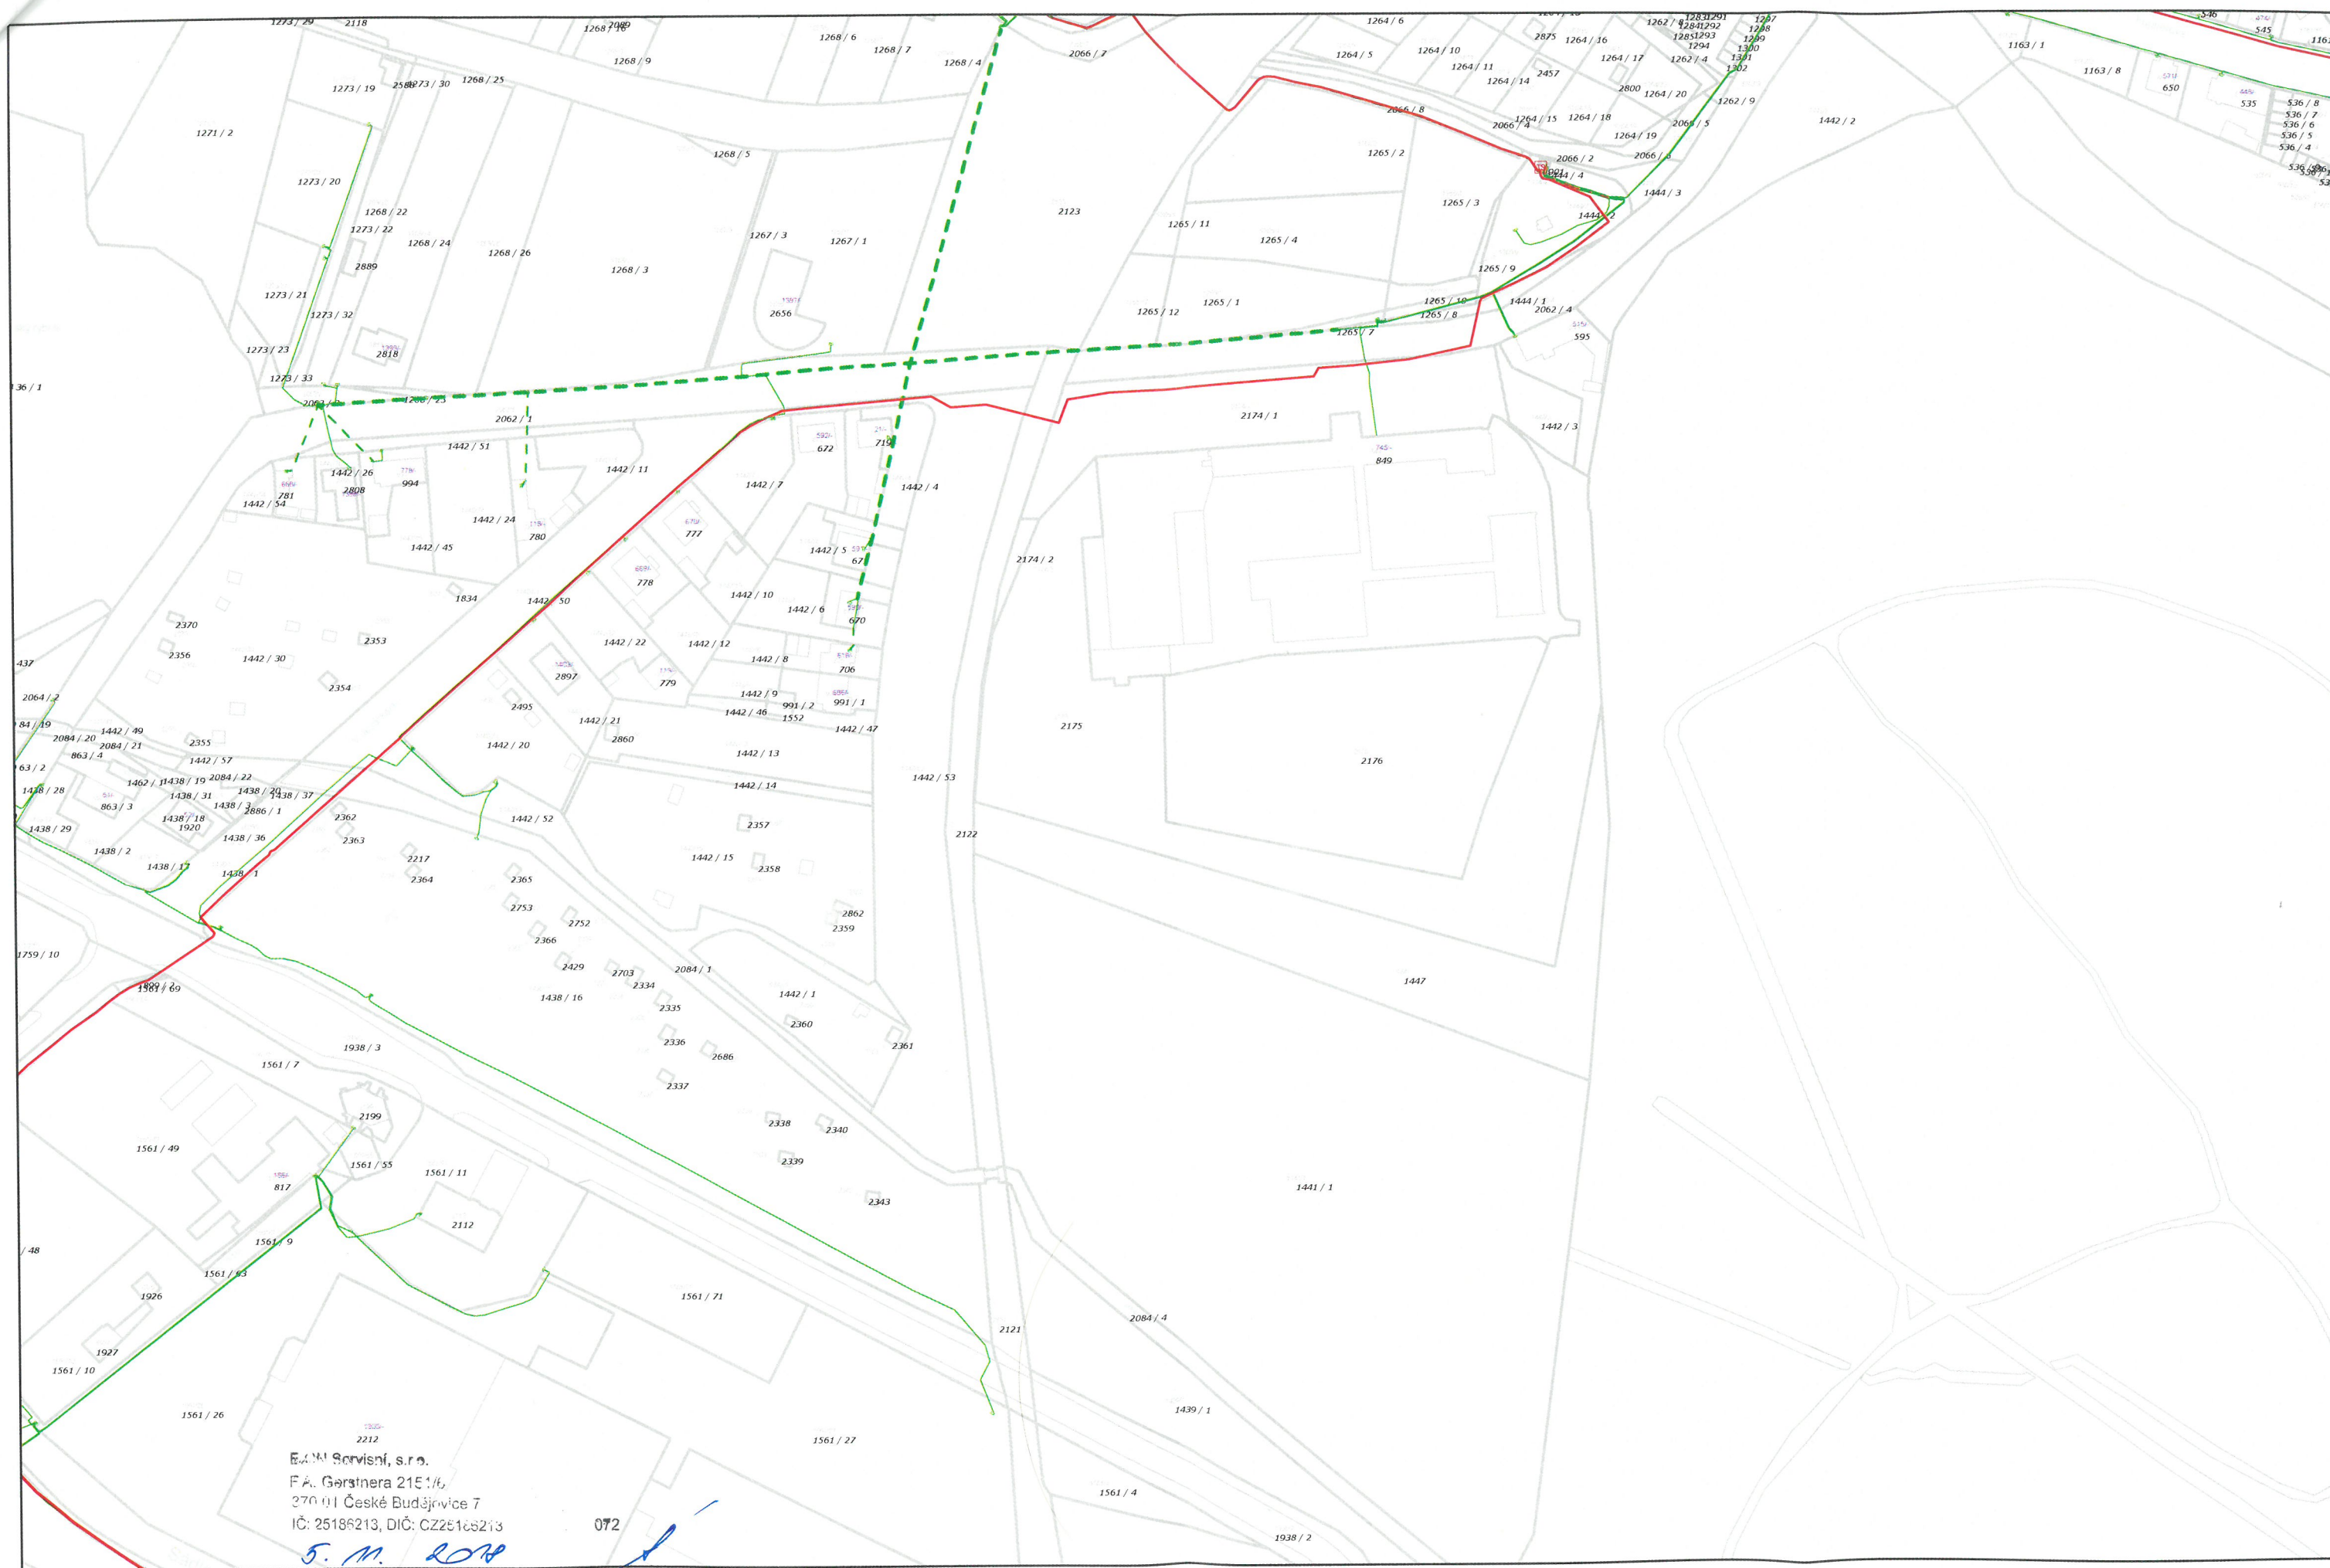


EA.M. Servisní, s.r.o.
F. A. Gerstnera 2151/6
270 01 České Budějovice 7
IČ: 25186213, DIČ: CZ25186213

5. M. 2018

072

So
sol
žac

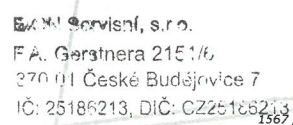

7
L
W
30

Písek,
Vyjádř
ve vlast
blízkost


investor s
ázev sta
sto stavb

vyjádřer.
uční sou
uce, a.s.

ovém úz
ní veden
ní veden
ní trafos
í vedení
vedení

činnosti
ovinen z
8/2000 S
ch odvě

vbou a č
je E.ON
as, prosí

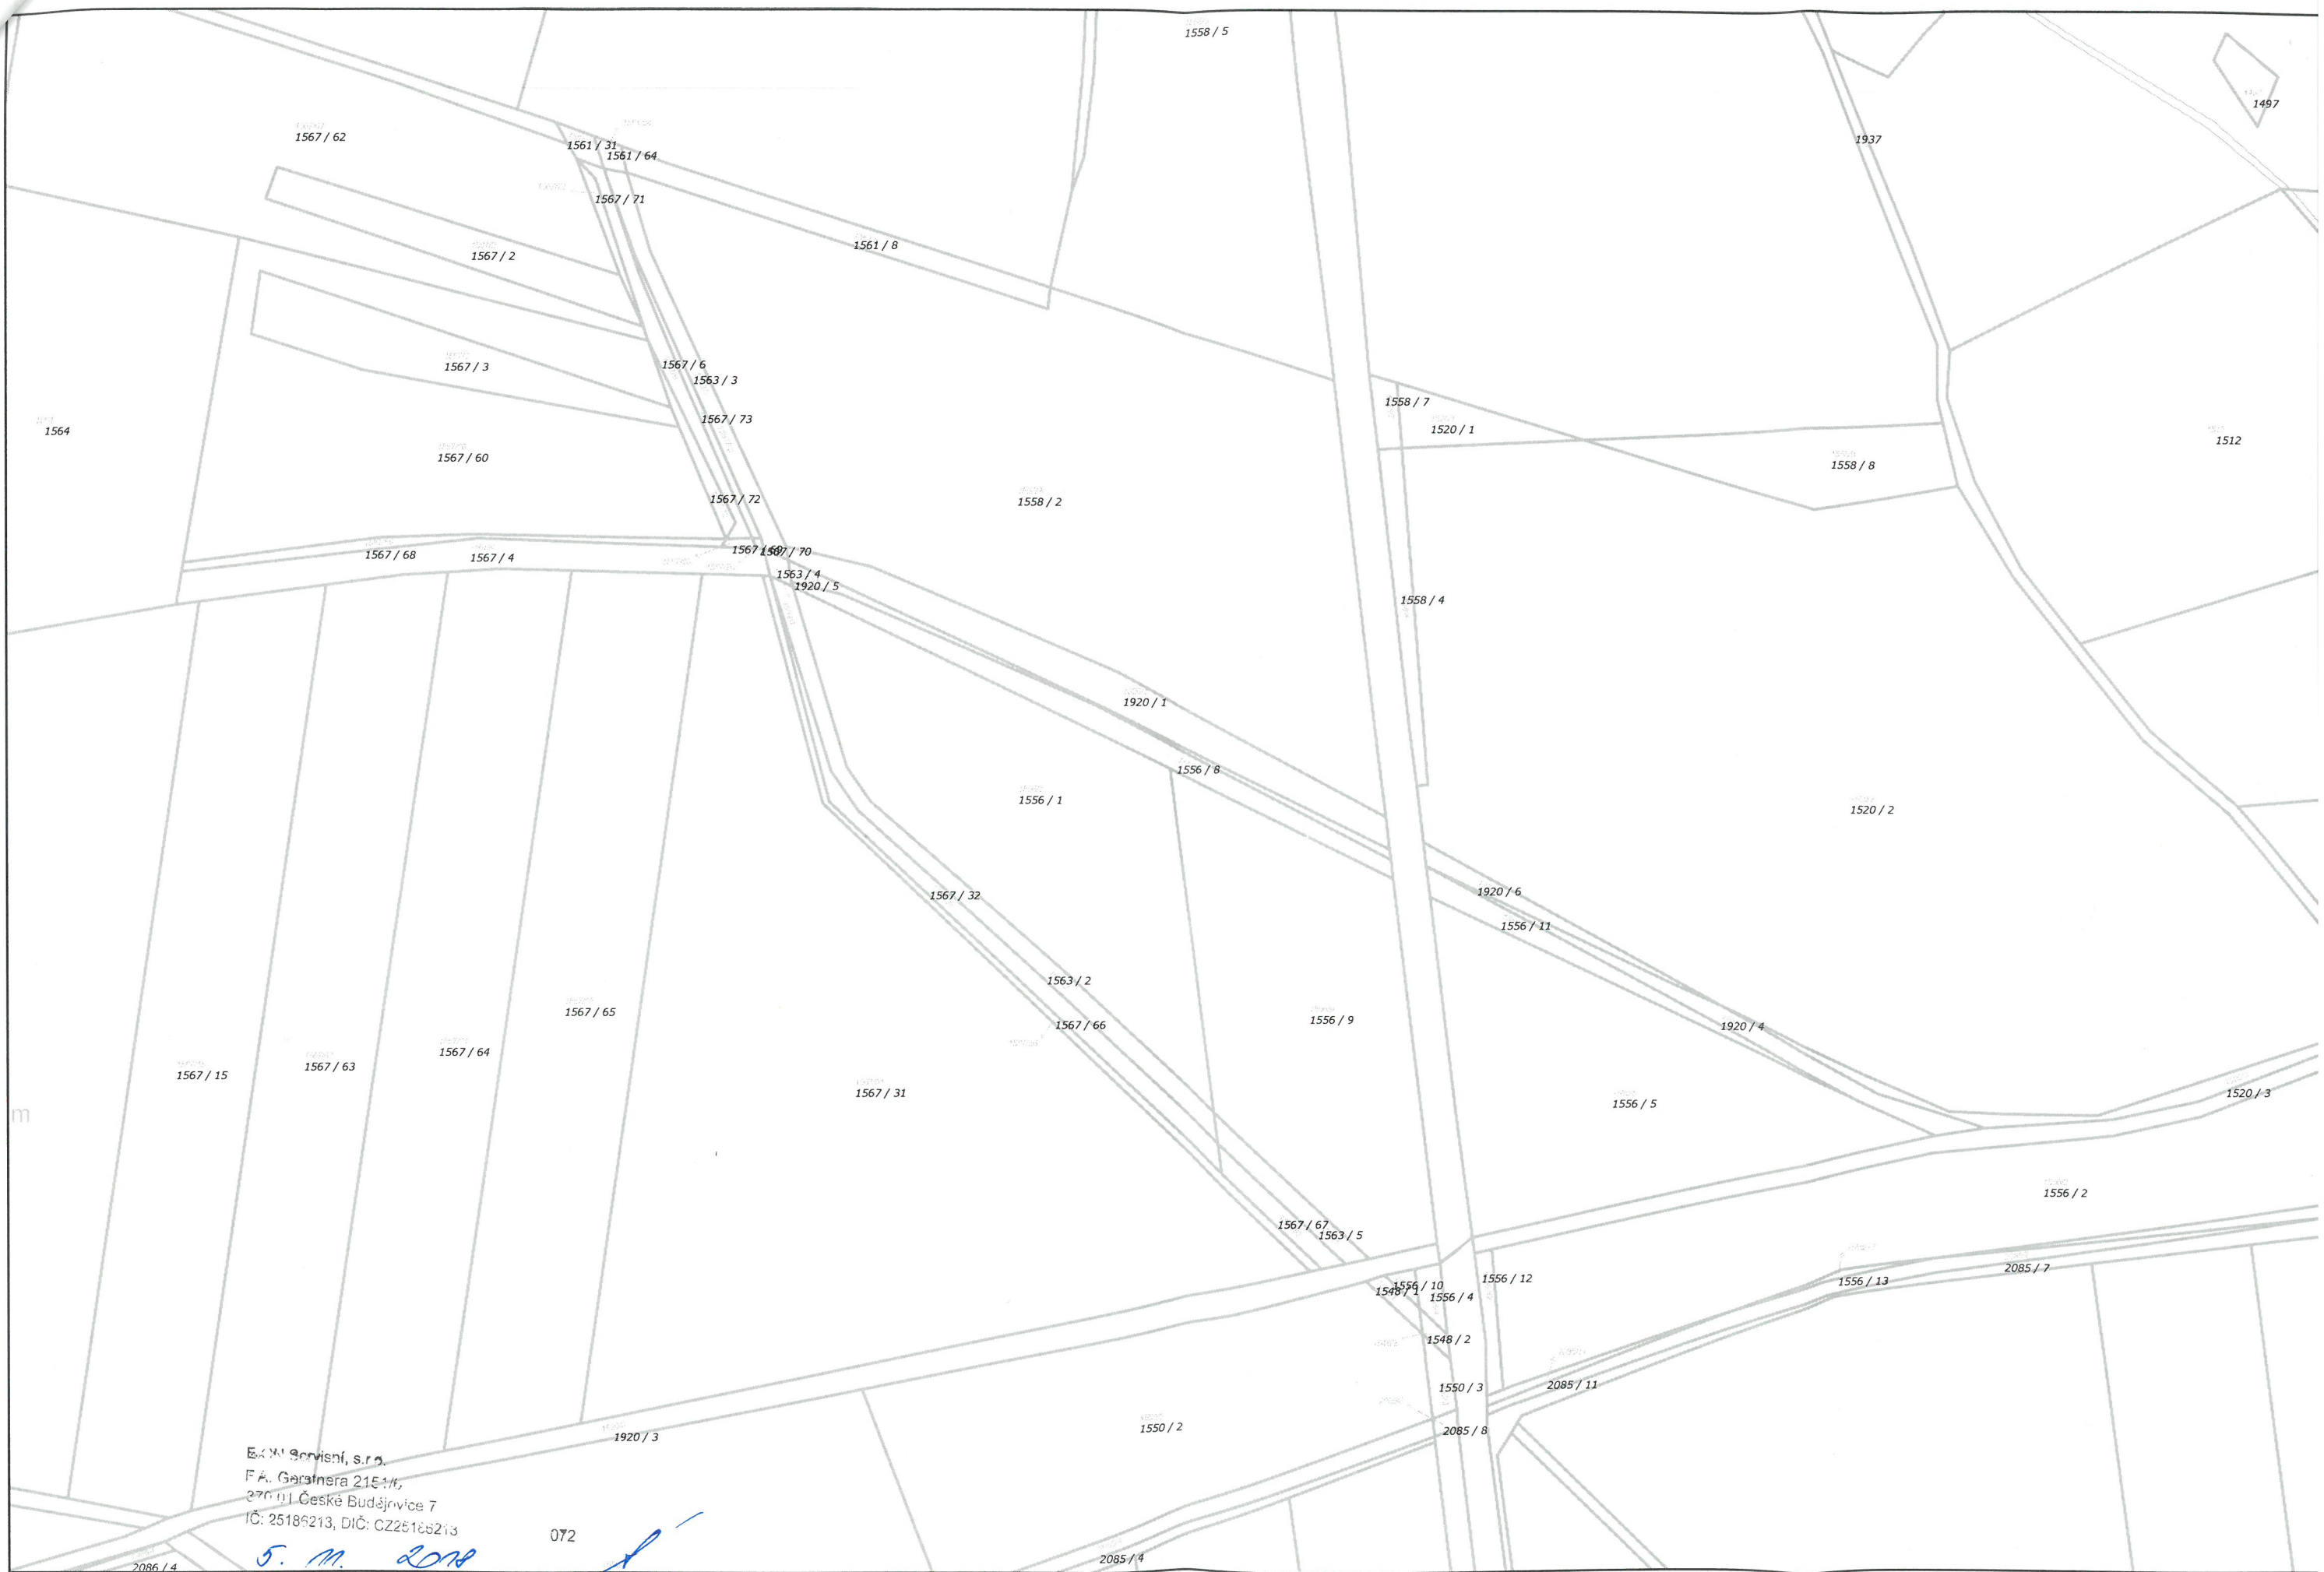

EA M Servisní, s.r.o.
270 01 České Budějovice 7
IČ: 25186213, DIČ: CZ25186213

5. M. 2018

072

5. M. 2078

072

1
L
W
30

Písek,

Vyjádř
ve vlast
blízkosti

investor s
ázev stav


to stavby

vyjádření
uční sou
uce, a.s.

ovém úze
ní vedení
ní vedení
ní trafost
vedení N
vedení N

činnosti v
ovinen za
8/2000 Sb
ch odvětv

vbou a čin
je E.ON Č
as, prosím

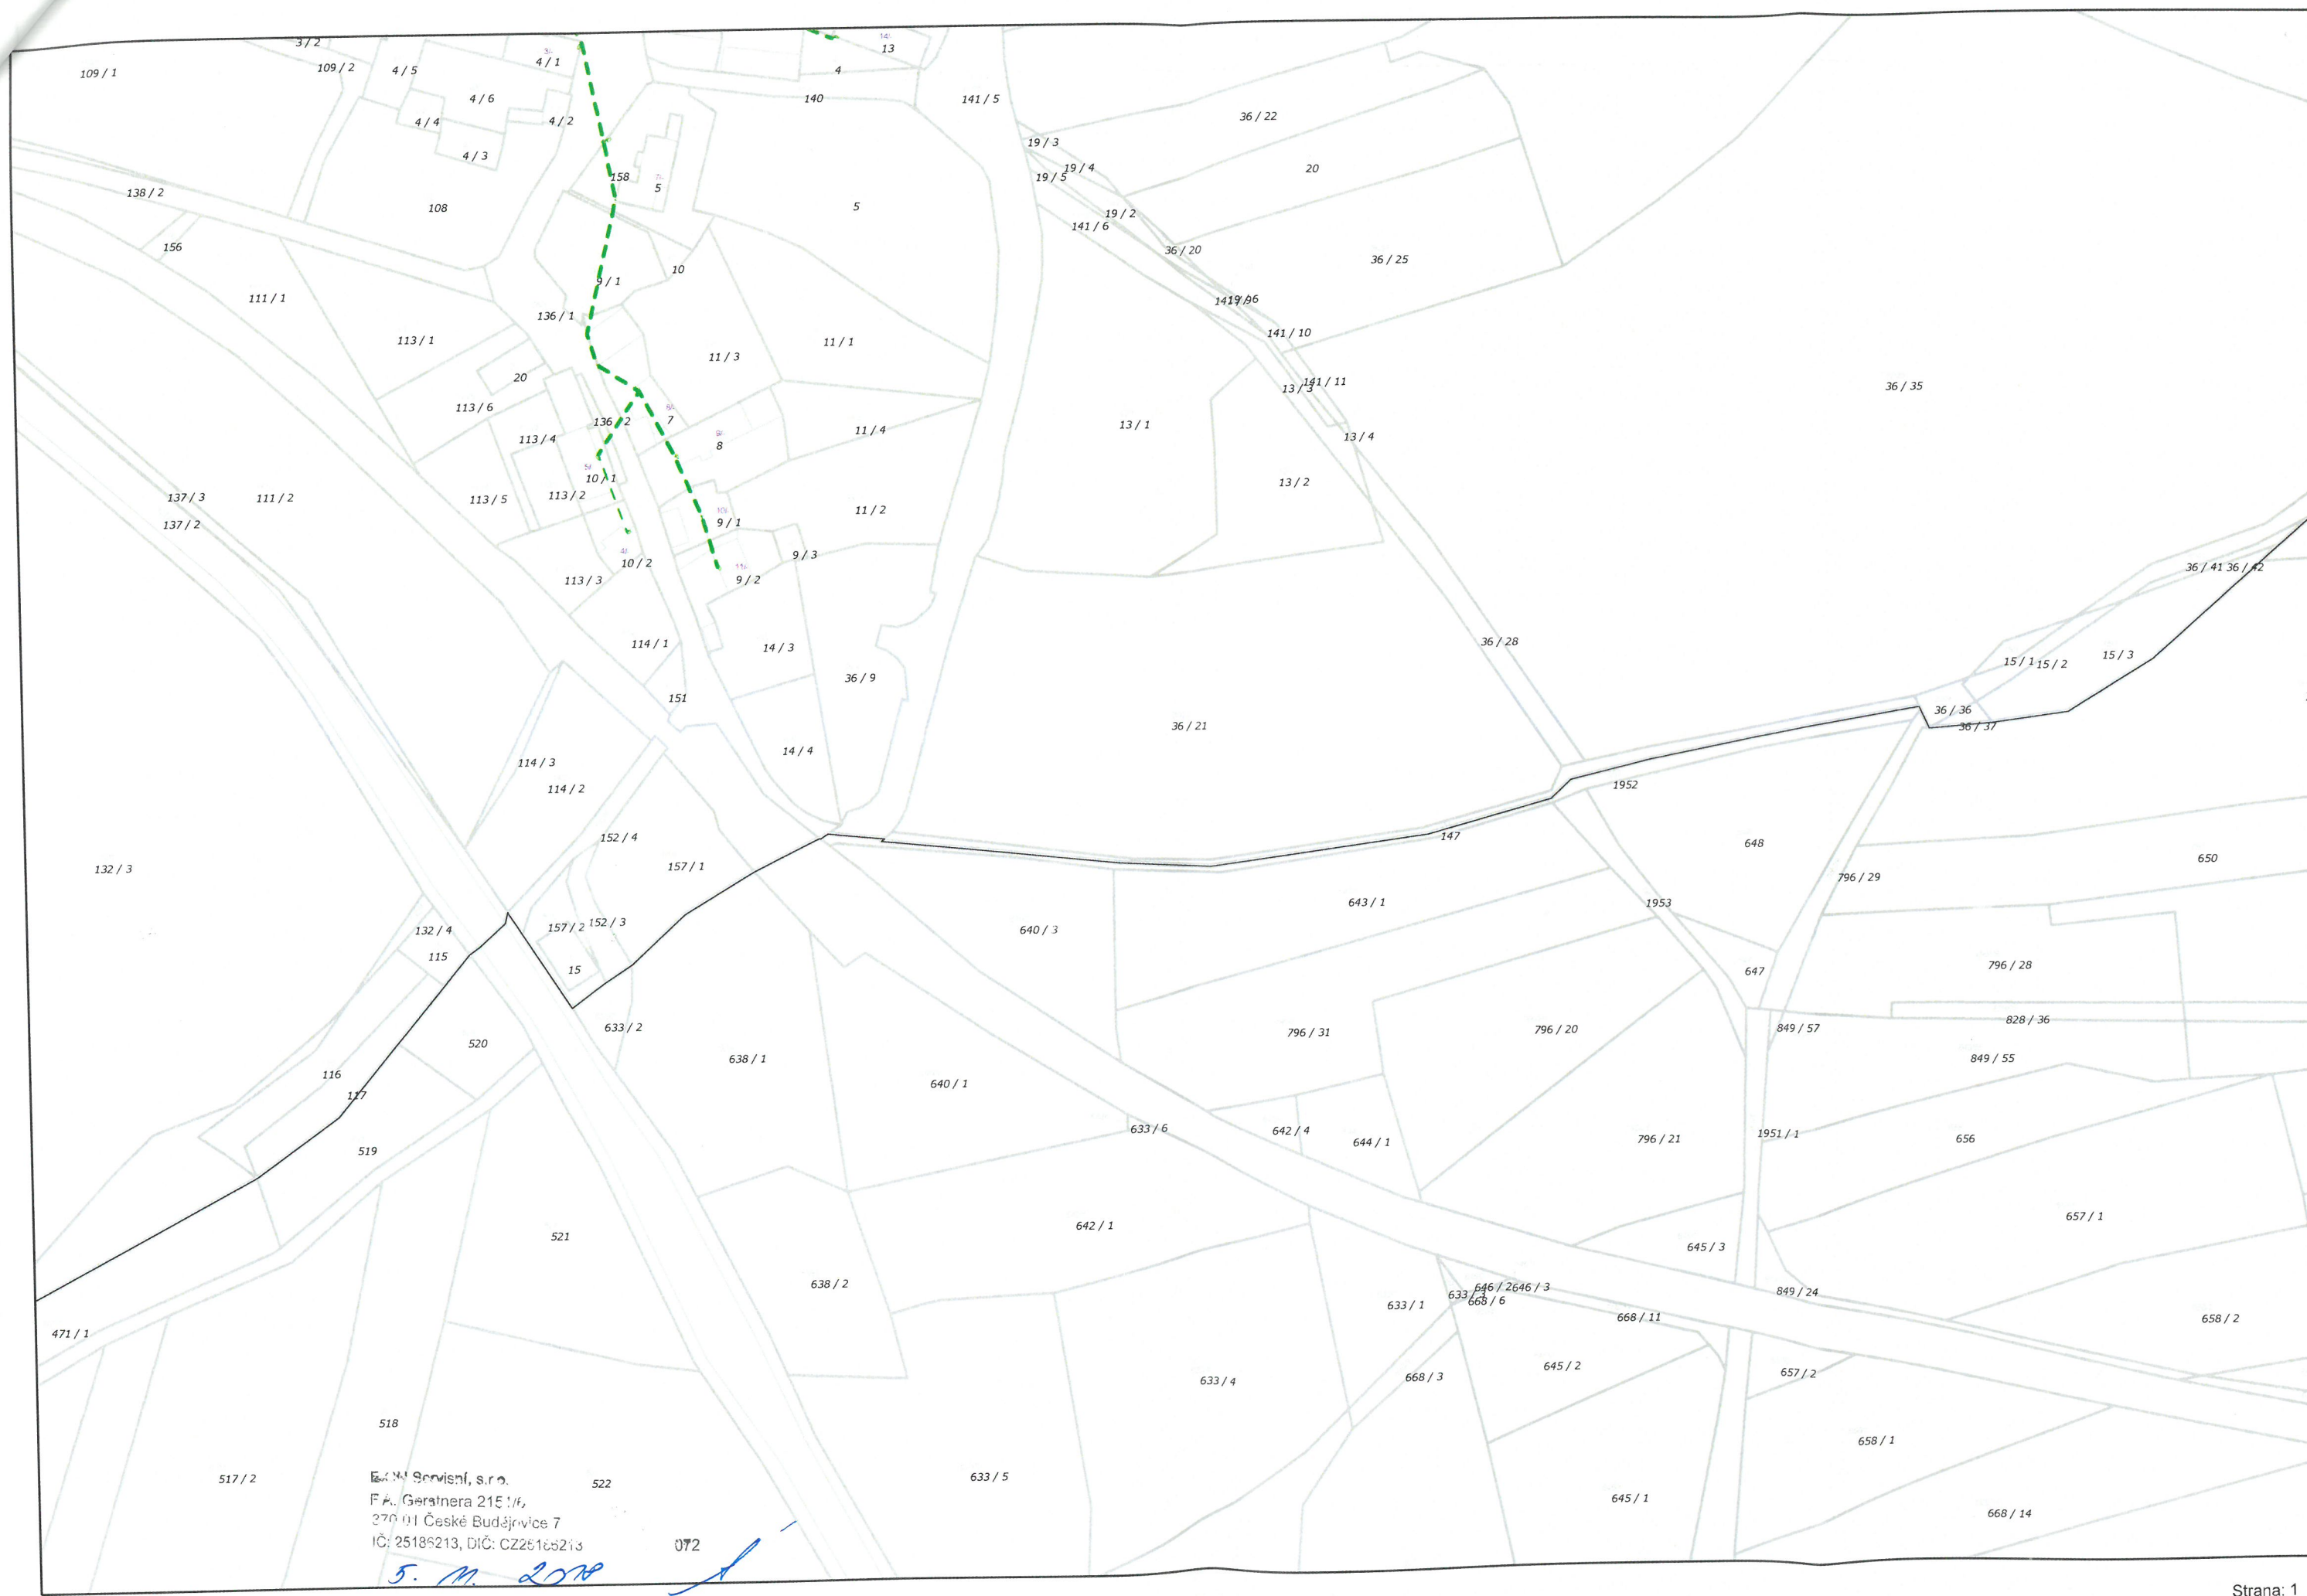

5. M. 2008

072


Strana: 1 /

1980 / 1

1329 / 68

1329 / 61

1468 / 15

1336 / 2

1340 / 2

1338

E.M. Servisní, s.r.o.


F.A. Gerstnera 2151/6,

370 01 České Budějovice 7

IČ: 25186213, DIČ: CZ25186213

5. M. 208

Měřítko: 1:1894

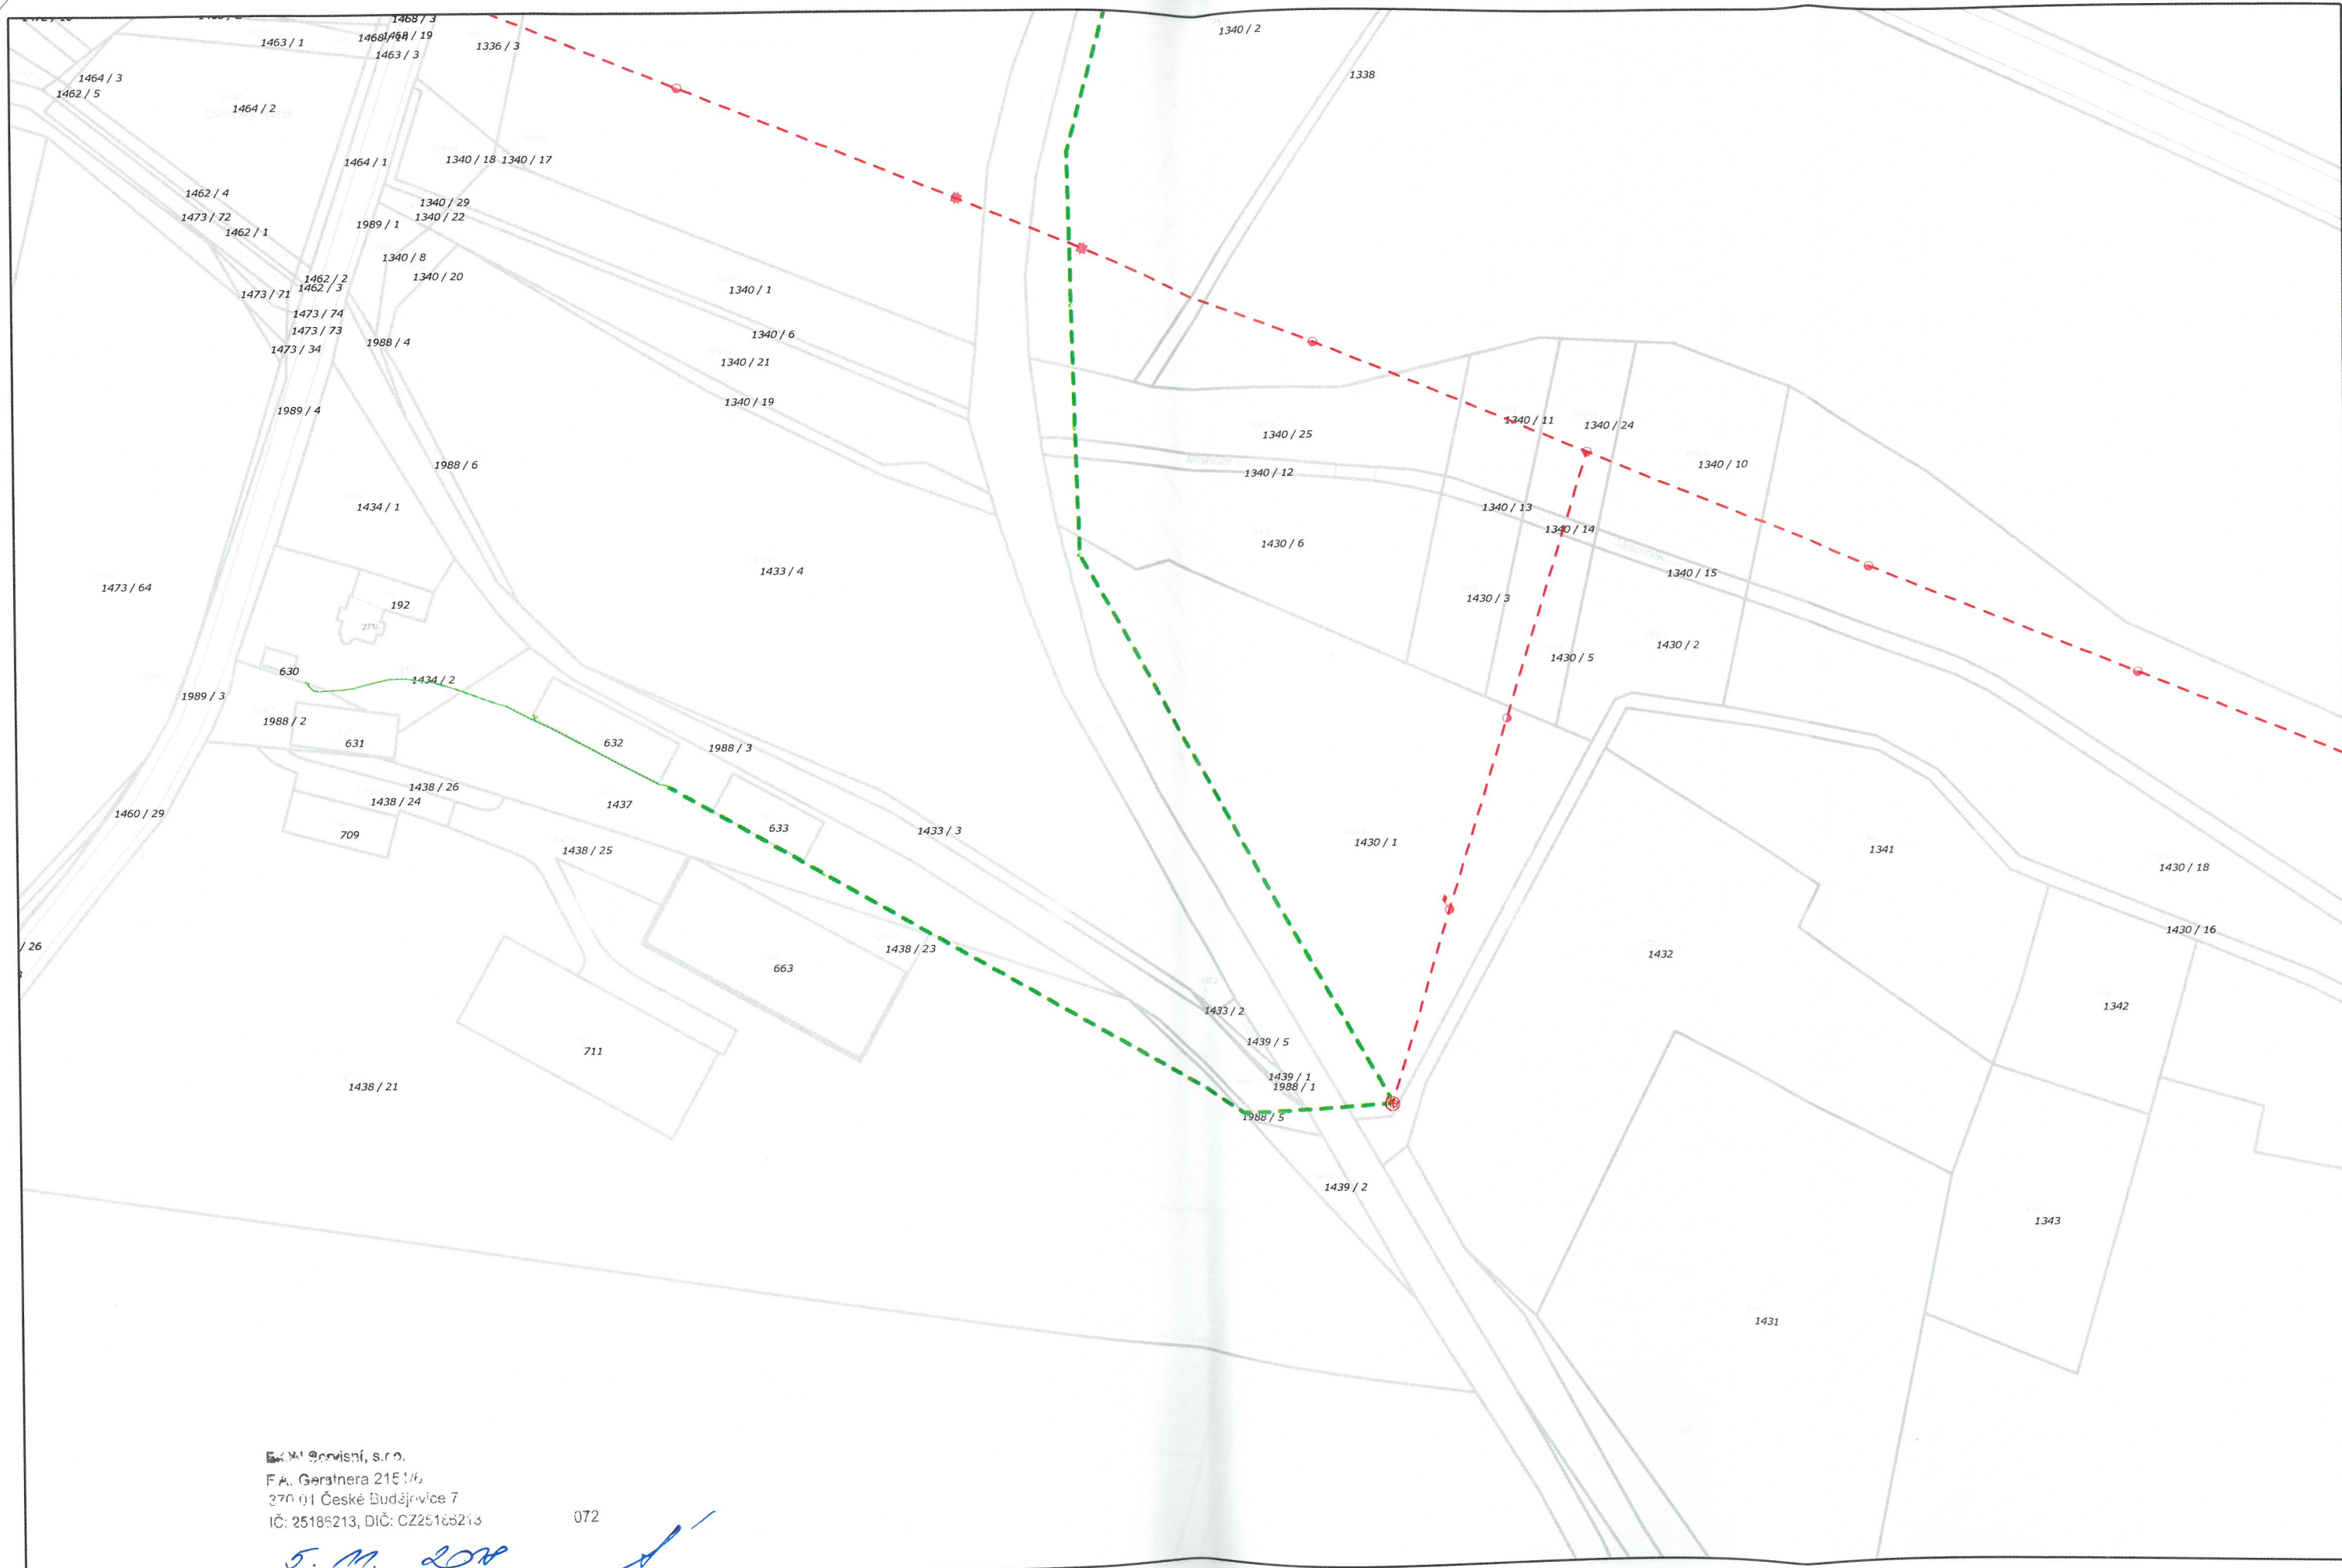


FA. Geratnera 215 1/6
270 01 České Budějovice 7
IČ: 25185213, DIČ: CZ25185213

072

5. M. 2018

Číslo zakázky: 10286421

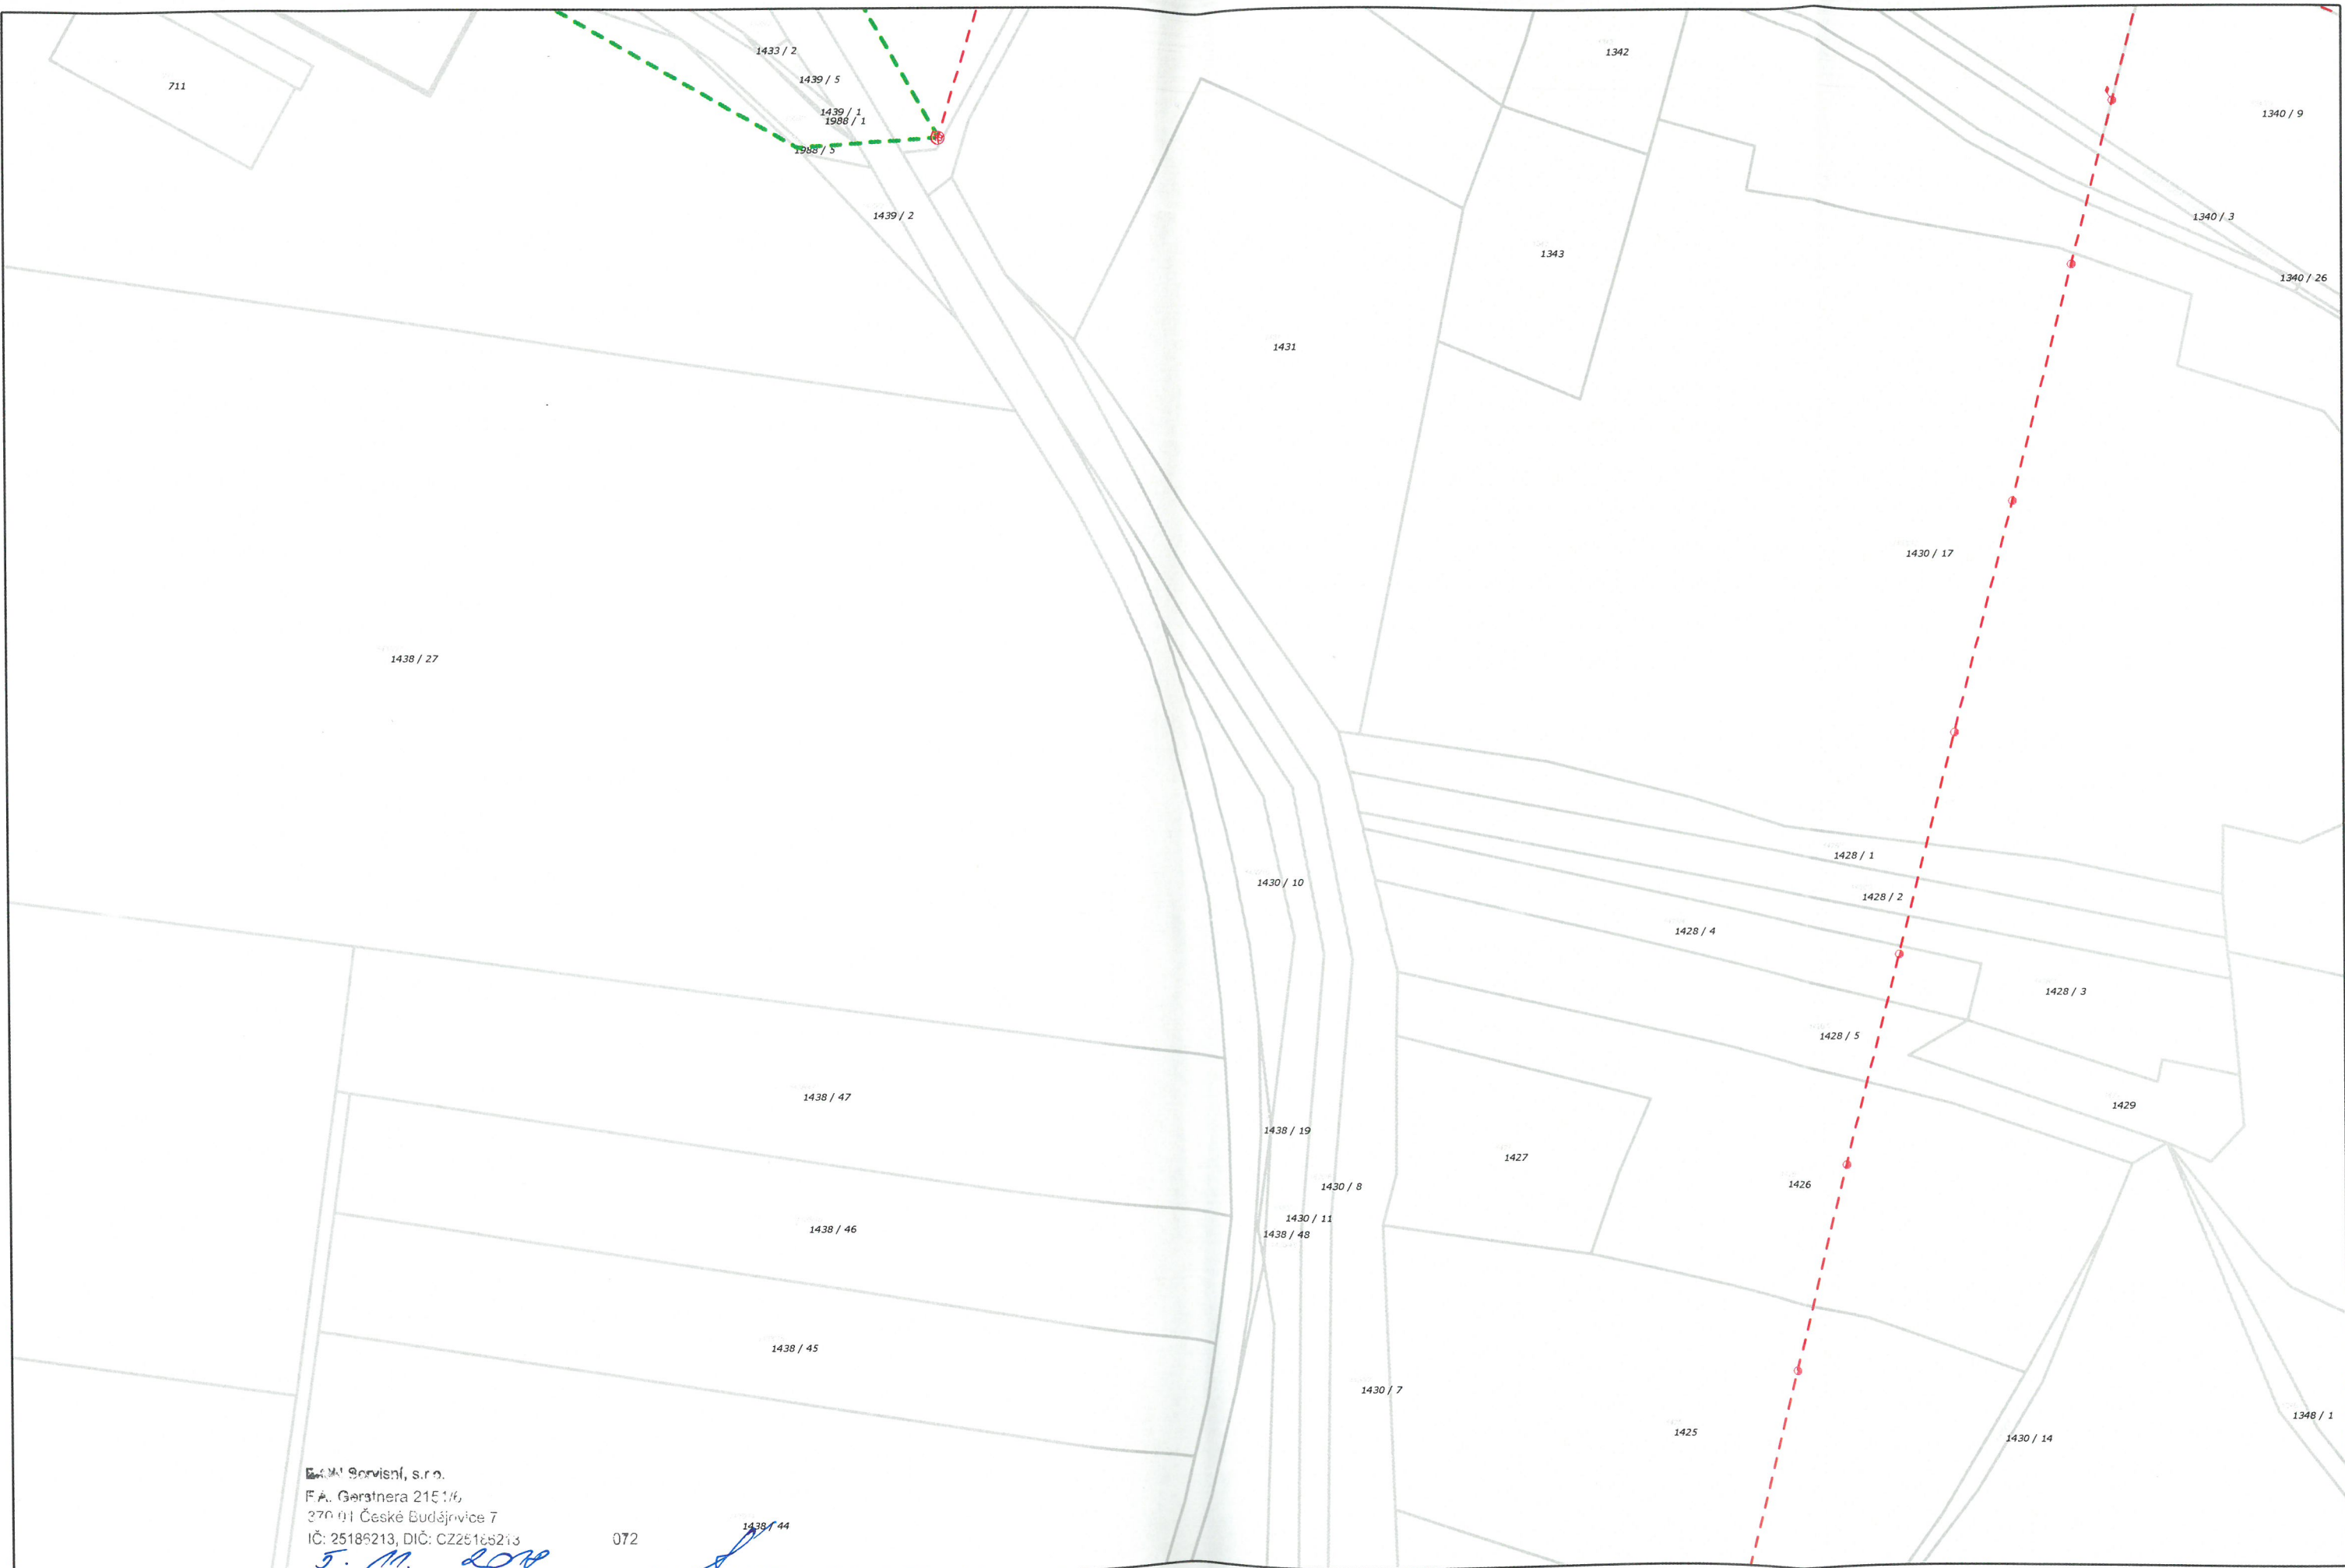

FA. Gerstnera 215 1/6
270 01 České Budějovice 7
IČ: 25186213, DIČ: CZ25186213
5. 11. 2018

072



E.ON Česká republika, s.r.o., F. A. Gerstnera 2151/6, 370 01 České Budějovice

TMS Projekt s.r.o.
Lucie Kašparová
Wenzigova 8/79
30100 Plzeň

E.ON Česká republika, s.r.o.

Regionální správa Písek
Vrcovická 2297
397 54 Písek
www.eon-distribuce.cz

Ing. František Flíček
T +420-383434711
frantisek.flicek@eon.cz

Naše značka
F5285-16287723

Písek, 12.11.2018

**Souhlas s činností a stavbou v blízkosti zařízení distribuční soustavy
(elektrická síť) ve vlastnictví E.ON Distribuce, a.s.**

Investor stavby: Správa železniční dopravní cesty, státní organizace
Název stavby: Doplnění závor na přejezdech P1348 v km 23,017,
P1360 v km 28,552 a P 1367 v km 33,149 na trati
Březnice Strakonice
Místo stavby: KÚ Sedlice u Blatné (746894), Blatná (605247),
Hněvkov u Mačkova (689726), Němčice u Sedlice
(746, žadatelem vyznačené zájmové území)

Toto vyjádření slouží pro potřeby řádného umístění, výstavby a užívání
stavby a je vyjádřením pro územní a stavební řízení.

V zájmovém území výše uvedené stavby se nachází:

Podzemní vedení VN
Nadzemní vedení VN
Distribuční trafostanice VN/NN
Podzemní vedení NN
Nadzemní vedení NN

Na základě předložené projektové dokumentace **udělujeme souhlas s**
provedením výše uvedené akce v blízkosti zařízení distribuční soustavy při
splnění následujících podmínek.

Dotčené venkovní elektrické vedení je provozováno ve veřejném zájmu
a chráněno zákonem. Při provádění stavebních prací a následně při užívání
hotové stavby je proto nutné zabezpečit, aby nedošlo k jeho poškození ani
k ohrožení jeho bezpečného a spolehlivého provozu zejména tím, že
zajistíte:

1. V důsledku stavebních prací nesmí dojít k poškození a znepřístupnění
venkovního elektrického vedení.

Sídlo společnosti:
F.A. Gerstnera 2151/6
České Budějovice 7
370 01 České Budějovice
Společnost je zapsána
v Obchodním rejstříku
vedeném Krajským soudem
v Českých Budějovicích,
oddíl C., vložka 8464
IČ: 251 86 213
DIČ: CZ25186213

2. Provádění stavebních prací v blízkosti venkovního elektrického vedení přináší zvýšené riziko ohrožení života nebo zdraví elektrickým proudem a zvýšené riziko poškození majetku. Při provádění stavby je povinností všech zúčastněných osob zajistit dodržování požadavků bezpečnosti a ochrany zdraví při práci, což mj. stanovuje Stavební zákon č. 183/2006 Sb., Zákon o BOZP č. 309/2006 Sb., a nařízení vlády č. 591/2006 Sb.. Z tohoto důvodu je nutné:
- Provádět výkopové práce v blízkosti nadzemního vedení NN tak, aby nedošlo k narušení jejich stability a uzemňovací soustavy, nebo nebyl jinak ohrožen provoz tohoto zařízení a bezpečnost osob.
 - Dodržovat platná ustanovení norem stanovujících podmínky pro práci v blízkosti elektrických vedení ČSN EN 50 110-1 a PNE 33 3302, zvláště pak minimální dovolené vzdálenosti od vedení:

Minimální dovolené vzdálenosti	Holé vodiče	Izolované vodiče
Nad budovami		
Nad neschůdnými částmi (sklon > 15°), vzdorující ohni	0,5 m	0,3 m
Nad schůdnými částmi (sklon ≤ 15°), vzdorující ohni	4 m	3 m
Na budovách		
K budovám a jejich částem nebo vybavením	0,2 m	0,1 m
Kolem zedních oken		
Před oknem (pouze stávající vedení)	2 m	1 m
Nad oknem	0,2 m	0,2 m
Vedle okna	0,5 m	0,5 m
Pod oknem	1 m	1 m
Kolem střešních oken		
Před oknem	3 m	2 m
Nad oknem	1 m	1 m
Vedle okna	1 m	1 m
Pod oknem	1 m	1 m

- Výsledná stavba bude splňovat obecné požadavky na výstavbu a nesmí svým stavem ohrožovat životy, zdraví, bezpečnost nebo majetek třetích osob. **Upozorňujeme, že pokud nebudou dodrženy výše uvedené vzdálenosti od venkovního elektrického vedení, půjde o porušení těchto obecných požadavků, což v krajním případě může znamenat i nemožnost užívání stavby nebo nařízení odstranění stavby dle Stavebního zákona 183/2006 Sb.**
- Ohlášení jakéhokoliv poškození distribučního a sdělovacího zařízení na telefonním čísle Poruchové služby **800 22 55 77**.
- Doporučujeme včasné podání případné Žádosti o přeložku stávajícího energetického zařízení v případě kolize.



Kontakty správců zařízení:

VN+NN

Regionální správa, Ing. Martin Vořechovský,
tel.: 38343-4731,
email: martin.vorechovsky@eon.cz

Ke všem dalším souvisejícím jednáním předložte, prosím, toto vyjádření.

S přátelským pozdravem

E.ON Česká republika, s.r.o.

E.ON Česká republika, s.r.o.
Regionální správa
Písek

008

Následující oddíl se vyplňuje pouze v případě žádosti o udělení souhlasu se zjednodušeným územním řízením nebo s uzavřením veřejnoprávní smlouvy

Udělení souhlasu (pro platnost udělení souhlasu je nutný podpis a razítko oprávněného pracovníka ECZR)

Souhlasíme – Nesouhlasíme se zjednodušeným územním řízením

Souhlasíme – Nesouhlasíme s uzavřením veřejnoprávní smlouvy

E.ON Česká republika, s.r.o.



H.2.4.

PRO SPOLEČNÉ ZÁJITKY

Vyřizuje: Dundáček Petr

E-mail: petr.dundacek@t-mobile.cz

TMS Projekt s.r.o
Lucie Kašparová
Wenzigova 8 8/106
30100 Plzeň

Naše značka: **E28639/17**

V Praze dne: **16.8.2017**

Vyjádření a stanovení podmínek pro udělení souhlasu s umístěním stavby v ochranném pásmu sítě technické infrastruktury (TI) společnosti T-Mobile Czech Republic a.s.

Vydané podle § 101 ZÁKONA Č. 127/2005 Sb., o elektronických komunikacích a o změně některých souvisejících zákonů (zákon o elektronických komunikacích – dále jen ZEK), ve znění pozdějších předpisů a §161 zákona č. 183/2006 Sb., o územním plánování a stavebním řádu (stavební zákon) či dle dalších příslušných právních předpisů

Věc: Doplnění závor na přejezdech P1348 v km 23,017, P1360 v km 28,552 a P 1367 v km 33,149 na trati Březnice – Strakonice (SE)

Stupeň: Jiný důvod

Na základě předložených projektových podkladů dáváme **souhlasné stanovisko k vydání Územního souhlasu / rozhodnutí (Stavebního povolení) a následně souhlas s realizací stavby.**

Dle předložených dokladů nedojde ke kolizi s technickou infrastrukturou společnosti **T-Mobile Czech Republic a.s.**

Toto stanovisko má platnost 1 rok.

Vydané stanovisko nelze prodloužit. Po uplynutí platnosti zadejte žádost o nové stanovisko.

T-Mobile
T-Mobile Czech Republic a.s.
Tomáškova 2144/1
148 00 Praha 4
IČ 649 49 681, DIČ CZ64949681

.....

Ochrana sítí
Technologický úsek



Příloha č. 1

Rekapitulace žádosti o vyjádření k existenci sítě elektronických komunikací

Číslo žádosti: **E28639/17**
Název stavby / akce: **Doplnění závor na přejezdech P1348 v km 23,017, P1360 v km 28,552 a P 1367 v km 33,149 na trati Březnice – Strakonice (SE)**
Datum podání žádosti: **16.8.2017**
Důvod žádosti: **Jiný důvod**
Popis jiného důvodu žádosti: **Stavební řízení / dodatečné stavební povolení**
Poznámka:

Žadatel

Firma / organizace: **TMS Projekt s.r.o**
IČ: **48200891**
DIČ:
Kontaktní osoba: **Lucie Kašparová**
Adresa: **Wenzigova 8 8/106**
Město / obec: **Plzeň**
PSČ: **30100**
Stát:
E-mail: **kasparova@tmsplzen.cz**
Telefonní číslo: **378229855**

Stavebník

Firma / organizace: **Správa železniční dopravní cesty, státní organizace**
Kontaktní osoba: **Lucie Kašparová**
Adresa: **Dlážděná 1003/7**
Město / obec: **Praha 1**
PSČ: **30100**
Stát:
E-mail: **Kasparova@tmsplzen.cz**
Telefonní číslo: **378229855**

Stavba

Výška nad terénem (metry): **0 m**
Projektant:
Druh stavby: **Ostatní**
Hodnota projektu:
Měsíc zahájení stavby:
Měsíc ukončení stavby:


Odeslání stanoviska

E-mail: **kasparova@tmsplzen.cz**

Příloha č. 2

Situační plánek

Zájmová oblast (zájmové oblasti) zadaná žadatelem

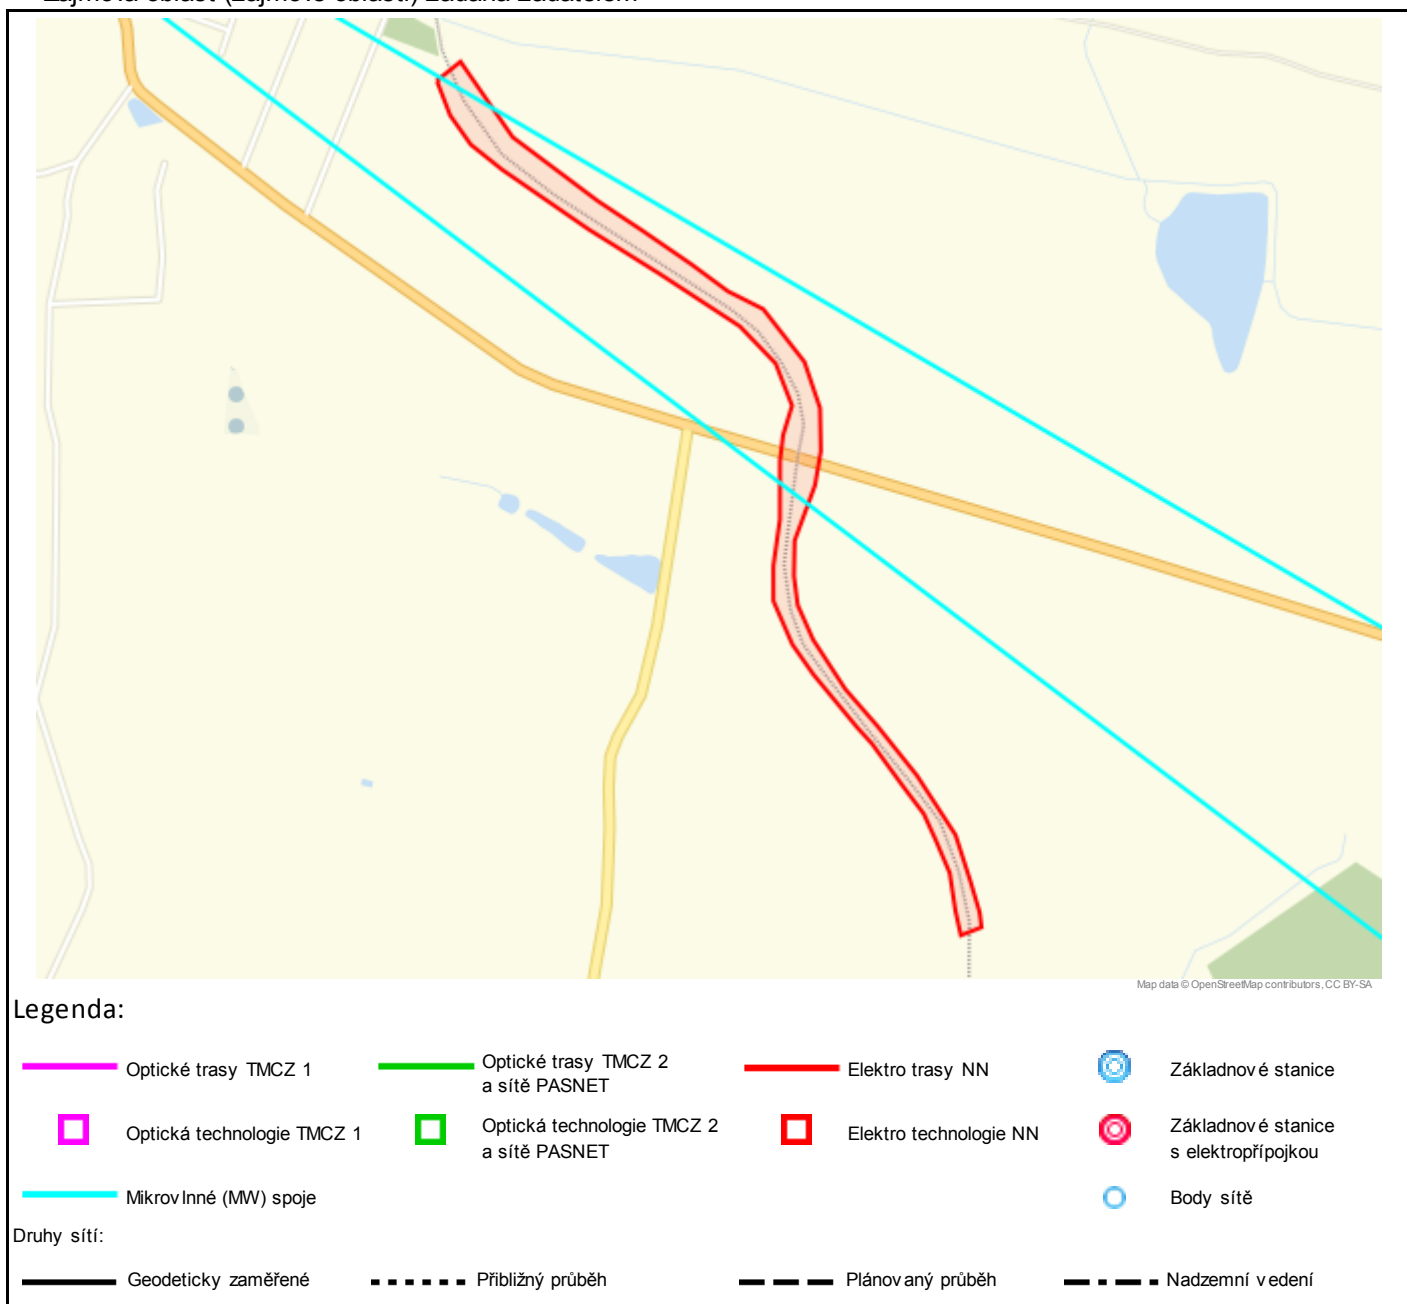

Geometrie zájmové oblasti (zájmových oblastí) žádosti ve formátu WKT a souřadnicovém systému S-JTSK. Zkopírováním textu lze geometrii zobrazit v jakémkoli softwaru podporujícím formát WKT.

POLYGON((-787715.6615 -1116770.4465,-787675.974 -1116747.0309,-787614.8423 -1116869.509,-787502.659 -1116981.6924,-787443.9215 -1117034.0799,-787377.7756 -1117094.934,-787329.3037 -1117142.7152,-787280.9381 -1117176.4257,-787231.1965 -1117263.209,-787217.9673 -1117334.6465,-787225.9048 -1117398.1465,-787241.7798 -1117447.359,-787283.6631 -1117524.7074,-787292.1959 -1117576.698,-787292.7912 -1117620.5527,-787277.3131 -1117674.9246,-787240.2053 -1117754.6965,-787200.5178 -1117816.0137,-787152.6943 -1117897.1746,-787108.2443 -1117993.0199,-787096.1396 -1118064.0605,-787088.9959 -1118112.4793,-787089.4119 -1118134.8638,-787121.6911 -1118142.2722,-787124.5162 -1118104.7402,-787124.9131 -1118047.9871,-787138.6053 -1117996.5918,-787150.7099 -1117955.3168,-787175.1178 -1117911.0652,-787212.6224 -1117840.4215,-787230.8787 -1117813.6324,-787284.2584 -1117726.3199,-787309.0631 -1117677.5043,-787327.9146 -1117609.0434,-787320.5724 -1117557.648,-787300.9271 -1117490.1793,-787288.3465 -1117403.4382,-787278.2923 -1117366.3965,-787258.8584 -1117325.0793,-787274.1381 -1117259.3965,-787319.1834 -1117196.8887,-787426.1412 -1117102.8293,-787522.3834 -1117021.4699,-787637.6756 -1116914.909,-787678.3423 -1116871.6257,-787702.684 -1116824.0007,-787714.8678 -1116771.0418,-787715.6615 -1116770.4465))



PRO SPOLEČNÉ ZÁŽITKY



Vyřizuje: Dundáček Petr

E-mail: petr.dundacek@t-mobile.cz

TMS Projekt s.r.o
Lucie Kašparová
Wenzigova 8 8/106
30100 Plzeň

Naše značka: **E28640/17**

V Praze dne: **16.8.2017**

Vyjádření a stanovení podmínek pro udělení souhlasu s umístěním stavby v ochranném pásmu sítě technické infrastruktury (TI) společnosti T-Mobile Czech Republic a.s.

Vydané podle § 101 ZÁKONA Č. 127/2005 Sb., o elektronických komunikacích a o změně některých souvisejících zákonů (zákon o elektronických komunikacích – dále jen ZEK), ve znění pozdějších předpisů a §161 zákona č. 183/2006 Sb., o územním plánování a stavebním řádu (stavební zákon) či dle dalších příslušných právních předpisů

Věc: Doplnění závor na přejezdech P1348 v km 23,017, P1360 v km 28,552 a P 1367 v km 33,149 na trati Březnice – Strakonice (N?)

Stupeň: Jiný důvod

Na základě předložených projektových podkladů dáváme **souhlasné stanovisko k vydání Územního souhlasu / rozhodnutí (Stavebního povolení) a následně souhlas s realizací stavby.**

Dle předložených dokladů nedojde ke kolizi s technickou infrastrukturou společnosti **T-Mobile Czech Republic a.s.**

Toto stanovisko má platnost 1 rok.

Vydané stanovisko nelze prodloužit. Po uplynutí platnosti zadejte žádost o nové stanovisko.

T-Mobile
T-Mobile Czech Republic a.s.
Tomáškova 2144/1
148 00 Praha 4
IČ 649 49 681, DIČ CZ64949681

.....
Ochrana sítí
Technologický úsek



Příloha č. 1

Rekapitulace žádosti o vyjádření k existenci sítě elektronických komunikací

Číslo žádosti: **E28640/17**
Název stavby /akce: **Doplnění závor na přejezdech P1348 v km 23,017, P1360 v km 28,552 a P 1367 v km 33,149 na trati Březnice – Strakonice (N?**
Datum podání žádosti: **16.8.2017**
Důvod žádosti: **Jiný důvod**
Popis jiného důvodu žádosti: **Stavební řízení / dodatečné stavební povolení**
Poznámka:

Žadatel

Firma / organizace: **TMS Projekt s.r.o**
IČ: **48200891**
DIČ:
Kontaktní osoba: **Lucie Kašparová**
Adresa: **Wenzigova 8 8/106**
Město / obec: **Plzeň**
PSČ: **30100**
Stát:
E-mail: **kasparova@tmsplzen.cz**
Telefonní číslo: **378229855**

Stavebník

Firma / organizace: **Správa železniční dopravní cesty, státní organizace**
Kontaktní osoba: **Lucie Kašparová**
Adresa: **Dlážděná 1003/7**
Město / obec: **Praha 1**
PSČ: **30100**
Stát:
E-mail: **Kasparova@tmsplzen.cz**
Telefonní číslo: **378229855**

Stavba

Výška nad terénem (metry): **0 m**
Projektant:
Druh stavby: **Ostatní**
Hodnota projektu:
Měsíc zahájení stavby:
Měsíc ukončení stavby:

Odeslání stanoviska

E-mail: **kasparova@tmsplzen.cz**

Příloha č. 2

Situační plán

Zájmová oblast (zájmové oblasti) zadaná žadatelem



Geometrie zájmové oblasti (zájmových oblastí) žádosti ve formátu WKT a souřadnicovém systému S-JTSK. Zkopírováním textu lze geometrii zobrazit v jakémkoli softwaru podporujícím formát WKT.

POLYGON((-788828.2555 -1114655.8539,-788836.7084 -1114681.4379,-789102.4648 -1114621.5678,-789161.8237 -1114603.3578,-789220.469 -1114576.1918,-789303.019 -1114526.7147,-789343.7648 -1114495.8907,-789468.5131 -1114373.4299,-789548.3521 -1114326.5249,-789642.2792 -1114311.7082,-789683.2271 -1114275.5144,-789730.7492 -1114255.0101,-790026.818 -1114098.6414,-790048.7646 -1114088.5066,-790070.4742 -1114066.8914,-790097.0648 -1114020.457,-790189.1398 -1113931.9539,-790284.3898 -1113868.057,-790282.4055 -1113843.0539,-790234.3836 -1113872.0257,-790181.5992 -1113906.157,-790155.8023 -1113931.9539,-790108.1773 -1113906.157,-790105.3992 -1113927.9851,-790135.9586 -1113950.2101,-790076.0305 -1114014.9007,-790035.5492 -1114032.7601,-789987.9242 -1114070.0664,-789837.1117 -1114164.1257,-789674.393 -1114252.6289,-789600.7396 -1114263.554,-789498.1805 -1114312.1601,-789426.709 -1114363.3757,-789360.068 -1114434.3976,-789253.3086 -1114522.5039,-789175.918 -1114564.5726,-789102.4961 -1114597.5132,-788846.5117 -1114647.5195,-788835.7961 -1114649.9007,-788828.2555 -1114655.8539))



Vyřizuje: Dundáček Petr

E-mail: petr.dundacek@t-mobile.cz

TMS Projekt s.r.o
Lucie Kašparová
Wenzigova 8 8/106
30100 Plzeň

Naše značka: **E28641/17**

V Praze dne: **16.8.2017**

Vyjádření a stanovení podmínek pro udělení souhlasu s umístěním stavby v ochranném pásmu sítě technické infrastruktury (TI) společnosti T-Mobile Czech Republic a.s.

Vydané podle § 101 ZÁKONA Č. 127/2005 Sb., o elektronických komunikacích a o změně některých souvisejících zákonů (zákon o elektronických komunikacích – dále jen ZEK), ve znění pozdějších předpisů a §161 zákona č. 183/2006 Sb., o územním plánování a stavebním řádu (stavební zákon) či dle dalších příslušných právních předpisů

Věc: Doplnění závor na přejezdech P1348 v km 23,017, P1360 v km 28,552 a P 1367 v km 33,149 na trati Březnice – Strakonice (BL)

Stupeň: Jiný důvod

Na základě předložených projektových podkladů dáváme **souhlasné stanovisko k vydání Územního souhlasu / rozhodnutí (Stavebního povolení) a následně souhlas s realizací stavby.**

Dle předložených dokladů nedojde ke kolizi s technickou infrastrukturou společnosti **T-Mobile Czech Republic a.s.**

Toto stanovisko má platnost 1 rok.

Vydané stanovisko nelze prodloužit. Po uplynutí platnosti zadejte žádost o nové stanovisko.

T-Mobile
T-Mobile Czech Republic a.s.
Tomášova 2144/1
140 00 Praha 4
IČ 649 49 681, DIČ CZ64949681

.....
Ochrana sítí
Technologický úsek



Příloha č. 1

Rekapitulace žádosti o vyjádření k existenci sítě elektronických komunikací

Číslo žádosti: **E28641/17**
Název stavby /akce: **Doplnění závor na přejezdech P1348 v km 23,017, P1360 v km 28,552 a P 1367 v km 33,149 na trati Březnice – Strakonice (BL)**
Datum podání žádosti: **16.8.2017**
Důvod žádosti: **Jiný důvod**
Popis jiného důvodu žádosti: **Stavební řízení / dodatečné stavební povolení**
Poznámka:

Žadatel

Firma / organizace: **TMS Projekt s.r.o**
IČ: **48200891**
DIČ:
Kontaktní osoba: **Lucie Kašparová**
Adresa: **Wenzigova 8 8/106**
Město / obec: **Plzeň**
PSČ: **30100**
Stát:
E-mail: **kasparova@tmsplzen.cz**
Telefonní číslo: **378229855**

Stavebník

Firma / organizace: **Správa železniční dopravní cesty, státní organizace**
Kontaktní osoba: **Lucie Kašparová**
Adresa: **Dlážděná 1003/7**
Město / obec: **Praha 1**
PSČ: **30100**
Stát:
E-mail: **Kasparova@tmsplzen.cz**
Telefonní číslo: **378229855**

Stavba

Výška nad terénem (metry): **0 m**
Projektant:
Druh stavby: **Ostatní**
Hodnota projektu:
Měsíc zahájení stavby:
Měsíc ukončení stavby:


Odeslání stanoviska

E-mail: **kasparova@tmsplzen.cz**

Příloha č. 2

Situační plánek

Zájmová oblast (zájmové oblasti) zadaná žadatelem

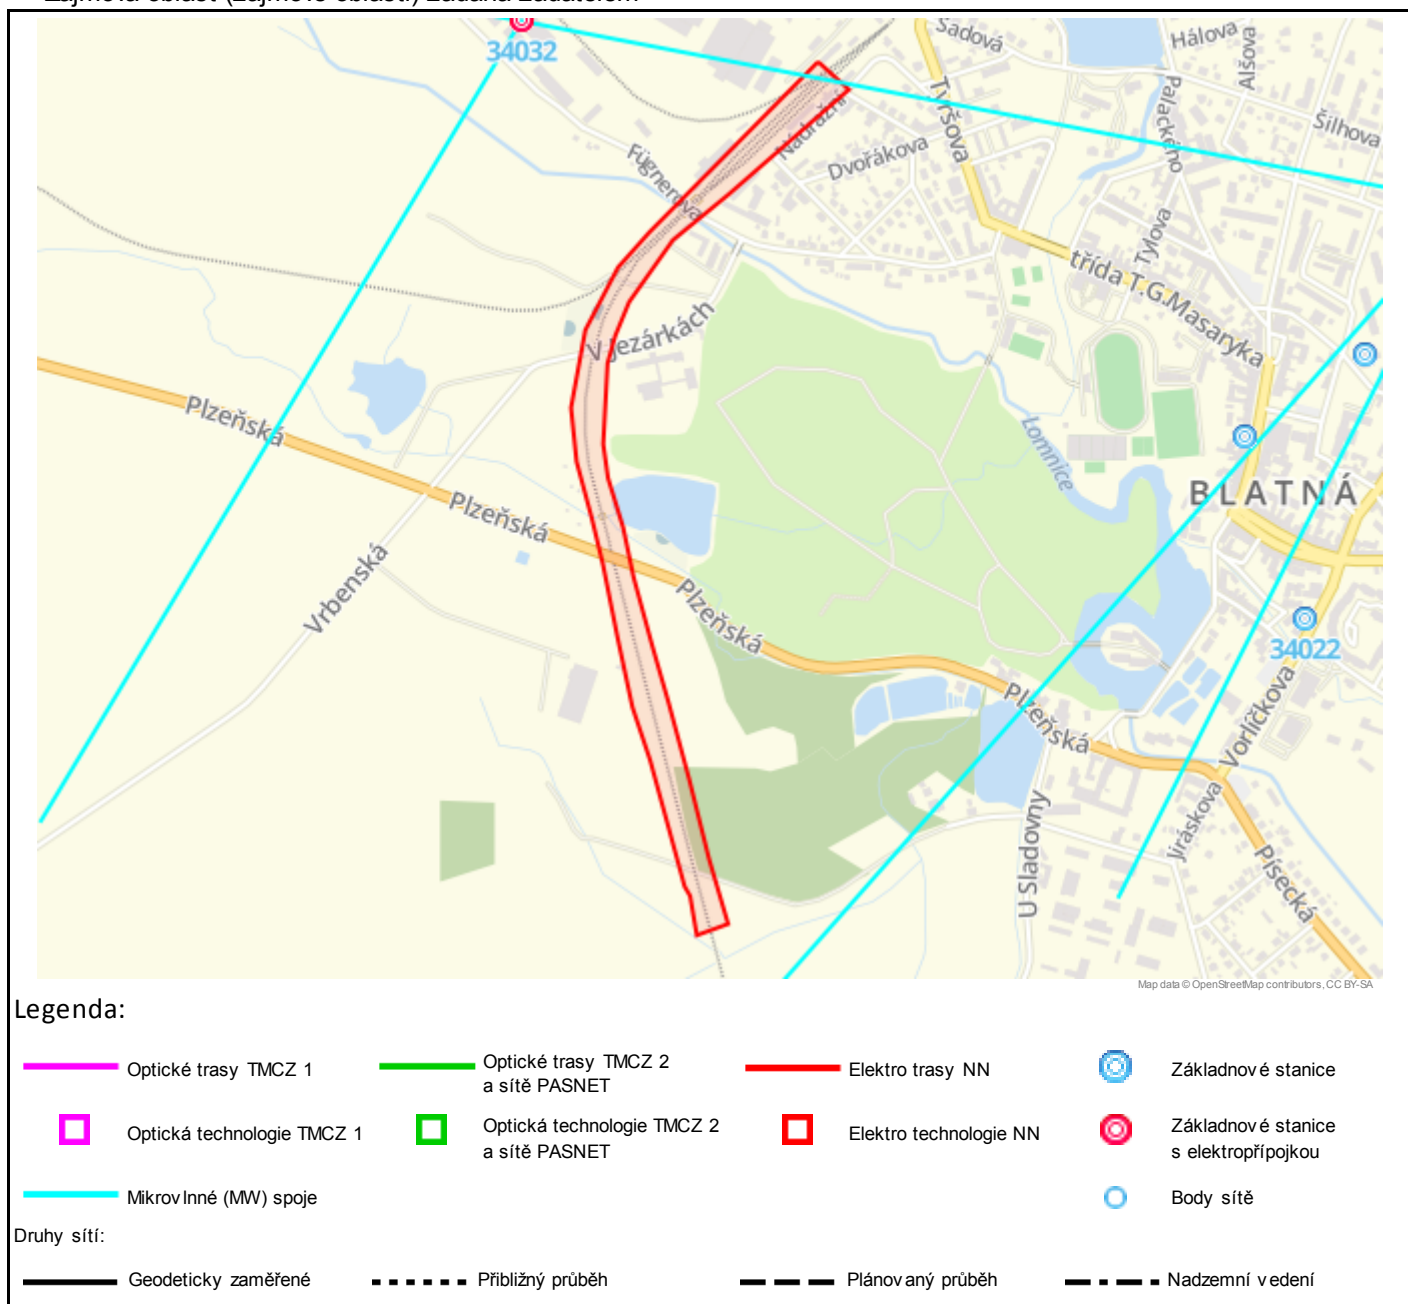

Geometrie zájmové oblasti (zájmových oblastí) žádosti ve formátu WKT a souřadnicovém systému S-JTSK. Zkopírováním textu lze geometrii zobrazit v jakémkoli softwaru podporujícím formát WKT.

POLYGON((-792164.6211 -1109745.643,-792122.1555 -1109796.8398,-792335.6742 -1109934.1586,-792435.2898 -1109994.0867,-792518.6923 -1110081.7017,-792548.3256 -1110131.708,-792566.8465 -1110173.3799,-792592.2714 -1110300.3308,-792592.4699 -1110355.0995,-792579.8737 -1110436.3792,-792574.7143 -1110517.7386,-792560.9183 -1110629.737,-792548.0199 -1110723.9948,-792532.9671 -1110849.95,-792519.8702 -1110979.7282,-792504.5621 -1111086.7386,-792556.7511 -1111097.4542,-792558.3386 -1111033.7558,-792564.8871 -1111017.4839,-792576.3964 -1110923.8214,-792590.514 -1110810.2625,-792606.3605 -1110722.4073,-792614.0996 -1110606.7183,-792620.2796 -1110490.7782,-792627.3949 -1110414.4323,-792638.5074 -1110321.762,-792634.9355 -1110235.4417,-792594.4367 -1110115.9273,-792528.3746 -1110024.5026,-792470.4308 -1109976.0839,-792164.6211 -1109745.643))



Vyřizuje: Dundáček Petr

E-mail: petr.dundacek@t-mobile.cz

TMS Projekt s.r.o.
Lucie Kašparová
Wenzigova 8/79
30100 Plzeň

Naše značka: **E40297/18**

V Praze dne: **2.11.2018**

Vyjádření a stanovení podmínek pro udělení souhlasu s umístěním stavby v ochranném pásmu sítě technické infrastruktury (TI) společnosti T-Mobile Czech Republic a.s.

Vydané podle § 101 ZÁKONA Č. 127/2005 Sb., o elektronických komunikacích a o změně některých souvisejících zákonů (zákon o elektronických komunikacích – dále jen ZEK), ve znění pozdějších předpisů a §161 zákona č. 183/2006 Sb., o územním plánování a stavebním řádu (stavební zákon) či dle dalších příslušných právních předpisů

Věc: Doplnění závor na přejezdech P1348 v km 23,017, P1360 v km 28,552 a P 1367 v km 33,149 na trati Březnice – Strakonice (N?)

Stupeň: Jiný důvod

Na základě předložených projektových podkladů dáváme **souhlasné stanovisko k vydání Územního souhlasu / rozhodnutí (Stavebního povolení) a následně souhlas s realizací stavby.**

Dle předložených dokladů nedojde ke kolizi s technickou infrastrukturou společnosti **T-Mobile Czech Republic a.s.**

Toto stanovisko má platnost 1 rok.

Vydané stanovisko nelze prodloužit. Po uplynutí platnosti zadejte žádost o nové stanovisko.

T-Mobile
T-Mobile Czech Republic a.s.
Tomáškova 2144/1
148 00 Praha 4
IČ 649 49 681, DIČ CZ64949681

.....

Ochrana sítí
Technologický úsek

V případě doplňujících dotazů vždy uvádějte v „Předmětu“ e-mailu číslo jednací.



Příloha č. 1

Rekapitulace žádosti o vyjádření k existenci sítě elektronických komunikací

Číslo žádosti: **E40297/18**
Název stavby /akce: **Doplnění závor na přejezdech P1348 v km 23,017, P1360 v km 28,552 a P 1367 v km 33,149 na trati Březnice – Strakonice (N?**
Datum podání žádosti: **2.11.2018**
Důvod žádosti: **Jiný důvod**
Popis jiného důvodu žádosti: **Stavební řízení / dodatečné stavební povolení**
Poznámka:

Žadatel

Firma / organizace: **TMS Projekt s.r.o.**
IČ: **48200891**
DIČ:
Kontaktní osoba: **Lucie Kašparová**
Adresa: **Wenzigova 8/79**
Město / obec: **Plzeň**
PSČ: **30100**
Stát:
E-mail: **kasparova@tmsplzen.cz**
Telefonní číslo: **723890124**

Stavebník

Firma / organizace: **Správa železniční dopravní cesty, státní organizace**
Kontaktní osoba: **Lucie Kašparová**
Adresa: **Dlážděná 7/1003**
Město / obec: **Praha**
PSČ: **11000**
Stát:
E-mail: **kasparova@tmsplzen.cz**
Telefonní číslo: **723890124**

Stavba

Výška nad terénem (metry): **0 m**
Projektant:
Druh stavby: **Ostatní**
Hodnota projektu:
Měsíc zahájení stavby:
Měsíc ukončení stavby:


Odeslání stanoviska

E-mail: **kasparova@tmsplzen.cz**

Příloha č. 2

Situační plánek

Zájmová oblast (zájmové oblasti) zadaná žadatelem

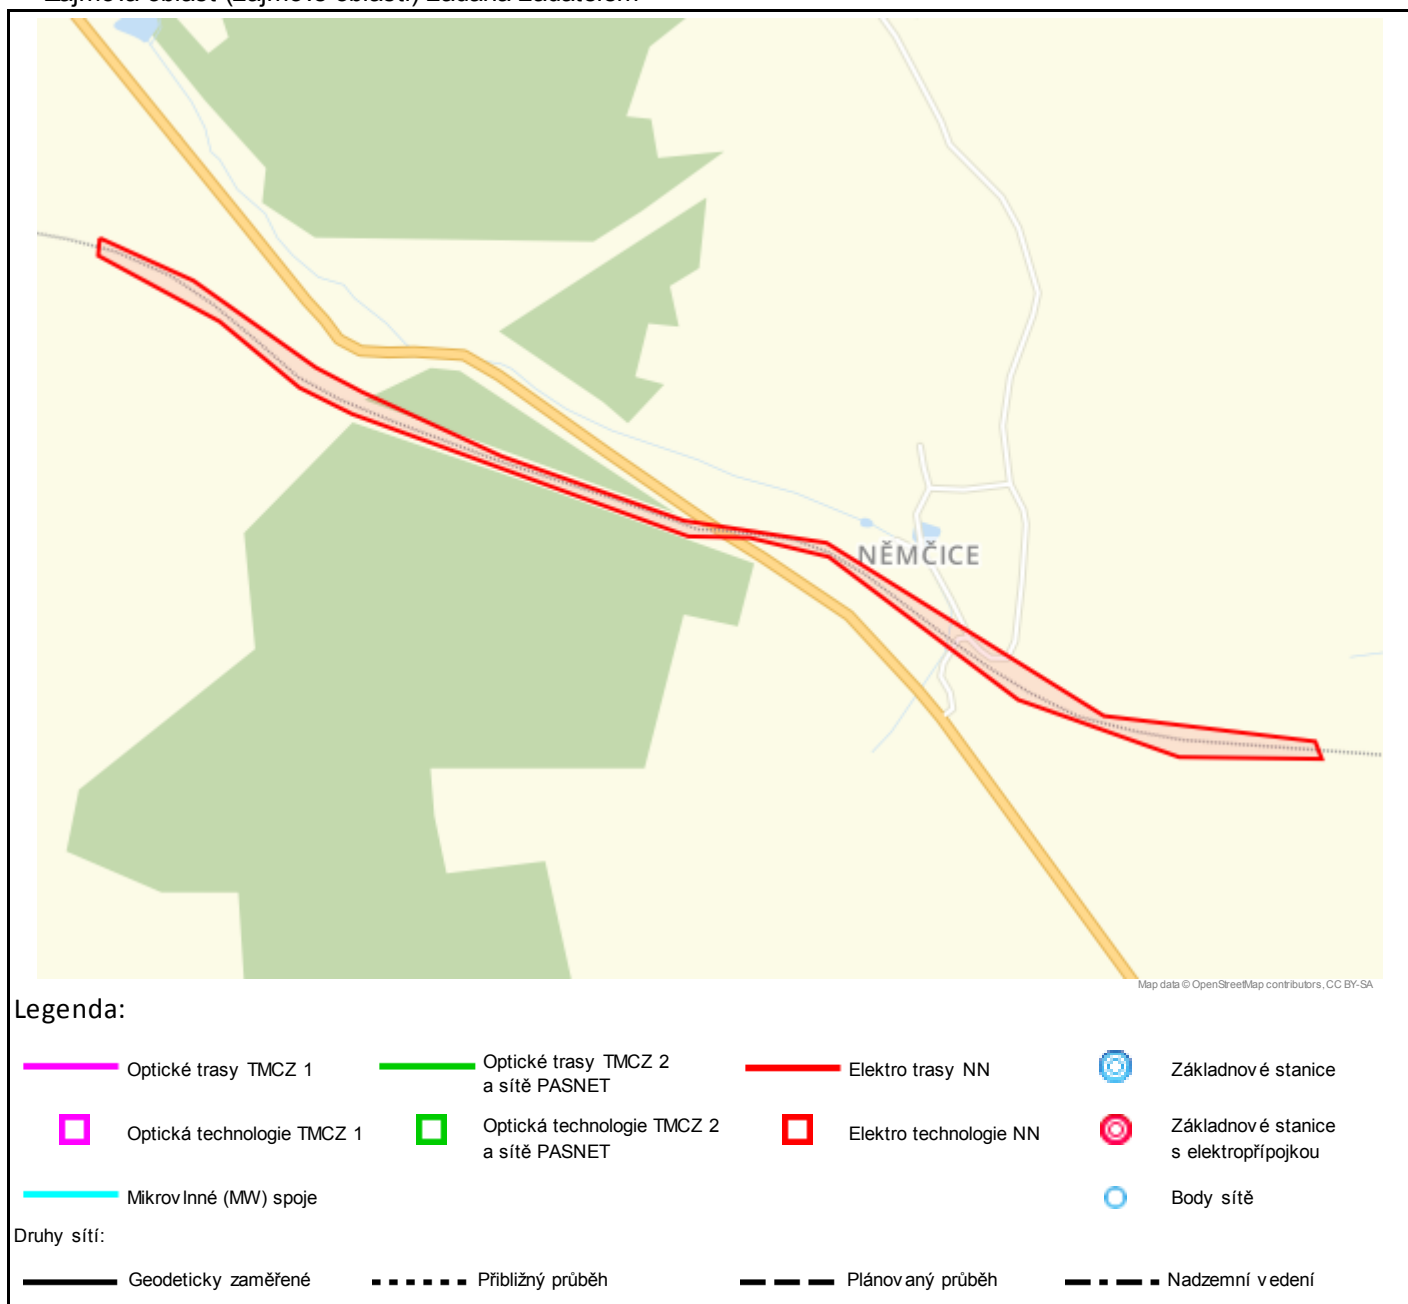

Geometrie zájmové oblasti (zájmových oblastí) žádosti ve formátu WKT a souřadnicovém systému S-JTSK. Zkopírováním textu lze geometrii zobrazit v jakémkoli softwaru podporujícím formát WKT.

POLYGON((-790277.05 -1113848.01,-790281.75 -1113868,-790152.43 -1113964.19,-790071.26 -1114053.79,-790014.61 -1114093.07,-789646.75 -1114290.15,-789576.2 -1114301.91,-789488 -1114337.19,-789292.8 -1114533.57,-789116.41 -1114626.47,-788951.78 -1114652.34,-788956.48 -1114631.17,-789196.37 -1114566.5,-789488 -1114320.73,-789649.11 -1114271.34,-789849.01 -1114166.68,-789999.09 -1114069.55,-790048.95 -1114033.34,-790175.92 -1113912.68,-790277.05 -1113848.01))



Vyřizuje: Dundáček Petr

E-mail: petr.dundacek@t-mobile.cz

TMS Projekt s.r.o.
Lucie Kašparová
Wenzigova 8/79
30100 Plzeň

Naše značka: **E40296/18**

V Praze dne: **2.11.2018**

Vyjádření a stanovení podmínek pro udělení souhlasu s umístěním stavby v ochranném pásmu sítě technické infrastruktury (TI) společnosti T-Mobile Czech Republic a.s.

Vydané podle § 101 ZÁKONA Č. 127/2005 Sb., o elektronických komunikacích a o změně některých souvisejících zákonů (zákon o elektronických komunikacích – dále jen ZEK), ve znění pozdějších předpisů a §161 zákona č. 183/2006 Sb., o územním plánování a stavebním řádu (stavební zákon) či dle dalších příslušných právních předpisů

Věc: Doplnění závor na přejezdech P1348 v km 23,017, P1360 v km 28,552 a P 1367 v km 33,149 na trati Březnice – Strakonice (Se

Stupeň: Jiný důvod

Na základě předložených projektových podkladů dáváme **souhlasné stanovisko k vydání Územního souhlasu / rozhodnutí (Stavebního povolení) a následně souhlas s realizací stavby.**

Dle předložených dokladů nedojde ke kolizi s technickou infrastrukturou společnosti **T-Mobile Czech Republic a.s.**

Toto stanovisko má platnost 1 rok.

Vydané stanovisko nelze prodloužit. Po uplynutí platnosti zadejte žádost o nové stanovisko.

T-Mobile
T-Mobile Czech Republic a.s.
Tomáškova 2144/1
148 00 Praha 4
IČ 649 49 681, DIČ CZ64949681

.....

Ochrana sítí
Technologický úsek

V případě doplňujících dotazů vždy uvádějte v „Předmětu“ e-mailu číslo jednací.



Příloha č. 1

Rekapitulace žádosti o vyjádření k existenci sítě elektronických komunikací

Číslo žádosti: **E40296/18**
Název stavby /akce: **Doplnění závor na přejezdech P1348 v km 23,017, P1360 v km 28,552 a P 1367 v km 33,149 na trati Březnice – Strakonice (Se**
Datum podání žádosti: **2.11.2018**
Důvod žádosti: **Jiný důvod**
Popis jiného důvodu žádosti: **Stavební řízení / dodatečné stavební povolení**
Poznámka:

Žadatel

Firma / organizace: **TMS Projekt s.r.o.**
IČ: **48200891**
DIČ:
Kontaktní osoba: **Lucie Kašparová**
Adresa: **Wenzigova 8/79**
Město / obec: **Plzeň**
PSČ: **30100**
Stát:
E-mail: **kasparova@tmsplzen.cz**
Telefonní číslo: **723890124**

Stavebník

Firma / organizace: **Správa železniční dopravní cesty, státní organizace**
Kontaktní osoba: **Lucie Kašparová**
Adresa: **Dlážděná 7/1003**
Město / obec: **Praha**
PSČ: **11000**
Stát:
E-mail: **kasparova@tmsplzen.cz**
Telefonní číslo: **723890124**

Stavba

Výška nad terénem (metry): **0 m**
Projektant:
Druh stavby: **Ostatní**
Hodnota projektu:
Měsíc zahájení stavby:
Měsíc ukončení stavby:


Odeslání stanoviska

E-mail: **kasparova@tmsplzen.cz**

Příloha č. 2

Situační plán

Zájmová oblast (zájmové oblasti) zadaná žadatelem

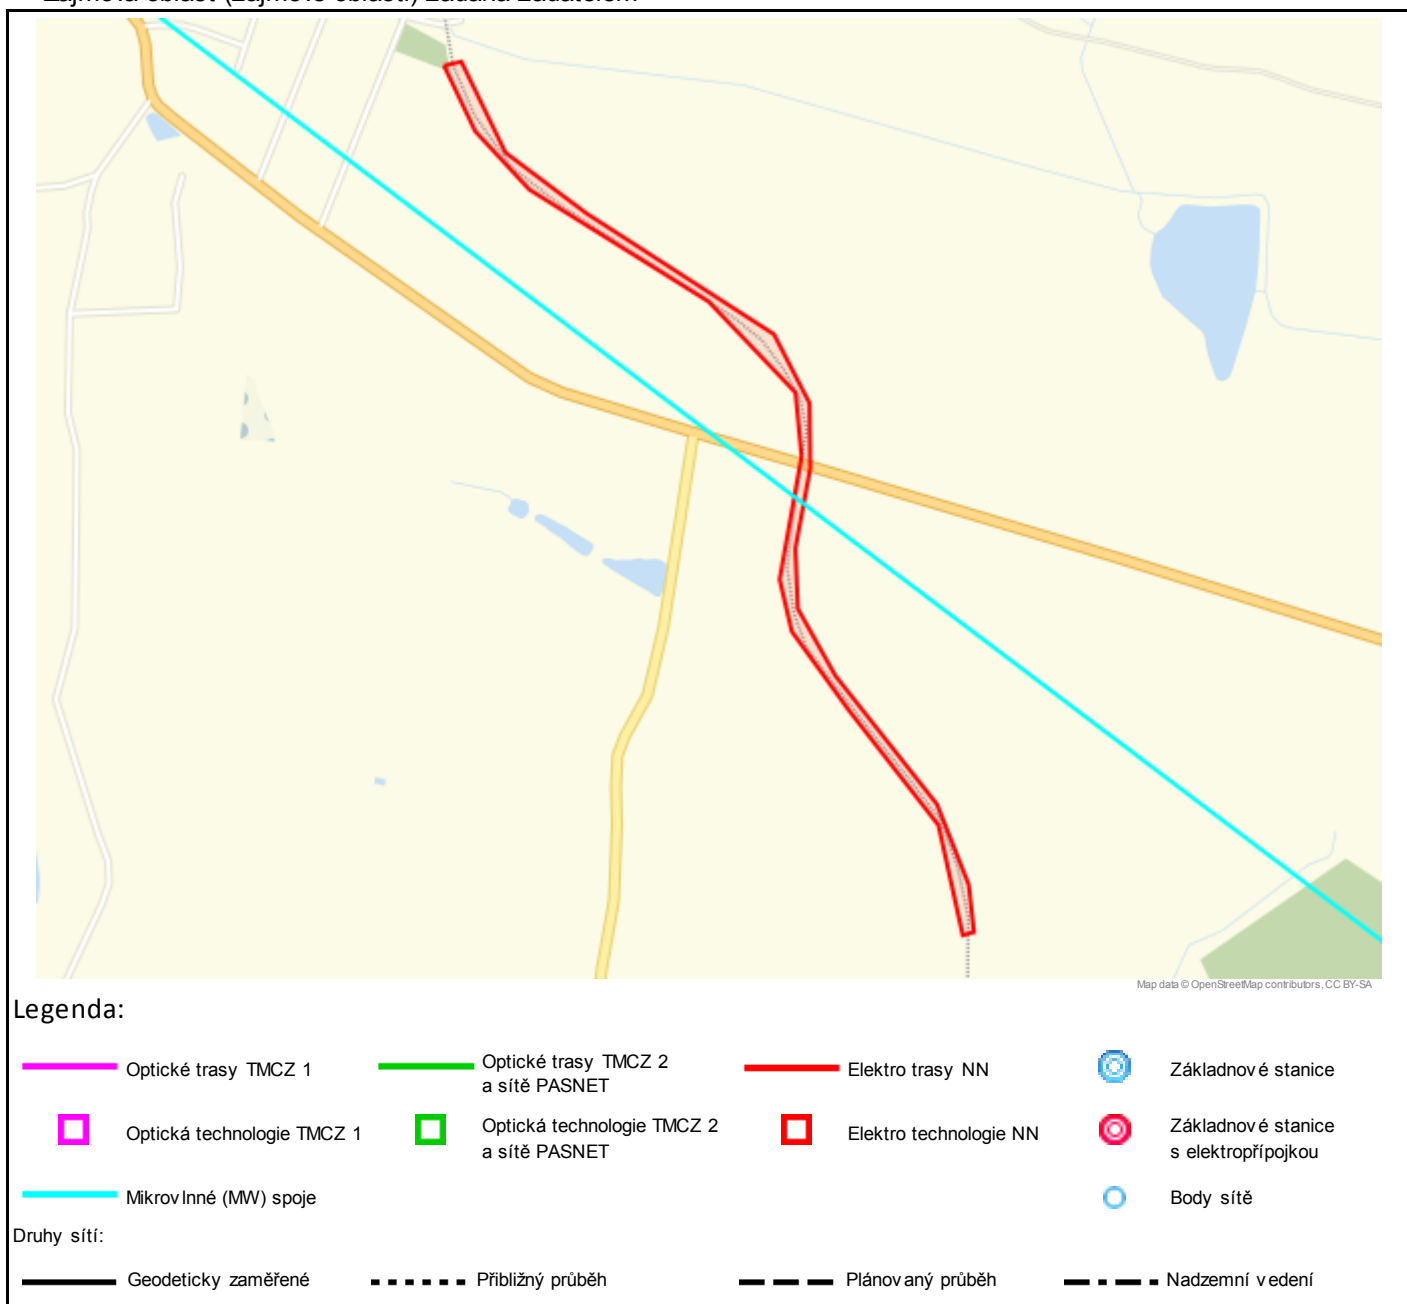

Geometrie zájmové oblasti (zájmových oblastí) žádosti ve formátu WKT a souřadnicovém systému S-JTSK. Zkopírováním textu lze geometrii zobrazit v jakémkoli softwaru podporujícím formát WKT.

POLYGON((-787714.71 -1116724.32,-787687.66 -1116721.97,-787640.62 -1116868.96,-787531.26 -1116978.32,-787273.73 -1117201.75,-787234.93 -1117313.46,-787247.86 -1117412.24,-787287.85 -1117529.83,-787297.25 -1117621.55,-787254.92 -1117730.91,-787129.1 -1117947.28,-787098.52 -1118075.46,-787100.87 -1118148.37,-787118.51 -1118150.72,-787131.45 -1117979.03,-787241.98 -1117786.18,-787311.36 -1117654.48,-787318.42 -1117573.34,-787258.45 -1117392.25,-787253.74 -1117294.65,-787365.46 -1117138.25,-787612.4 -1116930.11,-787681.78 -1116830.15,-787714.71 -1116724.32))



Vyřizuje: Dundáček Petr

E-mail: petr.dundacek@t-mobile.cz

TMS Projekt s.r.o.
Lucie Kašparová
Wenzigova 8/79
30100 Plzeň

Naše značka: **E40298/18**

V Praze dne: **2.11.2018**

Vyjádření a stanovení podmínek pro udělení souhlasu s umístěním stavby v ochranném pásmu sítě technické infrastruktury (TI) společnosti T-Mobile Czech Republic a.s.

Vydané podle § 101 ZÁKONA Č. 127/2005 Sb., o elektronických komunikacích a o změně některých souvisejících zákonů (zákon o elektronických komunikacích – dále jen ZEK), ve znění pozdějších předpisů a §161 zákona č. 183/2006 Sb., o územním plánování a stavebním řádu (stavební zákon) či dle dalších příslušných právních předpisů

Věc: Doplnění závor na přejezdech P1348 v km 23,017, P1360 v km 28,552 a P 1367 v km 33,149 na trati Březnice – Strakonice (BI)

Stupeň: Jiný důvod

Na základě předložených projektových podkladů dáváme **souhlasné stanovisko k vydání Územního souhlasu / rozhodnutí (Stavebního povolení) a následně souhlas s realizací stavby.**

Dle předložených dokladů nedojde ke kolizi s technickou infrastrukturou společnosti **T-Mobile Czech Republic a.s.**

Toto stanovisko má platnost 1 rok.

Vydané stanovisko nelze prodloužit. Po uplynutí platnosti zadejte žádost o nové stanovisko.

T-Mobile
T-Mobile Czech Republic a.s.
Tomáškova 2144/1
148 00 Praha 4
IČ 649 49 681, DIČ CZ64949681

.....
Ochrana sítí
Technologický úsek

V případě doplňujících dotazů vždy uvádějte v „Předmětu“ e-mailu číslo jednací.



Příloha č. 1

Rekapitulace žádosti o vyjádření k existenci sítě elektronických komunikací

Číslo žádosti: **E40298/18**
Název stavby /akce: **Doplnění závor na přejezdech P1348 v km 23,017, P1360 v km 28,552 a P 1367 v km 33,149 na trati Březnice – Strakonice (BI)**
Datum podání žádosti: **2.11.2018**
Důvod žádosti: **Jiný důvod**
Popis jiného důvodu žádosti: **Stavební řízení / dodatečné stavební povolení**
Poznámka:

Žadatel

Firma / organizace: **TMS Projekt s.r.o.**
IČ: **48200891**
DIČ:
Kontaktní osoba: **Lucie Kašparová**
Adresa: **Wenzigova 8/79**
Město / obec: **Plzeň**
PSČ: **30100**
Stát:
E-mail: **kasparova@tmsplzen.cz**
Telefonní číslo: **723890124**

Stavebník

Firma / organizace: **Správa železniční dopravní cesty, státní organizace**
Kontaktní osoba: **Lucie Kašparová**
Adresa: **Dlážděná 7/1003**
Město / obec: **Praha**
PSČ: **11000**
Stát:
E-mail: **kasparova@tmsplzen.cz**
Telefonní číslo: **723890124**

Stavba

Výška nad terénem (metry): **0 m**
Projektant:
Druh stavby: **Ostatní**
Hodnota projektu:
Měsíc zahájení stavby:
Měsíc ukončení stavby:


Odeslání stanoviska

E-mail: **kasparova@tmsplzen.cz**

Příloha č. 2

Situační plánek

Zájmová oblast (zájmové oblasti) zadaná žadatelem

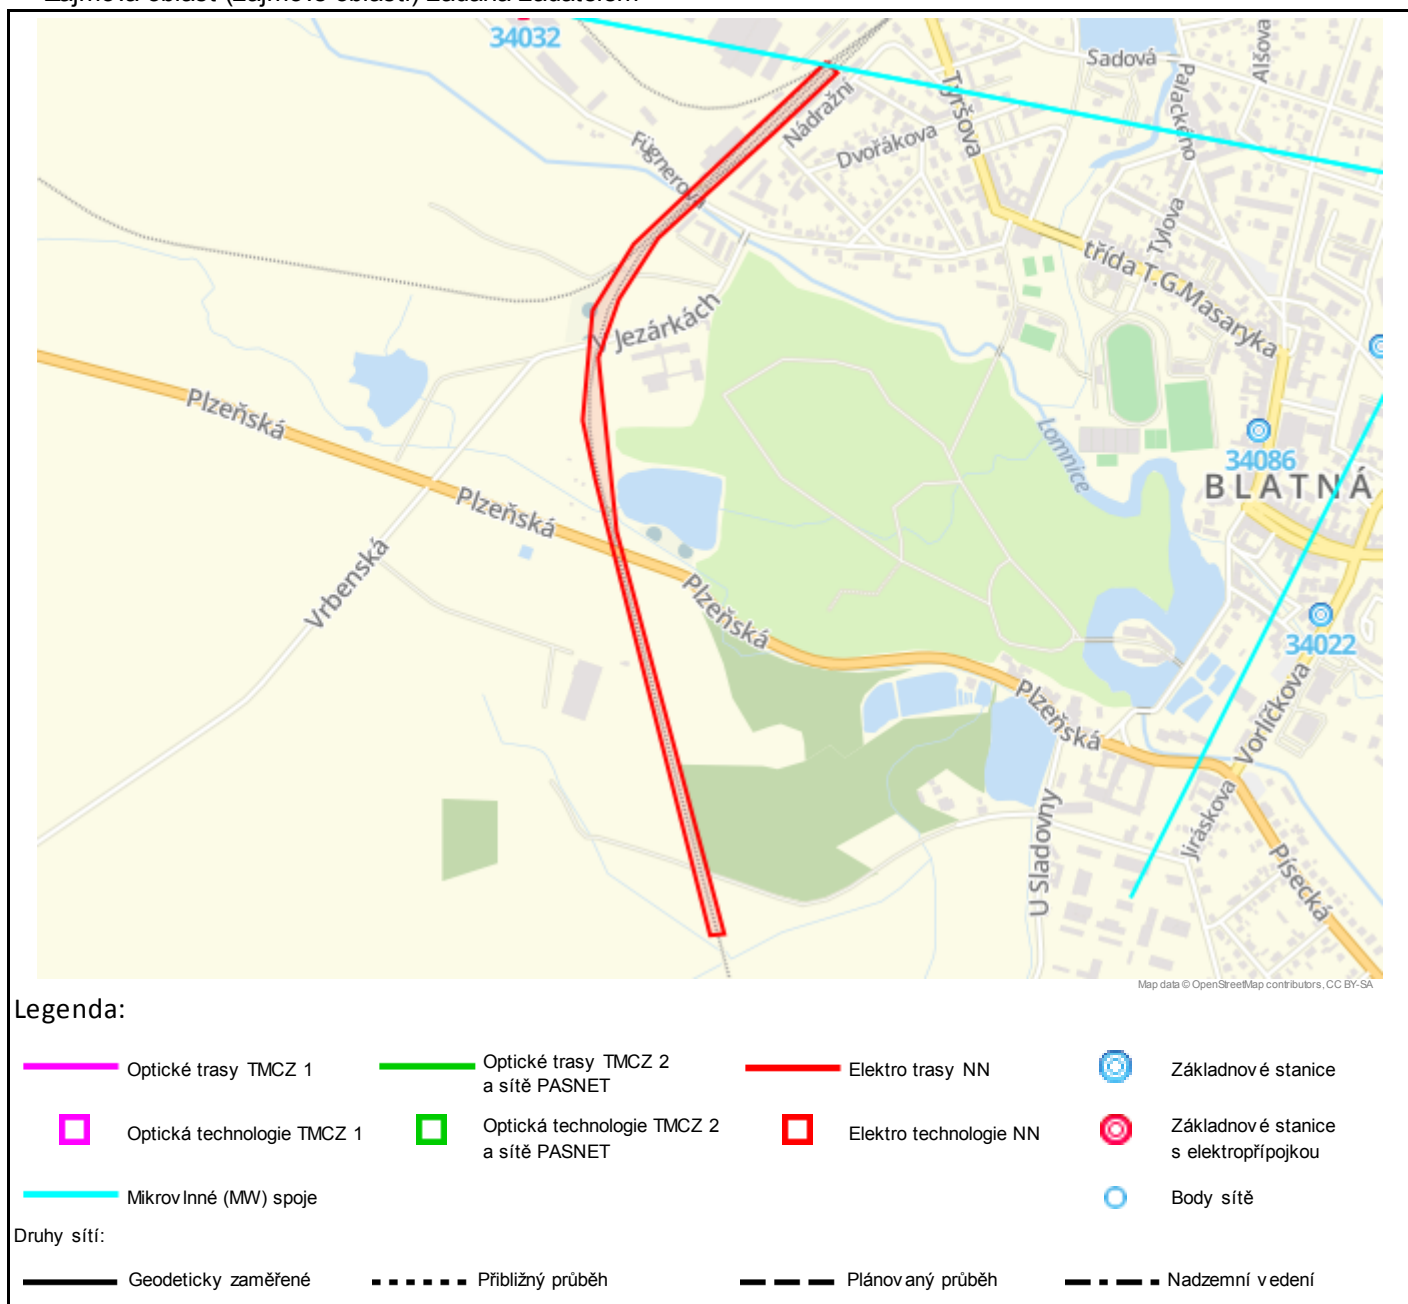

Geometrie zájmové oblasti (zájmových oblastí) žádosti ve formátu WKT a souřadnicovém systému S-JTSK. Zkopírováním textu lze geometrii zobrazit v jakémkoli softwaru podporujícím formát WKT.

POLYGON((-792166.76 -1109766.37,-792152.65 -1109786.36,-792266.72 -1109866.32,-792468.98 -1110002.73,-792544.01 -1110088.81,-792589.29 -1110175.24,-792599.99 -1110449.35,-792523.07 -1111099.87,-792545.41 -1111098.69,-792621.68 -1110363.23,-792627.98 -1110269.08,-792587.64 -1110100.33,-792508.62 -1110006.49,-792166.76 -1109766.37))

TMS Projekt s.r.o
Lucie Kašparová
Wenzigova 8 8/106
301 00 Plzeň

H.2.5.



V Praze, 16.8.2017

Naše zn.: **MW000006734852838**

Věc: vyjádření k žádosti k akci **"Doplnění závor na přejezdech P1348 v km 23,017, P1360 v km 28,552 a P1367 v km 33,149 na trati Březnice – Strakonice"**

Sdělujeme Vám, že společnost Vodafone Czech Republic a.s., se sídlem Praha 5, náměstí Junkových 2, IČ: 25788001, zapsaná dne 13.8. 1999 v obchodním rejstříku vedeném Městským soudem v Praze pod spisovou značkou B.6064 na základě předložené dokumentace ze dne **16.8.2017**

souhlasí s realizací projektu.

Ve vámi zadaném zájmovém území a v uvedené výšce (výška stavby: 0 m, výška jeřábu: 0 m) se nenachází žádné podzemní ani nadzemní vedení naší společnosti.

Platnost vyjádření je **1 rok** od data vydání.

S pozdravem

v.z. Ing. Ivana Glosová
Vodafone Czech Republic a.s.
Technická 23
616 00 Brno


Vodafone Czech Republic a.s.
náměstí Junkových 2, 155 00, Praha 5
IČO: 25788001, DIČ: CZ25788001
tel.: 776 971 111, fax: 776 971 927
-60-

Tel.: 608 014 915
E-mail: east@vodafone.cz

Seznam příloh/přiložených souborů:
Zadost_MW000006734852838.pdf



TMS Projekt s.r.o
Lucie Kašparová
Wenzigova 8
301 00 Plzeň

V Praze, 2.7.2018

Naše zn.: **MW000008656685520**

Věc: vyjádření k žádosti k akci **"Doplnění závor na přejezdech P1348 v km 23,017, P1360 v km 28,552 a P1367 v km 33,149 na trati Březnice – Strakonice"**

Sdělujeme Vám, že společnost Vodafone Czech Republic a.s., se sídlem Praha 5, náměstí Junkových 2, IČ: 25788001, zapsaná dne 13.8. 1999 v obchodním rejstříku vedeném Městským soudem v Praze pod spisovou značkou B.6064 na základě předložené dokumentace ze dne **2.7.2018**

souhlasí s realizací projektu.

Ve vámi zadaném zájmovém území a v uvedené výšce (výška stavby: 0 m, výška jeřábu: 0 m) se nenachází žádné podzemní ani nadzemní vedení naší společnosti.

Platnost vyjádření je **1 rok** od data vydání.

S pozdravem

v.z. Nora Hlásenská
Vodafone Czech Republic a.s.
Technická 23
616 00 Brno


Vodafone Czech Republic a.s.
náměstí Junkových 2, 155 00, Praha 5
IČO: 25788001, DIČ: CZ25788001
tel.: 776 971 111, fax: 776 971 192
-60-

Tel.: 775 012 847
E-mail: east@vodafone.cz

Seznam příloh/přiložených souborů:

Zadost_MW000008656685520.pdf



TMS Projekt s.r.o.
Lucie Kašparová
Wenzigova 8/79
301 00 Plzeň

V Praze, 2.11.2018

Naše zn.: **MW991011996899112**

Věc: vyjádření k žádosti k akci **"Doplnění závor na přejezdech P1348 v km 23,017, P1360 v km 28,552 a P1367 v km 33,149 na trati Březnice – Strakonice"**

Sdělujeme Vám, že společnost Vodafone Czech Republic a.s., se sídlem Praha 5, náměstí Junkových 2, IČ: 25788001, zapsaná dne 13.8. 1999 v obchodním rejstříku vedeném Městským soudem v Praze pod spisovou značkou B.6064 na základě předložené dokumentace ze dne **2.11.2018**

souhlasí s realizací projektu.

Ve vámi zadaném zájmovém území a v uvedené výšce (výška stavby: 0 m, výška jeřábu: 0 m) se nenachází žádné podzemní ani nadzemní vedení naší společnosti.

Platnost vyjádření je **1 rok** od data vydání.

S pozdravem

v.z. Nora Hlásenská
Vodafone Czech Republic a.s.
Technická 23
616 00 Brno


Vodafone Czech Republic a.s.
náměstí Junkových 2, 155 00, Praha 5
IČO: 25788001, DIČ: CZ25788001
tel.: 776 971 111, fax: 776 971 192
-60-

Tel.: 775 012 847
E-mail: east@vodafone.cz

Seznam příloh/přiložených souborů:

Zadost_MW991011996899112.pdf



Správa železniční dopravní cesty, státní
organizace

Dlážděná 1003 /7

30100 Praha 1

Váš dopis značky / ze dne	Naše značka	Vyřizuje	Místo odeslání / dne
0000039275 / 16.08.2017	UPTS/OS/176295/2017	Petra Průchová	Praha / 22.08.2017

Věc: Vyjádření k existenci podzemních sítí spol. České Radiokomunikace, a.s.

Účel: Stavební řízení

Akce: Doplnění závor na přejezdech P1348 v km 23,017, P1360 v km 28,552 a P 1367 v km 33,149 na trati Březnice – Strakonice

K Vaší žádosti Vám po prošetření aktuálního stavu našich podzemních sítí sdělujeme, že na Vámi vyznačeném území nedojde ke styku s žádným podzemním vedením/zařízením v naší správě.

Z hlediska stávající zájmů Českých Radiokomunikací a.s. nemáme ke shora uvedenému záměru žádné námítky či připomínky.

S pozdravem

Za správnost:


České Radiokomunikace a.s.
Skokanská 2117/1
169 00 Praha 6
(54)

Ing. Houžvička Tomáš
Senior specialista ATP

Příloha: Daňový doklad

Platnost tohoto vyjádření je jeden rok od data vystavení, tj. do 22.08.2018

PIN: 7956

Úhradu částky za vyjádření proveďte na účet Českých Radiokomunikací, a.s. Číslo účtu Českých Radiokomunikací, a.s. vč. variabilního symbolu naleznete na přiloženém Zjednodušeném daňovém dokladu.



Správa železniční dopravní cesty, státní organizace

Dlážděná 7 /1003

11000 Praha

Váš dopis značky / ze dne	Naše značka	Vyřizuje	Místo odeslání / dne
0000056445 / 02.11.2018	UPTS/OS/205765/2018	Simona Hulíková	Praha / 05.11.2018

Věc: Vyjádření k existenci podzemních sítí spol. České Radiokomunikace, a.s.

Účel: Stavební řízení

Akce: Doplnění závor na přejezdech P1348 v km 23,017, P1360 v km 28,552 a P 1367 v km 33,149 na trati Březnice – Strakonice

K Vaší žádosti Vám po prošetření aktuálního stavu našich podzemních sítí sdělujeme, že na Vámi vyznačeném území nedojde ke styku s žádným podzemním vedením/zařízením v naší správě.

Z hlediska stávající zájmů Českých Radiokomunikací a.s. nemáme ke shora uvedenému záměru žádné námítky či připomínky.

S pozdravem

Za správnost:


České Radiokomunikace a.s.
Skokanská 2117/1
169 00 Praha 6
(53)

Simona Hulíková
Specialista ochrany sítě

Příloha: Daňový doklad

Platnost tohoto vyjádření je jeden rok od data vystavení, tj. do 05.11.2019

PIN: 4415

Úhradu částky za vyjádření proveďte na účet Českých Radiokomunikací, a.s. Číslo účtu Českých Radiokomunikací, a.s. vč. variabilního symbolu naleznete na přiloženém Zjednodušeném daňovém dokladu.



Technické služby města Blatné, s. r. o.

třída T. G. Masaryka 322, 388 01 Blatná

tel./fax: 383 422 541

email: kontakt@tsblatna.cz

TMS Projekt, s. r. o.
Kašparová Lucie
Wenzigova 8 8/106
301 00 Plzeň

VÁŠ DOPIS ZNAČKY/ZE DNE
218266/16. 08. 2017

NAŠE ZNAČKA
ZH/39s/2017

VYŘIZUJE/LINKA
Hajník/383422541

V BLATNÉ DNE:
21. 08. 2017

VĚC:

Vyjádření k existenci inženýrských sítí

Technické služby města Blatné, s. r. o. Vám k žádosti o vyjádření k existenci stávajících sítí v lokalitě "Jezárky, Blatná", sdělují, že v souvislosti s realizací akce „*Doplnění závor na přejezdech P1348 v km 23,017, P1360 v km 28,552 a P 1367 v km 33,149 na trati Březnice – Strakonice*“, **může dojít** ke styku se zemním vedením kabelu VO u realizace závor na přejezdu P1348 km 23,017.

Pro přesné vytýčení vedení kabelů VO **je možné nás kontaktovat a kabely budou vytýčeny naším pracovníkem.** V příloze je situační zakres přibližného vedení kabelů VO.

Topné kanály se v této lokalitě nenacházejí.

S pozdravem


TECHNICKÉ SLUŽBY
města BLATNÉ s.r.o.
T.G. MASARYKA 322, 388 01 BLATNÁ
tel./fax 383 422 541
IČO: 63250748 DIČ: CZ63250748
Zdeněk Hajník
Technické služby města Blatné s. r. o.
provozní středisko

Příloha: Situační plán s přibližným zakreslením VO 4x

Tel.: 383 422 541

Fax: 383 422 541

BANKOVNÍ SPOJENÍ
KB Blatná
č.ú. 11437291/0100

IČO
63250748

DIČ
CZ63250748

VO - ul. Plzeňská




— VO

TECHNICKÉ SLUŽBY
města BLATNÉ s.r.o.
T.G. MASARYKA 322, 388 01 BLATNÁ
tel./fax 383 422 541
IČO: 63250748 DIČ: C763250748



TECHNICKÉ SLUŽBY
města BLATNÉ s.r.o.
T.G. MASARYKA 322, 388 01 BLATNÁ
tel./fax 383 422 541
ČO: 63250748 DIČ: CZ63250748

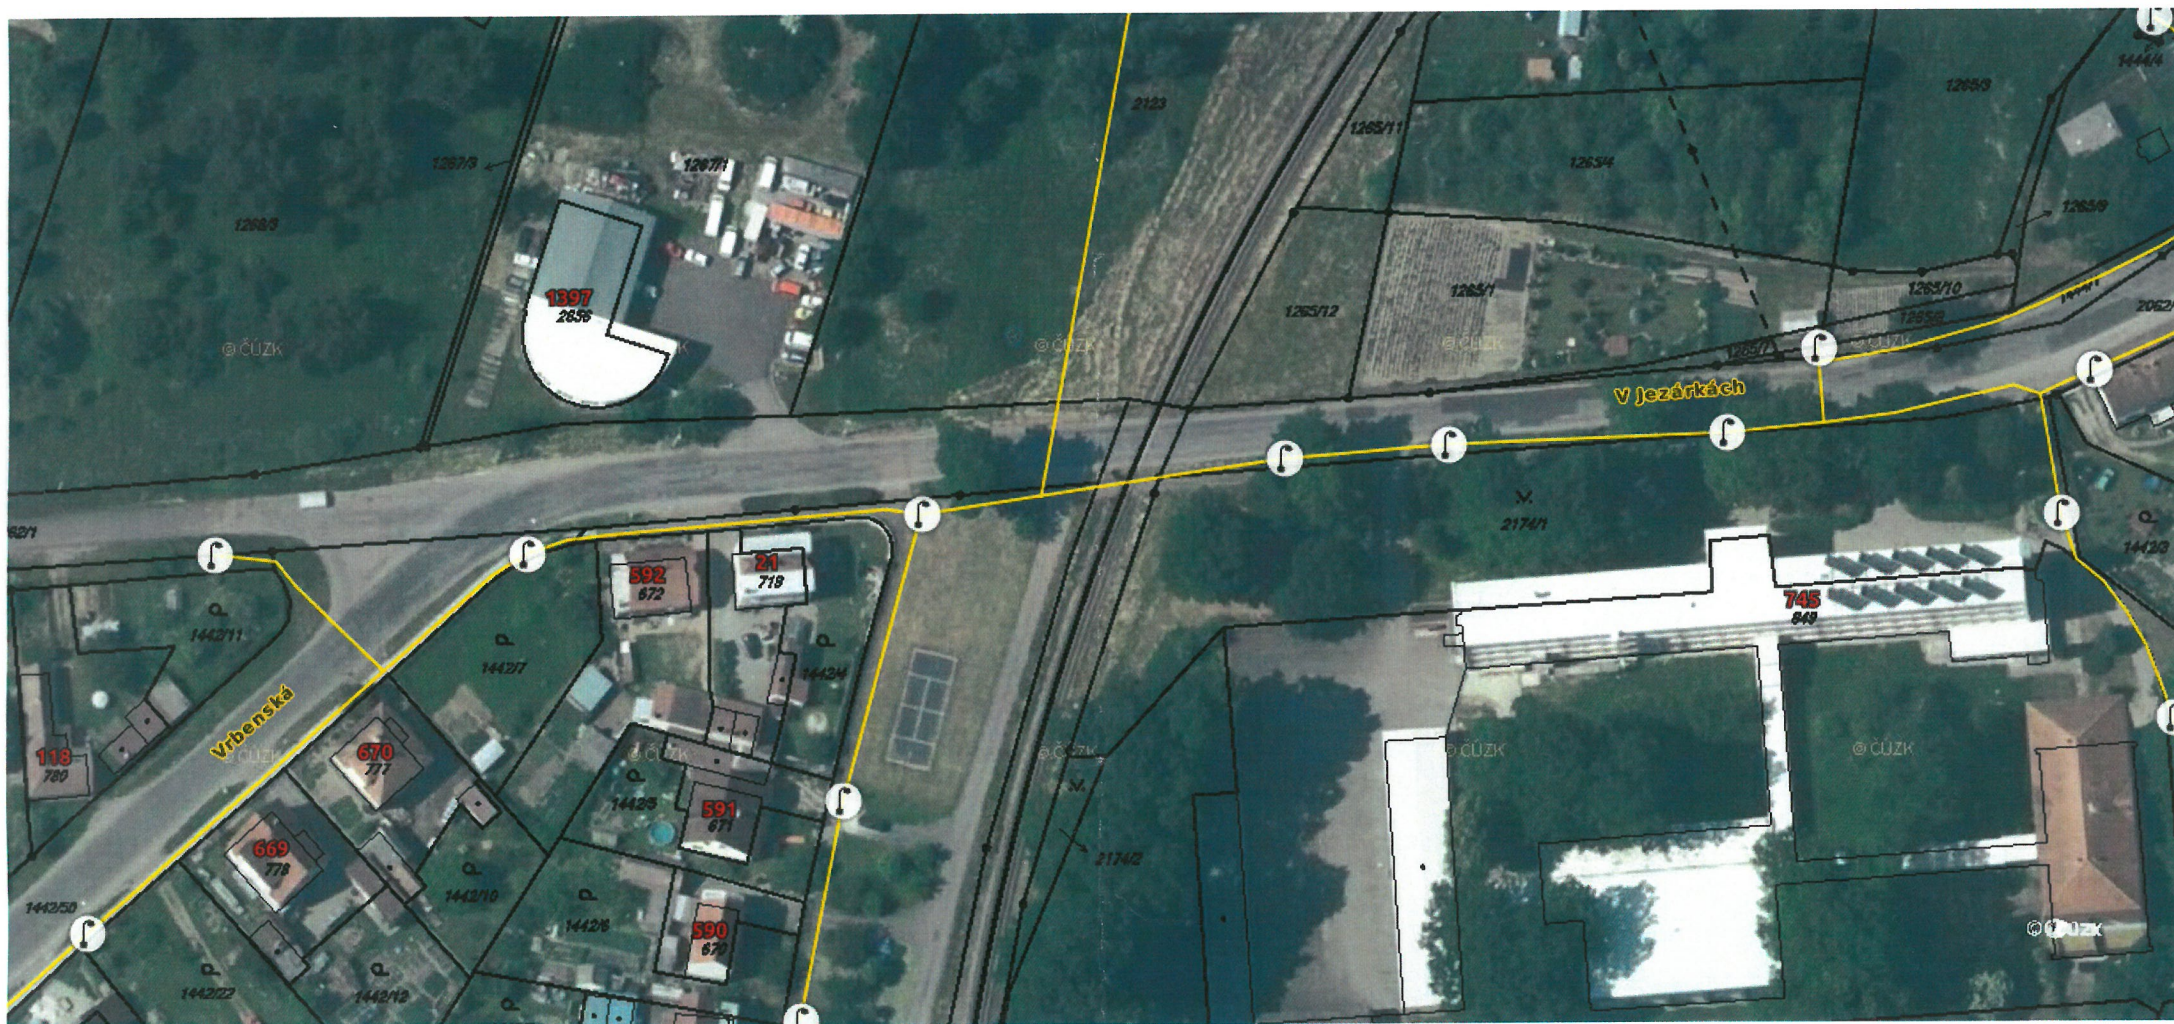


H.2.8.



M Ě S T O S E D L I C E

náměstí T. G. Masaryka 28, 387 32 Sedlice, telefon 383493410, IČO: 00251755

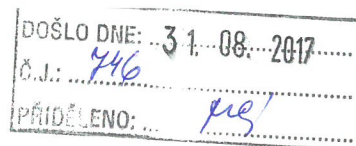

TMS Projekt s.r.o.
p. Lucie Kašparová
Wenzigova 8 8/106
301 00 PLZEŇ

Č.j.: MuS-0701/2017

Vyřizuje: Zdeněk Knížek

V Sedlici dne 29. srpna 2017

Věc: Vyjádření k technické infrastruktuře

Na Vaši žádost o vyjádření k technické infrastruktuře pro stavební řízení/dodatečné stavební povolení na akci „Doplnění závor na přejezdech P1348 v km 23,017, P1360 v km 28,552 a P1367 v km 33,149 na trati Březnice – Strakonice sděluje město Sedlice, že k uvedené stavbě nemá žádné výhrady a v zájmovém území neprovozuje žádné sítě.

S pozdravem



Zdeněk Knížek
Zdeněk Knížek
tajemník MěÚ Sedlice

TMS Projekt, s.r.o.
Lucie Kašparová
Wenzigova 8
301 00 Plzeň

Číslo jednací 1201713771
Datum 4.9.2017
Váš dopis zn. 270/ŽAD/2017
ze dne 16.08.2017

Vyřizuje Jiří Cipín
telefon +420 972 544 417
e-mail Jiri.Cipin@cdt.cz

Věc: **Souhrnné stanovisko k existenci komunikačního vedení a zařízení ve správě ČD - Telematika a.s. .**

Název stavby: **Doplnění závor na přejezdech P1348,P1360,P1367 na trati Březnice-Strakonice.**

Při realizaci výše uvedené stavby **DOJDE** ke styku se sítí elektronických komunikací, která je chráněna ochranným pásmem dle §102 zák. č. 127/2005 Sb., o elektronických komunikacích.

Toto vyjádření platí pouze pro dokumentaci ověřenou společností ČD - Telematika a.s. a pro rozsah prací na ní vyznačených.

Vyjádření je platné pouze pro zájmové území vyznačené žadatelem včetně důvodu stanoveného žadatelem.

Vyjádření pozbývá platnosti dne 4.9.2019

Dotčená zařízení:

SŽDC,s.o.-TÚDC:TK-traťový kabel, HDPE trubka.

Všeobecné podmínky ochrany:

Toto vyjádření neopravňuje žadatele provádět jakoukoliv činnost nebo ochranu na síti elektronických komunikací.

Dotčenou síť elektronických komunikací je žadatel povinen nechat u ČD - Telematika a.s. vytyčit.

Vytyčení sítě elektronických komunikací bude provedeno na základě písemné objednávky zaslané nejméně 14 dnů před požadovaným termínem vytyčení. Na objednávce ve dvojím vyhotovení musí být uvedeno jednací číslo vyjádření a datum vydání vyjádření. V případě, že žadatelem je právnická osoba, musí být na objednávce uvedeno navíc IČO, DIČ a bankovní spojení objednatele.

Termín, způsob a formu vytyčení je nutné řešit individuálně s kontaktní osobou (kontakty na adrese www.cdt.cz/ vytyčení) po telefonické dohodě, a to nejlépe 7 dnů před požadovaným termínem vytyčení. Je-li vytyčení požadováno do tří dnů od data vaší žádosti na vytyčení, bude do celkové částky za vytyčení připočten expresní příplatek ve výši 30% z celkové částky.

Žadatel nese veškeré náklady na provedení vytyčení, a to včetně případných prací geodetické kanceláře, pokud to situace vyžaduje.

Po vytyčení je žadatel povinen předložit k odsouhlasení vystavovateli tohoto vyjádření další stupeň dokumentace, ve kterém budou zakresleny síť elektronických komunikací podle skutečnosti, popsány rozsah a způsob provedení činností a zajištění ochrany dotčené sítě elektronických komunikací. V případě, že projekční či realizační práce

www.cdt.cz

související se stavbou budou prováděny na pozemcích dráhy či v jejím ochranném pásmu anebo na síti elektronických komunikací v majetku SŽDC s.o., musí tyto práce provádět organizace, která má příslušné odborné oprávnění k práci na železničním telekomunikačním zařízení udělené SŽDC s.o.

Případné rozpory nebo výjimky z jednotlivých ustanovení řeší SŽDC s.o., Technická ústředna dopravní cesty se sídlem Praha 9 - Libeň, Malletova 10/2363.

Nedodržení těchto podmínek je hrubým porušením právní povinnosti podle zákona 127/2005 Sb., o elektronických komunikacích a zákona 266/1994 Sb., o drahách.

Specifické podmínky SŽDC, s.o. :

Stavební objekty a provozní soubory zpracované do stupně dokumentace pro územní řízení týkající se sítě elektronických komunikací v majetku SŽDC s.o. musí být v dalším stupni projektové dokumentace zpracovány v rozsahu daném vyhláškou č.146/2008Sb. a upřesněnou směrnicí SŽDC 11/2006.

Činnosti na majetku SŽDC s.o. uvedené již ve stupni dokumentace pro územní řízení musí být v souladu s technickými kvalitativními podmínkami staveb státních drah.

V případě prodeje, pronájmu drážního pozemku, objektu, je žadatel povinen požádat o vyjádření SŽDC s.o., Technickou ústřednu dopravní cesty se sídlem Praha 9 - Libeň, Malletova 10/2363. Přílohou podané žádosti musí být toto vyjádření, a to včetně všech příloh.

Další upřesňující podmínky:

Dotčené území viz.sit.v.č.1201713771; v OPD na trati Březnice - Strakonice žkm cca.22,100 - 23,600; žkm cca.27,700 - 29,400 a v žkm cca.32,400 - 33,900.

Nutné dodržení všeobecných podmínek pro činnosti na kabelech v majetku SŽDC,s.o.-TÚDC viz.příloha.

Vytýčení vedení - ČD-T,a.s. SKS p.Chrenka kontaktní tel.972544475, 602749522.

Počet příloh: 5

ČD - Telematika a.s.
Pernerova 2819/2a
130 00 Praha 3

www.cdt.cz



Správa železniční dopravní cesty, státní organizace
Technická ústředna dopravní cesty
Malletova 10/2363, 190 00 Praha 9 - Libeň

Všeobecné podmínky pro činnosti na kabelech v majetku Správy železniční dopravní cesty s.o. (ve správě Technické ústředny dopravní cesty)

Schváleno SŽDC – TÚDC č.j.: 4856/2016-SŽDC-TÚDC-ÚATT ze dne: 10. 6. 2016

ČD - Telematika a.s. jako organizace udržující, je na základě smluvního vztahu odpovědná za zajištění provozu, dohledu, servisu a údržby na zařízení telekomunikační infrastruktury Správy železniční dopravní cesty s.o. ve správě Technické ústředny dopravní cesty (dále jen SŽDC)

Stavebník pracující v blízkosti kabelového vedení, nebo manipulující s kabelovým vedením v majetku SŽDC je povinen učinit veškerá potřebná opatření tak, aby nedošlo k poškození nebo zhoršení kvality telekomunikačních vedení a zařízení stavebními pracemi, zejména tím, že zajistí:

- aby projektová dokumentace byla zpracovaná dle platné legislativy. V polohopisných výkresech dokumentace je nutno uvádět železniční kilometry (jestliže se jedná o ochranné pásmo dráhy)
- aby činnosti na majetku SŽDC uvedené již ve stupni dokumentace pro územní řízení byly v souladu s technickými kvalitativními podmínkami staveb státních drah.
- pisemné vyznění organizaci udržující, o zahájení prací a to nejméně 15 dnů předem
- aby před zahájením zemních prací bylo pracovníky ČD – Telematika a.s. (kontakty naleznete na www.cdt.cz, sekce **O nás – Informace pro stavebníky - Vytyčení trasy telekomunikačního vedení, kontrola na stavbě**) provedeno vytyčení polohy podzemního telekomunikačního vedení a zařízení přímo ve staveništi (trase),
- prokazatelné seznámení pracovníků, kteří budou provádět práce, s polohou vedení (zařízení),
- upozornění organizace provádějící zemní práce na možnou odchylku uloženého vedení (zařízení) od polohy vyznačené ve výkresové dokumentaci,
- upozornění pracovníků, aby dbali při pracích v těchto místech největší opatrnosti a nepoužívali zde nevhodné nářadí, a také ve vzdálenosti nejméně 1,5m po každé straně vyznačené trasy vedení (zařízení) používali pouze ruční kopání
- řádné zabezpečení odkrytého podzemního telekomunikačního vedení (zařízení) proti poškození, zcizení a řádné zajištění výkopů případně včetně osvětlení,
- odpovídající ochranu kabelů a ochranu kabelové trasy dle platných norem, pokud bude trasa kabelů pojižděna vozidly nebo stavební mechanizací,
- ochranu kabelů v místech, kde kabel vystupuje ze země (vstupy do budov, rozvaděčů, na sloupy, trasy kabelu na mostech a propustech, apod.) a také kabelových vedení a závěřů v objektech
- odpovídající ochranu příslušenství kabelových tras (ochranné a označující prvky, tzn. žlaby, chráničky, HDPE trubky, kabelové označovníky, markery, ...)
- aby organizace provádějící zemní práce zhutnila zeminu pod kabelem před jeho zakrytím po vrstvách (záhozem) a vyzvala ČD - Telematika a.s. (kontakty naleznete na www.cdt.cz, sekce **O nás – Informace pro stavebníky - Vytyčení trasy telekomunikačního vedení, kontrola na stavbě**) k provedení kontroly před zakrytím kabelu, zda není vedení (zařízení) viditelně poškozeno a zda byly dodrženy příslušné normy a stanovené podmínky,
- aby nad kabelovou trasou a v jejím ochranném pásmu byl dodržován zákaz skládek, deponií materiálu, vysazování trvalých porostů a budování zařízení, která by znemožnila přístup ke kabelům. Bez souhlasu správce nesnižovat, ani nezvyšovat vrstvu zeminy nad kabelovou trasou,
- aby při křížení, příp. souběžích podzemních telekomunikačních vedení byla dodržena ČSN 73 6005 „Prostorové uspořádání sítí technického vybavení“,
- aby při provádění zemních prací byla dodržena ČSN 73 3050 „Zemní práce“ zejména čl.20 a 21, ČSN 33 2160 „Předpisy pro ochranu sdělovacích vedení a zařízení před nebezpečnými vlivy trojfázových vedení VN,VVN a ZVV a ČSN 33 2000-5-54 „Uzemnění a ochranné vodiče“
- neprodlené ohlášení každého poškození podzemního telekomunikačního vedení a zařízení organizaci ČD - Telematika a.s (telefonicky HELP DESK: +420 972 110 000)
- ohlášení ukončení stavby organizaci udržující, včetně správce a jeho pozvání ke kolaudačnímu řízení,
- aby při provádění prací byly respektovány podmínky vyplývající ze zákona 127/2005 Sb., O elektronických komunikacích, zákona 266/1994 Sb., Zákon o drahách a zákonu 183/2006 Sb., Stavební zákon včetně platných prováděcích vyhlášek.,
- provedení prací (včetně projektování) na telekomunikačním vedení (zařízení) organizací, jejíž pracovníci provádějící práce mají platné příslušné odborné oprávnění k práci na železničním telekomunikačním zařízení, dle zákona o drahách č.266/1994Sb., „ Podmínky odborné způsobilosti“ výše uvedeného zákona a vyhl.č.101/1995 Sb., a příslušných výnosů SŽDC (zejména Předpisem SŽDC Zam 1). Toto (časově omezené) oprávnění lze získat složením příslušné odborné zkoušky u ředitelství SŽDC.
- uzavření „Smlouvy o vynucené překládce podzemního komunikačního vedení“ se správcem kabelu (Správa železniční dopravní cesty s.o., Technická ústředna dopravní cesty, Malletova 10/2363, 190 00 Praha 9 – Libeň) v případě kdy je telekomunikační vedení (zařízení) položeno nebo jeho poloha změněna mimo pozemky SŽDC,
- ověření výškového umístění vedení (zařízení) ručně kopanými sondami vzhledem k tomu, že správce neodpovídá za změny provedené bez jeho vědomí nad trasou vedení (zařízení)

Nedodržení těchto podmínek je hrubým porušením právní povinnosti podle zákona 127/2005 Sb., O elektronických komunikacích, zákona 266/1994 Sb., Zákon o drahách.

Případné rozpory nebo výjimky z jednotlivých ustanovení řeší správce SŽDC kterým je: Správa železniční dopravní cesty s.o. Technická ústředna dopravní cesty se sídlem Praha 9 - Libeň, Malletova 10/2363.

Obchodní firma:

Správa železniční dopravní cesty, státní organizace

Sídlo: Praha 1 – Nové Město, Dlážděná 1003/7, PSČ 110 00

Zápis v obch. rejstříku: Městský soud v Praze, spis. značka A 48384

www.szdc.cz

Doručovací adresa:

Správa železniční dopravní cesty, státní organizace

Technická ústředna dopravní cesty,


Malletova 10/2363, 190 00 Praha 9 – Libeň


www.tudc.cz


Technická ústředna založena 1957





URS is a member of Registrar of Standards (Holding) Ltd. UKAS is a member of Registrar of Standards (Holding) Ltd.
Tato logo prokazuje, že TÚDC má zaveden integrovaný systém managementu zajišťující
soulad s normou ISO 9001 a ISO 27001. Nevztahují se na dodávky služeb nebo výrobků.

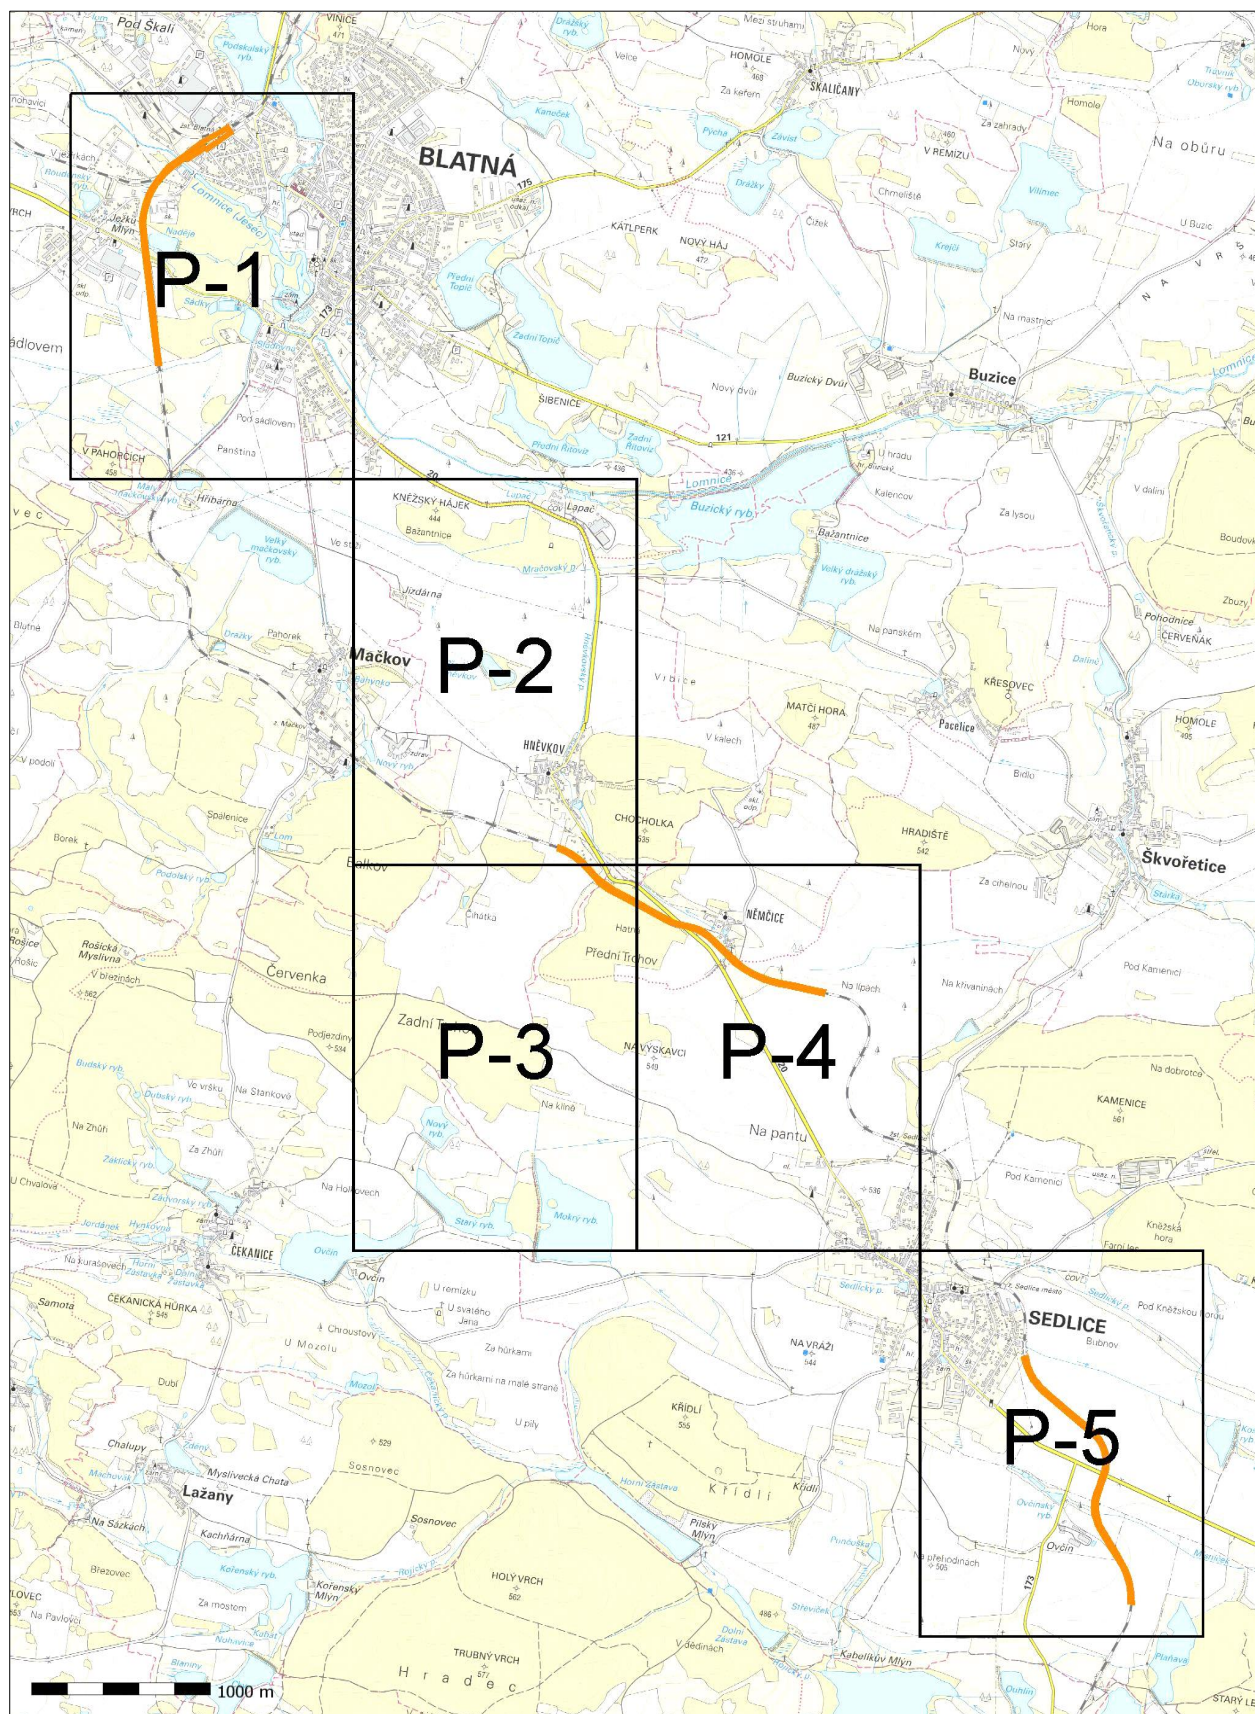


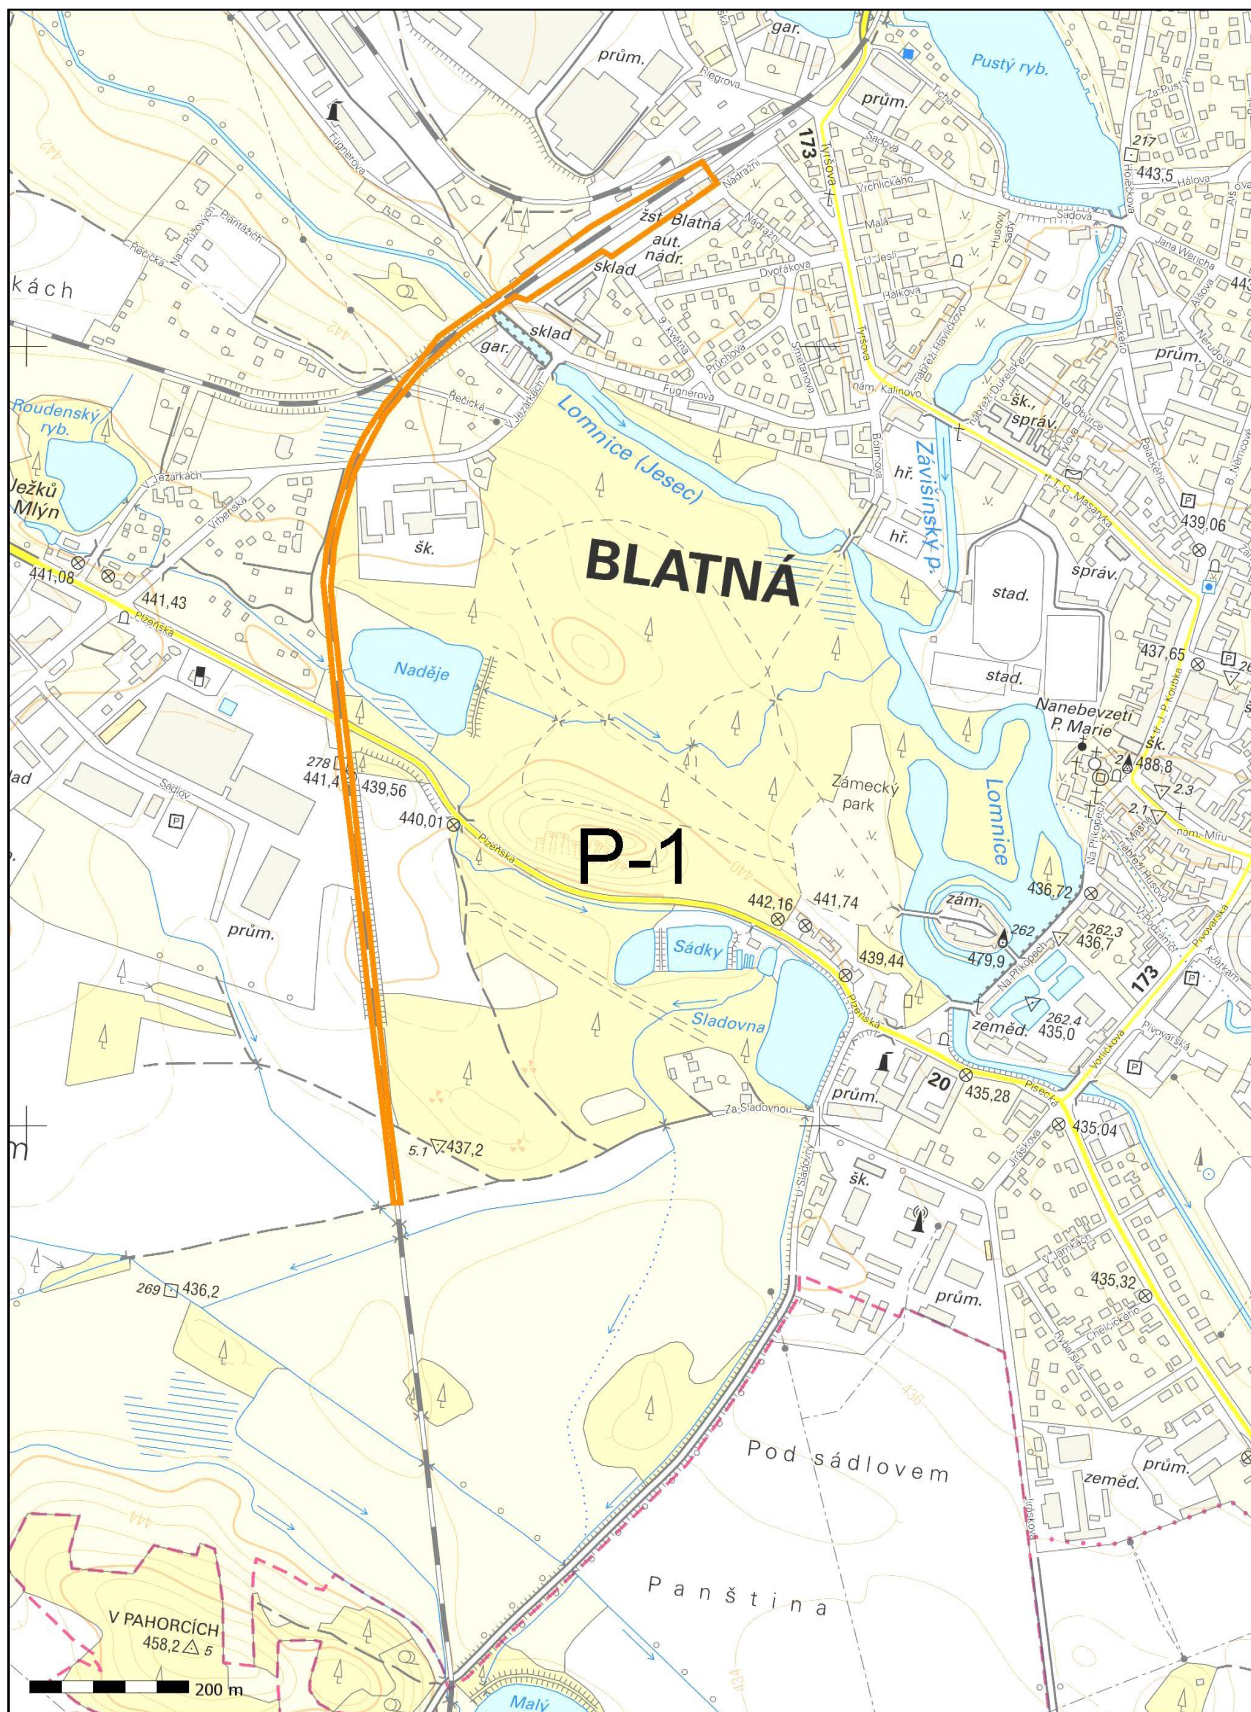

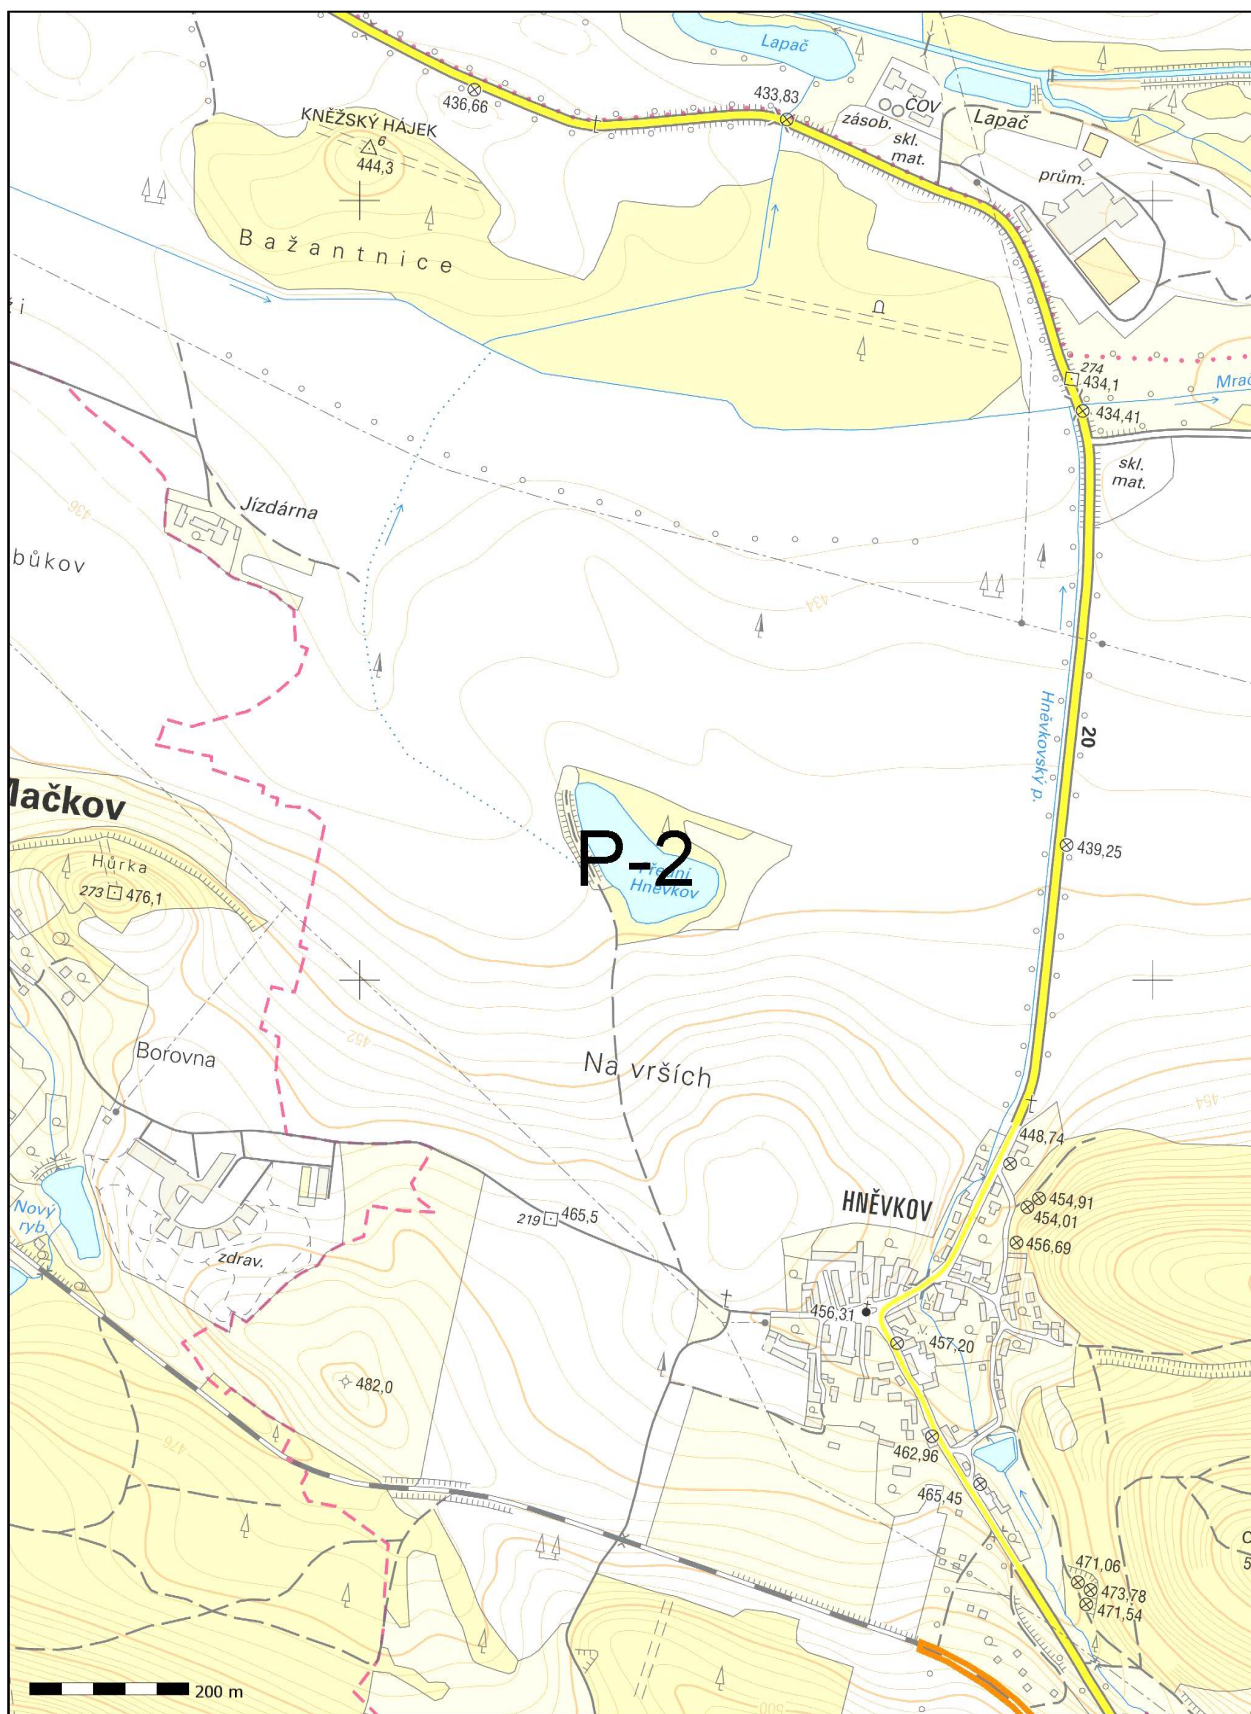


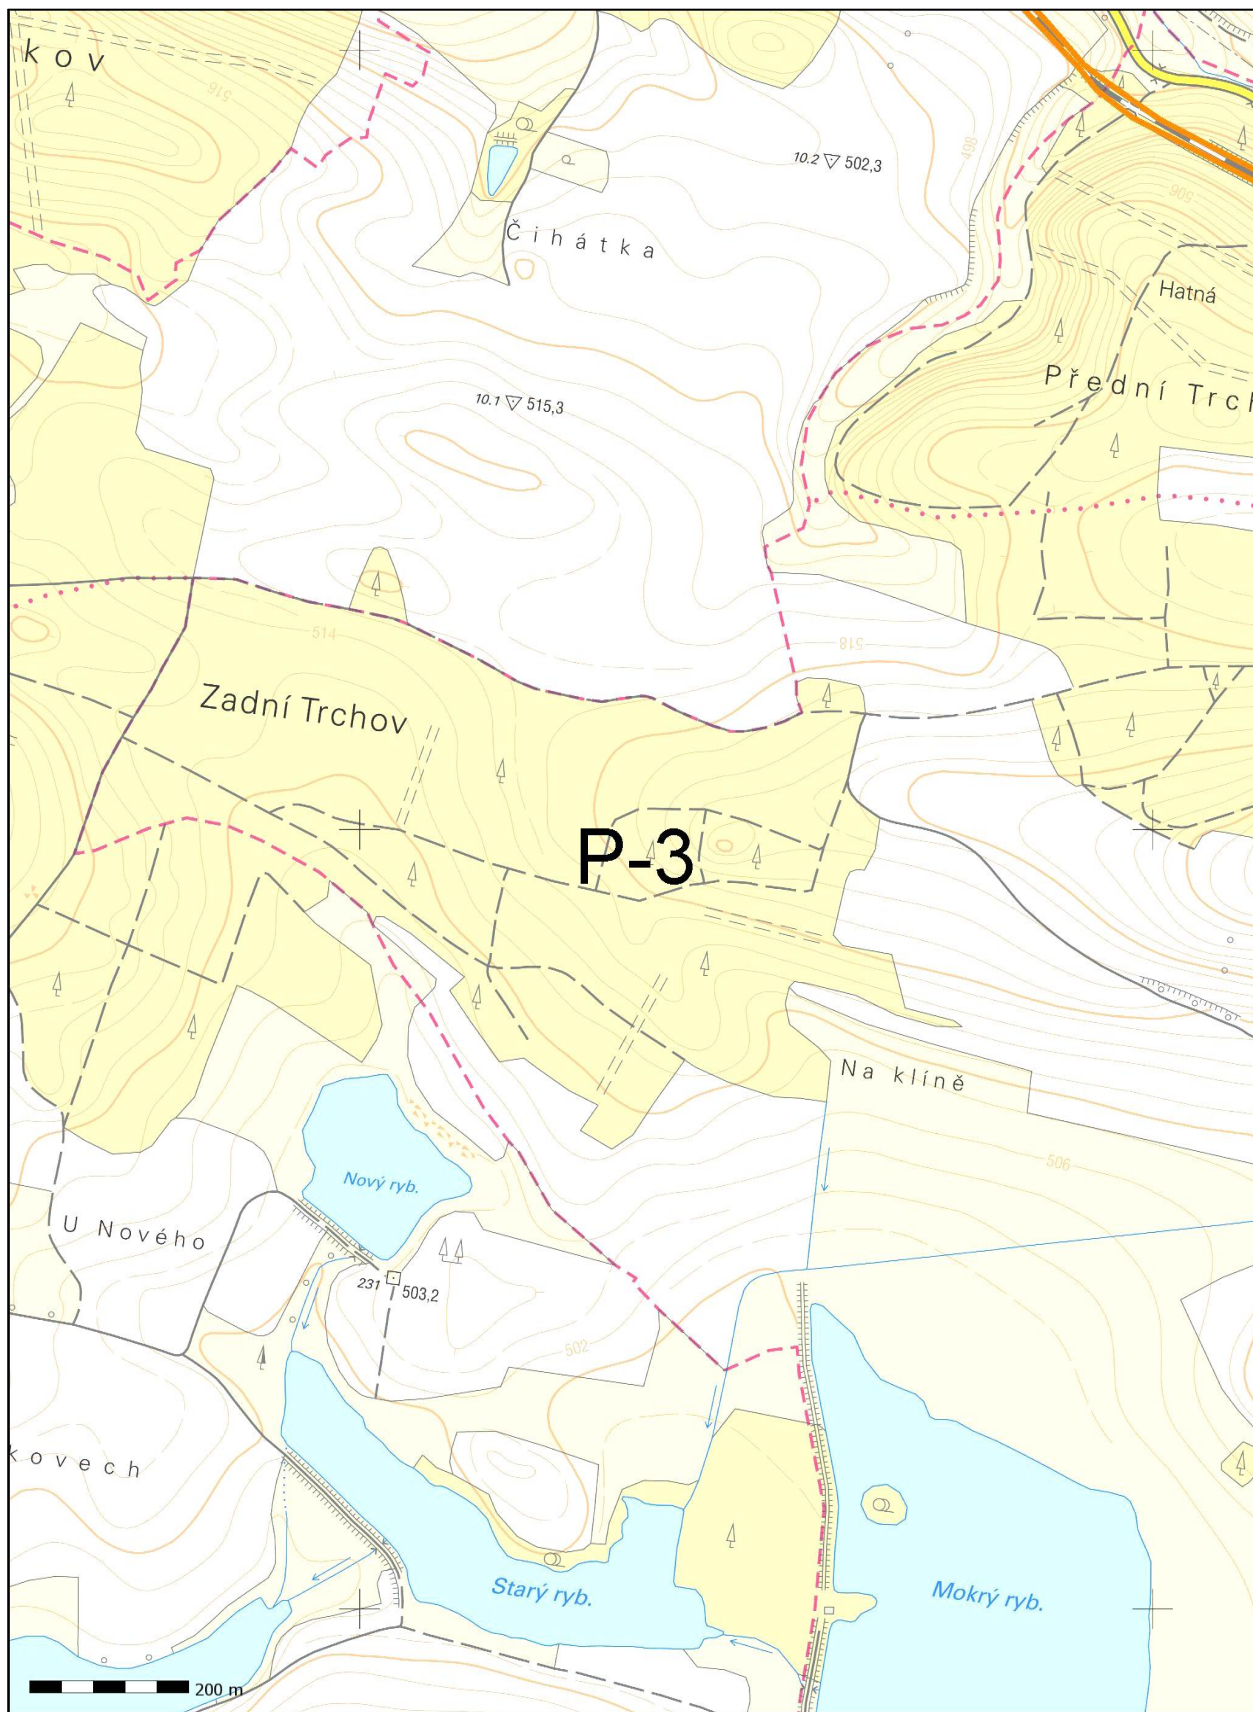


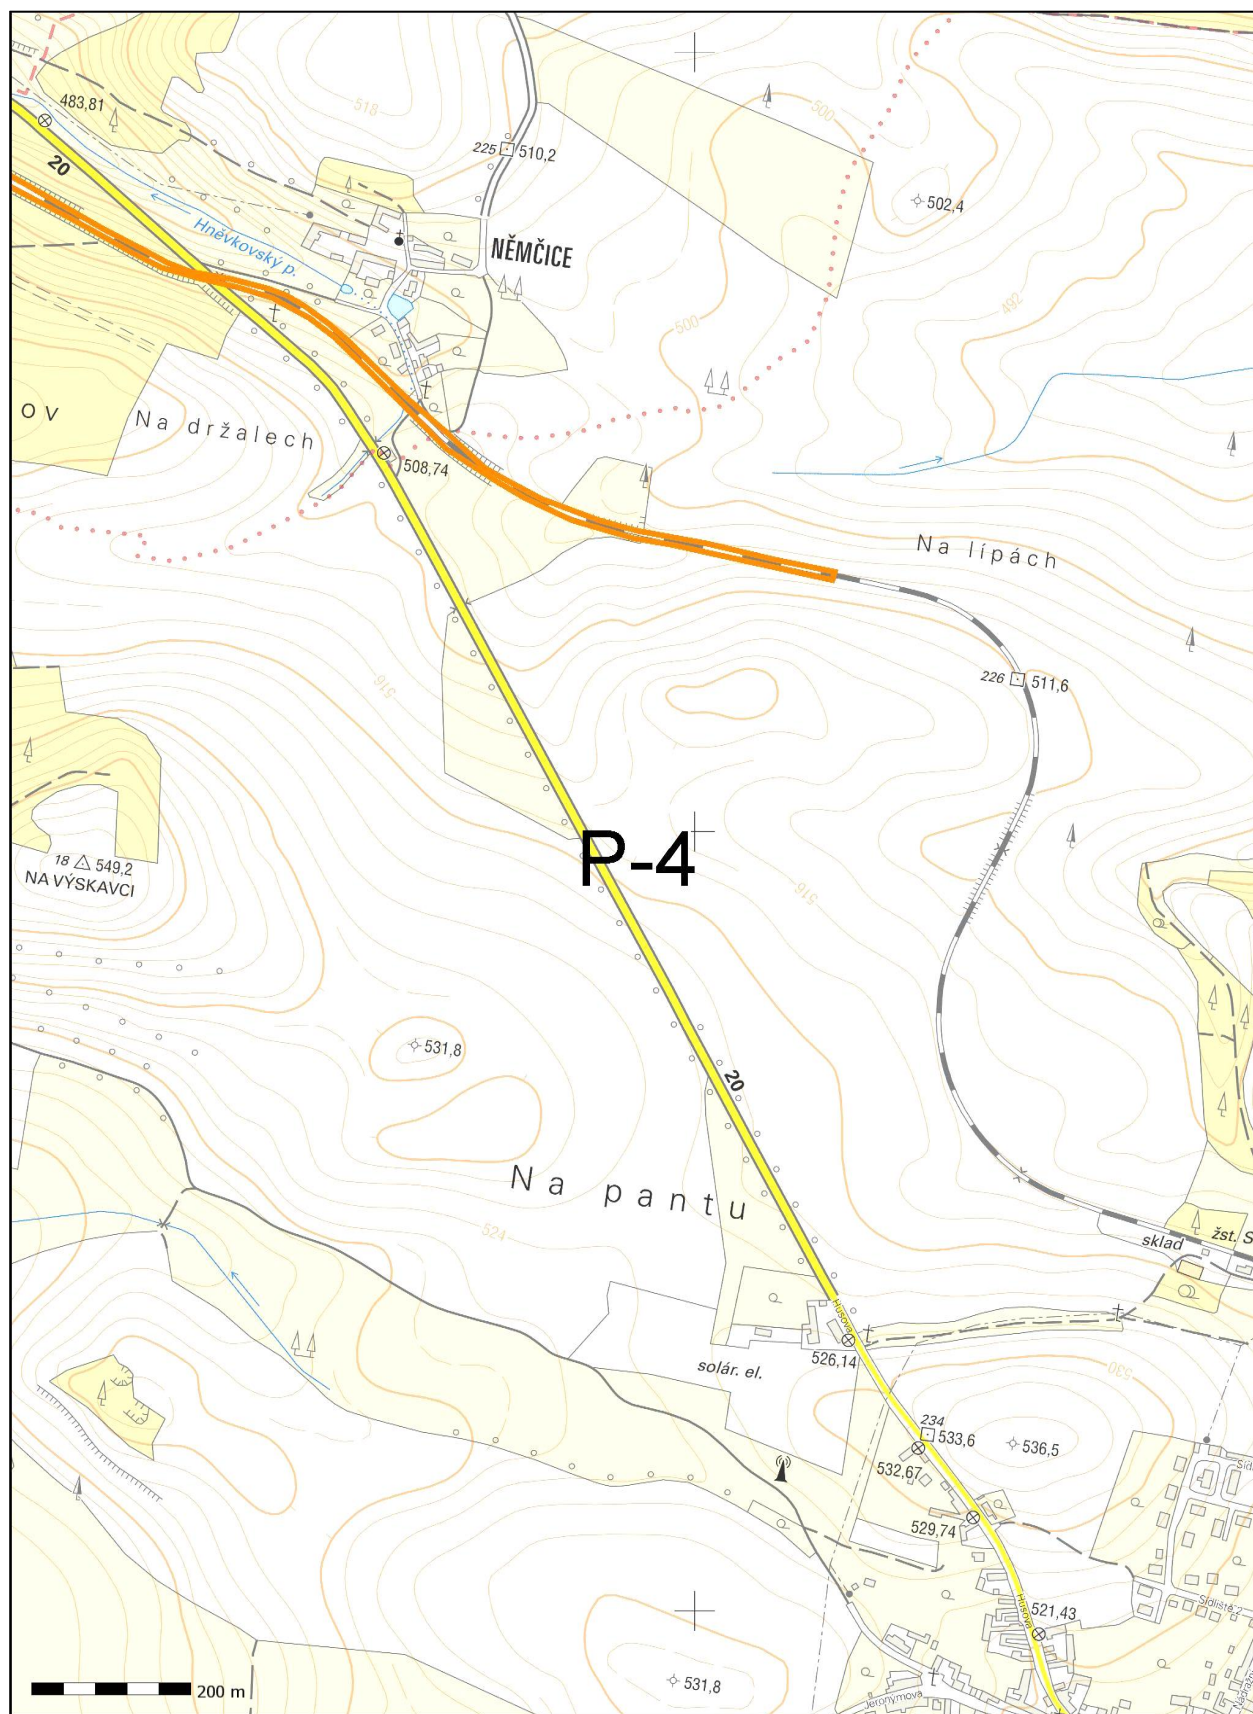


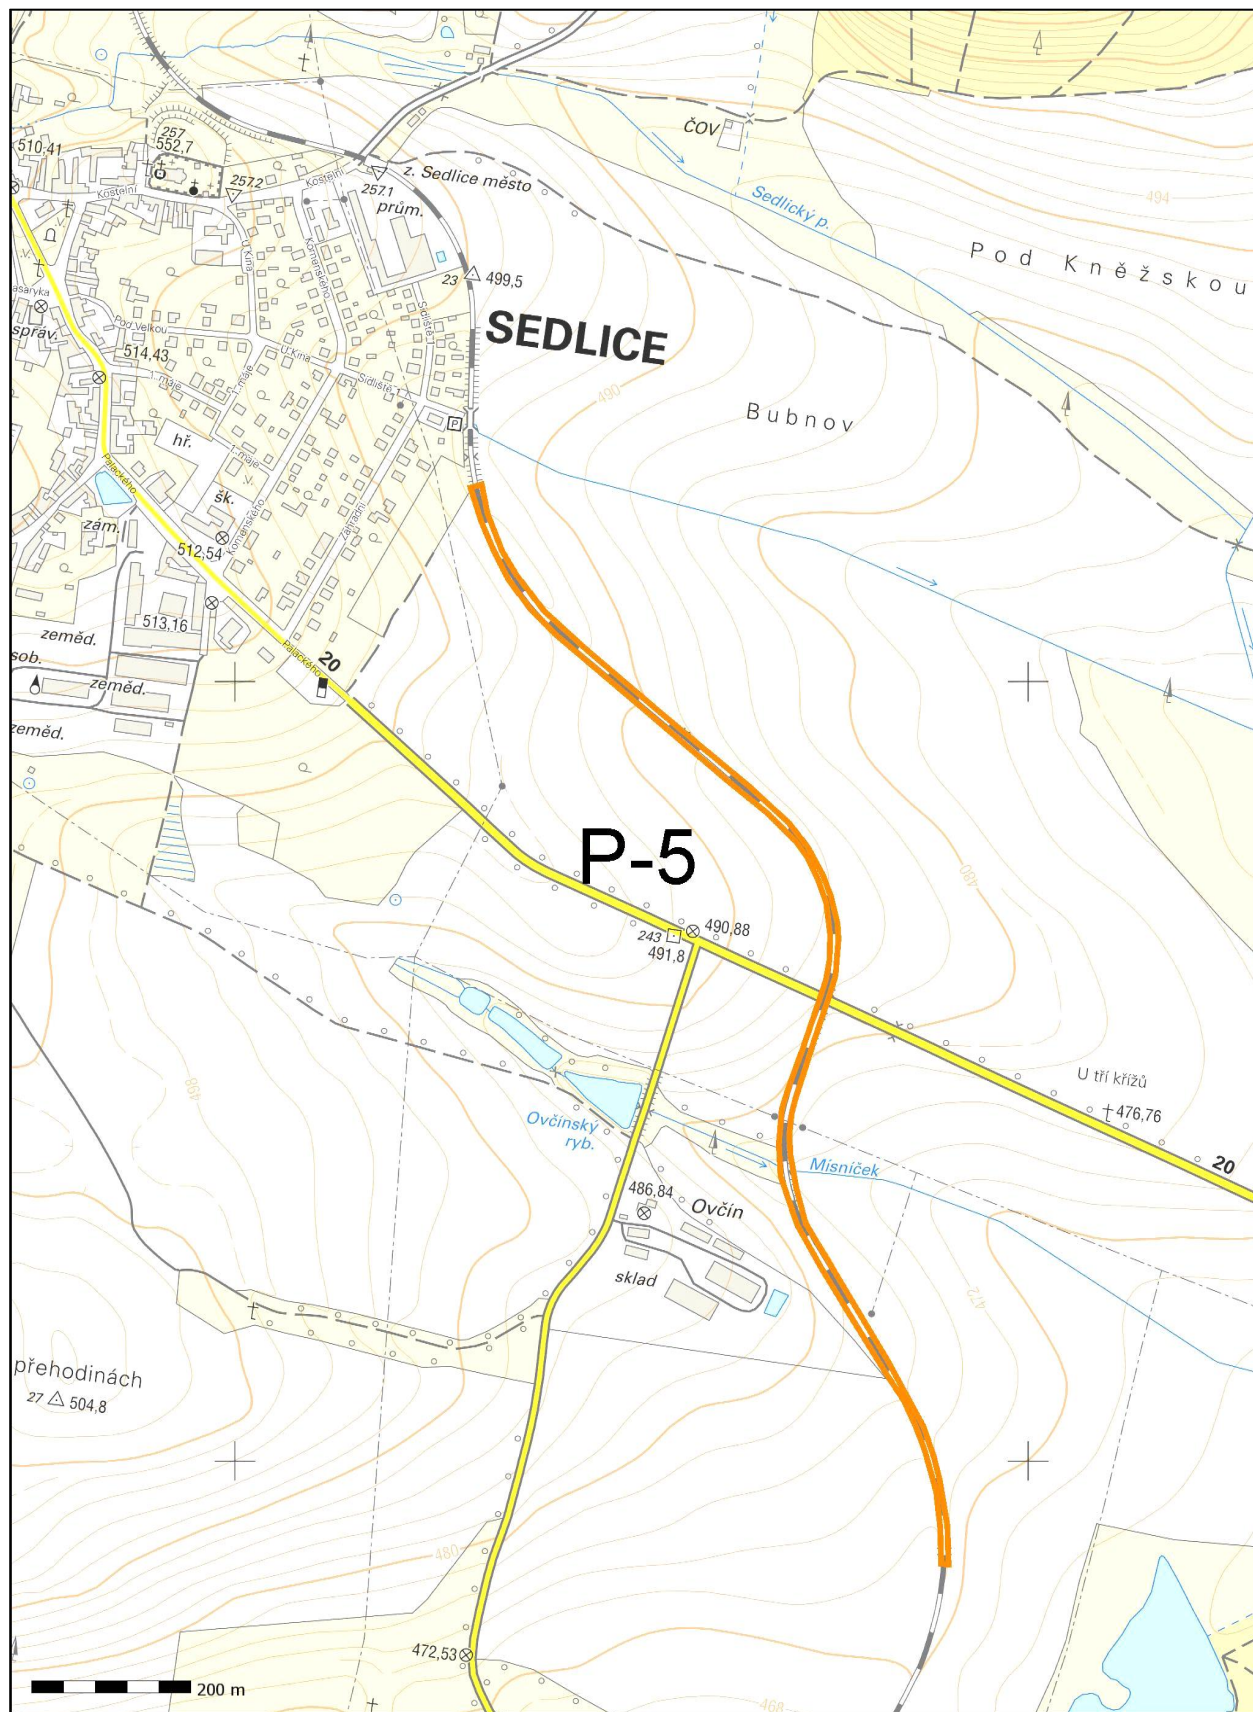



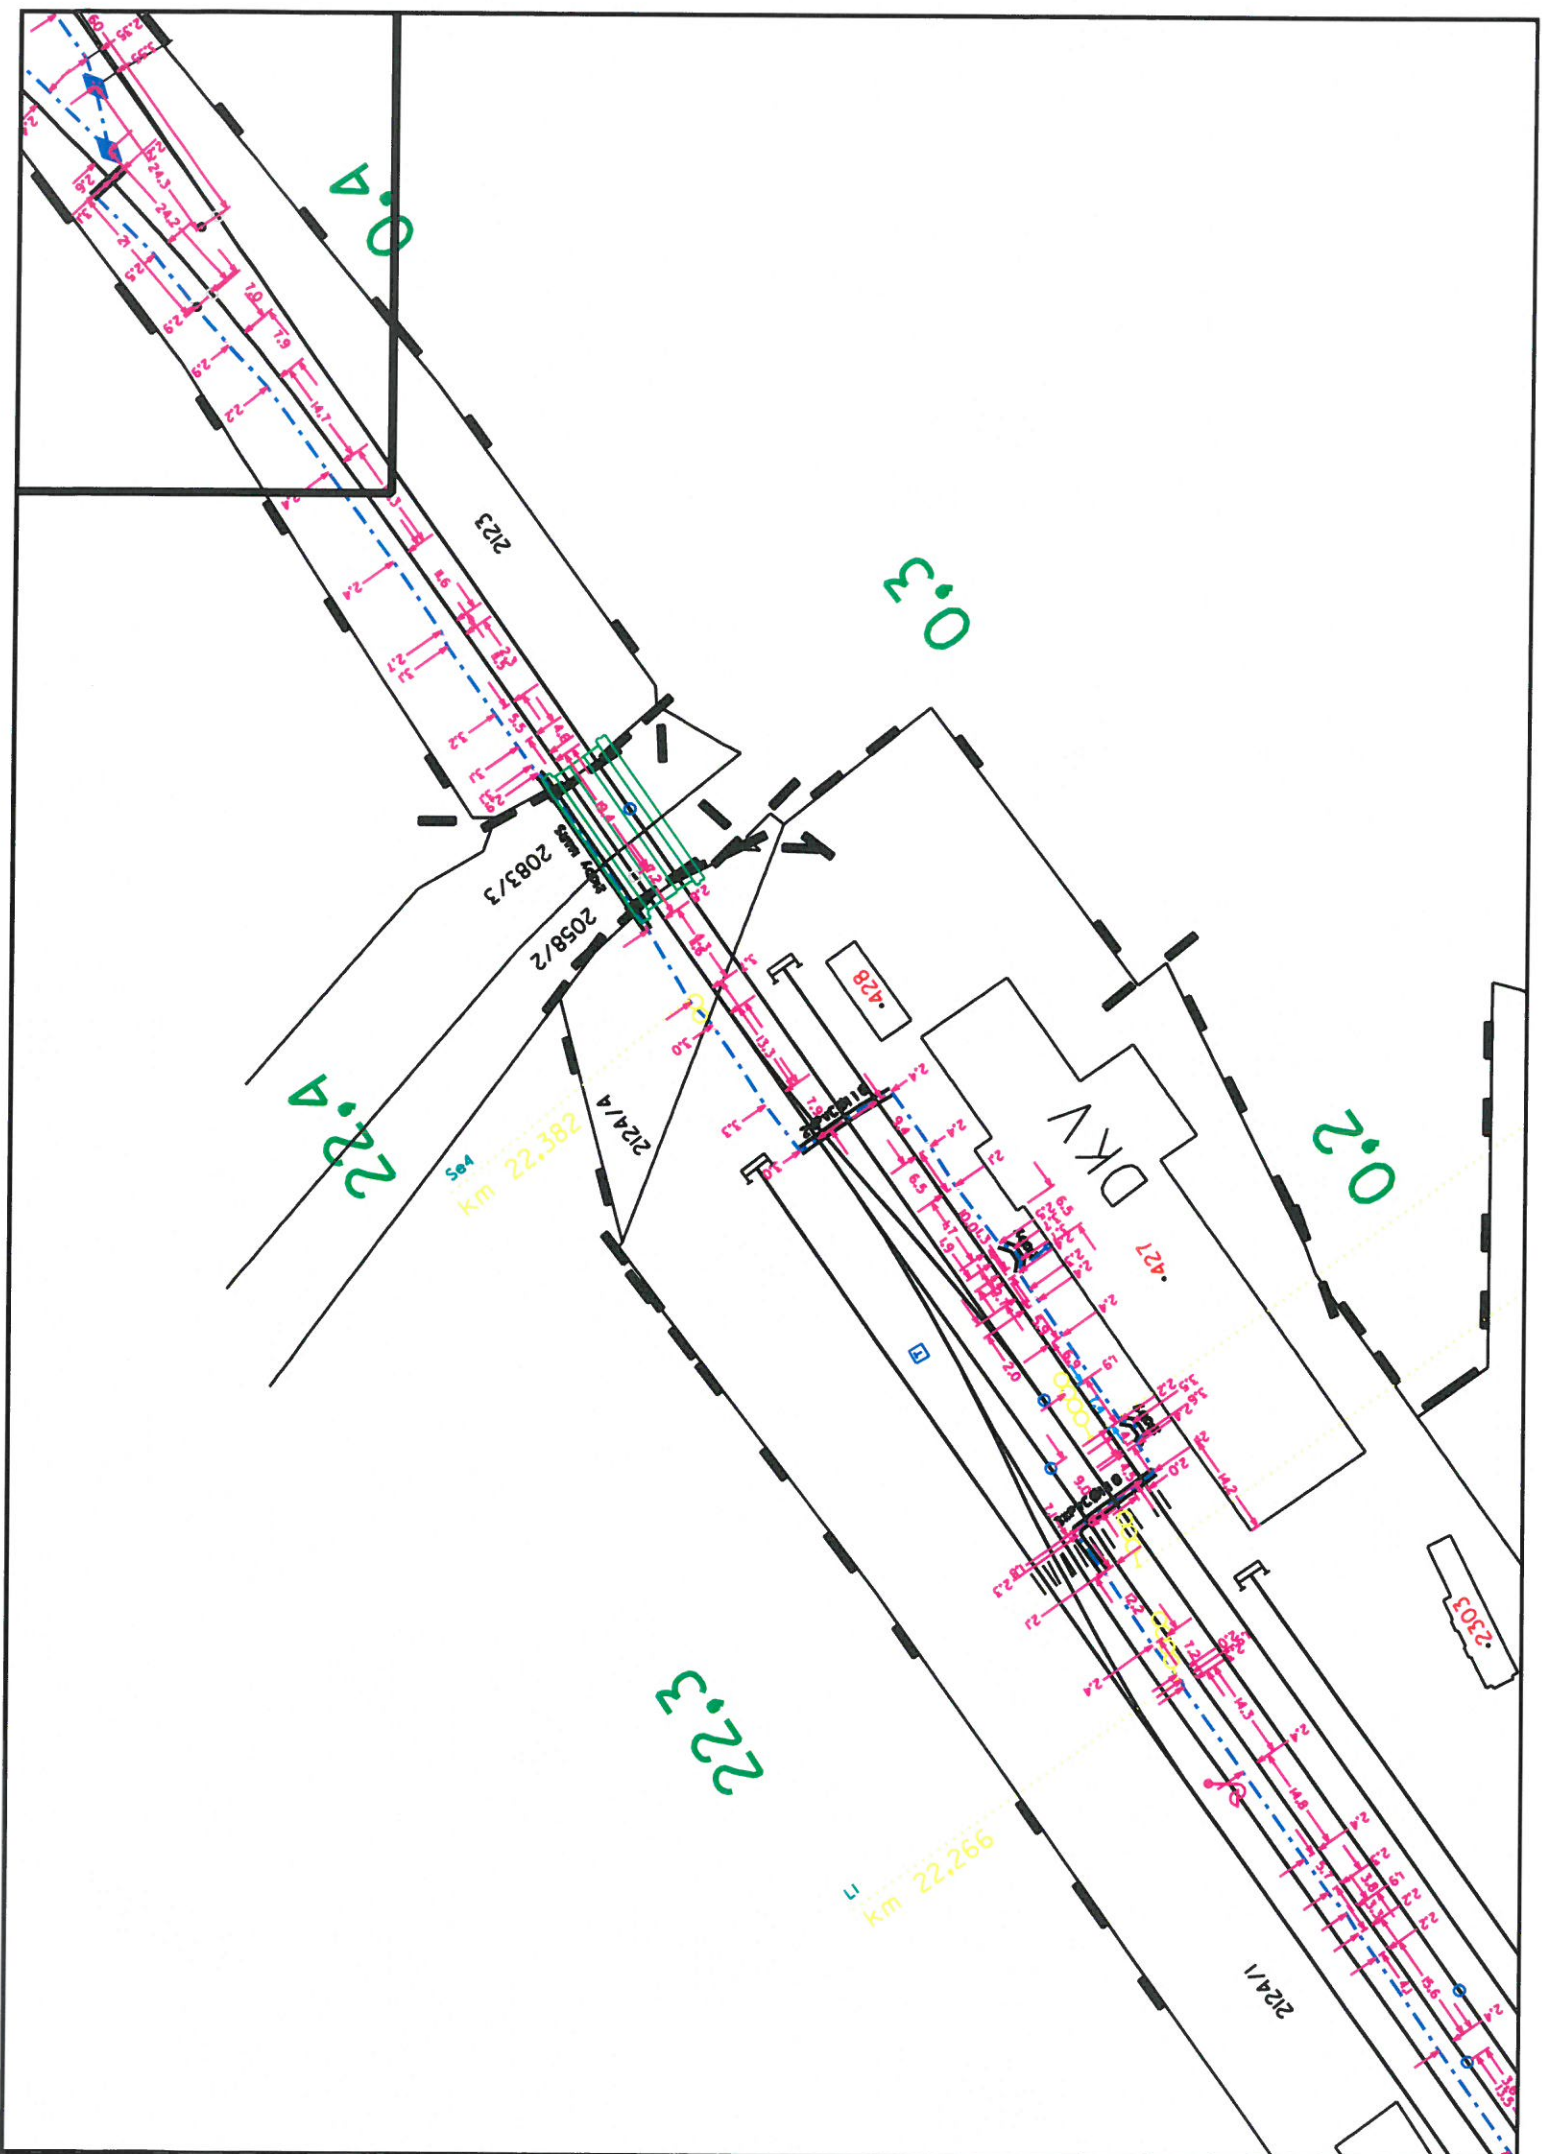

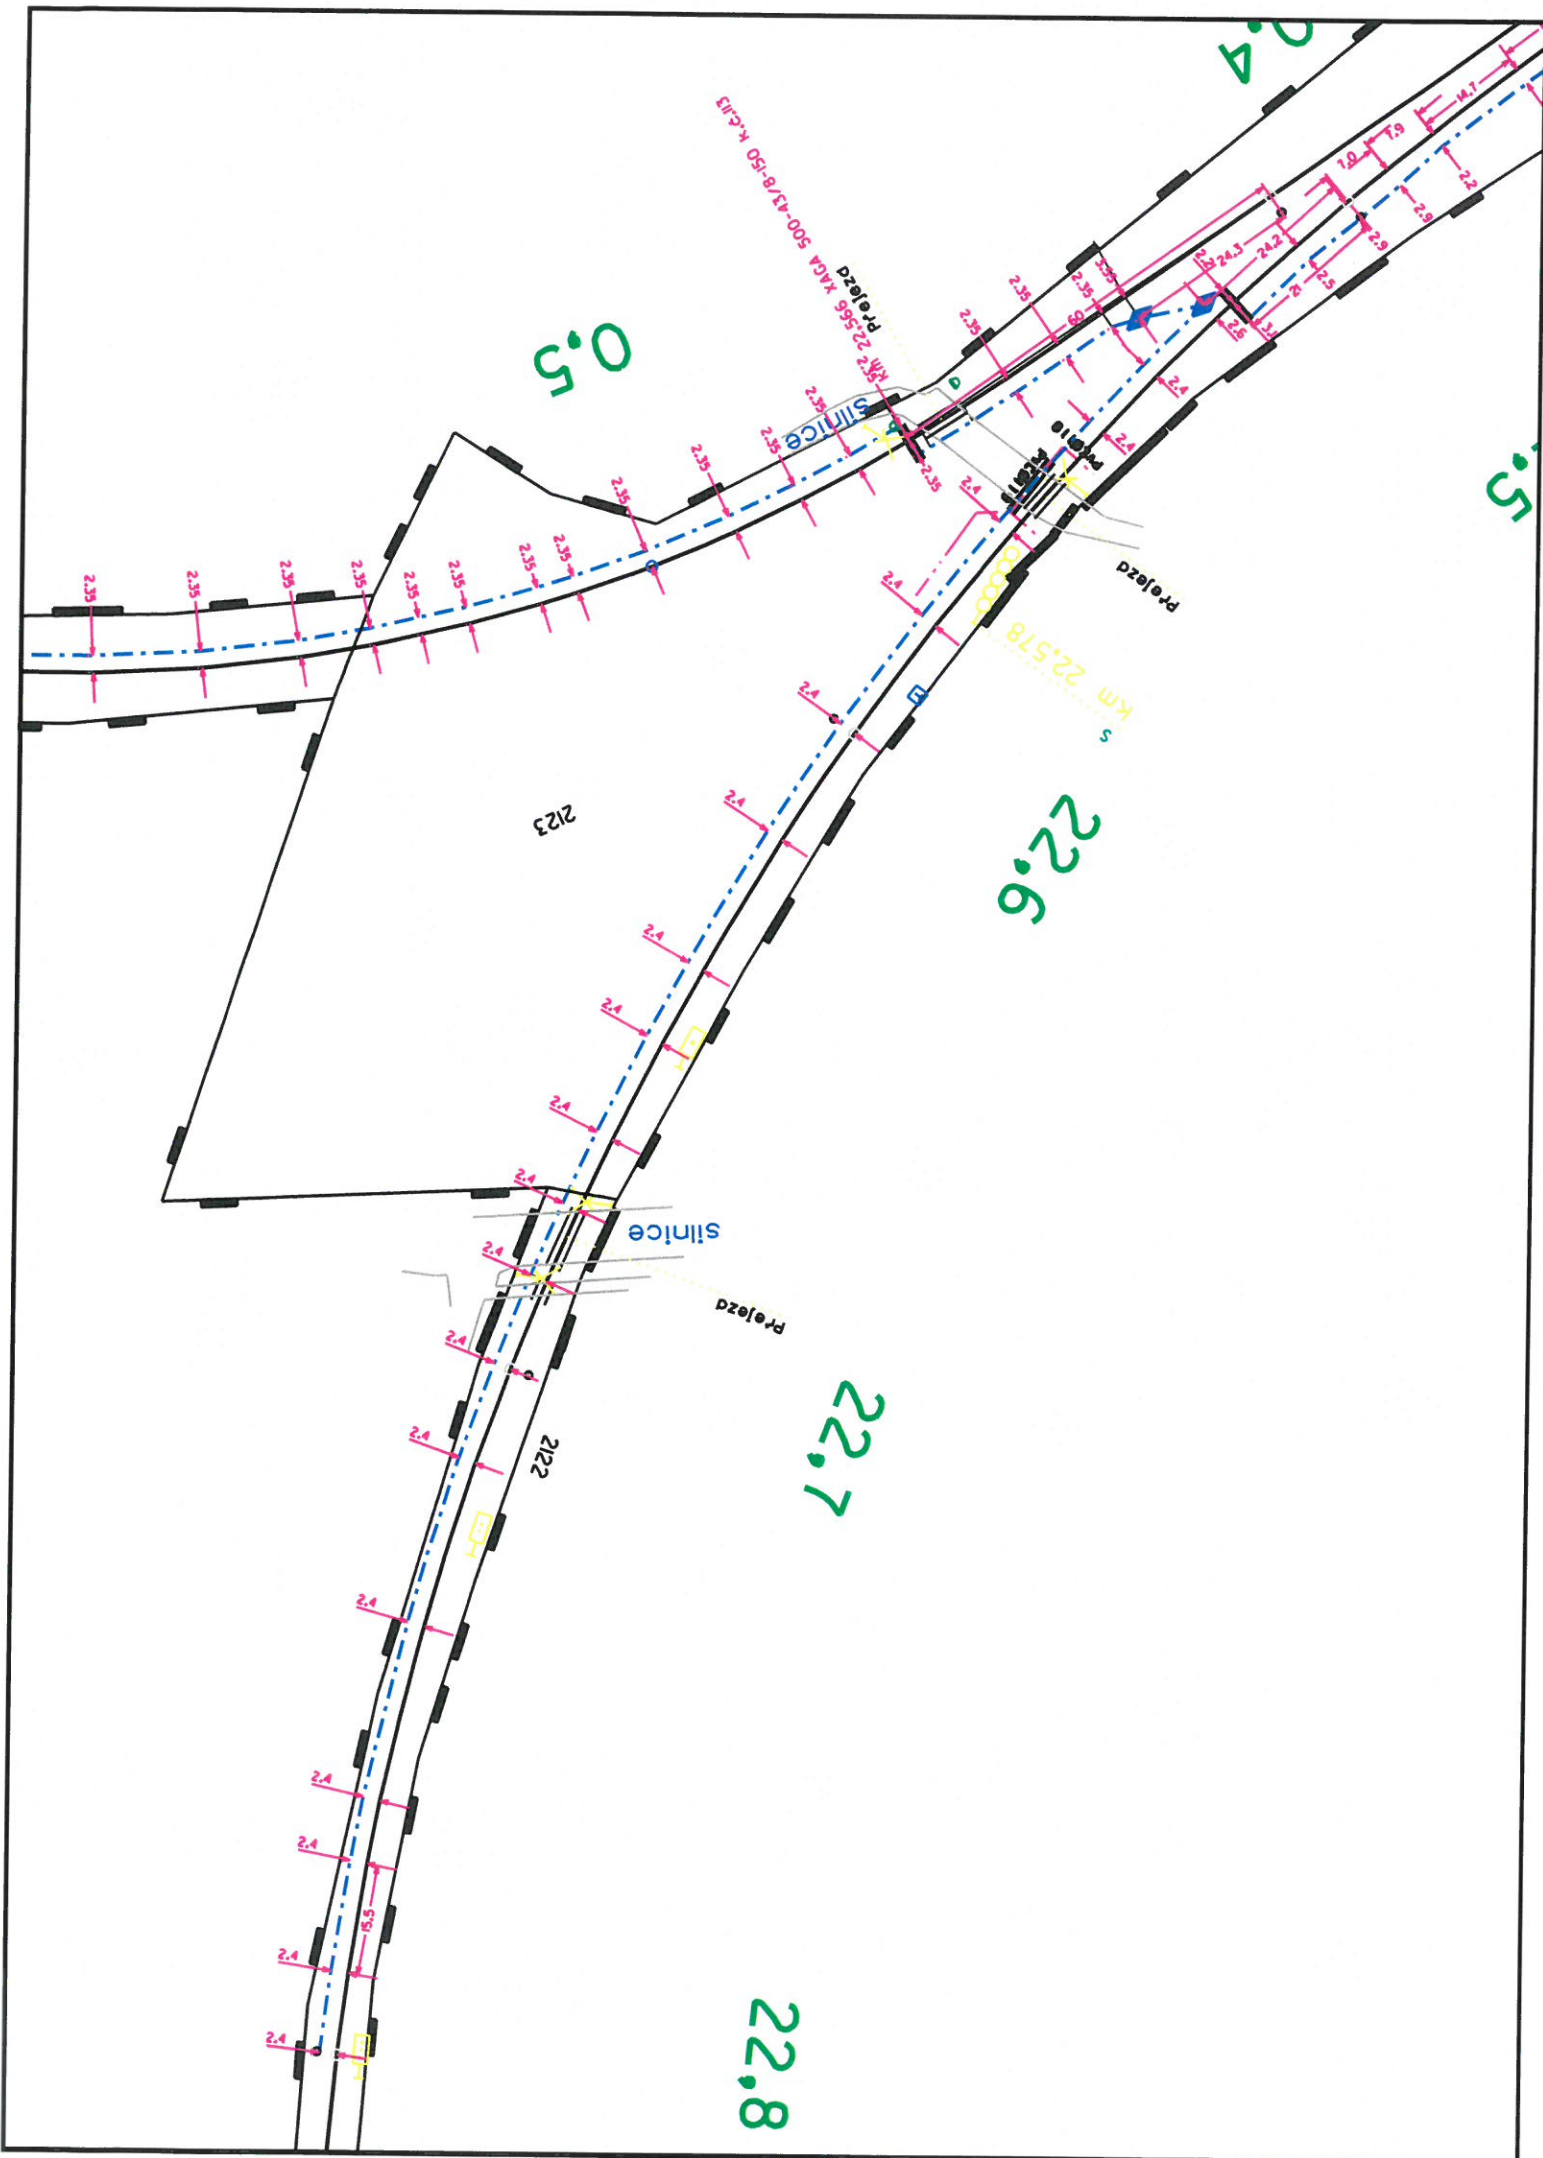

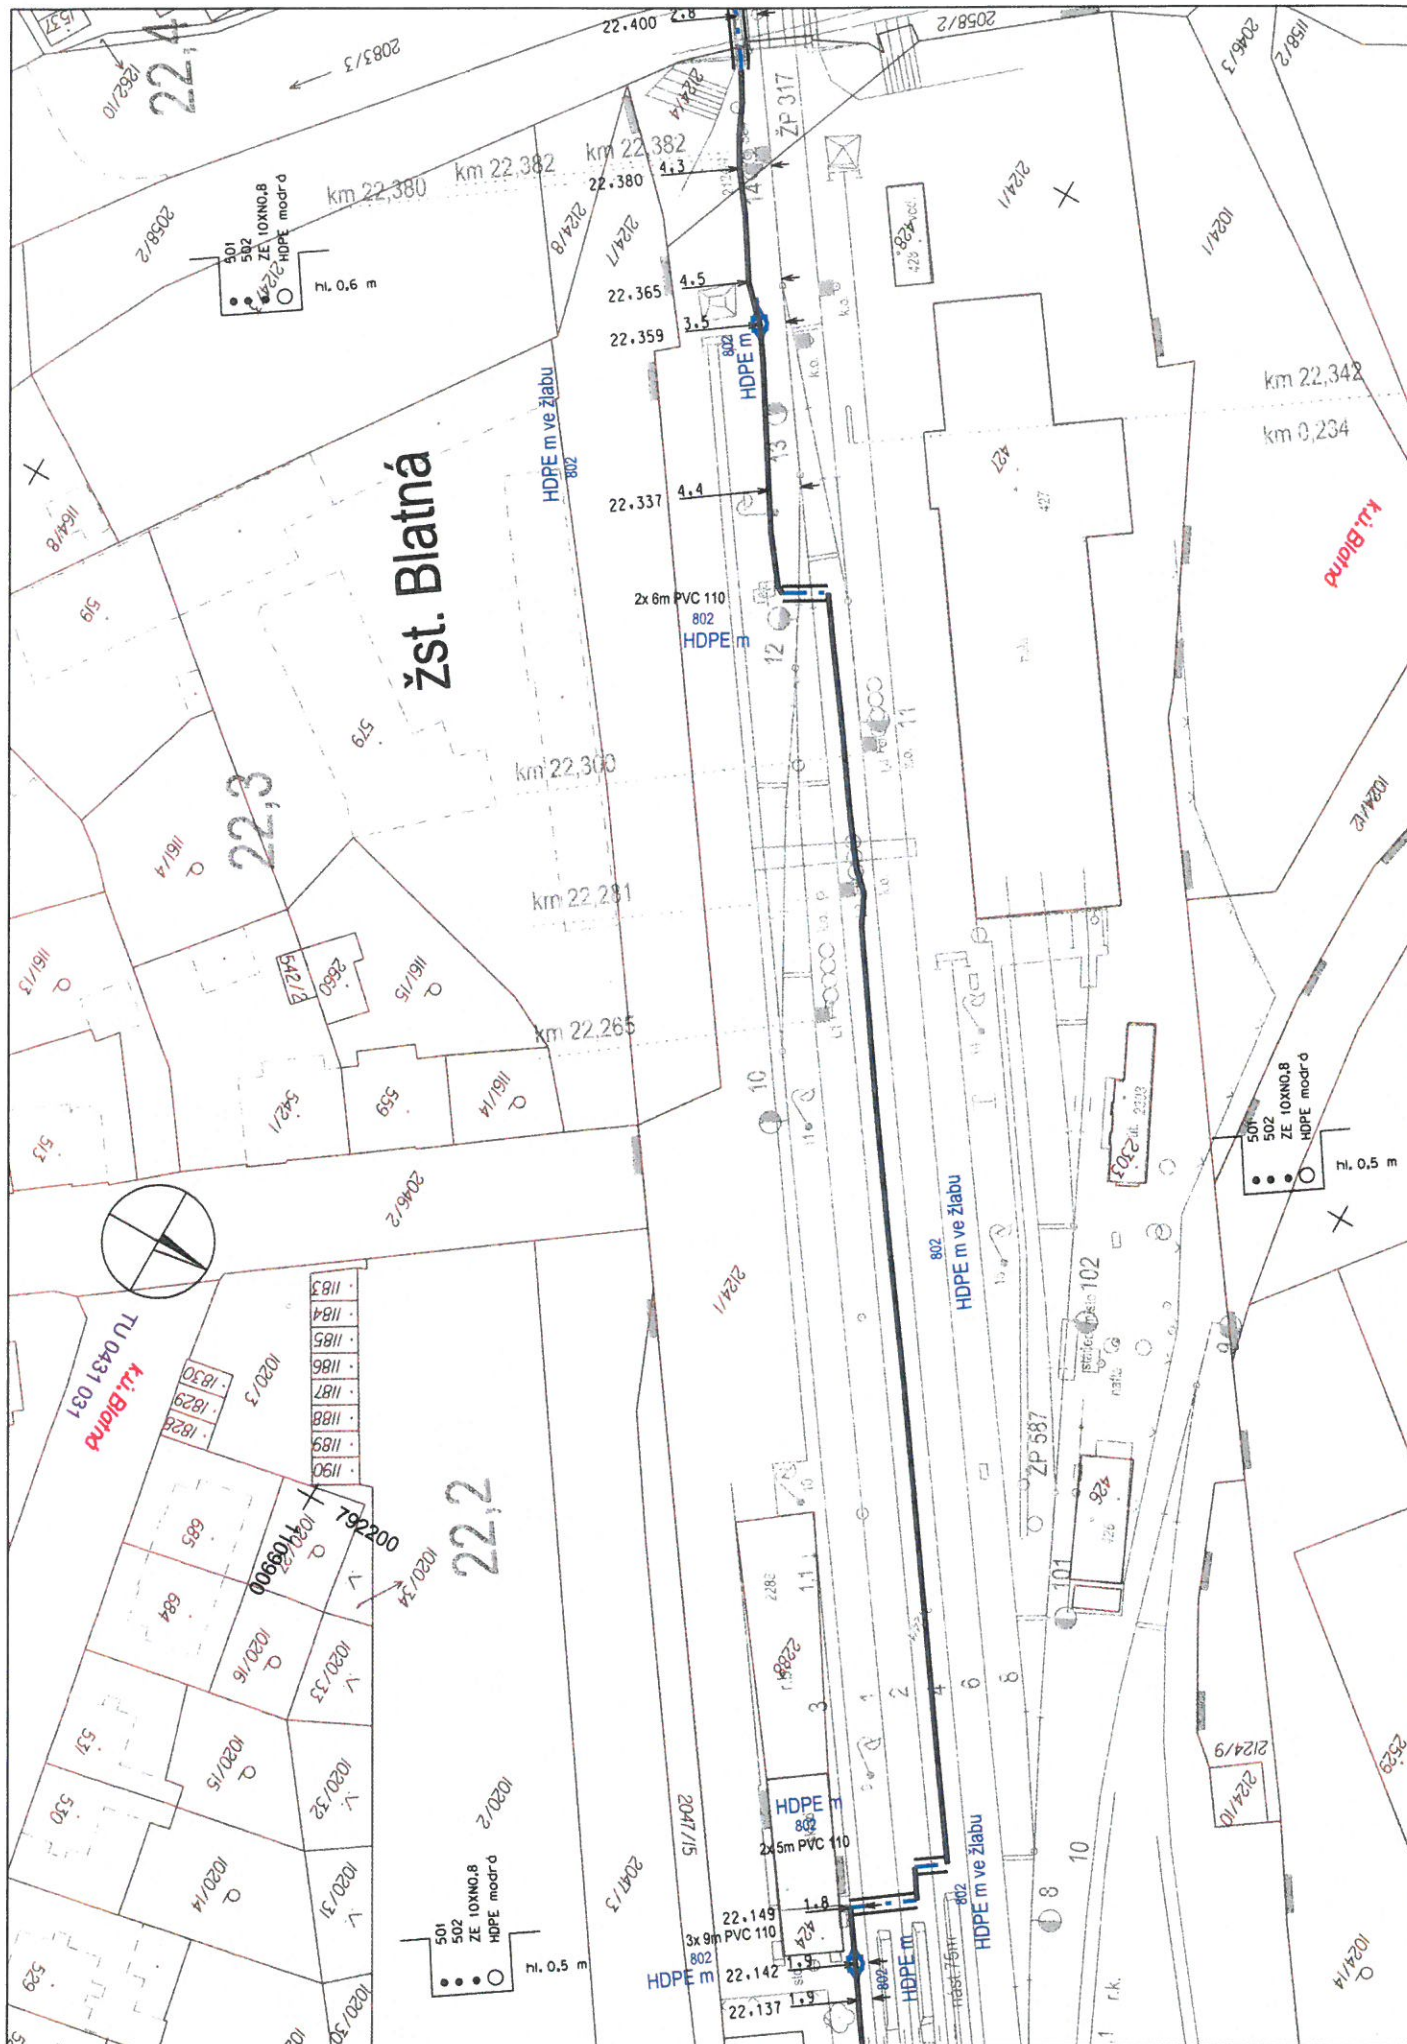

TÚ 0431 BŘEZNICE – STRAKONICE

ZVÝŠENÍ BEZPEČNOSTI NA ŽELEZNIČNÍCH PŘEJEZDECH V ÚSEKU BŘEZNICE - STRAKONICE


PS 033 Závislostní kabel Mačkov – Blatná


Měřítko

1:1000


Číslo map. listu


92

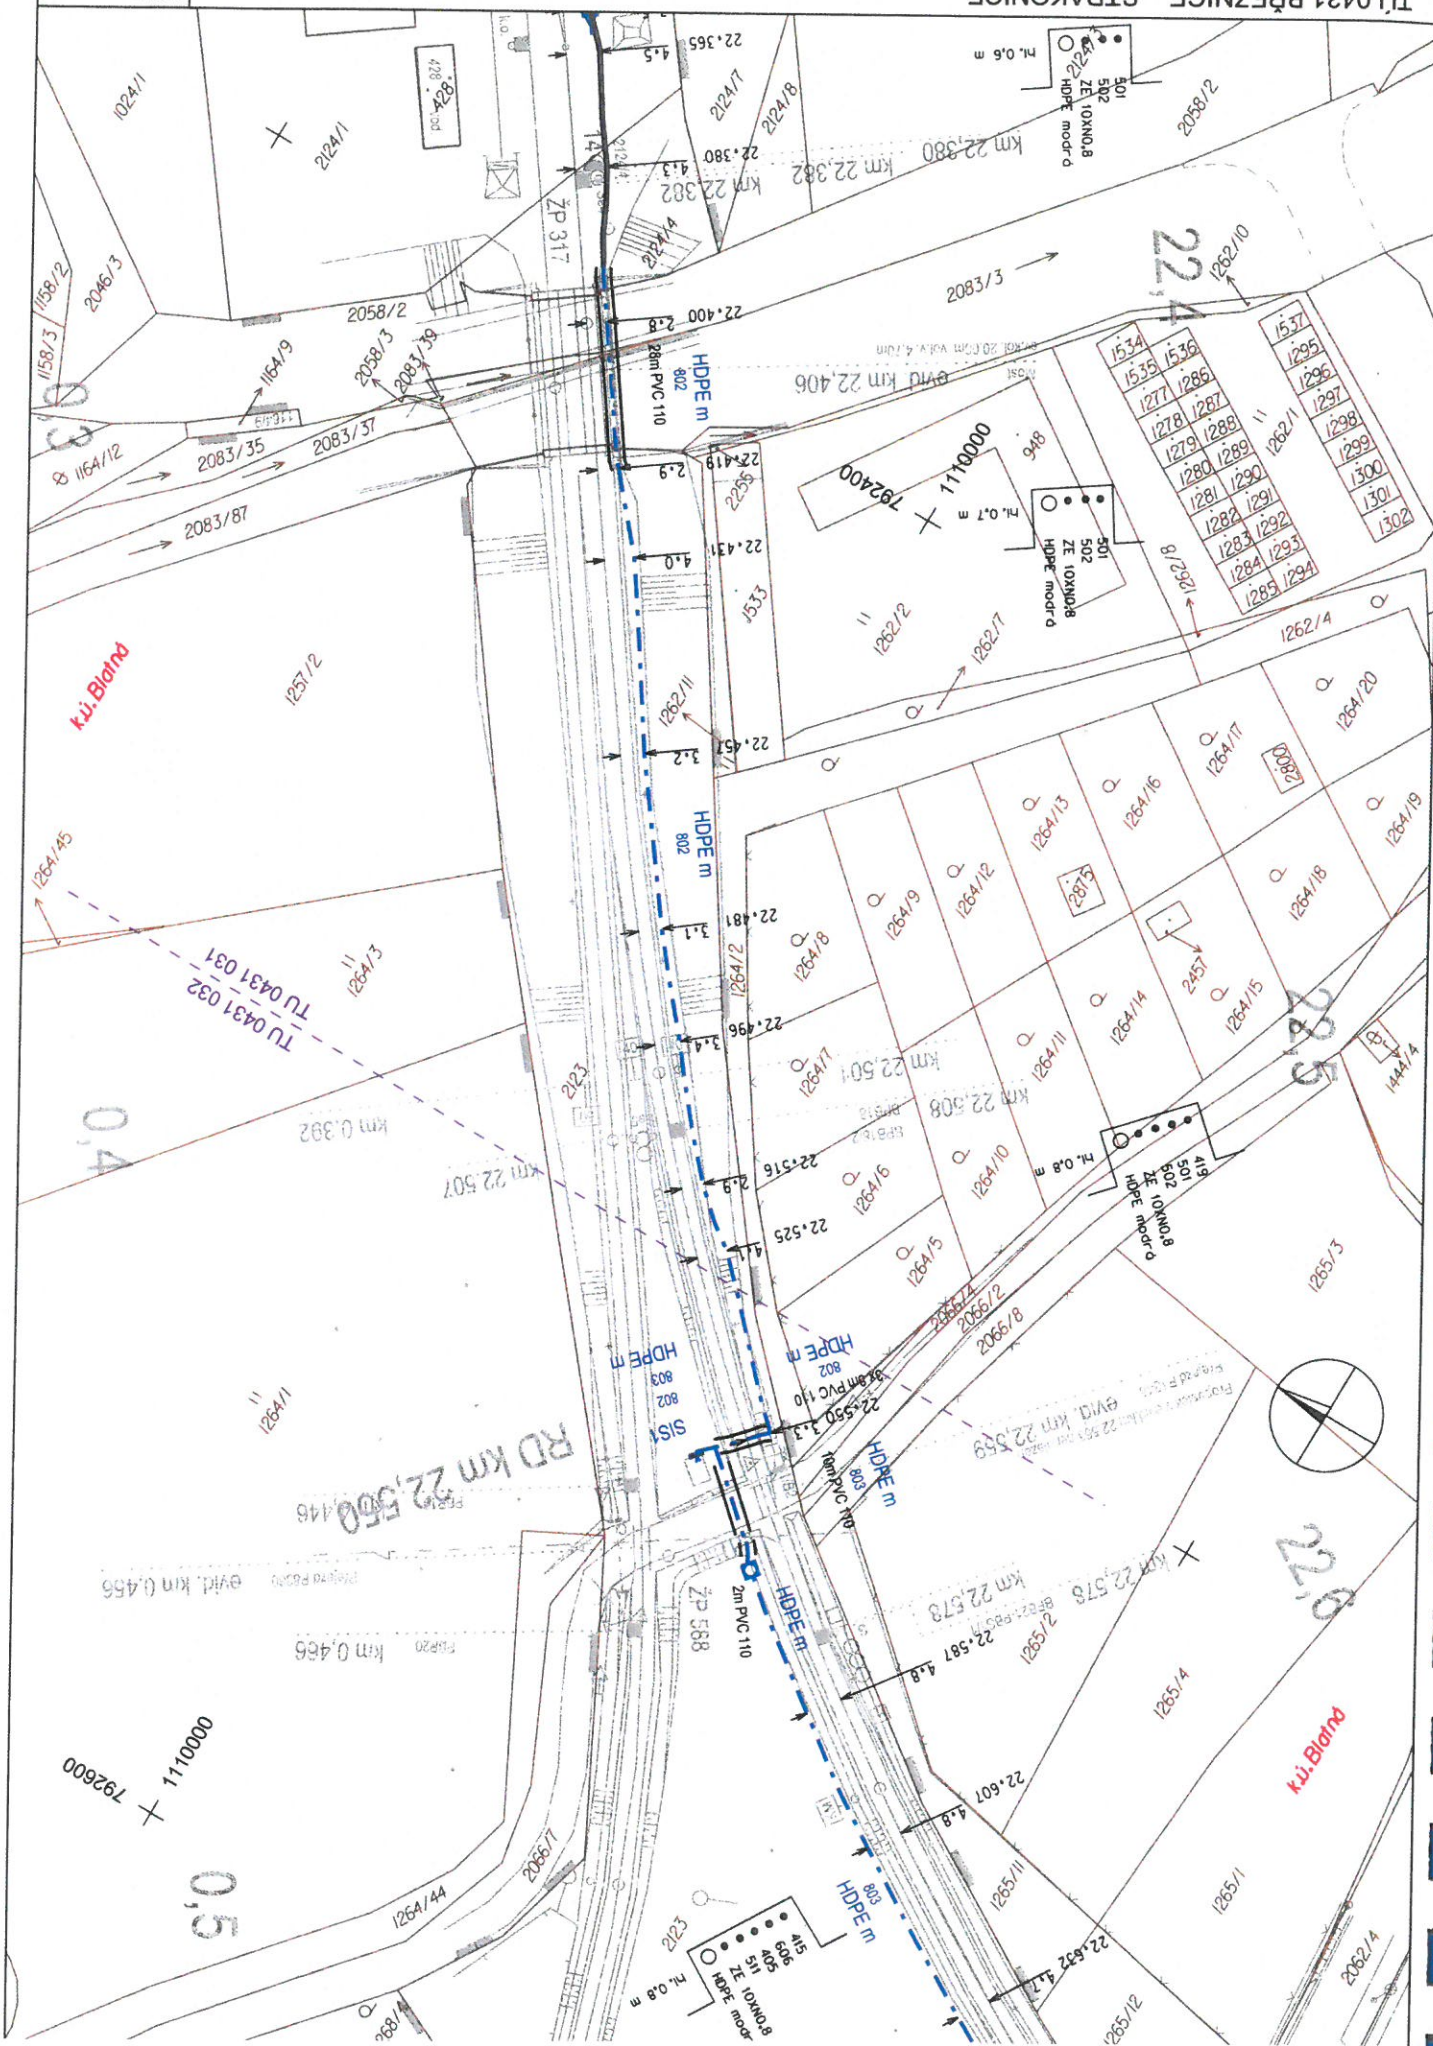


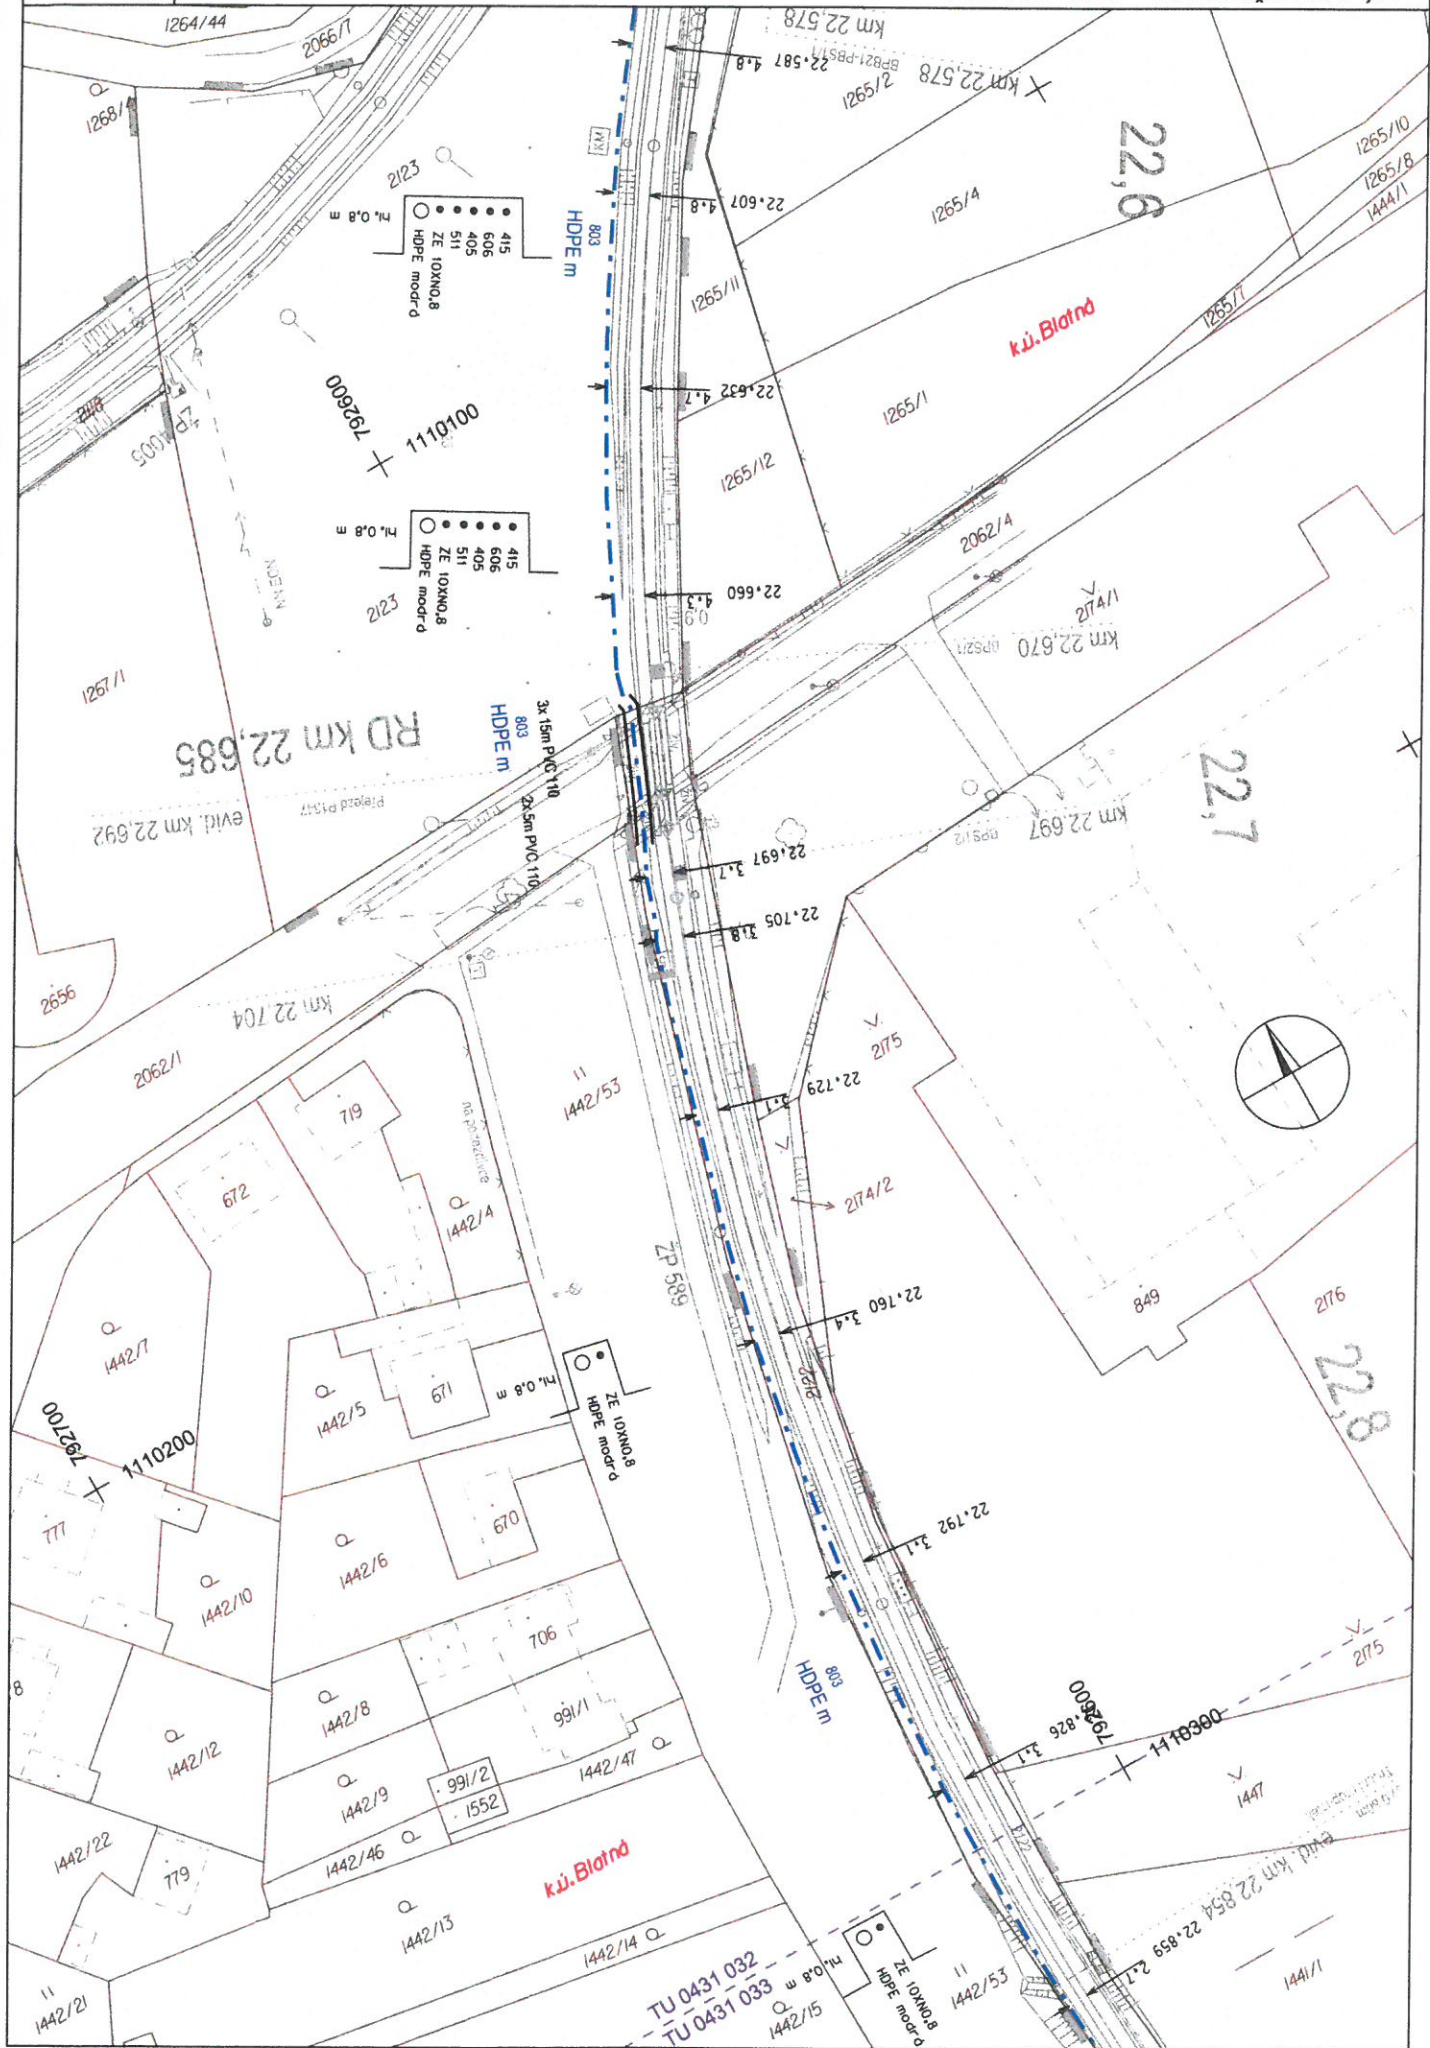



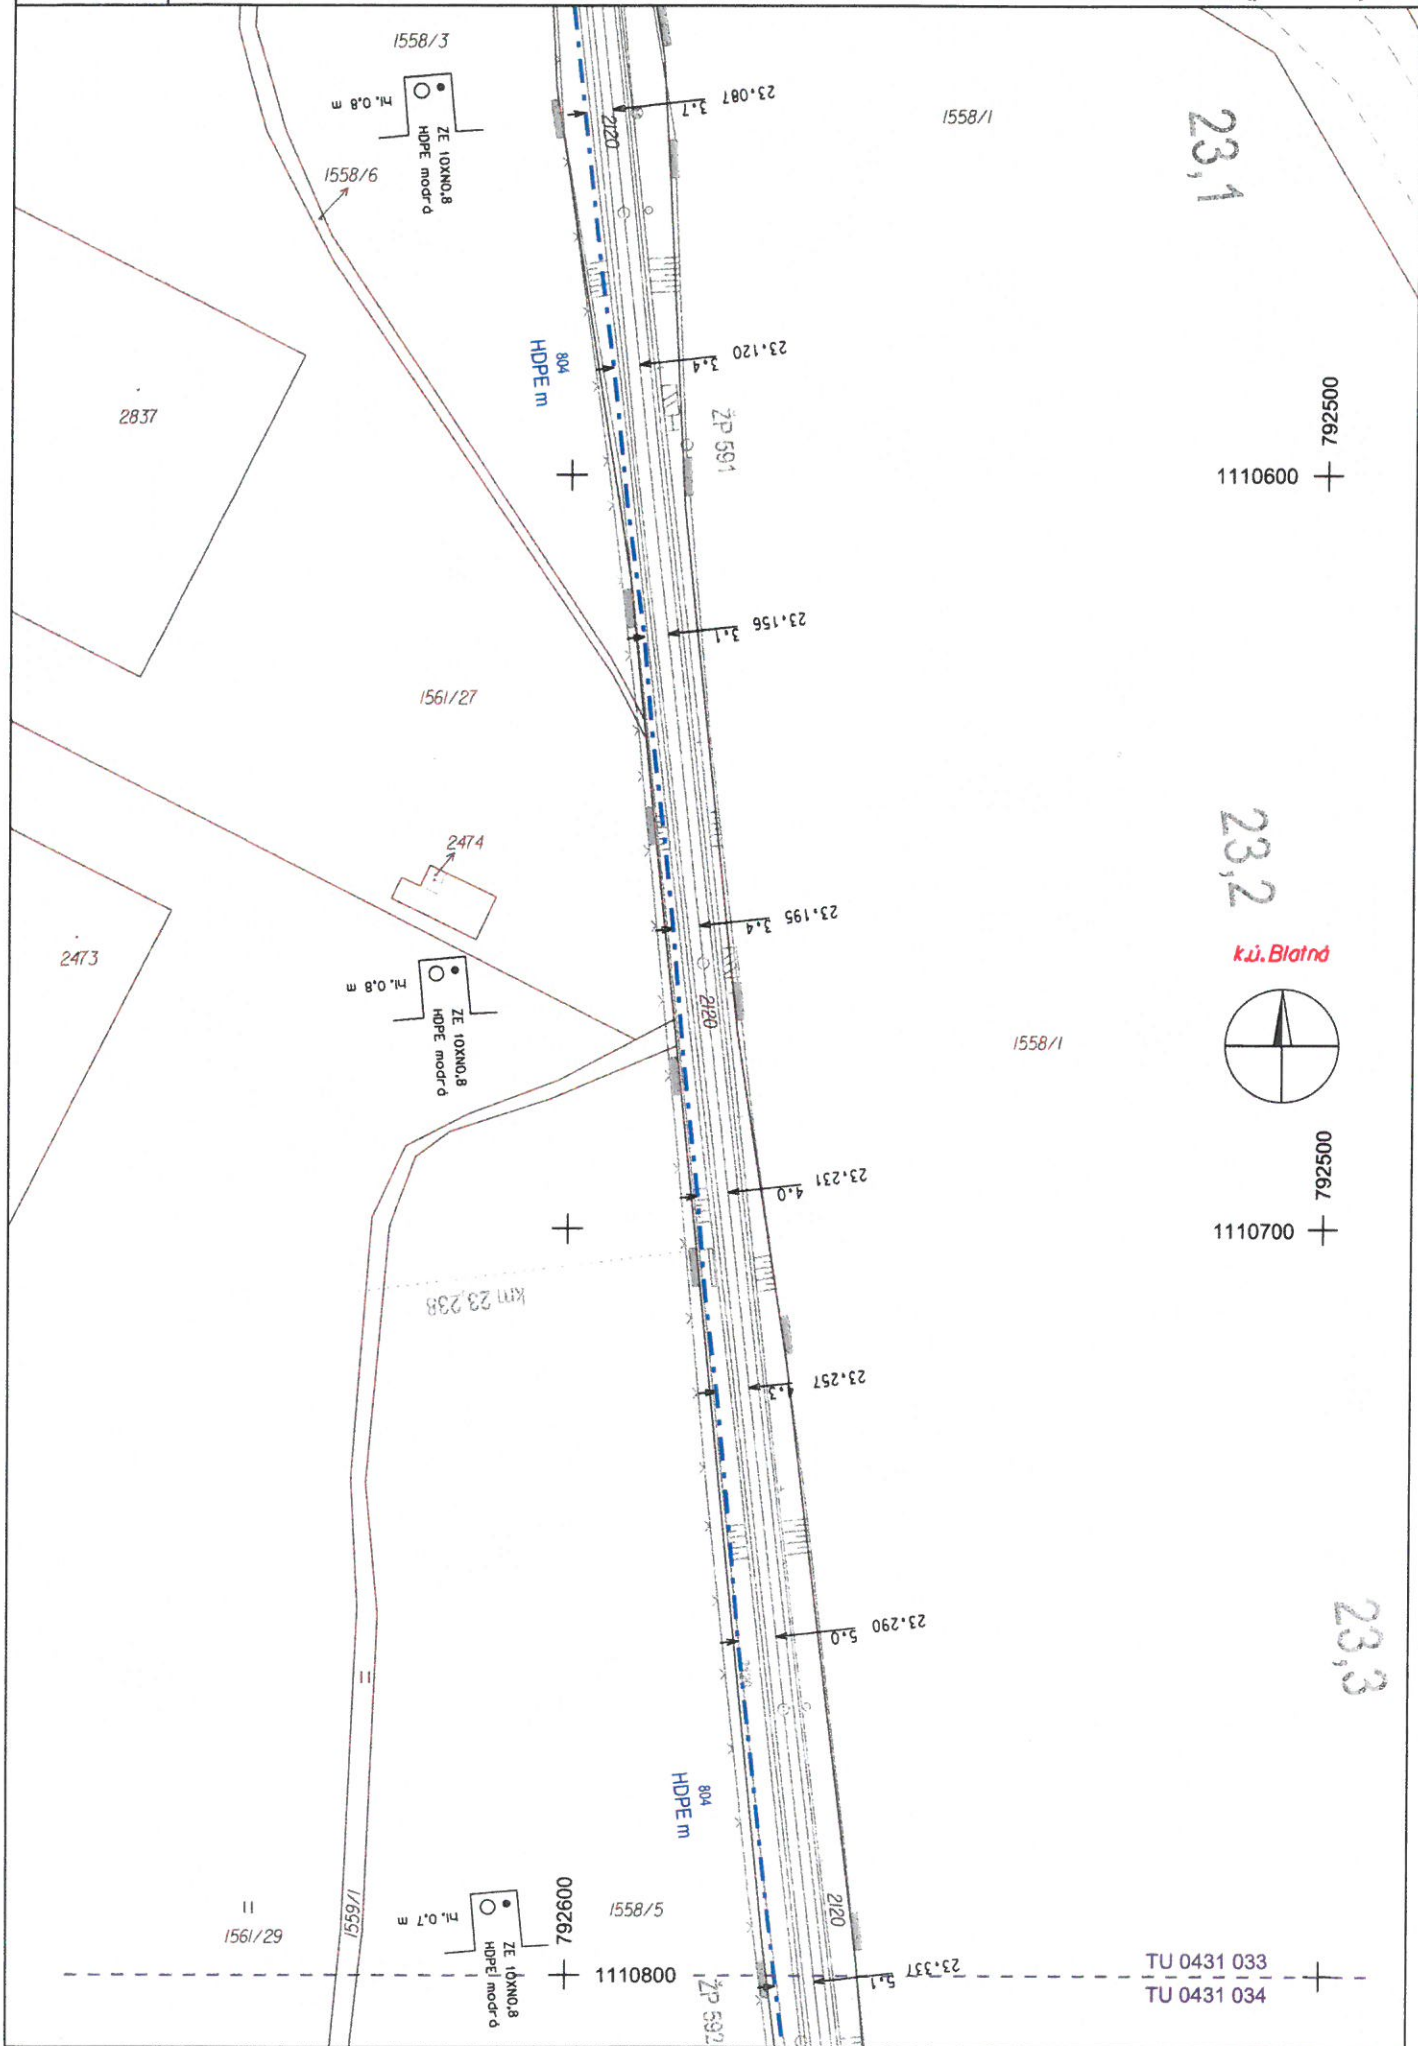

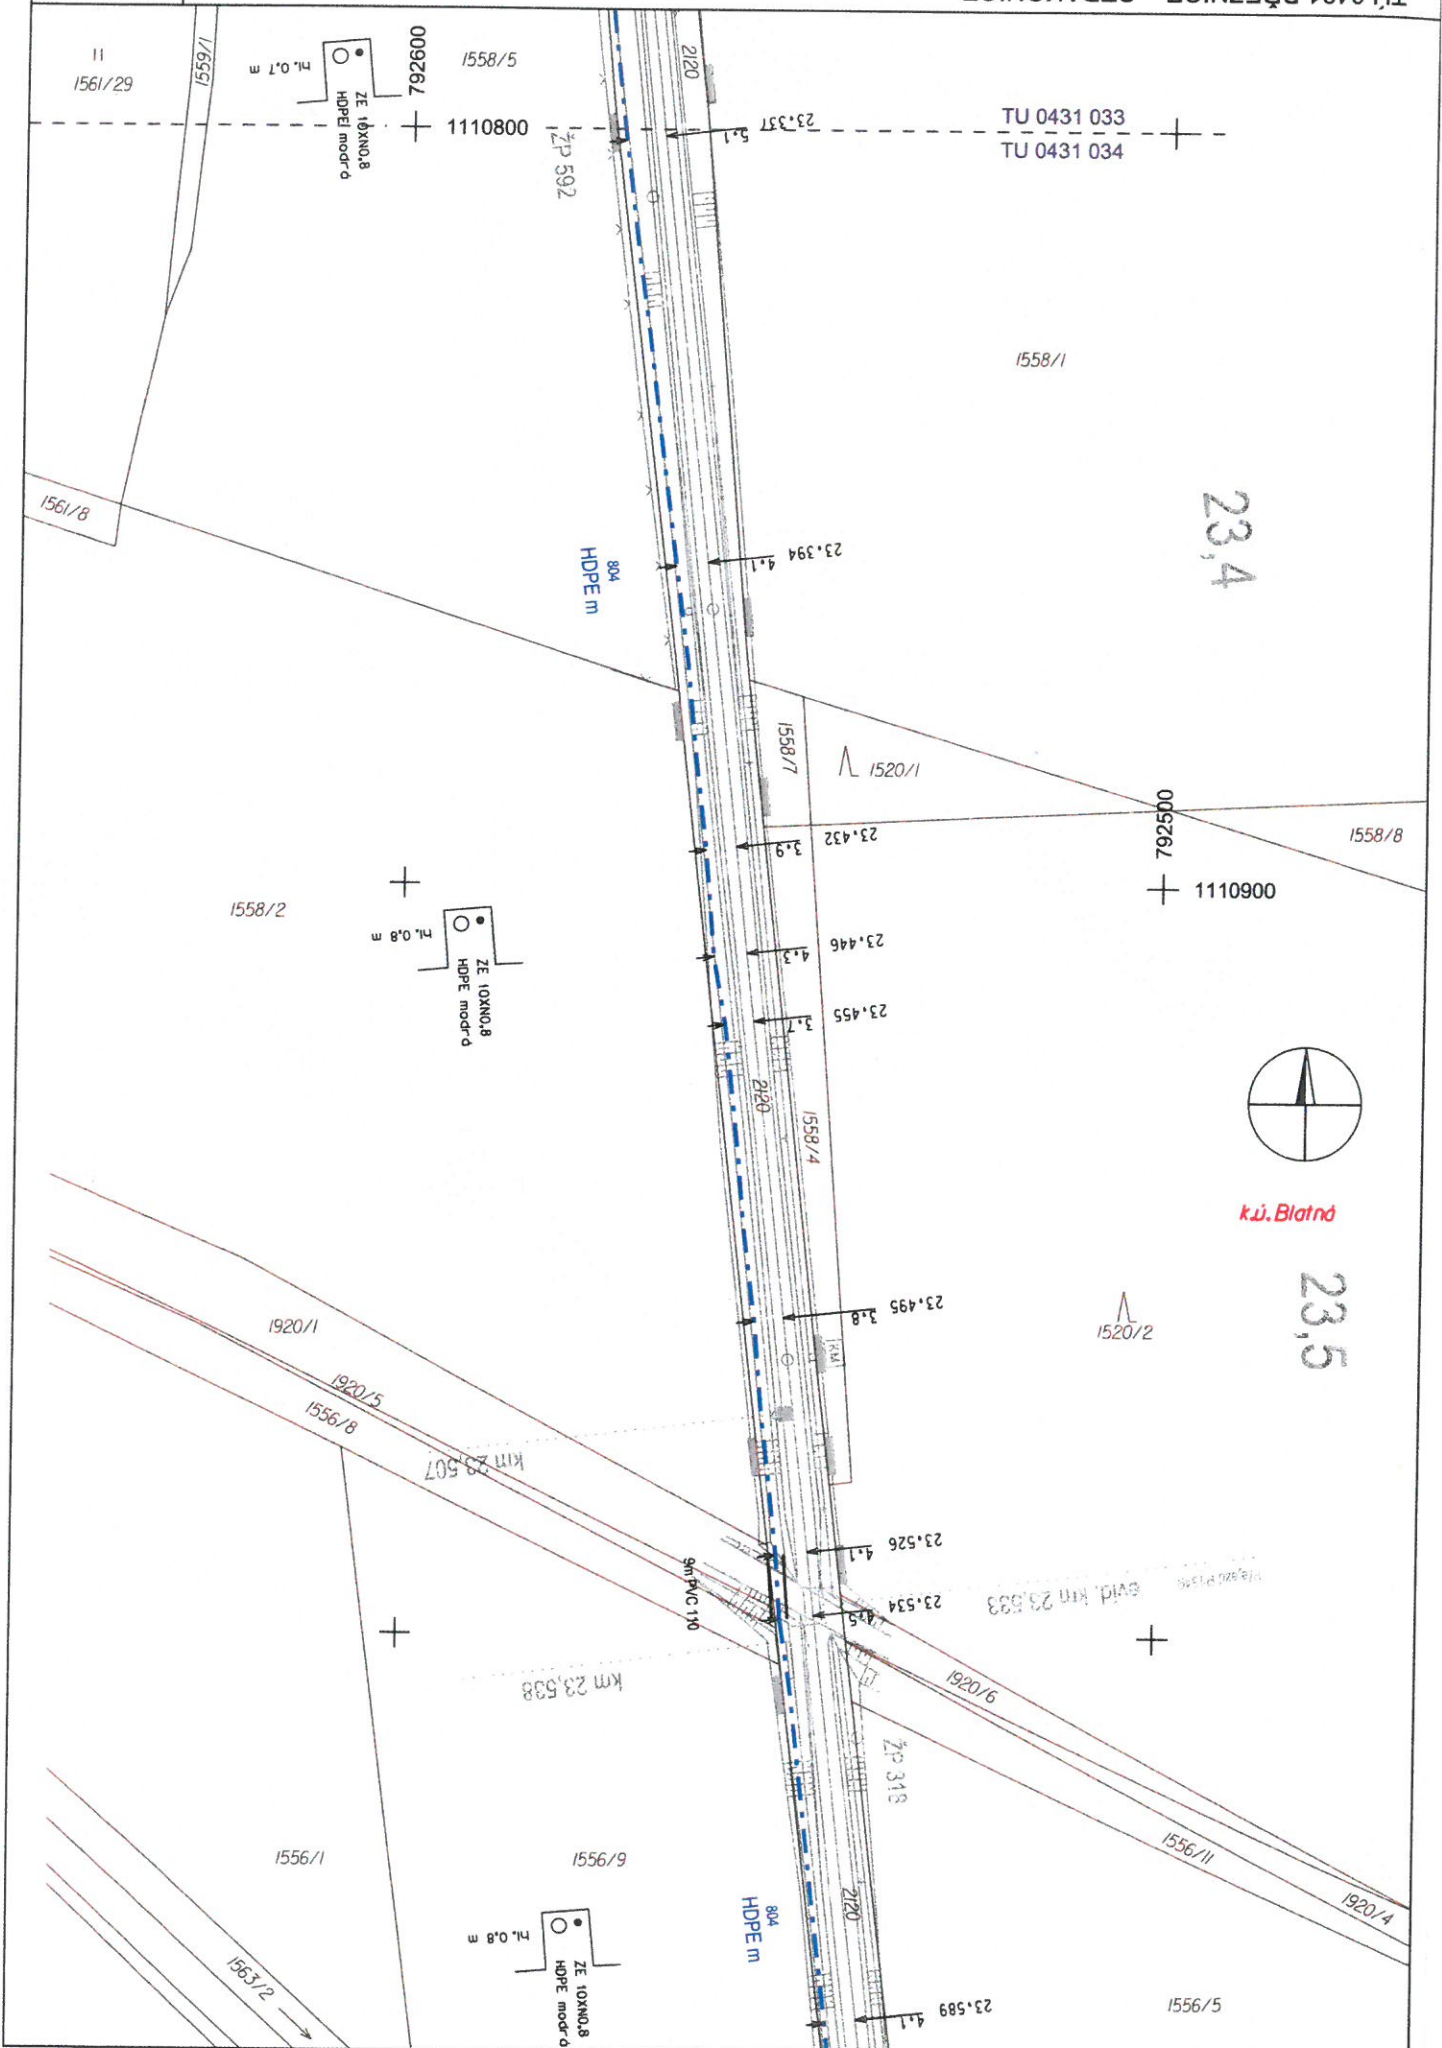

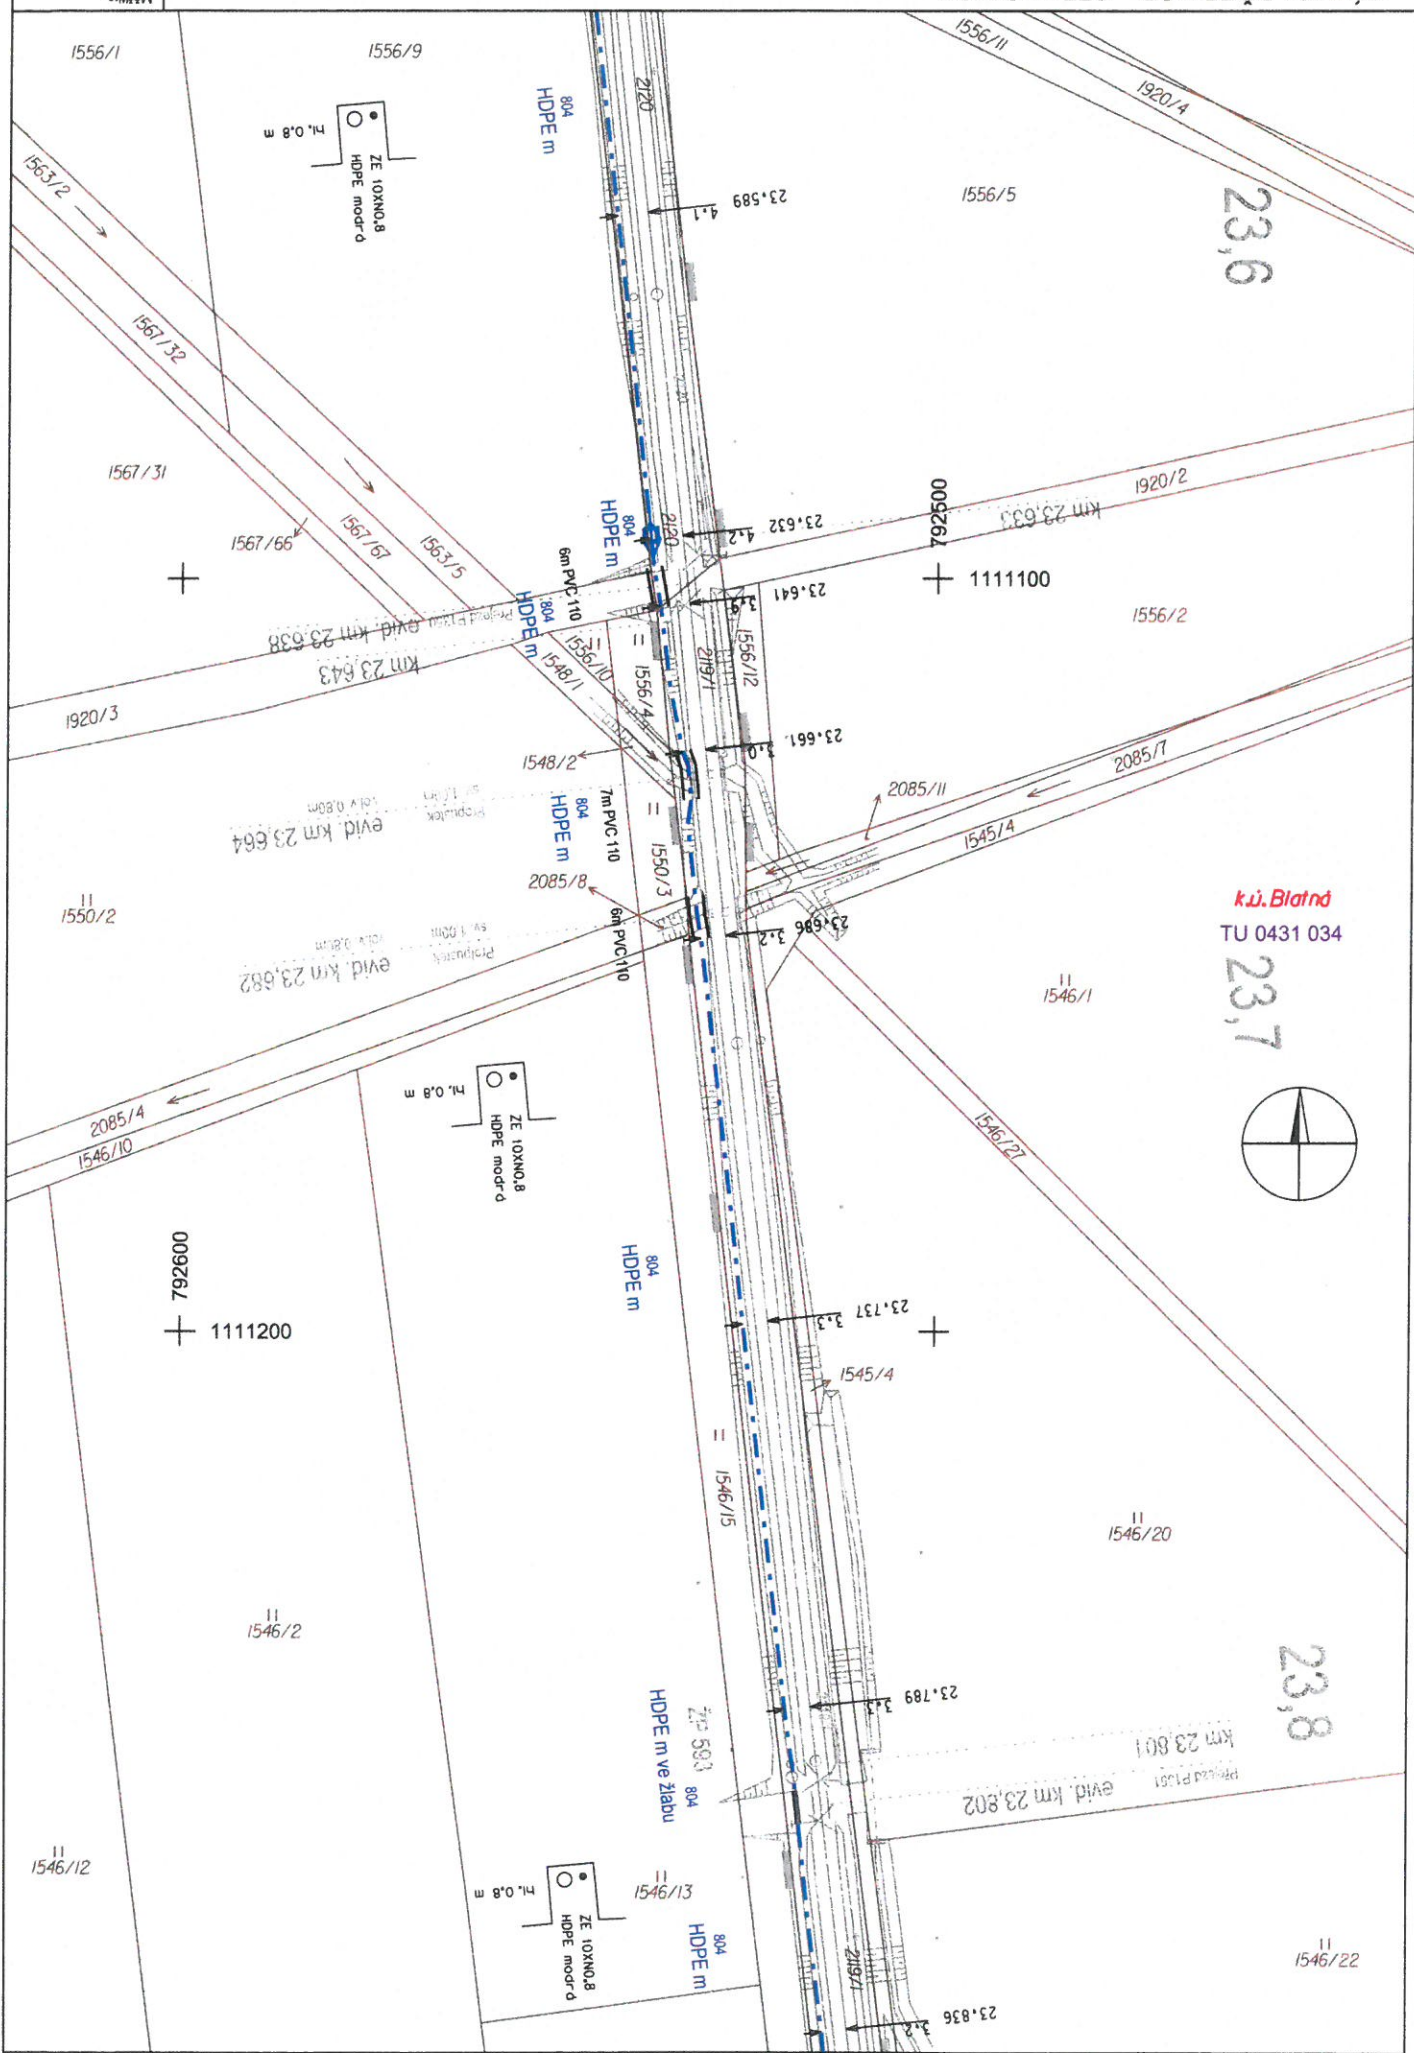

k.ú. Blatná
 TU 0431 034



001067 + 1113900

ZE 10XNO,8
HDPE modr-
hl. 0,8 m

27,9

27.917 5.1

802
HDPE m

546/13

546/12

546/11

546/10

546/14

546/17

546/16

546/15


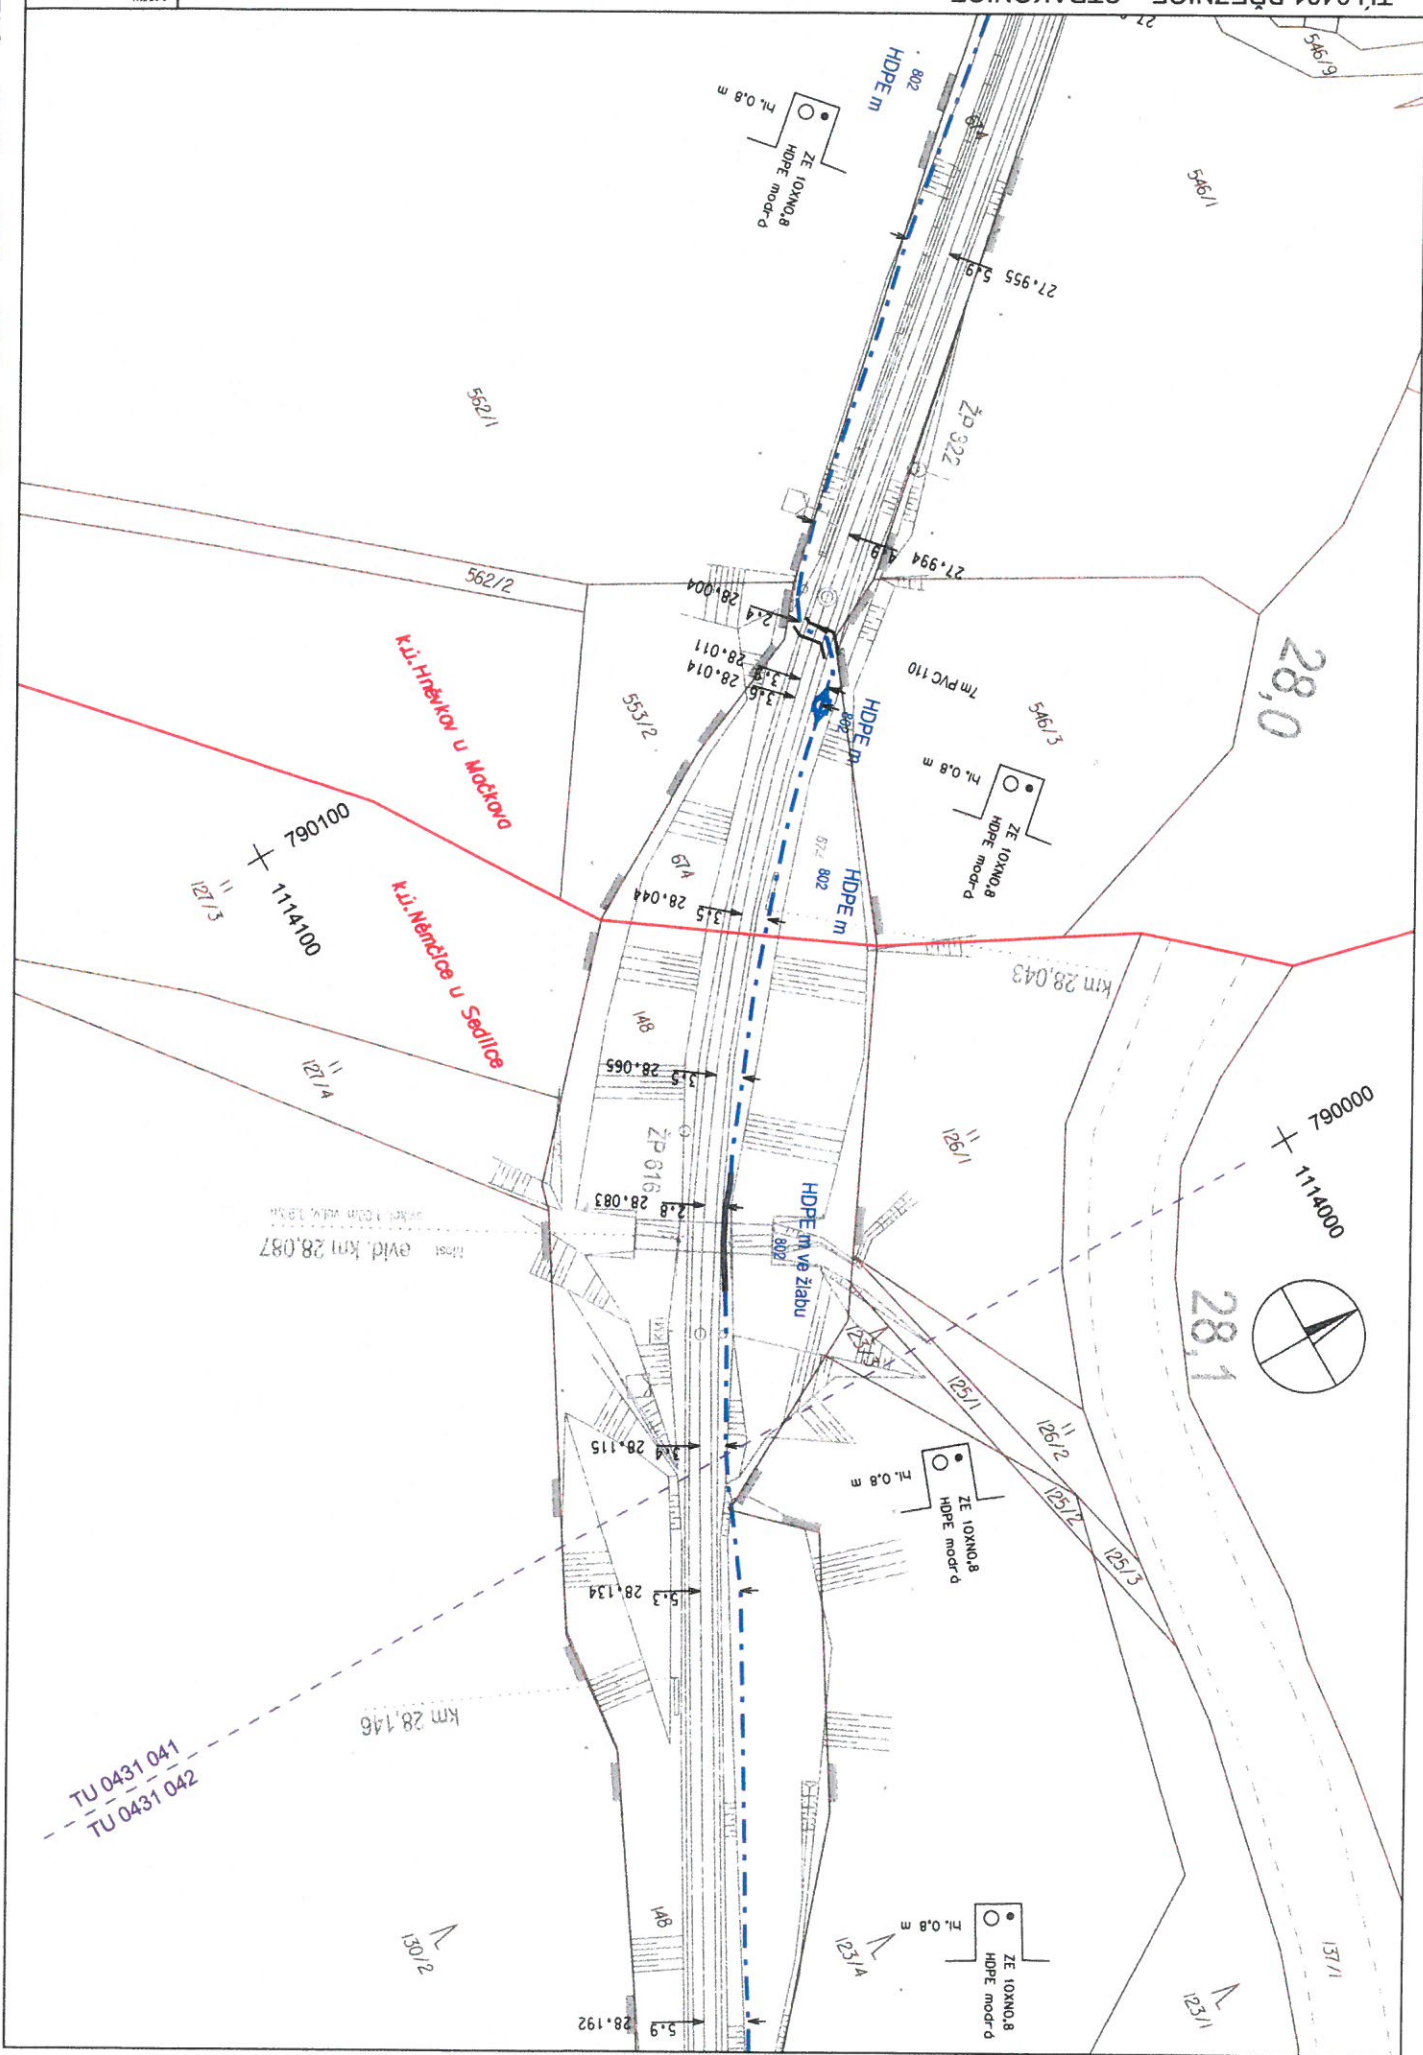


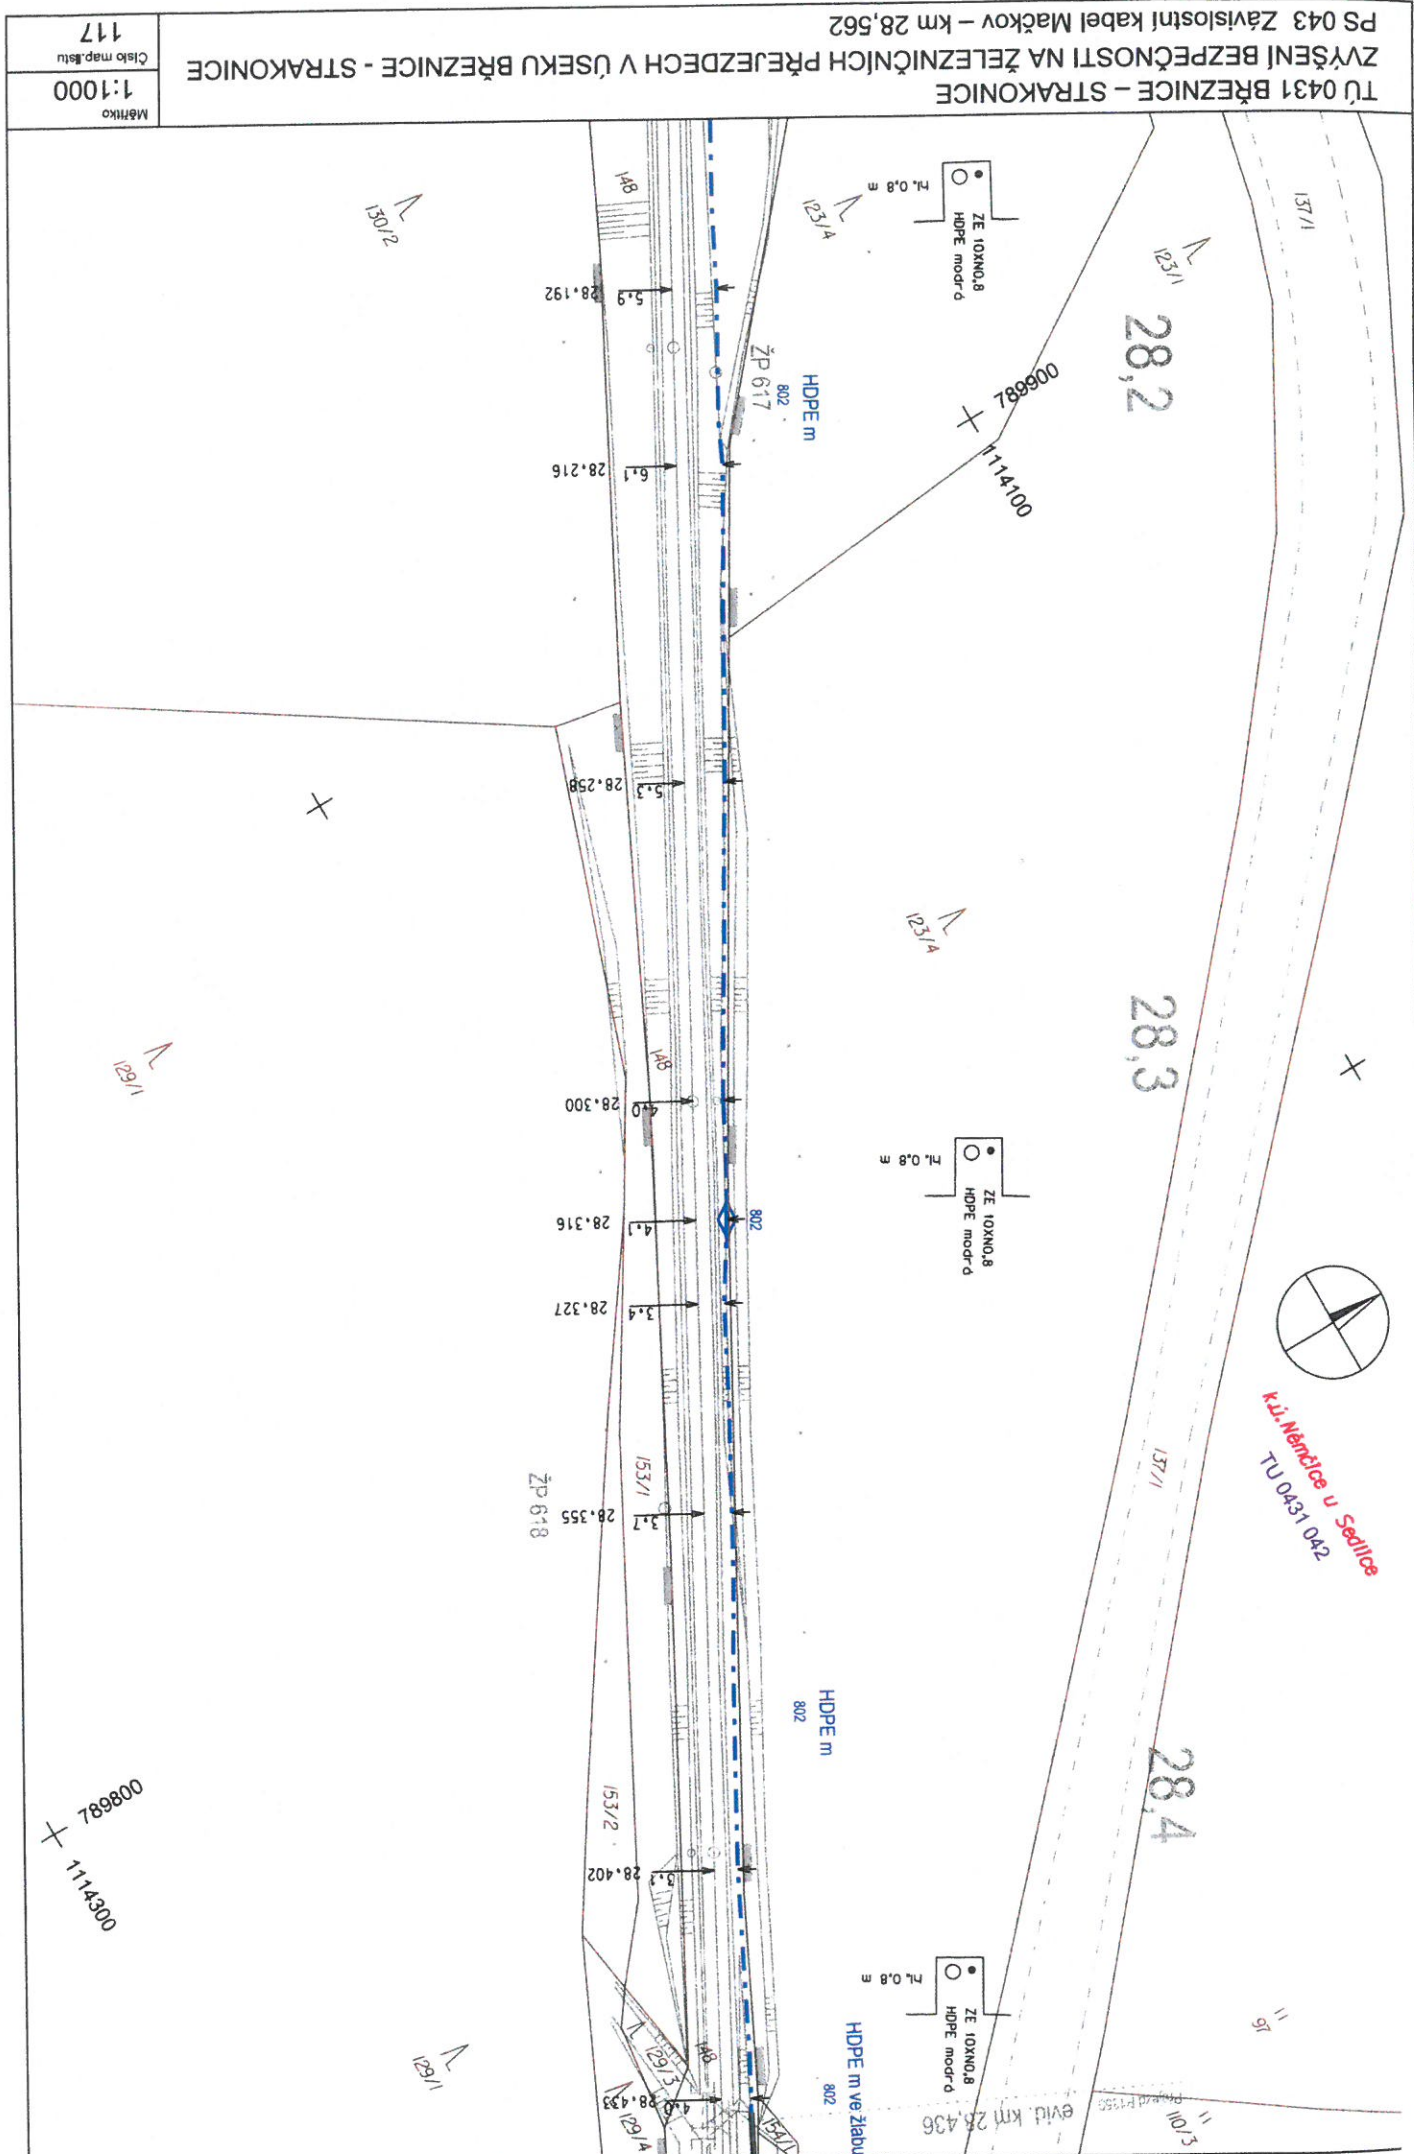



k.ú. Náměnice u Sedlce
TU 0431 042


114300
788687

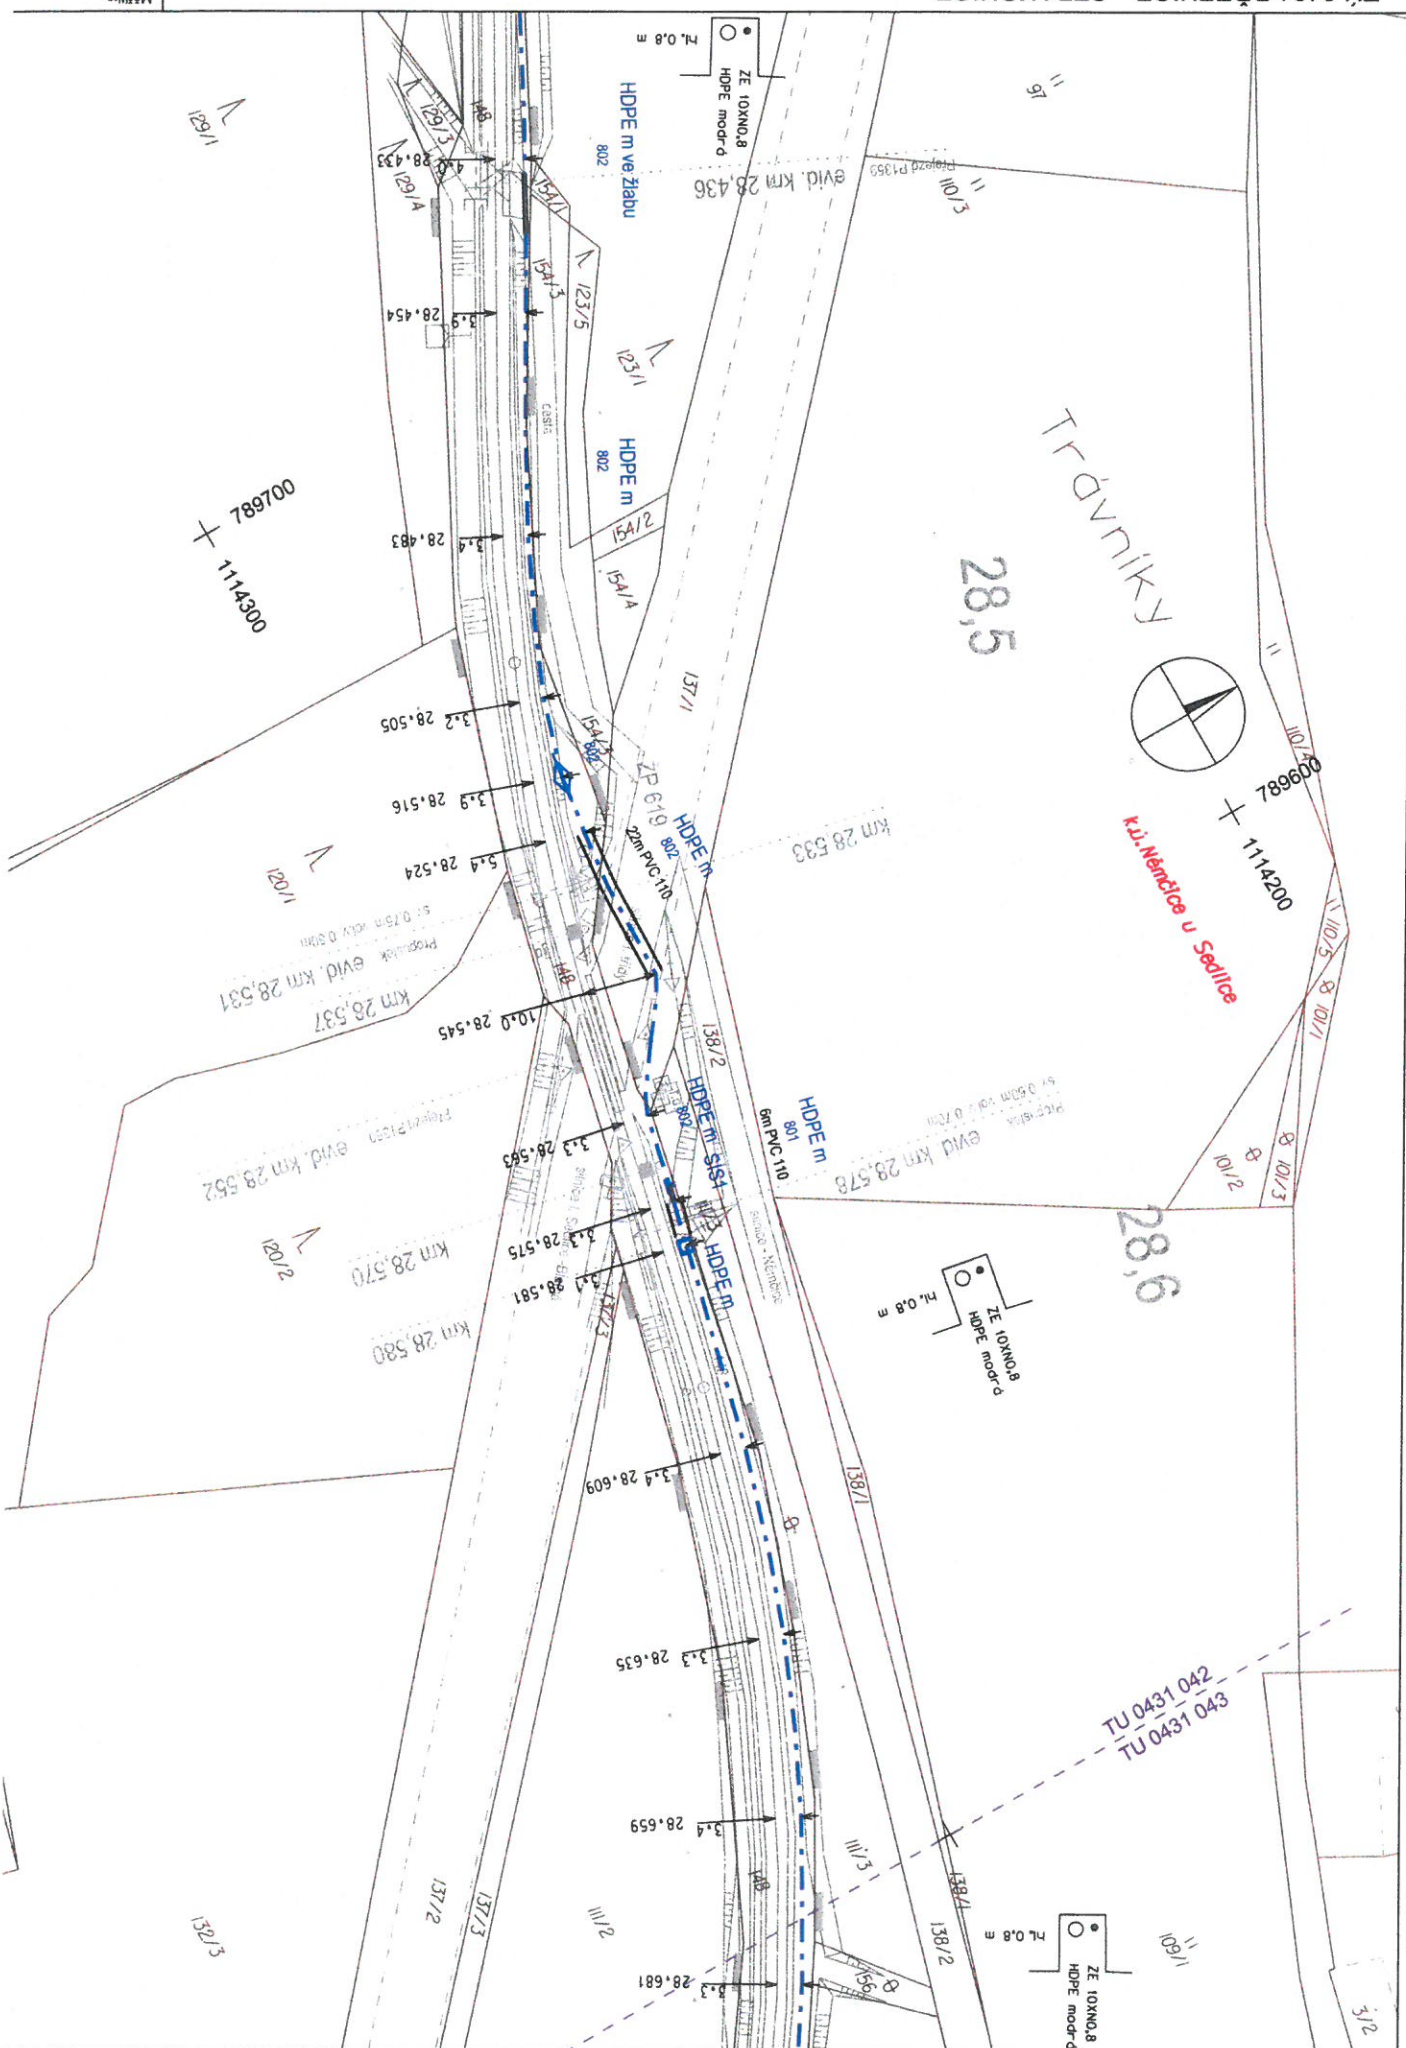

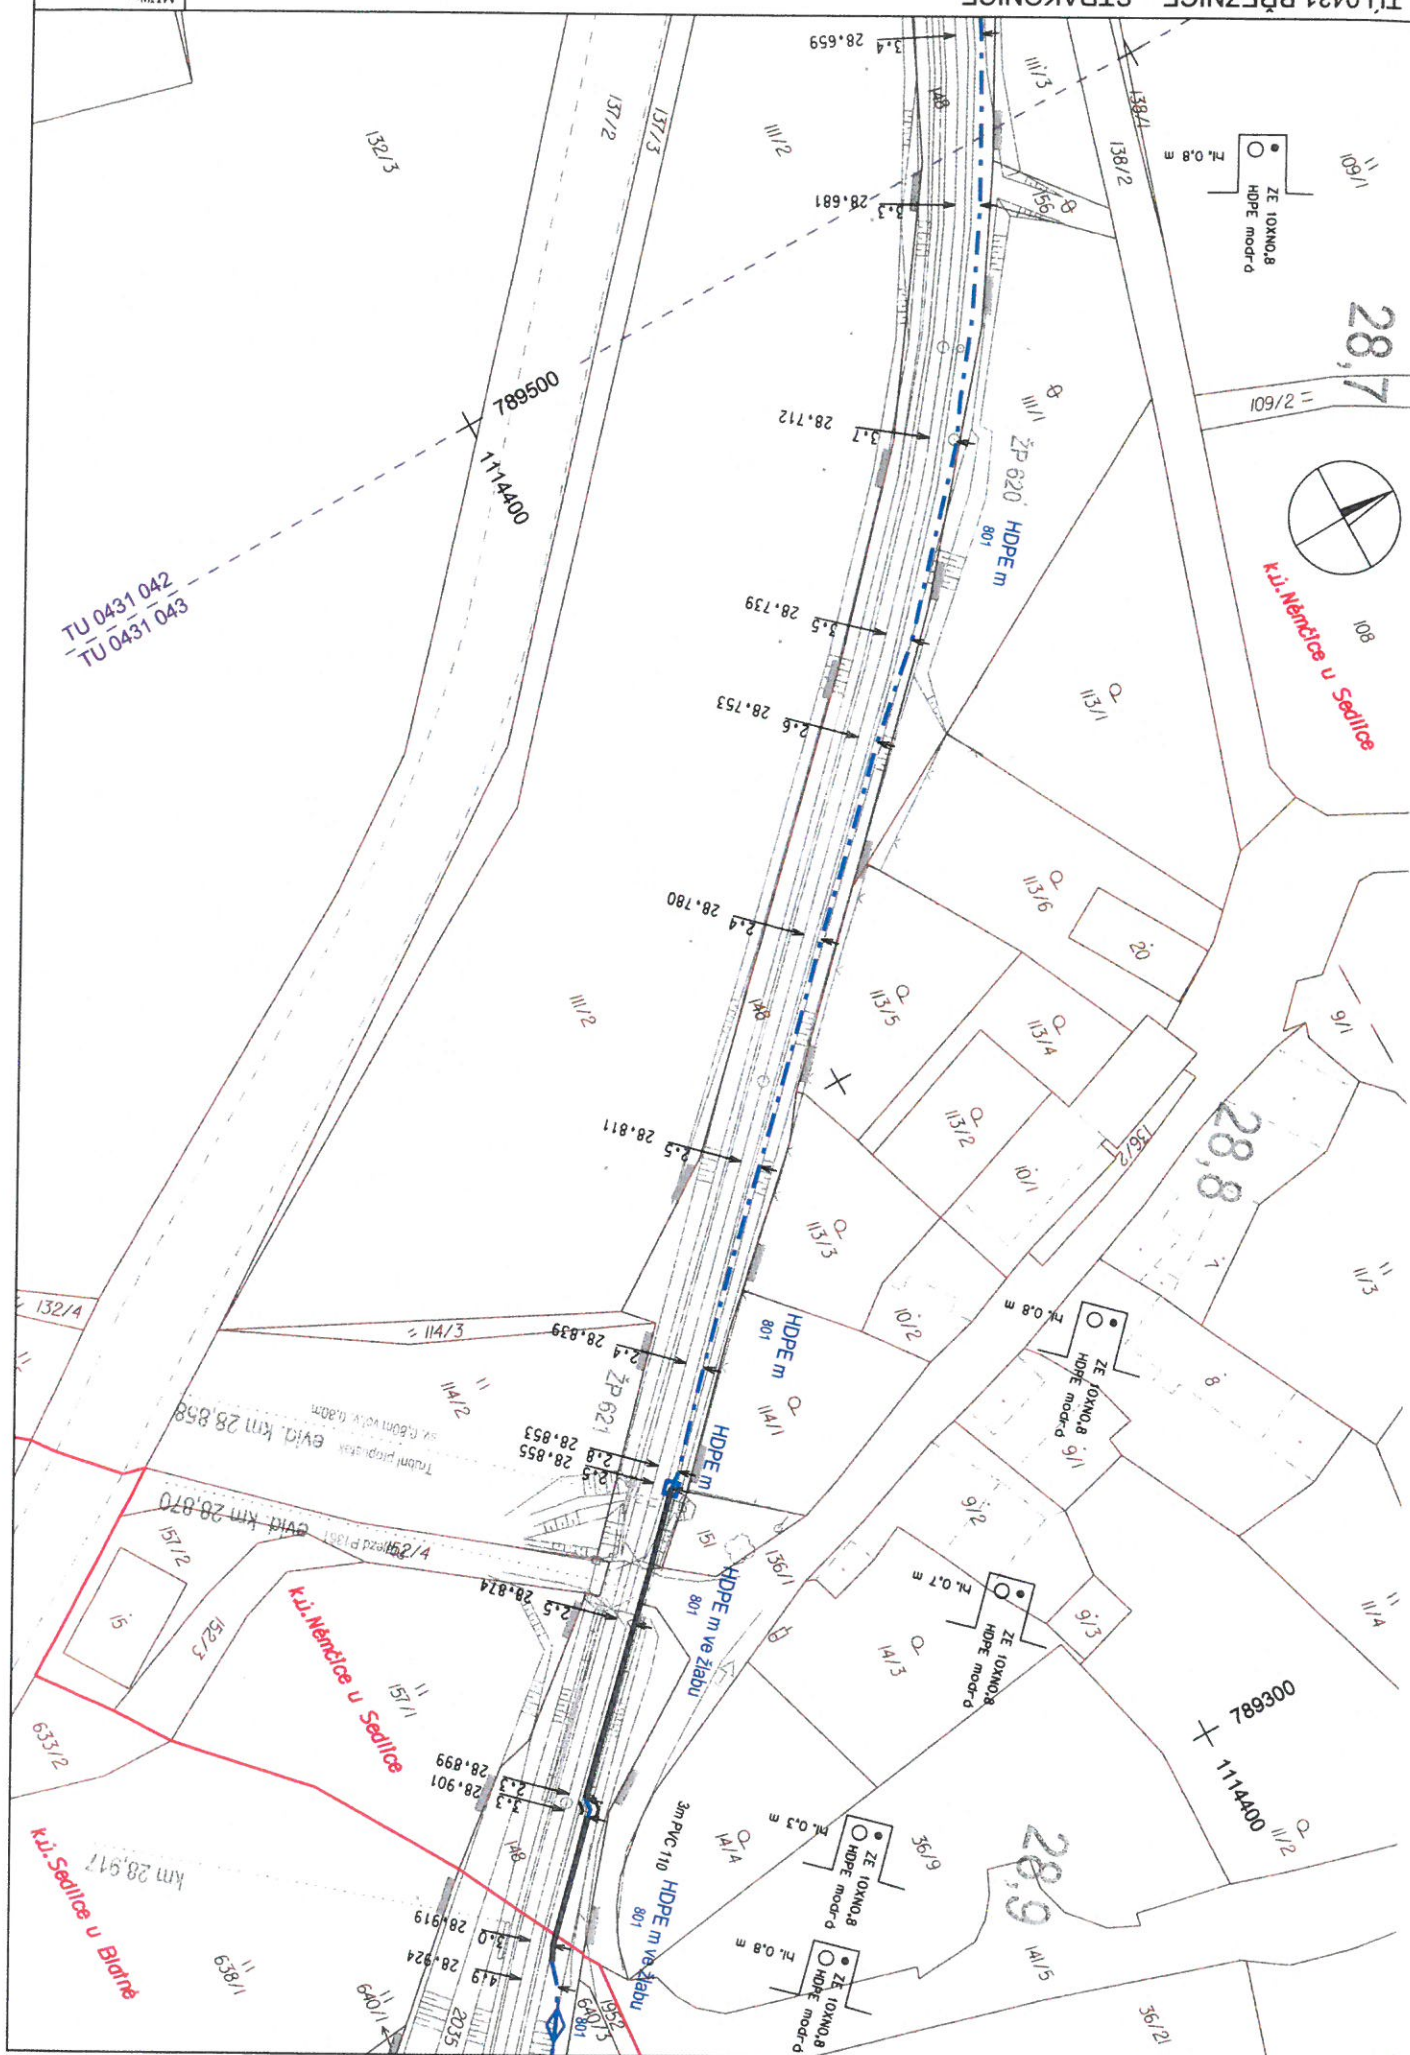

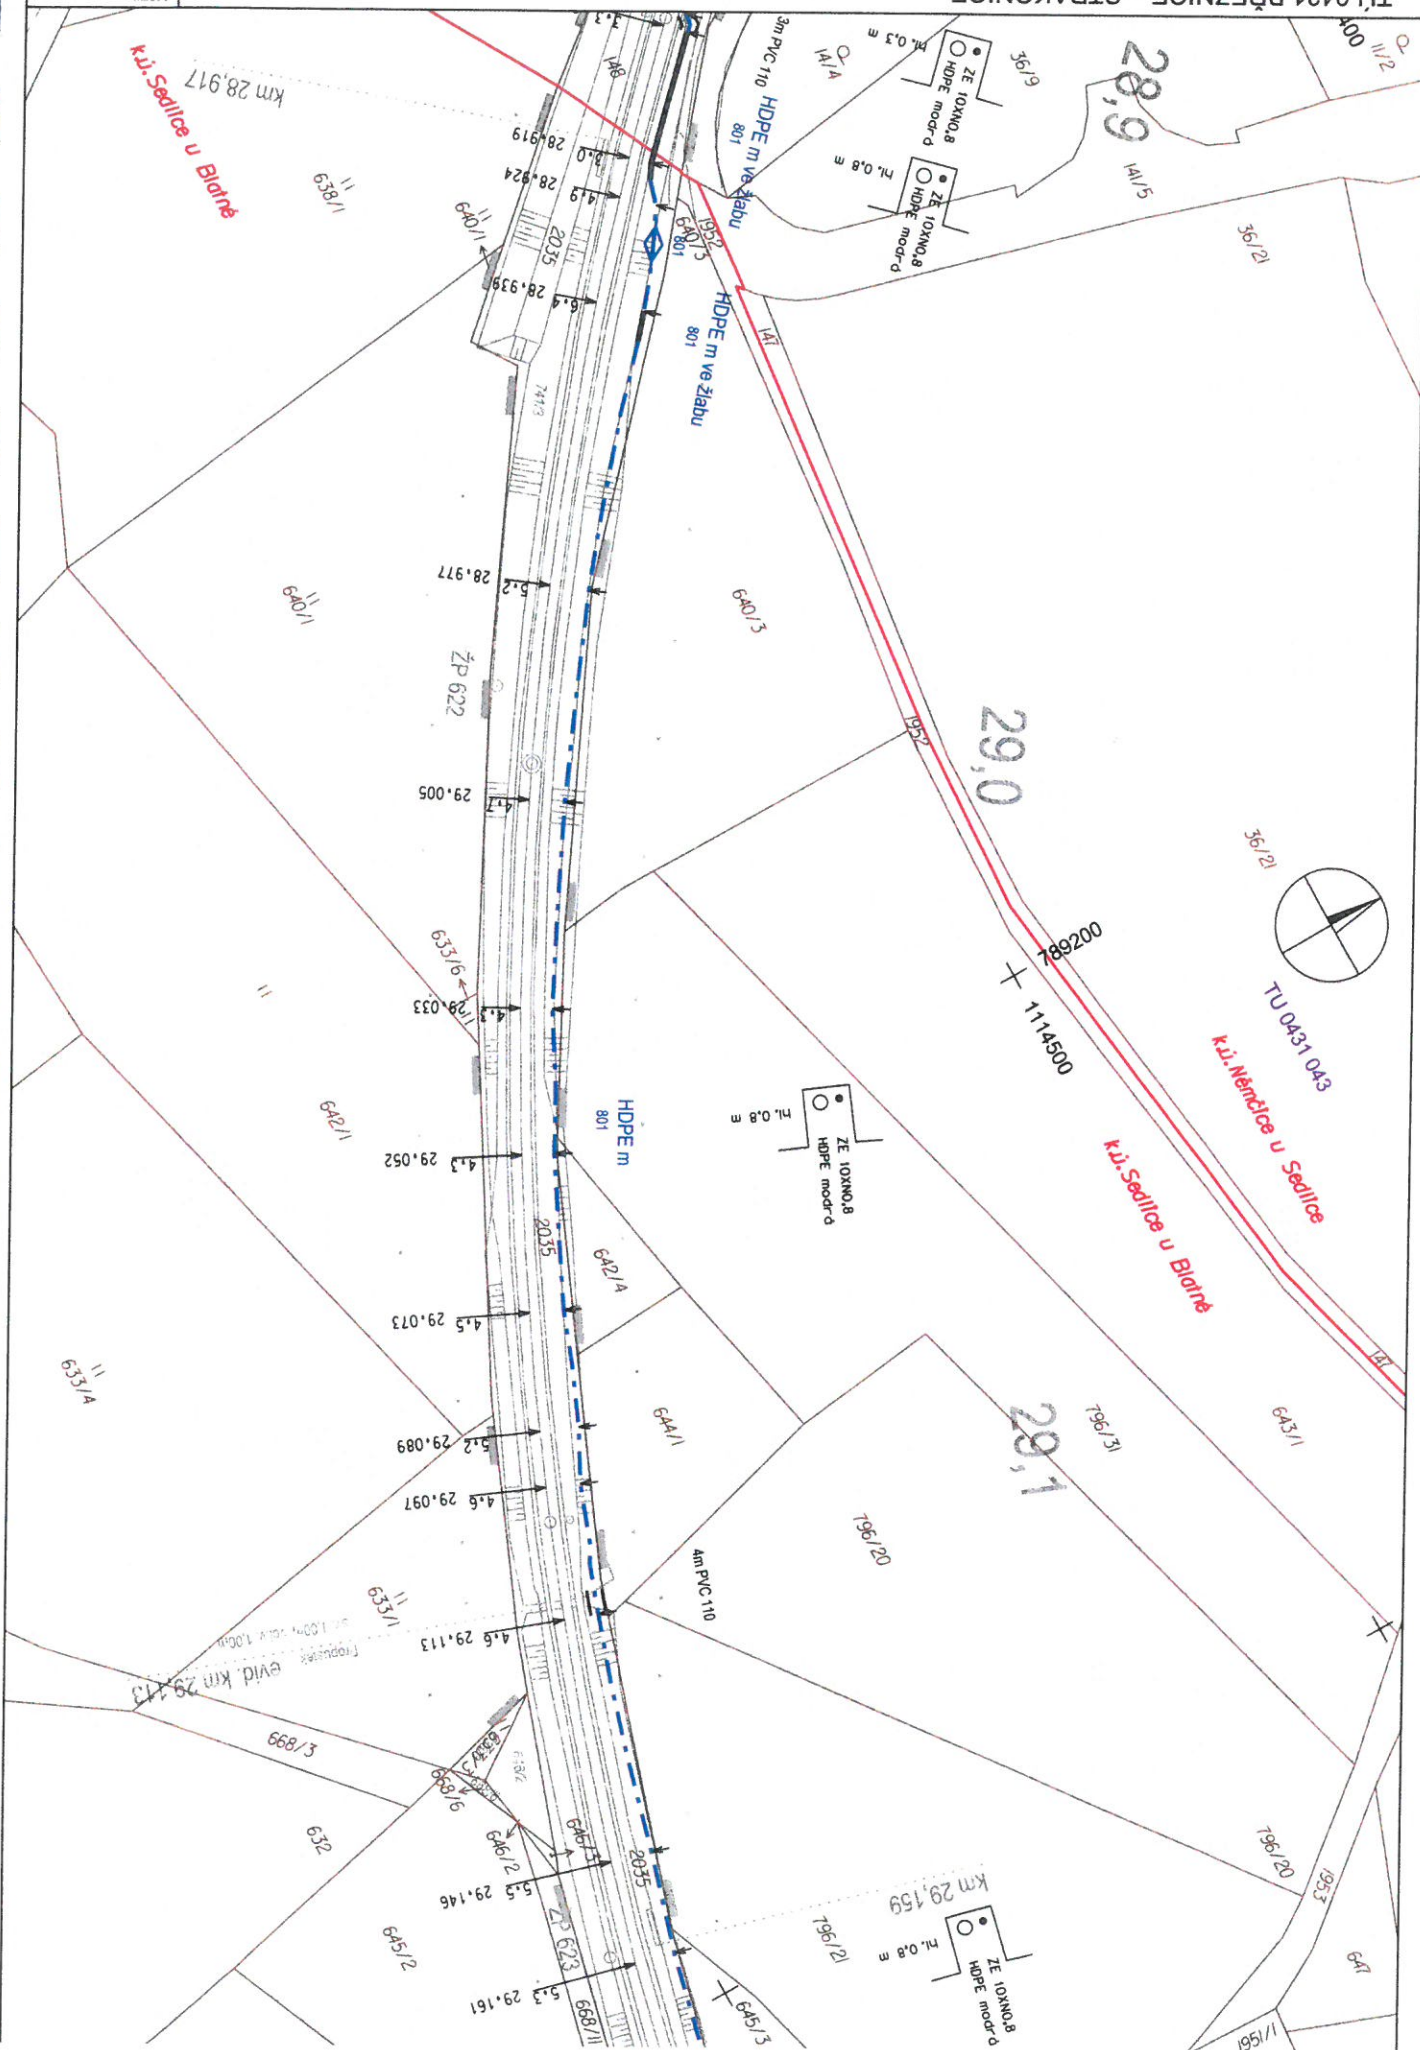


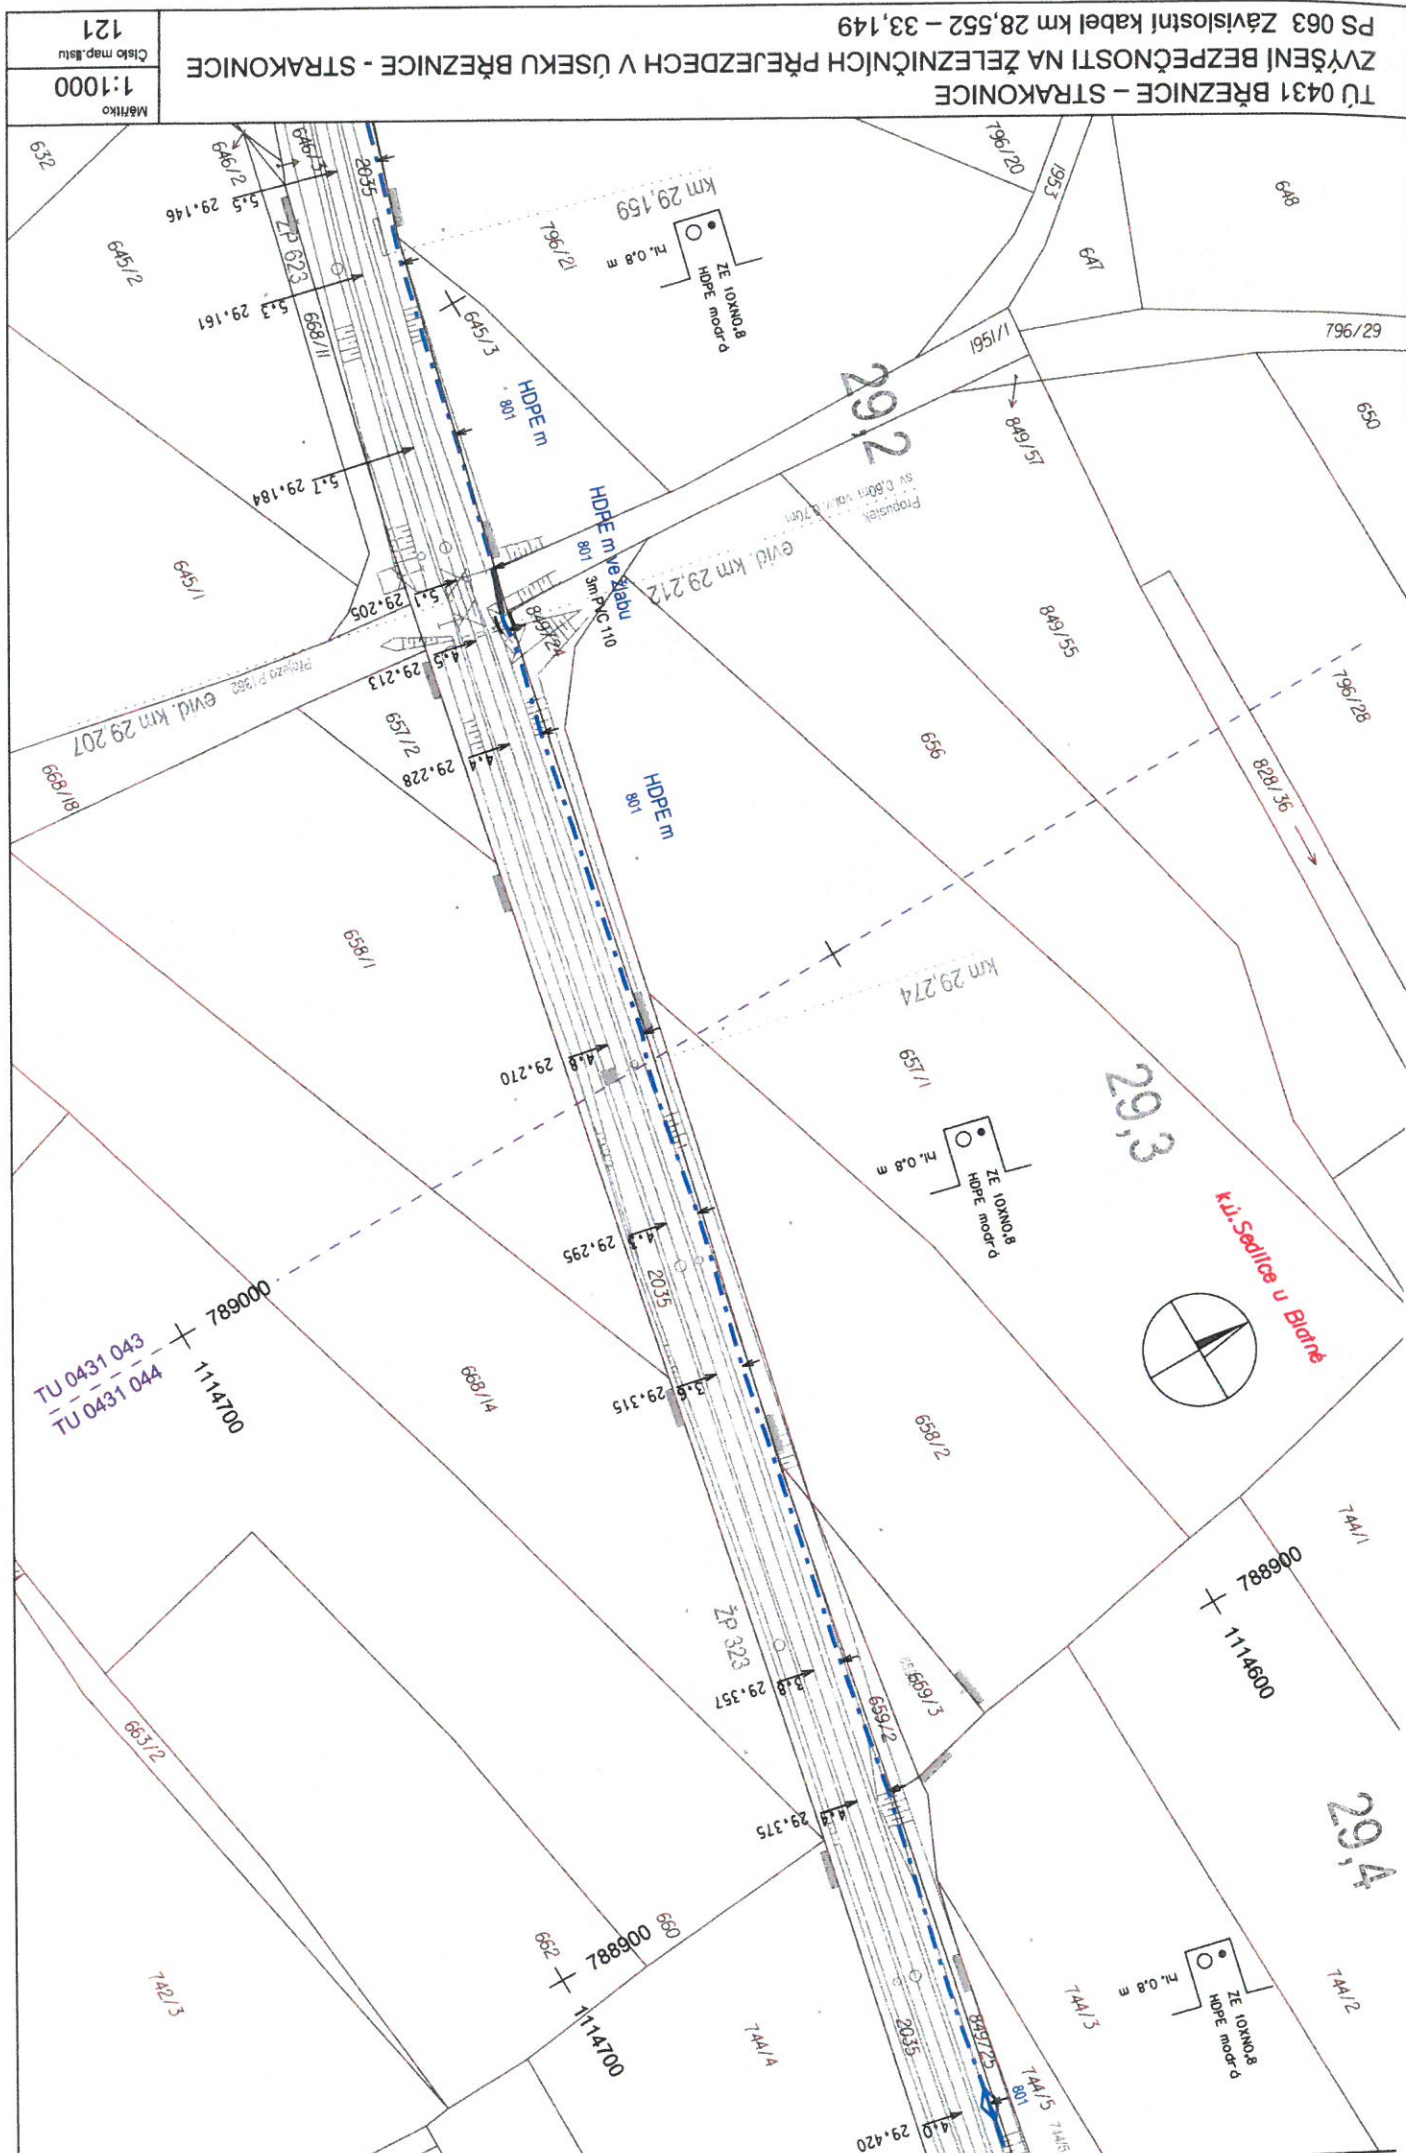

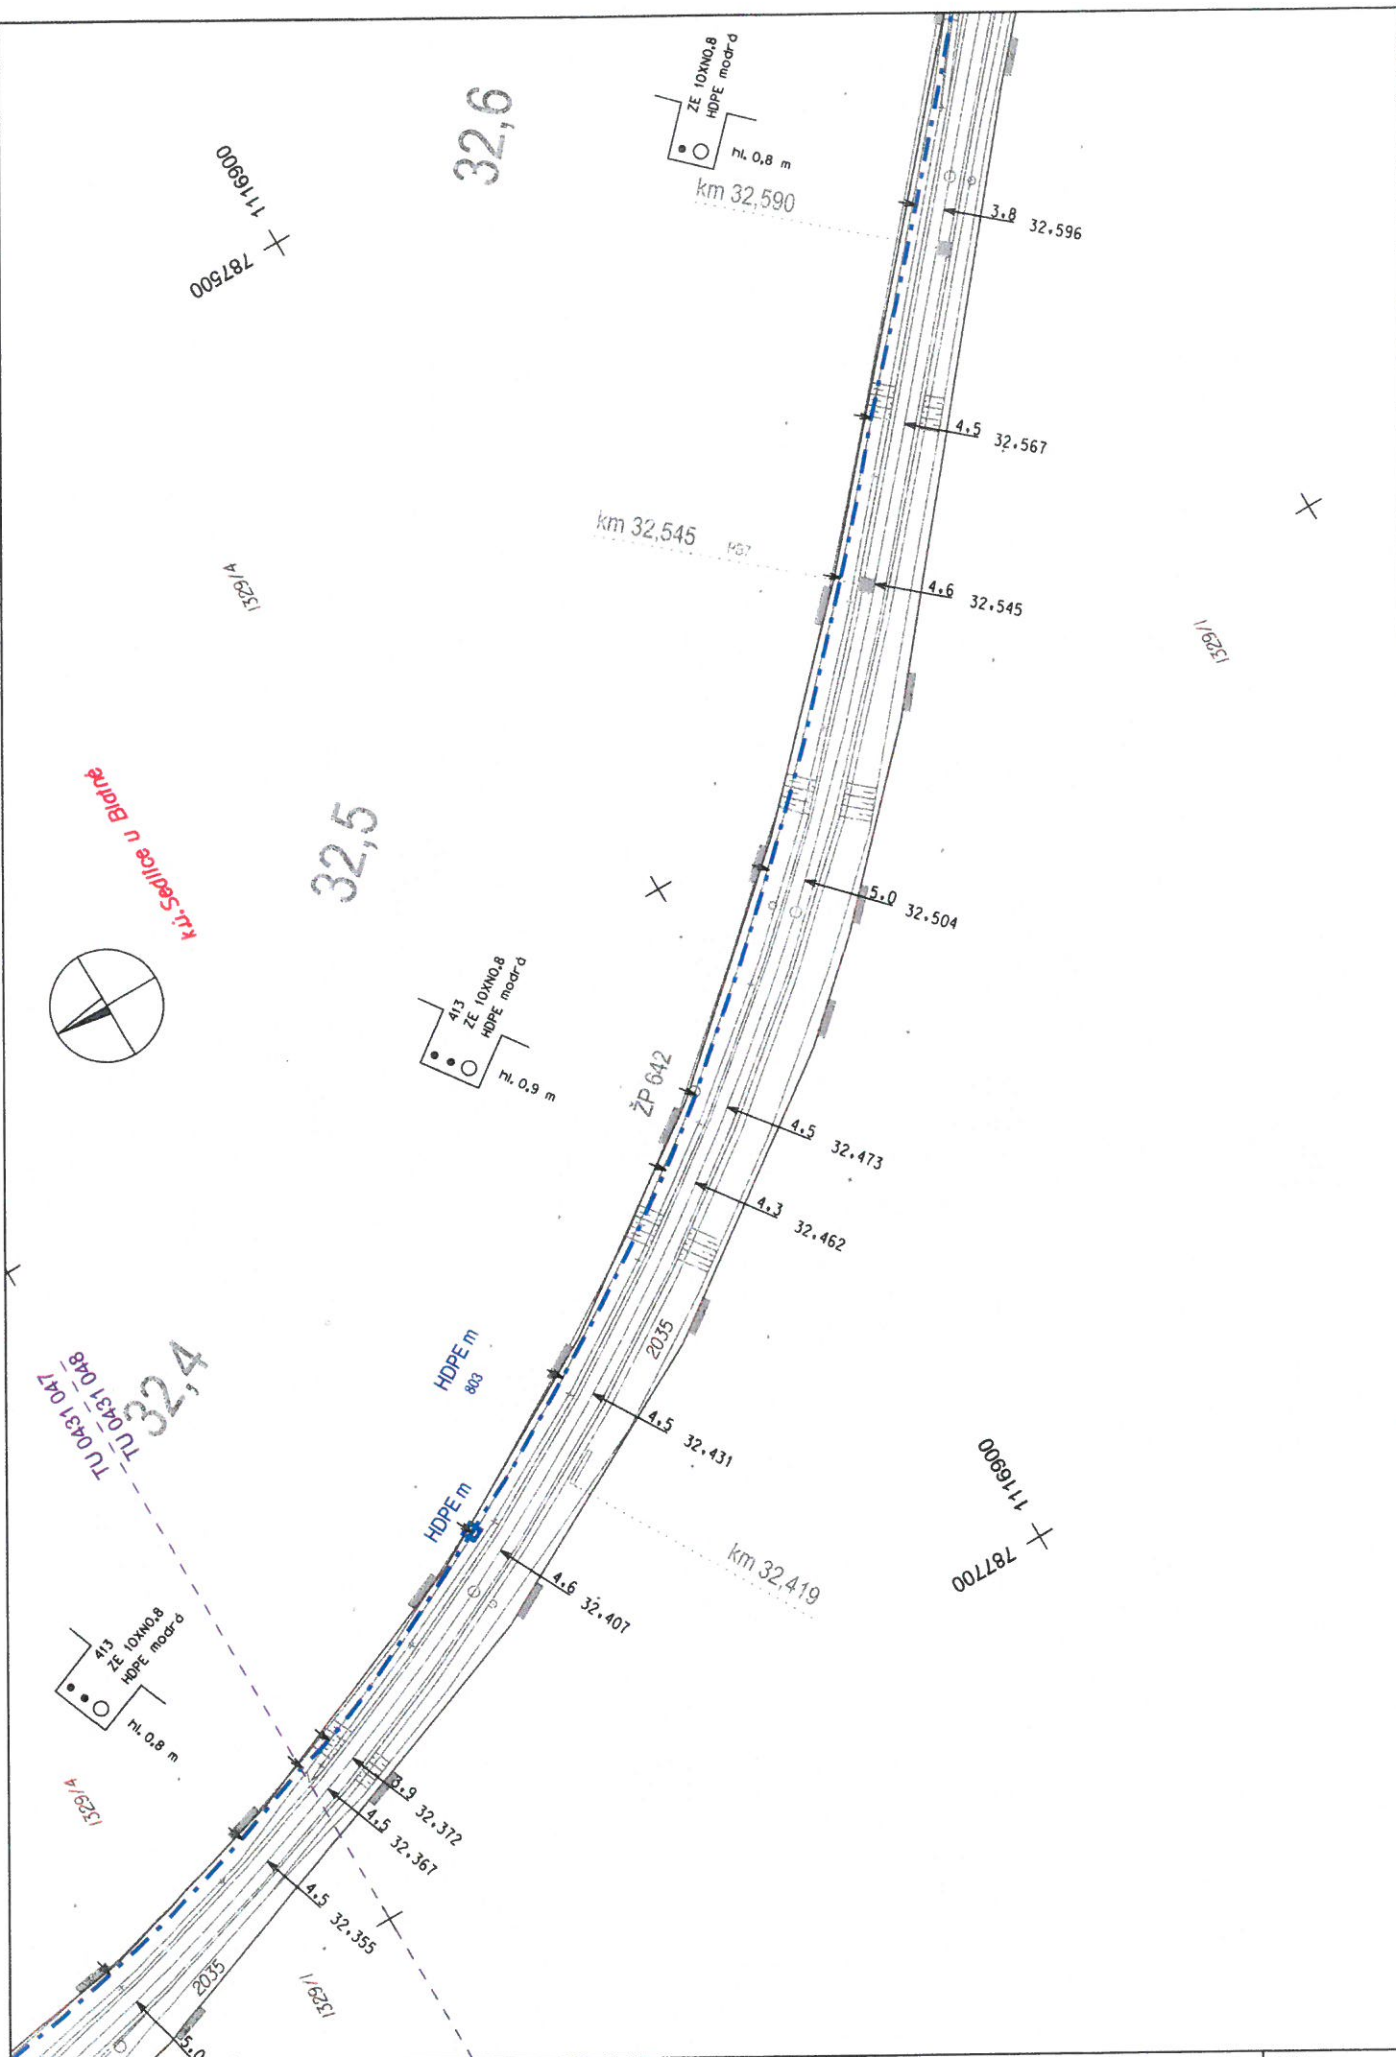


TÚ 0431 BŘEZNICE – STRAKONICE
 ZVÝŠENÍ BEZPEČNOSTI NA ŽELEZNIČNÍCH PŘEJEZDECH V ÚSEKU BŘEZNICE - STRAKONICE
 PS 063 Závislostní kabel km 28,552 – 33,149

Měřítko
 1:1000
 Číslo map. listu
 134

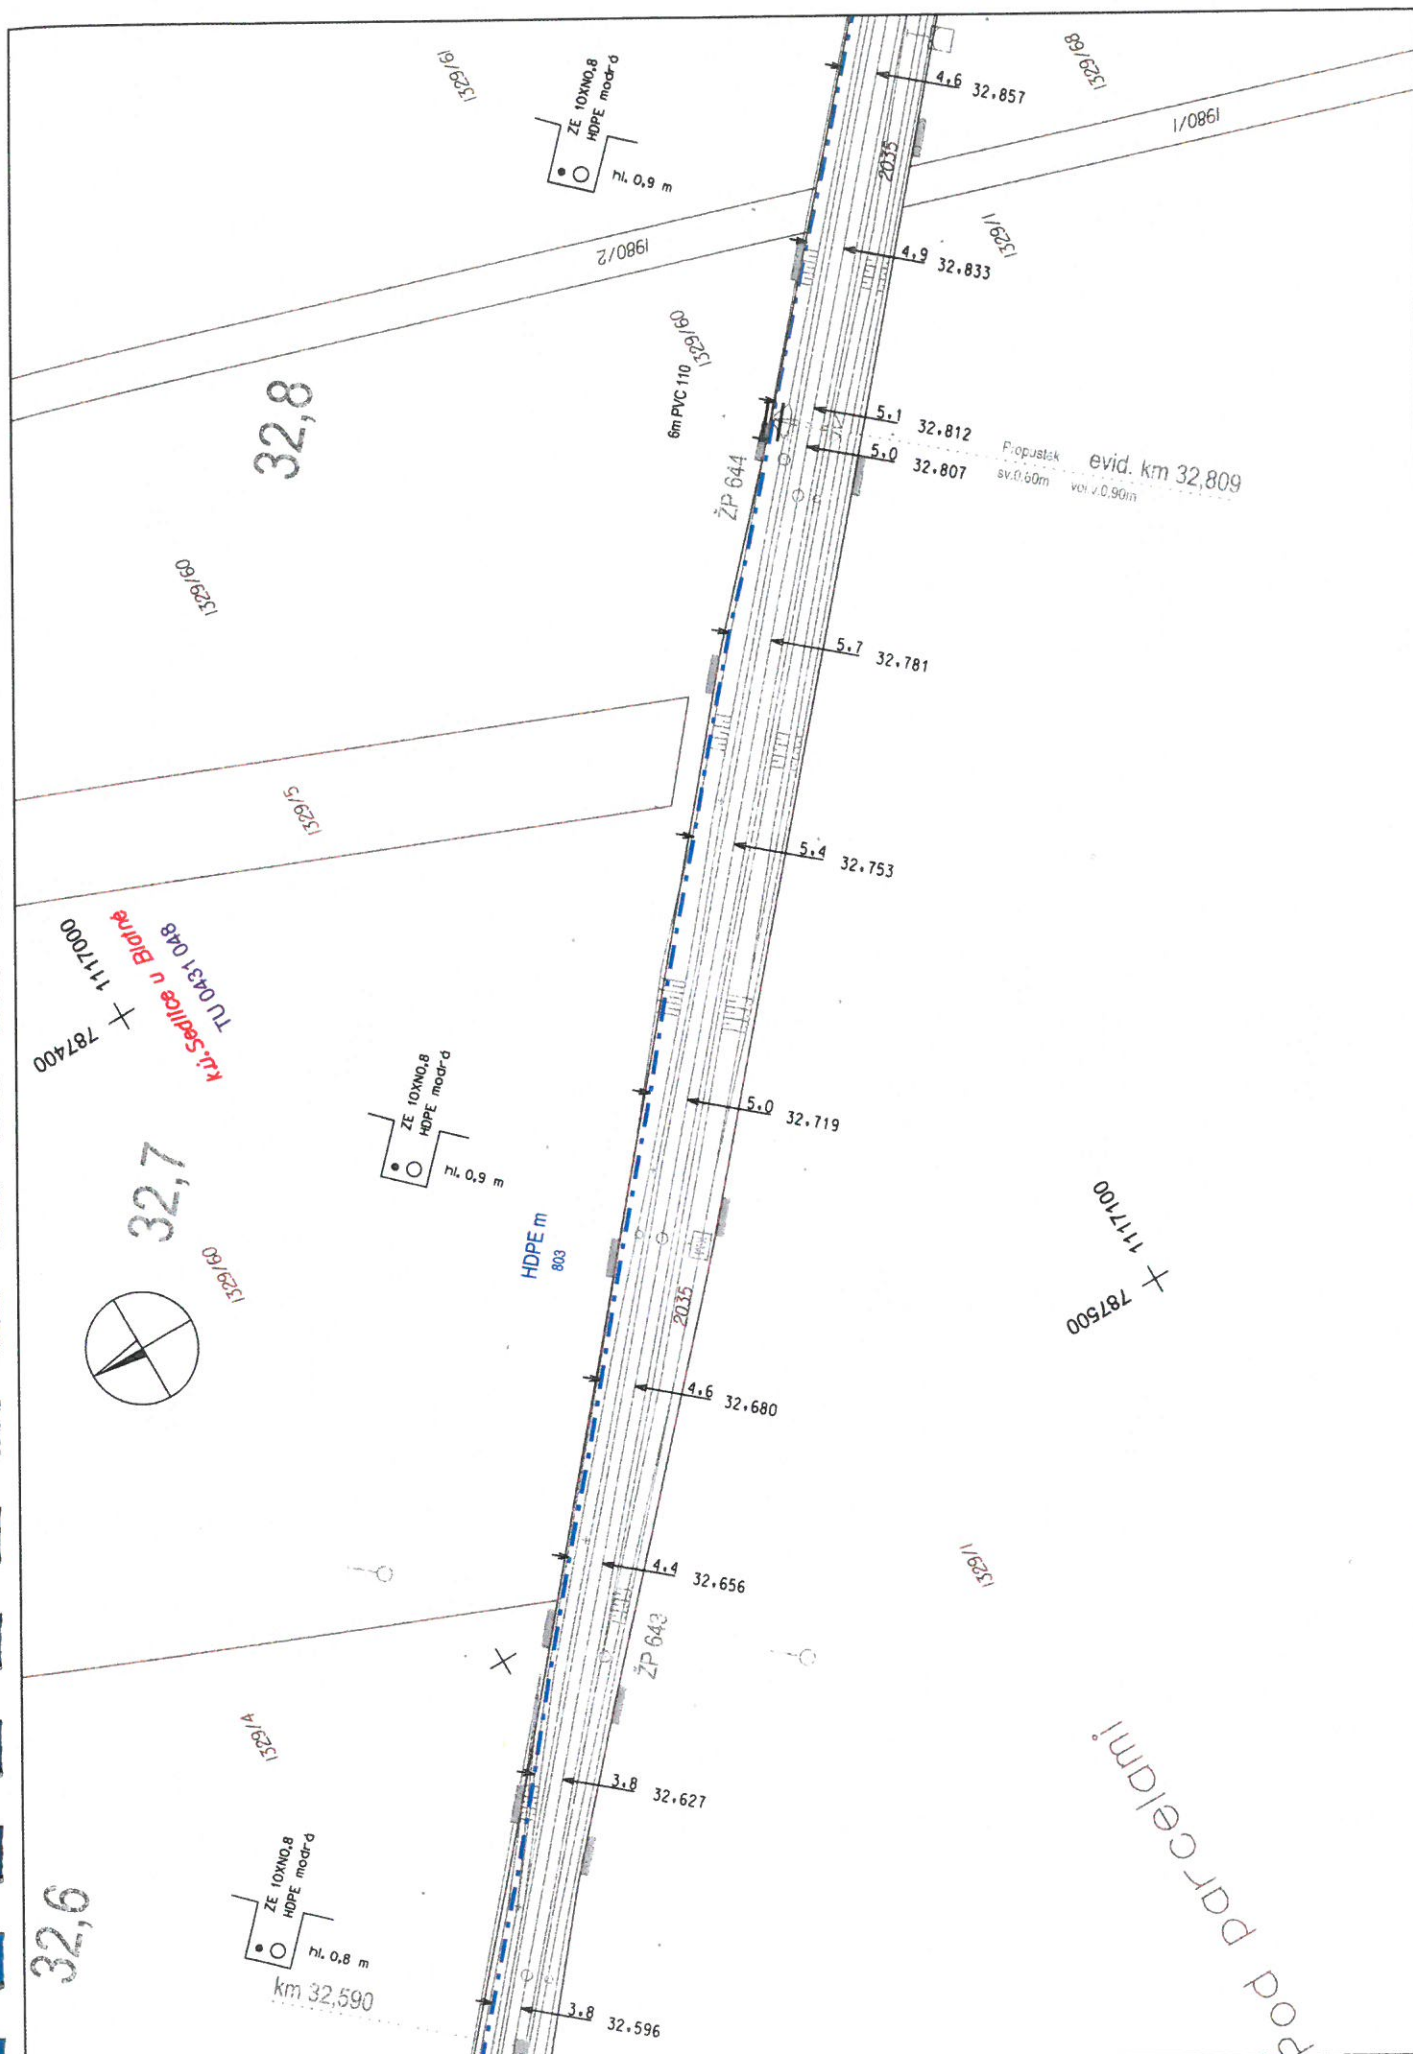


TÚ 0431 BŘEZNICE – STRAKONICE
 ZVÝŠENÍ BEZPEČNOSTI NA ŽELEZNIČNÍCH PŘEJEZDECH V ÚSEKU BŘEZNICE - STRAKONICE
 PS 063 Závislostní kabel km 28,552 – 33,149

Měřítko
 1:1000
 Číslo map. listu
 135

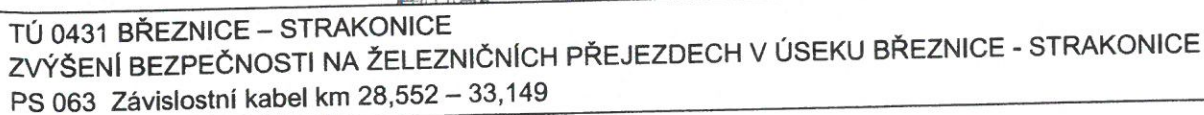

Měřítko	1:1000
Číslo map. listu	137

Přejezd VÚD – SEDLICE

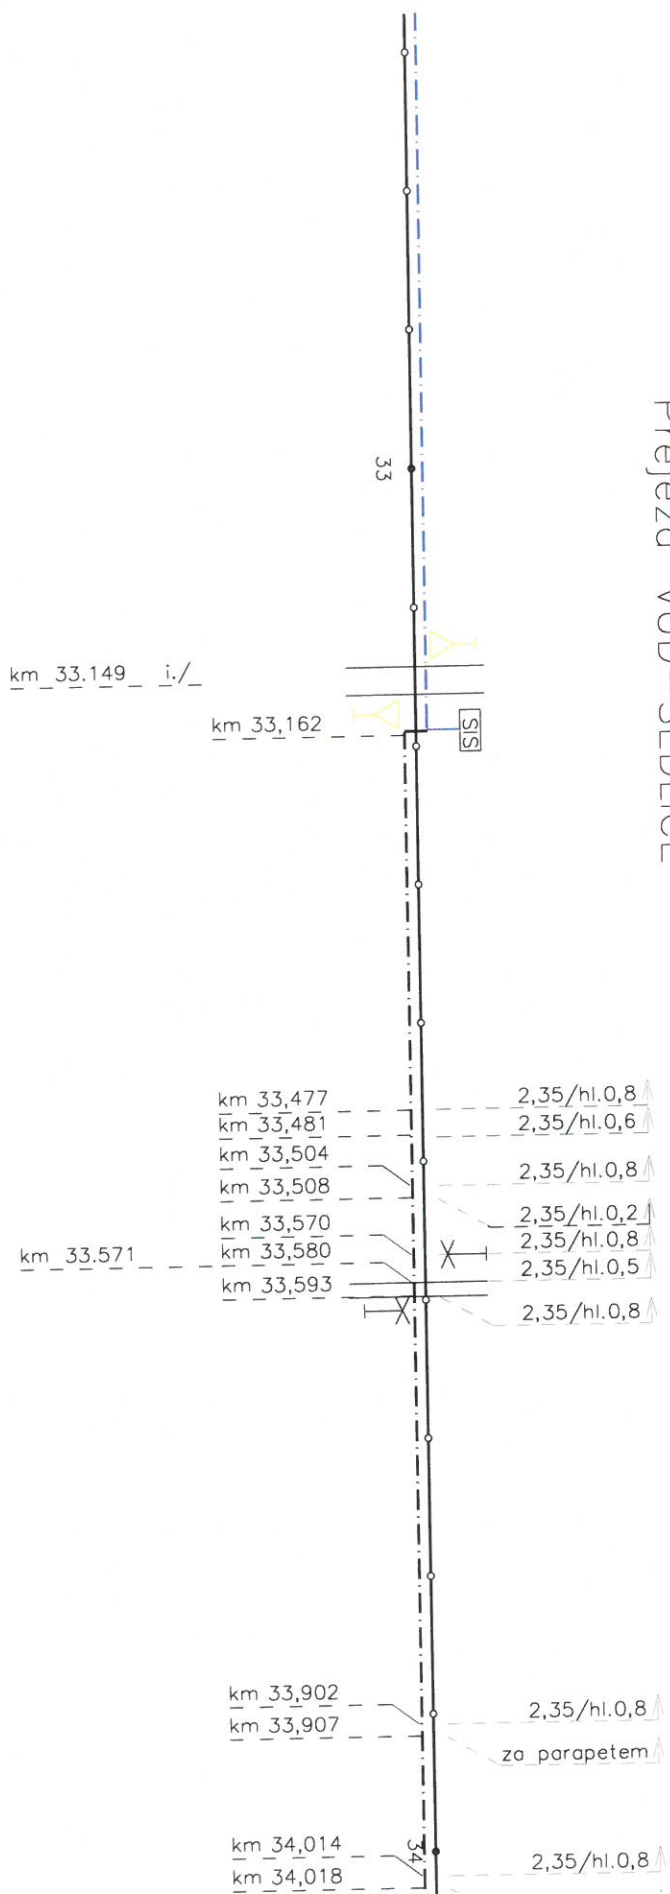

OSŽT Č. Budějovice	Navrhl	ing. Cinádr	Oprava č.							Březnice – Střakonice Sedlice – Radomyšl STG13-7 24
	Kreslil	Jedlička	Porucha č.							
	Zkoušel	ing. Vondruš	Platí od:							

Ministerstvo vnitra
odbor správy majetku
P.O.BOX 155/OSM

DOŠLO DNE:	.. 08. 2017
Č.J.: ...	866
PŘIDĚLENO:	

140 21 Praha 4

Č. j. MV-102628-4/OSM-2017
Vyřizuje: Ing. Michaela Kopáčová

V Praze dne 30.8.2017
☎ 974 849 371, Fax 974 849 385
e-mail: michaela.kopacova@mvcv.cz
Počet listů: 1
Přílohy: 0

TMS Projekt s.r.o.
Kašparová Lucie
Wenzigova 88/106
301 00 Plzeň

Doplnění závor na železničních přejezdech P1348, P1360 a P1367 na trati Březnice – Strakonice - stanovisko

Odbor správy majetku Ministerstva vnitra obdržel dne 23.8.2017 Vaši žádost o stanovisko k připravované akci „**Doplnění závor na železničních přejezdech P1348 v km 23,017, 1360 v km 28,552 a P1367 v km 33,149 na trati Březnice - Strakonice**“. K žádosti byly přiloženy zákresy jednotlivých lokalit do mapy.

Vzhledem k tomu, že výše uváděná stavba bude realizována na pozemcích, na kterých neevidujeme z našeho pohledu žádný majetek ve vlastnictví České republiky v příslušnosti hospodaření Ministerstva vnitra, nemáme k dané výstavbě z hlediska vlastníka žádné připomínky.

Národní agentura pro komunikační a informační technologie, s.p. posoudila návrh doplnění závor na železničních přejezdech z hlediska zajištění elektromagnetické kompatibility s elektronickými (resp. radiokomunikačními) zařízeními MV ČR. Plánovaná stavba se nachází v dostatečné vzdálenosti od elektronických zařízení MV, jejich činnost nemůže negativně ovlivnit, a proto vydáváme

souhlasné stanovisko.

Toto stanovisko platí jeden rok.

Případný kontakt s podzemními sítěmi Policie ČR je nutno projednat s odborem informačních komunikací a technologií Krajského ředitelství policie Jihočeského kraje.

Ing. Miroslav Konopecký
vrchní ministerský rada
ředitel odboru správy majetku

Vyřizuje: Ing. Michaela Kopáčová
tel. č.: 974 849 371
e-mail: michaela.kopacova@mvcv.cz

H.2.11.

Váš dopis Č.j.:
Ze dne:
Číslo jednací: O17020003990
Vyřizuje: Václav Šobr
Tel.: +420 387 761 677
Fax: +420 387 761 225
E-mail: vaclav.sobr@cevak.cz
Datum: 11. září 2017

TMS Projekt s.r.o.
Wenzigova 79/8
Východní Předměstí, Plzeň 3
301 00 Plzeň 1

Doplnění závor na přejezdech P1348 v km 23,017, P1360 v km 28,552 a P1367 v km 33,149 na trati Březnice – Strakonice (zákres sítí)

V zájmovém území provozuje společnost ČEVAK a.s. vodovod a kanalizaci pro veřejnou potřebu. V příloze Vám posíláme orientační zákres námi provozovaných vodohospodářských sítí. V situaci nemusí být zakresleny všechny vodovodní a kanalizační přípojky, jejich polohu si můžete ověřit dotazem u jejich vlastníků.

- Pokud máte zájem o digitální data vodohospodářských sítí provozovaných společnostmi ČEVAK a.s., obraťte se prosím na uvedené kontakty (jaroslava.houskova@cevak.cz, tel.387761755). Příslušní pracovníci Vám na základě tohoto vyjádření dotčená data na vyžádání poskytnou.
- Při souběhu a křížení s vodovodem a kanalizací musí být dodržena minimální vzdálenost dle zákona č. 274/2001 Sb. v platném znění, případně dle požadavku provozovatele.
- Při provádění zemních nebo jiných prací, které mohou poškodit nebo ohrozit zařízení v naší správě, je investor povinen učinit veškerá opatření, aby nedošlo ke škodám na výše uvedeném zařízení a jeho příslušenství, na majetku nebo zdraví osob. Za případné škody, které při provádění prací vzniknou na vodovodu a kanalizaci, odpovídá investor.
- Vytyčení sítí provozovaných společnostmi ČEVAK a.s. v zájmovém území si před zpracováním projektové dokumentace objednejte - David Tušil, tel.: 607 657 930, david.tusil@cevak.cz.
- Před záměrem zásahu do ochranných pásem vodohospodářských sítí, nebo napojení na vodohospodářské sítě bude předložena projektová dokumentace. Projektovou dokumentaci pro územní, stavební řízení požadujeme předložit k vyjádření na adresu společnosti ČEVAK a.s. popřípadě na stránkách www.cevak.cz můžete podat tuto žádost o vyjádření elektronickou cestou přes náš vyjadřovací portál.

Toto vyjádření společnosti ČEVAK a.s. má platnost 2 roky ode dne vydání a **nenahrazuje vyjádření k projektové dokumentaci pro ohlášení stavby popř. stavební povolení.**


S pozdravem

Václav Šobr
referent vyjadřovací činnosti


Přílohy: 3x Situace



ČEVAK a.s.
Severní 8/2264, 370 10 České Budějovice
IČ: 608 49 657 DIČ: CZ60849657
zapsaná v OR u KS Č. Budějovice
oddíl B, vložka 657 (9)

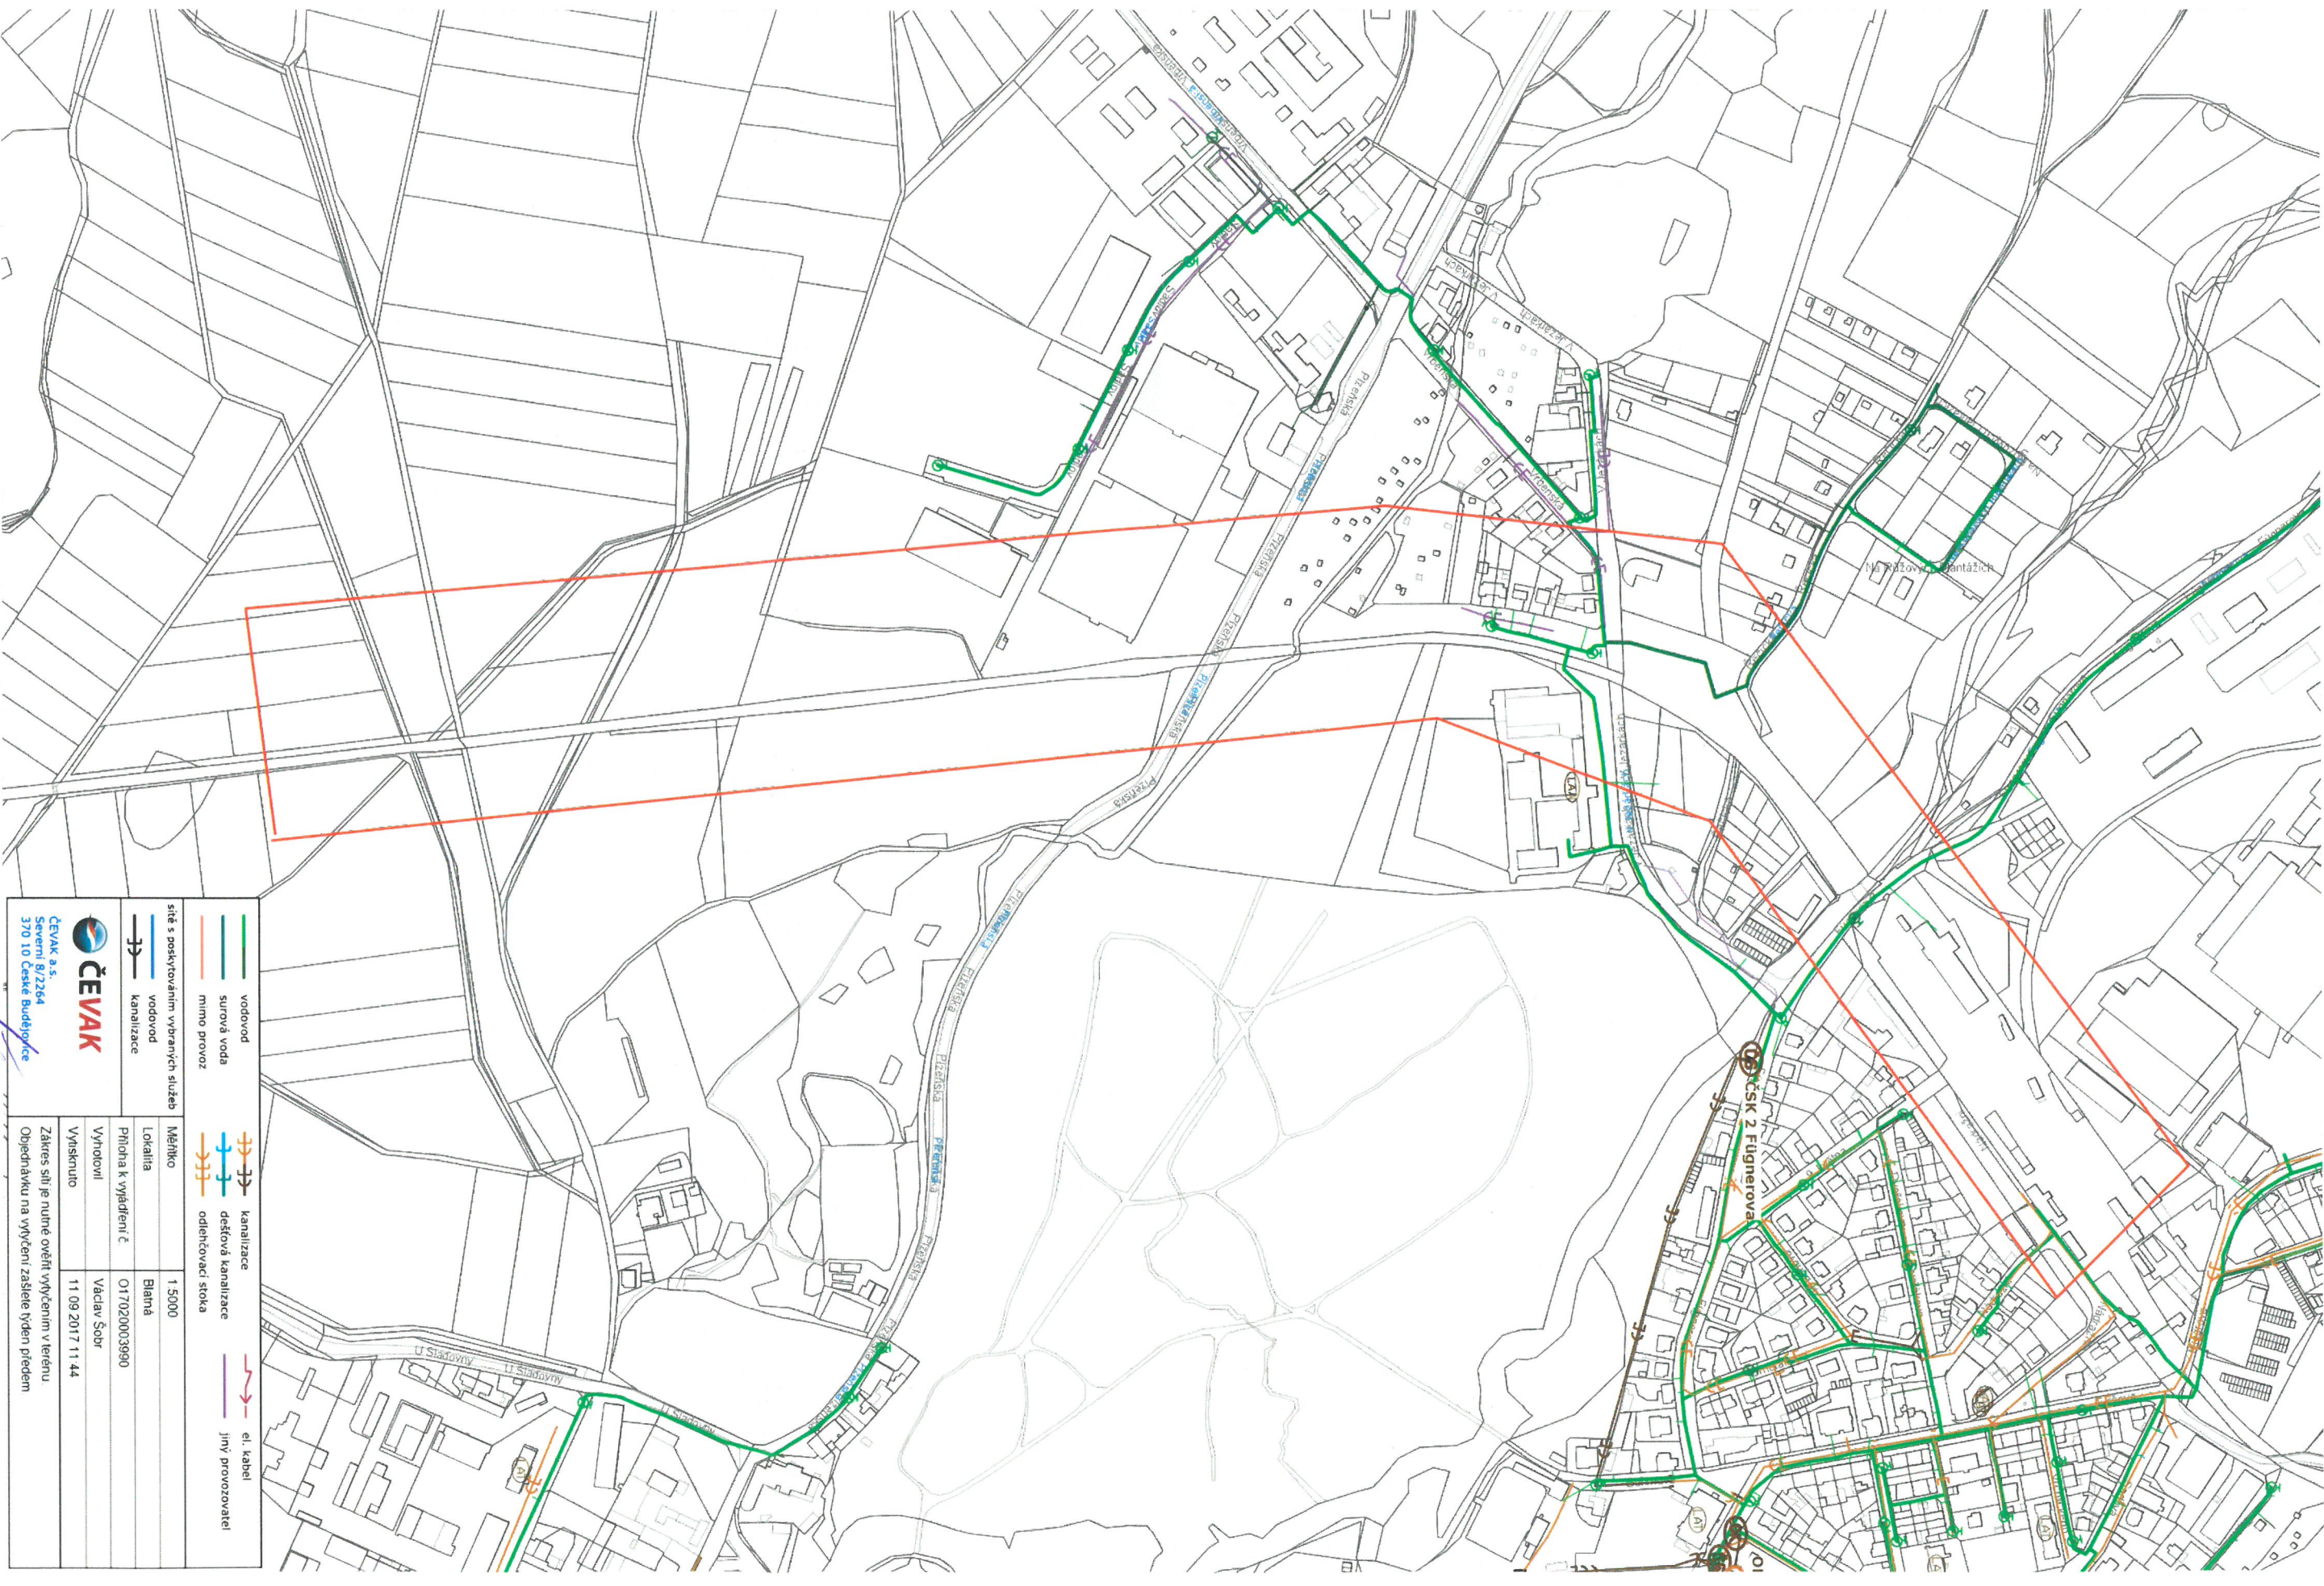

 ČEVAK a.s. Severní 8/2264 370 10 České Budějovice		Zároveň sítí je nutné ověřit vytyčením v terénu. Objednávku na vytyčení zašlete rydlen předem.	
sítě s poskytovaným vybraných služeb		Měřítko 1:5000	
vodovod		Lokalita Blatná	
surová voda		Příloha k vytyčení č. 017020003990	
mimo provoz		Vyhodnotil Václav Šobr	
kanalizace		Vydáno 11.09.2017 11:44	

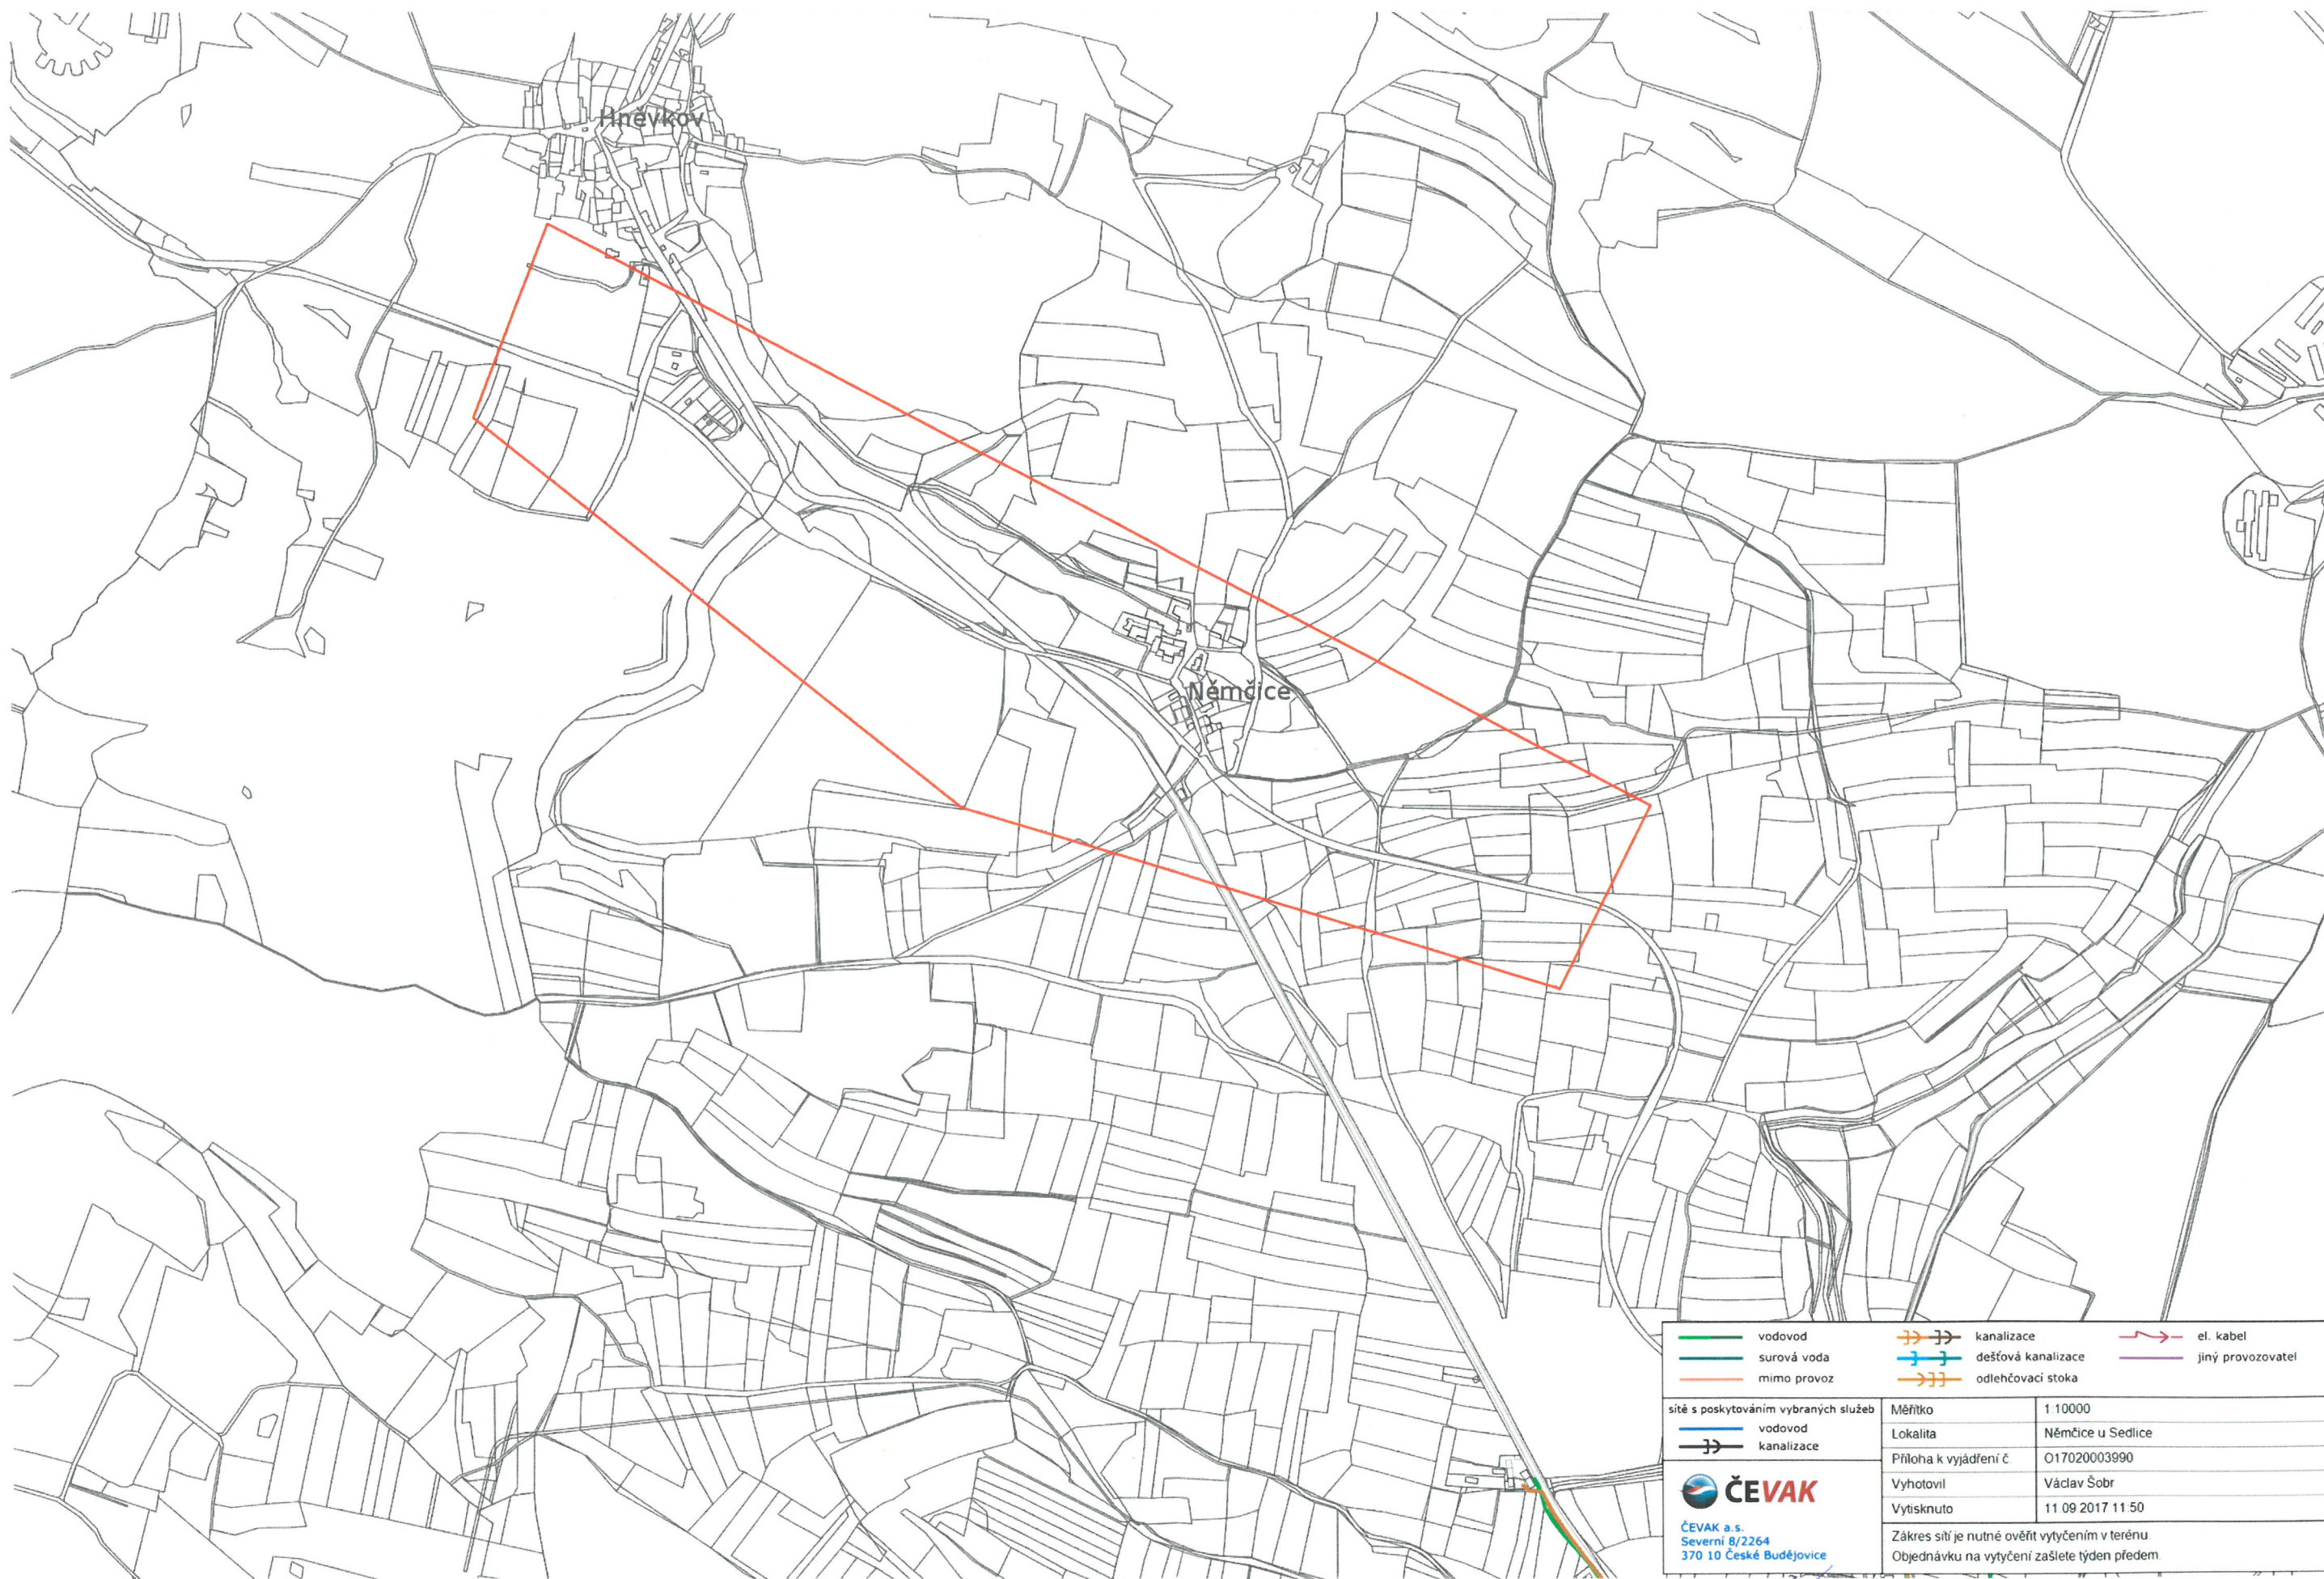

vodovod	kanalizace	el. kabel
surová voda	dešťová kanalizace	jiný provozovatel
mimo provoz	odlehčovací stoka	
síť s poskytováním vybraných služeb		
vodovod		
kanalizace		
ČEVAK		
ČEVAK a.s. Severní 8/2264 370 10 České Budějovice		
Měřítko	1:10000	
Lokalita	Němčice u Sedlice	
Příloha k vyjádření č.	O17020003990	
Vyhotovil	Václav Šobr	
Vytisknuto	11.09.2017 11:50	
Zákres sítě je nutné ověřit vytyčením v terénu. Objednávku na vytyčení zašlete týden předem		

Handwritten signature



 vodovod	 kanalizace	 el. kabel
 surová voda	 dešťová kanalizace	 jiný provozovatel
 mimo provoz	 odlehčovací stoka	
síť s poskytováním vybraných služeb		
 vodovod	Měřítko	1 : 7499
 kanalizace	Lokalita	Sedlice
	Příloha k vyjádření č.	017020003990

ČEVAK a.s.

Severní 8/2264

370 10 České Budějovice

[Handwritten signature]

Váš dopis Č.j.:
Ze dne:
Číslo jednací: 017020004394
Vyřizuje: Václav Šobr
Tel.: +420 387 761 677
Fax: +420 387 761 225
E-mail: vaclav.sobr@cevak.cz
Datum: 20. říjen 2017

Lucie Kašparová
TMS Projekt s.r.o.
Wenzigova 79/8
Východní Předměstí, Plzeň 3
301 00 Plzeň 1

Doplnění závor na přejezdech P1348 v km 23,017, P1360 v km 28,552 a P1367 v km 33,149 na trati Březnice - Strakonice (územní a stavební řízení)

Investor: Správa železniční dopravní cesty, s.o., Praha 1, Dlážděná 1003/7, 110 00

V zájmovém území provozuje společnost ČEVAK a.s. vodovod a kanalizaci pro veřejnou potřebu.

K výše uvedené akci bylo vydáno vyjádření č.j. O17020003990 ze dne 11. září 2017, které je nadále v platnosti.

Projektová dokumentace řeší:

Přejezdy P1348 v km 23,017; P1360 v km 28,552 a P1367 v km 33,149 budou nově vybaveny přejezdovým zabezpečovacím zařízením 3. kategorie s polovičními závorami.

Ovládání PZS bude zachováno stávající. Umístění kontrolních a ovládacích prvků se nezmění (JOP v žst. Blatná). U přejezdů bude zřízeno nezávislé dálkové otevírání přejezdů pro případ poruchy přenosového zařízení. U všech tří přejezdů budou rekonstruovány přejezdové konstrukce a upraveny stávající elektrické přípojky.

Cílový stav po realizaci tj. traťová rychlost, druh trakce a kategorie trati zůstává shodný s počátečním stavem před provedením rekonstrukce.

S realizací souhlasíme při respektování následujících podmínek:

- Před zahájením zemních prací bude na místě provedeno vytyčení sítí provozovaných ČEVAK a.s. Vytyčení vodohospodářských sítí pro veřejnou potřebu provede ČEVAK a.s. – David Tušil, tel.: 607 657 930, david.tusil@cevak.cz (vytyčení je potřeba objednat nejméně deset dní předem).
- Ochranné pásmo u vodohospodářských sítí do průměru 500 mm je 1,5 m. Tam, kde není možné dodržet ochranné pásmo, požadujeme dodržet minimální boční odstup 0,6m od líce potrubí a řešit zvýšenou ochranu navrženého vedení uložením do chráničky. Pokud v průběhu stavby dojde k zásahu do výše uvedených pásem, je potřeba před uložením plánovaných sítí předložit podrobné řešení k odsouhlasení oprávněnému pracovníkovi ČEVAK a.s. – Václav Šobr. Součástí řešení bude okótovaný výkres s prostorovým uspořádáním sítí.
- Pro prostorové uspořádání sítí technického vybavení je nutné respektovat normu ČSN 73 6005.
- V případě umístění sloupů či pilířků do ochranného pásma vodohospodářských sítí je nutné také navrhované řešení předložit k odsouhlasení.

- V místech křížení navrženého vedení a vodovodních nebo kanalizačních přípojek požadujeme opatřit vedení výstražnou fólií a uložit ho do ochranných betonových korýtek.
- V případech, kde dojde k zásahu do ochranných pásem **musí být před dokončením akce vydán písemný souhlas se záhozem**. Písemný zápis provede ČEVAK a.s. – Provozní středisko Blatensko, František Chmela, tel.: 724 265 754, Provozní středisko Písecko, Lubomír Ličko, tel.: 602 195 783.
- Křížení vodohospodářských sítí a přípojek se zásahem do jejich konstrukce nebo profilu je nepřípustné. Pokud dojde při realizaci k poškození vodohospodářských sítí či přípojek, bude konečná oprava provedena pouze s vědomím vedoucího provozního střediska ČEVAK a.s., nebo pracovníka jím pověřeného a podle jeho pokynů.
- K předání stavby doloží dodavatel investorovi potvrzení ČEVAK a.s. o splnění podmínek tohoto vyjádření.

Toto vyjádření společnosti ČEVAK a.s. má platnost 2 roky ode dne vydání.

S pozdravem

Václav Šobr
referent vyjadřovací činnosti



Přílohy: 3x Situace

ČEVAK a.s.

Severní 8/2264, 370 10 České Budějovice
IČ: 608 49 657 DIČ: CZ60849657
zapsaná v OR u KS Č. Budějovice
oddíl B, vložka 657 (8)



TMS Projekt s.r.o.
Wenzigova 8/106
301 00 Plzeň

Dne: 20.9.2017
Vaše č. j.: neuv
Naše č. j.: 7106/17
Vyřizuje: Adam Němec

Věc: Doplnění závor na přejezdech P1348 v km 23,017, P1360 v km 28,552 a P 1367 v km 33,149 na trati Březnice - Strakonice

K výše uvedené žádosti sdělujeme, že v dotčeném k. ú. Blatná, Hněvkov u Mačkova, Němčice u Sedlice, Sedlice u Blatné v místě řešeném žádostí, se nenachází podzemní dálkové zařízení ani nadzemní objekty ČEPRO, a. s., ani jiné zájmy ČEPRO, a. s.

Informaci o územích dotčených inženýrskými sítěmi může projektová organizace, stavebník i příslušný stavební úřad získat na příslušných úřadech územního plánování, tj. obcích s rozšířenou působností a krajských úřadech, kam podle ustanovení § 27 a 28 zákona číslo 183/2006 Sb., o územním plánování a stavebním řádu, v účinném znění, společnost ČEPRO, a.s., jako vlastník sítí technické infrastruktury, v zákonných lhůtách poskytuje a aktualizuje údaje o území v elektronické podobě.

Platnost tohoto vyjádření je 2 roky.

S pozdravem

ČEPRO, a. s.

Adam Němec
oddělení evidence a správy nemovitostí

**Žadatel:**

TMS Projekt s.r.o.
Kašparová Lucie
Wenzigova 8 8/106
30100 Plzeň
IČ: 48200891

Ministerstvo obrany - Sekce ekonomická a
majetková - OOÚZ
P. O. BOX 45, Hradební 772/12
110 05 PRAHA 1

Evid. číslo žádosti
0000218266

Evid. číslo správce
0000037861

Důvod podání žádosti
Stavební řízení / dodatečné stavební povolení

Žádám vás o vyjádření k technické infrastruktuře z výše uvedeného důvodu pro akci:

Doplnění závor na přejezdech P1348 v km 23,017, P1360 v km 28,552 a P 1367 v km 33,149 na trati
Březnice – Strakonice

Údaje o stavebníkovi:

Správa železniční dopravní cesty, státní organizace
Kašparová Lucie
Dlážděná 1003/7
30100 Praha 1
Telefon: 378229855
Mobil: 378229855
Fax: 378229855
E-mail: Kasparova@tmsplzen.cz

Doplňkové informace:

Výška budovy nebo objektu: 0
Výška jeřábu: 0

Přílohy (názvy souborů příloh)

Způsob převzetí vyjádření: poštou

Poznámka:

S pozdravem

V

dne 16.8.2017 13:18

Kašparová Lucie

Telefon: 378229855

Mobil: 378229855

Fax: 378229855

E-mail: kasparova@tmsplzen.cz


Zákres zájmového území

Dotčená k.ú.:

KÚ: Blatná (605247)

Dotčené pozemky:

BLATNÁ 23,017

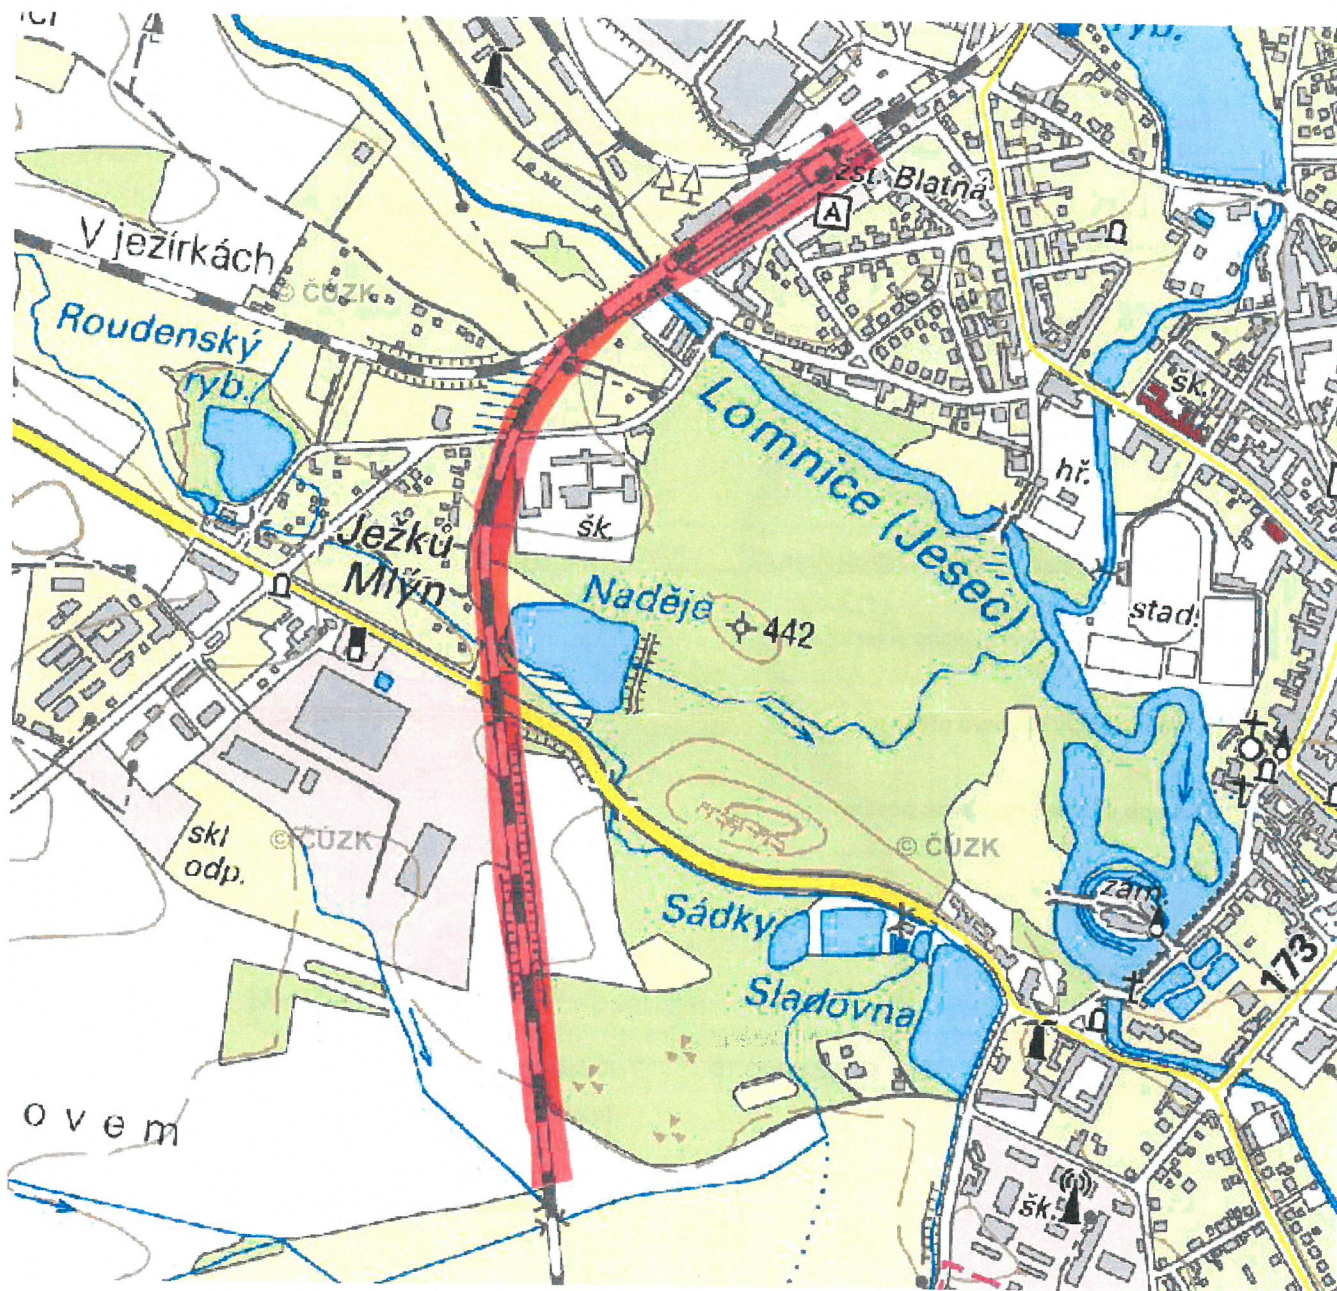

Dotčená k.ú.:

KÚ: Hněvkov u Mačkova (689726), Němčice u Sedlice (746886), Sedlice u Blatné (746894)


Dotčené pozemky:

Němčice

Tato žádost byla vygenerována službou **e-UtilityReport**, kterou provozuje **HRDLIČKA spol. s r. o.**

Více informací o službě naleznete na <http://www.mawis.eu>. V případě dotazu či zájmu o příjem žádostí elektronickou cestou, kontaktujte zákaznické centrum: tel.: +420 251 618 458, e-mail: info@mawis.eu

2

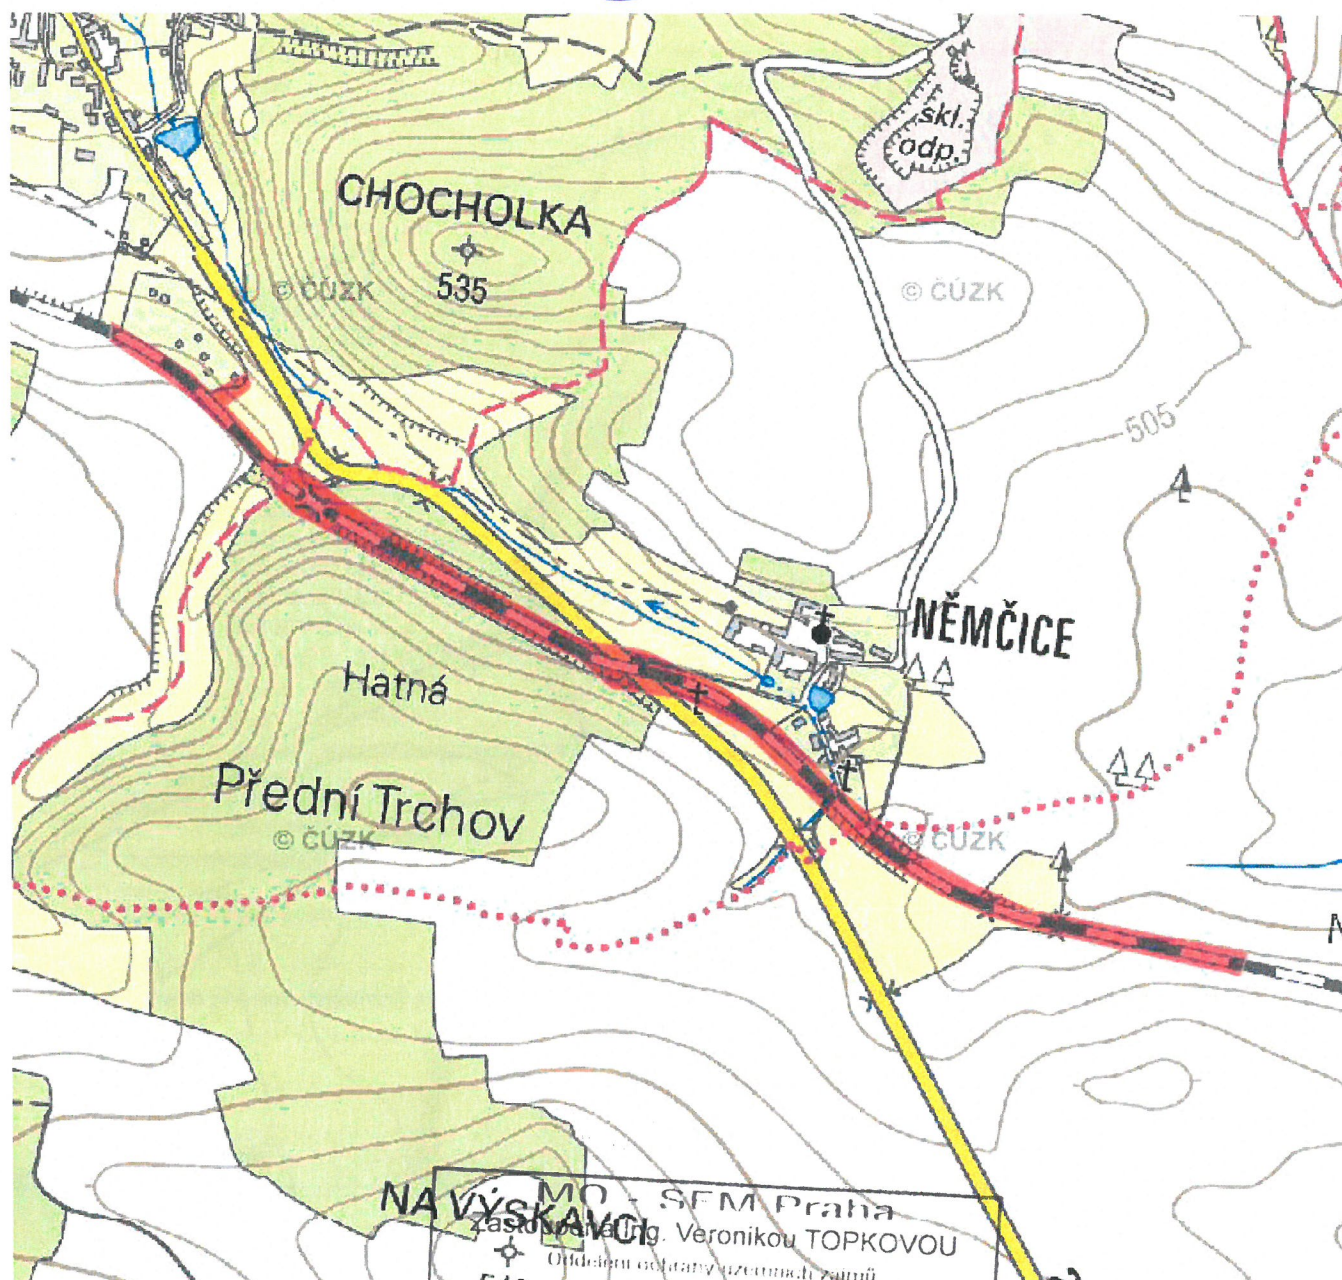

Dotčená k.ú.:
KÚ: Sedlice u Blatné (746894)


Dotčené pozemky:
SEDLICE 33,149

MO - SFM Praha
Zastupitelka Ing. Veronikou TOPKOVOU
Ověření dotčených pozemků
Souhlasí
s realizací stavby dle přiložené dokumentace.
toto stanovisko platí po dobu dvou let.
DP 192/18- 341- 2017
V Praze dne: 19.9.2017

DOPLNĚNÍ ZÁKON NA PŘEJEZDY 1.

Tato žádost byla vygenerována službou e-UtilityReport, kterou provozuje HRDLÍČKA spol. s r. o.

Více informací o službě naleznete na <http://www.mawis.eu>. V případě dotazu či zájmu o příjem žádosti elektronickou cestou, kontaktujte zákaznické centrum: tel.: +420 251 618 458, e-mail: info@mawis.eu

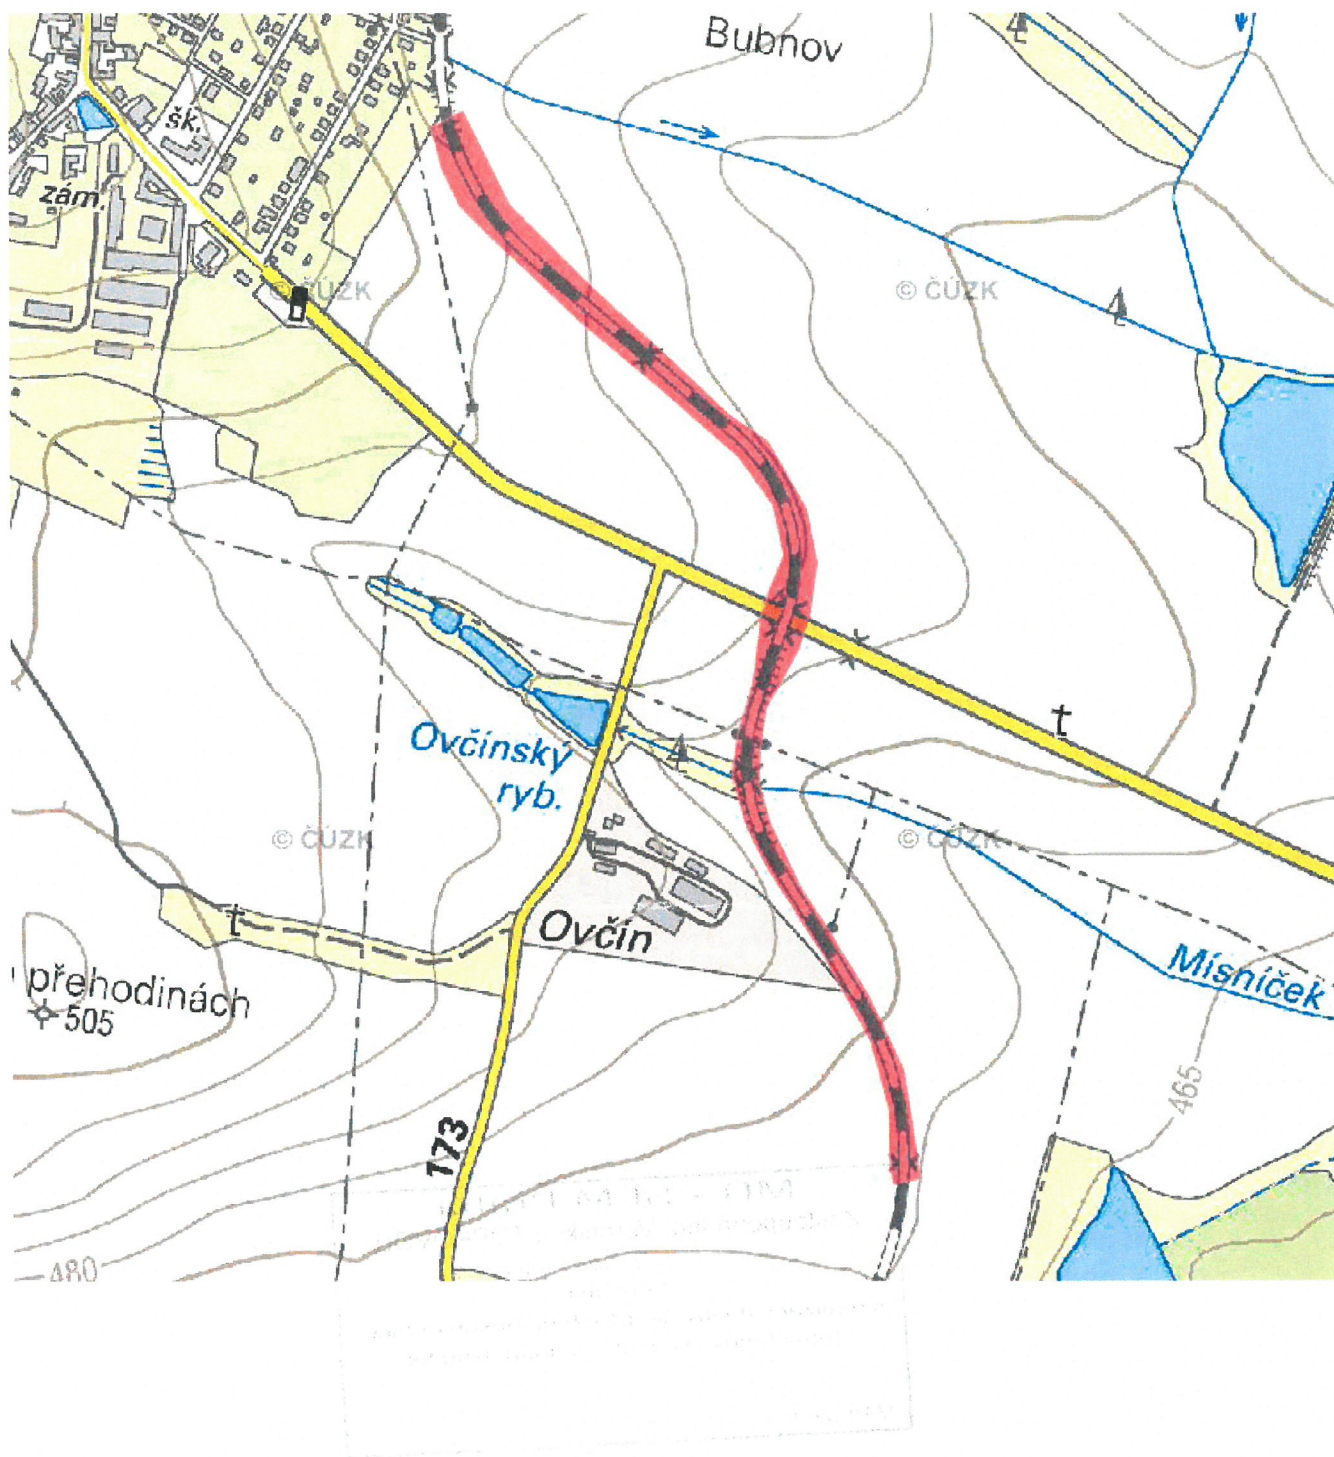

Tato žádost byla vygenerována službou **e-UtilityReport**, kterou provozuje **HRDLIČKA spol. s r. o.**

Více informací o službě naleznete na <http://www.mawis.eu>. V případě dotazu či zájmu o příjem žádostí elektronickou cestou, kontaktujte zákaznické centrum: tel.: +420 251 618 458, e-mail: info@mawis.eu

Váš dopis zn.: 271/ŽAD/17
Ze dne: 16. 8. 2017
Naše zn. (č.j.): 19 795/2017-SZDC-OR PLZ-OPS-Ves
Poč. Listů: 1
Poč. Příloh: 3
Poč. Listů př.: 26
Vyřizuje: Ing. Veselovský
Telefon: 972 524 361
Mobil: 724 349 724
E-mail: veselovsky@szdc.cz
Datum: 18. 10. 2017

TMS projekt s. r. o.
Projekční pracoviště Plzeň
Wenzigova 8
301 00 Plzeň

Na vědomí:
Správa železniční dopravní cesty, státní organizace
Stavební správa západ
pan Petr Steiner
oblast Plzeň
Sokolovská 278/1955
190 00 PRAHA 9

Vyjádření Správy železniční dopravní cesty, státní organizace Oblastního ředitelství Plzeň k podzemním řádům a zařízením, které kolidují se stavbou „Doplnění závor na přejezdech P1348 v km 23,017, P1360 v km 28,552 a P1367 v km 33,149 na trati Březnice – Strakonice“

Trat': Březnice – Strakonice, žkm cca 22,100 – 23,600; žkm cca 27, 700 – 29,400 a 32,400 – 33,900

Žadatel: TMS Projekt s. r. o., Wenzigova 8, 301 00 Plzeň

Stavebník: Správa železniční dopravní cesty, státní organizace, Stavební správa západ, Sokolovská 278/1955, 190 00 Praha9

V zájmovém území stavby se nachází sítě a zařízení ve správě Správy železniční dopravní cesty, státní organizace, Oblastního ředitelství Plzeň, a to Správy elektrotechniky a energetiky, Správy mostů a tunelů Plzeň, Správy sdělovací a zabezpečovací techniky České Budějovice, Správy tratí Strakonice a ČD Telematiky a. s. Pernerova 2819/2a 130 00 Praha.

K předložené žádosti předkládá Oblastní ředitelství Plzeň vyjádření jednotlivých odborných správ a odborů.

Vyjádření Správy budov a bytového hospodářství Plzeň

SBBH OR Plzeň nemá v uvedených lokalitách žádné inženýrské sítě.

Podepsal: Znamenaný Zdeněk dne 29. 8. 2017

Vyjádření Správy elektrotechniky a energetiky Plzeň

V příloze (příloha č. 1 tohoto stanoviska) zasíláme orientační zakres podzemních kabelových ve správě SEE Plzeň, které se vyskytují v zájmových území staveb. Jedná se o kabely 400/230 V uložené v hloubce cca 50 – 70 cm s ochranným pásmem 1 m na každou stranu. Tyto kabely bude nutné před zahájením zemních prací vytýčit. Kontaktní osoba p. Strnad - telefon 972 544 822, mobil 606 089 649.

Toto vyjádření má platnost 2 roky od data vydání, platí pouze s příloženými situacemi a nenahrazuje vyjádření nadřízených orgánů.

Podepsal: Ing. Čapek Bedřich dne 11. 9. 2017

Vyjádření správy mostů a tunelů Plzeň

V dílčích zájmových území stavby se nenachází inženýrské sítě ve správě SMT. V zájmových územích stavby se nachází objekty ve správě SMT. Před pokládkou kabelů požadujeme fyzickou pochůzku ohledně přechodů kabelové trasy přes objekty v naší správě.

Podepsal: Ing. Klimeš Josef dne 8. 9. 2017

Vyjádření Správy sdělovací a zabezpečovací techniky České Budějovice

Vyjádření V197/17-34St : V zájmových územích v žkm cca 22,1 až 23,6, 27,7 až 29,4 a 32,4 až 33,9 trati Březnice - Strakonice se nacházejí sítě SSZT. Sítě je nutné vytýčit a dohodnout jejich ochranu při stavbě doplnění závor. O spolupráci požádejte vrchního mistra SSZT ve Strakonici p. Hlávku, telefon 972543477, 606045560 a VTI p. Mašika telefon 972543438. S nimi projednejte požadavky na vytýčení sítí a případnou spolupráci. Zákres sítí je přiložen v situacích (příloha č. 2 tohoto stanoviska). Soukupová, 7. 9. 2017

příloha 1 sítě SSZT v žkm cca 22,1 až 23,6

příloha 2 sítě SSZT v žkm cca 27,7 až 29,4

příloha 3 sítě SSZT v žkm cca 32,4 až 33,9

Podepsala: Soukupová Vlasta dne 11. 9. 2017

Vyjádření Správy tratí Strakonice

ST Strakonice nemá dle dostupné dokumentace v zájmovém území žádné podzemní sítě s výjimkou povrchových odvodňovacích zařízení. I přesto mohou být v některých traťových i staničních úsecích uloženy sítě staršího data (trativody, dlážděné nebo tarasené stoky, odvodnění výhybek, apod.). Pod přejezdy bývají zřízeny sanační vrstvy s trativodem vyústěným v okolí přejezdu. Všechny tyto sítě žádáme zachovat v plné funkčnosti.

Před zahájením výkopových prací budeme požadovat pochůzku trati s prohlídkou trasy kabelizace, příp. před zpracováním návrhu trasy kabelizace.

Další stupeň projektové dokumentace žádáme předložit k novému vyjádření.

Podepsal: Ing. Král Pavel dne 30. 8. 2017

Vyjádření ČD Telematiky a. s.

ČD Telematika a. s. se vyjádřila dne 28. 8. 2017 pod č. j. 1201713765 a informovala, že dojde ke styku s komunikačními vedeními a zařízeními v její správě (příloha č. 3 tohoto stanoviska).

Podepsal: Čáp František dne 6. 9. 2017

Toto vyjádření nenahrazuje Souhrnné stanovisko Správy železniční dopravní cesty, státní organizace, Oblastního ředitelství Plzeň potřebné pro vydání příslušných rozhodnutí nebo souhlasů dle Stavebního zákona.


Požadujeme předložení zpracované projektové dokumentace k územnímu a stavebnímu řízení k posouzení a vydání Souhrnného stanoviska.


Platnost tohoto vyjádření je dva roky tj. do 18. 10. 2019


Ing. Karel Týr
ředitel Oblastního ředitelství Plzeň
Správa železniční dopravní cesty
státní organizace
Oblastní ředitelství Plzeň
Sušická 23, 326 00 Plzeň
IČ: 709 94 234, DIČ: CZ70994234

Přílohy:

1. Sítě ve správě Správy elektrotechniky a energetiky Plzeň
2. Sítě ve správě Správy sdělovací a zabezpečovací techniky České Budějovice
3. Vyjádření ČD – Telematika a. s. č. j. 1201713765

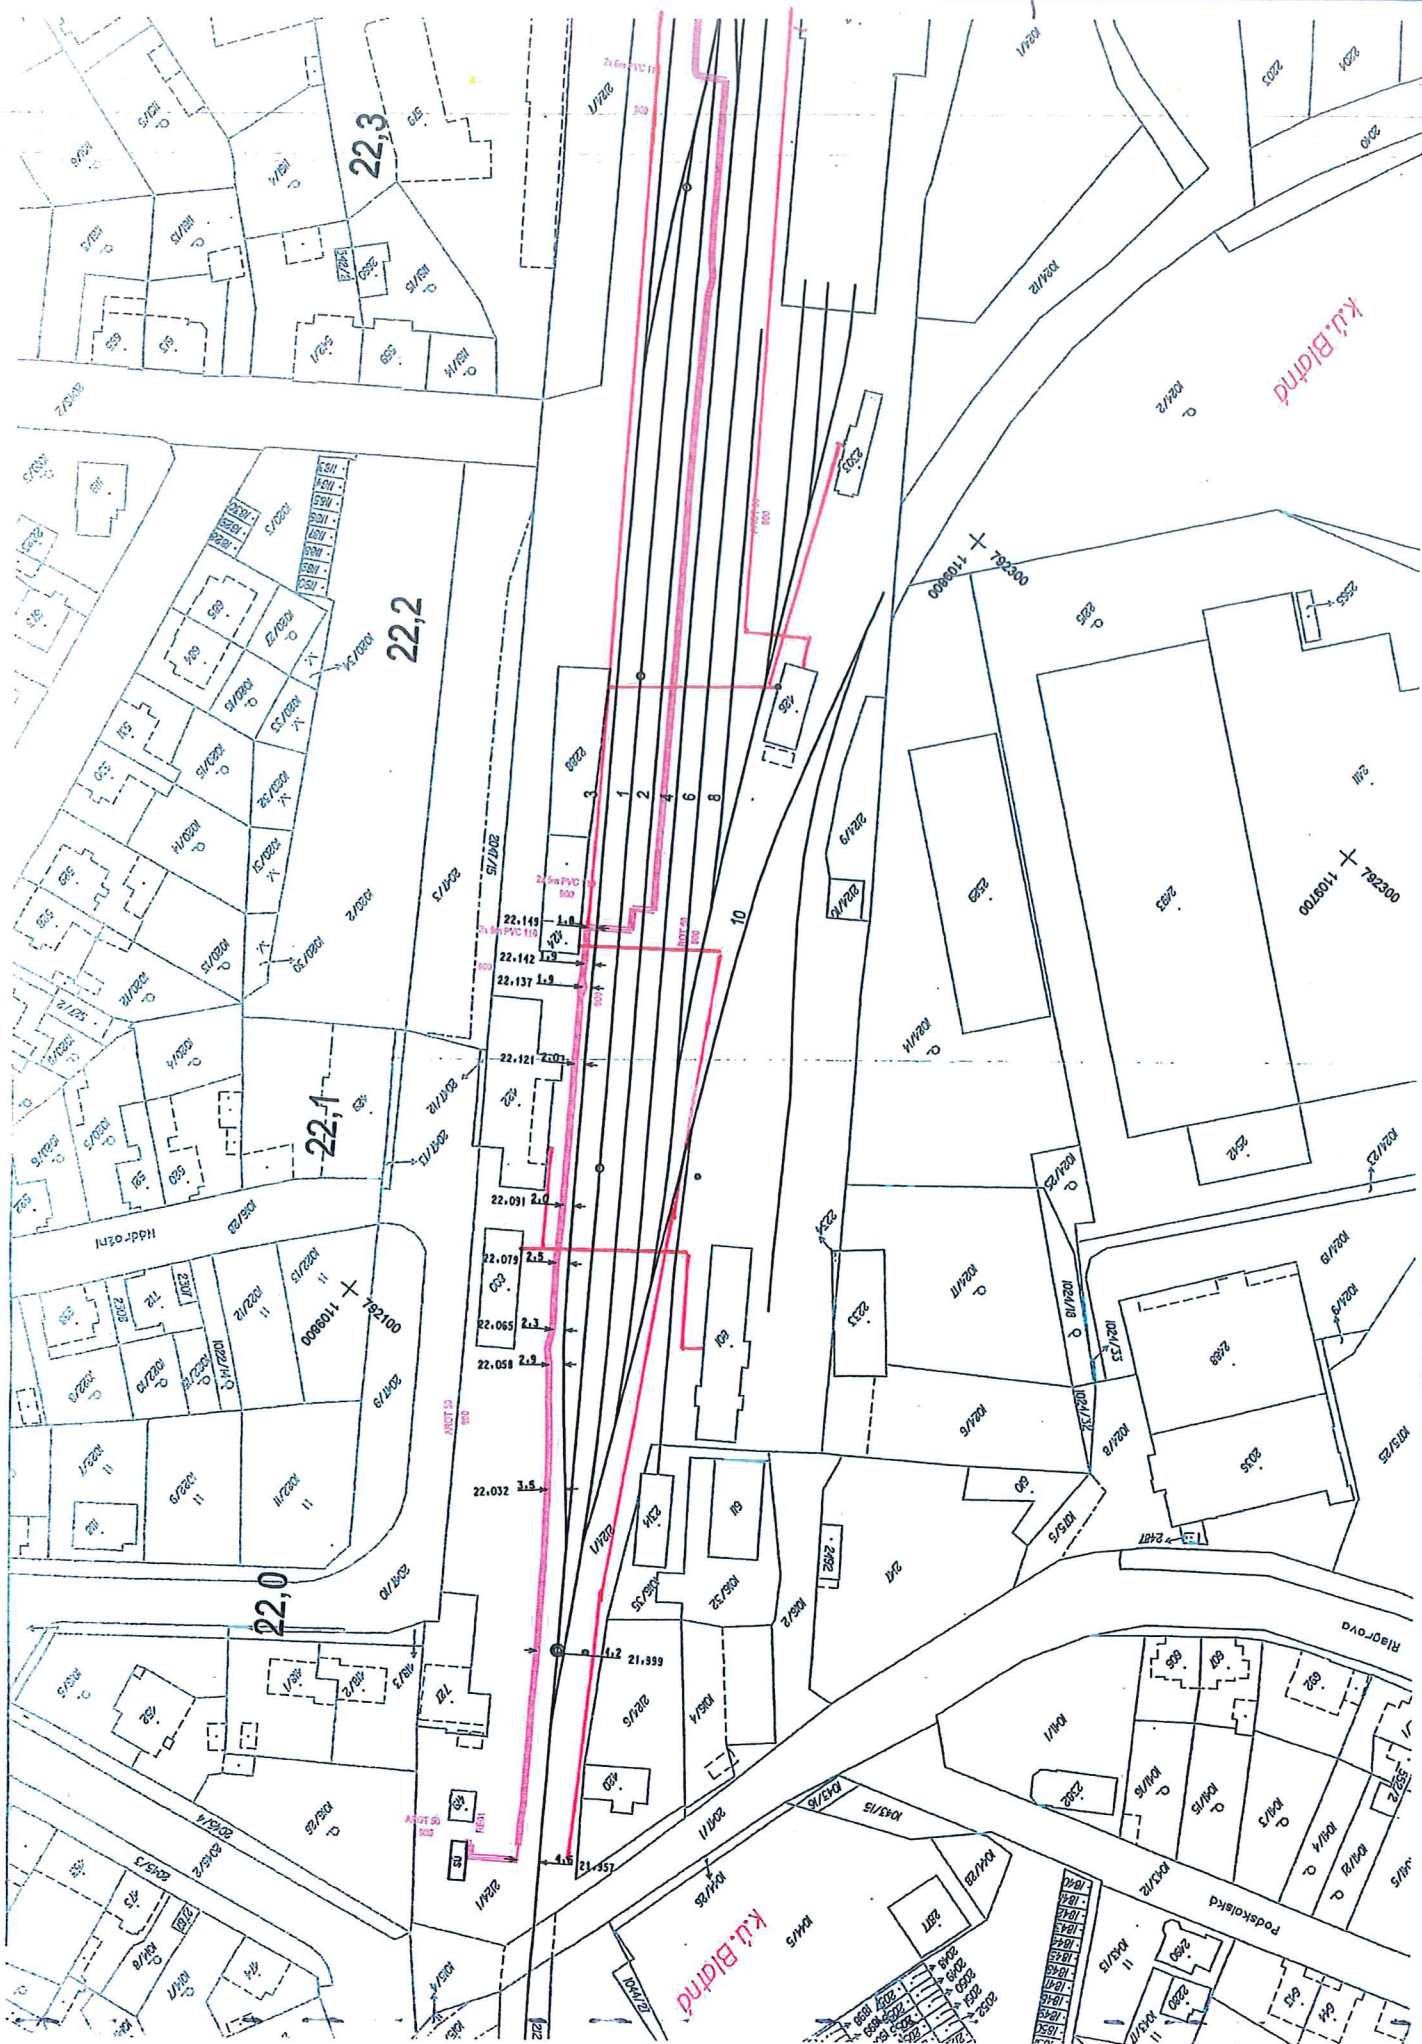

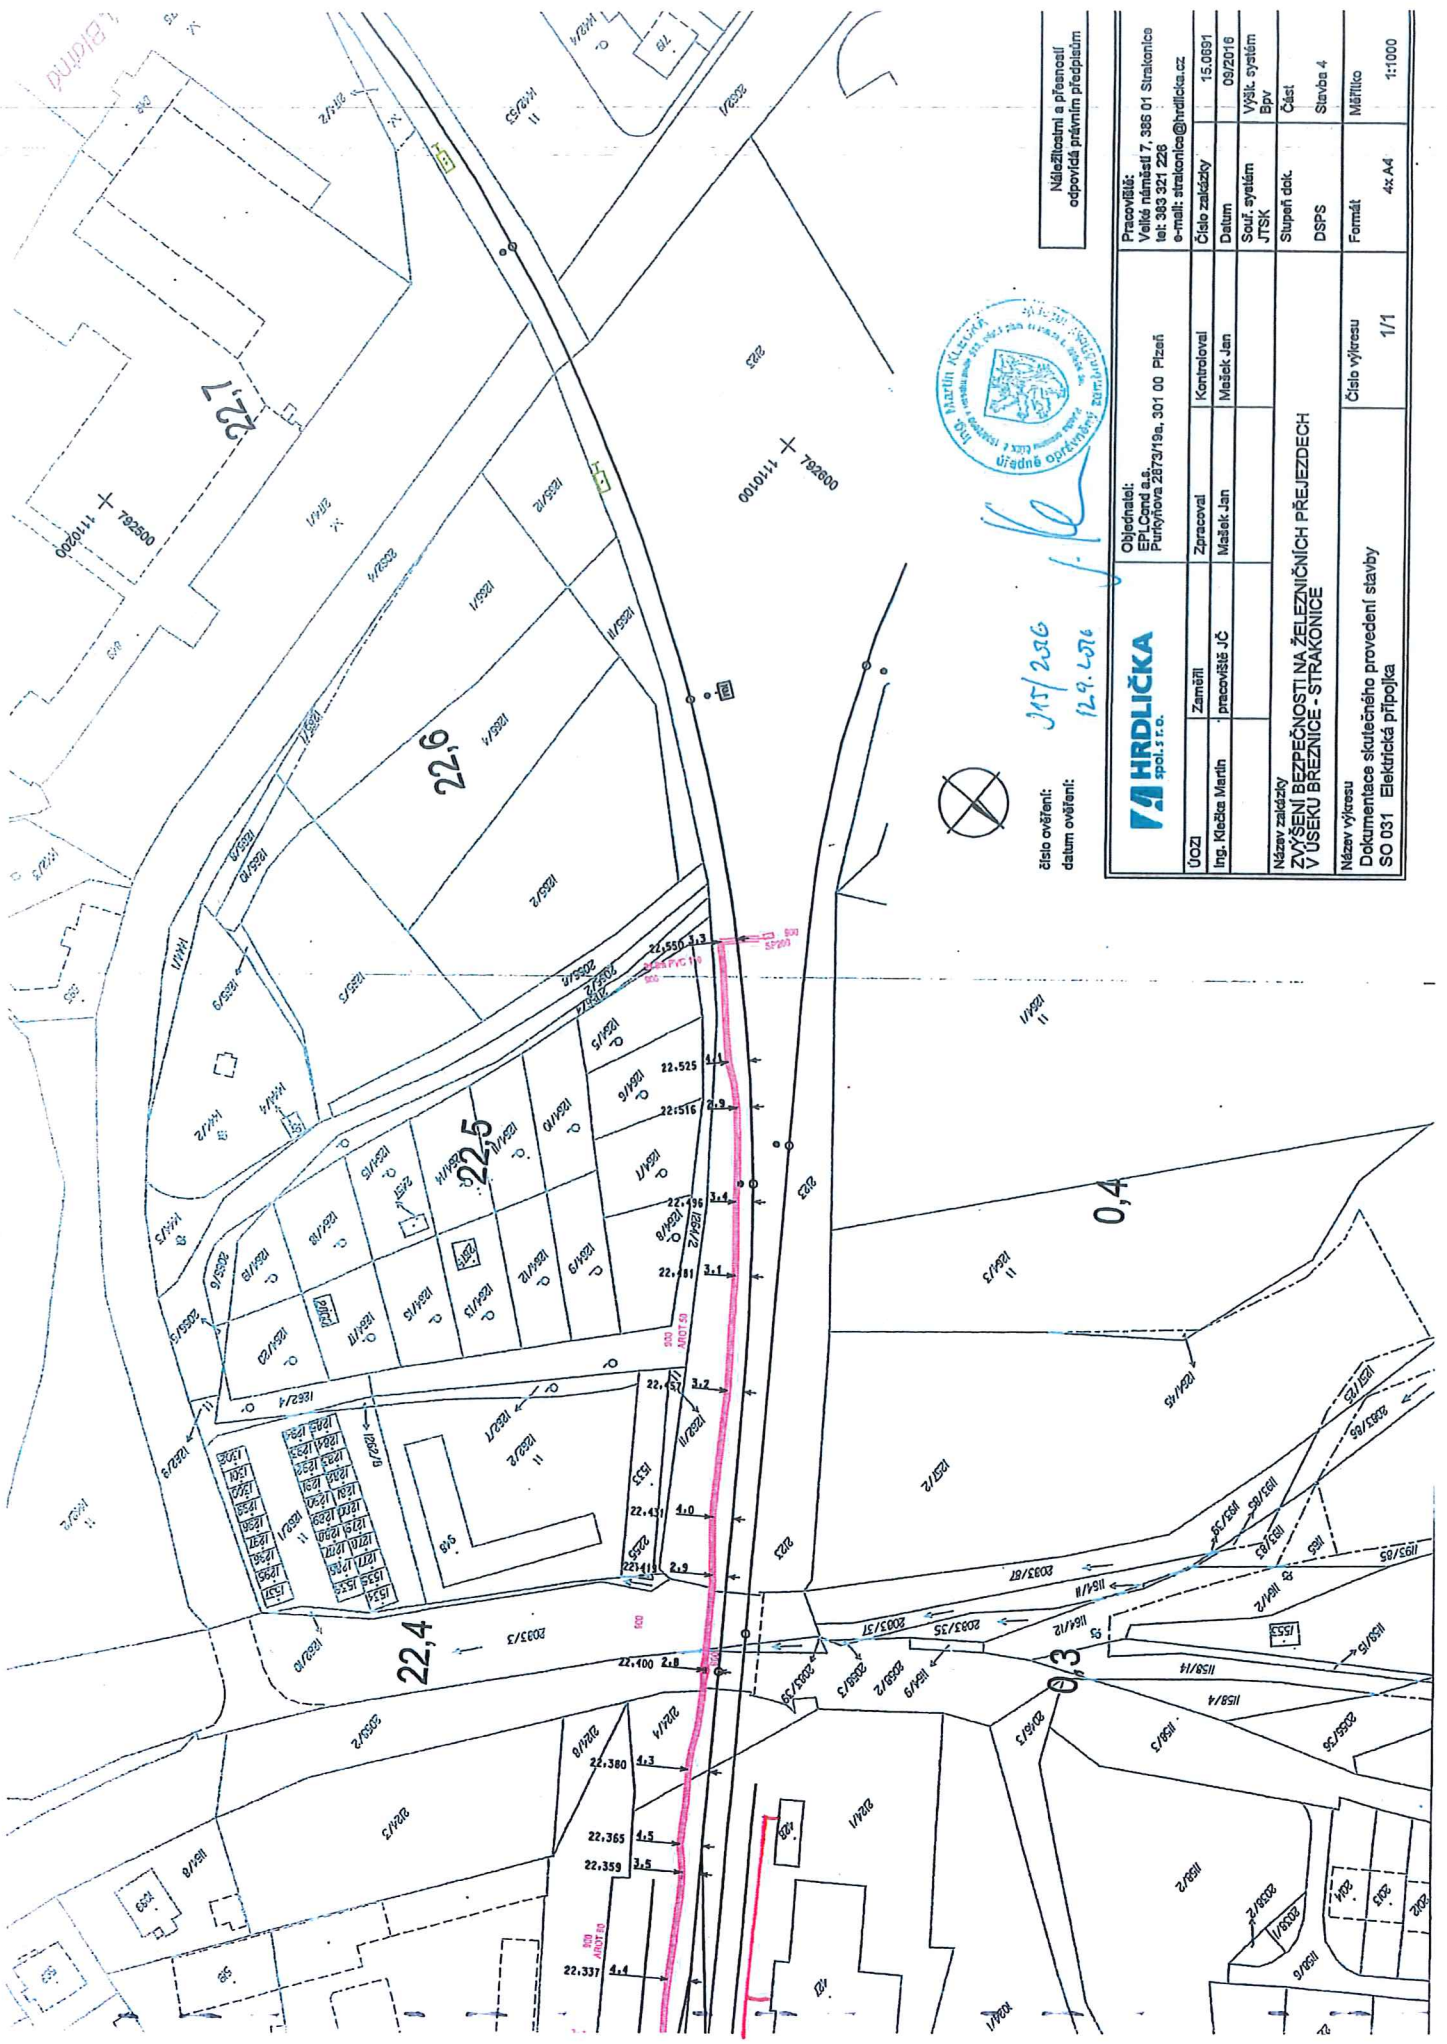


15/206
12.9.2016

číslo ověření:
datum ověření:

Název zakázky ZVÝŠENÍ BEZPEČNOSTI NA ŽELEZNIČNÍCH PŘEJEZDECH V ÚSEKU BREZNICE - STRAKONICE		Stupeň dot. Část	
Název výkresu Dokumentace skutečného provedení stavby SO 031 Elektrická přípojka		DSFS Stavba 4	
Číslo výkresu 1/1		Formát A4	
		Měřítko 1:1000	

Katastrální mapa

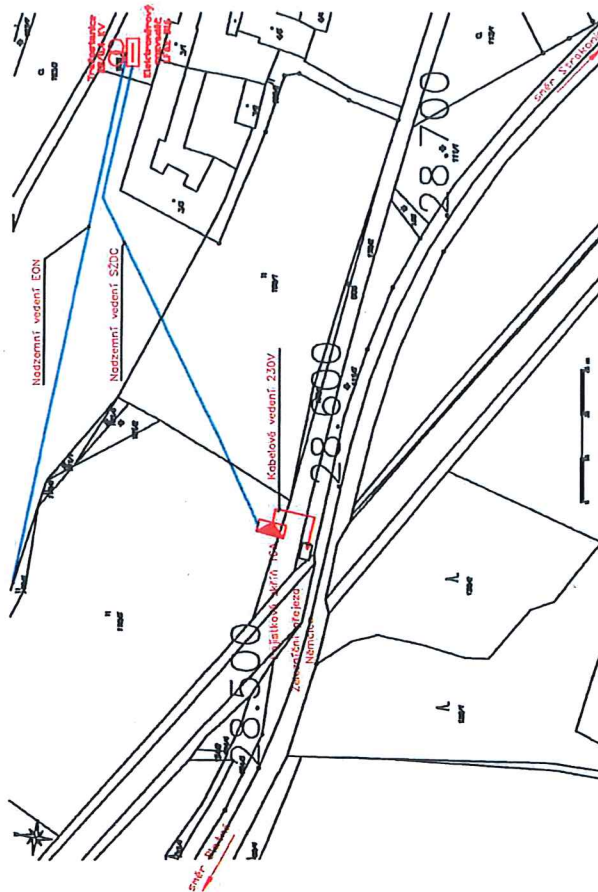

Letadlový snímek



Legenda :

-  Trafostanice s rozvaděčem
-  Pojlstková skříň
-  Kabelová trasa
-  Vzdušná přípojka


22,2

Žst. Blatná

22,3

km 22,266

Se4
km 22,382

2124/1

2288

2124/4

426

428

2303

427

km 22,352 2xXAGA 500-43/8-150 k.č.505,905
km 22,356 XAGA 500-43/8-150 k.č.415
km 22,346 XAGA 500-43/8-150 k.č.905

km 22,322 2xXAGA 500-43/8-150 k.č.114,205
km 22,320 XAGA 500-43/8-150 k.č.417
km 22,314 XAGA 500-43/8-300 k.č.115


km 0,192

km 22,283


PA1.1
Jiří NKT
k 2.9.17
Kučerová

(69)

PH, 1
Date 11.27
28.9.17

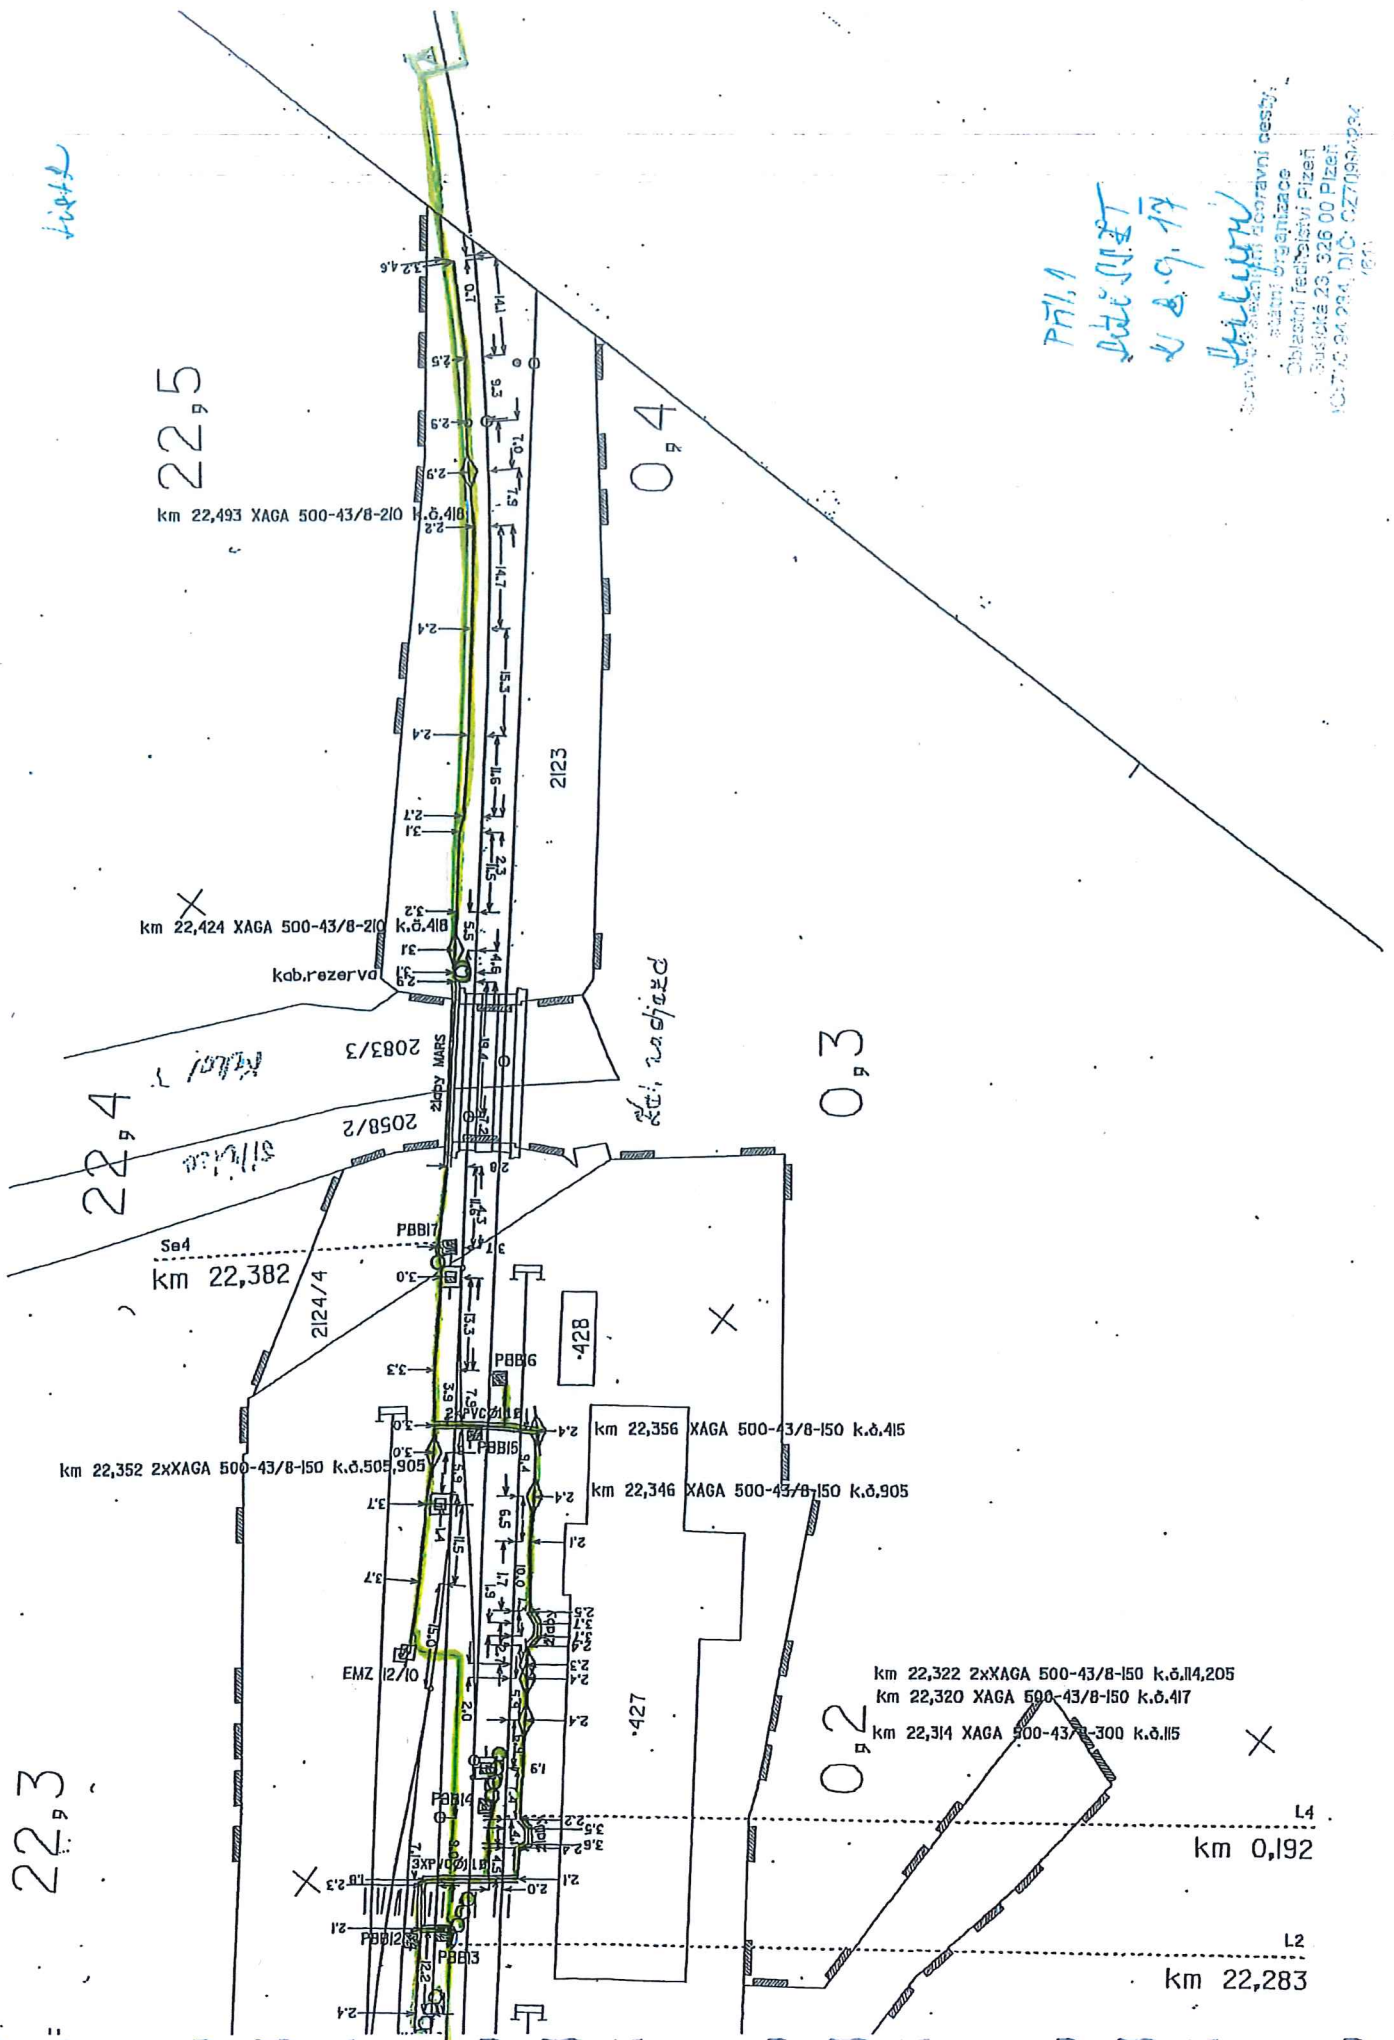


7/11/17
L. B. G. 17

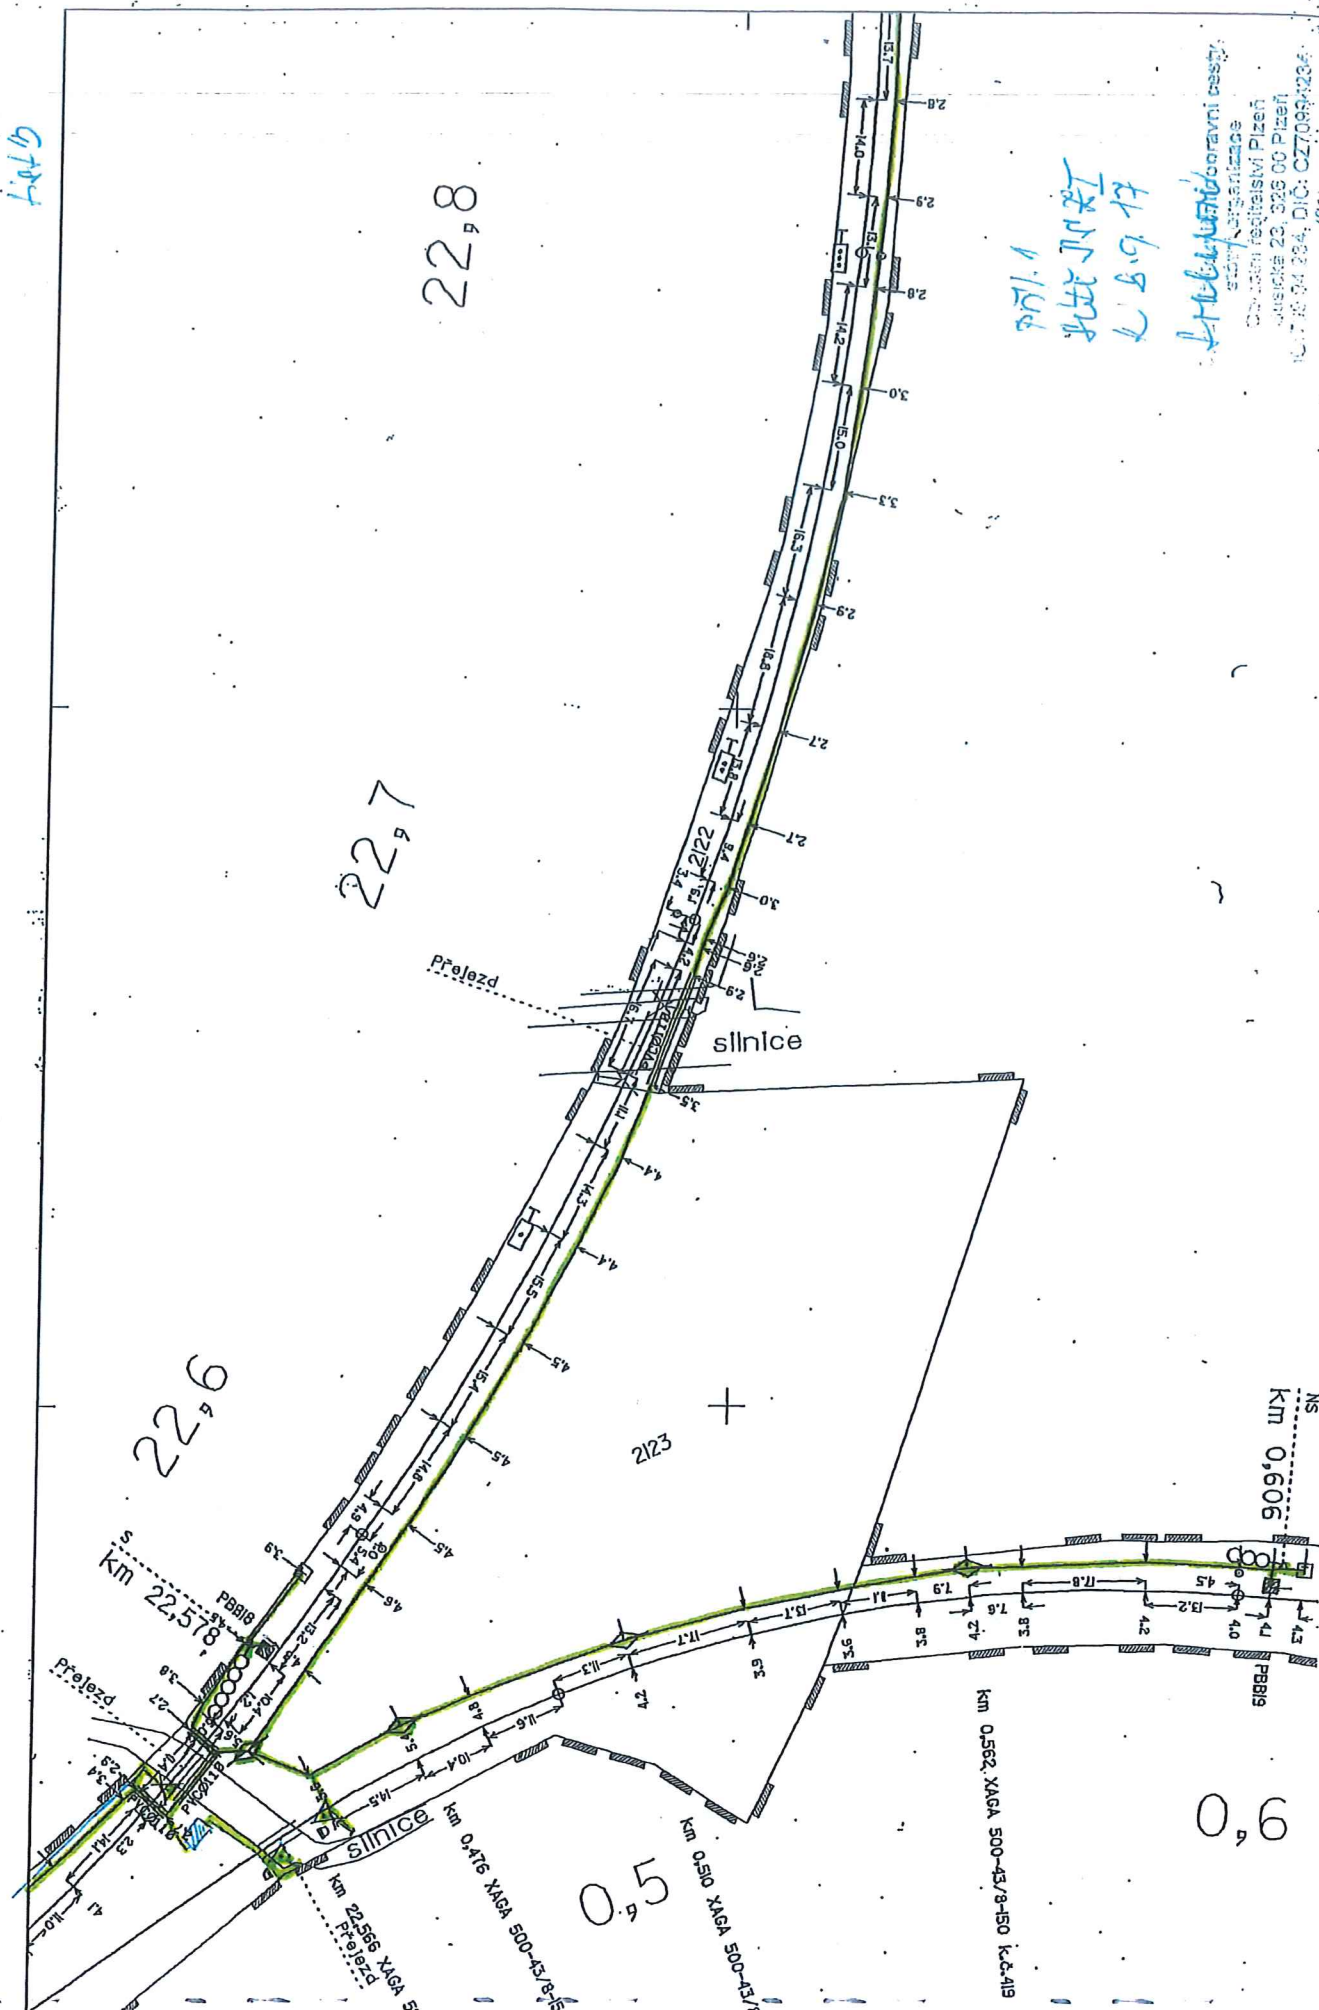

[illegible]

4445

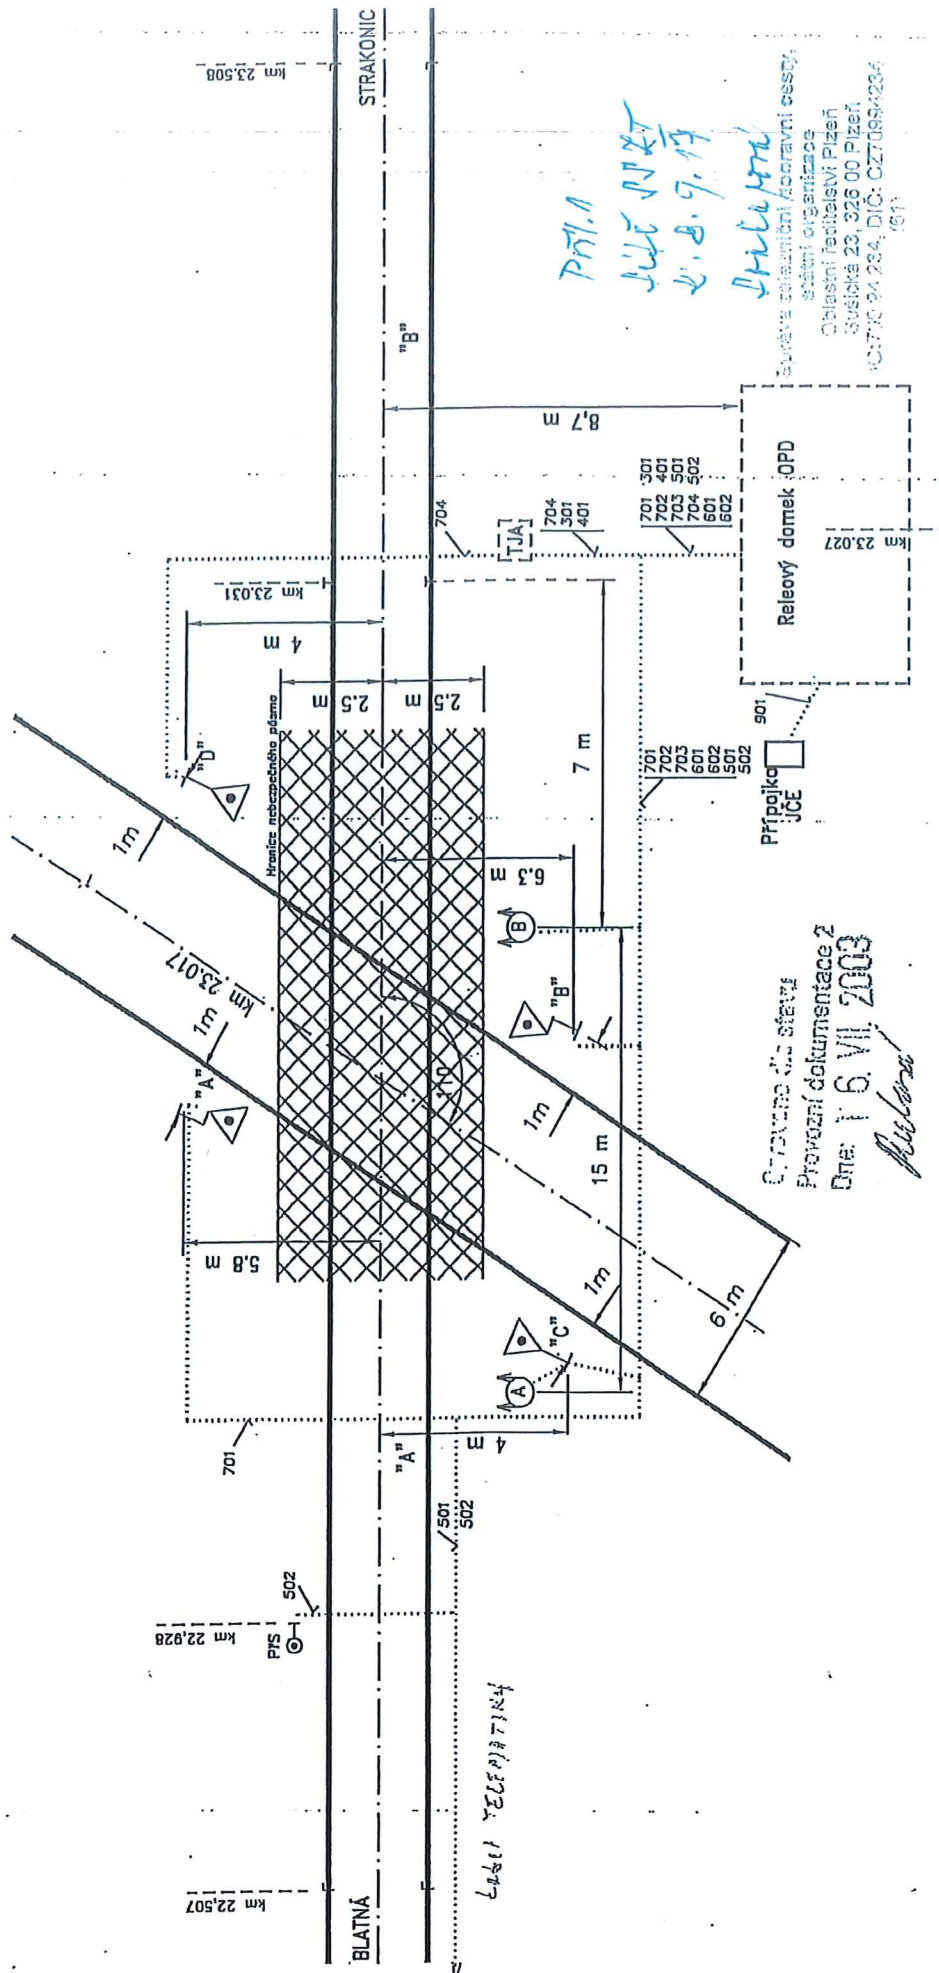

Číslo zedáky
Datum
Účel
Měřítka
Počet formátů
Číslo výřezu

PROVOZNÍ DOKUMENTACE

Zedp.projekt.	Vypracoval	Kreslil	Kontroloval
Inž.Hrnčířová	Brácha	Inž.Plechold	
Region:	Jihomoravský		
Investor:	České dráhy s.p.	SDC Strakonice	
Název stavby:	Železniční trať Strakonice - Březnice		
	GO přejezdového zabezpečovacího zařízení v km 23.017		
Název výřezu:	situace na přejezdu		

4445

12.7.2003

12/95

provoďer

1 x A3

0002


15446


+

+

23,1

23,2

23,050

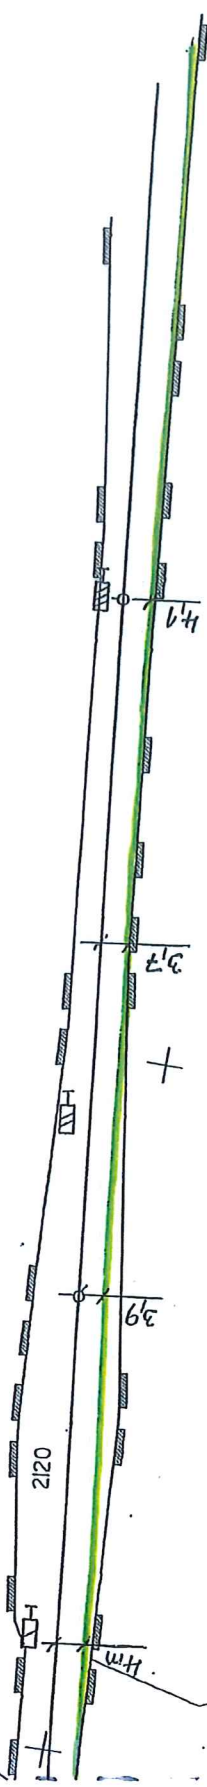


+

+

Pril. 1
Aut. JST
8.9.17

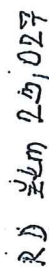
14.11.2017

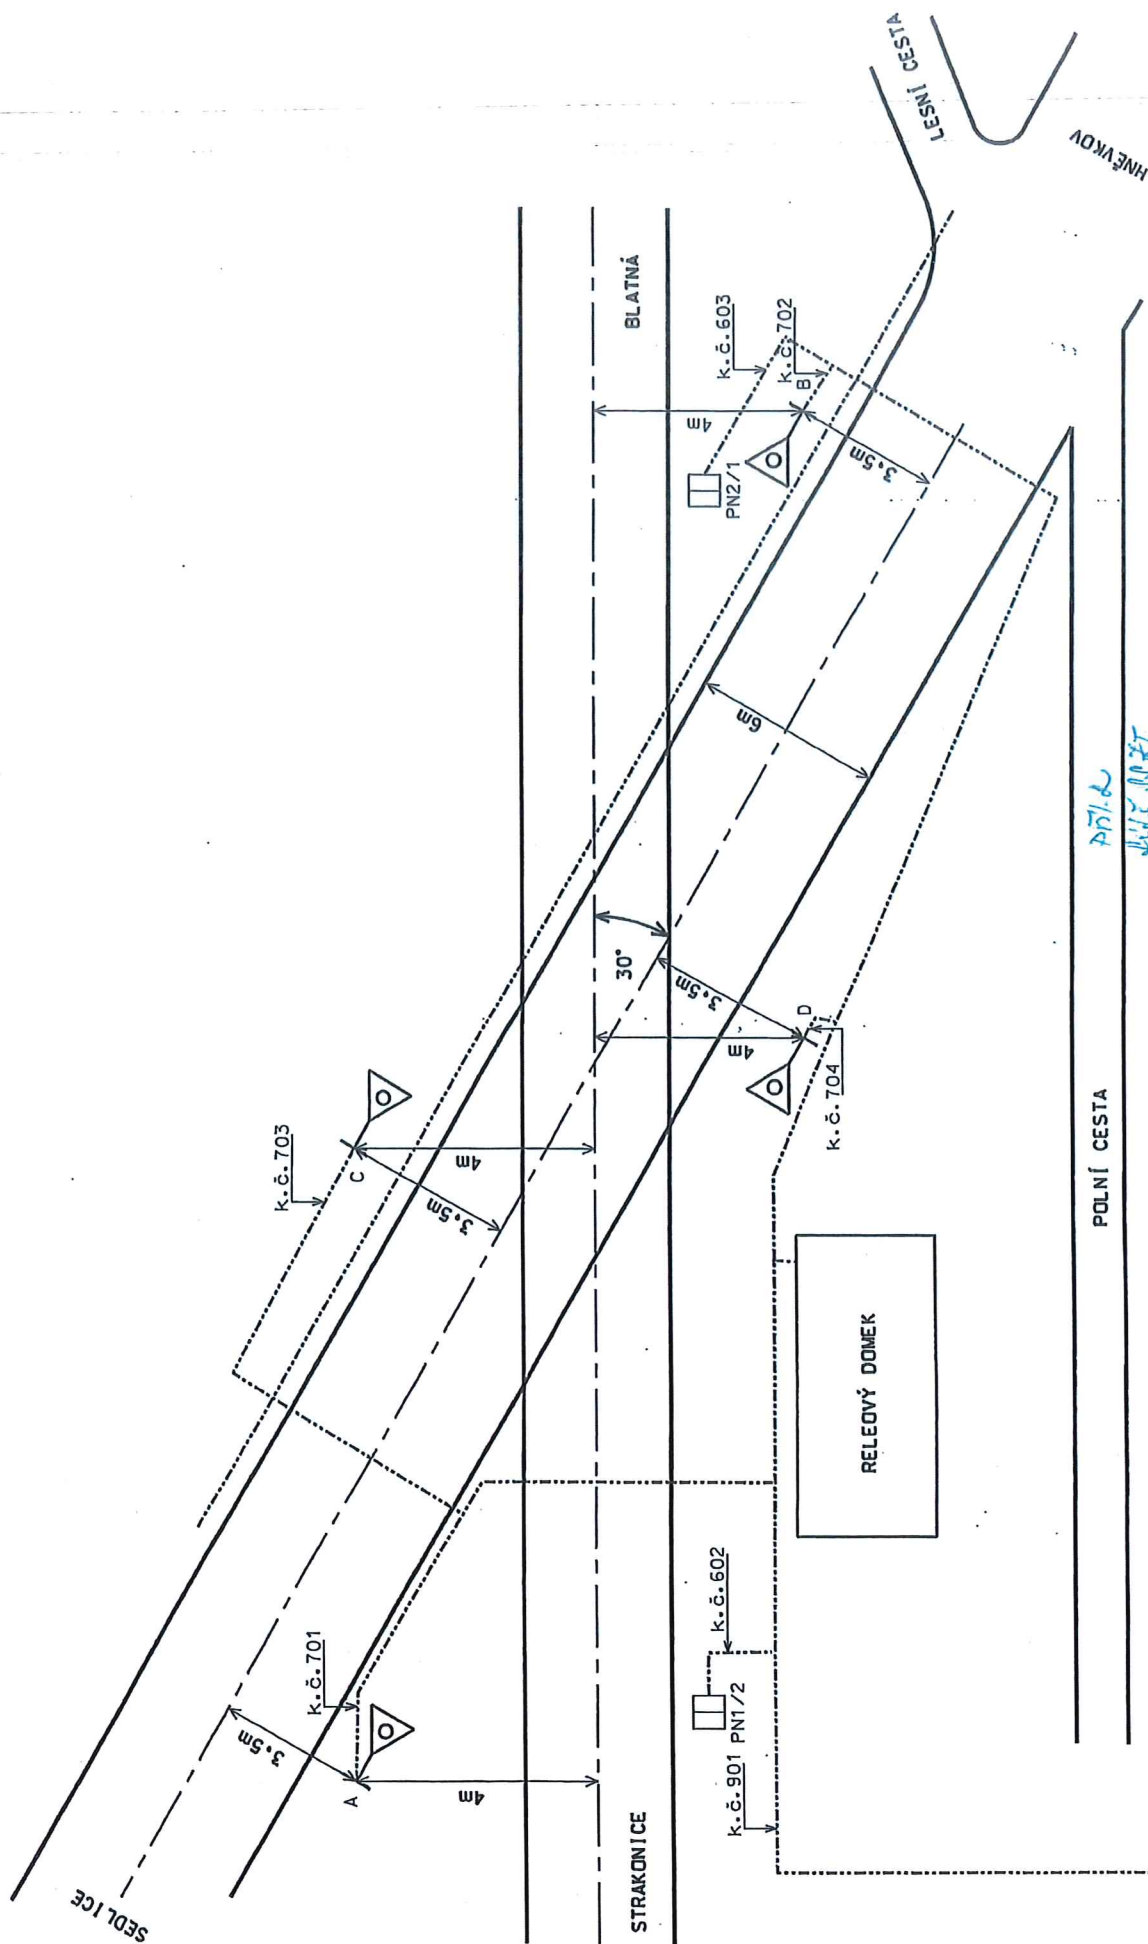

PRÍVODNÍ SLOUP
230 V

NĚMČICE PZS V KM 28.552


SITUACE PŘEJEZDU

0301.

PRÍLOHA
K.č. 701, 702
K.č. 703, 704
K.č. 901, 902

PROVOZNÍ DOKUMENTACE

12/4 3

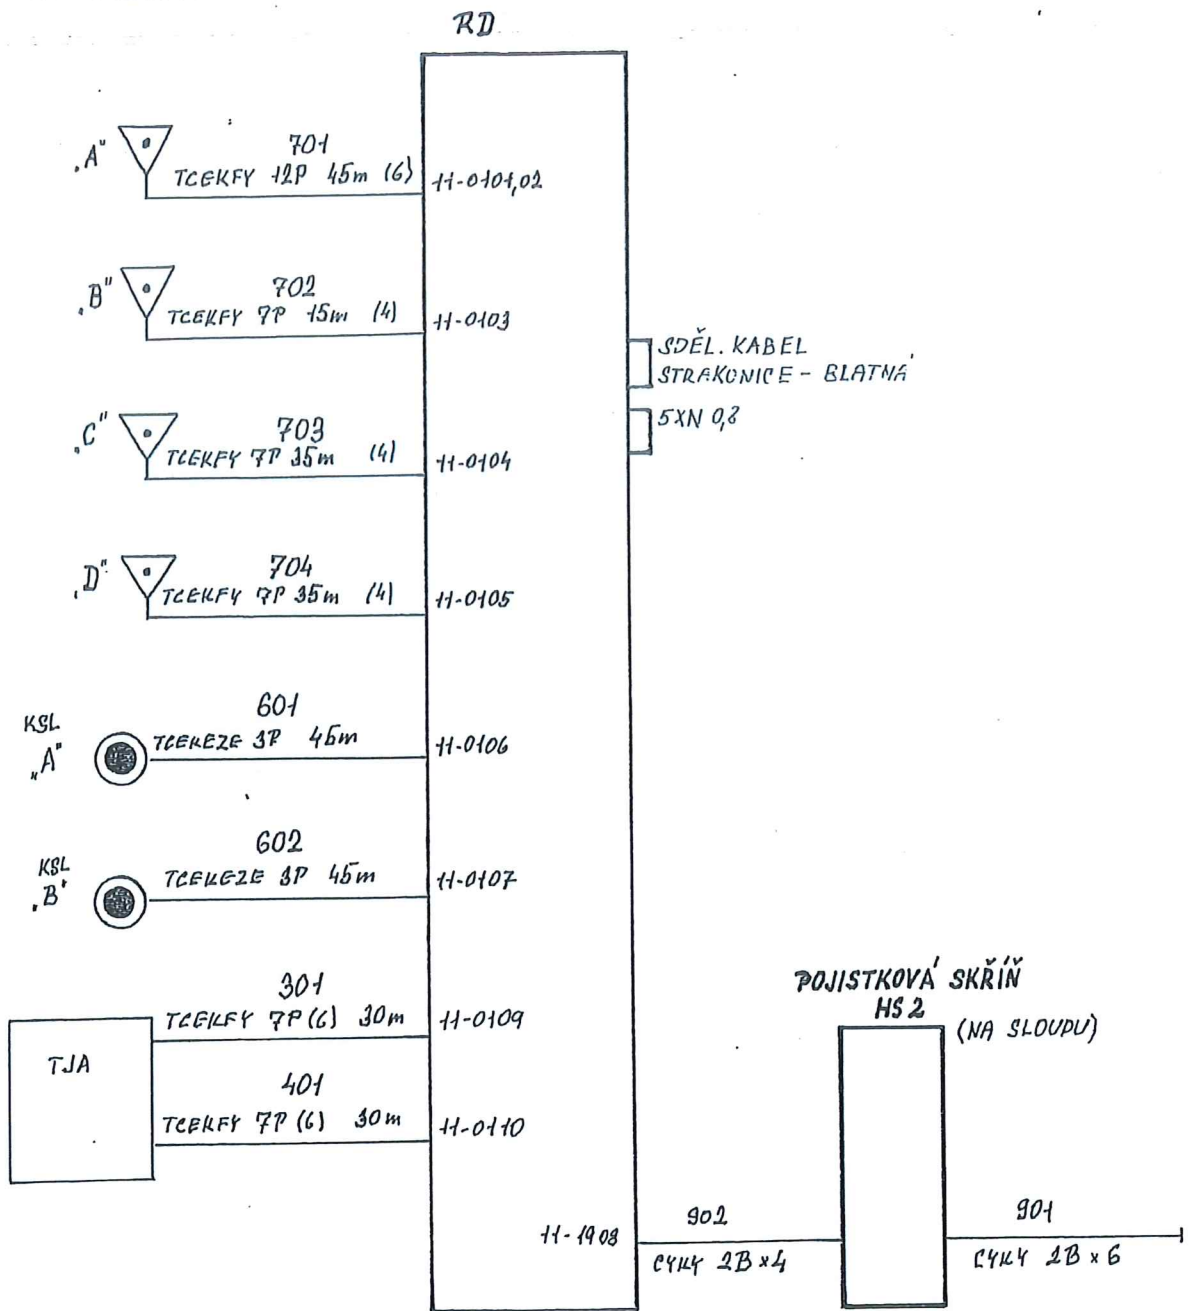

Pril. 2
 k úč. 11-1908
 2. 8. 9. 17
 Soukromé

Správa státní organizace
 Oblastní ředitelství Plzeň
 Šuňická 23, 326 00 Plzeň
 IČ: 706 94 234, DIČ: CZ70994234
 3011



ČD-Telematika

SŽDC, s.o.
Oblastní ředitelství Plzeň
Sušická 1168/23
326 00 Plzeň

Číslo jednací 1201713765
 Datum 4.9.2017
 Váš dopis zn. 068/2017-INV-SŽDC
 ze dne 28.08.2017

Vyřizuje Jiří Cipín
 telefon +420 972 544 417
 e-mail Jiri.Cipin@cdt.cz

Věc: Souhrnné stanovisko k existenci komunikačního vedení a zařízení ve správě ČD - Telematika a.s. .

Název stavby: Doplnění závor na přejezdech P1348,P1360,P1367 na trati Březnice-Strakonice.

Při realizaci výše uvedené stavby **DOJDE** ke styku se sítí elektronických komunikací, která je chráněna ochranným pásmem dle §102 zák. č. 127/2005 Sb., o elektronických komunikacích.

Toto vyjádření platí pouze pro dokumentaci ověřenou společností ČD - Telematika a.s. a pro rozsah prací na ní vyznačených.

Vyjádření je platné pouze pro zájmové území vyznačené žadatelem včetně důvodu stanoveného žadatelem.

Vyjádření pozbývá platnosti dne 4.9.2019

Dotčená zařízení:

SŽDC, s.o.-TÚDC:TK-traťový kabel, HDPE trubka.

Všeobecné podmínky ochrany:

Toto vyjádření neopravňuje žadatele provádět jakoukoliv činnost nebo ochranu na síti elektronických komunikací. Dotčenou síť elektronických komunikací je žadatel povinen nechat u ČD - Telematika a.s. vytyčit.

Vytyčení sítě elektronických komunikací bude provedeno na základě písemné objednávky zaslané nejméně 14 dnů před požadovaným termínem vytyčení. Na objednávce ve dvojím vyhotovení musí být uvedeno jednáčí číslo vyjádření a datum vydání vyjádření. V případě, že žadatelem je právnická osoba, musí být na objednávce uvedeno navíc IČO, DIČ a bankovní spojení objednatele.

Termín, způsob a formu vytyčení je nutné řešit individuálně s kontaktní osobou (kontakty na adrese www.cdt.cz/ vytyčení) po telefonické dohodě, a to nejlépe 7 dnů před požadovaným termínem vytyčení. Je-li vytyčení požadováno do tří dnů od data vaší žádosti na vytyčení, bude do celkové částky za vytyčení připočten expresní příplatek ve výši 30% z celkové částky.

Žadatel nese veškeré náklady na provedení vytyčení, a to včetně případných prací geodetické kanceláře, pokud to situace vyžaduje.

Po vytyčení je žadatel povinen předložit k odsouhlasení vystavovateli tohoto vyjádření další stupeň dokumentace, ve kterém budou zakresleny síť elektronických komunikací podle skutečnosti, popsány rozsah a způsob provedení činností a zajištění ochrany dotčené sítě elektronických komunikací. V případě, že projekční či realizační práce

www.cdt.cz

ČD - Telematika a.s. | akciová společnost | Korespondenční adresa: Pod Tábořem 369/8a | 190 00 Praha 9 | tel.: +420 972 225 555

Sídlo společnosti: Perneroва 2819/2a | 130 00 Praha 3 | IČ: 61459445 | DIČ: CZ61459445 | Vedená u Městského soudu v Praze, spisová značka B 8938

související se stavbou budou prováděny na pozemcích dráhy či v jejím ochranném pásmu anebo na síti elektronických komunikací v majetku SŽDC s.o., musí tyto práce provádět organizace, která má příslušné odborné oprávnění k práci na železničním telekomunikačním zařízení udělené SŽDC s.o. Případné rozpory nebo výjimky z jednotlivých ustanovení řeší SŽDC s.o., Technická ústředna dopravní cesty se sídlem Praha 9 - Libeň, Malletova 10/2363. Nedodržení těchto podmínek je hrubým porušením právní povinnosti podle zákona 127/2005 Sb., o elektronických komunikacích a zákona 266/1994 Sb., o drahách.

Specifické podmínky SŽDC, s.o. :

Stavební objekty a provozní soubory zpracované do stupně dokumentace pro územní řízení týkající se sítě elektronických komunikací v majetku SŽDC s.o. musí být v dalším stupni projektové dokumentace zpracovány v rozsahu daném vyhláškou č.146/2008Sb. a upřesněnou směrnicí SŽDC 11/2006.

Činnosti na majetku SŽDC s.o. uvedené již ve stupni dokumentace pro územní řízení musí být v souladu s technickými kvalitativními podmínkami staveb státních drah.

V případě prodeje, pronájmu drážního pozemku, objektu, je žadatel povinen požádat o vyjádření SŽDC s.o., Technickou ústřednu dopravní cesty se sídlem Praha 9 - Libeň, Malletova 10/2363. Přílohou podané žádosti musí být toto vyjádření, a to včetně všech příloh.

Další upřesňující podmínky:

Dotčené území viz.sit.v.č.1201713765; v OPD na trati Březnice - Strakonice žkm cca.22,100 - 23,600; žkm cca.27,700 - 29,400 a v žkm cca.32,400 - 33,900.

Nutné dodržení všeobecných podmínek pro činnosti na kabelech v majetku SŽDC,s.o.-TÚDC viz.příloha.

Vytýčení vedení - ČD-T,a.s. SKS p.Chrenka kontaktní tel.972544475, 602749522.


Počet příloh: 5


ČD - Telematika a.s.
Pernerova 2819/2a
130 00 Praha 3


www.cdt.cz


ČD - Telematika a.s. | akciová společnost | Korespondenční adresa: Pod Táborem 369/8a | 190 00 Praha 9 | tel.: +420 972 225 555

Sídlo společnosti: Pernerova 2819/2a | 130 00 Praha 3 | IČ: 61459445 | DIČ: CZ61459445 | Vedená u Městského soudu v Praze, spisová značka B 8938

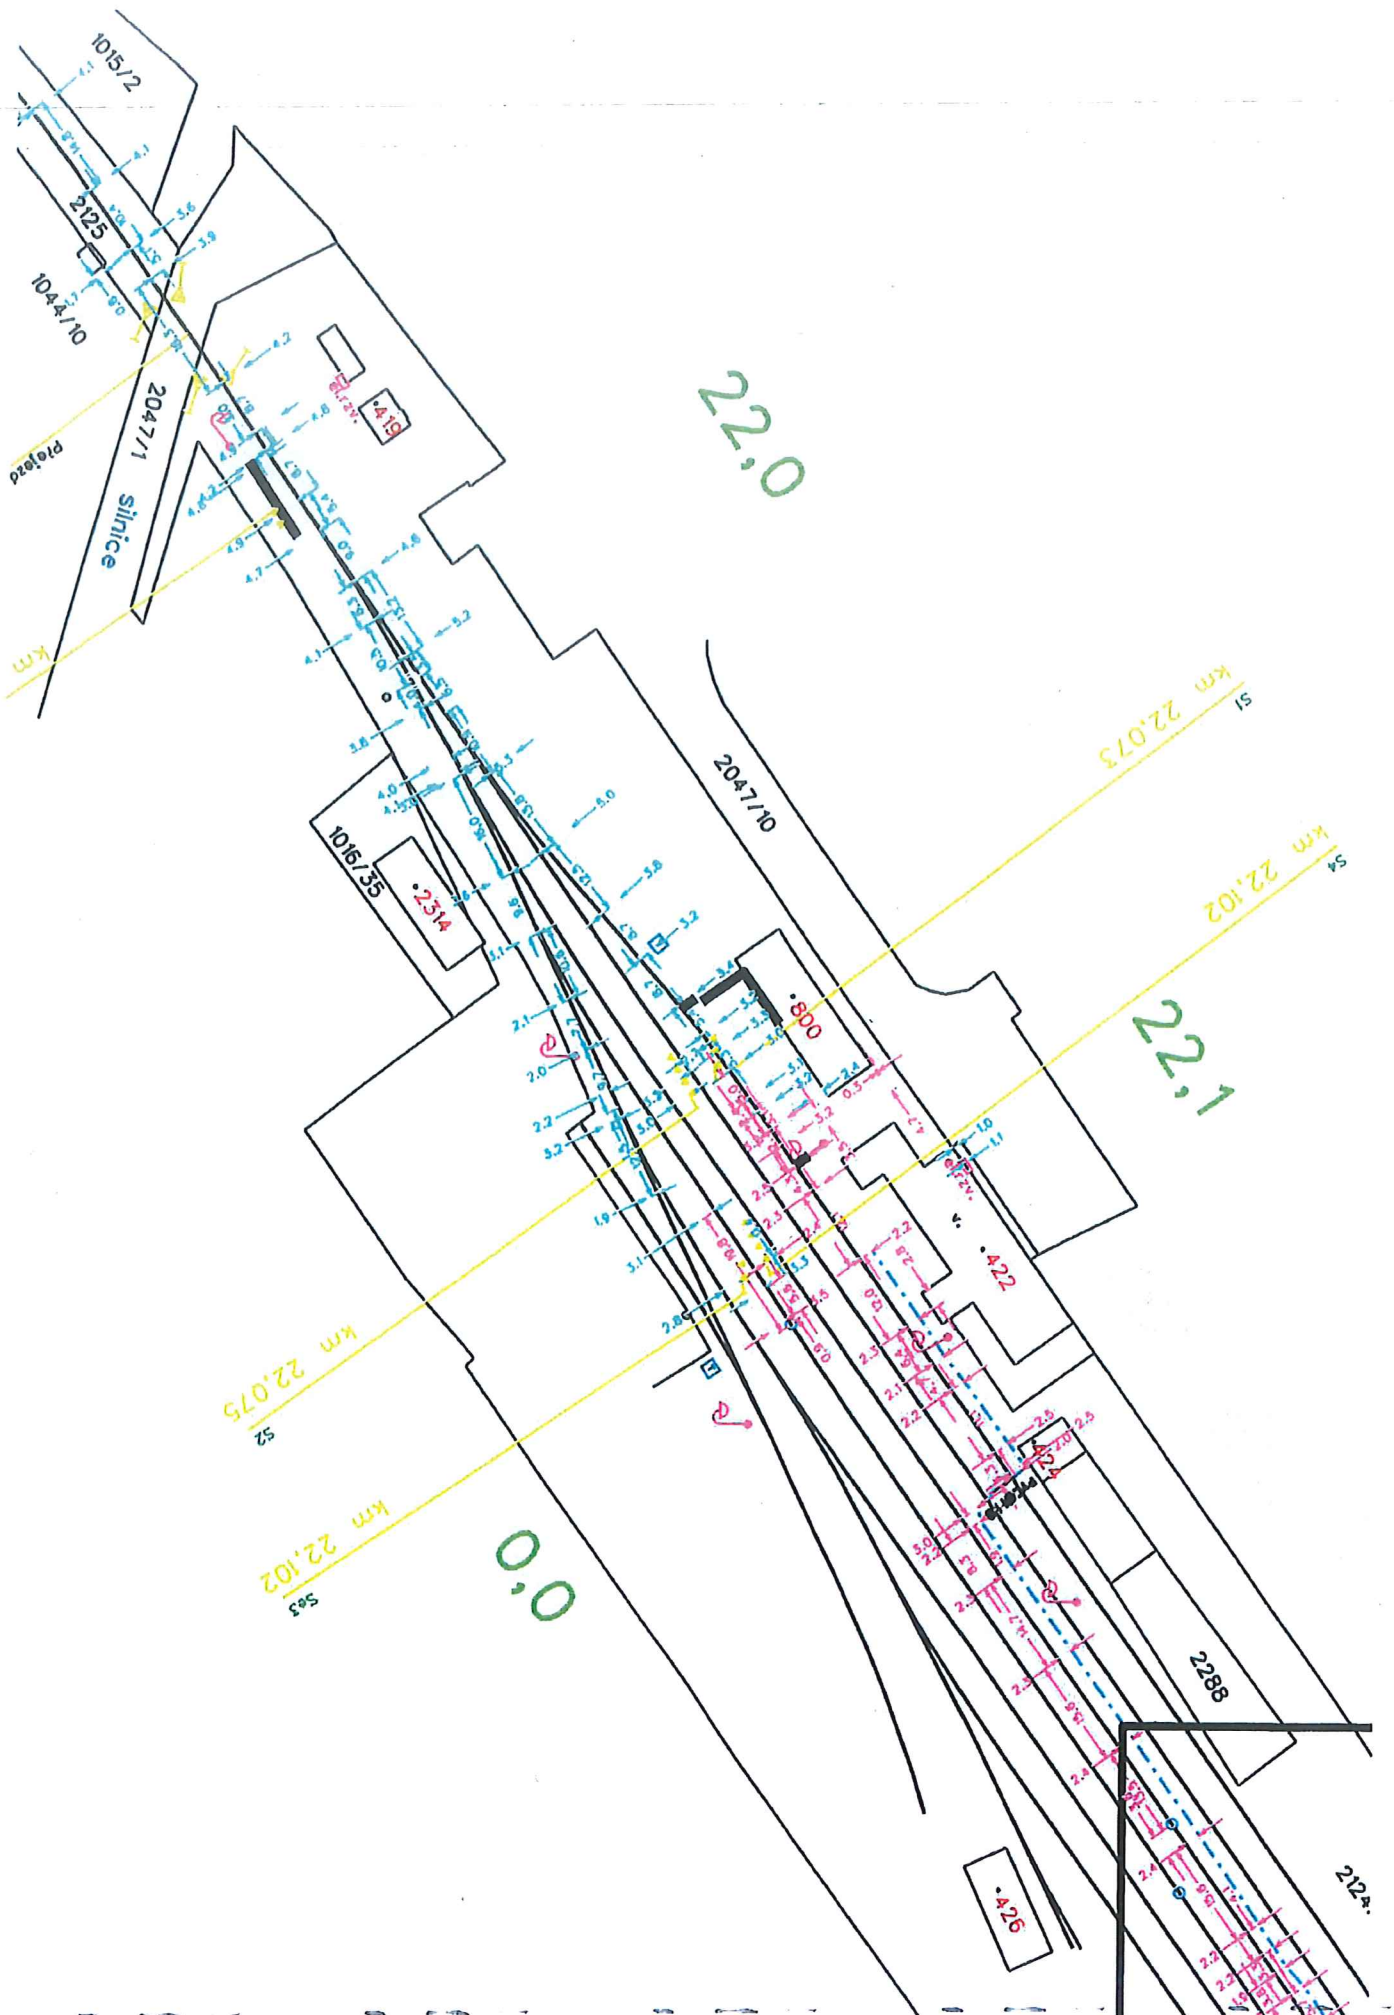

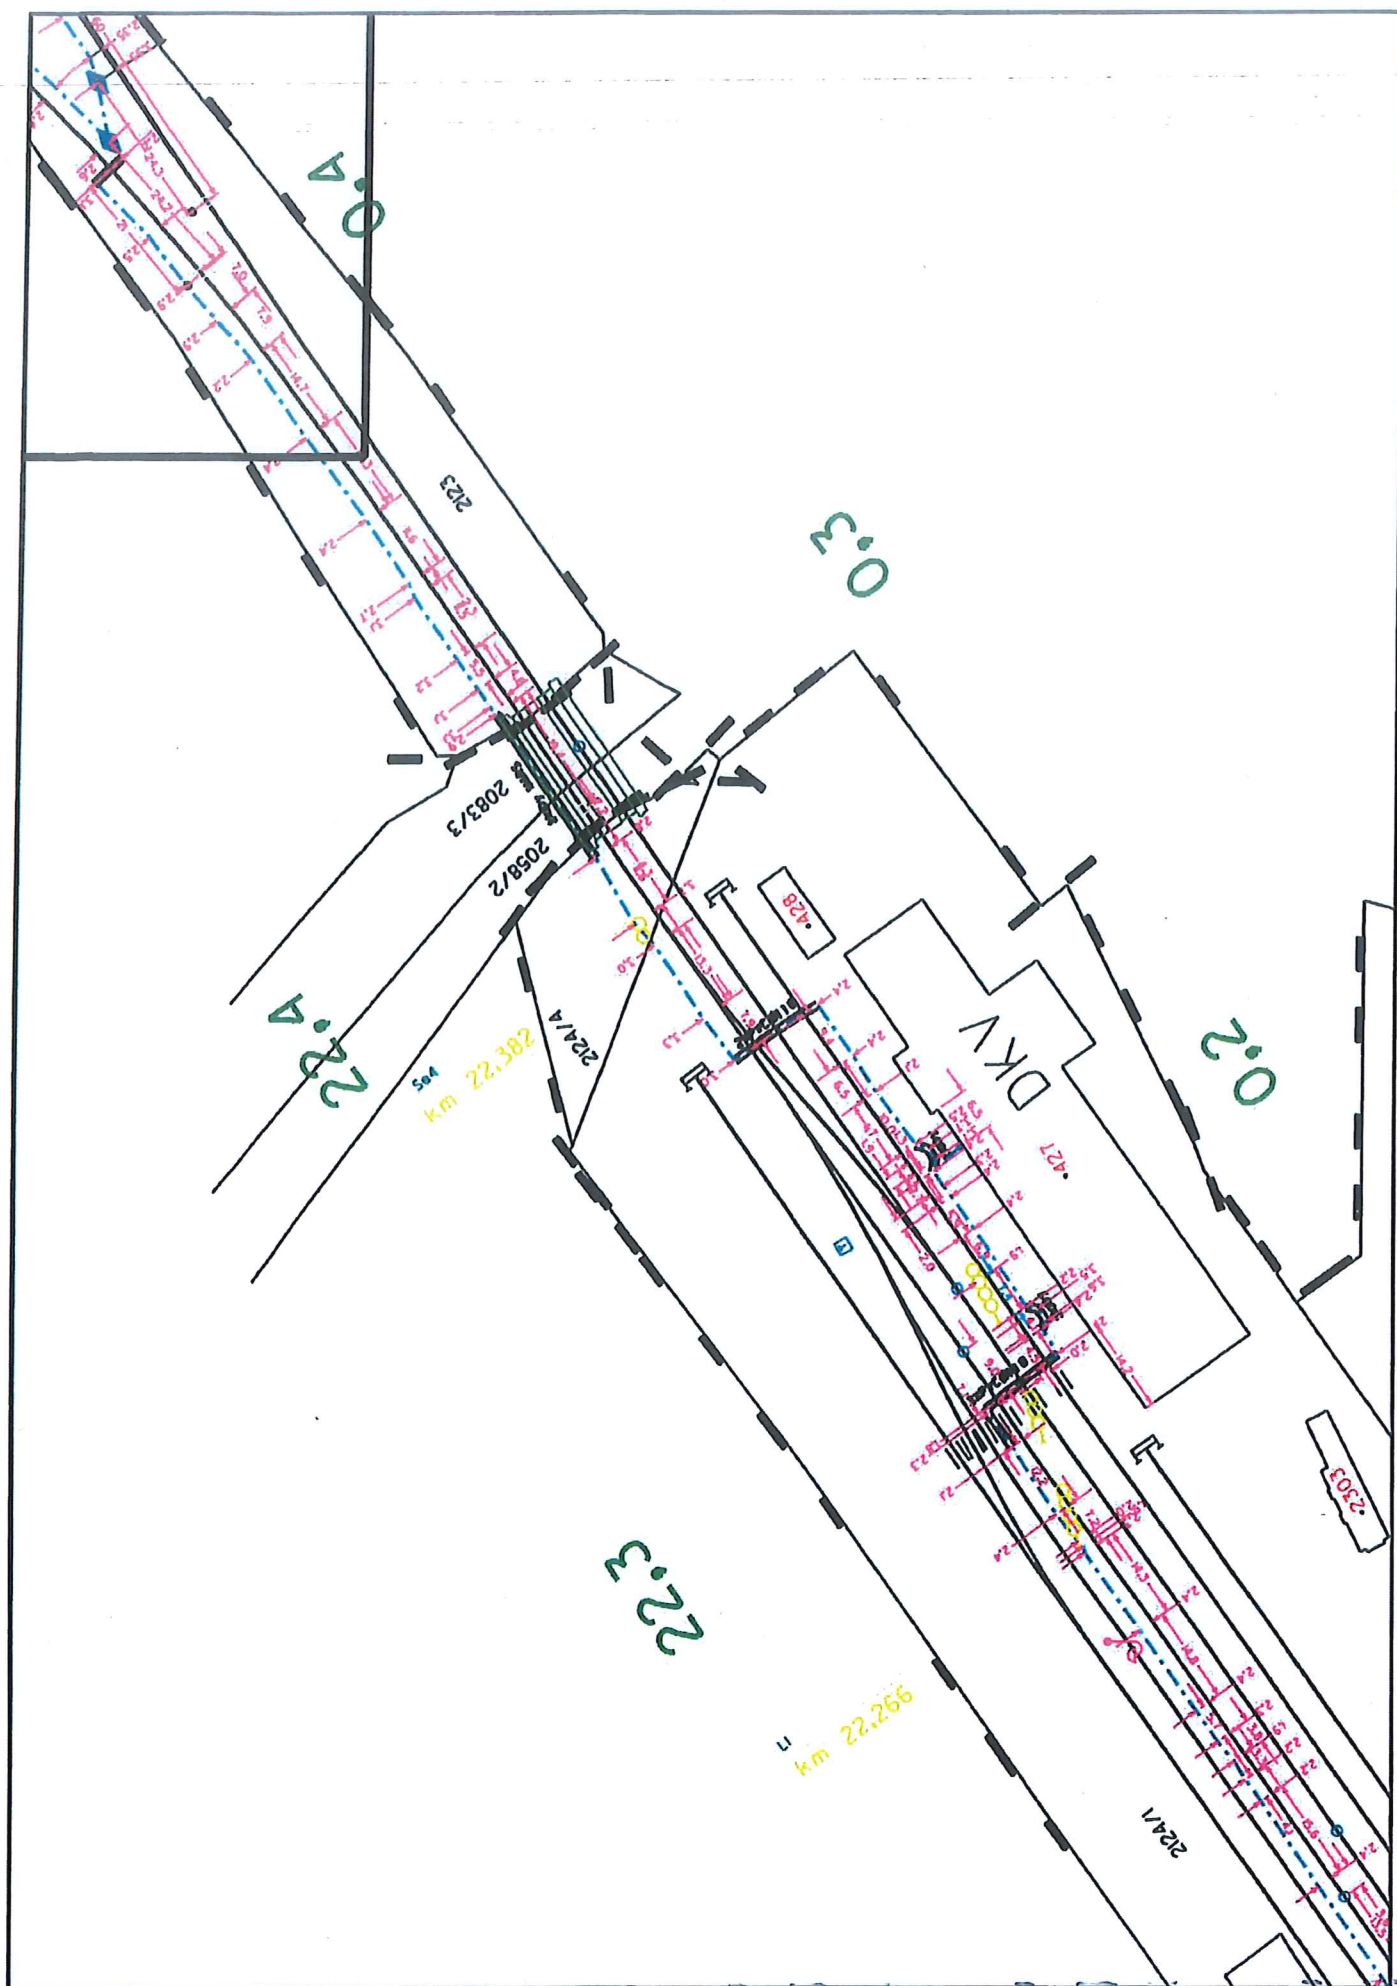

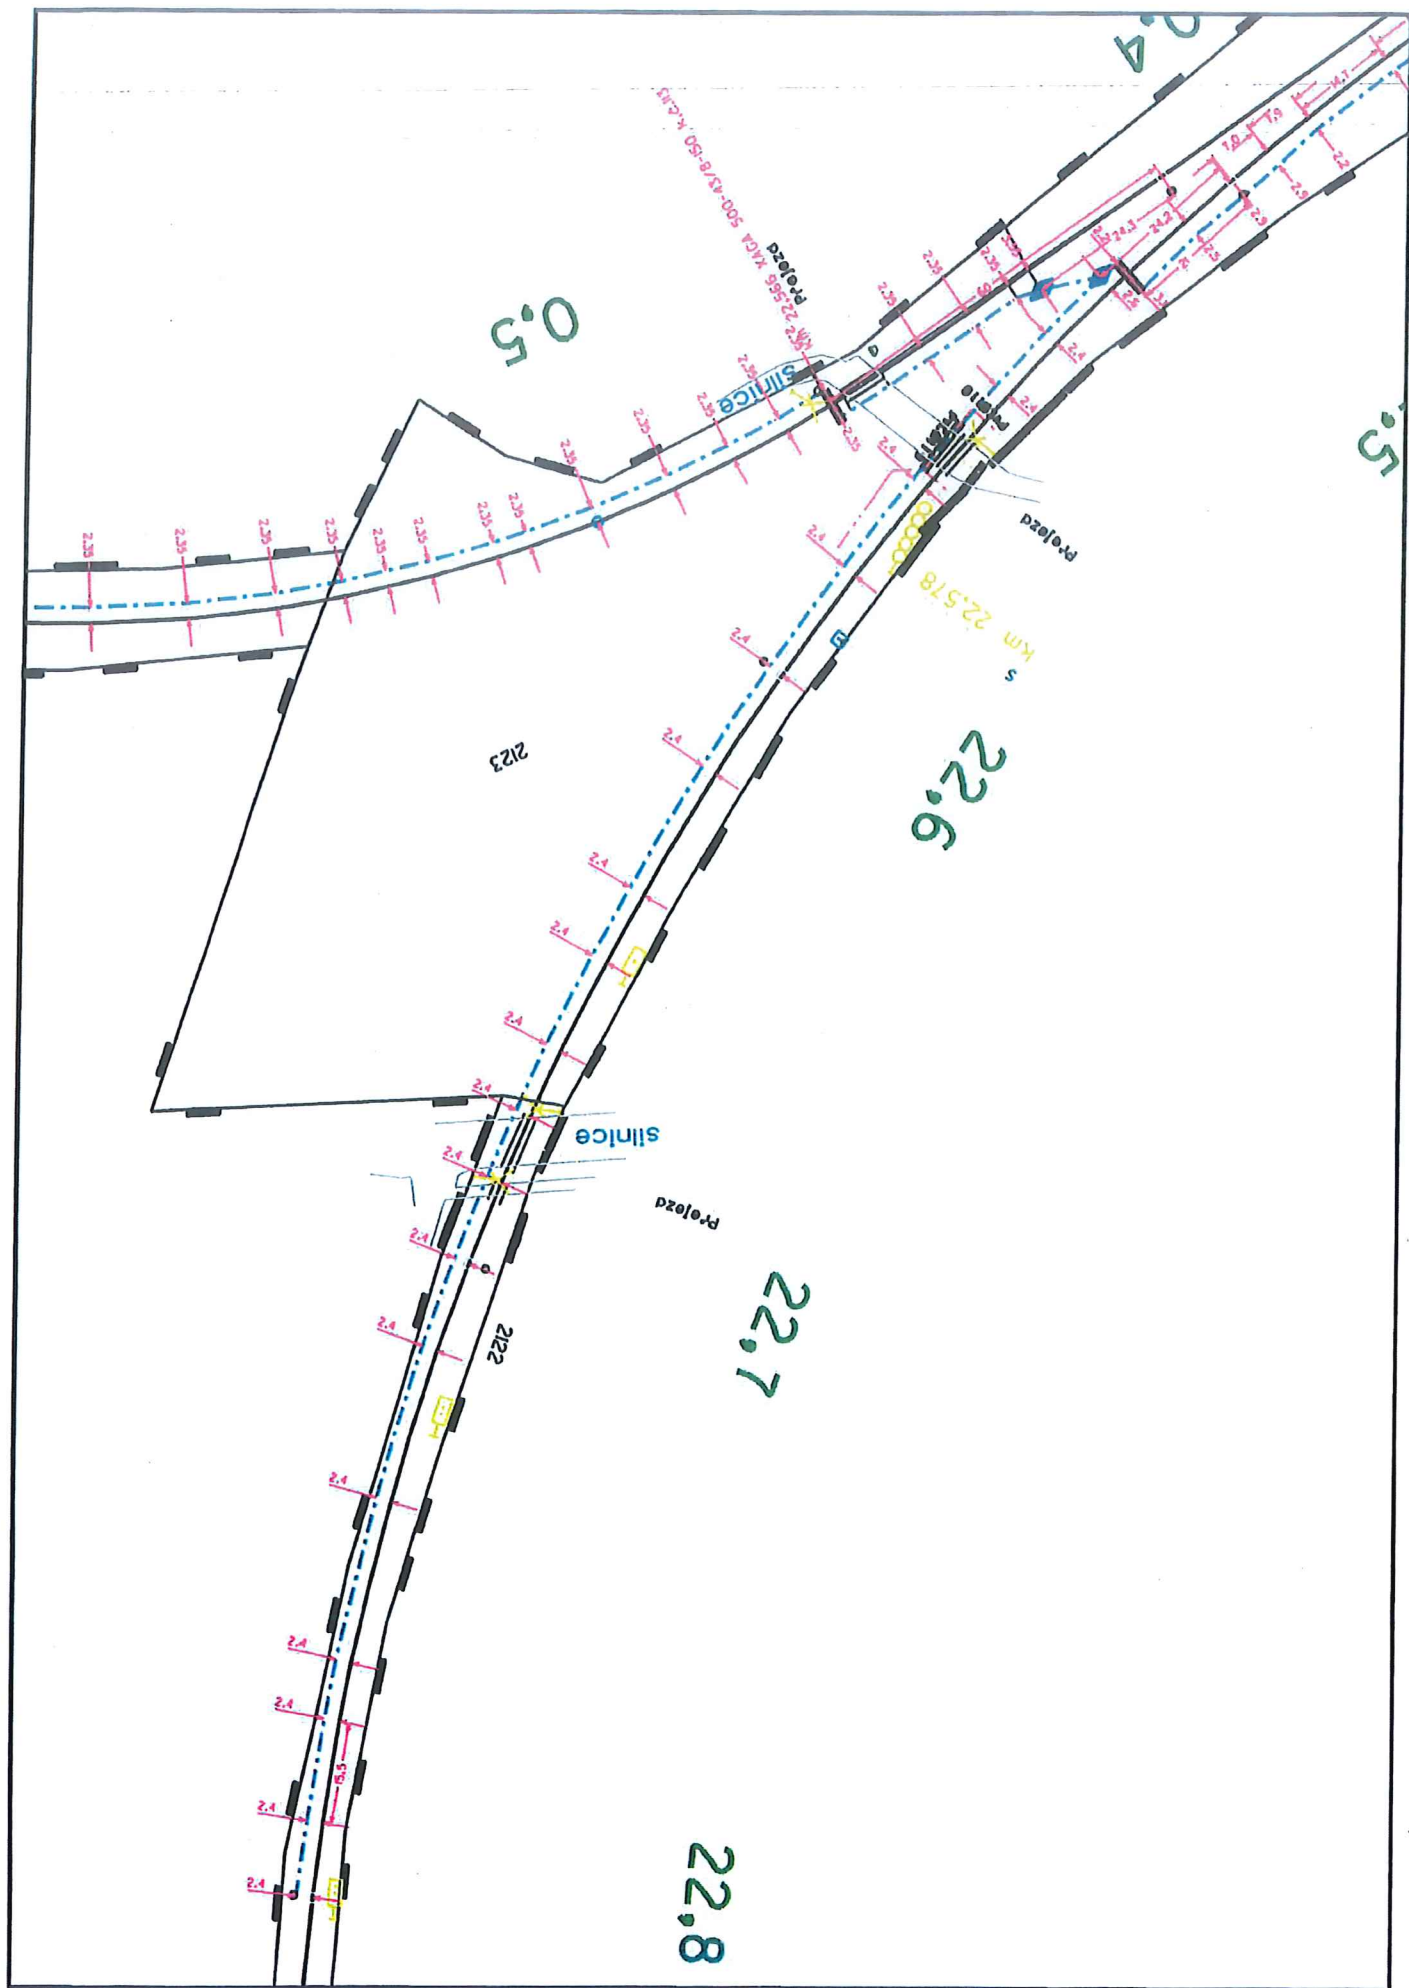

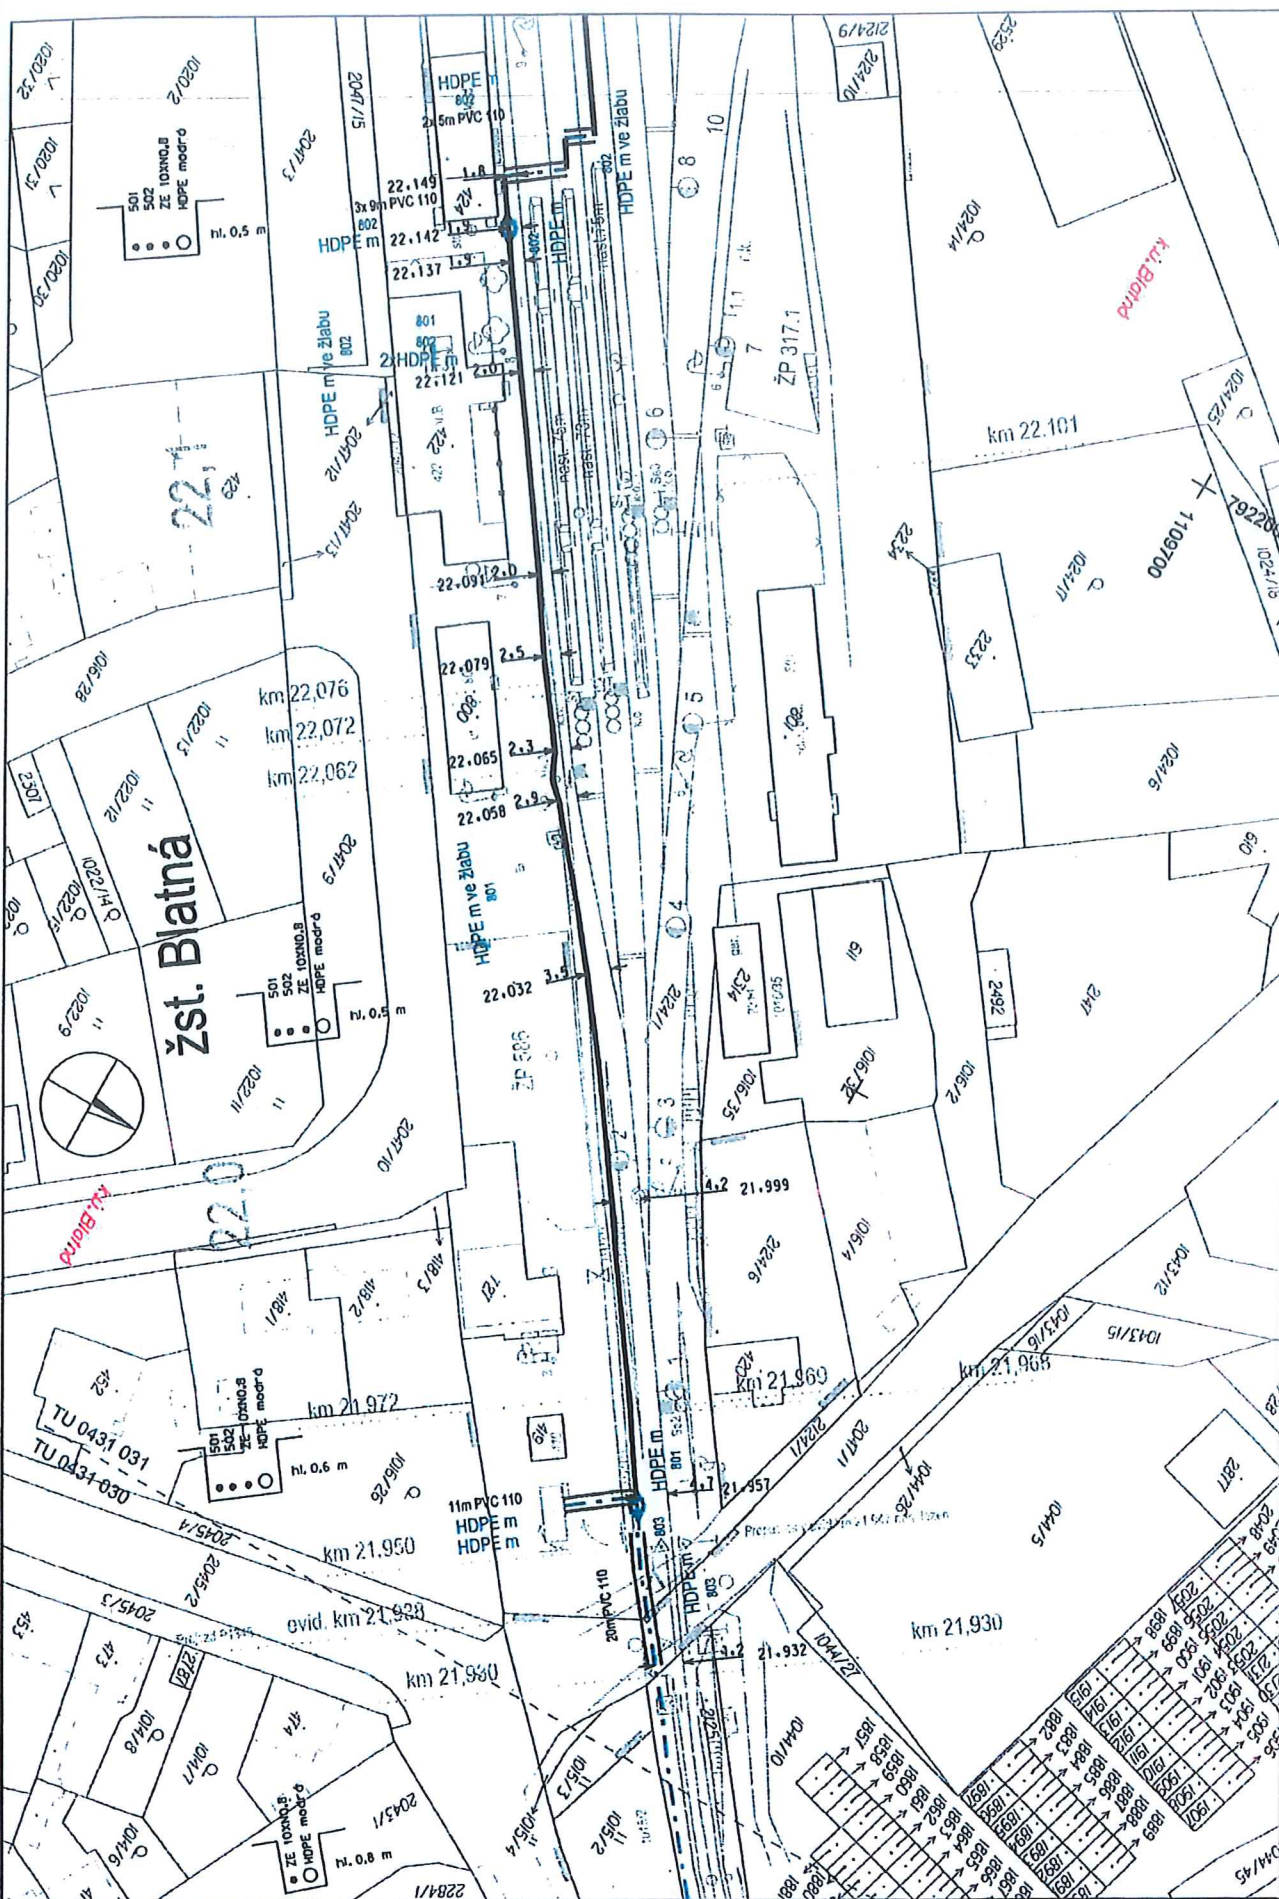

TÚ 0431 BŘEZNICE – STRAKONICE

ZVÝŠENÍ BEZPEČNOSTI NA ŽELEZNIČNÍCH PŘEJEZDECH V ÚSEKU BŘEZNICE - STRAKONICE


PS 033 Závislostní kabel Mačkov – Blatná

Mřížka
1:1000

Číslo map. listu


91



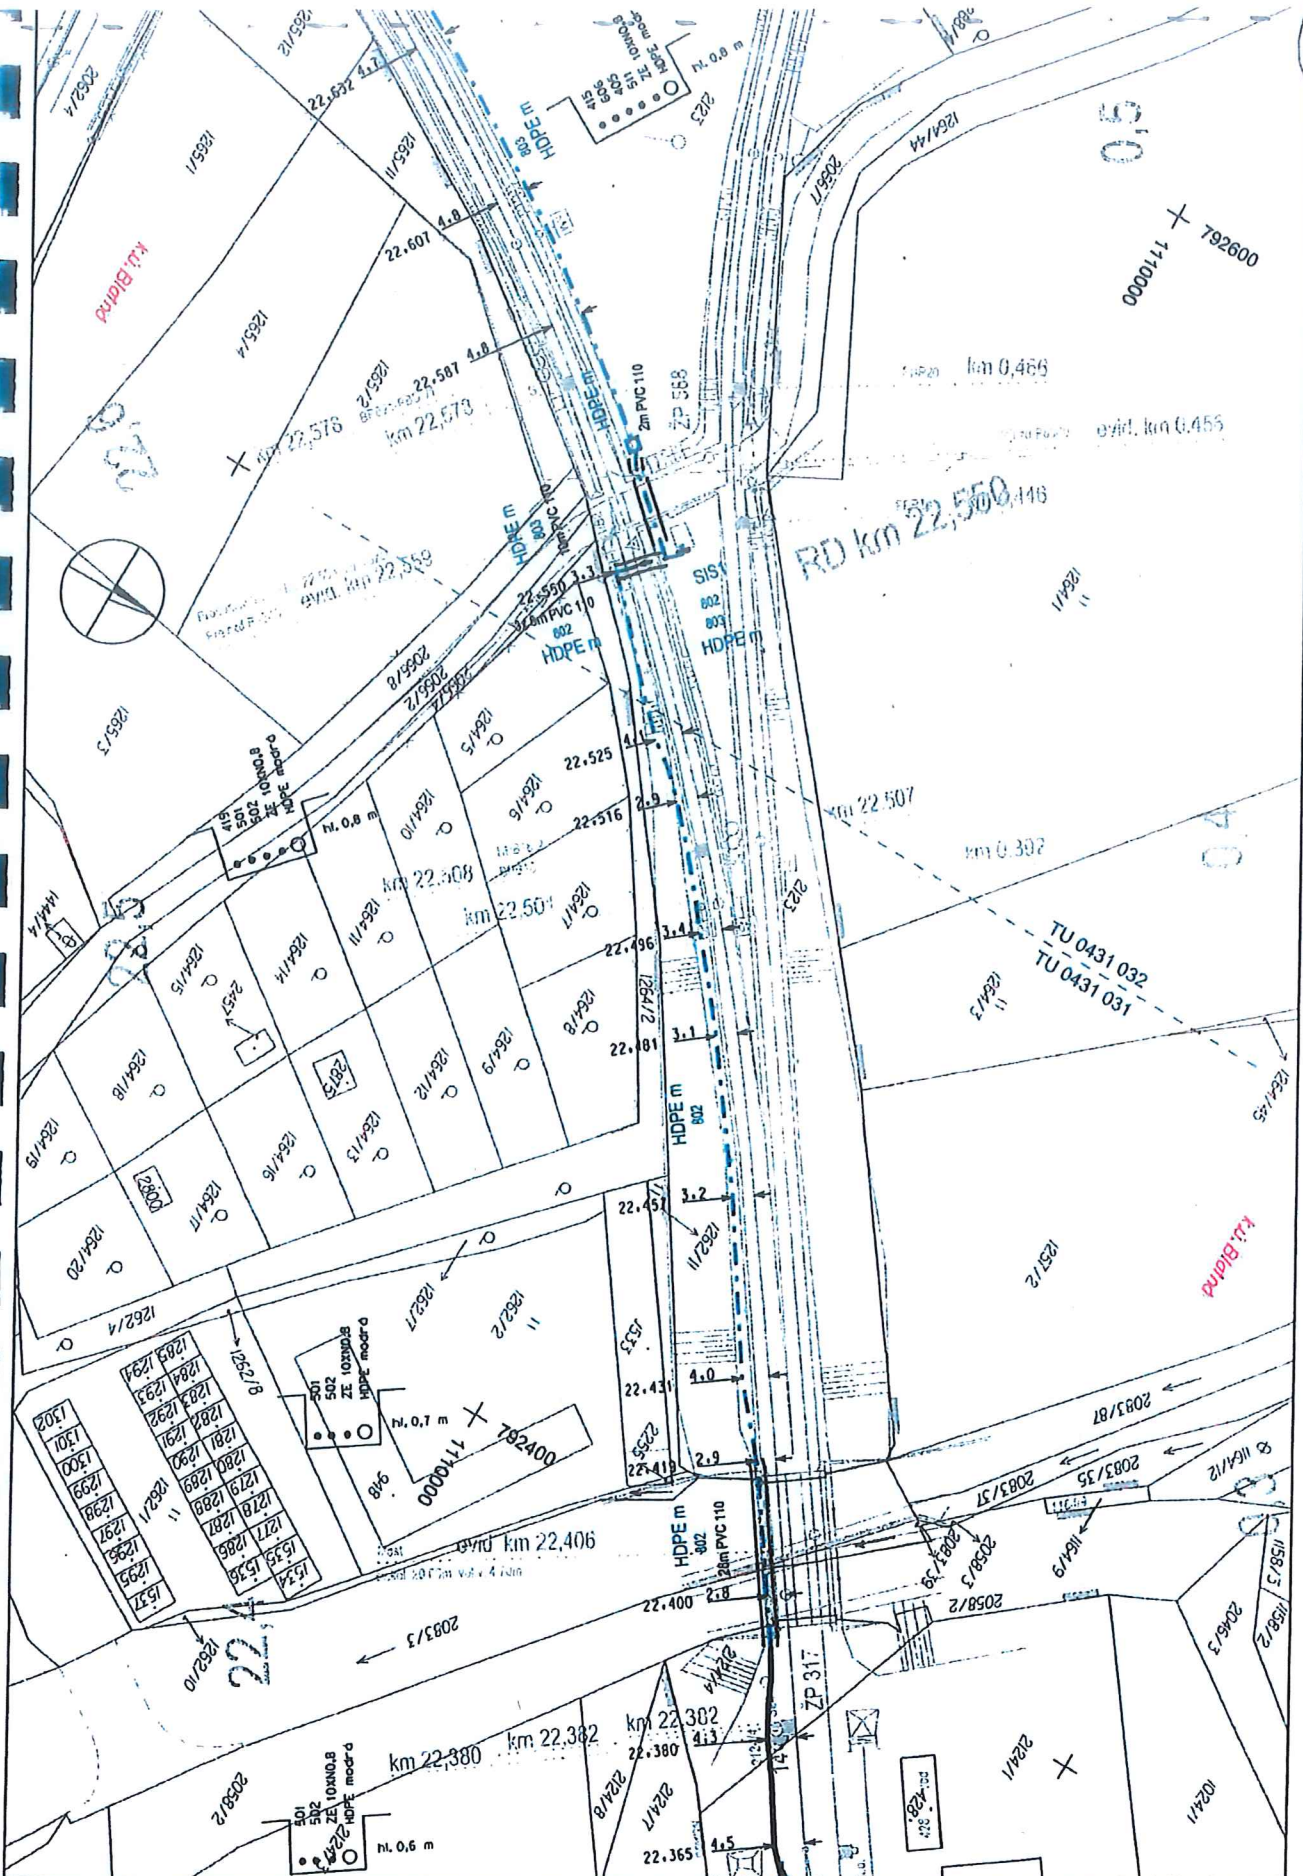


TÚ 0431 BŘEZNICE – STRAKONICE
 ZVÝŠENÍ BEZPEČNOSTI NA ŽELEZNIČNÍCH PŘEJEZDECH V ÚSEKU BŘEZNICE - STRAKONICE
 PS 033 Závislostní kabel Mačkov – Blatná

Měřítko
 1:1000
 Číslo map. listu
 93

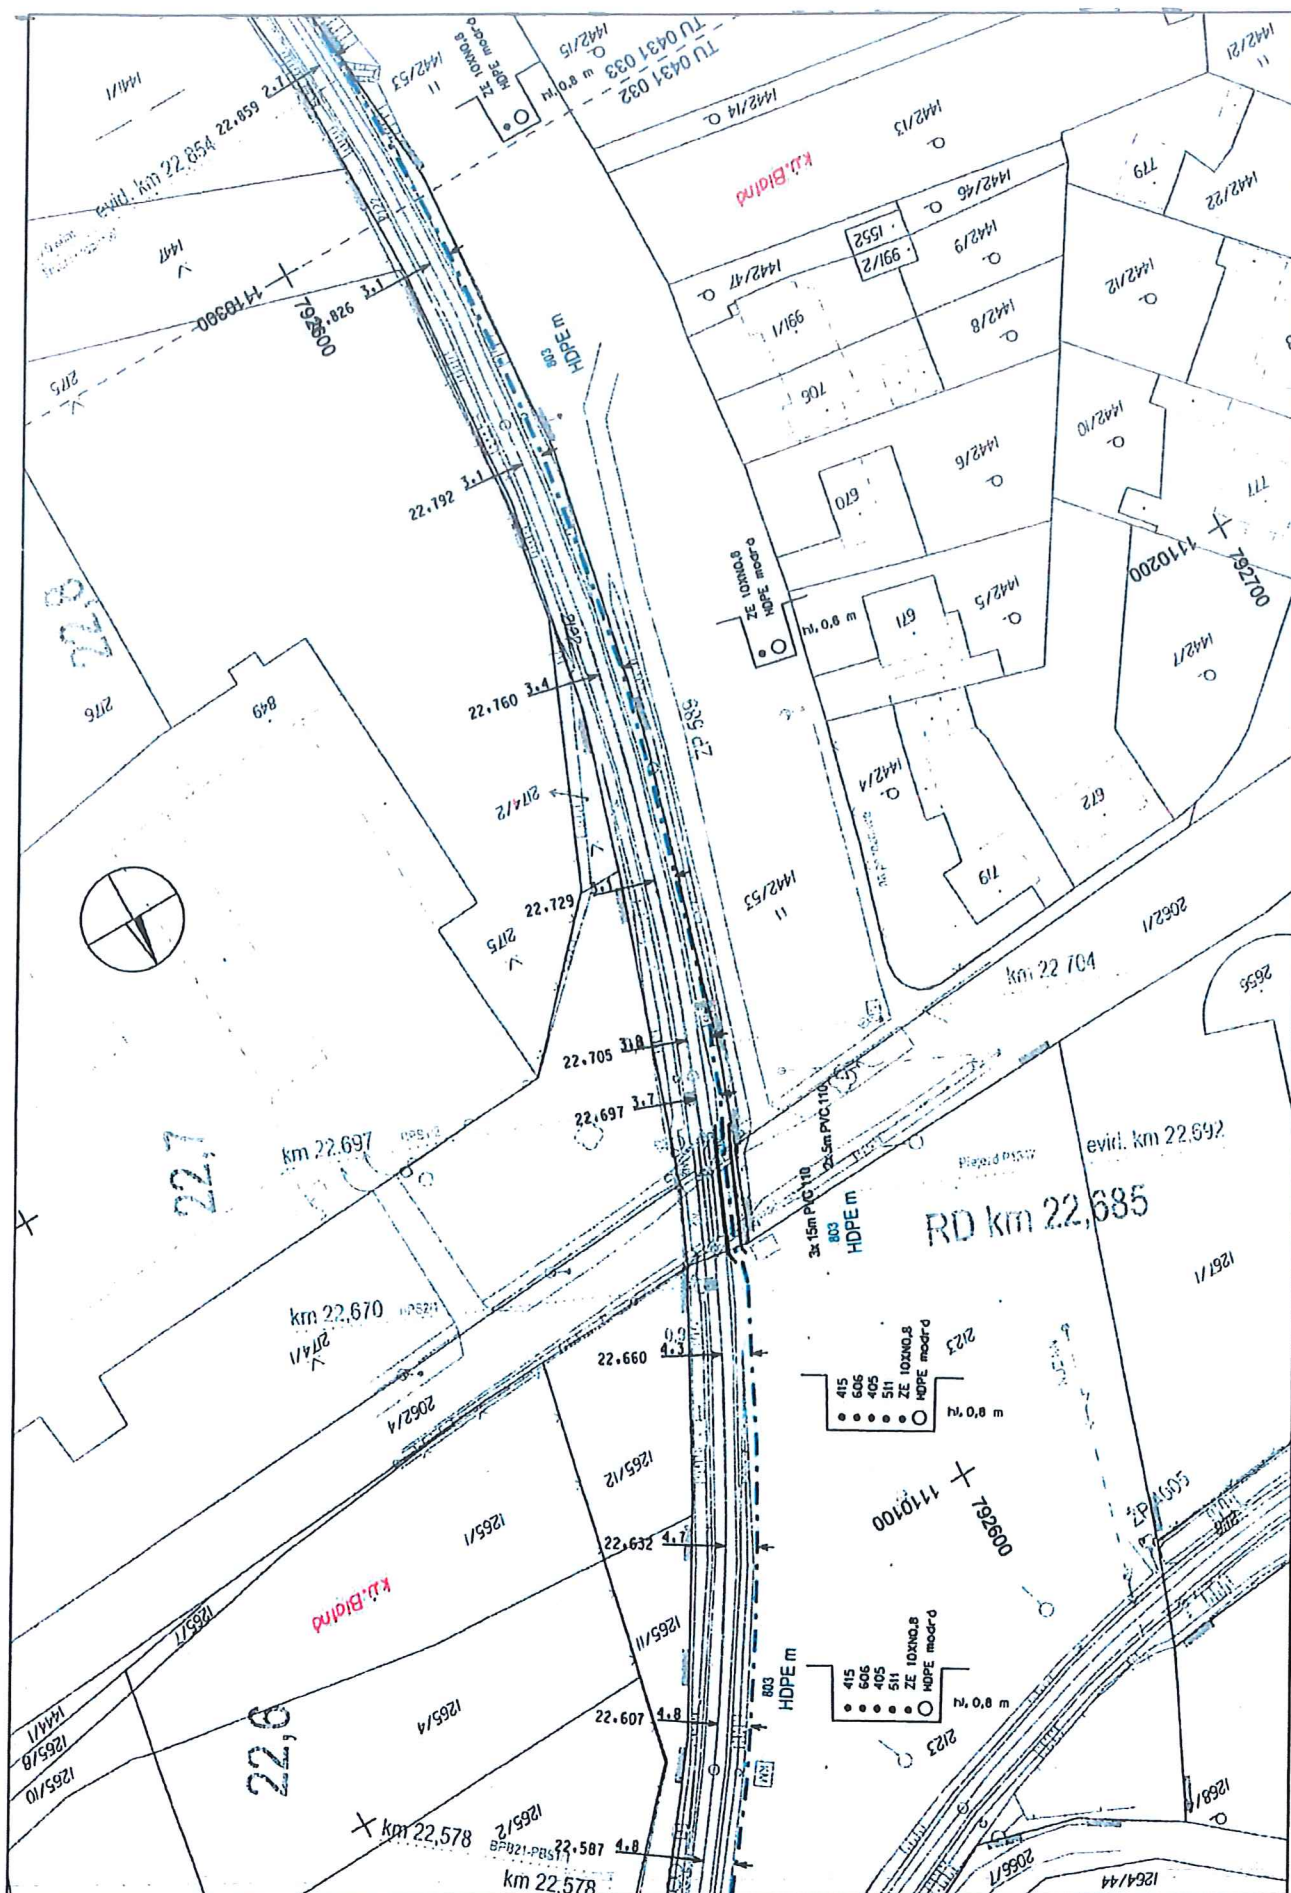


TÚ 0431 BŘEZNICE – STRAKONICE
 ZVÝŠENÍ BEZPEČNOSTI NA ŽELEZNIČNÍCH PŘEJEZDECH V ÚSEKU BŘEZNICE - STRAKONICE
 PS 033 Závislostní kabel Mačkov – Blatná


Měřítko
 1:1000
 Číslo map. listu
 94

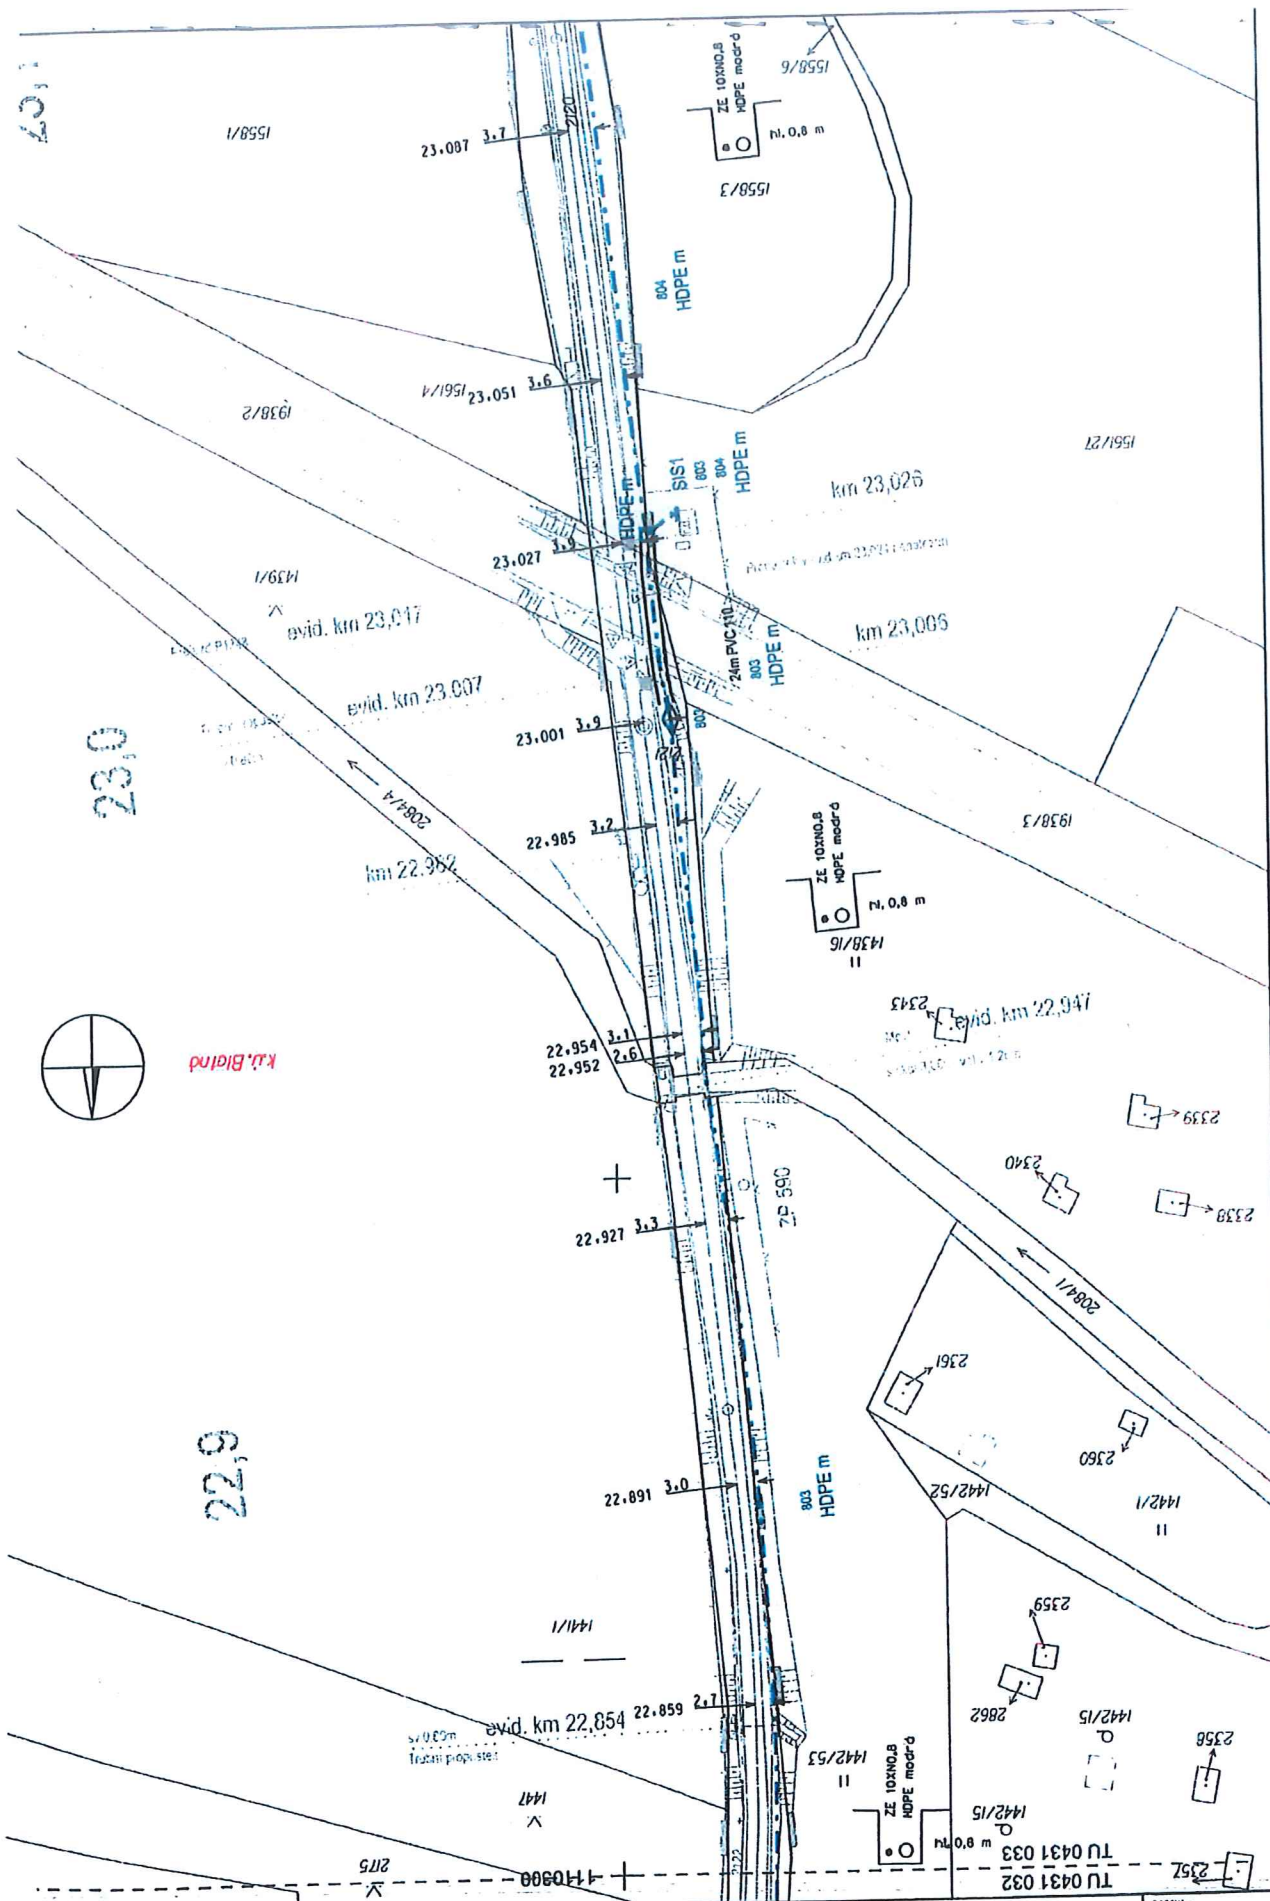

TU 0431 BŘEZNICE - STRAKONICE
 ZVÝŠENÍ BEZPEČNOSTI NA ŽELEZNIČNÍCH PŘEJEZDECH V ÚSEKU BŘEZNICE - STRAKONICE
 PS 033 Závislostní kabel Mačkov - Blatná

Měřítko
 1:1000
 Číslo map. listu
 95

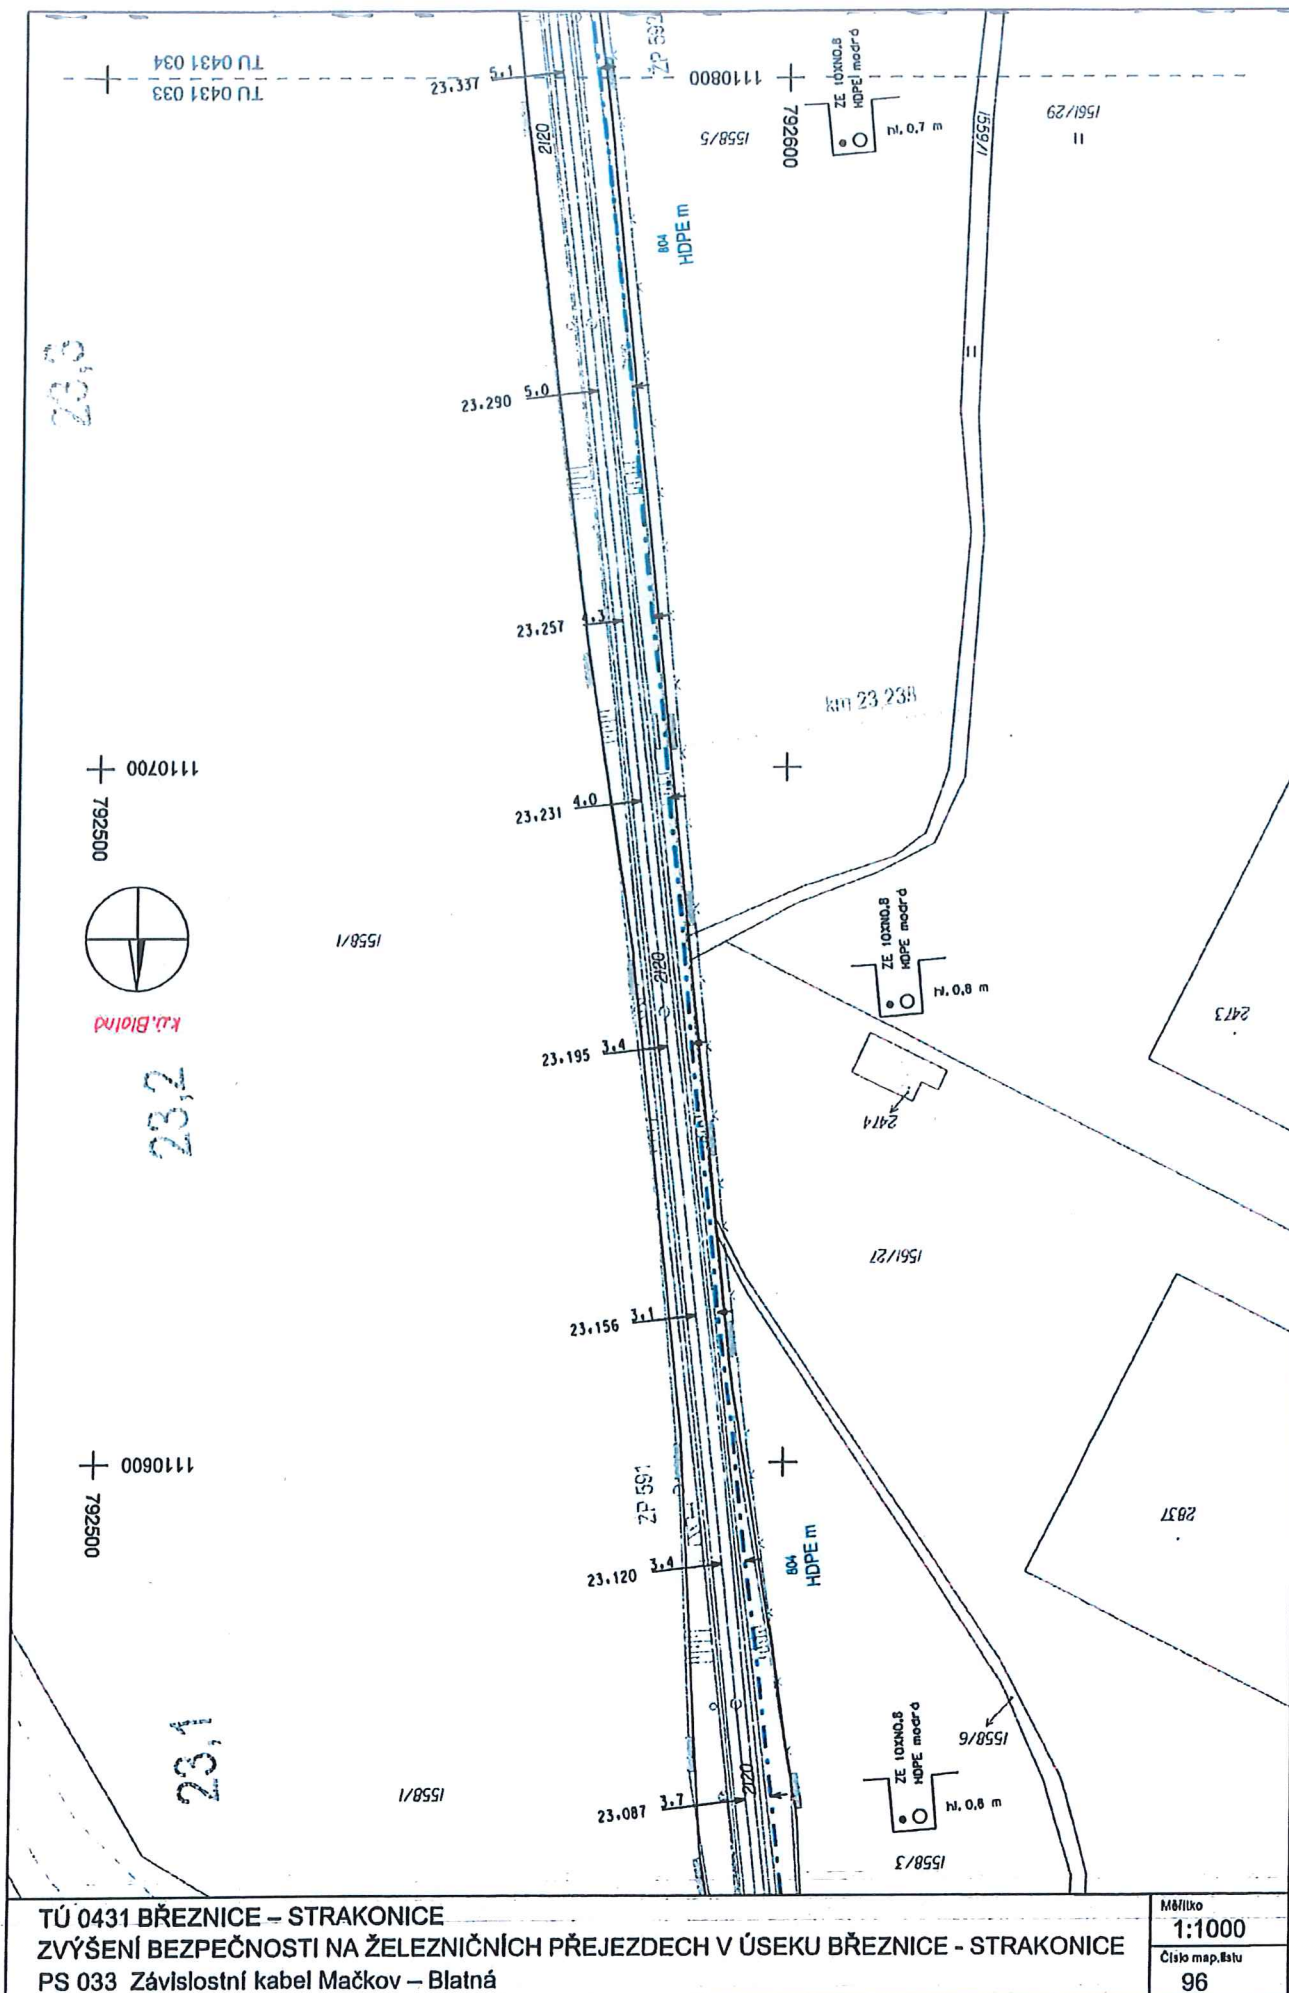

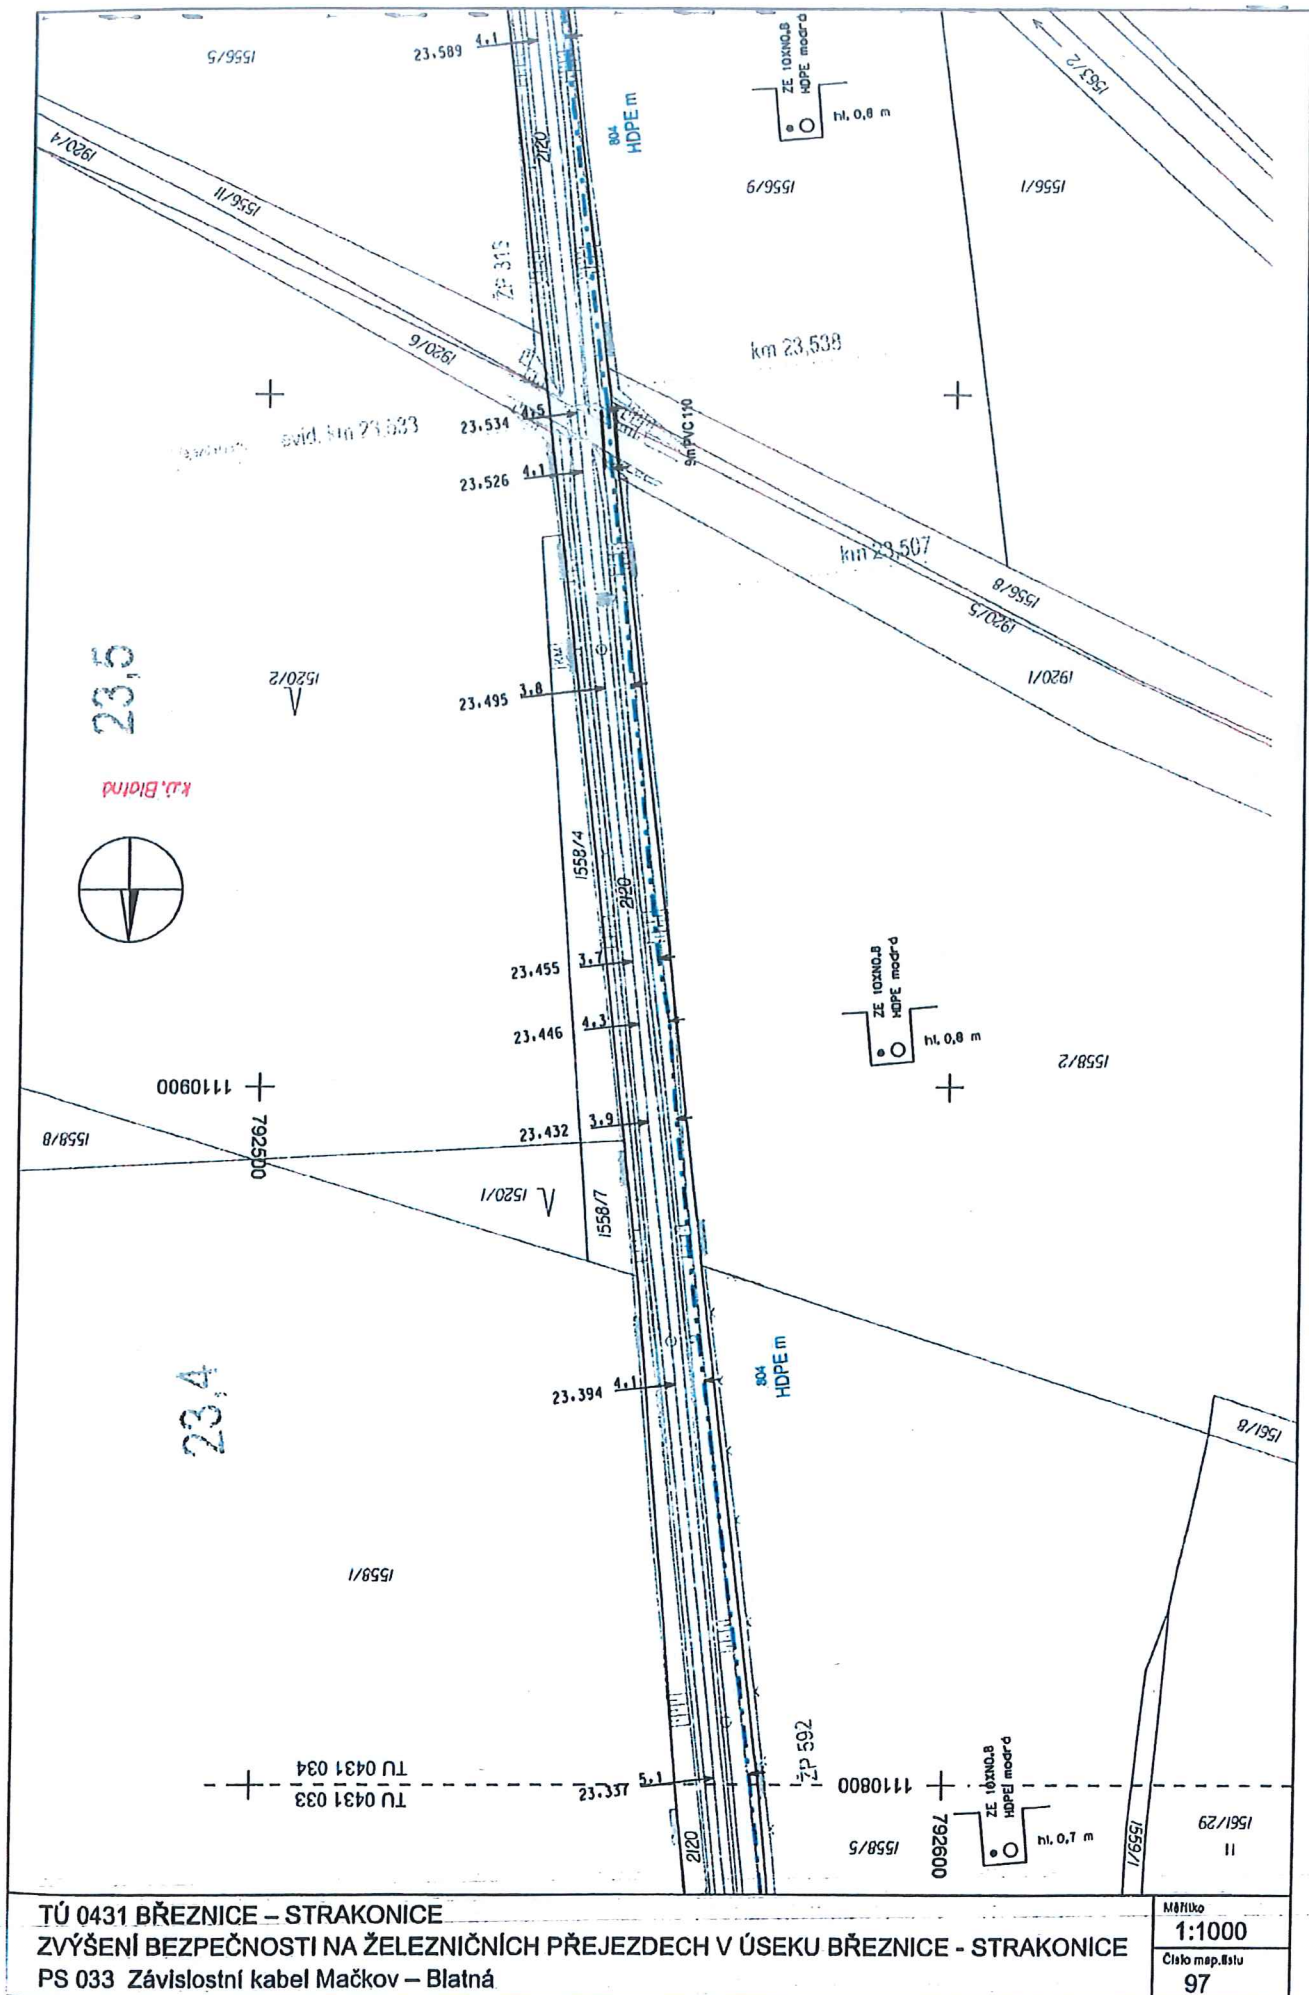


TÚ 0431 BŘEZNICE – STRAKONICE

ZVÝŠENÍ BEZPEČNOSTI NA ŽELEZNIČNÍCH PŘEJEZDECH V ÚSEKU BŘEZNICE - STRAKONICE

PS 033 Závislostní kabel Mačkov – Blatná

Měřítko
1:1000
Číslo map. listu
97

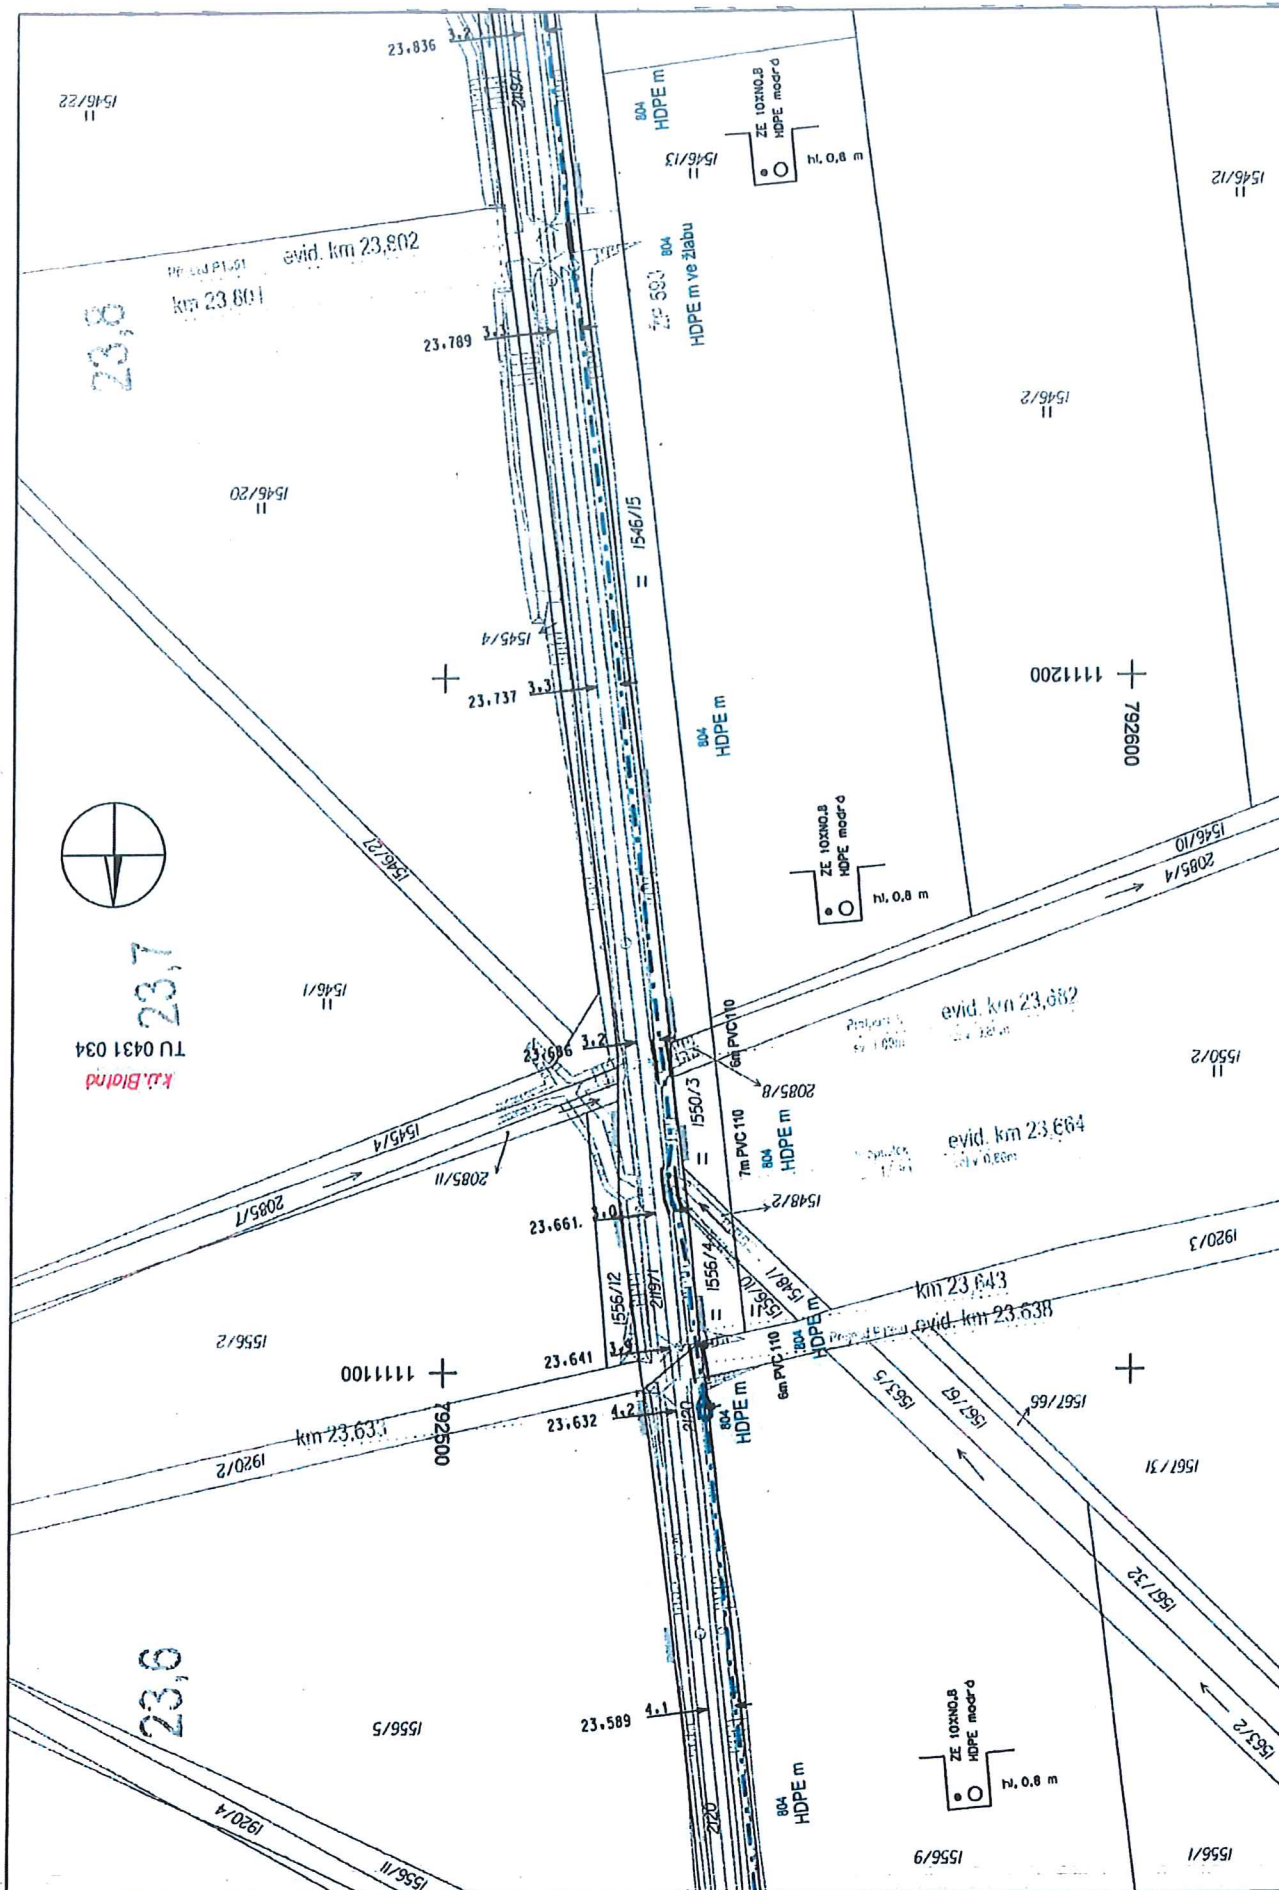

TÚ 0431 BŘEZNICE – STRAKONICE
 ZVÝŠENÍ BEZPEČNOSTI NA ŽELEZNIČNÍCH PŘEJEZDECH V ÚSEKU BŘEZNICE - STRAKONICE
 PS 033 Závislostní kabel Mačkov – Blatná

MAPIKO
 1:1000
 Číslo map. listu
 98



JIHOČESKÝ VODÁRENSKÝ SVAZ

S. K. Neumanna 19, 370 01 České Budějovice
tel.: + 420 386 102 430, fax: + 420 386 102 439
www.jvs.cz, e-mail: info@jvs.cz

TMS Projekt s.r.o.
Wenzigova č.p. 79/8
Východní Předměstí (Plzeň)
30100

Vaše značka:

Naše značka:
2018/2796

Vyřizuje:
A. Chalupová
724 909 851

České Budějovice:
06.12.2018

Věc: Doplnění závor na přejezdech na trati Březnice - Strakonice

Lokalita: Kú: Blatná, parc. č. x

Na základě Vaší žádosti Vám sdělujeme, že Vámi uvedené zájmové území se nachází **mimo ochranná a technickobezpečnostní pásma inženýrských sítí** v majetku Jihočeského vodárenského svazu (JVS).


Upozorňujeme, že se v zájmovém území nacházejí sítě ve správě ČEVAK a.s., Severní 8/2264, 370 10 České Budějovice, pokud budete mít zájem o stanovisko této společnosti můžete využít vyjadřovací portál na stránkách www.cevak.cz

Toto vyjádření společnosti JVS má platnost 2 roky ode dne vydání.

S pozdravem

Andrea Chalupová
referent vyjadřovací činnosti


Jihočeský vodárenský svaz
S.K. Neumanna 19 (18)
370 01 České Budějovice
IČ 490 21 117 DIČ CZ49021117

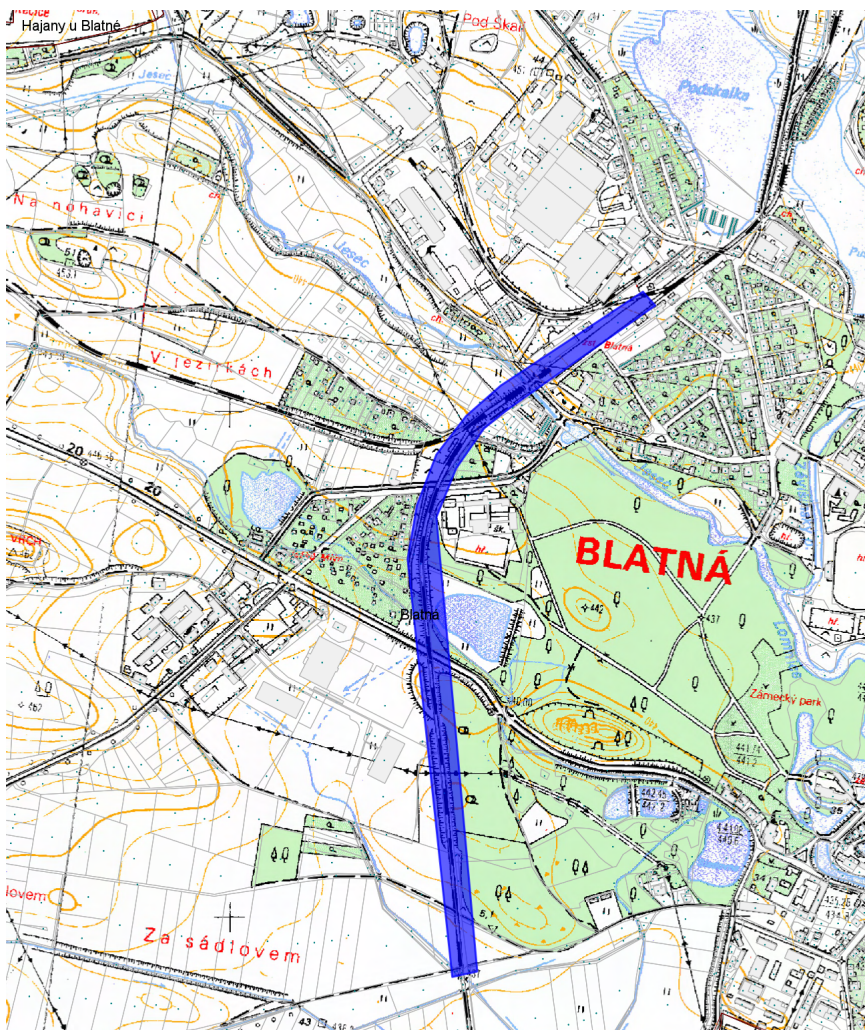

- | | | |
|--|--|---|
|  vodovod |  kanalizace |  zrušené sítě |
|  odkalovací potrubí |  dešťová kanalizace |  jiný provozovatel |
|  elektro |  plynovod | |



Jihočeský vodárenský svaz
S.K. Neumanna 19
370 01 České Budějovice

Měřítko	1:10000
Katastr. území	Blatná
Příloha k vyjádření č.	2018/2796
Vyhotovil	A. Chalupová
Vytisknuto	06.12.2018 07.56

v případě zásahu do ochranných pásem vodohospodářských sítí
vyžadujeme předložit projektovou dokumentaci

**JIHOČESKÝ VODÁRENSKÝ SVAZ**

S. K. Neumanna 19, 370 01 České Budějovice
tel.: + 420 386 102 430, fax: + 420 386 102 439
www.jvs.cz, e-mail: info@jvs.cz

TMS Projekt s.r.o.
Wenzigova č.p. 79/8
Východní Předměstí (Plzeň)
30100

Vaše značka:

Naše značka:
2018/2797Vyřizuje:
A. Chalupová
724 909 851České Budějovice:
06.12.2018

Věc: Doplnění závor na přejezdech na trati Březnice - Strakonice
Lokalita: Kú: Hněvkov u Mačkova, parc. č. x

Na základě Vaší žádosti Vám sdělujeme, že Vámi uvedené zájmové území se nachází **mimo ochranná a technickobezpečnostní pásma inženýrských sítí** v majetku Jihočeského vodárenského svazu (JVS).


Toto vyjádření společnosti JVS má platnost 2 roky ode dne vydání.

S pozdravem

Andrea Chalupová
referent vyjadřovací činnosti

Jihočeský vodárenský svaz
S.K. Neumanna 19 (18)
370 01 České Budějovice
IČ 490 21 117 DIČ CZ49021117

Pro urychlení vyřízení vaší jakékoliv žádosti o vyjádření využijte prosím náš webový portál na adrese <http://vyjadreni.jvs.cz/>

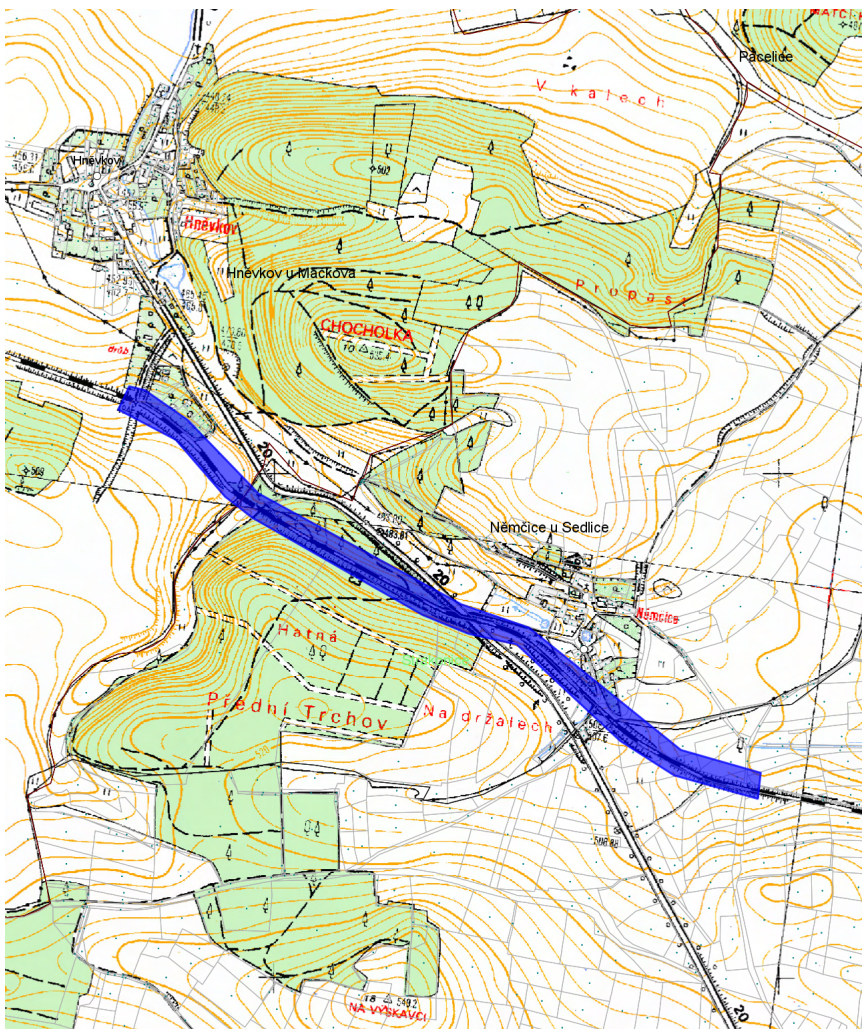

	vodovod		kanalizace		zrušené sítě
	odkalovací potrubí		dešťová kanalizace		jíný provozovatel
	elektro		plynovod		



Jihočeský vodárenský svaz
S.K. Neumanna 19
370 01 České Budějovice

Měřítko	1:10000
Katastr. území	Hněvkov u Mačkova
Příloha k vyjádření č.	2018/2797
Vyhotovil	A. Chalupová
Vytisknuto	06.12.2018 08:02

v případě zásahu do ochranných pásem vodohospodářských sítí
vyžadujeme předložit projektovou dokumentaci

**JIHOČESKÝ VODÁRENSKÝ SVAZ**

S. K. Neumanna 19, 370 01 České Budějovice
tel.: + 420 386 102 430, fax: + 420 386 102 439
www.jvs.cz, e-mail: info@jvs.cz

TMS Projekt s.r.o.
Wenzigova č.p. 79/8
Východní Předměstí (Plzeň)
30100

Vaše značka:

Naše značka:
2018/2798

Vyřizuje:
A. Chalupová
724 909 851

České Budějovice:
06.12.2018

Věc: Doplnění závor na přejezdech na trati Březnice - Strakonice

Lokalita: Kú: Sedlice u Blatné, parc. č. x

Na základě Vaší žádosti Vám sdělujeme, že Vámi uvedené zájmové území se nachází **mimo ochranná a technickobezpečnostní pásma inženýrských sítí** v majetku Jihočeského vodárenského svazu (JVS).

Upozorňujeme, že se v zájmovém území nacházejí sítě ve správě ČEVAK a.s., Severní 8/2264, 370 10 České Budějovice, pokud budete mít zájem o stanovisko této společnosti můžete využít vyjadřovací portál na stránkách www.cevak.cz


Toto vyjádření společnosti JVS má platnost 2 roky ode dne vydání.

S pozdravem

Andrea Chalupová
referent vyjadřovací činnosti

Jihočeský vodárenský svaz
S.K. Neumanna 19 (18)
370 01 České Budějovice
IČ 490 21 117 DIČ CZ49021117

Pro urychlení vyřízení vaší jakékoliv žádosti o vyjádření využijte prosím náš webový portál na adrese <http://vyjadreni.jvs.cz/>

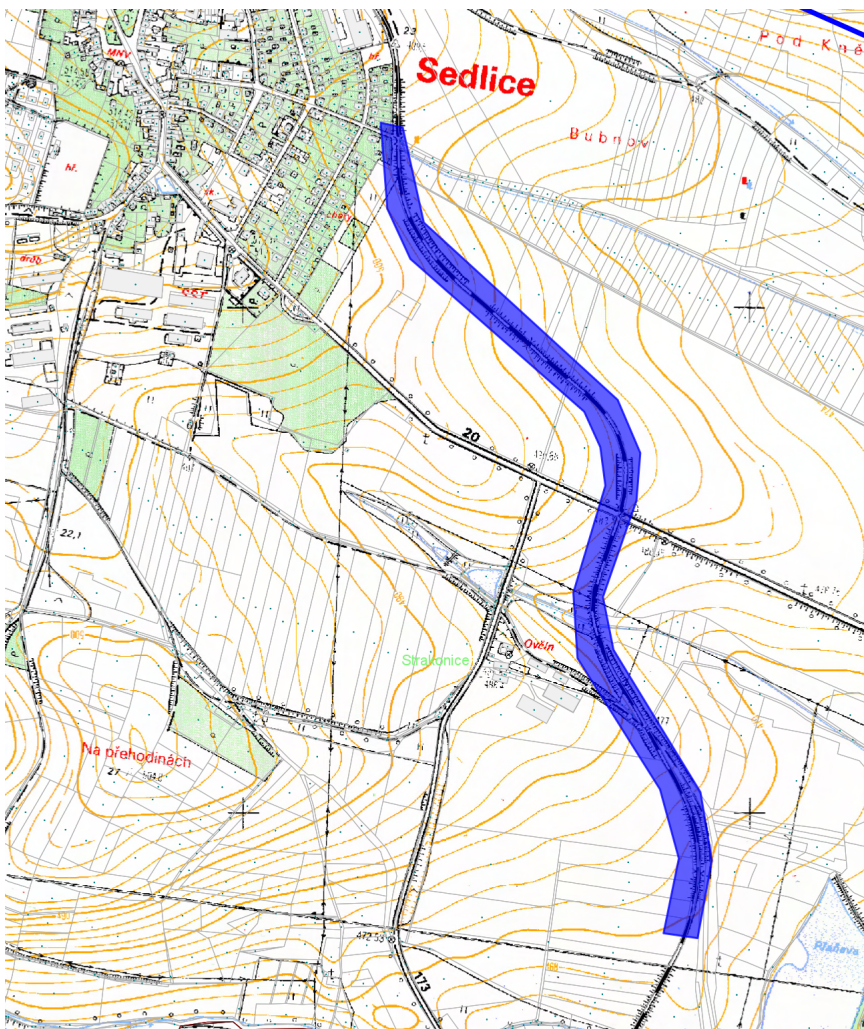

- | | | |
|--|--|---|
|  vodovod |  kanalizace |  zrušené sítě |
|  odkalovací potrubí |  dešťová kanalizace |  jiný provozovatel |
|  elektro |  plynovod | |



Jihočeský vodárenský svaz
S.K. Neumanna 19
370 01 České Budějovice

Měřítko	1:10000
Katastr. území	Sedlice u Blatné
Příloha k vyjádření č.	2018/2798
Vyhotovil	A. Chalupová
Vytisknuto	06.12.2018 08:07

v případě zásahu do ochranných pásem vodohospodářských sítí
vyžadujeme předložit projektovou dokumentaci

Zápis z jednání a místních šetření

"Doplnění závor na přejezdech P1348 v km 23,017, P1360 v km 28,552 a P 1367 v km 33,149 na trati Březnice – Strakonice"

ZÁZNAM

z porady ke zpracování projektové dokumentace stavby:

„Doplnění závor na přejezdech P1348 v km 23,017, P1360 v km 28,552 a P1367 v km 33,149 na trati Břežnice – Strakonice“

Jednání se uskutečnilo dne 28.06.2017 za přítomnosti účastníků uvedených na přiložené prezenční listině.

Na poradě bylo dohodnuto následující:

D.1. Zabezpečovací zařízení

- přejezdy km 23,017 (P1348); km 28,552 (P1360) a km 33,149 (P1367) budou vybaveny přejezdovým zabezpečovacím zařízením 3. kategorie s polovičními závorami.
- na přejezdu km 28,552 (P1360) budou závorová břevna osazena kolmo k ose pozemní komunikace.
- ovládání PZS bude zachováno stávající.
- jako prvky pro spolupůsobení vlaku budou využity stávající počítače náprav, spouštěcí body budou posunuty s ohledem na doplnění závor.
- přibližovací úseky budou vypočteny jako ve stávajícím stavu - km 23,017(P1348) na rychlost 50 km/hod; km 28,552 (P1360) a km 33,149 (P1367) na rychlost 60km/hod.
- stávající kabelizace je dle informace od SSZT v dobrém technickém stavu a bude využita v max. možném rozsahu.
- umístění kontrolních a ovládacích prvků se nezmění (JOP v žst. Blatná), pro přenos informací je využíváno přenosové zařízení REMOTE 98.
- bude provedena úprava zobrazení na JOP, úprava SW bude provedena v noční vlakové přestávce, bez vlivu na železniční provoz.
- u přejezdů bude zřízeno nezávislé dálkové otevírání přejezdů pro případ poruchy přenosového zařízení. Ovládací prvky budou umístěny na stávající desce nouzových obsluh v žst. Blatná. K přenosu budou využity volné žíly ve stávajícím traťovém kabelu 10XN.
- PZS budou vybaveny záznamovým zařízením vybraných provozních stavů (černá skříňka) v souladu s technickými specifikacemi a vybaveny měřicí diagnostikou.
- stávající konfigurace výstražníků bude zachována. Výstražníky se závorovými břevny budou osazeny nové, ostatní budou ponechány stávající.
- technologie bude umístěna v nových zateplených objektech s vnitřní temperací a s indikací otevření vstupních dveří. Kolem nového objektu bude zřízena zpevněná plocha širší 1 m.
- u km 23,017 (P1348) a km 28,552 (P1360)) budou RD umístěny na stávající místo. U km 33,149 (P1367) bude zahájeno jednání s vlastníkem pozemku p.č. 1329/61 k.ú. Sedlice u Blatné (Státní pozemkový úřad) o umístění RD v nové poloze (vlevo před přejezdem). V případě nesouhlasu vlastníka bude RD umístěn nastávajícím místě.
- všechny RD jsou ve stávajícím stavu umístěny na pozemcích cizích vlastníků. Bude zahájeno jednání s vlastníky o odkupu pozemků.
- u všech PZS bude doplněn nový VTO. Kabelizace pro VTO bude využita stávající.

Zapsal: Miroslava Rollingerová (TMS Projekt s.r.o.)

E.3 Energetická zařízení

PZS P1348 v km 23,017:

Zabezpečovací zařízení je ve stávajícím stavu napájeno kabelovou přípojkou nn z distribučního rozvodu EON, a.s.. Dimenze hlavního jističe je 1x10A.

V rámci předmětné stavby bude vybudováno nové technologické zab. zařízení, která plně nahradí stávající zařízení v místech přejezdu v km 23,017. Zdrojem napájení je nový rozvaděč. Instalaci nového technologického zařízení dochází k navýšení energetických nároků na odběrné místo z distribuční sítě. Stávající dimenze hlavního jističe bude navýšena na 3x16A. Bude vybudován nový elektroměrový rozvaděč s fakturačním měřením EON,a.s., umístěný v souladu s dosavadním stávajícím situováním. Součástí elektroměrového rozvaděče bude rozvaděč pro napojení mobilního záložního přívodu pro zabezpečovací zařízení - náhradní zdroj elektrické energie (dieselagregát). Rozvaděč bude dále obsahovat přepětovou ochranu a jistící prvek s vyrážecí cívkou.

PZS P1360 v km 28,552:

Zabezpečovací zařízení je ve stávajícím stavu napájeno venkovní přípojkou nn z holých vodičů zavěšenými na dřevěných sloupech. Napájení je provedeno z distribučního rozvodu EON, a.s.. Dimenze hlavního jističe je 1x16A. Holé vodiče jsou v určitých místech namáhány větvemi stromů. V určitých místech je uchycení na sloupech již ulomené a holé vodiče nejsou pevně ukotveny. Stávající přípojka nn nelze pro nový stav bez celkové výměny využít.

Bylo provedeno místní šetření za účasti hlavního projektanta, správce SEE a SŽE a zástupce investora stavby, kde byla tato problematika řešena na místě. Jednání se uskutečnilo dne 26.07.2017. Na jednání byla dohodnuta dvě možná řešení. Buďto zřízení nového přípojného místa (cca 600m po trati směr žst. Blatná) nebo rekonstrukce stávající přípojky. Definitivní řešení bude určeno po jednání s vlastníkem pozemku možného nového přípojného místa.

V rámci předmětné stavby bude vybudováno nové technologické zab. zařízení, která plně nahradí stávající zařízení v místech přejezdu v km 28,552. Zdrojem napájení je nový rozvaděč. Instalaci nového technologického zařízení dochází k navýšení energetických nároků na odběrné místo z distribuční sítě. Stávající dimenze hlavního jističe bude navýšena na 3x16A. Bude vybudován nový elektroměrový rozvaděč s fakturačním měřením EON,a.s., umístěný v souladu s dosavadním stávajícím situováním. Součástí elektroměrového rozvaděče bude rozvaděč pro napojení mobilního záložního přívodu pro zabezpečovací zařízení - náhradní zdroj elektrické energie (dieselagregát). Rozvaděč bude dále obsahovat přepětovou ochranu a jistící prvek s vyrážecí cívkou.

PZS P1367 v km 33,149:

Zabezpečovací zařízení je ve stávajícím stavu napájeno kabelovou přípojkou nn z distribučního rozvodu EON, a.s.. Dimenze hlavního jističe je 1x20A.

V rámci předmětné stavby bude vybudováno nové technologické zab. zařízení, která plně nahradí stávající zařízení v místech přejezdu v km 33,149. Zdrojem napájení je nový rozvaděč. Instalaci nového technologického zařízení dochází k navýšení energetických nároků na odběrné místo z distribuční sítě. Stávající dimenze hlavního jističe bude navýšena na 3x16A. Bude vybudován nový elektroměrový rozvaděč s fakturačním měřením EON,a.s., umístěný v souladu s dosavadním stávajícím situováním. Součástí elektroměrového rozvaděče bude rozvaděč pro napojení mobilního záložního přívodu pro zabezpečovací zařízení - náhradní zdroj elektrické energie (dieselagregát). Rozvaděč bude dále obsahovat přepětovou ochranu a jistící prvek s vyrážecí cívkou.

Zapsal: Jasoň Svoboda (Projekce elektro)

E. 1 Inženýrské objekty

Přejezd P1348 v km 23,017:

- Přejezd v km 23,017 bude rekonstruován tak, že po rozebrání stávající konstrukce přejezdu typu STRAIL vč. závěrných zídek bude v délce odpovídající rozsahu navrhované ZKPP vč.výběhů vyjmut stávající železniční svršek tv. S49 na betonových pražcích SB8, který bude nahrazen novým z nového materiálu 49E1, pražce betonové B91 S/2, pružné bezpodkladnicové upevnění

W14, antikoroziční úprava drobného kolejiva). Pro vnější přejezdové panely bude použito panelů větší délky. Materiál stávajícího šterkového lože bude odstraněn a nahrazen novým. ZKPP bude navrženo vč.výběhů do KPP okolní trati a odvodnění na základě výsledků GTP. Povrchová úprava přejezdu bude z celopryžové přejezdové konstrukce bez spojovacích tyčí.

- Dle geodetického zaměření nebyl nalezen (a ani fyzicky obhlídkou na místě) propustek pod trati v km 23,024. Propustek je buď zanesen nebo neexistuje. Propustek spojuje silniční příkopy po obou stranách trati. Vpravo trato je silniční příkop přerušen vjezdem k RD a jeho délka je cca 5m. Dokumentace bude předpokládat, že propustek není potřebný a bude nahrazen tím, že krátký silniční příkop podél trati bude vyprofilován tak, aby ústil do pravostranného drážního příkopu za přejezdem (shodně se sklonem terénu). V případě, že propustek existuje, bude investorem rozhodnuto o jeho ponechání nebo zrušení.
- Pro návrh je uvažována traťová rychlost $V = 50$ km/hod.
- Rozsah silničních úprava bude cca 42 m (měřeno v ose komunikace).

Přejezd P1360 v km 28,552:

- Přejezd v km 28,552 bude rekonstruován tak, že po rozebrání stávající konstrukce přejezdu typu BODAN vč. závěrných zídek bude v délce odpovídající rozsahu navrhované ZKPP vč.výběhů vyjmut stávající železniční svršek tv. T na dřevěných pražcích, který bude nahrazen novým z nového materiálu 49E1, pražce dřevěné, tuhé podkladnicové upevnění „K“ (podkladnice S4, svěrka ŽS4), antikoroziční úprava drobného kolejiva). Pro vnější přejezdové panely bude použito panelů větší délky. Materiál stávajícího šterkového lože bude odstraněn a nahrazen novým. ZKPP bude navrženo vč.výběhů do KPP okolní trati a odvodnění na základě výsledků GTP. Povrchová úprava přejezdu bude z celopryžové přejezdové konstrukce bez spojovacích tyčí.
- Přejezd se nachází ve výstupní přechodnici jednoho ze dvou protisměrných směrových oblouků. Délka přímé mezi oblouky dle nákrešného přehledu železničního svršku 15 m, dle zaměření 11,5 m po vyrovnání oblouků a přímých. To nevyhovuje z hlediska minimální délky přímé mezi oblouky opačných směrů pro traťovou rychlost 50 km/hod. Z tohoto důvodu bude mezipřímá zcela vypuštěna a nahrazena inflexním bodem, ve kterém se budou stýkat přechodnice obou oblouků.
- Směrová a výšková úprava koleje bude díky tomu, že se přejezd nachází v protisměrných obloucích, nutná v rozsahu cca 420 m.
- Pro návrh je uvažována traťová rychlost $V = 50$ km/hod.
- Rozsah silničních úprava bude cca 40 m (měřeno v ose komunikace).

Přejezd P1367 v km 33,149:

- Přejezd v km 33,149 bude rekonstruován tak, že po rozebrání stávající konstrukce přejezdu typu BODAN vč. závěrných zídek bude v délce odpovídající rozsahu navrhované ZKPP vč.výběhů vyjmut stávající železniční svršek tv. T na dřevěných pražcích, který bude nahrazen novým z nového materiálu 49E1, pražce dřevěné, tuhé podkladnicové upevnění „K“ (podkladnice S4, svěrka ŽS4), antikoroziční úprava drobného kolejiva). Pro vnější přejezdové panely bude použito panelů větší délky. Materiál stávajícího šterkového lože bude odstraněn a nahrazen novým. ZKPP bude navrženo vč.výběhů do KPP okolní trati a odvodnění na základě výsledků GTP. Povrchová úprava přejezdu bude z celopryžové přejezdové konstrukce bez spojovacích tyčí.
- Přejezd se nachází ve výstupní přechodnici směrového oblouku. Směrová a výšková úprava koleje bude díky tomu, že se přejezd nachází v oblouku, nutná v rozsahu cca 670 m.
- Pro návrh je uvažována traťová rychlost $V = 50$ km/hod.
- Rozsah silničních úprava bude cca 40 m (měřeno v ose komunikace).
- Stávající betonové trubní propustky v km 33,142 a km 33,155 nebudou upravovány. Stávající výstražníky „C“ a „D“ budou využity stávající vč. stávajících základů.

Zapsal: Ing. Vladimír Hrdlička (PROJEKT servis s.r.o.)

Návrh členění dokumentace:

D.1. Zabezpečovací zařízení

PS 01 Rekonstrukce PZS a doplnění závor na přejezdu P1348 v km 23,017

PS 02 Rekonstrukce PZS a doplnění závor na přejezdu P1360 v km 28,552

PS 03 Rekonstrukce PZS a doplnění závor na přejezdu P1367 v km 33,149

E. 1 Inženýrské objekty

SO 01 Rekonstrukce přejezdu P1348 v km 23,017

SO 02 Rekonstrukce přejezdu P1360 v km 28,552

SO 03 Rekonstrukce přejezdu P1367 v km 33,149

E.3 Energetická zařízení

SO 04 Přípojka nn pro přejezd P1348 v km 23,017

SO 05 Přípojka nn pro přejezd P1360 v km 28,552

SO 06 Přípojka nn pro přejezd P1367 v km 33,149

Dne 28.07.2017

PŘÍLOHY ZÁPISU :

- Prezenční listina

Prezenční listina

z jednání konaného dne : 28.06.2017 v Českých Budějovicích

ve věci : „Doplnění závor na přejezdech P1348 v km 23,017, P1360 v km 28,552 a P 1367 v km 33,149 na trati Břežnice – Strakonice“

Č.	Jméno	Organizace	Telefon, fax	E-mail	Podpis
1.	Rollingerová Miroslava	TMS Projekt s.r.o.	378 229 853	rollingerova@tmsplzen.cz	<i>Rollinger</i>
2.	<i>Ka'ol Vi'č</i>	<i>SZDC OR Plzeň SSZ</i>	<i>724 214 475</i>	<i>Kaolvi@szdc.cz</i>	<i>Ka'ol</i>
3.	<i>PETR HOLECEK</i>	<i>SZDC OR Plzeň SEE</i>	<i>702 704 585</i>	<i>HolecekP@szdc.cz</i>	<i>h-</i>
4.	<i>Cihon Bohumil</i>	<i>SZDC, s.o. TUDC</i>	<i>972 544 620</i>	<i>bohumi.cihon@tudc.cz</i>	<i>Bohumil</i>
5.	<i>Dub Richard</i>	<i>ST Strakonice</i>	<i>402 038 177</i>	<i>dub@szdc.cz</i>	<i>Dub</i>
6.	<i>JIRÍ LIŠKOVEC</i>	<i>SZDC OR Plzeň</i>	<i>606 611 018</i>	<i>liskovec@szdc.cz</i>	<i>J. Liskovec</i>
7.	<i>Jan Veselovský</i>	<i>SZDC OR Plzeň</i>	<i>724 349 105</i>	<i>veselovsky@szdc.cz</i>	<i>J. Veselovský</i>
8.	<i>Paul Butnik</i>	<i>SZDC SŽEUSP2</i>	<i>724 145 955</i>	<i>butnik@szdc.cz</i>	<i>Paul</i>
9.	<i>Petr STEINER</i>	<i>SZDC, SSZ</i>	<i>601 084 414</i>	<i>steiner@szdc.cz</i>	<i>Petr</i>
10.	<i>MARTIN KOUBEČKA</i>	<i>PROJEKT SERVIS</i>	<i>1725 059 889</i>	<i>MARTIN.KOUBECKA@PROJEKT-SERVIS.CZ</i>	<i>Martin</i>
11.	<i>VLADIMÍR HRDLÍČKA</i>	<i>— II —</i>	<i>724 337 502</i>	<i>vladimir.hrdlicka@projekt-servis.cz</i>	<i>Vladimír</i>
12.	<i>ING. MAZOUŘ</i>	<i>SZDC, s.o. GR-OG</i>		<i>MAZOUR@SZDC.CZ</i>	<i>OMLUVEN</i>
13.	<i>ING. ZUNT</i>	<i>— II —</i>		<i>ZUNT@SZDC.CZ</i>	<i>OMLUVEN</i>
14.					
15.					
16.					

TMS Projekt s.r.o., se sídlem Rudolfovo, Dubičné 106, PSČ 373 71 IČO: 48200891, DIČ: CZ 48200891
Bankovní spojení : Komerční banka a.s., České Budějovice, č.ú.: 65802-231/0100
Společnost je zapsaná v obchodním rejstříku vedeném Krajským soudem v Českých Budějovicích oddíl C, vložka 2479.

Pracoviště **PLZEŇ**, Wenzigova 8, 301 00. Tel.:378 229 853, Fax:378 229 870

ZÁZNAM

z místního šetření ke zpracování projektové dokumentace stavby:

„Doplnění závor na přejezdech P1348 v km 23,017, P1360 v km 28,552 a P1367 v km 33,149 na trati Březnice – Strakonice“

Jednání se uskutečnilo dne **16.01.2018** za přítomnosti účastníků uvedených na přiložené prezenční listině.

Závěr z místního šetření na železničním přejezdu P1367 v km 33,149 na trati Březnice – Strakonice :

Stávající reléový domek je umístěn na pozemku p.č. 1340/2 v k.ú. Sedlice u Blatné v majetku Státního pozemkového úřadu. Účastníky jednání bylo konstatováno, že stávající umístění RD je jediné možné. Jiné vhodné místo se v blízkosti přejezdu nenachází. Stávající umístění není nijak smluvně ošetřeno. Pozemek je dotčen probíhajícím a dosud neukončeným řízením o restitučním nároku.

Zástupce SPÚ přítomný na jednání zopakoval předchozí písemné stanovisko (v příloze), že do doby než bude pravomocně rozhodnuto o restitučním nároku, nelze s pozemkem žádným způsobem nakládat, ani vydat souhlas se stávajícím umístěním RD. Na pozemek je soudně vydáno nařízení předběžného opatření.

Vzhledem k výše uvedeným skutečnostem, není možné zajistit vydání stavebního rozhodnutí pro danou stavbu.

Zástupce investora prověří a sdělí projektantovi další možný postup v řešení této situace.

Dle SOD je termín podání žádosti o stavební povolení 03.02.2018.

Dne 25.01.2018

PŘÍLOHY ZÁPISU :

- Prezenční listina
- Vyjádření Státního pozemkového úřadu zn.: SPU 514259/2017/Bí ze dne 01.11.2017

Prezenční listina

z místního šetření konaného dne : 16.01.2018 na železničním přejezdu P1367 v km 33,149

v rámci přípravy stavby : „Doplnění závor na přejezdech P1348 v km 23,017, P1360 v km 28,552 a P1367 v km 33,149 na trati Březnice – Strakonice“

Č.	Jméno	Organizace	Telefon, fax	E-mail	Podpis
1.	Rollingerová Miroslava	TMS Projekt s.r.o.	378 229 853 720 047 362	rollingerova@tmsplzen.cz	<i>Rolling</i>
2.	Bc. Jiří Lískovec	SŽDC, s.o. OŘ Plzeň		Liskovec@zdc.cz	omluven
3.	Babok Jaroslav	SŽDC s.o. B.3	721 821 485	babok.jaroslav@szdc.cz	
4.	Morek Týr	TMS Projekt	723 464 471	tyr@prvni-sat.cz	<i>Morek</i>
5.	Petr HOLECČEK	OŘ PLZEŇ-SEE	702 007 585	Holeccek@szdc.cz	<i>L</i>
6.	ZDENĚK PALIVEC	OŘ PLZEŇ-SEE	702 007 579	PALIVEC@SZDC.CZ	<i>Zdeněk</i>
7.	PETR STEINER	SŽDC s.o. B.3	601 084 417	steiner@szdc.cz	<i>Steiner</i>
8.	Vít Zdeněk	SŽDC s.o. OŘ Plzeň PO Strakonice	602 687 057	zdenek.vi@szdc.cz	<i>Zdeněk</i>
9.	Jan Sekyra	SŽDC, s.o. OŘ Plzeň úsek řízení provozu	724 083 054	sekyra@szdc.cz	<i>Sekyra</i>
10.	Richard Bílek	Státní pozemní úřad	721 870 439	r.bilek@spucv.cz	<i>Bílek</i>
11.	St. Kopecký	PIR - OSDP	974 221 257	kopeck@pir.cz	<i>Kopecký</i>
12.	Dub	ST Strakonice	702 038 177	dub@szdc.cz	<i>Dub</i>
13.					
14.					
15.					
16.					

ZÁZNAM

ze závěrečné porady ke zpracování projektové dokumentace stavby:

„Doplnění závor na přejezdech P1348 v km 23,017, P1360 v km 28,552 a P1367 v km 33,149 na trati Březnice – Strakonice“

Jednání se uskutečnilo dne **05.06.2018** za přítomnosti účastníků uvedených na přiložené prezenční listině.

Na poradě bylo dohodnuto:

Dokumentace byla předložena k vyjádření odborným složkám SŽDC, s.o. v 11/2017. Přípomínky byly do dokumentace zapracovány.

Přípomínka SEE na úpravu situování el. přípojky k přejezdu P1360 v km 28,552 nebude respektována. Navržené umístění bylo odsouhlaseno při místním šetření. Zástupce SEE přítomný na závěrečné poradě s tímto řešením souhlasí.

Stavební řízení je přerušeno z důvodu nedořešeného majetkoprávního vypořádání. Majetkoprávní vypořádání řeší Stavební správa.

Byl zpracován souhrnný rozpočet překračující CIN 30 mil. Zástupce investora informoval přítomné o tom, že bylo požádáno o rozdělení stavby. V případě, že dělení nebude povoleno, bude nutné ze stavby některé části vyřadit.

Navržené technické řešení bylo všemi přítomnými odsouhlaseno.

Zapsal dne 07.06.2018:

Miroslava Rollingerová (TMS Projekt s.r.o.)

Členění dokumentace:

D.1. Zabezpečovací zařízení

PS 01 Rekonstrukce PZS a doplnění závor na přejezdu P1348 v km 23,017

PS 02 Rekonstrukce PZS a doplnění závor na přejezdu P1360 v km 28,552

PS 03 Rekonstrukce PZS a doplnění závor na přejezdu P1367 v km 33,149

E. 1 Inženýrské objekty

SO 01 Rekonstrukce přejezdu P1348 v km 23,017

SO 02 Rekonstrukce přejezdu P1360 v km 28,552

SO 03 Rekonstrukce přejezdu P1367 v km 33,149

E.3 Energetická zařízení

SO 04 Přípojka nn pro přejezd P1348 v km 23,017

SO 05 Přípojka nn pro přejezd P1360 v km 28,552

SO 06 Přípojka nn pro přejezd P1367 v km 33,149

PŘÍLOHY ZÁPISU :

- Prezenční listina

Prezenční listina

z jednání konaného dne : 05.06.2018 v Českých Budějovicích

ve věci : 1) „Rekonstrukce přejezdu v km 217,36 (P1130) trati České Budějovice – Plzeň“

2) „Doplnění závor na přejezdech P1348 v km 23,017, P1360 v km 28,552 a P 1367 v km 33,149 na trati Břežnice – Strakonice“

Č.	Jméno	Organizace	Telefon, fax	E-mail	Podpis
1.	Miroslava Rollingerová	TMS Projekt s.r.o.	378 229 853 720 047 362	rollingerova@tmsplzen.cz	
2.	Ing. Petr Pokorný	SŽDC, s.o., SSZ, OŽP		PokornyP@szdc.cz	omluven
3.	Ing. Ondřej Plocek	SŽDC, s.o., O24 (OEE)		plocek@szdc.cz	omluven
4.	Ing. Jan Louženský	SŽDC, s.o., O12 (OZŘP)		louzensky@szdc.cz	omluven
5.	Ing. Pavel Krátký	SŽDC, s.o., PO Strakonice		kratkyp@szdc.cz	omluven
6.	Michal Masík	SŽDC, s.o. SSZ Č.B.	725 995 803	masik@szdc.cz	
7.	Pavel KRÁL	SŽDC, s.o. ST Strakonice	725 059 683	kvalp@szdc.cz	
8.	Robert Bobok	SŽDC, s.o. SSZ Č.B.	725 821 485	bobok@szdc.cz	
9.	Karel Krížek	SŽDC - GR - O30	725 937 668	krizek@szdc.cz	
10.	KARL ŠTROS	SŽDC - OR PO Č.BUDĚJOVICE	606 658 436	STROS@SZDC.CZ	
11.	MARTIN VIDNA	SŽDC s.o. SEE PLZEŇ	725 441 44	VIDNA@SZDC.CZ	
12.	Bohumil Ciháň	SŽDC - TÚDC	972 544 620	bohumiil.cihany@tudo.cz	
13.	JOSEF BENÍŠEK	SŽDC, s.o., SŽG PRAHA RP Č.BUDĚJOVICE	725 935 075	Benisek@szdc.cz	
14.	RUDOLF KRÍZEK	SŽDC s.o., SŽG PRAHA	725 934 887	KRIZEKR@SZDC.CZ	
15.	Jan Sekyra	SŽDC, OR Plzeň - OŽP	724 083 054	sekyra@szdc.cz	

16.	PETR STEINER	SZDC, SSZ	601 084 417	Steinerv@szdc.cz	PS
17.	LENKA ŠEDIVCOVÁ	OR PLZEN OPS	724 450 304	sedivcoval@szdc.cz	SL
18.	VÍD' LISOVSE	OR PLZEN OPS	606 611 078	lisovse@szdc.cz	R
19.	ROMAN KESL	SZDC, s.o. SSZ	720 943 233	Kesln@szdc.cz	kp
20.	VLADIMIR HRDULKA	PROJEKT SERVIS. spol. s r.o.	724 337 502	Vladimir.hrdulka@projekt-servis.cz	fu6
21.	MICHAL KHODL	SZDC - SSZ	724 947 126	Khodim@szdc.cz	he
22.					
23.					
Vyjádření složek SŽDC, s.o. a ČD, a.s.

"Doplnění závor na přejezdech P1348 v km 23,017, P1360 v km 28,552 a P 1367 v km 33,149 na trati Březnice – Strakonice"



Správa železniční dopravní cesty, státní organizace

Generální ředitelství

Dlážděná 1003/7

110 00 Praha 1

H.4.1.

VÁŠ DOPIS ZN.:12 22627/2017-SZDC-SSZ-ÚT2-Ste

ZE DNE: 7.11.2017

NAŠE ZN. (č.j.): 45913/2017-SZDC-GR-O30

VYŘIZUJE: Bc. Monika Trpišovská

TEL.: 972 225 624, 602 289 039


E-MAIL: trpisovska@szdc.cz

DATUM: 16.11.2017

Správa železniční dopravní cesty, státní organizace

**Stavební správa západ – pracoviště
Plzeň**

**Sokolovská 278/1955
190 00 Praha 9**

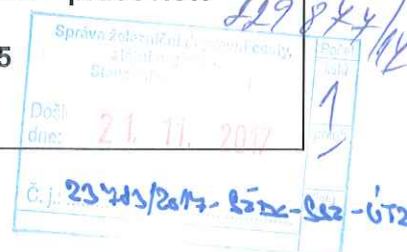

Vyjádření k dokumentaci stavby „Doplnění závor na přejezdech P1348 v km 23,017; P1360 v km 28,552 a P1367 v km 33,149 na trati Břežnice – Strakonice“

UT2

Odbor bezpečnosti a krizového řízení SZDC nemá ke koncepci zajištění požární ochrany stavby - Doplnění závor na přejezdech P1348 v km 23,017; P1360 v km 28,552 a P1367 v km 33,149 na trati Břežnice – Strakonice zásadních připomínek.

Pouze do části F Organizace výstavby doporučujeme vložit následující text: „Při provádění stavby musí být v závislosti na stupni jejího provedení splněny požadavky vyhlášky č.246/2001 Sb., o požární prevenci, ve znění pozdějších předpisů a vyhlášky č. 23/2008 Sb., o technických podmínkách požární ochrany staveb, ve znění pozdějších předpisů v rozsahu nezbytném pro zajištění její požární bezpečnosti.

Zhotovitel zajistí, že po dobu výstavby nebude zvýšeno nebezpečí požáru a budou dodržována stanovená požárně bezpečnostní opatření tj. zabezpečí stanovení a dodržování podmínek požární bezpečnosti při provozované činnosti ve smyslu §15 vyhlášky 246/2001 Sb., ve znění pozdějších předpisů“.

Mgr. Pavel Neoral
ředitel odboru
bezpečnosti a krizového řízení

Váš dopis zn.: 22 627/2017-SZDC-SSZ-ÚT-2-Ste

Ze dne: 7. 11. 2017

Naše zn. (č.j.): 21 871/2017-SZDC-OR PLZ-ÚT

Poč. listů: 2

Poč. příloh: 0

Poč. listů př.: 0

Vyřizuje: Ing. Veselovský

Telefon: 972 524 361

Mobil: 724 349 724

E-mail: veselovsky@szdc.cz

Datum: 6. 12. 2017

Správa železniční dopravní cesty, státní organizace

Stavební správa západ

Ing. Pavel Paidar

NT – oblast Plzeň

Sokolovská 278/1955

190 00 PRAHA 9

Na vědomí: pan Petr Steiner

Souhrnné stanovisko Oblastního ředitelství Plzeň k projektovému souhrnnému řešení (PSŘ) stavby „Doplnění závor na přejezdech P1348 v km 23,017; P1360 v km 28,552 a P1367 v km 33,149 na trati Březnice – Strakonice“

Oblastní ředitelství Plzeň posoudilo výše uvedené projektové souhrnné řešení stavby zpracované firmou TMS Projekt s. r. o. se sídlem Dubičné 106, 373 31 Rudolfov, projekční pracoviště Plzeň, Wenzigova 8, 301 00 Plzeň.

Přejezdy P1348 v km 23,017; P1360 v km 25,552 a P1367 v km 33,149 budou nově vybaveny přejezdovým zabezpečovacím zařízením 3. kategorie s polovičními závory. Ovládání PZS bude zachováno stávající. Umístění kontrolních a ovládacích prvků se nemění (JOP v ŽST Blatná). Na přejezdech bude zřízeno nezávislé dálkové ovládání pro případ poruchy přenosového zařízení. U všech tří přejezdů budou rekonstruovány přejezdové konstrukce a upraveny stávající elektrické přípojky.

K projektovému souhrnnému řešení (PSŘ) předkládá Oblastní ředitelství Plzeň následující připomínky jednotlivých odborných správ a odborů.

Připomínky Správy budov a bytového hospodářství

S předloženým PSŘ „Doplnění závor na přejezdech P1348 v km 23,017; P1360 v km 28,552 a P1367 v km 33,149 na trati Březnice – Strakonice“ souhlasíme bez připomínek.

Podepsal: Ing. Makovec Radek dne 24. 11. 2017

Připomínky Správy elektrotechniky a energetiky Plzeň

S předloženým PSŘ „Doplnění závor na přejezdech P1348 v km 23,017; P1360 v km 28,552 a P1367 v km 33,149 na trati Březnice – Strakonice“ souhlasíme za předpokladu splnění následující připomínky.

Před zahájením stavby je nutné vyřešit situování přípojky NN k přejezdu P 1360 v km 28,552. Předávací místo pro SZDC je umístěno na pozemku parcelní číslo 546/1 v majetku p. Klecana a dále je po tomto pozemku vedena kabelová trasa NN pro přejezd v délce cca 40 m. Z důvodu oprav, údržby a revizí požadujeme přípojku upravit tak, aby elektroměrový rozvaděč byl umístěn na pozemku SZDC. Provedenou úpravu v PSŘ požadujeme předložit k odsouhlasení.

Podepsal: Ing. Čapek Bedřich dne 21. 11. 2017

Připomínky Správy mostů a tunelů

Ke zpracovanému PSŘ „Doplnění závor na přejezdech P1348 v km 23,017; P1360 v km 28,552 a P1367 v km 33,149 na trati Březnice – Strakonice“ máme následující připomínky.

V blízkosti přejezdů se nachází propustky ve správě Správy mostů a tunelů. V technické zprávě jsou vyjmenovány a je zde uveden požadavek na zvýšenou opatrnost při provádění stavebních prací. Znovu klademe důraz na dodržení tohoto požadavku. Pro technologii budou využity stávající kabelové trasy, v případech jejich prodloužení nedojde ke styku s objekty v naší správě

Podepsal: Ing. Klimeš Josef dne 15. 11. 2017

Připomínky Správy sdělovací a zabezpečovací techniky České Budějovice

Ke zpracovanému PSŘ „Doplnění závor na přejezdech P1348 v km 23,017; P1360 v km 28,552 a P1367 v km 33,149 na trati Březnice – Strakonice“ máme následující připomínku, která se týká PZS v km 23,017 Blatná – Obora. Jedná se o přejezd s ostrým úhlem křížení a závory jsou navrženy souběžně s osou koleje.

Je nutné doplnit vodorovné dopravní značení na silnici o příčnou čáru souvislou před závorami v obou směrech jízdy vozidel - nebezpečí zasahování silničních vozidel do nebezpečného pásma železnice a sklopení závor na vozidlo.

Podepsal: Bc. Mašík Michal dne 24. 11. 2017

Připomínky Správy tratí Strakonice

S předloženým PSŘ „Doplnění závor na přejezdech P1348 v km 23,017; P1360 v km 28,552 a P1367 v km 33,149 na trati Březnice – Strakonice“ souhlasíme za předpokladu splnění následující připomínky.

Do přejezdové konstrukce budou vloženy kolejnice delší než 25 m tak, aby byly splněny ustanovení předpisu SŽDC S3, díl VIII, čl. 9 – styky a svary nesmí být v přejezdu ani v jeho těsné blízkosti.

Podepsal: Ing. Král Pavel dne 24. 11. 2017

Připomínky ÚŘP – odbor technologie

S předloženým PSŘ „Doplnění závor na přejezdech P1348 v km 23,017; P1360 v km 28,552 a P1367 v km 33,149 na trati Březnice – Strakonice“ souhlasíme bez připomínek.

Podepsal Ing. Sekyra Jan dne 24. 11. 2017

Připomínky ÚT – CBE – ekolog

S předloženým PSŘ „Doplnění závor na přejezdech P1348 v km 23,017; P1360 v km 28,552 a P1367 v km 33,149 na trati Březnice – Strakonice“ souhlasíme za předpokladu splnění následujících připomínek.

B.1.5.2 Podmínky posuzování vlivů na životní prostředí - stavba nenaplnuje § 3 uvedeného zákona, ve kterém je stanoven předmět posuzování vlivů na životní. Zhotovitel stavby se stává nositelem odpovědnosti za dodržení ustanovení zákona č.185/2001 Sb., o odpadech, v platném znění a jeho prováděcích předpisů.

Nakládání s odpady během výstavby a při vlastním provozu se bude řídit ustanovením zákona č. 185/2001Sb. o odpadech a dalšími předpisy v odpadovém hospodářství.

Nakládání s vyzískaným materiálem se bude řídit Směrnicí SŽDC č. 42 „Hospodaření s vyzískaným materiálem“ z 07. 01. 2013.

Nakládání s opětovně použitými dřevěnými výrobky ošetřenými kreosotovými oleji (zejména použitými dřevěnými pražci, mostnicemi nebo sloupy) upravuje interní pokyn Odboru provozuschopnosti GŘ SŽDC s. o. (dopis pod č.j. 27691/2016-SŽDC-O15 ze dne 29.9.2016), který vychází ze Sdělení odboru odpadů MŽP k nakládání s opětovně použitými dřevěnými výrobky ošetřenými kreosotovými oleji, zejména použitými dřevěnými pražci, mostnicemi nebo sloupy

(ošetřenými před 31. 12. 2002) pro jiný než původní účel, ke kterému byly vyrobeny, ve smyslu platných právních předpisů ze dne 30. 5. 2016. Po ukončení realizace, budou jednotlivé stavby prosté veškerých ekologických zátěží.

Podepsal Brázda Emil dne 26. 11. 2017

Připomínky ÚT – CBE – energetika

S předloženým PSŘ „Doplnění závor na přejezdech P1348 v km 23,017; P1360 v km 28,552 a P1367 v km 33,149 na trati Březnice – Strakonice“ souhlasíme. Požadujeme pro každé vzniklé odběrné místo realizovat samostatné měření odběru elektrické energie.

Podepsala: Klímová Lucie dne 23. 11. 2017

Připomínky ÚT – CBE – PO

S předloženým PSŘ „Doplnění závor na přejezdech P1348 v km 23,017; P1360 v km 28,552 a P1367 v km 33,149 na trati Březnice – Strakonice“ souhlasíme. Výstavba RD musí splňovat požadavky uvedené TNŽ 34 2612 „Ochrana zabezpečovacích zařízení před požárem“. Požadujeme kolem RD vybudovat pas z nehořlavého materiálu o šířce cca 1m (nejlépe betonové pasy, popř. kamenná drť).

Podepsala: Jiráková Lenka 28. 11. 2017

Připomínky SŽDC – SŽG Praha IG

S předloženým PSŘ „Doplnění závor na přejezdech P1348 v km 23,017; P1360 v km 28,552 a P1367 v km 33,149 na trati Březnice – Strakonice“ nesouhlasíme. V dodané dokumentaci nelze otevřít důležité soubory ke kontrole (podélný profil TK, vytyčovací výkres, seznam souřadnic a další). Je nutné předložit novou dokumentaci.

Podepsal: Ing. Karlíková Eliška dne 01. 12. 2017

Požadujeme všechny výše uvedené připomínky projednat a zapracovat v tomto stupni dokumentace a dokumentaci znovu předložit k vyjádření těm útvarům, které si to vyžádali.

Upozorňujeme, že Oblastní ředitelství Plzeň není auditorem této dokumentace a toto souhrnné stanovisko nenahrazuje odpovědnost schvalovatele za schválení projektové dokumentace a za podmínky uvedené ve schvalovacím a posuzovacím protokolu investora stavby. Odpovědnost za předložené dílo zůstává na zhotoviteli předložené dokumentace.

Souhrnné stanovisko Oblastního ředitelství Plzeň se týká stavby (nebo její části) pouze v rozsahu dle předložené dokumentace a všechny případné změny musí být opětovně projednány.

Souhrnné stanovisko Oblastního ředitelství Plzeň nenahrazuje rozhodnutí, stanoviska, vyjádření, souhlas, případně jiná opatření dotčených orgánů vyžadovaná zvláštními předpisy nebo jinými nařízeními provozovatele dráhy a investora.

Oblastní ředitelství Plzeň požaduje dodat - nejpozději při předání staveniště zhotoviteli - jedno vyhotovení schválené projektové dokumentace v tištěném provedení.

Tento požadavek vyplývá z povinností správce železniční dopravní cesty, na kterou byla stavba projektována a bude realizována.

Ing. Karel Týr
ředitel Oblastního ředitelství Plzeň

Správa železniční dopravní cesty,
státní organizace
Oblastní ředitelství Plzeň
Sušická 23, 326 00 Plzeň
IČ: 709 94 234, DIČ: CZ70994234
(05)

Váš dopis čj. _____

Ze dne _____

5. 9. 2017

Naše čj. _____

1190/2017-O3

Datum _____

8. 11. 2017

Vyřizuje _____

Bc. Pavlína Hrůzová
Generální ředitelství | Odbor investic
T 724336020

SŽDC, s.o.
Stavební správa západ
Sokolovská 278/1955
190 00 Praha 9

E hruzova@gr.cd.cz

Souhrnné stanovisko GR ČD, a.s. k projektu stavby

„Doplnění závor na přejezdech P1348 v km 23,017; P1360 v km 28,552 a P1367 v km 33,149 na trati Březnice - Strakonice“

Zpracování projektu stavby je zařazeno v plánu investiční výstavby železniční dopravní infrastruktury na rok 2017 pod číslem ISPROFIN/ISPROFOND: 3273214800/5003530005 – zvýšení bezpečnosti na železničních přejezdech. Investorem stavby je Správa železniční dopravní cesty, státní organizace.

CIN dle plánu jsou 18,000 mil. Kč.


Odpovědný projektant: TMS Projekt s.r.o., Rudolfov – projekční pracoviště Plzeň

Projekt stavby řeší zabezpečení přejezdů novým přejezdovým zabezpečovacím zařízením 3. kategorie PZS 3ZBI s polovičními závorami. Zařízení bude ovládáno automaticky jízdou vlaku prostřednictvím počítačů náprav. Technologie bude umístěna v nových reléových domcích. Ovládání PZS bude zachováno stávající. Umístění kontrolních a ovládacích prvků zůstane na JOP v žst. Blatná. U přejezdů bude zřízeno nezávislé dálkové otevírání přejezdů pro případ poruchy přenosového zařízení.

U všech tří přejezdů budou rekonstruovány přejezdové konstrukce a upraveny stávající elektrické přípojky.

Souhlas O32 s umístěním stavby na pozemcích ve vlastnictví ČD, a.s. je podmíněn souladem s úpravami majetkových vztahů dle ÚMVŽST mezi ČD, a.s. a SŽDC, s.o. V případě nesouladu s ÚMVŽST mezi ČD, a.s. a SŽDC, s.o. musí být postupováno dle Opatření č. 21/2016 ve znění změny č. 1 k 10.10.2016. V předmětném území nejsou evidovány prodejní složky majetku ČD, a.s.

S vydáním stavebního povolení souhlasíme za předpokladu dodržení podmínky odboru 32 (viz. text) a připomínek ve stanovisku RSM Praha, které tvoří přílohu.

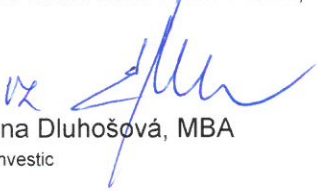
Ing. Mgr. Hana Dluhošová, MBA
ředitelka odboru investic

Příloha

Stanovisko RSM Praha, č. j. 2943/2017-RSMPHA ze dne 16. 10. 2017

Na vědomí (organizačním složkám)

Ing. Petr Palkoska
České dráhy, a.s., Generální ředitelství
Odbor správy a prodeje majetku/Oddělení stavební
nábřeží Ludvíka Svobody 1222/12
110 15 Praha 1

 České dráhy

Došlo dne:

č.j.:

30 -10- 2017

Odbor správy a prodeje majetku
Přiděleno:

Termín:

Vyřizuje

Pavla Štychová
Regionální správa majetku Praha | OT
T 972 522 759
E stychova@rsm.cd.cz

Číslo jednací **2943/2017-RSMPHA**

Spis č.: 262/2017PLZ

Datum 16. 10. 2017

Odpověď na čj.

Vyjádření ke stavbě „Doplnění závor na přejezdech P1348 v km 23,017, P1360 v km 28,552 a P1367 v km 33,149 na trati Březnice - Strakonice“

Zájmová oblast se nachází na TÚ 0431 Březnice – Strakonice v žkm 22,100 – 23,040 cca oboustranně. Stavba se nachází na pozemku ve vl. ČD, a.s., a to p.č. 2124/1 a 2124/4, oba pozemky k.ú. Blatná. Stavba se nachází v ochranném pásmu dráhy.

RSM Praha, pověřená správou majetku ČD, a.s., neevduje inženýrské sítě ve své operativní správě a nemá námitek k provedení stavby dle projektové dokumentace z 09/2017, stupeň PD PSŘ při dodržení těchto podmínek:

- pozemek p.č. 2124/1, k.ú. Blatná v rámci ÚMVŽST je určen k převodu na SŽDC, s.o.;
- pozemek p.č. 2124/4, k.ú. Blatná v rámci ÚMVŽST je určen k převodu na SŽDC, s.o.;
- je nutné uzavřít nájemní smlouvu na stavbou dotčené pozemky, které jsou ve vl. ČD, a.s.. Žádost je třeba zaslat nejméně 3 měsíce před zahájením stavby pí Koblencové, e-mail: koblencova@rsm.cd.cz;
- v případě nových kabelových tras na pozemku ve vl. ČD, a.s. musí být uzavřena smlouva na zřízení věcného břemene, kontaktní osoba JUDr. Mainzer, tel.: 724 852 434;
- upozorňujeme, že je nutné před zahájením stavby informovat pracovníka RSM Praha pana Pilečka, tel.: 724 852 447;
- musí být dodržena platná legislativa na ochranu životního prostředí, zejména zákon č. 185/2001 Sb., o odpadech, ve znění pozdějších předpisů, zákon č. 114/1992 Sb., o ochraně přírody a krajiny, ve znění pozd. předpisů, a vyhláška č. 189/2013 Sb., o ochraně dřevin a povolování jejich kácení, ve znění pozd. předpisů;
- během realizace stavby bude dodržován Standard péče o přírodu a krajinu AOPK ČR: Ochrana dřevin při stavební činnosti SPPK A01 002;
- pozemek ve vlastnictví ČD, a.s. nebude stavební činností znečištěn a po ukončení stavby bude uklizen;

- v případě zásahu do zeleně, kácení dřevin na pozemcích ve vl. ČD, a.s. musí být předem kontaktován ekolog RSM Praha se sídlem v Plzni Ing. Špatenková, tel.: 720 987 489.

Toto vyjádření pozbývá platnosti za dva roky od jeho vydání.

 Regionální správa majetku Praha
Prvního pluku 81/2a
130 00 Praha 3 Žitkov 39
České dráhy, a.s. IČ: 70994226, DIČ: CZ70994226
Ing. Zdeněk Sedláček, MBA
ředitel Regionální správy majetku Praha

Váš dopis zn.:

Ze dne:

Naše zn.: 47234/2017-SZDC-GR-O12

Vyřizuje: Ing. Jaroslav Daněk

Telefon: 972 524 575

Mobil: 725 767 812

E-mail: danek@szdc.cz


Datum: 28.11.2017

Správa železniční dopravní cesty, státní organizace

Stavební správa západ

Sokolovská 278/1955

190 00 Praha 9

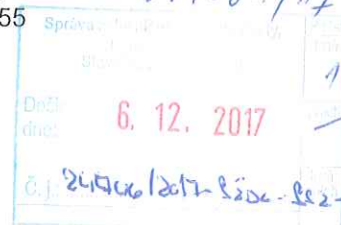

„Doplnění závor na přejezdech P1348 v km 23,017, P1360 v km 28,552 a P1367 v km 33,149 na trati Březnice – Strakonice“, souhrnné vyjádření k přípravné dokumentaci a projektovému souhrnnému řešení

K předloženému projektovému souhrnnému řešení (PSŘ) stavby „Doplnění závor na přejezdech P1348 v km 23,017, P1360 v km 28,552 a P1367 v km 33,149 na trati Březnice – Strakonice“ má úsek řízení provozu níže uvedené připomínky:

1. Odbor základního řízení provozu (O12)

(zpracovatelé: Ing. J. Daněk, tel. 972 524 575; p. B. Vašíček, tel. 972 241 035)


U přejezdů P1360 v km 28,552 a P1367 v km 33,149 je v celé dokumentaci uváděno, že přibližovací úseky PZS jsou vypočteny a situovány na traťovou rychlost $V = 60 \text{ km.h}^{-1}$. Nejvyšší rychlost na trati však je 50 km.h^{-1} , tato rychlost zůstane stejná i po realizaci stavby. Předpokládáme proto, že na těchto přejezdech bude uplatněno odložení výstrahy. Údaje o odložení výstrahy nutno doplnit do technických zpráv části D.

2. Odbor operativního řízení a výluk (O11)

(zpracovatel Ing. R. Těhník, tel. 972 244 641)

B.6.1 Výluky železničního provozu

Krátkodobé výluky zmíněné v této části požadujeme rozpracovat a vymezit.

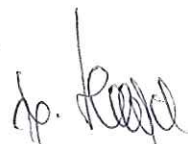

Ing. Josef Hendrych
náměstek generálního ředitele
pro řízení provozu

Váš dopis zn.: 22627/2017-SŽDC-SSZ-ÚT-2-Ste

Zde dne:

Naše zn.: 46672/2017-SŽDC-GR-O13

Vyřizuje: Ing. Hana Boubelová

Telefon: 972 244 498

Mobil:

E-mail: boubelova@szdc.cz

Datum: 23.11.2017


Správa železniční dopravní cesty, státní organizace

Stavební správa západ

Sokolovská 1955/278

190 00 Praha 9

Petr Steiner

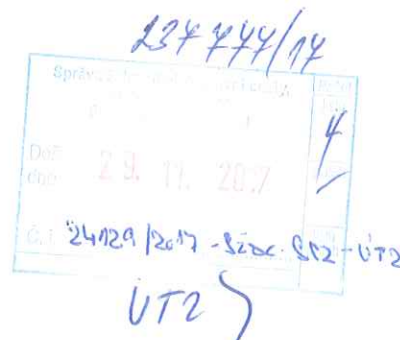

Doplnění závor na přejezdech P1348 v km 23,017; P1360 v km 28,552 a P1367 v km 33,149 na trati Břežnice - Strakonice

K předložené projektové dokumentaci (projektové souhrnné řešení) máme z hlediska našeho odboru následující připomínky:

Obecně:

- Jedná se o přejezdy na silnici I. třídy. V rámci stavby bude u všech přejezdů přejezdové zabezpečovací zařízení doplněno polovičními závory. Technologie PZS bude u přejezdů P1348 a P1360 umístěna ve stávajících RD u přejezdu P1367 bude postaven nový RD. V situaci chybí zakreslení rozhledových poměrů pro případ poruchy PZZ (tj. pro traťovou rychlost 10 km/h).
- V souladu s dokumentem „Zásady pro návrh, řešení a použití přejezdových konstrukcí“, čj. 15497/2017-SŽDC-GR-O13, požadujeme vytvoření dostatečného prostoru pro pružné chování koleje, tj. požadujeme min. 200 mm vzdálenost mezi hlavou pražce a závěrnou zídou. V TZ je toto uvedeno, ale ve výkresové části ne. Požadujeme doplnit.

Železniční spodek (zpracoval: Ing. Bernatík Radek, tel. 972 762 485, bernatik@szdc.cz,

- V TZ SO 01, SO 02 a SO 03 se píše, že byly provedeny průzkumy železničního spodku, které však nejsou doloženy, prosíme o doplnění.

Železniční svršek (zpracoval Ing. Hartman, tel. 972 244 462, Hartman@szdc.cz,

SO 01 Rekonstrukce přejezdu P1348 v km 23,017

- Na rozpiskách je uveden stupeň dokumentace PD, což je v rozporu s průvodní zprávou, kde se uvádí SPŘ.

Technická zpráva

- Kap. 2 Počet svarů (6ks) neodpovídá požadavkům předpisu SŽDC S3 díl VIII čl. 9, do přejezdu a vzdálenosti 3,5 m od přejezdu nelze umístit kolejnicový svar. Jelikož lze předpokládat svařování kolejnic aluminotermicky, je nutné z hlediska zřizování BK navrhnut vložení kolejnic délky min 50 m přes přejezd v kuse.
- Kap. 7.4 Jelikož okolní kolejový rošt je z kolejnic S49 na betonových pražcích SB6 s tuhým upevněním, nelze do těchto míst nově vkládat izolovaný úsek pražců s bezpodkladnicovým upevněním, protože by z pohledu fungování BK došlo k vytvoření pevného bodu. Pokud nedojde v blízké době k výměně železničního svršku za svršek s bezpodkladnicovým upevněním, je nutné navrhnut železniční svršek

S49 s betonovými pražci SB 8P s tuhým upevněním svěrkami ŽS4. Upevnění bude v místě přejezdové konstrukce opatřeno schválenou antikorozií úpravou. Upravte v ostatních částech dokumentace.

- Kap. 7.5 V koleji bude obnovena BK, poslední větu opravte.
- Kap. 7.7 V Úseku je bezstyková kolej zřízena v km 22,890 – 24,222. Nově vkládaný svršek tedy bude svařen do BK, v navazujících úsecích bude upravena upínací teplota min. na délku 50 m. Kapitulu opravte.
- Kap. 8.1 Základní šířka skloněné pláně tělesa železničního spodku na jednokolejně trati v přímé je 6,20 m, opravte.
- Kap. 8.3.1 Osa trativodu nemůže být 2,4 m od osy koleje, minimální vzdálenost stěny rýhy trativodu od osy koleje je 2,35 m. Totéž platí v kap. 8.3.2 u šachet. Šachty neosazujte hliníkovým poklopem.
- Kap. 8.3.3 Pokud bude propustek rušen, musí být jeho konstrukce odbourána do hloubky aktivní zóny, tj. min. 1,5m horní úložné plochy pražce, minimálně však do hloubky 0,5 m pod úroveň zemní pláně.
- Kap. 9.2 Přejezdovou konstrukci je nutné přizpůsobit pražcům, viz připomínky k 7.4. Doplňte ochranné klíny přejezdové konstrukce.

Situace

- Úsek směrové a výškové úpravy koleje vyznačte čárkovanou čarou.
- Půdorys se shoduje se situací měřítkem i podrobností. Pokud má být podkladem pro realizaci, musí být zpracován podrobněji.

Podélný profil komunikace

- Železniční svršek upravte na pražce SB 8P, viz připomínky k TZ.

Vytyčovací výkres a seznam souřadnic

- Doplňte hektarovou síť s minimálně dvěma body s doplněnými souřadnicemi. V seznamu souřadnic chybí výškové kóty u bodů v ose koleje a v místě přejezdu; doplňte.

SO 02 Rekonstrukce přejezdu P1360 v km 28,552

Technická zpráva

- Kap. 7.4
 - Do souvislého úseku stykované koleje s tuhým upevněním nemá význam vkládat 100 m koleje s pružným upevněním. Navrhněte upevnění K se svěrkami ŽS4, detailně upevnění nerozepisujte. Doporučujeme spíše vložení nových pražců SB 8P, projednejte se správou tratí.
 - Nově vkládaný svršek nelze svařit se stávajícím, neboť řešení není v souladu s předpisem SŽDC S3 díl XI kap. VII a předpisem SŽDC S3/2. Navrhněte stykovanou kolej navázanou na stávající stav (nutno určit polohou stávajících styků) tak, aby přes přejezd vyšlo celé kolejové pole a styky byly od přejezdu min. 3,5 m. Z popisu v TZ nelze odvodit, jak má být kolejový rošt uspořádán, dokumentaci doplňte kladečským plánem. Vzhledem k poloměřům je možné užití zkrácených kolejníc.
- Kap. 7.5
 - Doplňte přesný rozsah zapuštěného kolejového lože a doplňte do půdorysu v měřítku 1:200.
 - Svařování patří do jiné části TZ, zde jej vynechte.
 - Jelikož traťový úsek ještě neprošel rekonstrukcí, navrhněte tloušťku kolejového lože, resp. niveletu pláně tělesa železničního spodku, tak, aby tloušťka KL vyhovovala i po rekonstrukci tratě s betonovými pražci s bezpodkladnicovým upevněním při ponechání nivelety koleje a nebylo nutné zasahovat do vozovky. Ve výhledovém stavu uvažujete se sestavou žel. svršku výšky 357 mm a tloušťkou KL 350 mm pod pražcem. Nově tak bude pod dřevěným pražcem min. 385 mm KL. Výšku pláně upravte v řezech.
- Kap. 7.7 Popis je v rozporu rekapitulací souhrnných kapacitních údajů kap. 2.
- Kap. 8.3 Připomínky k odvodnění viz SO 01.
- Doplňte prostorové zajištění osy koleje.

Situace

- Zaoblení lomu sklonu v km 28,510 zasahuje do zaoblení vzetupnice v km 28,520, upravte.
- Lom nivelety v km 28,585 je umístěn nevhodně v přechodnici, požadujeme jej zrušit.

- Úsek směrové a výškové úpravy koleje vyznačte čárkovanou čarou.
- Půdorys se shoduje se situací měřítkem i podrobností. Pokud má být podkladem pro realizaci, musí být zpracován podrobněji např. 1:200. Požadujeme okótování vzdáleností příkopů a pevných konstrukcí od osy koleje.

Podélný profil koleje

- Schéma převýšení kolejnicových pásů je chybně, niveleta je vztažena vždy k nižšímu nepřevýšenému pásu a znázorňuje se velikost převýšení. Fiktivní průběh nivelety v inflexu tvoří spojnicí nepřevýšených pásů v kružnicových obloucích. Ve schématu je nutné oba kol. pásy rozlišit např. barevně a oba končí a začínají s nulovým převýšením.
- Nový stav železničního svršku upravte dle připomínek k TZ. Detailní popis jednotlivých dílů vynechte, obsahuje chyby. Kolej o délce kol. pásů 100 m není bezstyková.

Podélný profil komunikace

- Kolej na přejezdu je v inflexu, niveleta koleje tedy musí být udávána k fiktivnímu kolejnicovému pásu v úrovni spojnice spodních pásů, nikoli ke spojnicí temen kolejnic.
- Výšku pláň upravte pro výhledový stav, viz výše.

Příčné řezy

- Je upravována kolej v délce 419 m, doplňte příčné řezy kolejí po 25 – 50 m. Doplňte příčné řezy v místech upravovaných příkopů.

Vytyčovací výkres a seznam souřadnic

- Doplňte hektarovou síť s minimálně dvěma body s doplněnými souřadnicemi.
- V seznamu souřadnic chybí výškové kóty u bodů v ose koleje a v místě přejezdu; doplňte. V ose koleje je nutné doplnit další body cca po 25 – 50 m dle řezů.

SO 03 Rekonstrukce přejezdu P1367 v km 33,149

Technická zpráva

- Kap. 7.2 Sklonové poměry jsou odlišné od údajů TZ, opravte.
- Kap. 7.4
 - Do souvislého úseku stykované koleje s tuhým upevněním nemá význam vkládat 50 m koleje s pružným upevněním, pokud není návaznost na shodně zřízený úsek. Nově vkládaný svršek bude s upevněním K se svérkami ŽS4. Detaily upevnění nerozepisujte. Doporučujeme vložení nových pražců SB 8P, projednejte se správou tratí.
 - Nově vkládaný svršek nelze svařit se stávajícím, neboť řešení není v souladu s předpisem SŽDC S3 díl XI kap. VII a předpisem SŽDC S3/2. Navrhnete stykovanou kolej navázanou na stávající stav (nutno určit polohou stávajících styků) tak, aby přes přejezd vyšlo celé kolejové pole a styky byly od přejezdu min. 3,5 m. Dokumentaci doplňte kladečským plánem. Vzhledem k poloměřům je možné užití zkrácených kolejnic.
- Kap. 7.5
 - Doplňte přesný rozsah zapuštěného kolejového lože a doplňte do půdorysu v měřítku 1:200.
 - Uspořádání koleje a svařování patří do jiné části TZ, zde jej vynechte.
 - Jelikož traťový úsek ještě neprošel rekonstrukcí, navrhnete tloušťku kolejového lože, resp. niveletu pláň tělesa železničního spodku, tak, aby tloušťka KL vyhovovala i po rekonstrukci tratě s betonovými pražci s bezpodkladnicovým upevněním při ponechání nivelety koleje a nebylo nutné zasahovat do vozovky. Ve výhledovém stavu uvažujete se sestavou žel. svršku výšky 357 mm (nebo 372 mm) a tloušťkou KL 350 mm pod pražcem. Výšku pláň upravte v řezech.
- Kap. 7.7 Popis je v rozporu rekapitulací souhrnných kapacitních údajů kap. 2.
- Kap. 8.2 Šikmost přejezdu a šířka se týká asi SO 02. Hliníkový poklop šachty nahradte jiným materiálem.
- Kap. 8.3.5 Zatrubnění příkopů se obvykle dělá z trubek DN 600, zdůvodněte profil DN 300.
- Doplňte prostorové zajištění osy koleje.

Situace

- Dle naší evidence je na začátku úseku sklon 15,3 ‰, proveďte navázání do stávajícího stavu pomocí zakružovacího oblouku.
- Lom nivelety v km 32,900 umístěte mimo přechodnici. Totéž platí pro lomy v km 33,136 a 33,165, které jsou pouze 29 m od sebe!
- Úsek směrové a výškové úpravy koleje vyznačte čárkovanou čarou.
- Půdorys se shoduje se situací měřítkem i podrobností. Pokud má být podkladem pro realizaci, musí být zpracován podrobněji např. 1:200. Požadujeme okótování vzdáleností příkopů a pevných konstrukcí od osy koleje.

Podélný profil koleje

- Nový svršek pod přejezdem nebude BK a s pružným upevněním.
- Lomu nivelety umístěte mimo přechodnice.

Podélný profil komunikace

- Niveleta koleje je vztažena k nepřevýšenému kolejnicovému pásu, hodnota v ose je chybná.
- Nový svršek pod přejezdem nebude BK a s pružným upevněním.

Příčné řezy

- Je upravována kolej v délce 663 m, doplňte příčné řezy kolejí po 25 – 50 m. Doplňte příčné řezy v místech upravovaných příkopů.

SO05 - Přípojka nn pro přejezd P1360 v km 28,552

- TZ str. 4 Kabelové vedení: Vedení kabelu ve štěrkovém loži je nepřipustné, odstavec zrušte. Vedení kabelové trasy bude odpovídat předpisu SŽDC S4, v případě vedení kabelové trasy ve stezce bude vedení dle přílohy 26 předpisu SŽDC S4.
- Situace: Vedení kabelové trasy ve svahu tělesa železničního spodku a šikmo svahem je nepřipustné, umístění upravte.
- Doplňte příčné řezy uložení kabelové trasy vůči koleji.

Závěr:

S projektovou dokumentací souhlasíme v případě řádného vypořádání připomínek. Vypořádání připomínek zašlete elektronicky na emailové adresy jednotlivých zpracovatelů.



Ing. Radovan Kovařík
ředitel odboru traťového hospodářství

Váš dopis zn. email
Ze dne 10. 10. 2018
Naše zn. 52103/2018-SZDC-GR-O13

Vyřizuje Ing. Radek Bernatík
Telefon 972 762 485
Mobil 725 050 148
E-mail bernatik@szdc.cz

Datum 19. 10. 2018

Správa železniční dopravní cesty, státní organizace
Stavební správa západ
Petr Steiner
Sokolovská 278/1955
Praha 9
190 00

(pouze elektronicky - Steiner@szdc.cz)

Doplnění závor na přejezdech P1348 v km 23,017, P1360 v km 28,552 a P1367 v km 33,149 na trati Březnice – Strakonice

V rámci posouzení doplněného a upraveného projektového souhrnného řešení ke stavbě „Doplnění závor na přejezdech P1348 v km 23,017, P1360 v km 28,552 a P1367 v km 33,149 na trati Březnice – Strakonice“ zhotoveného firmou PROJEKT servis spol. s r.o. sdělujeme, že předchozí připomínky námi kladené a týkající se železničního spodku byly zapracovány a nemáme k této dokumentaci za železniční spodek dalších připomínek.



Ing. Radovan Kovařík
ředitel odboru traťového hospodářství

Váš dopis zn.: 22627/2017-SZDC-SSZ-ÚT-2-Ste
Ze dne: 7. 11. 2017
Naše zn.: 45414/2017-SZDC-GR-O14
Vyřizuje: Bc. Knotek
Telefon: 972 244 369
Mobil: 601 102 263
E-mail: knotek@szdc.cz
Datum: 14. 11. 2017



Správa železniční dopravní cesty, státní organizace

Stavební správa západ

Sokolovská 278/1955
190 00 Praha 9

Doplnění závor na přejezdech P1348 v km 23,017; P1360 v km 28,552 a P1367 v km 33,149 na trati Březnice – Strakonice (PSŘ)

Zabezpečovací zařízení:

- Dle souhrnné TZ budou nově rekonstruované přejezdy zabezpečeny přejezdovým zabezpečovacím zařízením třídy **PZS 3 ZBI** s polovičními závory.

K těmto PZS:

PS 01 PZS P1348 km 23,017:

- Bez konkrétních připomínek k tomuto provoznímu souboru.

PS 02 PZS P1360 km 28,552:

- Bez konkrétních připomínek k tomuto provoznímu souboru.

PS 03 PZS P1367 km 33,149:

- Bez konkrétních připomínek k tomuto provoznímu souboru.

Formálně upozorňujeme, že z důvodu změny organizační struktury GR SZDC od 1. října 2017 není součástí našeho vyjádření k předmetné dokumentaci stanovisko oddělení elektrotechniky a energetiky, které je zařazeno do nově vzniklého Odboru elektrotechniky a energetiky (O24).



Ing. Martin Krupička
ředitel odboru
zabezpečovací a telekomunikační techniky



Správa železniční dopravní cesty

Správa železniční dopravní cesty, státní organizace

Generální ředitelství

Dlážděná 1003/7

110 00 PRAHA 1

H.4.7.

Váš dopis zn. 22627/2017-SSZ-ÚT2-Ste
Ze dne 7.11.2017
Naše zn. 46661/2017 - SŽDC - GR - O6

Vyřizuje Ing. Zbyněk Zunt
Telefon 972 244 733
Mobil 727 876 501
E-mail zunt@szdc.cz
Datum 23. listopadu 2017

SŽDC s.o., Stavební správa západ
Sokolovská 278/1955, 190 00 Praha 9

233335/14

Správa železniční dopravní cesty	ÚT2
Stavba	24.11.17 F
Došlo dne: 24. 11. 2017	
Č.j.: 23955/2017 - SŽDC - GR - ÚT2	

Vyjádření k PSŘ „Doplnění závor na přejezdech P1348 v km 23,017; P1360 v km 28,552 a P1367 v km 33,149 na trati Březnice – Strakonice“

Na základě Vaší žádosti č.j. 22627/2017-SSZ-ÚT2-Ste ze dne 7.11.2017 sdělujeme, že k technickému řešení předloženého projektu stavby nemáme připomínky.

Ing. Petr Hofhanzl
ředitel odboru přípravy staveb

Váš dopis zn.: 22627/2017-SŽDC-SSZ-ÚT-2-Ste
Ze dne: 7. 11. 2017
Naše zn.: 16423 /2017-SŽDC-TUDC-ÚATT
Vyřizuje: Bohumil Cirhan
Telefon.: 972 544 620
Mobil:
E-mail: Bohumil.cirhan@tudc.cz
Datum: 27. 11. 2017

H.4.8.

Správa železniční dopravní cesty,
s. o.
Stavební správa západ
Sokolovská 278/1955
190 00 Praha 9

Věc: Vyjádření k Projektovému souhrnnému řešení stavby „Doplnění závor na přejezdech P1348 v km 23,017; P1360 v km 28,552 a P1367 v km 33,149 na trati Březnice - Strakonice“.

K zaslané projektové dokumentaci nemáme žádné připomínky:

Správa železniční dopravní cesty,
státní organizace
Technická ústředna dopravní cesty
Malletova 10/2363, 190 00 Praha 9 - Libeň
IČ: 70994234, DIČ: CZ70994234
(29)

v. z. 

Ing. Jiří Šustr
Vedoucí specializovaného střediska
telekomunikační a rádiové techniky

Váš dopis zn.

Petr Steiner

Zde dne

Naše zn. /2017-SSZ-Pok

- interní sdělení

Vyřizuje Ing. Petr Pokorný

Telefon 972 522 504

Mobil 725 797 058

E-mail PokornyP@szdc.cz

Datum 27. 11. 2017

Připomínky k PSŘ „Doplnění závor na přejezdech P1348 v km 23,017; P1360 v km 28,552 a P1367 v km 33,149 na trati Březnice – Strakonice“ v oblasti vlivu stavby na životní prostředí

B.1.3.4 Údaje o zeleni

B.3.1.2 Údaje o zeleni z pohledu péče o krajinu

Uvedte, jak bude kácení provedeno vyřezání zapojeného porostu dřevin při provádění kabelizace –

- a) V rámci realizace stavby zhotovitelem.
- b) Kácení provede v předstihu OŘ Plzeň v rámci údržby (v souladu kap. VII druhé části Metodického pokynu pro údržbu vyšší zeleně - aktuální znění ze dne 31.10.2016, č.j. S 43941/2016-SŽDC-O15 a současně v souladu s novelizovaným § 8 odst. 2 zákona č. 114/1992 Sb.) – v takovém případě musí být součástí dokladové části zápis z tohoto projednání.

B.3.1.3 Vliv stavby na vodoteče

Odkážte na kap. F.1.7.1 Zásady pro provoz stavební mechanizace z hlediska ochrany vod.

B.1.6.5 Likvidace škodlivých odpadů

B.3.2 Odpadové hospodářství

Doplňte předpokládaná množství jednotlivých odpadů. Uvedte konkrétní skládky, kde mají být tyto odpady uloženy, včetně jejich kilometrických vzdáleností od místa stavby. Tyto informace musí korespondovat s částí výkaz výměr.

F. Zásady organizace výstavby

Do kap. F.1.7.1 *Zásady pro provoz stavební mechanizace z hlediska ochrany vod* doplňte základní telefonické kontakty na Hasičskou záchrannou službu SŽDC, vodoprávní úřad, správce vodního toku a v případě že se v blízkosti nachází vtok do kanalizace rovněž správce kanalizace). Součástí budou rovněž prázdné řádky pro doplnění kontaktů na zhotovitele stavby a investora.



Správa železniční dopravní cesty

Správa železniční dopravní cesty, státní organizace

Generální ředitelství

Dlážděná 1003/7

110 00 PRAHA 1

H.4.10.

Váš dopis zn.: 22627/2017-SŽDC-SSZ-ÚT-2-Ste

Zde dne: 7.11. 2017

Naše zn.: 46095/2017-SŽDC-GŘ-O15

Vyřizuje: Bc. František Chovanec.

Telefon:: 972 244 626

E-mail: chovanec@szdc.cz

Datum: 20.11.2017

SŽDC s.o.

Stavební správa západ

Petr Steiner

Sokolovská 278/1955

190 00 Praha 9

„Doplnění závor na přejezdech P1348 v km 23,017; P1360 v km 28,552 a P1367 v km 33,149 na trati Březnice - Strakonice“ – vyjádření odboru provozuschopnosti k projektu stavby

K předloženému projektu pro přípravu stavby „Doplnění závor na přejezdech P1348 v km 23,017; P1360 v km 28,552 a P1367 v km 33,149 na trati Březnice - Strakonice“, nemá odbor provozuschopnosti z hlediska náplně své činnosti připomínky.

Ing. Marcela Pernicová
ředitelka odboru provozuschopnosti

Váš dopis zn.: 22627/2017-SŽDC-SSZ-ÚT-2-Ste
Ze dne: 7. 11. 2017
Naše zn.: 45366/2017-SŽDC-GŘ-O24
Vyřizuje: Ing. Ondřej Plocek
Telefon: 972 244 491
Mobil: 727 827 268
E-mail: plocek@szdc.cz
Datum: 14. 11. 2017

Správa železniční dopravní cesty, státní organizace

Stavební správa západ

Sokolovská 278/1955

190 00 PRAHA 9

185555/14

Správa železniční dopravní cesty, státní organizace	1
Dle dní: 15. 11. 2017	-
Č. 22627/2017-SŽDC-SSZ-ÚT-2-Ste	112-ÚT2

„Doplnění závor na přejezdech P1348 v km 23,017; P1360 v km 28,552 a P1367 v km 33,149 na trati
Březnice - Strakonice“

Odbor elektrotechniky a energetiky k zaslané projektové dokumentaci, týkající se doplnění závor na výše uvedených přejezdech, nemá připomínek.



Ing. Jaromír Hrubý

ředitel odboru elektrotechniky a energetiky

TMS Projekt s.r.o., se sídlem Rudolfovo, Dubičné 106, PSČ 373 71 IČO: 48200891, DIČ: CZ 48200891
Bankovní spojení : Komerční banka a.s., České Budějovice, č.ú.: 65802-231/0100
Společnost je zapsaná v obchodním rejstříku vedeném Krajským soudem v Českých Budějovicích oddíl C, vložka 2479.
Pracoviště **PLZEŇ**, Wenzigova 8, 301 00. Tel.:378 229 850-55, Fax:378 229 870

Stanovisko projektanta k připomínkám odborných složek SŽDC, s.o. a ČD, a.s. k projektové dokumentaci stavby „Doplnění závor na přejezdech P1348 v km 23,017, P1360 v km 28,552 a P1367 v km 33,149 na trati Březnice – Strakonice“:

H.4.1. SŽDC, s.o., GR, O30, odbor bezpečnosti a krizového řízení - zn. 345913/2017-SŽDC-GR-O30 ze dne 16.11.2017

Připomínky byly do dokumentace zapracovány.

H.4.2. SŽDC, s.o., OR Plzeň – č.j. 21 871/2017-SŽDC-OR PLZ-ÚT ze dne 06.12.2017

Připomínky SBBH:

Bez připomínek.

Připomínky SEE Plzeň:

Připomínka SEE na úpravu situování el. přípojky k přejezdu P1360 v km 28,552 nebude respektována. Navržené umístění bylo odsouhlaseno při místním šetření. Zástupce SEE přítomný na závěrečné poradě s tímto řešením souhlasí.

Připomínky SMT:

Požadavek na zvýšenou opatrnost při provádění stavebních prací bude respektován zhotovitelem při provádění stavby.

Připomínky SSZT České Budějovice:

Dopravní značení bylo doplněno (viz. SO 01)

Připomínky ST Strakonice:

Do přejezdu budou vloženy kolejnice delší než 25 m tak, aby byly splněny ustanovení předpisu SŽDC S3, díl VIII, čl. 9 - styky a svary nesmí být v přejezdu ani v jeho těsné blízkosti. Delší kolejnicové pásy mohou být vytvořeny odtavovacím stykovým svařováním kolejnic a použity ve smyslu zmíněného článku. Bylo doplněno do TZ SO 01, kap. 7.4.

Připomínky ÚŘP – odbor technologie:

Bez připomínek.

Připomínky ÚT – CBE – ekolog:

Uvedené připomínky jsou v dokumentaci zapracovány.

Připomínky ÚT – CBE – energetika:

Bez připomínek.

Připomínky ÚT – CBE – PO:

S vybudováním 1m pasu z nehořlavého materiálu okolo RD je v dokumentaci uvažováno.

Připomínky SŽDC – SŽG Praha IG:

Část I. Geodetická dokumentace byla předložena ke schválení SŽG (Ing. Beníšek).

H.4.3. České dráhy, a.s., GR - č.j. 1190/2017-O3 ze dne 08.11.2017

V ŽST Blatná je uvažováno s využitím stávajících kabelových tras.

Uvedené podmínky musí být respektovány zhotovitelem při provádění stavby.

H.4.4. SŽDC, s.o., GŘ O11 a 12, řízení provozu - zn. 47234/2017-SŽDC-GŘ-O12 ze dne 28.11.2017

Časový údaj o odložení výstrahy bude uveden ve schválené tabulce přejezdu. Tabulka přejezdu bude předložena ke schválení po schválení navrženého technického řešení.

H.4.5. SŽDC, s.o. , GŘ, O13 (OTH) – č.j. 46672/2017-SŽDC-GŘ-O13 ze dne 23.11.2017 a č.j. 52103/2018-SŽDC-GŘ-O13 ze dne 19.10.2018

Připomínky byly do dokumentace zapracovány a předložená dokumentace OTH schválena.

H.4.6. SŽDC, s.o., GŘ, O14 (odbor zabezpečovací a telekomunikační techniky) – č.j. 45414/2017-SŽDC-O14 ze dne 14.11.2017

Bez připomínek.

H.4.7. SŽDC, s.o. , GŘ, O6 (odbor přípravy staveb) – č.j. 46661/2017-SŽDC-GŘ-O6 ze dne 23.11.2017

Bez připomínek.

H.4.8. SŽDC, s.o. , TÚDC - č.j. 46672/2017-SŽDC-GŘ-O13 ze dne 23.11.2017

Bez připomínek.

H.4.9. SŽDC, s.o., SSZ, ŽP - ze dne 27.11.2017

Připomínky byly do dokumentace zapracovány.

H.4.10. SŽDC, s.o. , GŘ, O15 (odbor provozuschopnosti) – č.j. 46095/2017-SŽDC-GŘ-O15 ze dne 20.11.2017

Bez připomínek.

H.4.11. SŽDC, s.o., GŘ, O24 (odbor elektrotechniky a energetiky) – č.j. 45366/2017-SŽDC-GŘ-O24 ze dne 14.11.2017

Bez připomínek

Vypracoval: Miroslava Rollingerová (TMS Projekt s.r.o.)
Ing. Vladimír Hrdlička (PROJEKT servis s.r.o.)

Podklady z Katastrálního úřadu

"Doplnění závor na přejezdech P1348 v km 23,017, P1360 v km 28,552 a P 1367 v km 33,149 na trati Březnice – Strakonice"

Seznam pozemků dotčených stavbou:

Doplnění závor na přejezdech P1348 v km 23,017, P1360 v km 28,552 a P1367 v km 33,149 na trati Březnice – Strakonice

OBEČ	KATASTRÁLNÍ ÚZEMÍ	PARCELA ČÍSLO	MAJITEL	UPŘESNĚNÍ
------	-------------------	---------------	---------	-----------

km 23,017

Blatná	Blatná	st. 422	SŽDC, s.o. , Dílžďěná 1003/7, Nové Město, 11000 Praha 1	
Blatná	Blatná	2124/1	České dráhy, a.s., nábf. Ludvíka Svobody 1222/12, 11000 Praha 1	nové kabely do stávající trasy v ŽST Blatná
Blatná	Blatná	2124/4	České dráhy, a.s., nábf. Ludvíka Svobody 1222/12, 11000 Praha 1	nové kabely do stávající trasy v ŽST Blatná
Blatná	Blatná	2058/2	Město Blatná, tř. T.G. Masaryka 322, 388 01 Blatná	přechod kabelů po stávajícím žel. mostě
Blatná	Blatná	2083/39	Město Blatná, tř. T.G. Masaryka 322, 388 01 Blatná	přechod kabelů po stávajícím žel. mostě
Blatná	Blatná	2083/3	Město Blatná, tř. T.G. Masaryka 322, 388 01 Blatná	přechod kabelů po stávajícím žel. mostě
Blatná	Blatná	2123	SŽDC, s.o. , Dílžďěná 1003/7, Nové Město, 11000 Praha 1	
Blatná	Blatná	2122	SŽDC, s.o. , Dílžďěná 1003/7, Nové Město, 11000 Praha 1	
Blatná	Blatná	2084/1	Město Blatná, tř. T.G. Masaryka 322, 388 01 Blatná	přechod kabelů po stávajícím žel. mostě
Blatná	Blatná	2121	SŽDC, s.o. , Dílžďěná 1003/7, Nové Město, 110 00 Praha 1	
Blatná	Blatná	1938/2	Ředitelství silnič a dálnic ČR, Na pankráci 546/56, 140 00 Praha	
Blatná	Blatná	1938/3	Ředitelství silnič a dálnic ČR, Na pankráci 546/56, 140 00 Praha	
Blatná	Blatná	2120	SŽDC, s.o. , Dílžďěná 1003/7, Nové Město, 110 00 Praha 1	
Blatná	Blatná	1561/75	SŽDC, s.o. , Dílžďěná 1003/7, Nové Město, 11000 Praha 1	technologický domek

km 28,552

Blatná	Hněvkov u Mačkova	674	SŽDC, s.o. , Dílžďěná 1003/7, Nové Město, 11000 Praha 1	
Blatná	Hněvkov u Mačkova	546/1	Klecán Ladislav, Tržní 281, 386 01 Strakonice	přípojka nn pro PZZ v km 28,552
Blatná	Hněvkov u Mačkova	546/9	Klecán Ladislav, Tržní 281, 386 01 Strakonice	přípojka nn pro PZZ v km 28,552
Sedlice	Němčice u Sedlice	148	SŽDC, s.o. , Dílžďěná 1003/7, Nové Město, 11000 Praha 1	
Sedlice	Němčice u Sedlice	137/1	Ředitelství silnic a dálnic ČR, Na Pankráci 546/56, Nusle, 14000 Praha	
Sedlice	Němčice u Sedlice	137/2	Ředitelství silnic a dálnic ČR, Na Pankráci 546/56, Nusle, 14000 Praha	
Sedlice	Němčice u Sedlice	111/4	SŽDC, s.o. , Dílžďěná 1003/7, Nové Město, 110 00 Praha 1	technologický domek
Sedlice	Sedlice u Blatné	2035	SŽDC, s.o. , Dílžďěná 1003/7, Nové Město, 11000 Praha 1	

km 33,149

Sedlice	Sedlice u Blatné	2035	SŽDC, s.o. , Dílžďěná 1003/7, Nové Město, 11000 Praha 1	
Sedlice	Sedlice u Blatné	1950/2	Ředitelství silnic a dálnic ČR, Na Pankráci 546/56, Nusle, 14000 Praha	
Sedlice	Sedlice u Blatné	1950/1	Ředitelství silnic a dálnic ČR, Na Pankráci 546/56, Nusle, 14000 Praha	

Informace o pozemku

Parcelní číslo:	st. 422
Obec:	Blatná [550850]
Katastrální území:	Blatná [605247]
Číslo LV:	680
Výměra [m ²]:	480
Typ parcely:	Parcela katastru nemovitostí
Mapový list:	DKM
Určení výměry:	Ze souřadnic v S-JTSK
Druh pozemku:	zastavěná plocha a nádvoří



Součástí je stavba

Budova s číslem popisným:	Blatná [405001] ; č. p. 356; stavba pro dopravu
Stavba stojí na pozemku:	p. č. st. 422
Stavební objekt:	č. p. 356
Ulice:	Nádražní
Adresní místa:	Nádražní č. p. 356

Vlastníci, jiní oprávnění

Vlastnické právo	Podíl
Česká republika,	
Právo hospodařit s majetkem státu	Podíl
Správa železniční dopravní cesty, státní organizace, Dlážděná 1003/7, Nové Město, 11000 Praha 1	

Způsob ochrany nemovitosti

Nejsou evidovány žádné způsoby ochrany.

Seznam BPEJ

Parcela nemá evidované BPEJ.

Omezení vlastnického práva

Typ
Věcné břemeno (podle listiny)

Jiné zápisy

Nejsou evidovány žádné jiné zápisy.


Řízení, v rámci kterých byl k nemovitosti zapsán cenový údaj

Nemovitost je v územním obvodu, kde státní správu katastru nemovitostí ČR vykonává [Katastrální úřad pro Jihočeský kraj, Katastrální pracoviště Strakonice](#)

Zobrazené údaje mají informativní charakter. Platnost k 21.09.2017 07:00:01.

Informace o pozemku

Parcelní číslo:	2124/1
Obec:	Blatná [550850]
Katastrální území:	Blatná [605247]
Číslo LV:	3716
Výměra [m ²]:	23589
Typ parcely:	Parcela katastru nemovitostí
Mapový list:	DKM
Určení výměry:	Ze souřadnic v S-JTSK
Způsob využití:	dráha
Druh pozemku:	ostatní plocha

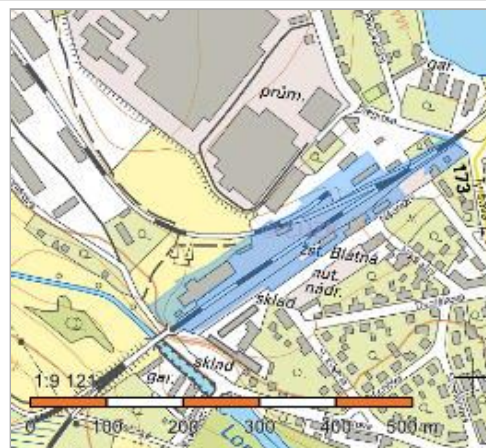

Vlastníci, jiní oprávnění

Vlastnické právo

Podíl

České dráhy, a.s., nábřeží Ludvíka Svobody 1222/12, Nové Město, 11000 Praha 1

Způsob ochrany nemovitosti

Nejsou evidovány žádné způsoby ochrany.

Seznam BPEJ

Parcela nemá evidované BPEJ.

Omezení vlastnického práva

Typ

Věcné břemeno (podle listiny)

Věcné břemeno chůze a jízdy

Věcné břemeno vedení

Věcné břemeno zřizování a provozování vedení

Jiné zápisy

Typ

Změna výměr obnovou operátu

Řízení, v rámci kterých byl k nemovitosti zapsán cenový údaj

Nemovitost je v územním obvodu, kde státní správu katastru nemovitostí ČR vykonává [Katastrální úřad pro Jihočeský kraj, Katastrální pracoviště Strakonice](#)


Zobrazené údaje mají informativní charakter. Platnost k 21.09.2017 07:00:01.

© 2004 - 2017 [Český úřad zeměměřický a katastrální](#), [Pod sídlištěm 1800/9, Kobylisy, 18211 Praha 8](#)
 Podání určená katastrálním úřadům a pracovištím zasílejte přímo na [jejich e-mail adresu](#).

Verze aplikace: 5.5.0 build 0

Informace o pozemku

Parcelní číslo:	2124/4
Obec:	Blatná [550850]
Katastrální území:	Blatná [605247]
Číslo LV:	3716
Výměra [m ²]:	511
Typ parcely:	Parcela katastru nemovitostí
Mapový list:	DKM
Určení výměry:	Ze souřadnic v S-JTSK
Způsob využití:	dráha
Druh pozemku:	ostatní plocha

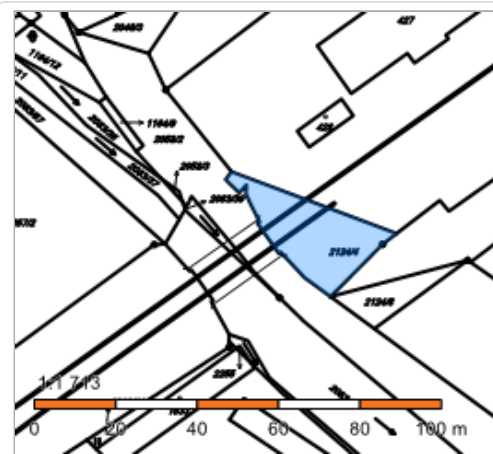

Vlastníci, jiní oprávnění

Vlastnické právo

Podíl

České dráhy, a.s., nábřeží Ludvíka Svobody 1222/12, Nové Město, 11000 Praha 1

Způsob ochrany nemovitosti

Nejsou evidovány žádné způsoby ochrany.

Seznam BPEJ

Parcela nemá evidované BPEJ.

Omezení vlastnického práva

Nejsou evidována žádná omezení.

Jiné zápisy

Nejsou evidovány žádné jiné zápisy.

Řízení, v rámci kterých byl k nemovitosti zapsán cenový údaj

Nemovitost je v územním obvodu, kde státní správu katastru nemovitostí ČR vykonává [Katastrální úřad pro Jihočeský kraj, Katastrální pracoviště Strakonice](#)

Zobrazené údaje mají informativní charakter. Platnost k 21.09.2017 07:00:01.

© 2004 - 2017 [Český úřad zeměměřický a katastrální](#), [Pod sídlištěm 1800/9, Kobylisy, 18211 Praha 8](#)
Podání určená katastrálním úřadům a pracovištím zasílejte přímo na [jejich e-mail adresu](#).

Verze aplikace: 5.5.0 build 0

Informace o pozemku

Parcelní číslo:	2058/2
Obec:	Blatná [550850]
Katastrální území:	Blatná [605247]
Číslo LV:	1
Výměra [m ²]:	1972
Typ parcely:	Parcela katastru nemovitostí
Mapový list:	DKM
Určení výměry:	Ze souřadnic v S-JTSK
Způsob využití:	ostatní komunikace
Druh pozemku:	ostatní plocha



Vlastníci, jiní oprávnění

Vlastnické právo

Podíl

Město Blatná, tř. T. G. Masaryka 322, 38801 Blatná

Způsob ochrany nemovitosti

Nejsou evidovány žádné způsoby ochrany.

Seznam BPEJ

Parcela nemá evidované BPEJ.

Omezení vlastnického práva

Typ

Věcné břemeno umístění a provoz. elektrorozvodného zařízení

Jiné zápisy

Typ

Změna výměr obnovou operátu

Řízení, v rámci kterých byl k nemovitosti zapsán cenový údaj

Nemovitost je v územním obvodu, kde státní správu katastru nemovitostí ČR vykonává [Katastrální úřad pro Jihočeský kraj, Katastrální pracoviště Strakonice](#)

Zobrazené údaje mají informativní charakter. Platnost k 21.09.2017 07:00:01.

© 2004 - 2017 [Český úřad zeměměřický a katastrální](#), [Pod sídlištěm 1800/9, Kobylisy, 18211 Praha 8](#)
Podání určená katastrálním úřadům a pracovištím zasílejte přímo na [jejich e-mail adresu](#).

Verze aplikace: 5.5.0 build 0

Informace o pozemku

Parcelní číslo:	2083/39	
Obec:	Blatná [550850]	
Katastrální území:	Blatná [605247]	
Číslo LV:	1	
Výměra [m²]:	50	
Typ parcely:	Parcela katastru nemovitostí	
Mapový list:	DKM	
Určení výměry:	Ze souřadnic v S-JTSK	
Způsob využití:	koryto vodního toku přirozené nebo upravené	
Druh pozemku:	vodní plocha	

Vlastníci, jiní oprávnění

Vlastnické právo	Podíl
Město Blatná, tř. T. G. Masaryka 322, 38801 Blatná	

Způsob ochrany nemovitosti

Nejsou evidovány žádné způsoby ochrany.

Seznam BPEJ

Parcela nemá evidované BPEJ.

Omezení vlastnického práva

Nejsou evidována žádná omezení.

Jiné zápisy

Nejsou evidovány žádné jiné zápisy.

Řízení, v rámci kterých byl k nemovitosti zapsán cenový údaj

Nemovitost je v územním obvodu, kde státní správu katastru nemovitostí ČR vykonává [Katastrální úřad pro Jihočeský kraj, Katastrální pracoviště Strakonice](#)

Zobrazené údaje mají informativní charakter. Platnost k 21.09.2017 07:00:01.

© 2004 - 2017 [Český úřad zeměměřický a katastrální](#), [Pod sídlištěm 1800/9, Kobylisy, 18211 Praha 8](#)
Podání určená katastrálním úřadům a pracovištím zasílejte přímo na [jejich e-mail adresu](#).

Verze aplikace: 5.5.0 build 0

Informace o pozemku

Parcelní číslo:	2083/3
Obec:	Blatná [550850]
Katastrální území:	Blatná [605247]
Číslo LV:	1
Výměra [m ²]:	3336
Typ parcely:	Parcela katastru nemovitostí
Mapový list:	DKM
Určení výměry:	Ze souřadnic v S-JTSK
Způsob využití:	koryto vodního toku přirozené nebo upravené
Druh pozemku:	vodní plocha



Vlastníci, jiní oprávnění

Vlastnické právo

Podíl

Město Blatná, tř. T. G. Masaryka 322, 38801 Blatná

Způsob ochrany nemovitosti

Nejsou evidovány žádné způsoby ochrany.

Seznam BPEJ

Parcela nemá evidované BPEJ.

Omezení vlastnického práva

Nejsou evidována žádná omezení.

Jiné zápisy

Typ

Změna výměr obnovou operátu

Řízení, v rámci kterých byl k nemovitosti zapsán cenový údaj

Nemovitost je v územním obvodu, kde státní správu katastru nemovitostí ČR vykonává [Katastrální úřad pro Jihočeský kraj, Katastrální pracoviště Strakonice](#)

Zobrazené údaje mají informativní charakter. Platnost k 21.09.2017 07:00:01.

© 2004 - 2017 [Český úřad zeměměřický a katastrální](#), Pod sídlištěm 1800/9, Kobylisy, 18211 Praha 8
Podání určená katastrálním úřadům a pracovištím zasílejte přímo na [jejich e-mail adresu](#)

Verze aplikace: 5.5.0 build 0

Informace o pozemku

Parcelní číslo:	2123
Obec:	Blatná [550850]
Katastrální území:	Blatná [605247]
Číslo LV:	680
Výměra [m ²]:	11529
Typ parcely:	Parcela katastru nemovitostí
Mapový list:	DKM
Určení výměry:	Ze souřadnic v S-JTSK
Způsob využití:	dráha
Druh pozemku:	ostatní plocha



Vlastníci, jiní oprávnění

Vlastnické právo	Podíl
Česká republika,	
Právo hospodařit s majetkem státu	Podíl
Správa železniční dopravní cesty, státní organizace, Dlážděná 1003/7, Nové Město, 11000 Praha 1	

Způsob ochrany nemovitosti

Nejsou evidovány žádné způsoby ochrany.

Seznam BPEJ

Parcela nemá evidované BPEJ.

Omezení vlastnického práva

Typ
Věcné břemeno (podle listiny)
Věcné břemeno umístění a provoz. elektrorozvodného zařízení

Jiné zápisy

Nejsou evidovány žádné jiné zápisy.

Řízení, v rámci kterých byl k nemovitosti zapsán cenový údaj

Nemovitost je v územním obvodu, kde státní správu katastru nemovitostí ČR vykonává [Katastrální úřad pro Jihočeský kraj, Katastrální pracoviště Strakonice](#)


Zobrazené údaje mají informativní charakter. Platnost k 21.09.2017 07:00:01.

© 2004 - 2017 [Český úřad zeměměřický a katastrální](#), [Pod sídlištěm 1800/9, Kobylisy, 18211 Praha 8](#)
Podání určená katastrálním úřadům a pracovištím zasílejte přímo na [jejich e-mail adresu](#).

Verze aplikace: 5.5.0 build 0

Informace o pozemku

Parcelní číslo:	2121
Obec:	Blatná [550850]
Katastrální území:	Blatná [605247]
Číslo LV:	680
Výměra [m ²]:	754
Typ parcely:	Parcela katastru nemovitostí
Mapový list:	DKM
Určení výměry:	Ze souřadnic v S-JTSK
Způsob využití:	dráha
Druh pozemku:	ostatní plocha

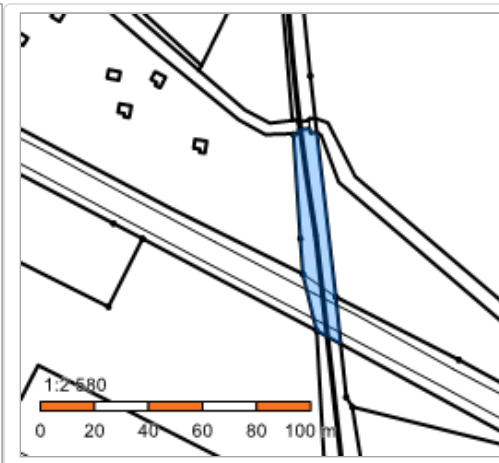

Vlastníci, jiní oprávnění

Vlastnické právo	Podíl
Česká republika,	
Právo hospodařit s majetkem státu	Podíl
Správa železniční dopravní cesty, státní organizace, Dlážděná 1003/7, Nové Město, 11000 Praha 1	

Způsob ochrany nemovitosti

Nejsou evidovány žádné způsoby ochrany.

Seznam BPEJ

Parcela nemá evidované BPEJ.

Omezení vlastnického práva

Nejsou evidována žádná omezení.

Jiné zápisy

Nejsou evidovány žádné jiné zápisy.

Řízení, v rámci kterých byl k nemovitosti zapsán cenový údaj

Nemovitost je v územním obvodu, kde státní správu katastru nemovitostí ČR vykonává [Katastrální úřad pro Jihočeský kraj, Katastrální pracoviště Strakonice](#)

Zobrazené údaje mají informativní charakter. Platnost k 21.09.2017 07:00:01.

Informace o pozemku

Parcelní číslo:	1938/2
Obec:	Blatná [550850]
Katastrální území:	Blatná [605247]
Číslo LV:	1468
Výměra [m ²]:	3047
Typ parcely:	Parcela katastru nemovitostí
Mapový list:	DKM
Určení výměry:	Ze souřadnic v S-JTSK
Způsob využití:	silnice
Druh pozemku:	ostatní plocha



Vlastníci, jiní oprávnění

Vlastnické právo	Podíl
Česká republika,	
Příslušnost hospodařit s majetkem státu	Podíl
Ředitelství silnic a dálnic ČR, Čerčanská 2023/12, Krč, 14000 Praha 4	

Způsob ochrany nemovitosti

Nejsou evidovány žádné způsoby ochrany.

Seznam BPEJ

Parcela nemá evidované BPEJ.

Omezení vlastnického práva

Typ
Zahájení exekuce - Ředitelství silnic a dálnic ČR

Jiné zápisy

Nejsou evidovány žádné jiné zápisy.

Řízení, v rámci kterých byl k nemovitosti zapsán cenový údaj

Nemovitost je v územním obvodu, kde státní správu katastru nemovitostí ČR vykonává [Katastrální úřad pro Jihočeský kraj, Katastrální pracoviště Strakonice](#)

Zobrazené údaje mají informativní charakter. Platnost k 21.09.2017 07:00:01.

© 2004 - 2017 [Český úřad zeměměřický a katastrální](#), [Pod sídlištěm 1800/9, Kobylisy, 18211 Praha 8](#)
Podání určená katastrálním úřadům a pracovištím zasílejte přímo na [jejich e-mail adresu](#).

Verze aplikace: 5.5.0 build 0

Informace o pozemku

Parcelní číslo:	1938/3
Obec:	Blatná [550850]
Katastrální území:	Blatná [605247]
Číslo LV:	1468
Výměra [m²]:	6990
Typ parcely:	Parcela katastru nemovitostí
Mapový list:	DKM
Určení výměry:	Ze souřadnic v S-JTSK
Způsob využití:	silnice
Druh pozemku:	ostatní plocha



Vlastníci, jiní oprávnění

Vlastnické právo	Podíl
Česká republika,	
Příslušnost hospodařit s majetkem státu	Podíl
Ředitelství silnic a dálnic ČR, Čerčanská 2023/12, Krč, 14000 Praha 4	

Způsob ochrany nemovitosti

Nejsou evidovány žádné způsoby ochrany.

Seznam BPEJ

Parcela nemá evidované BPEJ.

Omezení vlastnického práva

Typ
Zahájení exekuce - Ředitelství silnic a dálnic ČR

Jiné zápisy

Nejsou evidovány žádné jiné zápisy.

Řízení, v rámci kterých byl k nemovitosti zapsán cenový údaj

Nemovitost je v územním obvodu, kde státní správu katastru nemovitostí ČR vykonává [Katastrální úřad pro Jihočeský kraj, Katastrální pracoviště Strakonice](#)

Zobrazené údaje mají informativní charakter. Platnost k 21.09.2017 07:00:01.

© 2004 - 2017 [Český úřad zeměměřický a katastrální](#), [Pod sídlištěm 1800/9, Kobylisy, 18211 Praha 8](#)
Podání určená katastrálním úřadům a pracovištím zasílejte přímo na [jejich e-mail adresu](#).

Verze aplikace: 5.5.0 build 0

Informace o pozemku

Parcelní číslo:	2120
Obec:	Blatná [550850]
Katastrální území:	Blatná [605247]
Číslo LV:	680
Výměra [m ²]:	6059
Typ parcely:	Parcela katastru nemovitostí
Mapový list:	DKM
Určení výměry:	Graficky nebo v digitalizované mapě
Způsob využití:	dráha
Druh pozemku:	ostatní plocha



Vlastníci, jiní oprávnění

Vlastnické právo	Podíl
Česká republika,	
Právo hospodařit s majetkem státu	Podíl
Správa železniční dopravní cesty, státní organizace, Dlážděná 1003/7, Nové Město, 11000 Praha 1	

Způsob ochrany nemovitosti

Nejsou evidovány žádné způsoby ochrany.

Seznam BPEJ

Parcela nemá evidované BPEJ.

Omezení vlastnického práva

Nejsou evidována žádná omezení.

Jiné zápisy

Nejsou evidovány žádné jiné zápisy.

Řízení, v rámci kterých byl k nemovitosti zapsán cenový údaj

Nemovitost je v územním obvodu, kde státní správu katastru nemovitostí ČR vykonává [Katastrální úřad pro Jihočeský kraj, Katastrální pracoviště Strakonice](#)


Zobrazené údaje mají informativní charakter. Platnost k 21.09.2017 07:00:01.

© 2004 - 2017 [Český úřad zeměměřický a katastrální](#), [Pod sídlištěm 1800/9, Kobylisy, 18211 Praha 8](#)
Podání určená katastrálním úřadům a pracovištím zasílejte přímo na [jejich e-mail adresu](#).

Verze aplikace: 5.5.0 build 0

Informace o pozemku

Parcelní číslo:	674
Obec:	Blatná [550850]
Katastrální území:	Hněvkov u Mačkova [689726]
Číslo LV:	268
Výměra [m ²]:	3538
Typ parcely:	Parcela katastru nemovitostí
Mapový list:	GUST2880,Z.S.III-26-04
Určení výměry:	Graficky nebo v digitalizované mapě
Způsob využití:	dráha
Druh pozemku:	ostatní plocha

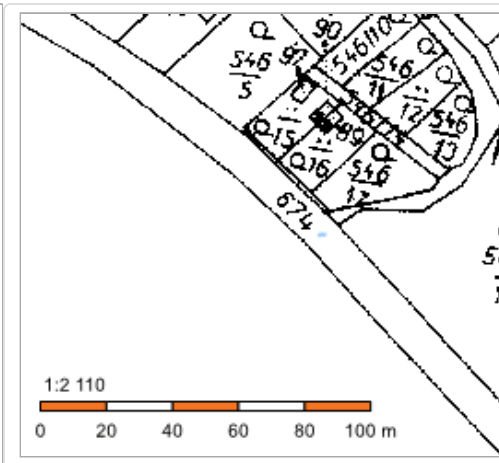

Vlastníci, jiní oprávnění

Vlastnické právo	Podíl
Česká republika,	
Právo hospodařit s majetkem státu	Podíl
Správa železniční dopravní cesty, státní organizace, Dlážděná 1003/7, Nové Město, 11000 Praha 1	

Způsob ochrany nemovitosti

Nejsou evidovány žádné způsoby ochrany.

Seznam BPEJ

Parcela nemá evidované BPEJ.

Omezení vlastnického práva

Nejsou evidována žádná omezení.

Jiné zápisy

Typ
Zahájeny pozemkové úpravy

Řízení, v rámci kterých byl k nemovitosti zapsán cenový údaj

Nemovitost je v územním obvodu, kde státní správu katastru nemovitostí ČR vykonává [Katastrální úřad pro Jihočeský kraj, Katastrální pracoviště Strakonice](#)


Zobrazené údaje mají informativní charakter. Platnost k 21.09.2017 07:00:01.

© 2004 - 2017 [Český úřad zeměměřický a katastrální](#), [Pod sídlištěm 1800/9, Kobylisy, 18211 Praha 8](#)
Podání určená katastrálním úřadům a pracovištím zasílejte přímo na [jejich e-mail adresu](#).

Verze aplikace: 5.5.0 build 0

Informace o pozemku

Parcelní číslo:	546/1
Obec:	Blatná [550850]
Katastrální území:	Hněvkov u Mačkova [689726]
Číslo LV:	143
Výměra [m²]:	4854
Typ parcely:	Parcela katastru nemovitostí
Mapový list:	GUST2880,Z.S.III-26-04
Určení výměry:	Graficky nebo v digitalizované mapě
Druh pozemku:	zahrada

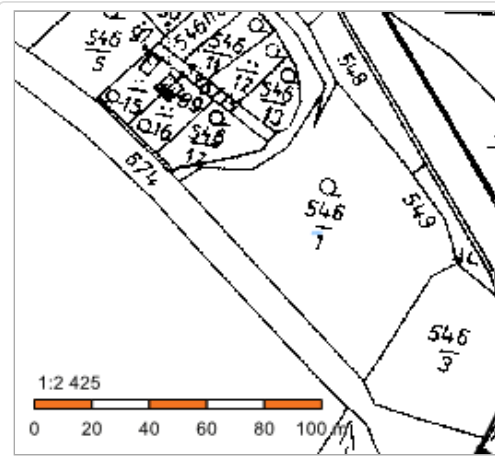

Vlastníci, jiní oprávnění

Vlastnické právo

Podíl

Klecán Ladislav, Tržní 281, Strakonice I, 38601 Strakonice

Způsob ochrany nemovitosti

Název

zemědělský půdní fond

Seznam BPEJ

BPEJ	Výměra
73241	3858
73201	996

Omezení vlastnického práva

Typ

Zástavní právo smluvní

Jiné zápisy

Typ

Zahájeny pozemkové úpravy

Řízení, v rámci kterých byl k nemovitosti zapsán cenový údaj

Nemovitost je v územním obvodu, kde státní správu katastru nemovitostí ČR vykonává [Katastrální úřad pro Jihočeský kraj, Katastrální pracoviště Strakonice](#)

Zobrazené údaje mají informativní charakter. Platnost k 21.09.2017 07:00:01.

© 2004 - 2017 [Český úřad zeměměřický a katastrální](#), [Pod sídlištěm 1800/9, Kobylisy, 18211 Praha 8](#)
Podání určená katastrálním úřadům a pracovištím zasílejte přímo na [jejich e-mail adresu](#).

Verze aplikace: 5.5.0 build 0

Informace o pozemku

Parcelní číslo:	546/9
Obec:	Blatná [550850]
Katastrální území:	Hněvkov u Mačkova [689726]
Číslo LV:	143
Výměra [m ²]:	829
Typ parcely:	Parcela katastru nemovitostí
Mapový list:	GUST2880,Z.S.III-26-04
Určení výměry:	Graficky nebo v digitalizované mapě
Způsob využití:	ostatní komunikace
Druh pozemku:	ostatní plocha



Vlastníci, jiní oprávnění

Vlastnické právo

Podíl

Klecán Ladislav, Tržní 281, Strakonice I, 38601 Strakonice

Způsob ochrany nemovitosti

Nejsou evidovány žádné způsoby ochrany.

Seznam BPEJ

Parcela nemá evidované BPEJ.

Omezení vlastnického práva

Typ

Zástavní právo smluvní

Jiné zápisy

Typ

Zahájeny pozemkové úpravy

Řízení, v rámci kterých byl k nemovitosti zapsán cenový údaj

Nemovitost je v územním obvodu, kde státní správu katastru nemovitostí ČR vykonává [Katastrální úřad pro Jihočeský kraj, Katastrální pracoviště Strakonice](#)


Zobrazené údaje mají informativní charakter. Platnost k 21.09.2017 07:00:01.

© 2004 - 2017 [Český úřad zeměměřický a katastrální](#), [Pod sídlištěm 1800/9, Kobylisy, 18211 Praha 8](#)
Podání určená katastrálním úřadům a pracovištím zasílejte přímo na [jejich e-mail adresu](#).

Verze aplikace: 5.5.0 build 0

Informace o pozemku

Parcelní číslo:	148
Obec:	Sedlice [551716]
Katastrální území:	Němčice u Sedlice [746886]
Číslo LV:	607
Výměra [m ²]:	12631
Typ parcely:	Parcela katastru nemovitostí
Mapový list:	DKM
Určení výměry:	Graficky nebo v digitalizované mapě
Způsob využití:	dráha
Druh pozemku:	ostatní plocha

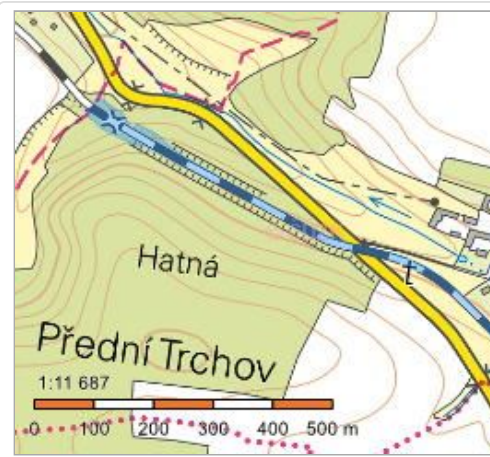

Vlastníci, jiní oprávnění

Vlastnické právo	Podíl
Česká republika,	
Právo hospodařit s majetkem státu	Podíl
Správa železniční dopravní cesty, státní organizace, Dlážděná 1003/7, Nové Město, 11000 Praha 1	

Způsob ochrany nemovitosti

Nejsou evidovány žádné způsoby ochrany.

Seznam BPEJ

Parcela nemá evidované BPEJ.

Omezení vlastnického práva

Nejsou evidována žádná omezení.

Jiné zápisy

Typ
Změna výměr obnovou operátu

Řízení, v rámci kterých byl k nemovitosti zapsán cenový údaj

Nemovitost je v územním obvodu, kde státní správu katastru nemovitostí ČR vykonává [Katastrální úřad pro Jihočeský kraj, Katastrální pracoviště Strakonice](#)


Zobrazené údaje mají informativní charakter. Platnost k 21.09.2017 07:00:01.

© 2004 - 2017 [Český úřad zeměměřický a katastrální](#), [Pod sídlištěm 1800/9, Kobylisy, 18211 Praha 8](#)
 Podání určená katastrálním úřadům a pracovištím zasílejte přímo na [jejich e-mail adresu](#).

Verze aplikace: 5.5.0 build 0

Informace o pozemku

Parcelní číslo:	137/1
Obec:	Sedlice [551716]
Katastrální území:	Němčice u Sedlice [746886]
Číslo LV:	1138
Výměra [m ²]:	7570
Typ parcely:	Parcela katastru nemovitostí
Mapový list:	DKM
Určení výměry:	Ze souřadnic v S-JTSK
Způsob využití:	silnice
Druh pozemku:	ostatní plocha

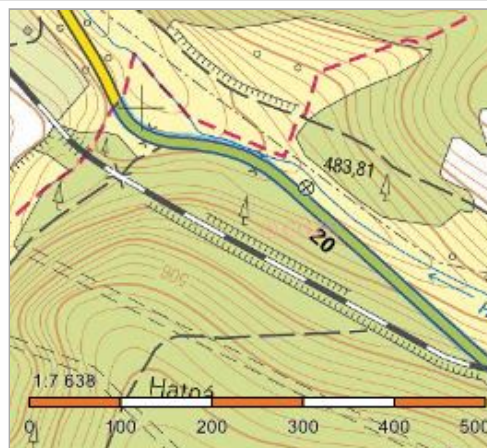

Vlastníci, jiní oprávnění

Vlastnické právo	Podíl
Česká republika,	
Příslušnost hospodařit s majetkem státu	Podíl
Ředitelství silnic a dálnic ČR, Čerčanská 2023/12, Krč, 14000 Praha 4	

Způsob ochrany nemovitosti

Nejsou evidovány žádné způsoby ochrany.

Seznam BPEJ

Parcela nemá evidované BPEJ.

Omezení vlastnického práva

Typ
Zahájení exekuce - Ředitelství silnic a dálnic ČR

Jiné zápisy

Nejsou evidovány žádné jiné zápisy.

Řízení, v rámci kterých byl k nemovitosti zapsán cenový údaj

Nemovitost je v územním obvodu, kde státní správu katastru nemovitostí ČR vykonává [Katastrální úřad pro Jihočeský kraj, Katastrální pracoviště Strakonice](#)


Zobrazené údaje mají informativní charakter. Platnost k 21.09.2017 07:00:01.

© 2004 - 2017 [Český úřad zeměměřický a katastrální](#), [Pod sídlištěm 1800/9, Kobylisy, 18211 Praha 8](#)
Podání určená katastrálním úřadům a pracovištím zasílejte přímo na [jejich e-mail adresu](#).

Verze aplikace: 5.5.0 build 0

Informace o pozemku

Parcelní číslo:	111/4
Obec:	Sedlice [551716]
Katastrální území:	Němčice u Sedlice [746886]
Číslo LV:	607
Výměra [m²]:	67
Typ parcely:	Parcela katastru nemovitostí
Mapový list:	DKM
Určení výměry:	Ze souřadnic v S-JTSK
Způsob využití:	neplodná půda
Druh pozemku:	ostatní plocha

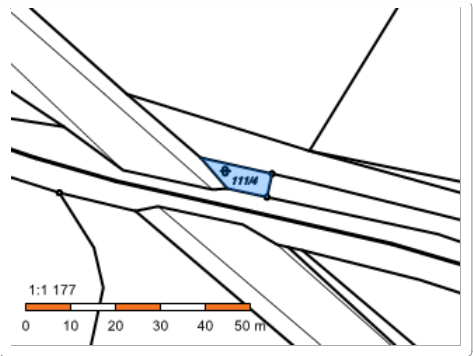

Vlastníci, jiní oprávnění

Vlastnické právo	Podíl
Česká republika,	
Právo hospodařit s majetkem státu	Podíl
Správa železniční dopravní cesty, státní organizace, Dlážděná 1003/7, Nové Město, 11000 Praha 1	

Způsob ochrany nemovitosti

Nejsou evidovány žádné způsoby ochrany.

Seznam BPEJ

Parcela nemá evidované BPEJ.

Omezení vlastnického práva

Nejsou evidována žádná omezení.

Jiné zápisy

Nejsou evidovány žádné jiné zápisy.

Řízení, v rámci kterých byl k nemovitosti zapsán cenový údaj
--


Více informací k cenovým údajům naleznete v k aplikaci.

Nemovitost je v územním obvodu, kde státní správu katastru nemovitostí ČR vykonává [Katastrální úřad pro Jihočeský kraj, Katastrální pracoviště Strakonice](#)

Zobrazené údaje mají informativní charakter. Platnost k 11.05.2018 05:00:00.

Informace o pozemku

Parcelní číslo:	137/2
Obec:	Sedlice [551716]
Katastrální území:	Němčice u Sedlice [746886]
Číslo LV:	1138
Výměra [m ²]:	4194
Typ parcely:	Parcela katastru nemovitostí
Mapový list:	DKM
Určení výměry:	Graficky nebo v digitalizované mapě
Způsob využití:	silnice
Druh pozemku:	ostatní plocha

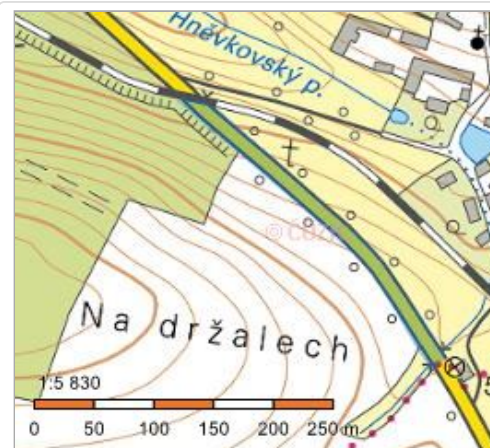

Vlastníci, jiní oprávnění

Vlastnické právo	Podíl
Česká republika,	
Příslušnost hospodařit s majetkem státu	Podíl
Ředitelství silnic a dálnic ČR, Čerčanská 2023/12, Krč, 14000 Praha 4	

Způsob ochrany nemovitosti

Nejsou evidovány žádné způsoby ochrany.

Seznam BPEJ

Parcela nemá evidované BPEJ.

Omezení vlastnického práva

Typ
Zahájení exekuce - Ředitelství silnic a dálnic ČR

Jiné zápisy

Nejsou evidovány žádné jiné zápisy.


Řízení, v rámci kterých byl k nemovitosti zapsán cenový údaj

Nemovitost je v územním obvodu, kde státní správu katastru nemovitostí ČR vykonává [Katastrální úřad pro Jihočeský kraj, Katastrální pracoviště Strakonice](#)

Zobrazené údaje mají informativní charakter. Platnost k 21.09.2017 07:00:01.

Informace o pozemku

Parcelní číslo:	2035
Obec:	Sedlice [551716]
Katastrální území:	Sedlice u Blatné [746894]
Číslo LV:	607
Výměra [m ²]:	69969
Typ parcely:	Parcela katastru nemovitostí
Mapový list:	DKM
Určení výměry:	Graficky nebo v digitalizované mapě
Způsob využití:	dráha
Druh pozemku:	ostatní plocha

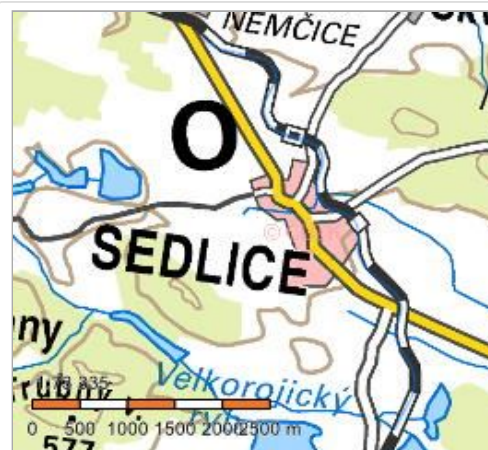

Vlastníci, jiní oprávnění

Vlastnické právo	Podíl
Česká republika,	
Právo hospodařit s majetkem státu	Podíl
Správa železniční dopravní cesty, státní organizace, Dlážděná 1003/7, Nové Město, 11000 Praha 1	

Způsob ochrany nemovitosti

Název
chráněná značka geodetického bodu

Seznam BPEJ

Parcela nemá evidované BPEJ.

Omezení vlastnického práva

Typ
Věcné břemeno (podle listiny)
Věcné břemeno vedení

Jiné zápisy

Nejsou evidovány žádné jiné zápisy.

Řízení, v rámci kterých byl k nemovitosti zapsán cenový údaj

Nemovitost je v územním obvodu, kde státní správu katastru nemovitostí ČR vykonává [Katastrální úřad pro Jihočeský kraj, Katastrální pracoviště Strakonice](#)

Zobrazené údaje mají informativní charakter. Platnost k 21.09.2017 07:00:01.

Informace o pozemku

Parcelní číslo:	1950/2
Obec:	Sedlice [551716]
Katastrální území:	Sedlice u Blatné [746894]
Číslo LV:	1341
Výměra [m ²]:	49271
Typ parcely:	Parcela katastru nemovitostí
Mapový list:	DKM
Určení výměry:	Graficky nebo v digitalizované mapě
Způsob využití:	silnice
Druh pozemku:	ostatní plocha



Vlastníci, jiní oprávnění

Vlastnické právo	Podíl
Česká republika,	
Příslušnost hospodařit s majetkem státu	Podíl
Ředitelství silnic a dálnic ČR, Čerčanská 2023/12, Krč, 14000 Praha 4	

Způsob ochrany nemovitosti

Název
chráněná značka geodetického bodu

Seznam BPEJ

Parcela nemá evidované BPEJ.

Omezení vlastnického práva

Typ
Věcné břemeno vedení
Věcné břemeno zřizování a provozování vedení
Zahájení exekuce - Ředitelství silnic a dálnic ČR

Jiné zápisy

Nejsou evidovány žádné jiné zápisy.


Řízení, v rámci kterých byl k nemovitosti zapsán cenový údaj

Nemovitost je v územním obvodu, kde státní správu katastru nemovitostí ČR vykonává [Katastrální úřad pro Jihočeský kraj, Katastrální pracoviště Strakonice](#)

Zobrazené údaje mají informativní charakter. Platnost k 21.09.2017 07:00:01.

Informace o pozemku

Parcelní číslo:	1950/1
Obec:	Sedlice [551716]
Katastrální území:	Sedlice u Blatné [746894]
Číslo LV:	1341
Výměra [m ²]:	28584
Typ parcely:	Parcela katastru nemovitostí
Mapový list:	DKM
Určení výměry:	Graficky nebo v digitalizované mapě
Způsob využití:	silnice
Druh pozemku:	ostatní plocha

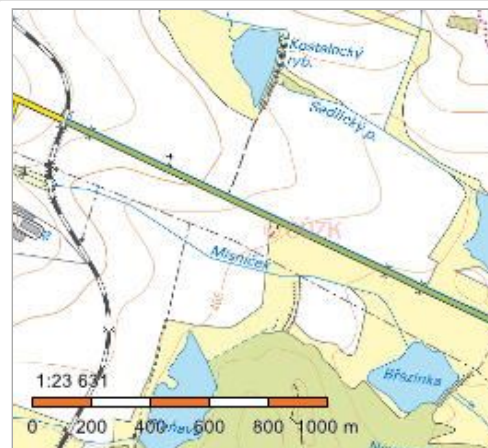

Vlastníci, jiní oprávnění

Vlastnické právo	Podíl
Česká republika,	
Příslušnost hospodařit s majetkem státu	Podíl
Ředitelství silnic a dálnic ČR, Čerčanská 2023/12, Krč, 14000 Praha 4	

Způsob ochrany nemovitosti

Nejsou evidovány žádné způsoby ochrany.

Seznam BPEJ

Parcela nemá evidované BPEJ.

Omezení vlastnického práva

Typ
Zahájení exekuce - Ředitelství silnic a dálnic ČR

Jiné zápisy

Nejsou evidovány žádné jiné zápisy.

Řízení, v rámci kterých byl k nemovitosti zapsán cenový údaj

Nemovitost je v územním obvodu, kde státní správu katastru nemovitostí ČR vykonává [Katastrální úřad pro Jihočeský kraj, Katastrální pracoviště Strakonice](#)

Zobrazené údaje mají informativní charakter. Platnost k 21.09.2017 07:00:01.

© 2004 - 2017 [Český úřad zeměměřický a katastrální](#), [Pod sídlištěm 1800/9, Kobylisy, 18211 Praha 8](#)
Podání určená katastrálním úřadům a pracovištím zasílejte přímo na [jejich e-mail adresu](#).

Verze aplikace: 5.5.0 build 0