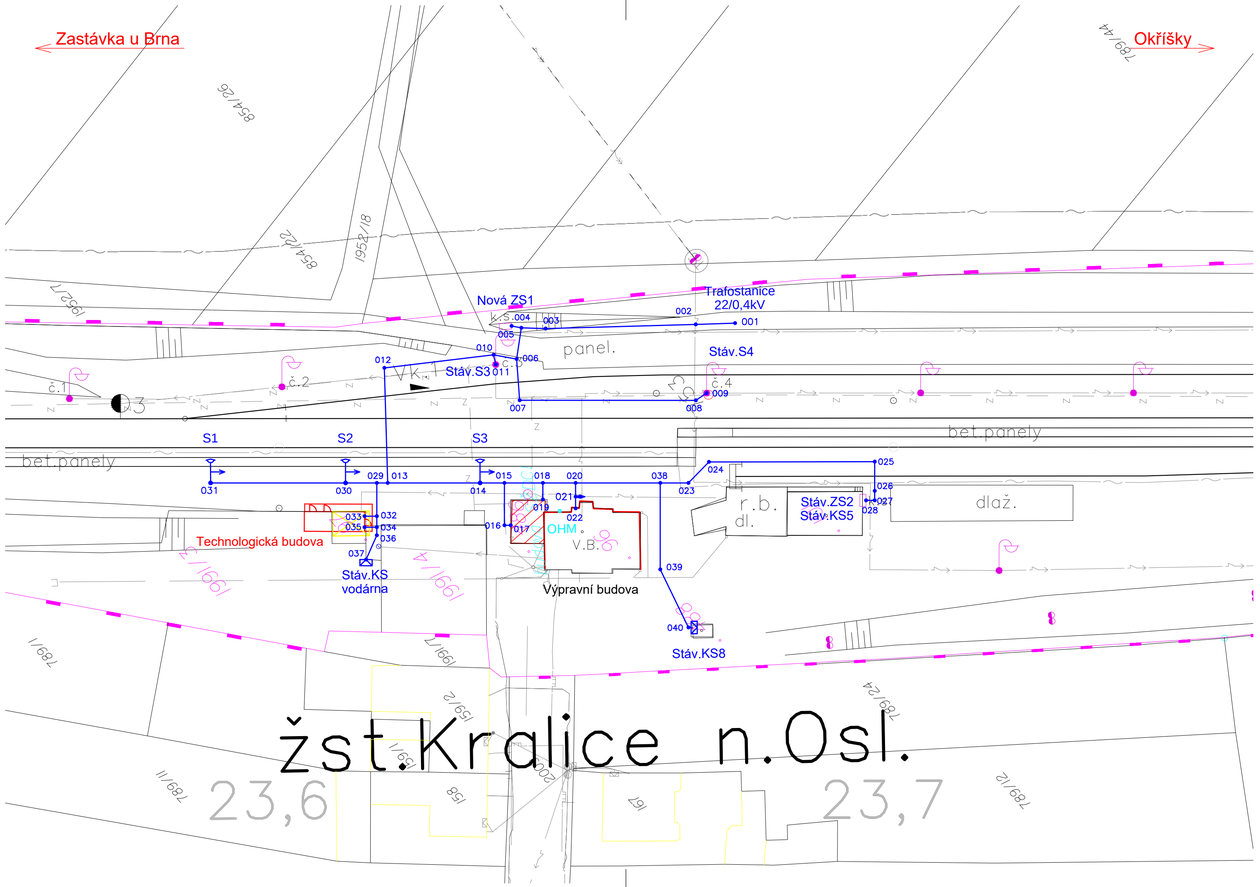

LEGENDA

- SO 25-06-01 Žst. Kralice nad Oslavou, úprava rozvodů nn
- Sklopný osvětlovací stožár osazený svítidlem LED (šipka udává směr sklápění)
- Kabelová spojka na stávající kabel nn
- Vytyčovaný bod kabelové trasy, zařízení (000)
- Hranice pozemku SŽDC, s.o.
- Hranice pozemku ČD, a.s.

sfdi STÁTNÍ FOND DOPRAVNÍ INFRASTRUKTURY

SŽDC Správa železniční dopravní cesty

OPRAVENO DLE SKUTEČNÉHO PROVEDENÍ	DATUM: 10/2017	KRESLIL: Ing. Roman Kabiesz, René Šustík	STRABAG

PO PŘIPOMÍNKÁCH

			ČÍSLO SOUPRAVY:
REVIZE Č.	DATUM	ZMĚNA	

SUDOP BRNO

SUDOP BRNO, spol. s r.o.
Kounicova 26
611 36 Brno

OBJEDNAVATEL:	SŽDC, s.o., Dlážděná 1003/7, 110 00 Praha 1 Stavební správa východ (organizační jednotka)	tel. : +420 972 625 804 E-mail: sudop@sudop-brno.cz
PROFESNÍ SKUPINA: 24 Silnoproud	VEDOUCÍ PROF. SKUPINY: Ing. Zdeněk Olšan	ŘEDITEL: Ing. Jiří Molák
ODPOVĚDNÝ PROJ. ZAKÁZKY: Ing. Jiří Pelc	ODPOVĚDNÝ PROJ. PS, SO: Ing. Jan Bradáč	NAVRHL, VYPRACOVAL: Ing. Jan Bradáč KONTROLOVAL: Ing. Jan Zářecký
KRAJ: Jihomoravský, Vysočina	POVĚŘENÝ OÚ: Rosice, Náměšť n. Oslavou, Třebíč	STUPEŇ: Projekt

Revitalizace trati Okříšky - Zastávka u Brna

SO 25-06-01 Žst. Kralice nad Oslavou, úprava rozvodů nn

SITUACE 1:500

ZAK. ČÍSLO 14027-01-1014	ARCH. ČÍSLO 2014240034
MĚŘÍTKO 1:500	POČET FORMÁTŮ 4x A4
DATUM: 07/2015	
ČÁST DOKUM. E.3.2.4	PŘÍLOHA 2