


PODÉLNÝ ŘEZ VI-VI'

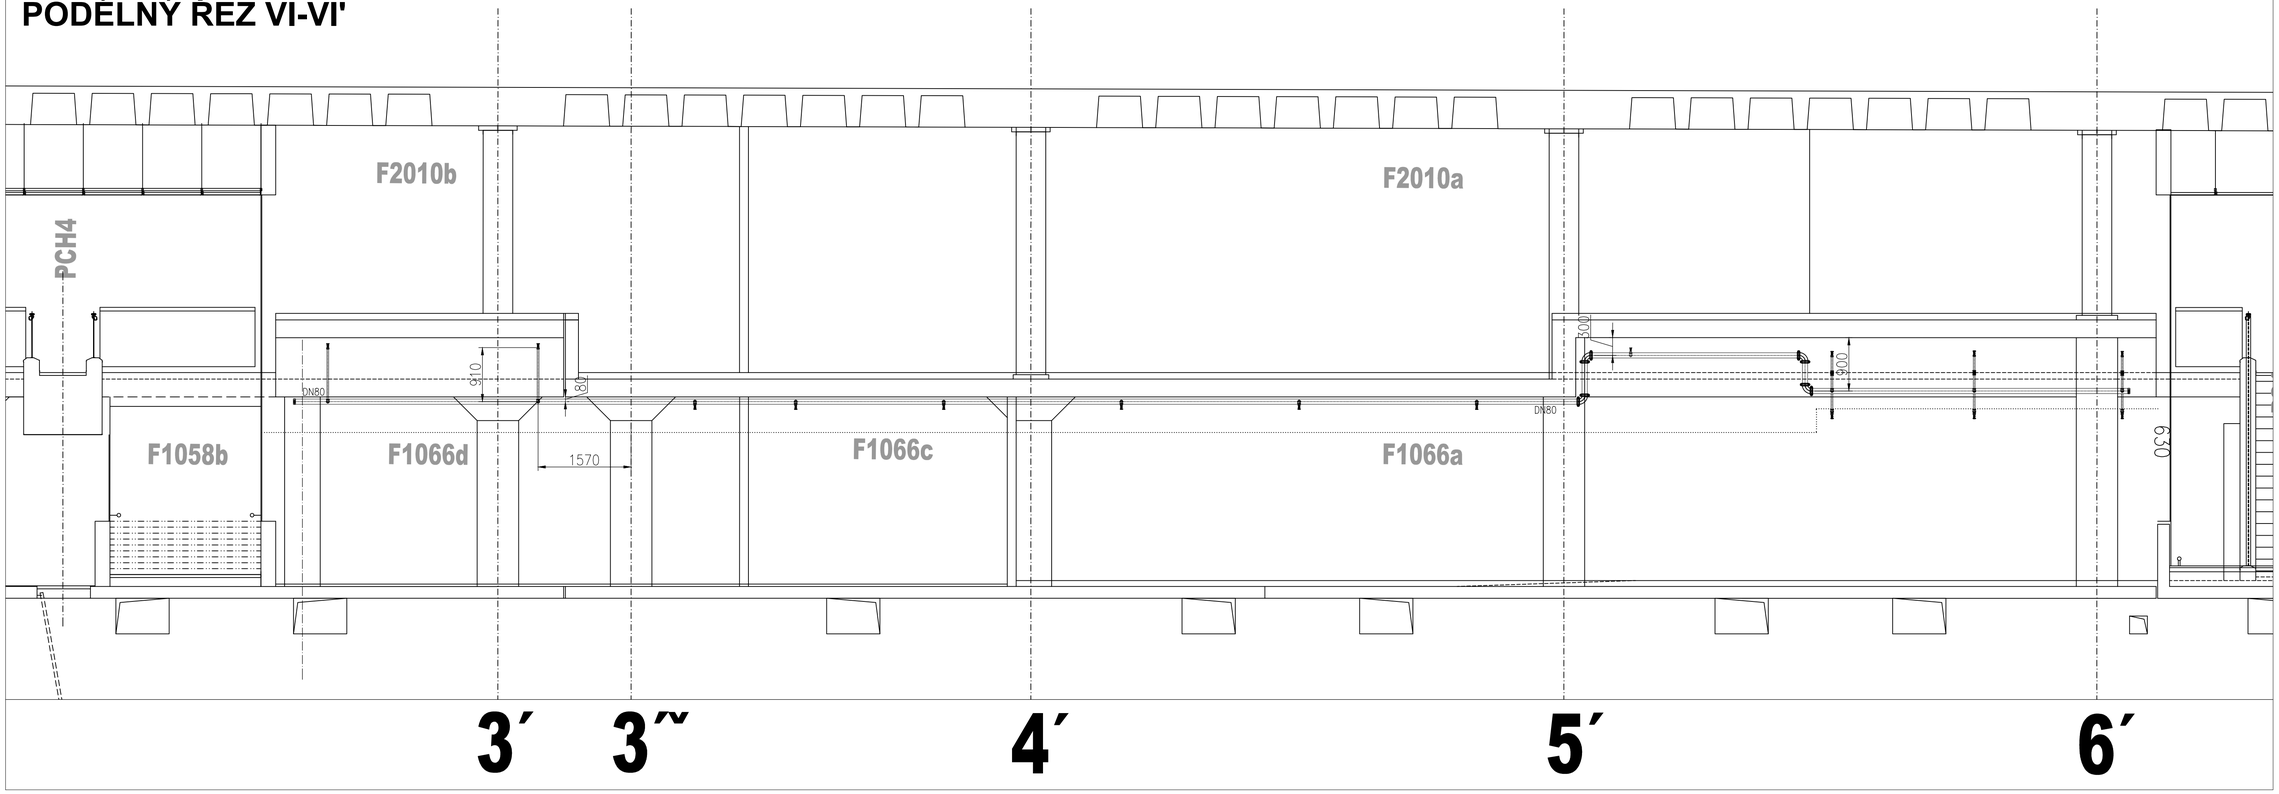

PODÉLNÝ ŘEZ VI-VI'

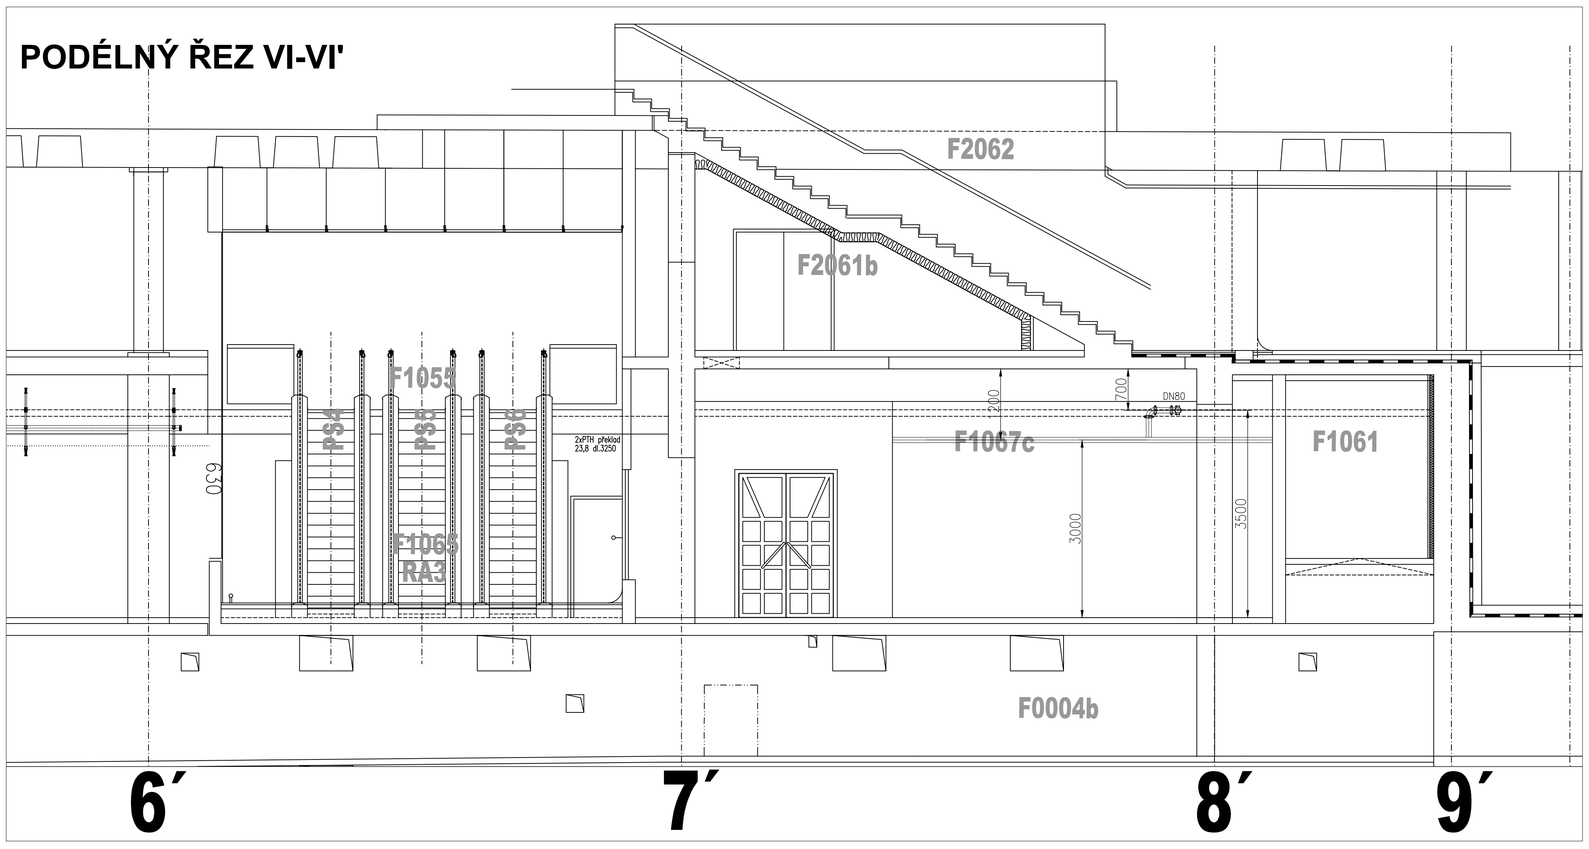

±0,00 = +202,59

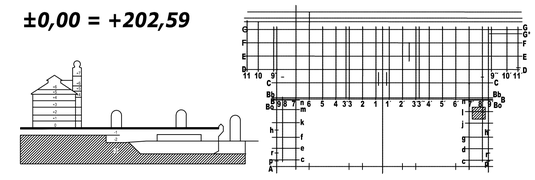

DOKUMENTACE SKUTEČNÉHO PROVEDENÍ STAVBY

Investor: Grandi Stazioni Česká republika, s.r.o., Žitná 1578/52, Praha 2, 120 00	Objednatel: METROSTAV a.s., Divize 9, Jablonského 2/640, Praha 7, 170 00	Souprava č.:
Místo stavby: Wilsonova 80, 120 00 Praha 2	katastrální území: Nové Město - obvod Praha 1, Vinohrady - obvod Praha 2	

METROPROJEKT Praha a.s.	ING.ARCH. PATRIK KOTAS ATELIER DESIGNU A ARCHITEKTURY
Generální projektanti: METROPROJEKT Praha a.s., Nám. I. P. Pavlova 2/1786, 120 00 Praha 2, Generální ředitel: Ing. Jiří Pokorný, tel: +420 296 154 105, metroprojekt@metroprojekt.cz	Ing. arch. Patrik KOTAS, Atelier designu a architektury, Janáčkovo nábřeží 5, 150 00 Praha 5, tel/fax: +420 224 942 588, atelier@patrikkotas.com
Hlavní inženýr zakázky: Ing. Libor Martínek	Hlavní technolog zakázky: Ing. Věra Langmaierová
Hlavní architekt zakázky: Ing. arch. Patrik Kotas	
Odpovědný projektant stavby: Roman Voráč	Odpovědný statik: Ing. Jaroslav Kácovský
Odpovědný architekt projektu: Ing.arch. Jaroslav Šmola	

Stupeň: **DSPS**	Název a účel díla: **REKONSTRUKCE ŽST. PRAHA HLAVNÍ NÁDRAŽÍ ETAPA 0-3** **NOVÁ ODBAVOVACÍ HALA, SUTERÉN FANTOVY BUDOVY**
Zpracovatelský útvar: METROSTAV a.s., Divize 9, Jablonského 2/640, Praha 7, 170 00 tel.: +420 284 002 111	Název části díla – SOD: **Technika prostředí NOH** — Část: Stavební objekt: — Díl: Podobjekt: **29 Stabilní hasicí zařízení (SHZ)** — Položka:
Kontroloval: Ing. Šárka Růžičková — Podpis:	Název přílohy: **PODÉLNÝ ŘEZ VI-VI'** — Změna: -
Vypracoval: Michal Klodner — Podpis:	Číslo příl.: 19
Skart. znak: — Datum: 8/2012	
Počet formátů: 8 x A4 — Měřítko: 1:50	