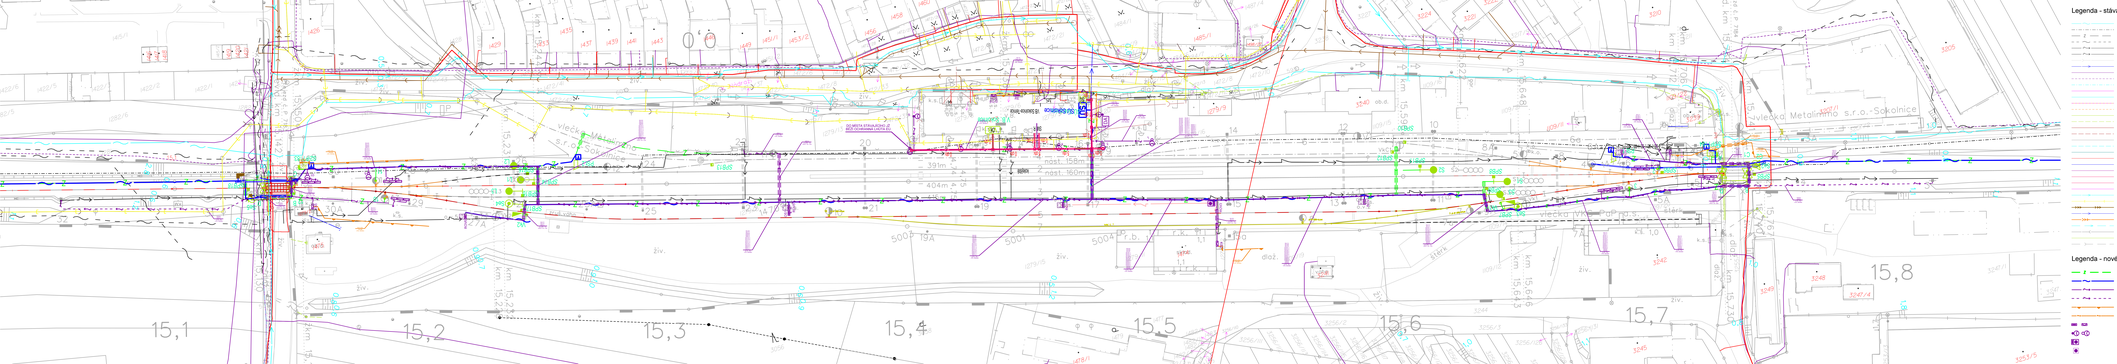

Legenda - stávající sítě:

- OLI-Telematika
- SIGTŽ-SK
- SIGTŽK
- SIGTŽ-MK-DKSD
- SIGTŽ
- SDN - MK
- SDN - kamalizace
- SDN - vodovod
- CETIN - zaměřená a kótovaná vnitřní STP
- CETIN - STP nezaměřená poloha
- CETIN - zdá s MK sklenostrojky
- Trakční vedení
- Vodárna
- E.ON - zařízení sdělovací techniky - podzemní vedení
- E.ON - zařízení sdělovací techniky - nadzemní vedení
- E.ON - zařízení NN - podzemní vedení
- E.ON - zařízení NN - nadzemní vedení
- E.ON - zařízení VN - podzemní vedení
- E.ON - zařízení VN - nadzemní vedení
- E.ON - zařízení VN stožárová podzemní vedení
- E.ON - zařízení VN stožár - nadzemní vedení
- Geofest STL
- Geofest KTL
- Geofest STL
- Geofest KTL
- Staff
- Telefónica old-Brno
- ČEPS
- ČEZ ELEKTROTRŽNÍ
- VHS Kanalizace
- VHS Kanalizace - otoka
- VHS Vodovod - tlakové
- VHK Výdeov
- Stromové vodárny a kanalizace - kanalizace
- Stromové vodárny a kanalizace - vodovod
- Sokolnice - kanalizace
- Sokolnice - veřejné osvětlení
- Meteorom vedení

Legenda - nové zařízení:

- Zabezpečovací zařízení
- Sdělovací zařízení
- Kabely NN
- Kabely DOOO
- Uzemnění - FeZn 30/4
- Uzemnění - propoje CYY 16
- Rozvaděče NN, Kabelové skříně
- Stožáry osvětlení výšky 6m, 12m
- Nová osvětlovací stěže výšky 20m vč. rozvaděče
- Stávající osvětlovací stěže výšky 20m

Ministerstvo dopravy
Správa železniční dopravní cesty
Státní fond dopravní infrastruktury

Územní pracoviště:

Nadřízený správní celek:

Revize:			Datum:
Revize:	Datum:	Popis:	Kontrolovał:
001	01/2021	Definitivní zaměření skutečného provedení	Ing. Rudolf Mocková

Investor/objednatel/stavebník:	**Správa železnic, státní organizace** Dlážděná 1003/7, 110 00 Praha 1
Správa:	Oblastní ředitelství Brno
Zástupce investora:	Oblastní ředitelství Brno
Adresa:	Kounicova 26, 611 47 Brno

Projektové sdružení:	**Signal Projekt a.s.**
Adresa:	Hlavňová 33, 639 00 Brno
Kontakt:	T: +420 541 213 962 E: projekce@signalprojekt.cz
Zhotovitel objektu:	**Signal Projekt a.s.**
Adresa:	Hlavňová 33, 639 00 Brno
Kontakt:	T: +420 541 213 962 E: projekce@signalprojekt.cz

Hlavní projektant (GIP):	Spracoval/a:	Odpovědný projektant:	Zpracováno:
Ing. Milan Loužek	Ing. Radek Kocyła	Ing. Rudolf Mocková	

Název stavby/akce:	**Oprava zabezpečovacího zařízení v ZST Sokolnice-Telnice**
Název ŠSMS:	Rozvoj vlk. NS, souběžná a dálková sdělovací nekovová kl.
Místo výstavby:	**Sokolnice-Telnice, úprava rozvodů NN**
Místo: předmět:	Rozvaděče
Místo: měř./část předmětu:	Kabelový plán
Stavebník/investor:	Kabelové plán Telnice u Brna (765797), Újezd u Brna (772862)
Číslo: ZVR15
Stupeň dokumentace:	Měřítko zpracování:	Formát:	Měřítko:
DSP		A0 x A4	1:500

Zpracováno dle předpisu:	
	Cj.:48/1-ZP-1/13
Označení části:	D_2.3.06
Označení objektu/provozního:	**SO 32-86-02**
Číslo přílohy:	**3. 043**
Poznámka:	