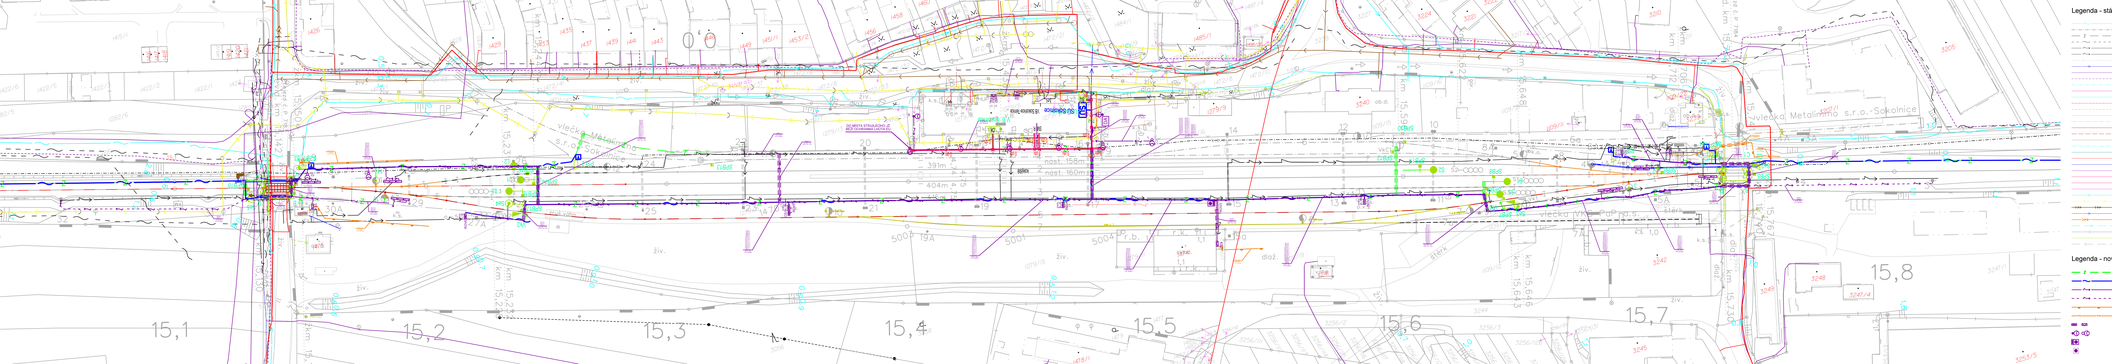

Legenda - stávající sítě:

- ČD-Telematika
- SIGTZK
- SIGTNK
- SIGTNK-DKSS
- SIGTS
- SON - NN
- SON - kanalizace
- SON - vodovod
- CETIN - zaměřená a kótovaná vnitřní STP
- CETIN - ETP nezaměřená poloha
- CETIN - ostatní
- Vodafone
- E.ON - zařízení sdělovací techniky - podzemní vedení
- E.ON - zařízení sdělovací techniky - nadzemní vedení
- E.ON - zařízení NN - podzemní vedení
- E.ON - zařízení NN - nadzemní vedení
- E.ON - zařízení VN - podzemní vedení
- E.ON - zařízení VN - nadzemní vedení
- E.ON - zařízení VN stabilní podzemní vedení
- E.ON - zařízení VN stabilní - nadzemní vedení
- GasNet STL
- GasNet STL
- GasNet STL
- Skanska
- Technické sítě Brno
- ČEPS
- ČEZ DISTRIBUCE/TKN
- VAS Brno - kanalizace
- VAS Brno - voda
- VAS kanalizace - stoka
- **Signal Projekt a.s.** - Hlavní trasa
- VHK Vyškov
- Soukromé - veřejné osvětlení
- Městském rádiové

Legenda - nové zařízení:

- Zabezpečovací zařízení
- Sdělovací zařízení
- Kabely NN
- Kabely DOOO
- Uzemnění - FeZn 30/4
- Uzemnění - propoje CYY 16
- Rozvaděče NN, Kabelové skříně
- Stožáry osvětlení výšky 6m, 12m
- Nová osvětlovací stěna výšky 20m vč. rozvaděče
- Stávající osvětlovací stěna výšky 20m

Ministerstvo dopravy
Správa železniční dopravní cesty
Státní fond dopravní infrastruktury

Stavební úřad:

Nadřízený správnímu orgánu:

Revize:	Datum:	Popis:	Kontrolovat:
001	01/2021	Definitivní zaměření skutečného provedení	Ing. Rudolf Mocková

Projekt: Datum:

Zpracovatel projektové dokumentace:	Správa železnic, státní organizace
Adresa:	Dlážděná 1003/7, 110 00 Praha 1
Odbornost:	SPRÁVA ŽELEZNIC
Odpovědný projektant:	Oblastní hodnotství Brno
Adresa:	Kounicova 26, 611 67 Brno

Zpracovatel stavební části:	**Signal Projekt a.s.**
Adresa:	Hlavňová 33, 639 00 Brno
Kontakt:	T: +420 541 213 861 E: projekce@signalprojekt.com
Zhotovitel objektu:	**Signal Projekt a.s.**
Adresa:	Hlavňová 33, 639 00 Brno
Kontakt:	T: +420 541 213 861 E: projekce@signalprojekt.com

Hlavní projektant (ČKAIT):	Specialista:	Odpovědný projektant:	Zpracovatel:
Ing. Milan Loužek	Ing. Radek Jirsák	Ing. Rudolf Mocková	

Stupeň dokumentace:	**Ohrazení zabezpečovacího zařízení v ZST Sokolnice-Telnice**	Označení stavby:
		Označení zhotovitele: D.1.4b/1.ZD-112
Název části:	Index: Ochrana zařízení a ohrazení	Označení části: D.2.3.04
Název objektu:	**Sokolnice-Telnice, ZOV**	Označení objektu/provizoria: **SO 32-84-03**
Místo: křižovatka	Kabelová trasa	Číslo přílohy: **3. 003**
Místo: měřítko přílohy	Kabelový žlab	Měřítko:
Zhotovitel(é):	Kabelové kanály Telnice u Brna (TELTNK), Újezd u Brna (TTUNKS)	Počet: 21/0/21
Datum dokončení:	Datum zpracování:	Formát: A4 x A4	Měřítko: 1:500
DSP	10/2021		