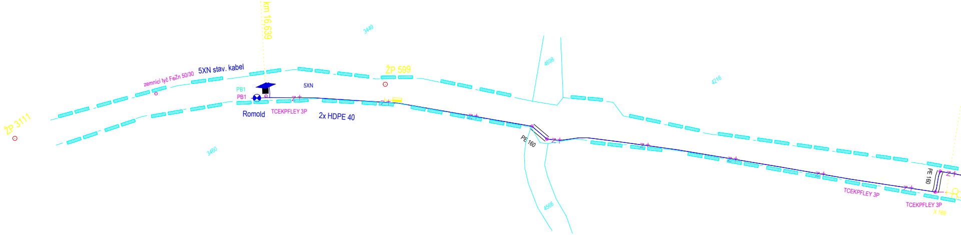
km 16,639
3449
ŽP 3111
zemnicí tyč FeZn 50/30
5XN stav. kabel
ŽP 599
PB1
PB1
5XN
Z +
Romold
TCEKPFLEY 3P
2x HDPE 40
3460
4698
4216
Z +
PE 160
Z +
Z +
Z +
4566
Z +
Z +
PE 160
Z +
TCEKPFLEY 3P
TCEKPFLEY 3P
X 169

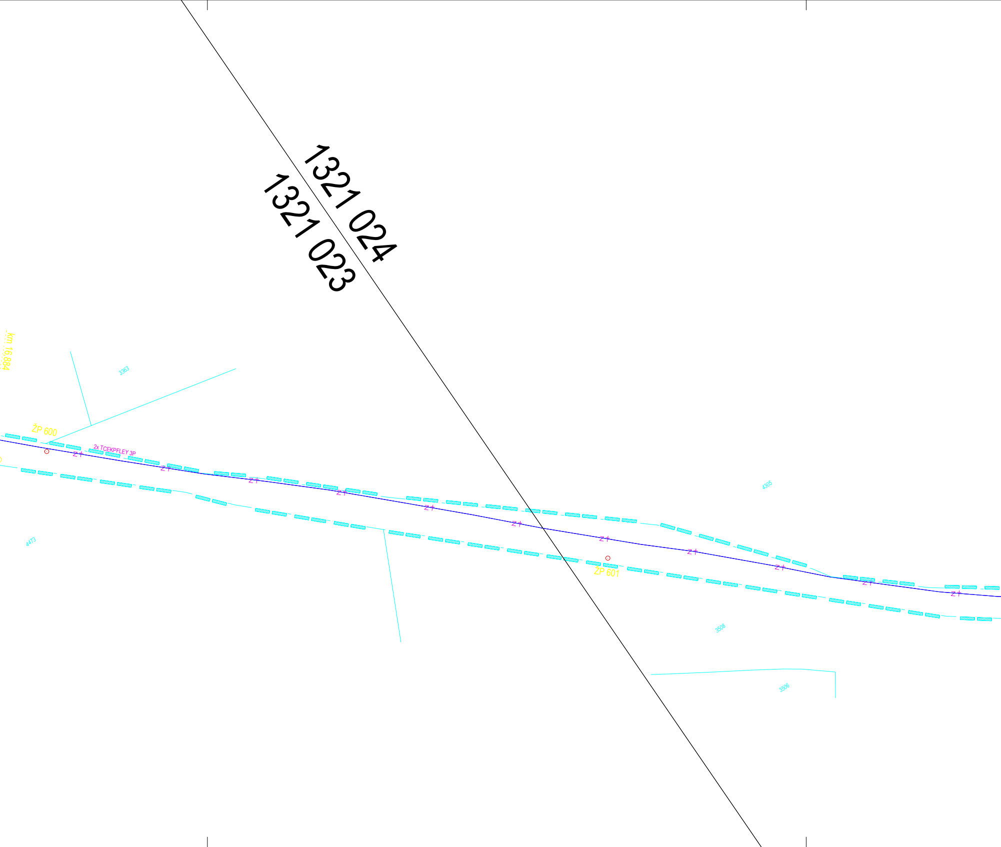
1321 024
1321 023
km 16,884
3363
ŽP 600
2x TCEKPFLEY 3P
4305
4473
ŽP 601
3508
3506

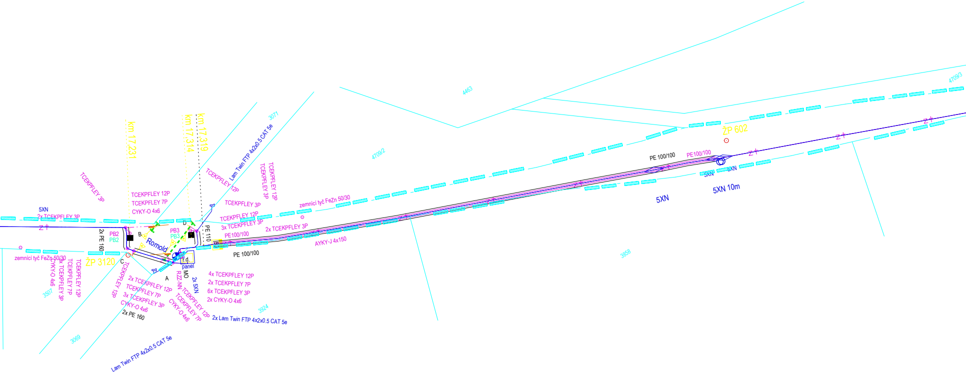
km 17,231
km 17,314
km 17,319
TCEKPFLEY 3P
TCEKPFLEY 12P
TCEKPFLEY 7P
CYKY-O 4x6
5XN
2x TCEKPFLEY 3P
Z
2x PE 160
PB2
PB2
B
Romold
PB3
PB3
D
PE 110
r.d.
panel
C
A
ŽP 3120
zemnicí tyč FeZn 50/30
CYKY-O 4x6
3x TCEKPFLEY 3P
TCEKPFLEY 7P
TCEKPFLEY 12P
3507
TCEKPFLEY 12P
2x TCEKPFLEY 12P
TCEKPFLEY 7P
3x TCEKPFLEY 3P
CYKY-O 4x6
2x PE 160
RZZ-NN
MO
2x 5XN
TCEKPFLEY 12P
TCEKPFLEY 7P
CYKY-O 4x6
4x TCEKPFLEY 12P
2x TCEKPFLEY 7P
6x TCEKPFLEY 3P
2x CYKY-O 4x6
2x Lam Twin FTP 4x2x0.5 CAT 5e
3924
3069
Lam Twin FTP 4x2x0.5 CAT 5e
3071
Lam Twin FTP 4x2x0.5 CAT 5e
TCEKPFLEY 12P
TCEKPFLEY 3P
TCEKPFLEY 12P
TCEKPFLEY 3P
TCEKPFLEY 12P
3x TCEKPFLEY 3P
PE100/100
2x TCEKPFLEY 3P
zemnicí tyč FeZn 50/30
AYKY-J 4x150
PE 100/100
4709/2
4463
3858
PE 100/100
PE100/100
ŽP 602
5XN
5XN
5XN
5XN 10m
4709/3

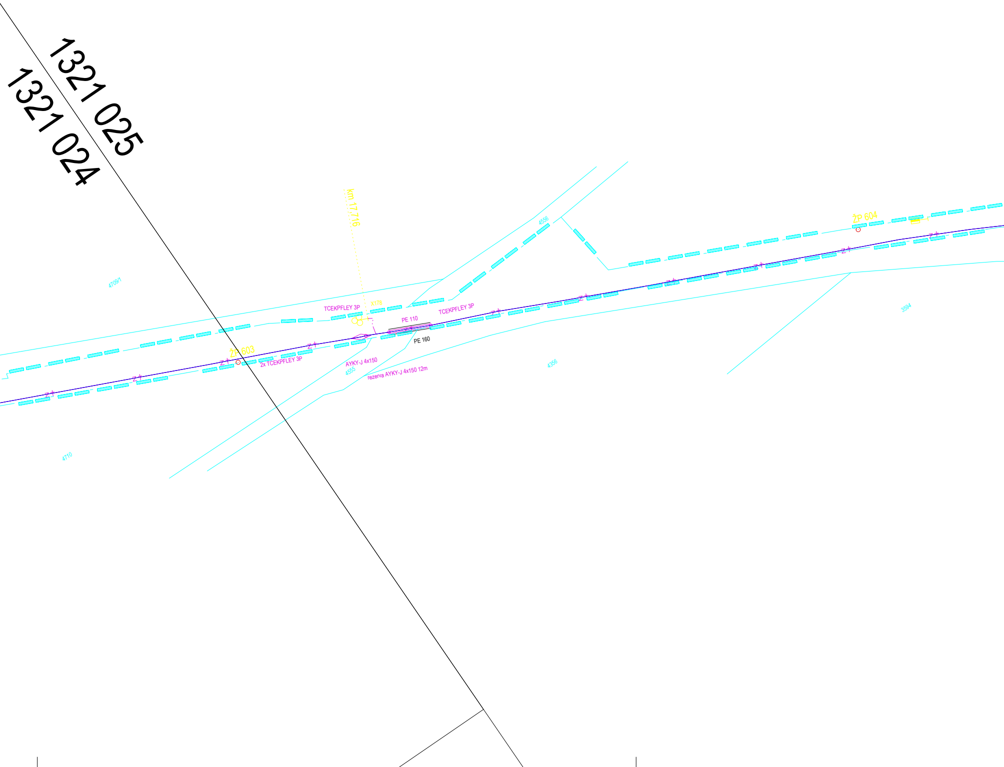
1321 025
1321 024
km 17,716
4709/1
4556
ŽP 604
X178
TCEKPFLEY 3P
TCEKPFLEY 3P
PE 110
PE 160
ŽP 603
2x TCEKPFLEY 3P
AYKY-J 4x150
4555
rezerva AYKY-J 4x150 12m
4356
3594
4710
Z

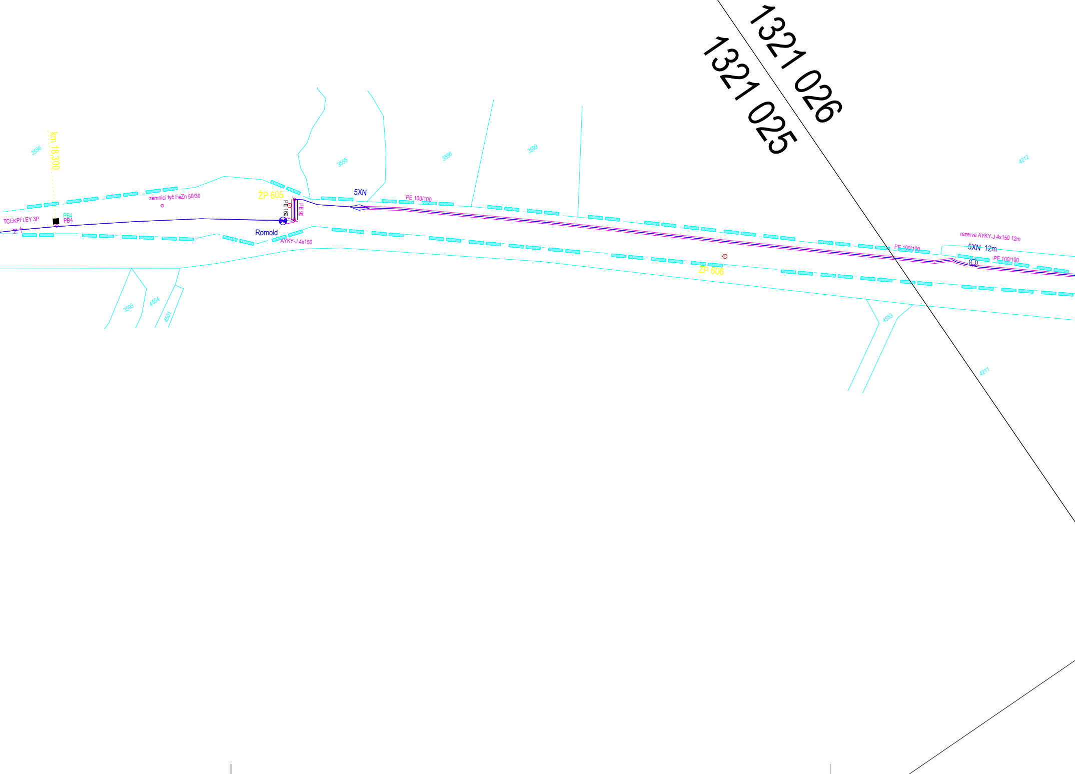
1321 026
1321 025
km 18,300
3596
3595
3596
3599
4212
TCEKPFLEY 3P
PB4
PB4
zemnící tyč FeZn 50/30
ŽP 605
PE 160
PE 90
5XN
Romold
AYKY-J 4x150
PE 100/100
PE 100/100
rezerva AYKY-J 4x150 12m
5XN 12m
PE 100/100
ŽP 606
3593
4554
4501
4553
4211

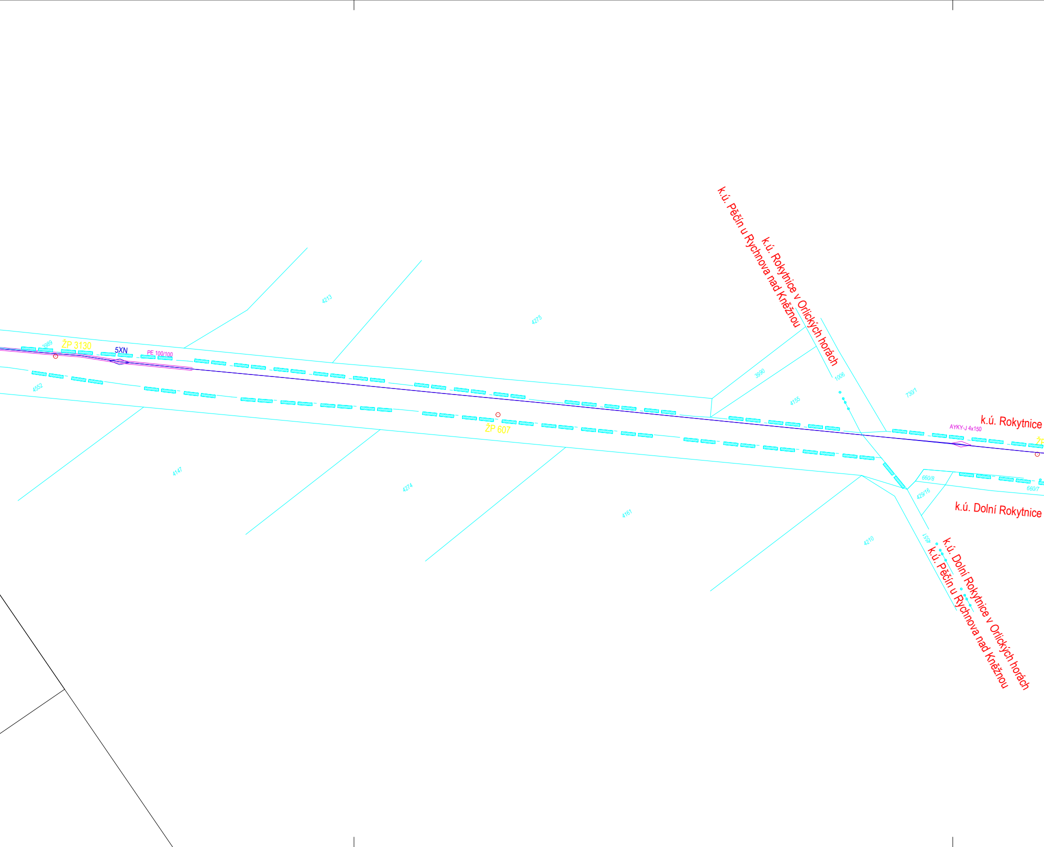
k.ú. Pěčín u Rychnova nad Kněžnou
k.ú. Rokytnice v Orlických horách
4213
4275
3989
ŽP 3130
5XN
PE 100/100
4552
3990
1006
4155
730/1
k.ú. Rokytnice
AYKY-J 4x150
ŽP 607
4147
4274
4161
660/8
660/7
429/16
k.ú. Dolní Rokytnice
4210
4551
k.ú. Dolní Rokytnice v Orlických horách
k.ú. Pěčín u Rychnova nad Kněžnou

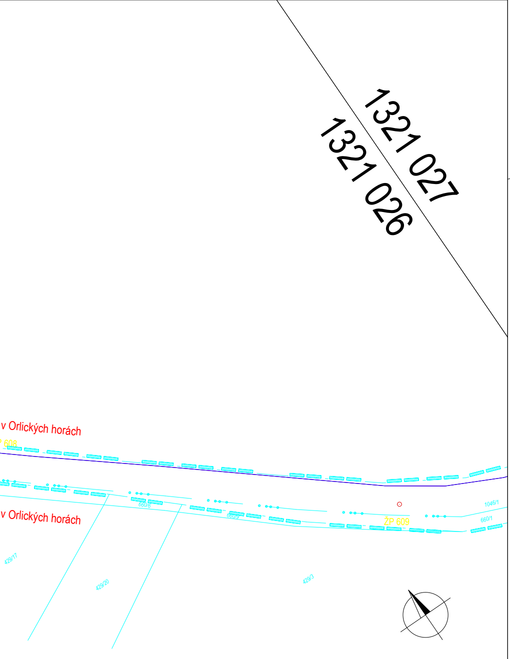
1321 027
1321 026
v Orlických horách
ŽP 608
v Orlických horách
ŽP 609
660/6
1046/1
660/1
429/17
429/20
429/3

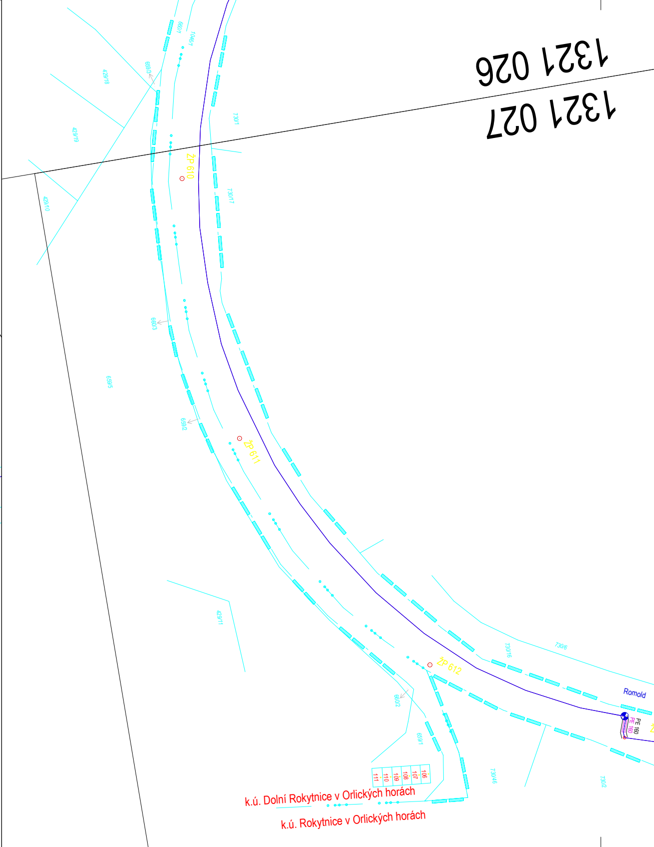
1321 026
1321 027
ŽP 610
ŽP 611
ŽP 612
429/18
429/19
429/10
730/1
730/17
659/5
429/11
730/16
730/6
730/46
730/2
Romold
PE 160
106
107
108
109
110
111
k.ú. Dolní Rokytnice v Orlických horách
k.ú. Rokytnice v Orlických horách

Vypracoval	Vladimír Baťka
Kreslil	Vladimír Baťka
Kontroloval	Radek Prouza

G O N
HRADEC KRÁLOVÉ, a.s.
Zemědělská 897
500 03 HRADEC KRÁLOVÉ
tel. 495407490

TÚ 1321, km 16,6 – 19,6

AKCE
Výstavba PZZ v km 17.298 (P4141)
trati Doudleby nad Orlicí – Rokytnice
v Orlických horách

ZAMĚŘENÍ SKUTEČNÉHO PROVEDENÍ STAVBY

ČÍSLO ZAKÁZKY	18 0013
ČÍS.OBJEDNÁVKY	
SOUŘ. SYSTÉM	S–JTSK
ZAMĚŘENO	III–VI/2018
DATUM	9.8.2018
FORMÁT A4	
MĚŘÍTKO	1:1000
PŘÍLOHA	5.1

Objednavatel Starmon s.r.o.,

VÝŠKOVÝ SYSTÉM Bpv

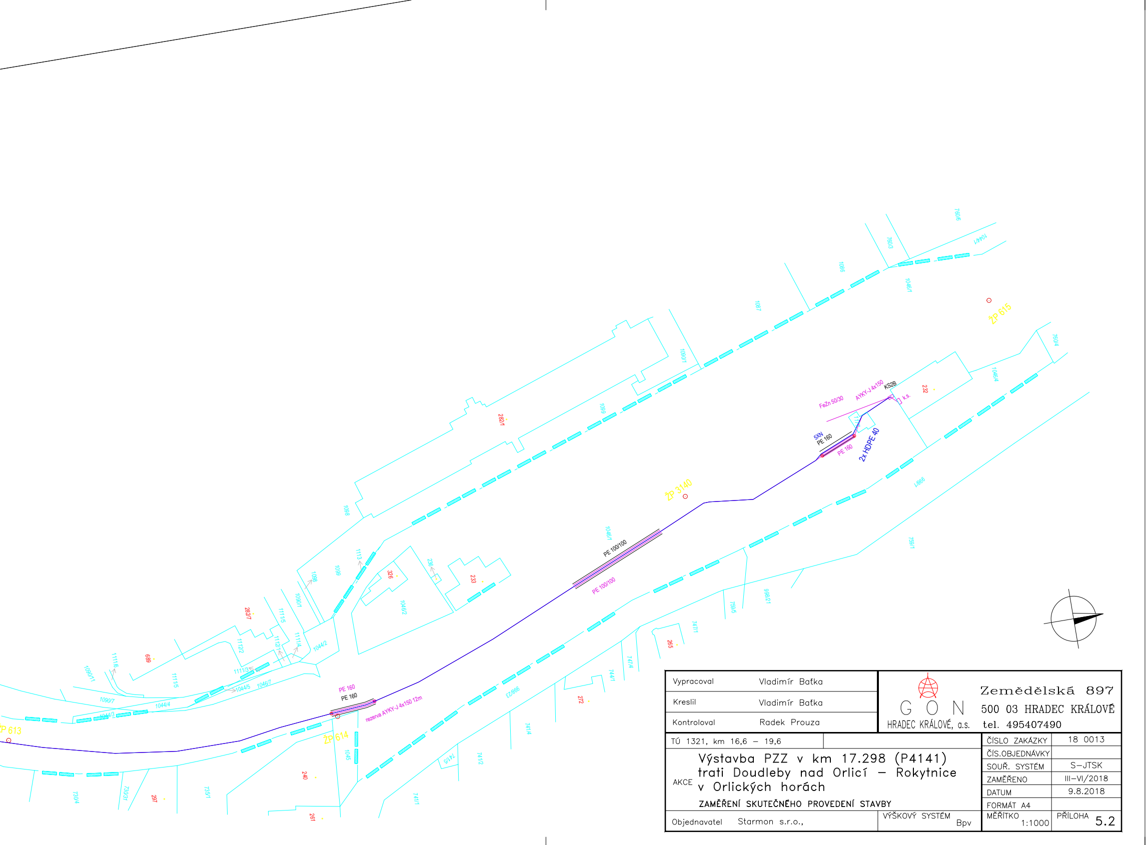
ŽP 613
ŽP 614
ŽP 3140
ŽP 615
PE 160
PE 160
rezerva AYKY-J 4x150 12m
PE 100/100
PE 100/100
5XN
PE 160
PE 160
2x HDPE 40
FeZn 50/30
AYKY-J 4x150
KS2B
k.s.
232
282/1
282/7
326
233
689
240
297
261
272
265
1045
1044/2
1046/2
1046/1
1046/4
1046/7
1044/3
1044/4
1044/5
1090/7
1098
1096
1090/1
1113
1099
1087
1086
1111/5
1111/4
1111/3
1111/6
1112/2
1112/1
1090/11
999/1
759/1
759/5
998/1
747/1
747/4
744/1
741/4
741/5
741/2
741/1
730/4
730/31
735/1
700/4
760/6
760/3
1044/1
999/6

Vypracoval	Vladimír Baťka
Kreslil	Vladimír Baťka
Kontroloval	Radek Prouza

GON HRADEC KRÁLOVÉ, a.s.

Zemědělská 897
500 03 HRADEC KRÁLOVÉ
tel. 495407490

TÚ 1321, km 16,6 – 19,6

AKCE
Výstavba PZZ v km 17.298 (P4141) trati Doudleby nad Orlicí – Rokytnice v Orlických horách

ZAMĚŘENÍ SKUTEČNÉHO PROVEDENÍ STAVBY

Objednavatel Starmon s.r.o.,

VÝŠKOVÝ SYSTÉM Bpv

ČÍSLO ZAKÁZKY	18 0013
ČÍS.OBJEDNÁVKY	
SOUŘ. SYSTÉM	S–JTSK
ZAMĚŘENO	III–VI/2018
DATUM	9.8.2018
FORMÁT A4	
MĚŘÍTKO 1:1000	PŘÍLOHA 5.2