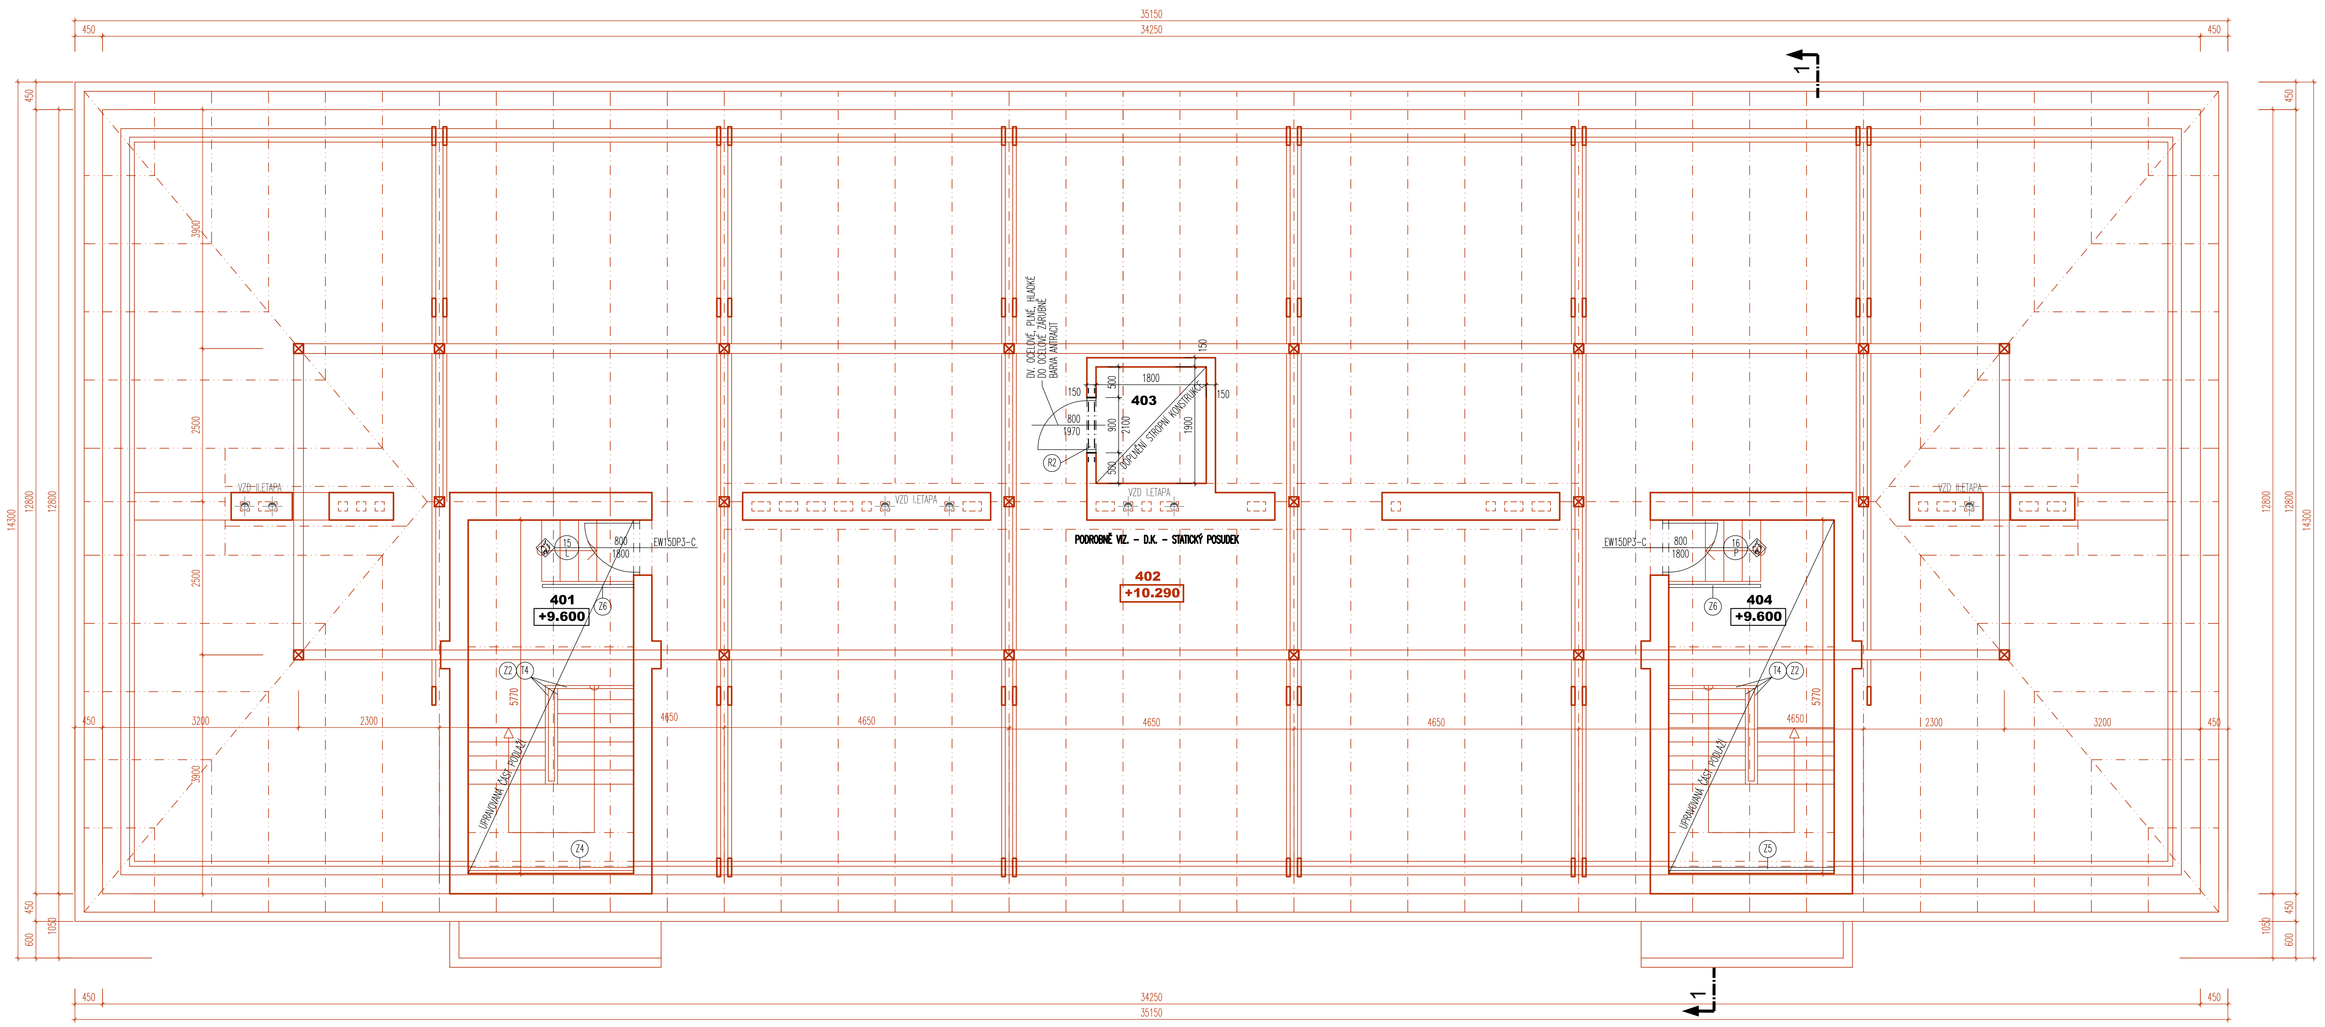

TABULKA MÍSTNOSTÍ - POUZE UPRAVOVANÉ PROSTORY

Č.M.	NÁZEV MÍSTNOSTI	PLOCHA (m2)	POVRCHY KONSTRUKCÍ				POZNÁMKY
			PODLAHY		STĚNY	STROP	
401	SCHODIŠTĚ	15.6	P6	BETON	VYROVNÁNÍ+ŠTUK+MALBA	VYROVNÁNÍ+ŠTUK+MALBA SDK PODHLED (KP.05)	KER. SOKL v=0.05m PO OBVODĚ OMYV. NÁTĚR V ZRCADLE
403	SVĚTLÍK	3.4	-	Žb KONSTRUKCE	STÁVAJÍCÍ A BEZE ZMĚN	STÁVAJÍCÍ A BEZE ZMĚN	-
404	SCHODIŠTĚ	15.6	P6	BETON	VYROVNÁNÍ+ŠTUK+MALBA	VYROVNÁNÍ+ŠTUK+MALBA SDK PODHLED (KP.05)	KER. SOKL v=0.05m PO OBVODĚ OMYV. NÁTĚR V ZRCADLE
CELKEM		34.6					

PODROBNÉ SKLADBY KONSTRUKCÍ A ÚPRAVY POVRCHŮ STĚN A STROPŮ VIZ. TECH. ZPRÁVA!!

LEGENDA MATERIÁLŮ:

- STÁVAJÍCÍ ZDIVO, STÁVAJÍCÍ KONSTRUKCE
- DOZDÍVKA/ZAZDÍVKA STÁVAJÍCÍCH NOSNÝCH STĚN-DLE STÁVAJÍCÍCH (předpoklad ZDIVO Z CP KLASICKÉHO FORMÁTU)
- ZDIVO Z AUTOKLÁVOVANÉHO PÓROBETONU tl.100 a 150mm (např. YTONG P2-500) NA TENKÉ MALTOVÉ LOŽE

POZNÁMKY:

- KÓTOVÁNO V MILIMETRECH !!!
- VEŠKERÉ ROZMĚRY JE NUTNO PŘED VÝROBOU OVĚŘIT NA STAVBĚ!!!
- PŘI PROVÁDĚNÍ JE NUTNÉ DODRŽOVAT AKTUÁLNÍ PŘEDPISY, TÝKAJÍCÍ SE BEZPEČNOSTI PRÁCE A TECHNICKÝCH ZAŘÍZENÍ A ZAJISTIT BEZPEČNOST A OCHRANU ZDRAVÍ OSOB NA STAVENIŠTI.
- PŘI REALIZACI POSTUPUJTE V SOULADU S TECHNOLOGICKÝMI SMĚRNICEMI A POSTUPY VÝROBCŮ A DODRŽUJTE TECHNICKÉ NORMY.
- VZHLEDEM K ROZSAHU REKONSTRUKCE, PROVEDL PROJEKTANT DOSTUPNOU PROVĚRKU STÁVAJÍCÍHO STAVU BUDOVY A ZJEVNÝCH STŘ. PŘES TUTO PROVĚRKU A VZHLEDEM K CHARAKTERU STAVBY (REKONSTRUKCE) SI AUTOŘI PROJEKTU UVĚDOMUJÍ MOŽNÉ NEPŘEDPOKLÁDATELNÉ KOLIZE NAVRHOVANÉHO STAVU S DOSUD NEZNÁMÝMI SKUTEČNOSTMI. POKUD TAKOVÉTO SKUTEČNOSTI NASTANOU, BUDOU ŘEŠENY V RÁMCI AUTORSKÉHO DOZORU VE SPOLUPRÁCI SE ZHOTOVITELEM A TDI. AUTOŘI PROJEKTU SI DÁLE VYHRAZUJÍ MOŽNÉ ZMĚNY PROJEKTU VYVOLANÉ ZVYKLOSTMI DODAVATELE A VÝSLEDKY STAVEBNĚ-TECHNICKÝCH PRŮZKUMŮ.
- NEDÍLNOU SOUČÁSTÍ PROJEKTOVÉ DOKUMENTACE JE I TECHNICKÁ ZPRÁVA!!!
- PROJEKT JE ZPRACOVÁN NA ZÁKLADĚ POŽADAVKŮ OBJEDNATELE A INVESTORA, PLATNÝCH PŘEDPISŮ A TECHNICKÝCH NOREM.
- ZMĚNY A PROSTUPY PRO INŽENÝRSKÉ SÍTĚ PROVEĎTE V TRASÁCH DLE POŽADAVKŮ PROFESÍ, ALE S OHLEDEM NA STATICKÝ SYSTÉM OBJEKTU.
- SOUČÁSTÍ PROJEKTU JE I ZPRÁVA POŽÁRNÍ OCHRANY A TECHNICKÁ ZPRÁVA.
- VEŠKERÉ ZMĚNY OPROTI PROJEKTU MUSÍ BÝT ODSOUHLASENY PROJEKTANTEM A INVESTOREM A POTVRZENY ZÁPISEM DO STAVEBNÍHO DENÍKU.

stavebník: **SPRÁVA ŽELEZNIC STÁTNÍ ORGANIZACE** Dlážděná 1003/7, 110 00 Praha 1	SPRÁVA ŽELEZNIC
název akce: DISLOKACE SLOŽEK SŽ, s.o. DO ADMINISTRATIVNÍ BUDOVY č.p.573, ŽELEZNIČNÍ STANICE KOLÍN **DISPOZIČNÍ A STAVEBNÍ ÚPRAVY OBJEKTU**	místo stavby: KOLÍN k.ú. KOLÍN
stupeň dokumentace: DOKUMENTACE SKUTEČNÉHO PROVEDENÍ STAVBY	číslo paré:

generální projektant: ANTA-AG SPOL. S R.O. Štefánikovo nám. 779/6, LIBEREC 1, 460 01 TEL.:485103798, e-mail:balatka@anta-ag.cz	ANTA – AG SPOLEČNOST s r.o. Štefánikovo nám/nábř 779/6 460 01 Liberec 1 Tel.: 485103798 E-mail: balatka@anta-ag.cz
hlavní inženýr projektu: Ing. JAROSLAV BALATKA	zodpovědný projektant: Ing. MICHAL PROKOP
projektant profese/části: ANTA-AG SPOL. S R.O. Štefánikovo nám. 779/6, LIBEREC 1, 460 01 TEL.:485103798, e-mail:balatka@anta-ag.cz	
zodpovědný projektant: Ing. MICHAL PROKOP	vypracoval: Ing. MICHAL PROKOP
objekt: -	formát: 12xA4
	zakázkové číslo: Ba 07267
část dokumentace: STAVEBNÍ ŘEŠENÍ	datum: 03/2022
	měřítko: 1:50
výkres (dokument): **PŮDORYS PODKROVÍ**	revize: č. výkresu: **D.S.5**