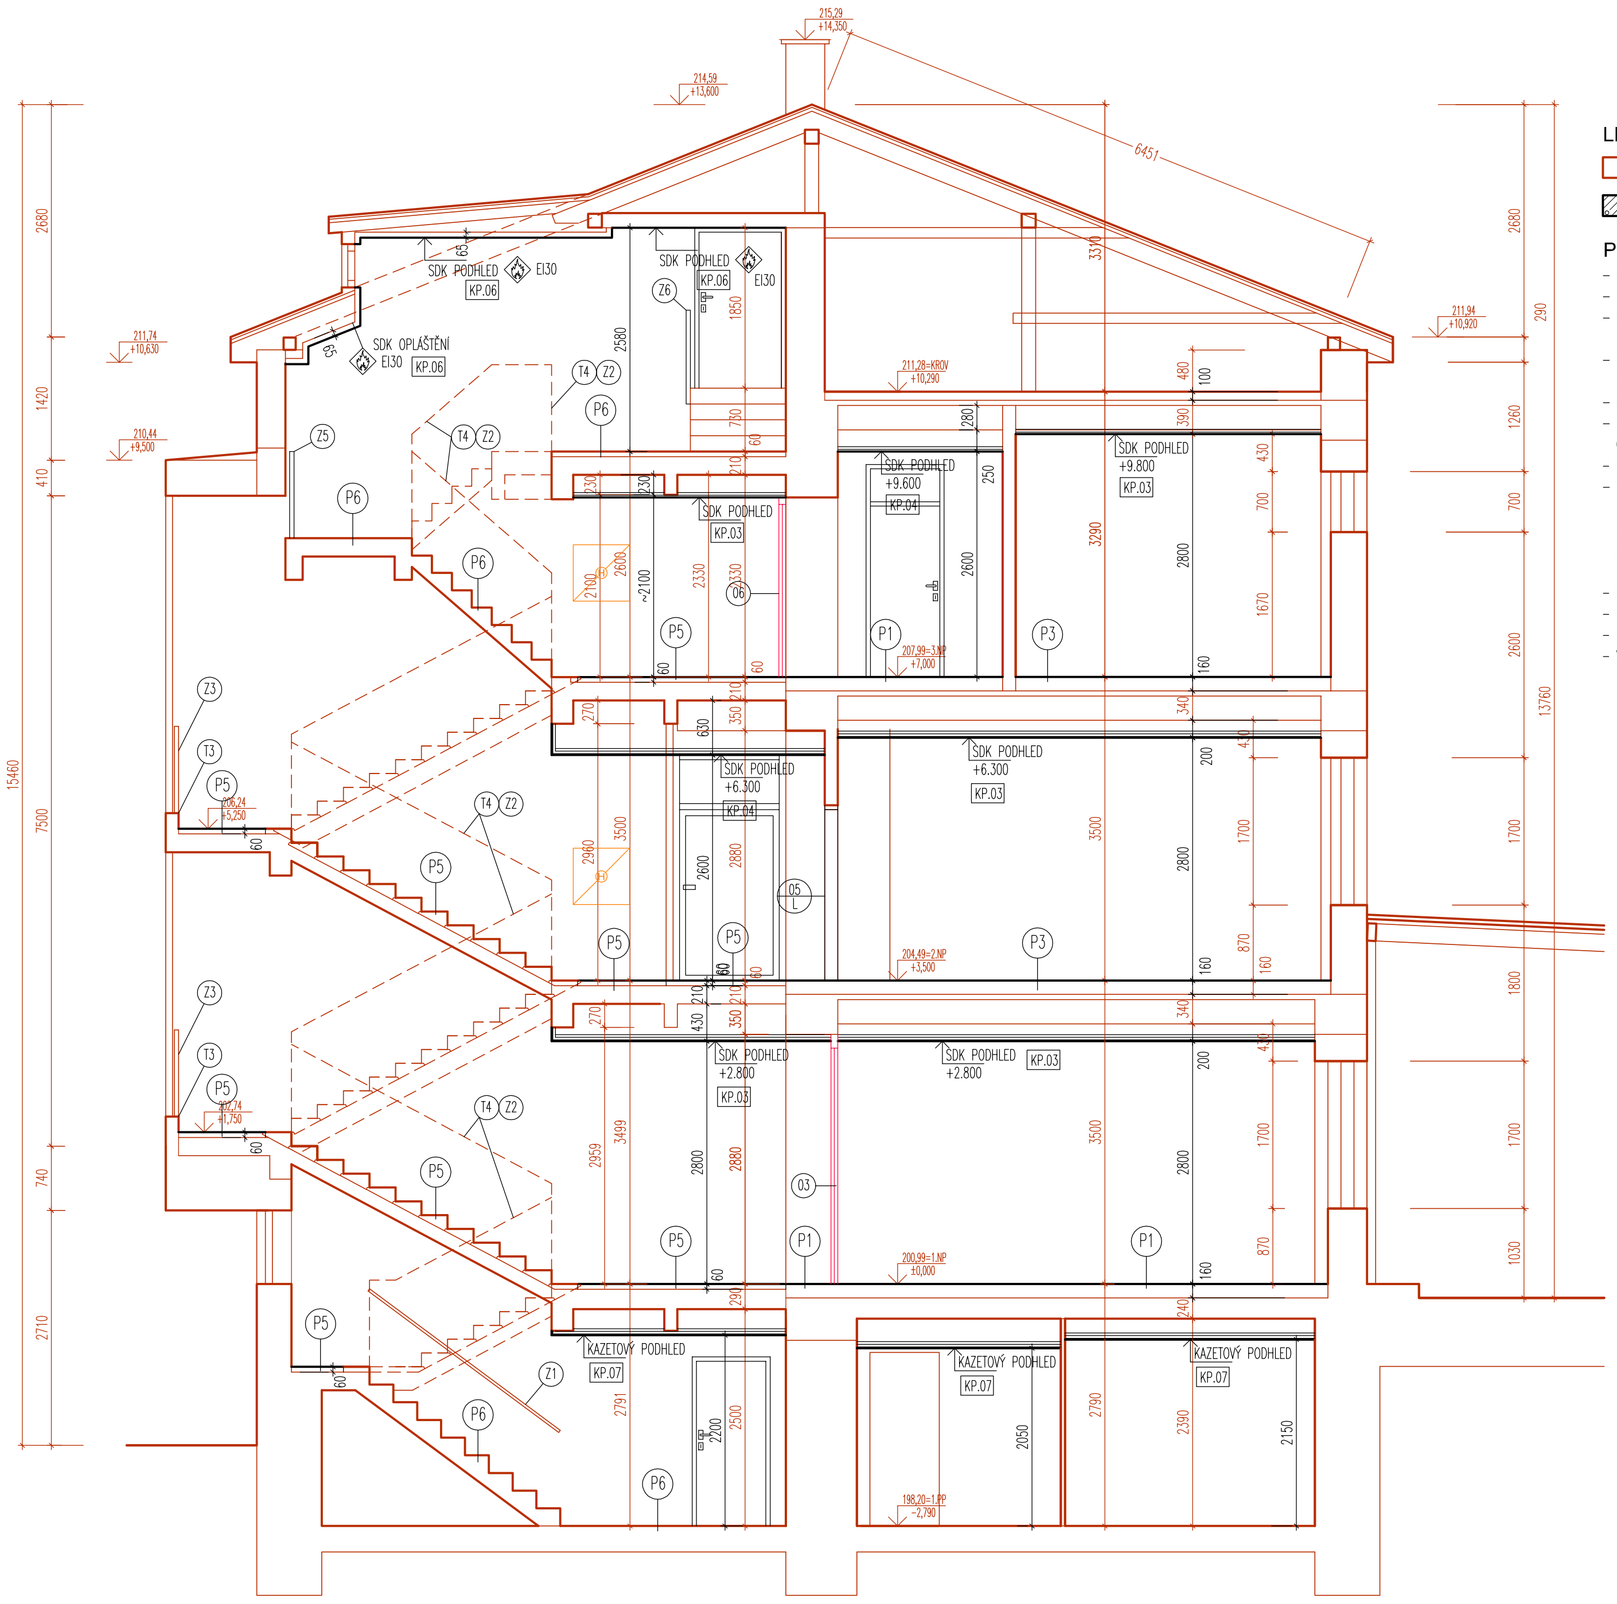


## LEGENDA MATERIÁLŮ:

- STÁVAJÍCÍ ZDIVO, STÁVAJÍCÍ KONSTRUKCE
- DOZDÍVKA/ZAZDÍVKA STÁVAJÍCÍCH NOSNÝCH STĚN-DLE STÁVAJÍCÍCH (předpoklad ZDIVO Z CP KLASICKÉHO FORMÁTU)
- ZDIVO Z AUTOKLÁVOVANÉHO POROBETONU tl.100 a 150mm (např. YTONG P2-500) NA TENKÉ MALTOVÉ LOŽE

## POZNÁMKY:

- KÓTOVÁNO V MILIMETRECH !!!
- VEŠKERÉ ROZMĚRY JE NUTNO PŘED VÝROBOU OVĚŘIT NA STAVBĚ!!!
- BOURACÍ PRÁCE BUDOU PROVÁDĚNY VŽDY AŽ PO ZAJIŠTĚNÍ STABILITY NAVAZUJÍCÍCH NOSNÝCH KONSTRUKCÍ A PŘI ZACHOVÁNÍ VŠECH OPATŘENÍ ZAJIŠŤUJÍCÍCH BEZPEČNOST A OCHRANU ZDRAVÍ PŘI PRÁCI.
- BOURACÍ PRÁCE PROVÁDĚJTE NANEJVÝŠ ŠETRNĚ KE STÁVAJÍCÍ KONSTRUKCI, PRO BOURÁNÍ POUŽIVEJTE MODERNÍ TECHNOLOGIE VRTÁNÍ, ŘEZÁNÍ A FRÉZOVÁNÍ.
- PŘED ZAHÁJENÍM BOURACÍCH PRACÍ JE NUTNO ZAJISTIT ODPOJENÍ OD INŽENÝRSKÝCH SÍTÍ V MÍSTECH PROVÁDĚNÝCH PRACÍ!!!
- PŘI PROVÁDĚNÍ JE NUTNÉ DODRŽOVAT AKTUÁLNÍ PŘEDPISY, TÝKAJÍCÍ SE BEZPEČNOSTI PRÁCE A TECHNICKÝCH ZAŘÍZENÍ A ZAJISTIT BEZPEČNOST A OCHRANU ZDRAVÍ OSOB NA STAVENIŠTI.
- PŘI REALIZACI POSTUPUJTE V SOULADU S TECHNOLOGICKÝMI SMĚRNICEMI A POSTUPY VÝROBCŮ A DODRŽUJTE TECHNICKÉ NORMY.
- VZHLEDEM K ROZSAHU REKONSTRUKCE, PROVEDL PROJEKTANT DOSTUPNOU PROVĚRKU STÁVAJÍCÍHO STAVU BUDOVY A ZJEVNÝCH SÍTÍ. PŘES TUTO PROVĚRKU A VZHLEDEM K CHARAKTERU STAVBY (REKONSTRUKCE) SI AUTOŘI PROJEKTU UVĚDOMUJÍ MOŽNÉ NEPŘEDPOKLÁDATELNÉ KOLIZE NAVRHOVANÉHO STAVU S DOSUD NEZNÁMÝMI SKUTEČNOSTMI. POKUD TAKOVÉTO SKUTEČNOSTI NASTANOU, BUDOU ŘEŠENY V RÁMCI AUTORSKÉHO DOZORU VE SPOLUPRÁCI SE ZHOTOVITELEM A TDI. AUTOŘI PROJEKTU SI DÁLE VYMÍNUJÍ MOŽNÉ ZMĚNY PROJEKTU VYVOLANÉ ZVYKLOSTMI DODAVATELE A VÝSLEDKY STAVEBNĚ-TECHNICKÝCH PRŮZKUMŮ.
- PROJEKT JE ZPRACOVÁN NA ZÁKLADĚ POŽADAVKŮ OBJEDNATELE A INVESTORA, PLATNÝCH PŘEDPISŮ A TECHNICKÝCH NOREM.
- ZÁVĚSY A PROSTUPY PRO INŽENÝRSKÉ SÍTĚ PROVEĎTE V TRASÁCH DLE POŽADAVKŮ PROFESÍ, ALE S OHLEDEM NA STATICKÝ SYSTÉM OBJEKTU.
- SOUČÁSTÍ PROJEKTU JE I ZPRÁVA POŽÁRNÍ OCHRANY A TECHNICKÁ ZPRÁVA.
- VEŠKERÉ ZMĚNY OPROTI PROJEKTU MUSÍ BÝT ODSOUHLASENY PROJEKTANTEM A INVESTOREM A POTVRZENY ZÁPISEM DO STAVEBNÍHO DENÍKU.

stavebník:

**SPRÁVA ŽELEZNIC**
**STÁTNÍ ORGANIZACE**
Dlážděná 1003/7, 110 00 Praha 1

SPRÁVA ŽELEZNIC

název akce:

DISLOKACE SLOŽEK SŽ, s.o. DO ADMINISTRATIVNÍ BUDOVY č.p.573, ŽELEZNIČNÍ STANICE KOLÍN
**DISPOZIČNÍ A STAVEBNÍ ÚPRAVY OBJEKTU**

místo stavby:
KOLÍN
k.ú. KOLÍN

stupeň dokumentace:
DOKUMENTACE SKUTEČNÉHO PROVEDENÍ STAVBY

číslo paré:


generální projektant: ANTA-AG SPOL. S R.O.
Štefánikovo nám. 779/6, LIBEREC 1, 460 01
TEL.:485103798, e-mail:balatka@anta-ag.cz

ANTA - AG SPOLEČNOST s r.o.
Štefánikovo náměstí 779/6
460 01 Liberec 1
Tel.: 485103798
E-mail: balatka@anta-ag.cz

hlavní inženýr projektu: Ing. JAROSLAV BALATKA
zodpovědný projektant: Ing. MICHAL PROKOP

projektant profese/část: ANTA-AG SPOL. S R.O.
Štefánikovo nám. 779/6, LIBEREC 1, 460 01
TEL.:485103798, e-mail:balatka@anta-ag.cz

zodpovědný projektant: Ing. MICHAL PROKOP
vypracoval: Ing. MICHAL PROKOP


objekt:
.

část dokumentace:
STAVEBNÍ ŘEŠENÍ

výkres (dokument):
**ŘEZ 1-1**

| | |
|---|---|
| formát: | 8xA4 |
| zakázkové číslo: | Ba 07267 |
| datum: | 03/2022 |
| měřítko: | 1:50 |
| revize: | |
| č.výkresu | **D.S.6** |