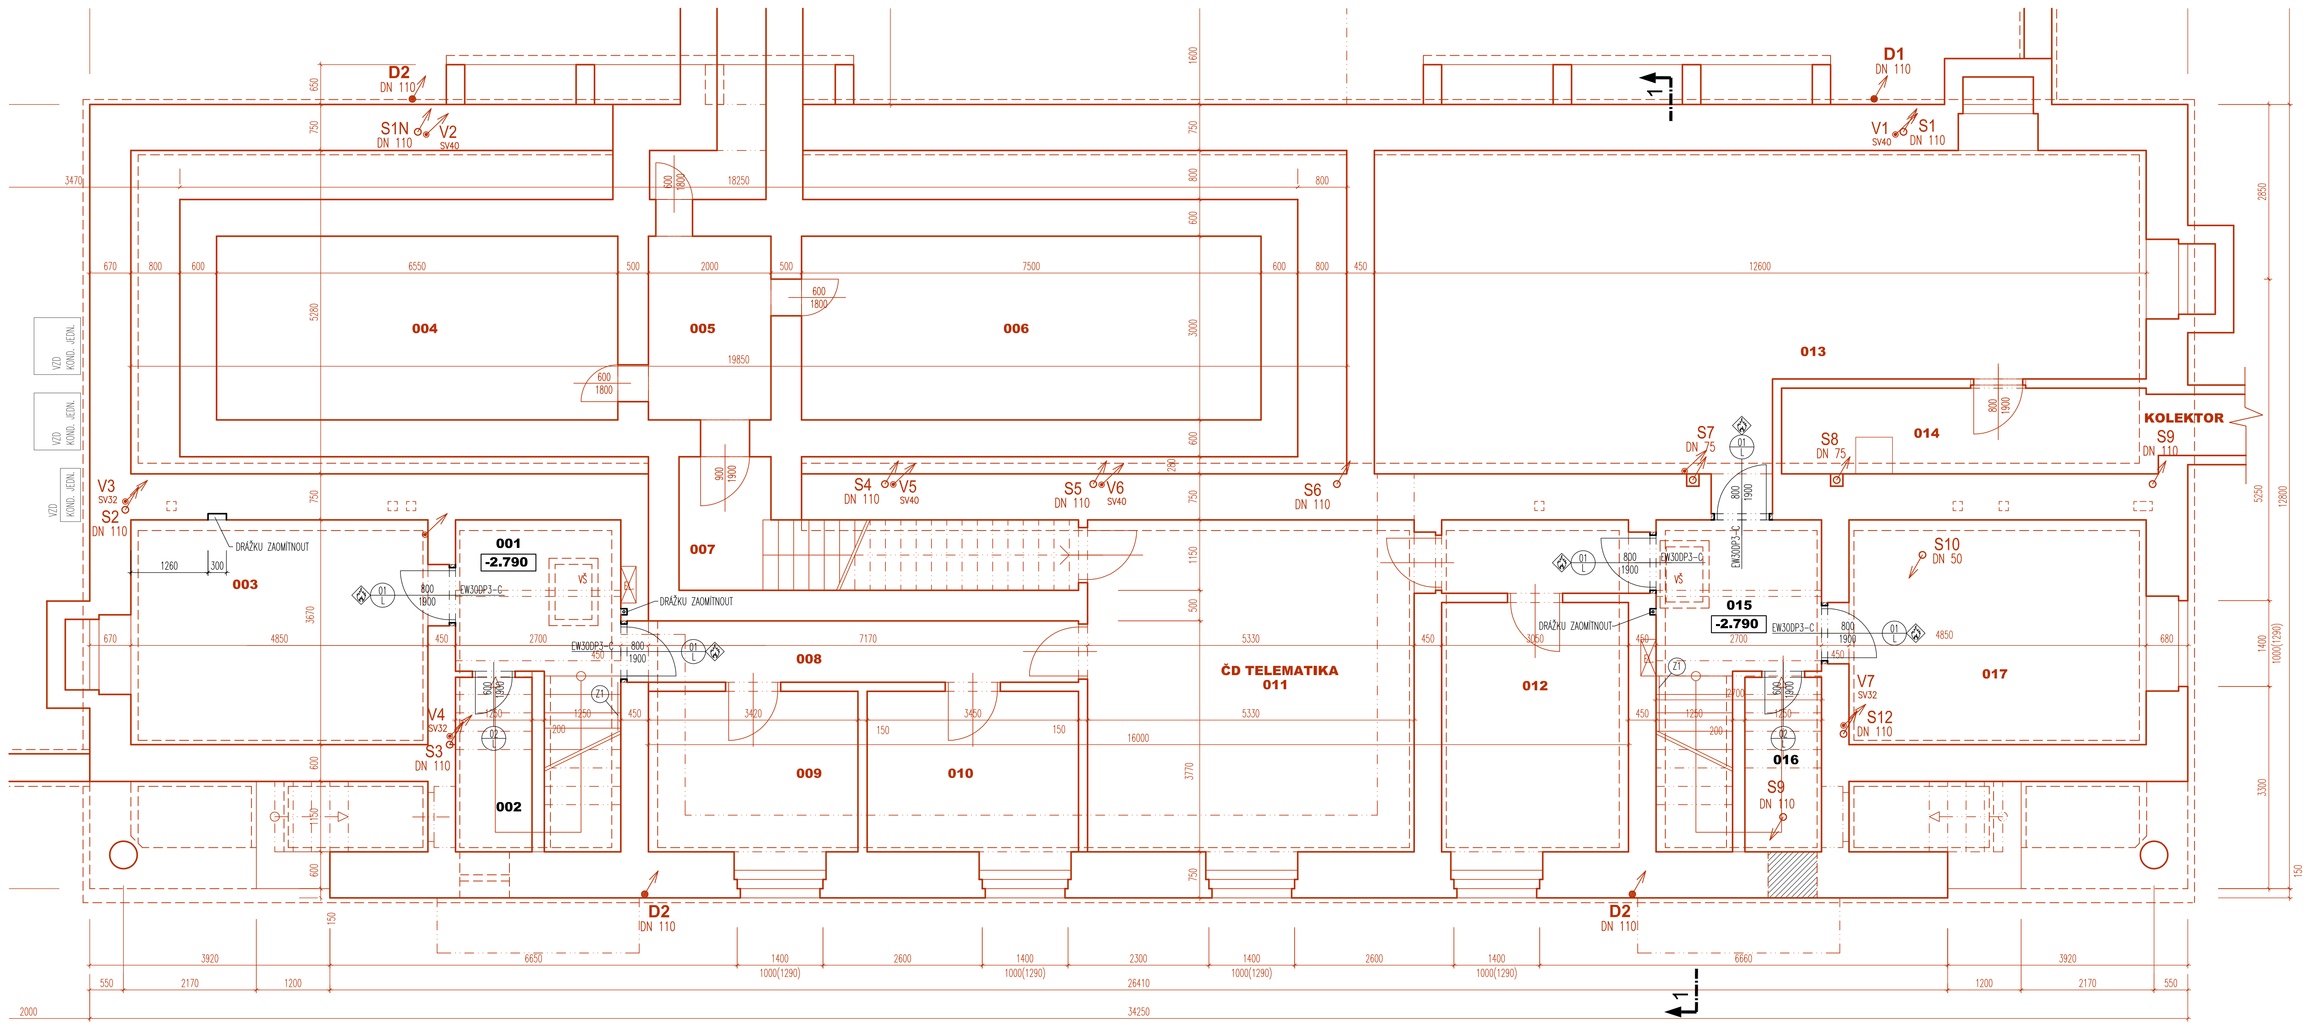

TABULKA MÍSTNOSTÍ - POUZE UPRAVOVANÉ PROSTORY

Č.M.	NÁZEV MÍSTNOSTI	PLOCHA [m2]	POVRCHY KONSTRUKCÍ						POZNÁMKY
			PODLAHY		STĚNY		STROP		
001	SCHODIŠTĚ+CHODBA	10.3	P6	BETON	SYSTÉM SANAČNÍ OMÍTKY	SDK PODHLED KAZETOVÝ KP 07	KER. SDK, v=0.05m PO OBVODĚ OMÝV. NÁTĚR V ZRCADLE		
002	SKLEP	3.6	P6	BETON	SYSTÉM SANAČNÍ OMÍTKY	SDK PODHLED KAZETOVÝ KP 07	-		
003	SKLAD	17.8	P6	BETON	SYSTÉM SANAČNÍ OMÍTKY	SDK PODHLED KAZETOVÝ KP 07	-		
004	SKLEP (KRYT)	19.7	-	-	-	-	-		
005	SKLEP (KRYT)	6.0	-	-	-	-	-		
006	SKLEP (KRYT)	22.5	-	-	-	-	-		
007	SCHODIŠTĚ (KRYT)	19.2	-	-	-	-	-		
008	CHODBA	2.3	P6	BETON	SYSTÉM SANAČNÍ OMÍTKY	SDK PODHLED KAZETOVÝ KP 07	-		
009	SKLEP	9.0	P6	BETON	SYSTÉM SANAČNÍ OMÍTKY	SDK PODHLED KAZETOVÝ KP 07	-		
010	SKLEP	9.0	P6	BETON	SYSTÉM SANAČNÍ OMÍTKY	SDK PODHLED KAZETOVÝ KP 07	-		
011	DÍLNA	28.9	P6	BETON	SYSTÉM SANAČNÍ OMÍTKY	SDK PODHLED KAZETOVÝ KP 07	-		
012	OSTATNÍ TECHNOLOGIE	16.5	P6	BETON	SYSTÉM SANAČNÍ OMÍTKY	SDK PODHLED KAZETOVÝ KP 07	-		
013	SKLEPY	57.7	P6	BETON	SYSTÉM SANAČNÍ OMÍTKY	SDK PODHLED KAZETOVÝ KP 07	-		
014	CHODBA	9.0	P6	BETON	SYSTÉM SANAČNÍ OMÍTKY	-	-		
015	SCHODIŠTĚ+CHODBA	10.1	P6	BETON	SYSTÉM SANAČNÍ OMÍTKY	SDK PODHLED KAZETOVÝ KP 07	KER. SDK, v=0.05m PO OBVODĚ OMÝV. NÁTĚR V ZRCADLE		
016	SKLEP	3.6	P6	BETON	SYSTÉM SANAČNÍ OMÍTKY	SDK PODHLED KAZETOVÝ KP 07	-		
017	PRÁDELNA	3.6	P6	BETON	SYSTÉM SANAČNÍ OMÍTKY	SDK PODHLED KAZETOVÝ KP 07	-		
CELKEM		262.8							

PODROBNÉ SKLADBY KONSTRUKCÍ A ÚPRAVY POVRCHŮ STĚN A STROPŮ VIZ. TECH. ZPRÁVA!!

LEGENDA MATERIÁLŮ:

- STÁVAJÍCÍ ZDIVO, STÁVAJÍCÍ KONSTRUKCE
- DOZDÍVKA/ZAZDÍVKA STÁVAJÍCÍCH NOSNÝCH STĚN-DLE STÁVAJÍCÍCH (přednostně ZDIVO Z CP KLASICKÉHO FORMÁTU)

POZNÁMKY:

- KÓTOVÁNO V MILIMETRECH !!!
- VEŠKERÉ ROZMĚRY JE NUTNO PŘED VÝROBOU OVĚŘIT NA STAVBĚ!!!
- PŘI PROVÁDĚNÍ JE NUTNÉ DODRŽOVAT AKTUÁLNÍ PŘEDPISY, TÝKAJÍCÍ SE BEZPEČNOSTI PRÁCE A TECHNICKÝCH ZAŘÍZENÍ A ZAJISTIT BEZPEČNOST A OCHRANU ZDRAVÍ OSOB NA STAVENIŠTI.
- PŘI REALIZACI POSTUPUJTE V SOULADU S TECHNOLOGICKÝMI SMĚRNICEMI A POSTUPY VÝROBCŮ A DODRŽUJTE TECHNICKÉ NORMY.
- VZHLEDEM K ROZSAHU REKONSTRUKCE, PROVEDL PROJEKTANT DOSTUPNOU PROVĚRKU STÁVAJÍCÍHO STAVU BUDOVY A ZJEVNÝCH SÍTÍ. PŘES TUTO PROVĚRKU A VZHLEDEM K CHARAKTERU STAVBY (REKONSTRUKCE) SI AUTOŘI PROJEKTU UVĚDOMUJÍ MOŽNÉ NEPŘEDPOKLÁDATELNÉ KOLIZE NAVRHOVANÉHO STAVU S DOSUD NEZNÁMÝMI SKUTEČNOSTMI. POKUD TAKOVÉTO SKUTEČNOSTI NASTANOU, BUDOU ŘEŠENY V RÁMCI AUTORSKÉHO DOZORU VE SPOLUPRÁCI SE ZHOTOVITELEM A TDI. AUTOŘI PROJEKTU SI DÁLE VYMÍŇUJÍ MOŽNÉ ZMĚNY PROJEKTU VYVOLANÉ ZVYKLOSTMI DODAVATELE A VÝSLEDKY STAVEBNĚ-TECHNICKÝCH PRŮZKUMŮ.
- NEDÍLNOU SOUČÁSTÍ PROJEKTOVÉ DOKUMENTACE JE I TECHNICKÁ ZPRÁVA!!!
- PROJEKT JE ZPRACOVÁN NA ZÁKLADĚ POŽADAVKŮ OBJEDNATELE A INVESTORA, PLATNÝCH PŘEDPISŮ A TECHNICKÝCH NOREM.
- ZMĚNY A PROSTUPY PRO INŽENÝRSKÉ SÍTĚ PROVÉDĚTE V TRASÁCH DLE POŽADAVKŮ PROFESÍ, ALE S OHLEDEM NA STATICKÝ SYSTÉM OBJEKTU.
- SOUČÁSTÍ PROJEKTU JE I ZPRÁVA POŽÁRNÍ OCHRANY A TECHNICKÁ ZPRÁVA.
- VEŠKERÉ ZMĚNY OPROTI PROJEKTU MUSÍ BÝT ODSOUHLASENY PROJEKTANTEM A INVESTOREM A POTVRZENY ZÁPISEM DO STAVEBNÍHO DENÍKU.

stavebník:

SPRÁVA ŽELEZNIC
STÁTNÍ ORGANIZACE
Dlážděná 1003/7, 110 00 Praha 1

název akce:

DISLOKACE SLOŽEK SŽ, s.o. DO ADMINISTRATIVNÍ BUDOVY č.p.573, ŽELEZNIČNÍ STANICE KOLÍN
DISPOZIČNÍ A STAVEBNÍ ÚPRAVY OBJEKTU

místo stavby: KOLÍN k.ú. KOLÍN

stupeň dokumentace: DOKUMENTACE SKUTEČNÉHO PROVEDENÍ STAVBY

číslo paré:

generální projektant: ANTA-AG SPOL. S R.O. Štefánikovo nám. 779/6, LIBEREC 1, 460 01 TEL.:485103798, e-mail:balatka@anta-ag.cz

hlavní inženýr projektu: Ing. JAROSLAV BALATKA

zodpovědný projektant: Ing. MICHAL PROKOP

projektant profese/části: ANTA-AG SPOL. S R.O. Štefánikovo nám. 779/6, LIBEREC 1, 460 01 TEL.:485103798, e-mail:balatka@anta-ag.cz

zodpovědný projektant: Ing. MICHAL PROKOP

vypracoval: Ing. MICHAL PROKOP

objekt: .

část dokumentace: STAVEBNÍ ŘEŠENÍ

výkres (dokument): **PŮDORYS 1.PP**

formát: 12xA4
zakázkové číslo: Ba 07267
datum: 03/2022
měřítko: 1:50
revize: -
č.výkresu: **D.S.1**