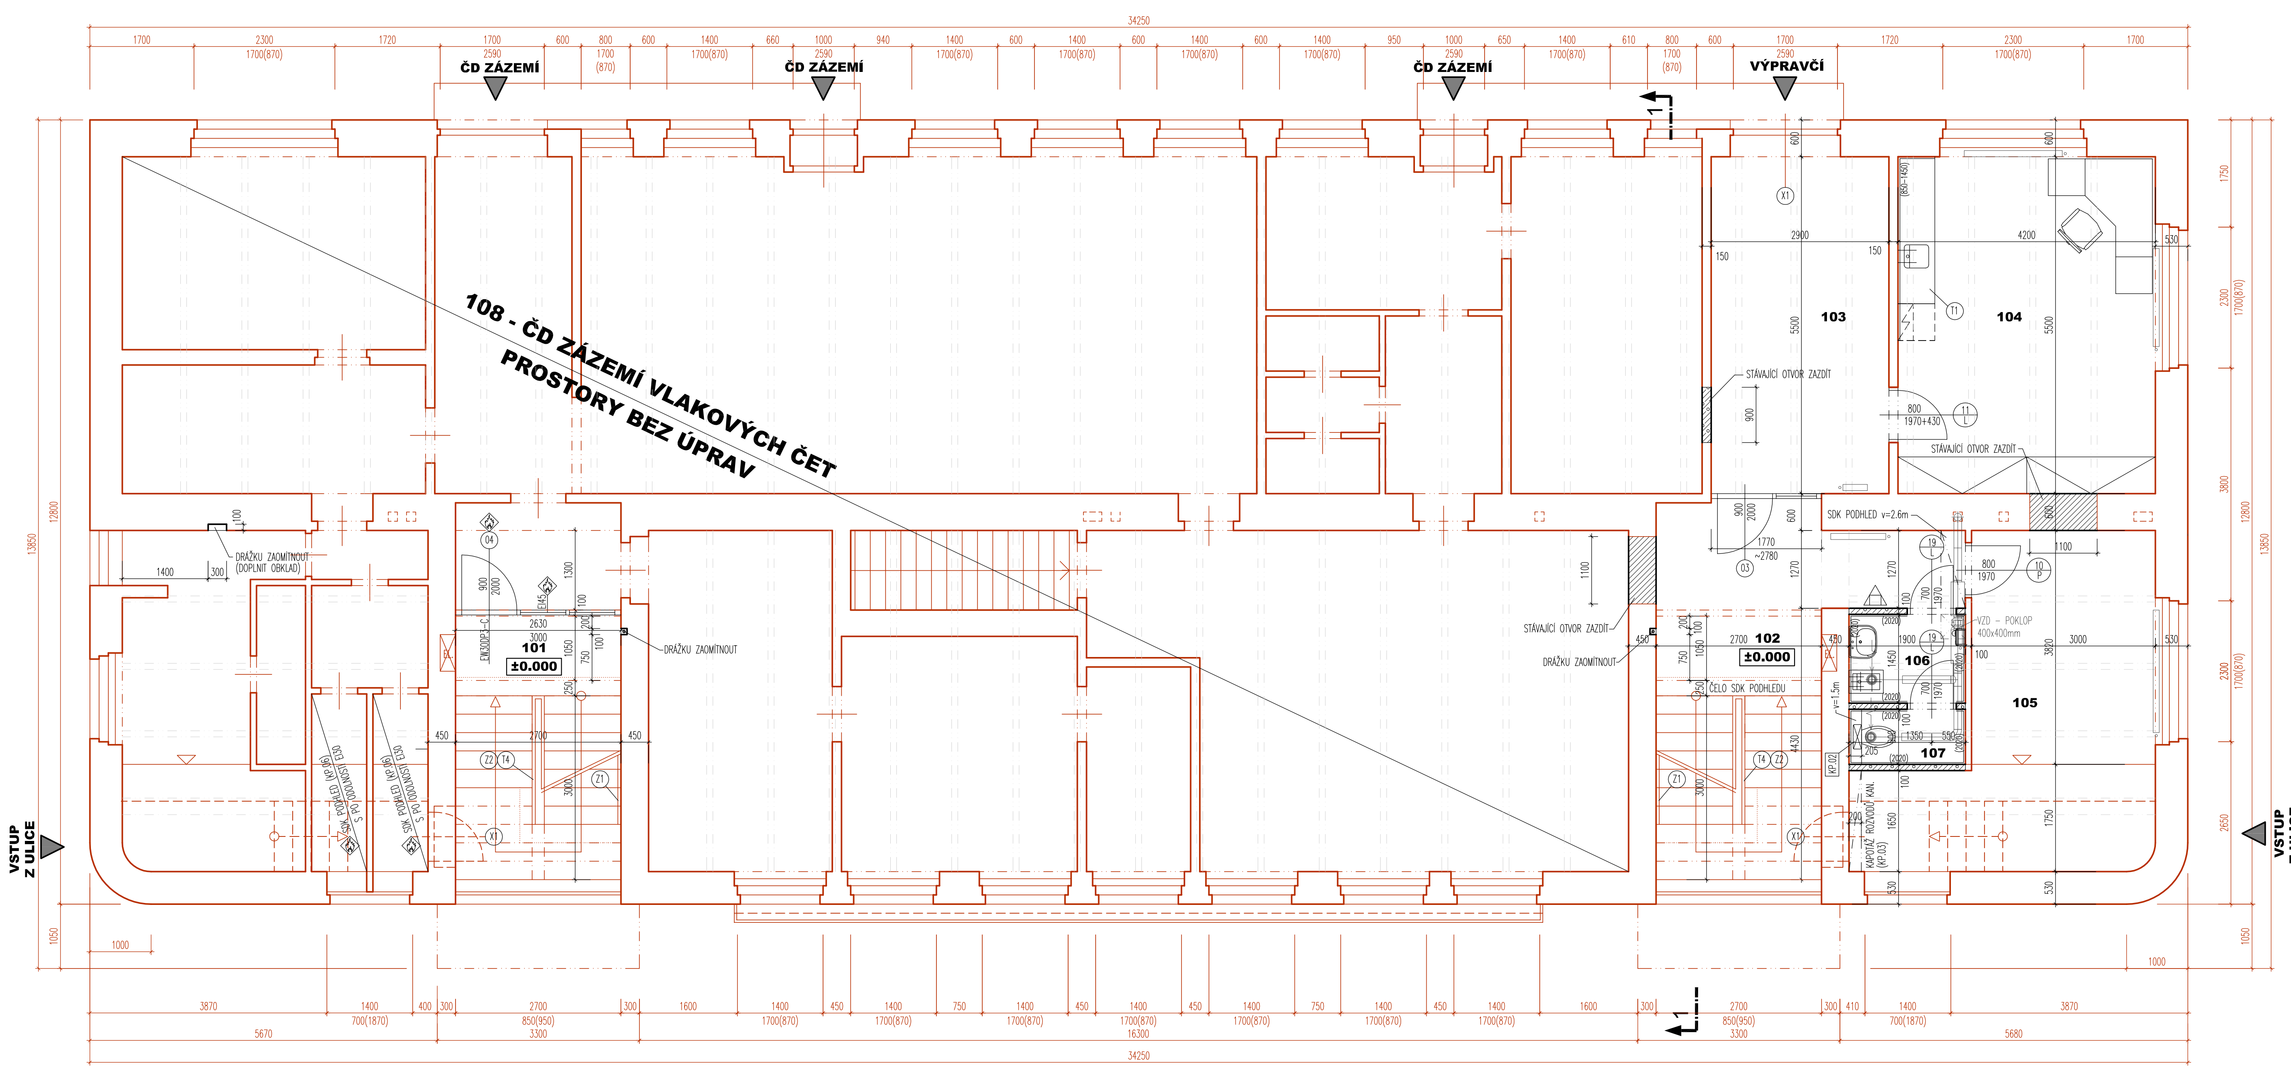

TABULKA MÍSTNOSTÍ - POUZE UPRAVOVANÉ PROSTORY

Č.M.	NÁZEV MÍSTNOSTI	PLOCHA [m2]		POVRCHY KONSTRUKCÍ			POZNÁMKY
				PODLAHY	STĚNY	STROP	
101	SCHODIŠTĚ	11.7	P5	SCHOD.–ÚPRAVA STÁV. STUPŇŮ PODESTY – KER. DLAŽBA	VYROVNÁNÍ+ŠTUK+MALBA	VYROVNÁNÍ+ŠTUK+MALBA	KER. SOKL v=0.05m PO OBVODĚ OMYV. NÁTĚR V ZRCADLE
102	SCHODIŠTĚ+CHODBA	19.7	P1,P5	SCHOD.–ÚPRAVA STÁV. STUPŇŮ PODESTY – KER. DLAŽBA	VYROVNÁNÍ+ŠTUK+MALBA SDK PODHL. 2.8m (KP.03)	VYROVNÁNÍ+ŠTUK+MALBA	KER. SOKL v=0.05m PO OBVODĚ OMYV. NÁTĚR V ZRCADLE
103	CHODBA	15.4	P1	KER. DLAŽBA	VYROVNÁNÍ+ŠTUK+MALBA	SDK PODHLED s.v. 2.8m (KP.03)	KER. SOKL v=0.05m PO OBVODĚ
104	KANCELÁŘ–VÝPRAVČÍ	23.7	P1	KER. DLAŽBA	VYROVNÁNÍ+ŠTUK+MALBA	SDK PODHLED s.v. 2.8m (KP.03)	KER. SOKL v=0.05m PO OBVODĚ
105	SKLAD	11.7+9.5	P1	KER. DLAŽBA	VYROVNÁNÍ+ŠTUK+MALBA	SDK PODHLED s.v. 2.8m (KP.03)	KER. SOKL v=0.05m PO OBVODĚ
106	PŘEDSÍŇ	2.8	P2	KER. DLAŽBA	VYR./VAPEN.+ŠTUK+MALBA KER. OBKLAD v=2.02m	SDK PODHLED s.v. 2.8m (KP.03)	-
107	WC	1.5	P2	KER. DLAŽBA	VYR./VAPEN.+ŠTUK+MALBA KER. OBKLAD v=2.02m	SDK PODHLED s.v. 2.8m (KP.03)	-
CELKEM		95.0					

PODROBNÉ SKLADBY KONSTRUKCÍ A ÚPRAVY POVRCHŮ STĚN A STROPŮ VIZ. TECH. ZPRÁVA!!

LEGENDA MATERIÁLŮ:

- STÁVAJÍCÍ ZDIVO, STÁVAJÍCÍ KONSTRUKCE
- DOZDÍVKA/ZAZDÍVKA STÁVAJÍCÍCH NOSNÝCH STĚN–DLE STÁVAJÍCÍCH (předpokládá ZDIVO Z CP KLASICKÉHO FORMÁTU)
- ZDIVO Z AUTOKLÁVOVANÉHO POROBETONU tl.100 a 150mm (např. YTONG P2-500) NA TENKÉ MALTOVÉ LOŽE
- PŘEDPOKLÁDANÝ PRŮBĚH STÁVAJÍCÍCH ZAKRYTÝCH KONSTRUKCÍ

LEGENDA PŘENOSNÝCH HASICÍCH PŘÍSTROJŮ:

PHP P6 – PRÁŠKOVÝ S HASICÍ SCHOPNOSTÍ 21A (CELKEM 1ks)

POZNÁMKY:

- KÓTOVÁNO V MILIMETRECH !!!
- VEŠKERÉ ROZMĚRY JE NUTNO PŘED VÝROBOU OVĚŘIT NA STAVBĚ!!!
- PŘI PROVÁDĚNÍ JE NUTNÉ DODRŽOVAT AKTUÁLNÍ PŘEDPISY, TÝKAJÍCÍ SE BEZPEČNOSTI PRÁCE A TECHNICKÝCH ZAŘÍZENÍ A ZAJISTIT BEZPEČNOST A OCHRANU ZDRAVÍ OSOB NA STAVENIŠTI.
- PŘI REALIZACI POSTUPUJTE V SOULADU S TECHNOLOGICKÝMI SMĚRNICEMI A POSTUPY VÝROBCŮ A DODRŽUJTE TECHNICKÉ NORMY.
- VZHLEDEM K ROZSAHU REKONSTRUKCE, PROVEDL PROJEKTANT DOSTUPNOU PROVĚRKU STÁVAJÍCÍHO STAVU BUDOVY A ZJEVNÝCH SÍTÍ. PŘES TUTO PROVĚRKU A VZHLEDEM K CHARAKTERU STAVBY (REKONSTRUKCE) SI AUTOŘI PROJEKTU UVĚDOMUJÍ MOŽNÉ NEPŘEDPOKLADATELNÉ KOLIZE NAVRHOVANÉHO STAVU S DOSUD NEZNÁMÝMI SKUTEČNOSTMI. POKUD TAKOVÉTO SKUTEČNOSTI NASTANOU, BUDOU ŘEŠENY V RÁMCI AUTORSKÉHO DOZORU VE SPOLUPRÁCI SE ZHOTOVITELEM A TÍM. AUTOŘI PROJEKTU SI DÁLE VYMÍŇUJÍ MOŽNÉ ZMĚNY PROJEKTU VYVOLANÉ ZVYKLOSTMI DODAVATELE A VÝSLEDKY STAVEBNĚ-TECHNICKÝCH PRŮZKUMŮ.
- NEDÍLNOU SOUČÁSTÍ PROJEKTOVÉ DOKUMENTACE JE I TECHNICKÁ ZPRÁVA!!!
- PROJEKT JE ZPRACOVÁN NA ZÁKLADĚ POŽADAVKŮ OBJEDNATELE A INVESTORA, PLATNÝCH PŘEDPISŮ A TECHNICKÝCH NOREM.
- ZAVĚSY A PROSTUPY PRO INŽENÝRSKÉ SÍTĚ PROVEĎTE V TRASÁCH DLE POŽADAVKŮ PROFESÍ, ALE S OHLEDEM NA STATICKÝ SYSTÉM OBJEKTU.
- SOUČÁSTÍ PROJEKTU JE I ZPRÁVA POŽÁRNÍ OCHRANY A TECHNICKÁ ZPRÁVA.
- VEŠKERÉ ZMĚNY OPROTI PROJEKTU MUSÍ BÝT ODSOUHLASENY PROJEKTANTEM A INVESTOREM A POTVRZENY ZÁPISEM DO STAVEBNÍHO DENÍKU.

stavebník:

SPRÁVA ŽELEZNIC
STÁTNÍ ORGANIZACE
Dlážděná 1003/7, 110 00 Praha 1

SPRÁVA ŽELEZNIC

název akce:

DISLOKACE SLOŽEK SŽ, s.o. DO ADMINISTRATIVNÍ BUDOVY č.p.573, ŽELEZNIČNÍ STANICE KOLÍN
DISPOZIČNÍ A STAVEBNÍ ÚPRAVY OBJEKTU

místo stavby: KOLÍN, k.ú. KOLÍN

stupeň dokumentace: DOKUMENTACE SKUTEČNÉHO PROVEDENÍ STAVBY

číslo paré:

generální projektant: ANTA–AG SPOL. S R.O.
Štefánikovo nám. 779/6, LIBEREC 1, 460 01
TEL.:485103798, e–mail:balatka@anta–ag.cz

ANTA – AG SPOLEČNOST s r.o.
Štefánikovo nám779/6 779/6
460 01 Liberec 1
Tel.: 485103798
E-mail: balatka@anta-ag.cz

hlavní inženýr projektu: Ing. JAROSLAV BALATKA
zodpovědný projektant: Ing. MICHAL PROKOP

projektant profese/části: ANTA–AG SPOL. S R.O.
Štefánikovo nám. 779/6, LIBEREC 1, 460 01
TEL.:485103798, e–mail:balatka@anta–ag.cz

zodpovědný projektant: Ing. MICHAL PROKOP
vypracoval: Ing. MICHAL PROKOP

objekt: .

formát: 12xA4
zakázkové číslo: Ba 07267
datum: 03/2022
měřítko: 1:50
revize:

část dokumentace: STAVEBNÍ ŘEŠENÍ

výkres (dokument): **PŮDORYS 1.NP**

č.výkresu: **D.S.2**