POHLED SEVEROZÁPADNÍ (BOČNÍ)

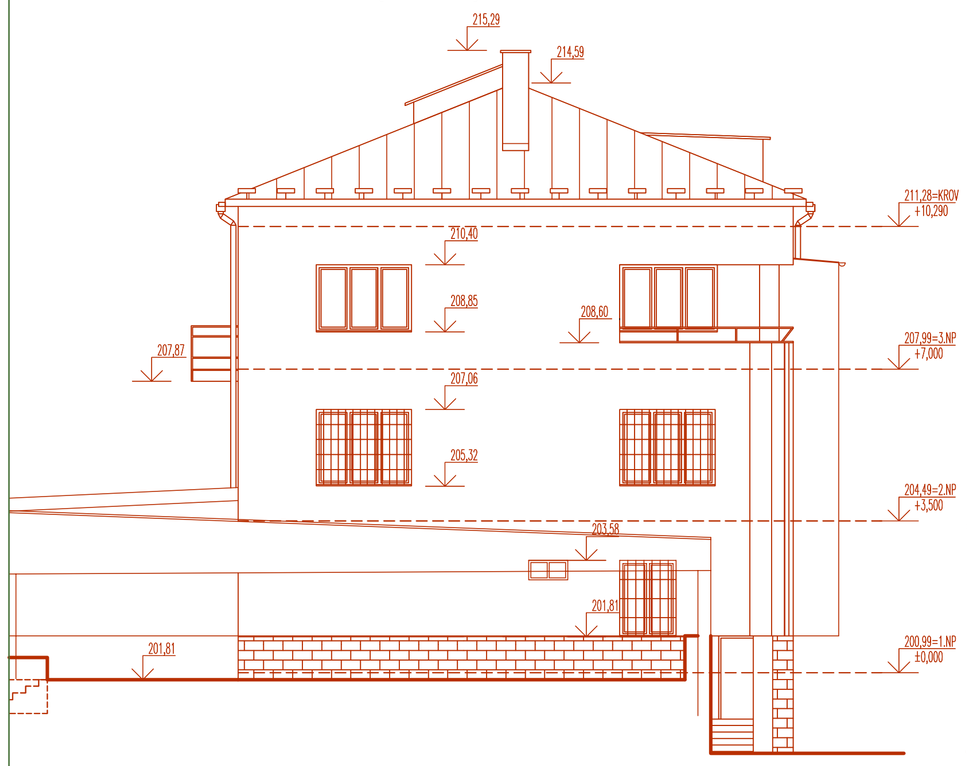

POHLED JIHOZÁPADNÍ (ČELNÍ Z ULICE)

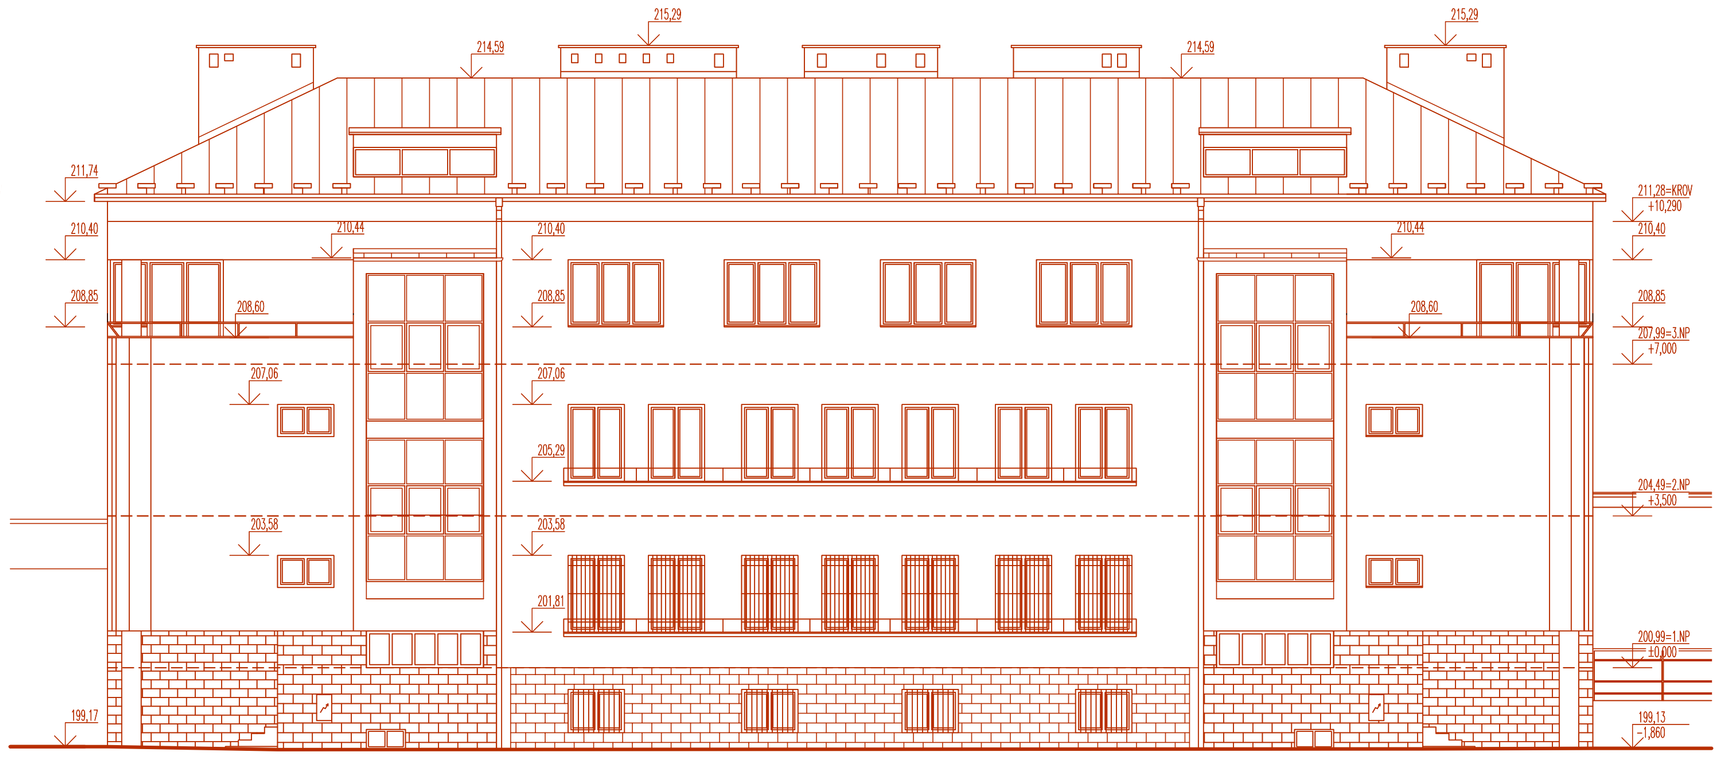

POHLED JIHOVÝCHODNÍ (BOČNÍ OD VÝPRAVNÍ BUDOVY)

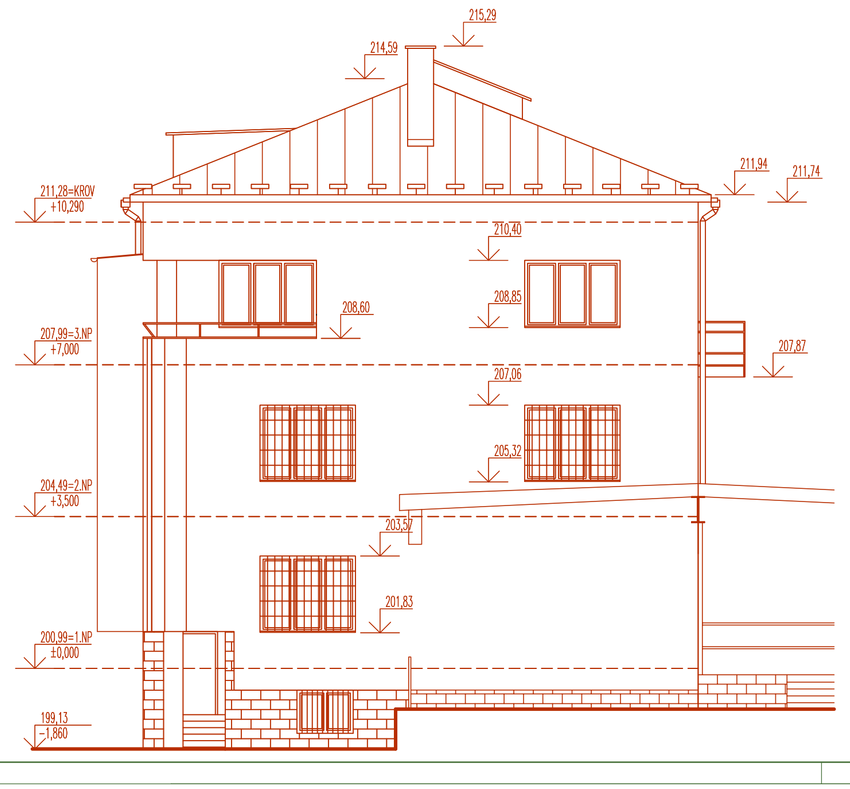

POHLED SEVEROVÝCHODNÍ (ZADNÍ Z VLAKOVÉHO NÁSTUPIŠTĚ)

stavebník:

SPRÁVA ŽELEZNIC
STÁTNÍ ORGANIZACE
Dlážděná 1003/7, 110 00 Praha 1

SPRÁVA ŽELEZNIC

název akce:
DISLOKACE SLOŽEK SŽ, s.o. DO ADMINISTRATIVNÍ BUDOVY č.p.573, ŽELEZNIČNÍ STANICE KOLÍN
DISPOZIČNÍ A STAVEBNÍ ÚPRAVY OBJEKTU

místo stavby:
KOLÍN
k.ú. KOLÍN

stupeň dokumentace:
DOKUMENTACE SKUTEČNÉHO PROVEDENÍ STAVBY

číslo paré:

generální projektant:
ANTA–AG SPOL. S R.O.
Štefánikovo nám. 779/6, LIBEREC 1, 460 01
TEL.:485103798, e–mail:balatka@anta–ag.cz

ANTA – AG
SPOLEČNOST s r.o.
Štefánikovo náměstí 779/6
460 01 Liberec 1
Tel.: 485103798
E–mail: balatka@anta–ag.cz

hlavní inženýr projektu: Ing. JAROSLAV BALATKA
zodpovědný projektant: Ing. MICHAL PROKOP

projektant profese/části:
ANTA–AG SPOL. S R.O.
Štefánikovo nám. 779/6, LIBEREC 1, 460 01
TEL.:485103798, e–mail:balatka@anta–ag.cz

zodpovědný projektant: Ing. MICHAL PROKOP
vypracoval: Ing. MICHAL PROKOP

objekt:
.

formát: 8xA4
zakázkové číslo: Ba 07267
datum: 03/2022
měřítko: 1:100

část dokumentace:
STAVEBNÍ ŘEŠENÍ

výkres (dokument):
POHLEDY

revize:

č.výkresu
D.S.7