



VNITŘNÍ HLAVNÍ NOSNÍK M 1:15

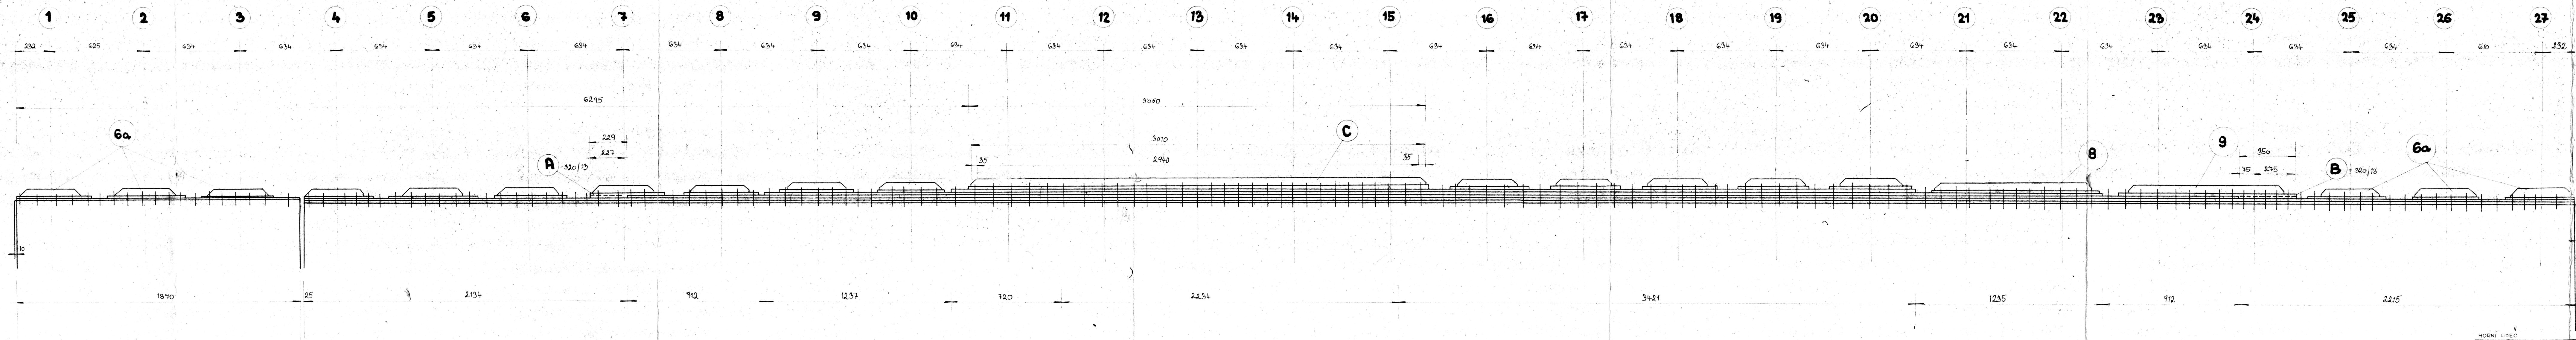

VNĚJŠÍ HLAVNÍ NOSNÍK M 1:15

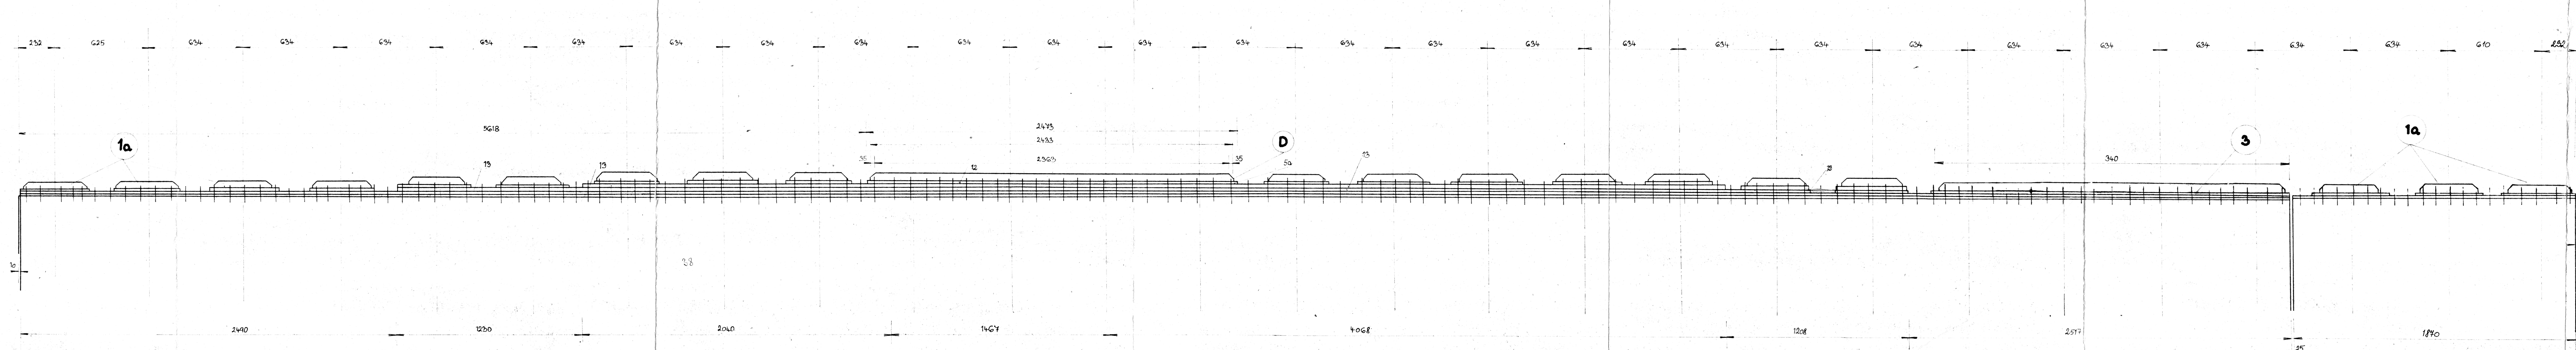

ZMĚNA V PROJEKTOVÉ DOKUMENTACI:
PŘÍPOJENÍ LÍŠT PROVEDENO BEZ POUŽITÍ PODLOŽEK NA STAŤAVAJÍCÍ
PÁSNIČKY OCELOVÉ KONSTRUKCE (NAVAŘENÍ LÍŠT NA PODLOŽKY
A PAK PŘINÝTOVÁNÍ SE NEPROVADELO.

Dokumentace skutečného provedení stavby	
Jméno, podpis, razítko, datum: VOLNÝ VOŠOV 26.8.85	Jméno, podpis, razítko, datum: ING. CHALUPA, 26.8.85
ČSD - TRATĚ A DISTANCE 761 02 BRODEK u PŘEROVA	

Odpov. projektant: Výpracoval: Kreslil: Přezkoušel: Náčelník MO: Kraj: SM Investor: ČSD OLDMOUC	ING. NEČEKAL HOUDKOVA ING. ZVĚŘINA ING. LALOŠÁK MNV. VSETÍN MNV. H. LÍDEC	ČSD SPRÁVA STŘEDNÍ DRAHY Mostní obvod Brodek u Přerova
OBJEKT GO MOSTU V KM 26,049 TRATI STŘELNÁ - H. LÍDEC		Datum: Formát: Měřítka: Příloha:
OBSAH ROZDELENÍ MOSTNÍC		6-A4 E9