# PŘIČNÝ ŘEZ NAD PODPOROU , MEŘ. 1:10

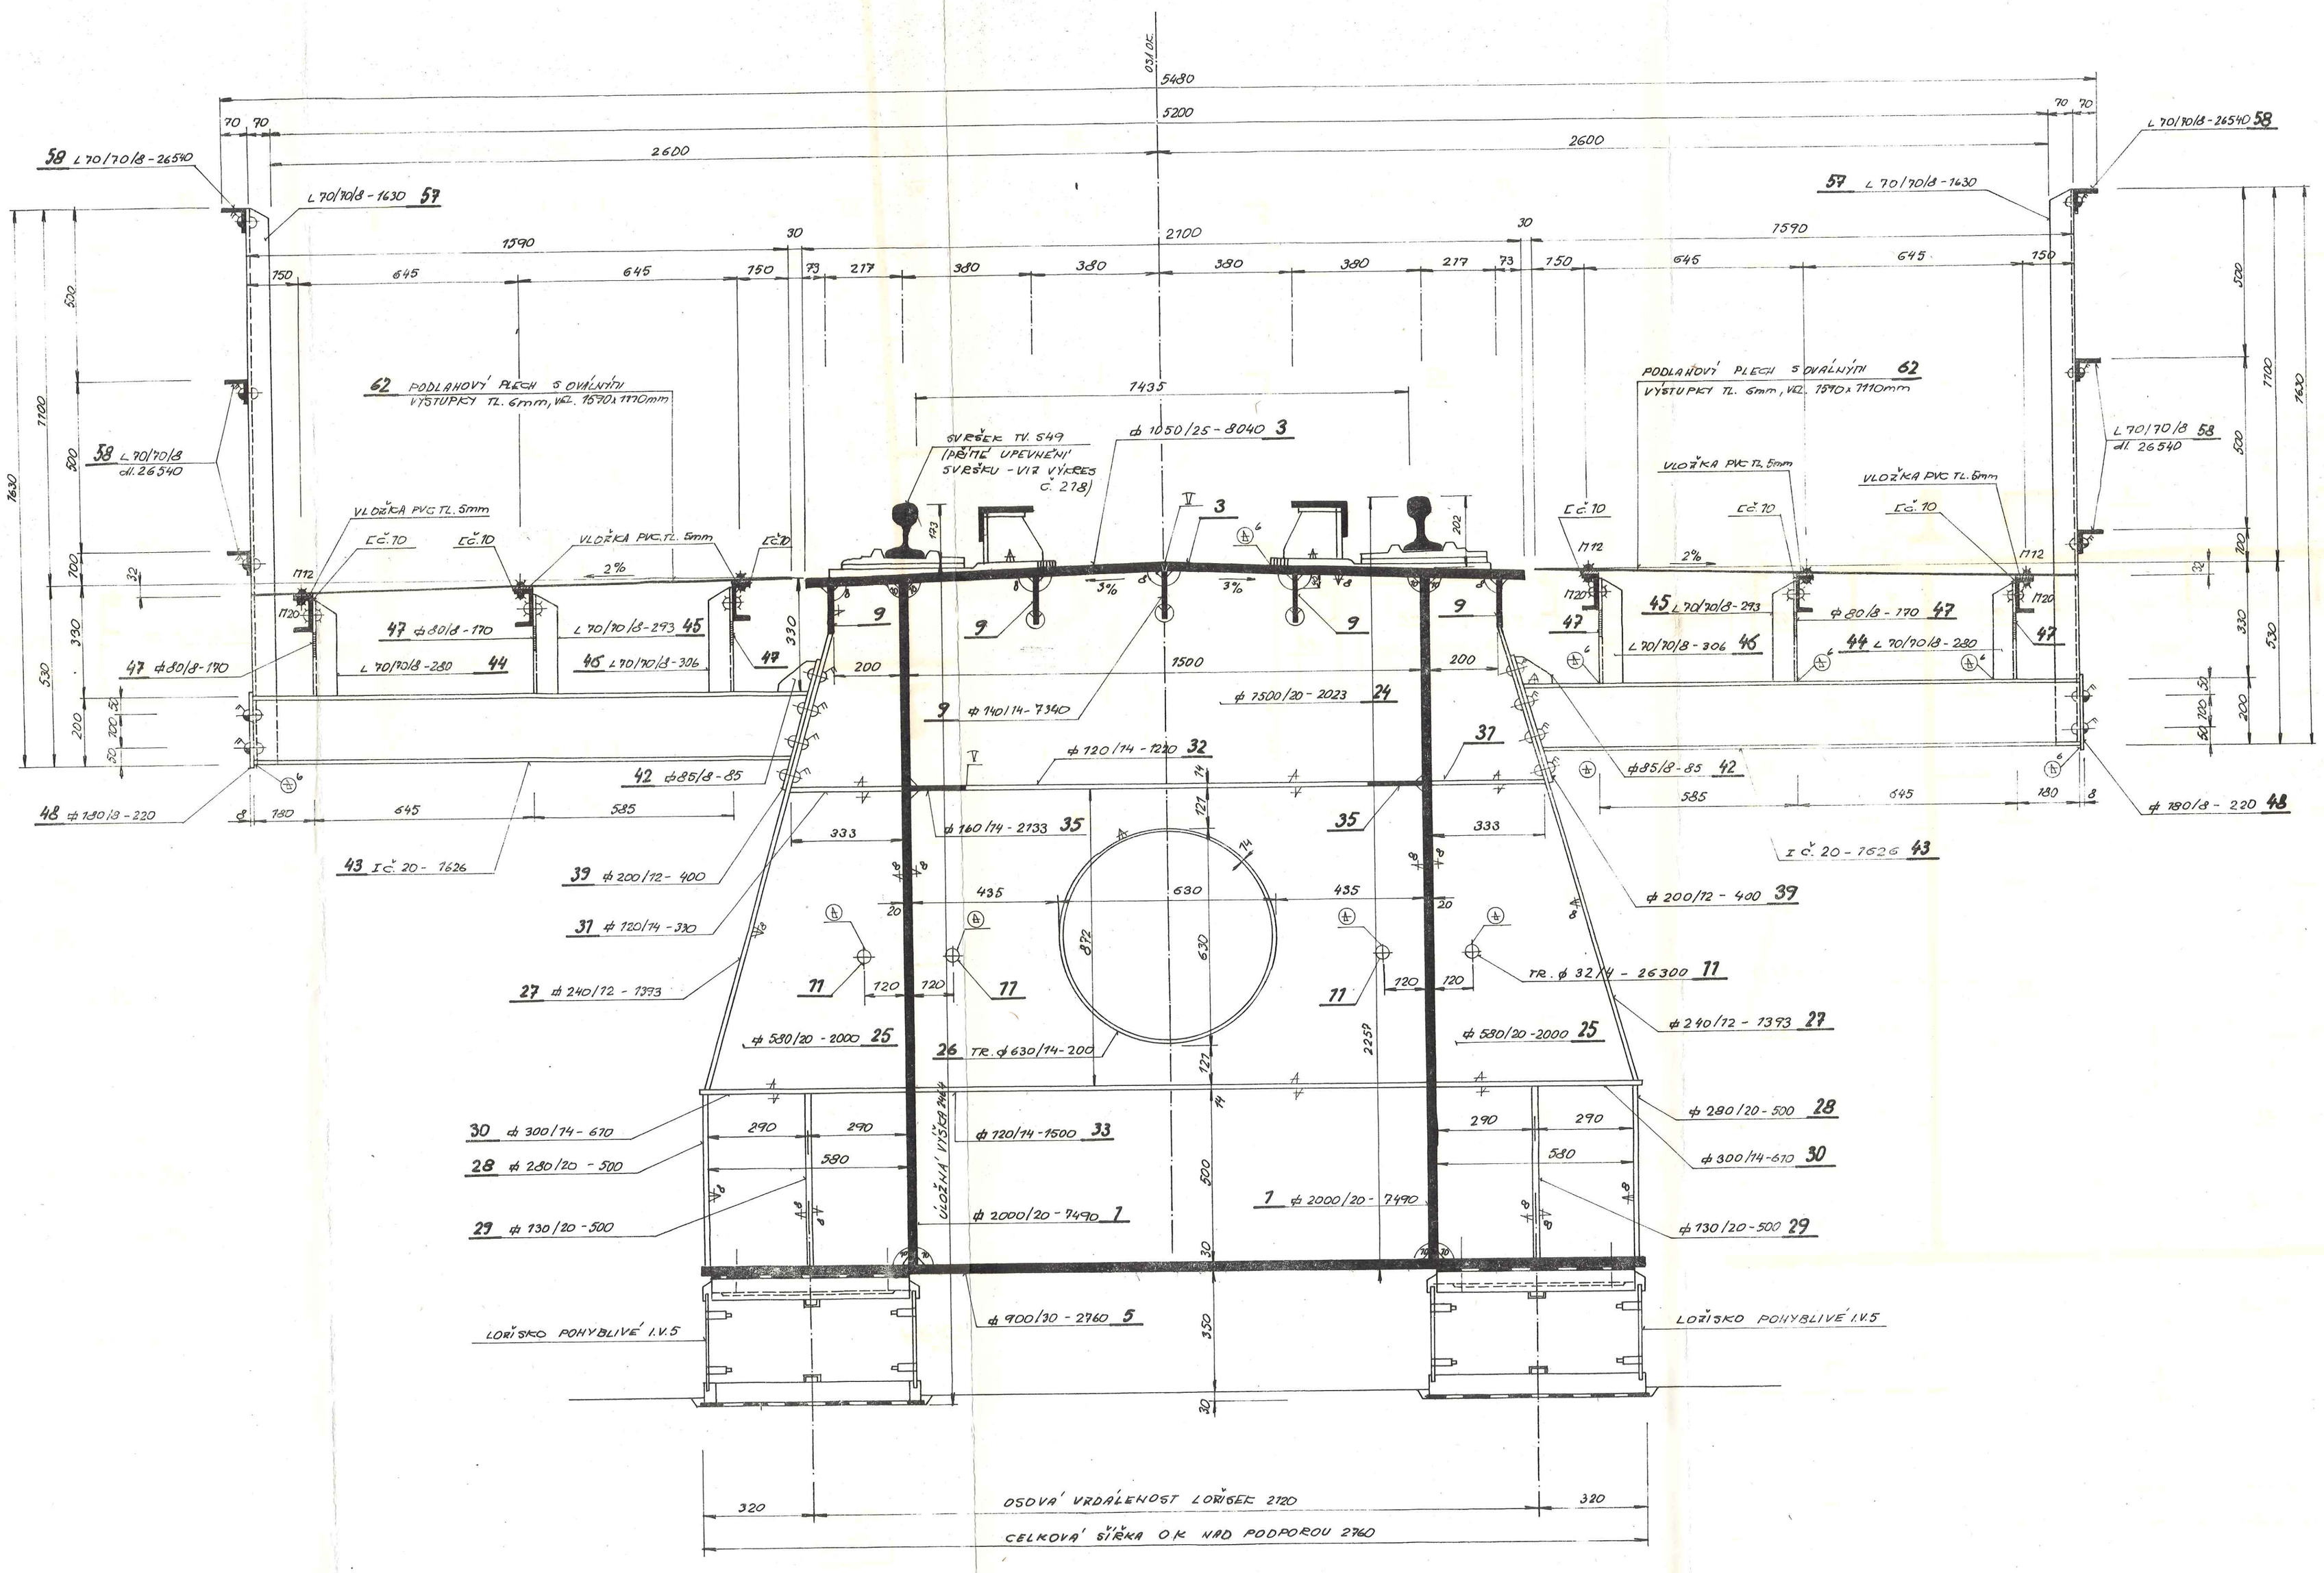


Dokumentace skutečného provedení stavby

| DODAVATEL | HLAVNÍ PROJEKTANT |
|---|---|
| Jméno, podpis, razítko, datum: Řehořík Jiří 10.3.1984 ČSD Střední dráha INSTITUT ŘÍDÍCÍ PRÁCE MOSTŮ OPVO 751 03 BROD n. PŘEROVA | Jméno, podpis, razítko, datum: ČSD - Střední dráha MOSTOVÝ ŘÍDÍCÍ PRACOVIŠTĚ OLOMOUC |

| | | | |
|---|---|---|---|
| Odpov. proj. stavby | ING. LUTKOVÁ | ING. LUTKOVÁ | ČSD - Střední dráha Projektové středisko Olomouc, Nerudova 1 |
| Odpov. proj. objektu | ING. VÍTEK | | |
| Vypracoval | RICHTÁROVÁ | | Náčelník PS ING. HOLOUŠ |
| Kreslil | SKÁLOVÁ | | |
| Přezkoušel | ING. GRÁSTOVÁ | | Č. stavby 2742 7654 |
| Ved. odd. | ING. VÍTEK | | Formát 17/14 |
| Kraj: SEVEROMOR. | ONV: ŠUMPERK | MNV: SEDOROVICE | Datum ČERVENEC 79 |
| Investor ČSD OLOMOUC | | | Účel PD |

REKONSTRUKCE MOSTU VKM 14,335
TRATI LIPOVÁ-LAŽNĚ - BERNARTICE
OBJ: 501a - OCELOVÁ KONSTRUKCE

Čís. zakázky 9515 - 8770 - 9 - 00 - 5

PŘIČNÝ ŘEZ NAD PODPOROU

| Část dokum. | Měřítko | Čís. výkresu |
|---|---|---|
| D | 1:10 | 204 |