PŮDORYS 205 ČÁST 2

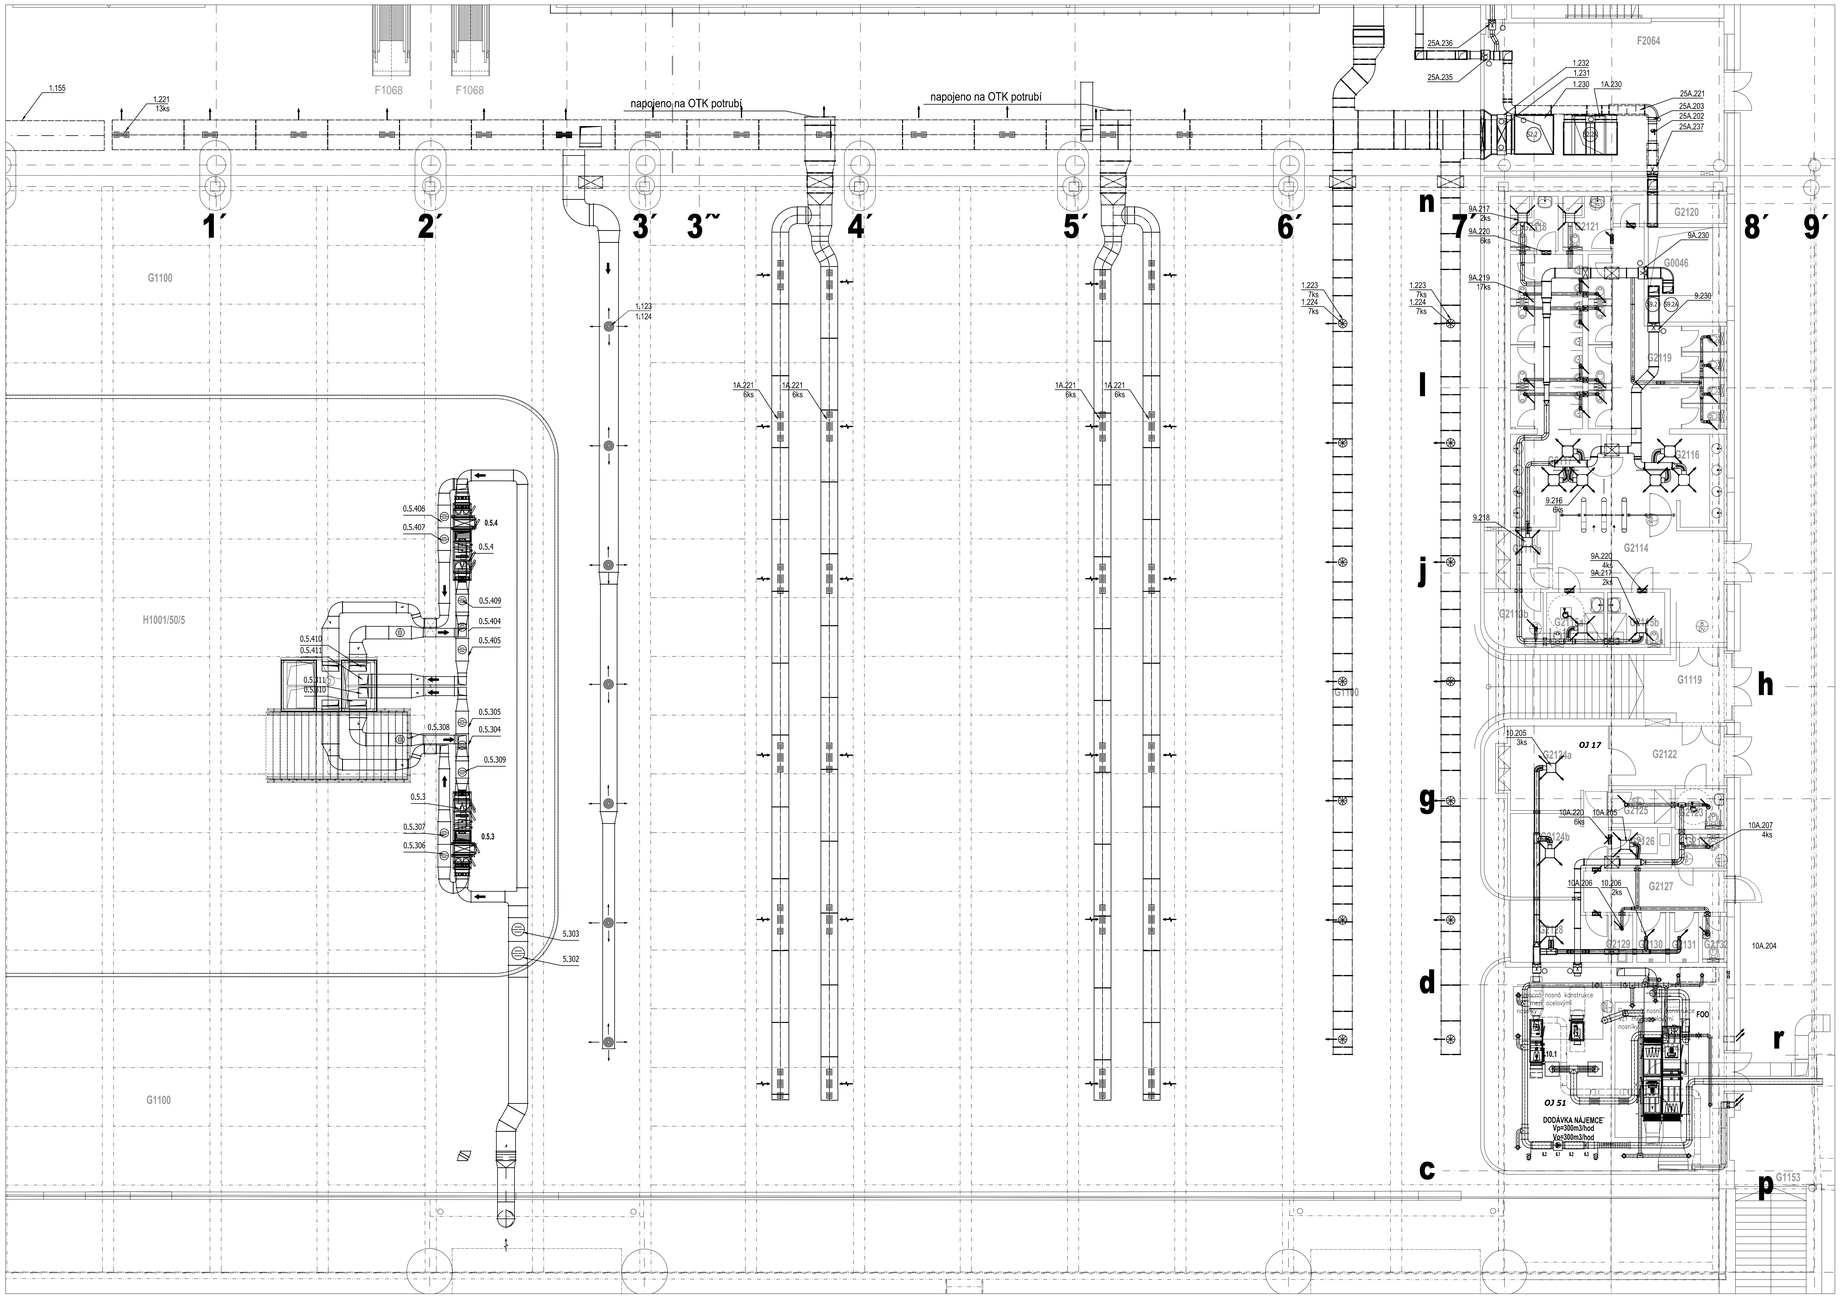

LEGENDA PRVKŮ

- Mřížka
- Ventil přívodu vzduchu
- Ventil odvodu vzduchu
- Vyústka odvodu vzduchu
- Vyústka přívodu vzduchu
- Anemostat přívod
- Anemostat odvod
- Regulační klapka
- Regulační klapka do DN315
- Regulační klapka
- Tlumič hluku
- Požární klapka
- AI Akustická izolace
- PI Požární izolace
- TI Tepelná izolace

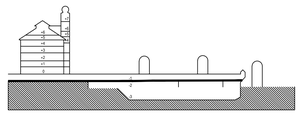

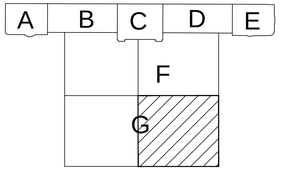

DOKUMENTACE SKUTEČNÉHO PROVEDENÍ STAVBY

Investor: Grandi Stazioni Česká republika, s.r.o. Žitná 1578/52 Praha 2 120 00	Objednatel: METROSTAV a.s., Divize 9 Jablonského 2/640 Praha 7 170 00	Souprovo č.:
Místo stavby: Wilsonova 80, 120 00 Praha 2	katastrální území: Nové Město - obvod Praha 1, Vinohrady - obvod Praha 2	

METROPROJEKT Praha a.s.

ING.ARCH. PATRIK KOTAS ATELIER DESIGNU A ARCHITEKTURY

Generální projektanti: METROPROJEKT Praha a.s. Nám. I. P. Pavlova 2/1786, 120 00 Praha 2 Generální ředitel: Ing. Jiří Pokorný tel: +420 296 154 105, metroprojekt@metroprojekt.cz	Ing. arch. Patrik KOTAS Atelier designu a architektury Janáčkovo nábřeží 5, 150 00 Praha 5 tel/fax: +420 224 942 588, atelier@patrikkotas.com
Hlavní inženýr zakázky: Ing. Libor Martinek; Hlavní technolog zakázky: Ing. Věra Langmaierová	Hlavní architekt zakázky: Ing. arch. Patrik Kotas
Odpovědný projektant stavby: Roman Vorráč; Odpovědný stavbař: Ing. Jaroslav Kácovský	Odpovědný architekt projektu: Ing.arch. Jaroslav Smola

Stupeň: **DSPS**

Název a účel díla:

REKONSTRUKCE ŽST. PRAHA HLAVNÍ NÁDRAŽÍ ETAPA 0-3

NOVÁ ODBAVOVACÍ HALA, SUTERÉN FANTOVY BUDOVY

Zpracovatelský útvar: METROSTAV a.s., Divize 9 Jablonského 2/640 Praha 7 170 00 tel. +420 284 002 111	Název části díla – SO0: Technika prostředí NOH	Část:
	Stavební objekt:	Díl:
	Podobjekt: 20 Vzduchotechnika	Položka:
Kontroloval: Ing. Šárka Růžičková; Podpis:	Název přílohy: PŮDORYS 205 ČÁST 2	Změna: -
Vypracoval: Michal Klodner; Podpis:		Číslo přl.: 4
Skart. znak: ; Datum: 8/2012		
Počet formátů: 10 X A4; MP/Stav.: 1:100		