PŮDORYS 203 ČÁST 4

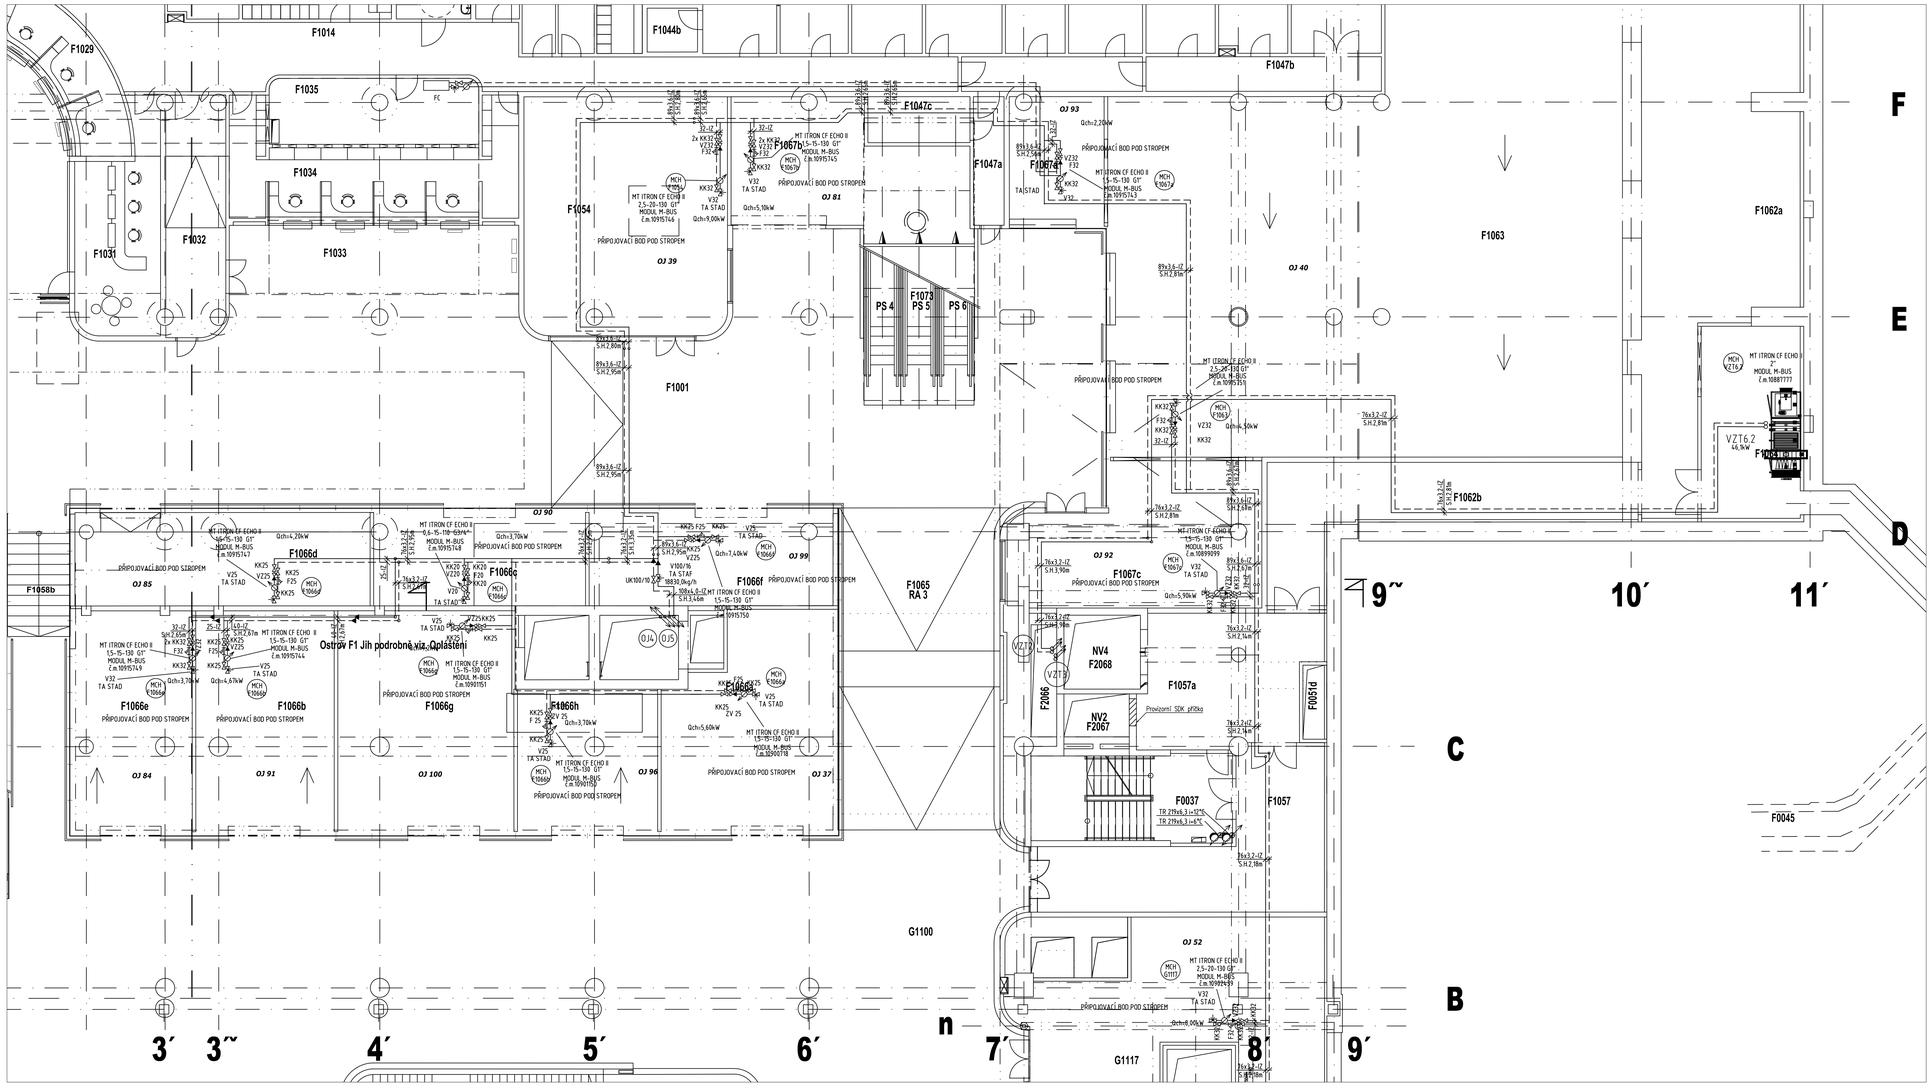

LEGENDA CHLAZENÍ

- HLAVNÍ VĚTVE POTRUBÍ S NEMRZNOUCÍ KAPALINOU
- CHLAZENÁ NEMRZNOUCÍ KAPALINA 12°
- CHLAZENÁ NEMRZNOUCÍ KAPALINA 6°

- UZAVÍRACÍ ARMATURA - KK- KULOVÝ KOHOUT
- UZAVÍRACÍ ARMATURA - UK- MEZIPŘÍRUBOVÁ UZAVÍRACÍ KLAPKA
- F- FILTR
- VZ- ZPĚTNÁ ARMATURA, ZPĚTNÝ VENTIL
- V- VYVAŽOVACÍ (BALANČNÍ) VENTIL S UZAVÍRACÍ FUNKCÍ
- MT- MĚŘIČ TEPLA, MĚŘIČ CHLADU
- RV - REGULAČNÍ VENTIL
- KV - KULOVÝ FILTR
- GK - GUMOVÝ KOMPENZÁTOR
- OV - ODVZDUŠŇOVACÍ VENTIL
- PŘECHOD NA POTRUBÍ
- PI - TLAKOMĚR
- TI - TEPLOMĚR
- LI - HLADINOZNAK

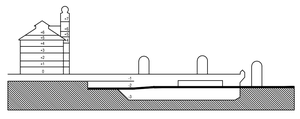

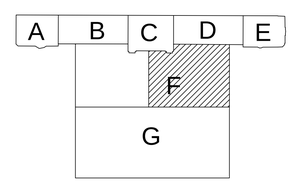

DOKUMENTACE SKUTEČNÉHO PROVEDENÍ STAVBY

Investor: Grandi Stazioni Česká republika, s.r.o. Žitná 1578/52 Praha 2 120 00	Objednatel: METROSTAV a.s., Divize 9 Jablonského 2/640 Praha 7 170 00	Soupravo č.:
Místo stavby: Wilsonova 80, 120 00 Praha 2	katastrální území: Nové Město - obvod Praha 1 Vinohrady - obvod Praha 2	

METROPROJEKT Praha a.s. | ING.ARCH. PATRIK KOTAS ATELIER DESIGNU A ARCHITEKTURY

Generální projektant: METROPROJEKT Praha a.s. Nám. I. P. Pavlova 2/1786, 120 00 Praha 2 Generální ředitel: Ing. Jiří Pokorný tel: +420 296 154 105, metroprojekt@metroprojekt.cz	Ing. arch. Patrik KOTAS Atelier designu a architektury Janáčkovo nábřeží 5, 150 00 Praha 5 tel/fax: +420 224 942 588, atelier@patrikkotas.com
Hlavní inženýr zakázky: Ing. Libor Martinek / Hlavní technolog zakázky: Ing. Věra Langmaierová	Hlavní architekt zakázky: Ing. arch. Patrik Kotas
Odpovědný projektant stavby: Roman Voráč / Odpovědný statik: Ing. Jaroslav Kácovský	Odpovědný architekt projektu: Ing.arch. Jaroslav Smola

Stupeň: DSPS	Název a účel díla: REKONSTRUKCE ŽST. PRAHA HLAVNÍ NÁDRAŽÍ ETAPA 0-3 NOVÁ ODBAVOVACÍ HALA, SUTERÉN FANTOVY BUDOVY	
Zpracovatelský útvar: METROSTAV a.s., Divize 9 Jablonského 2/640 Praha 7 170 00 tel.: +420 284 002 111	Název části dílo – SOD: Technika prostředí NOH	Část:
	Stavební objekt:	Díl:
	Podobjekt: 23 Chlazení	Položka:

Kontroloval: Ing. Šárka Růžičková	Podpis:	Název přílohy: PŮDORYS 203 ČÁST 4			Změna: -
Vypracoval: Michal Klodner	Podpis:				Číslo příl.: 13
Skart. znak:		Datum:	8/2012		
Počet formátů:	10 X A4	Měřítko:	1:100		