PŮDORYS 205

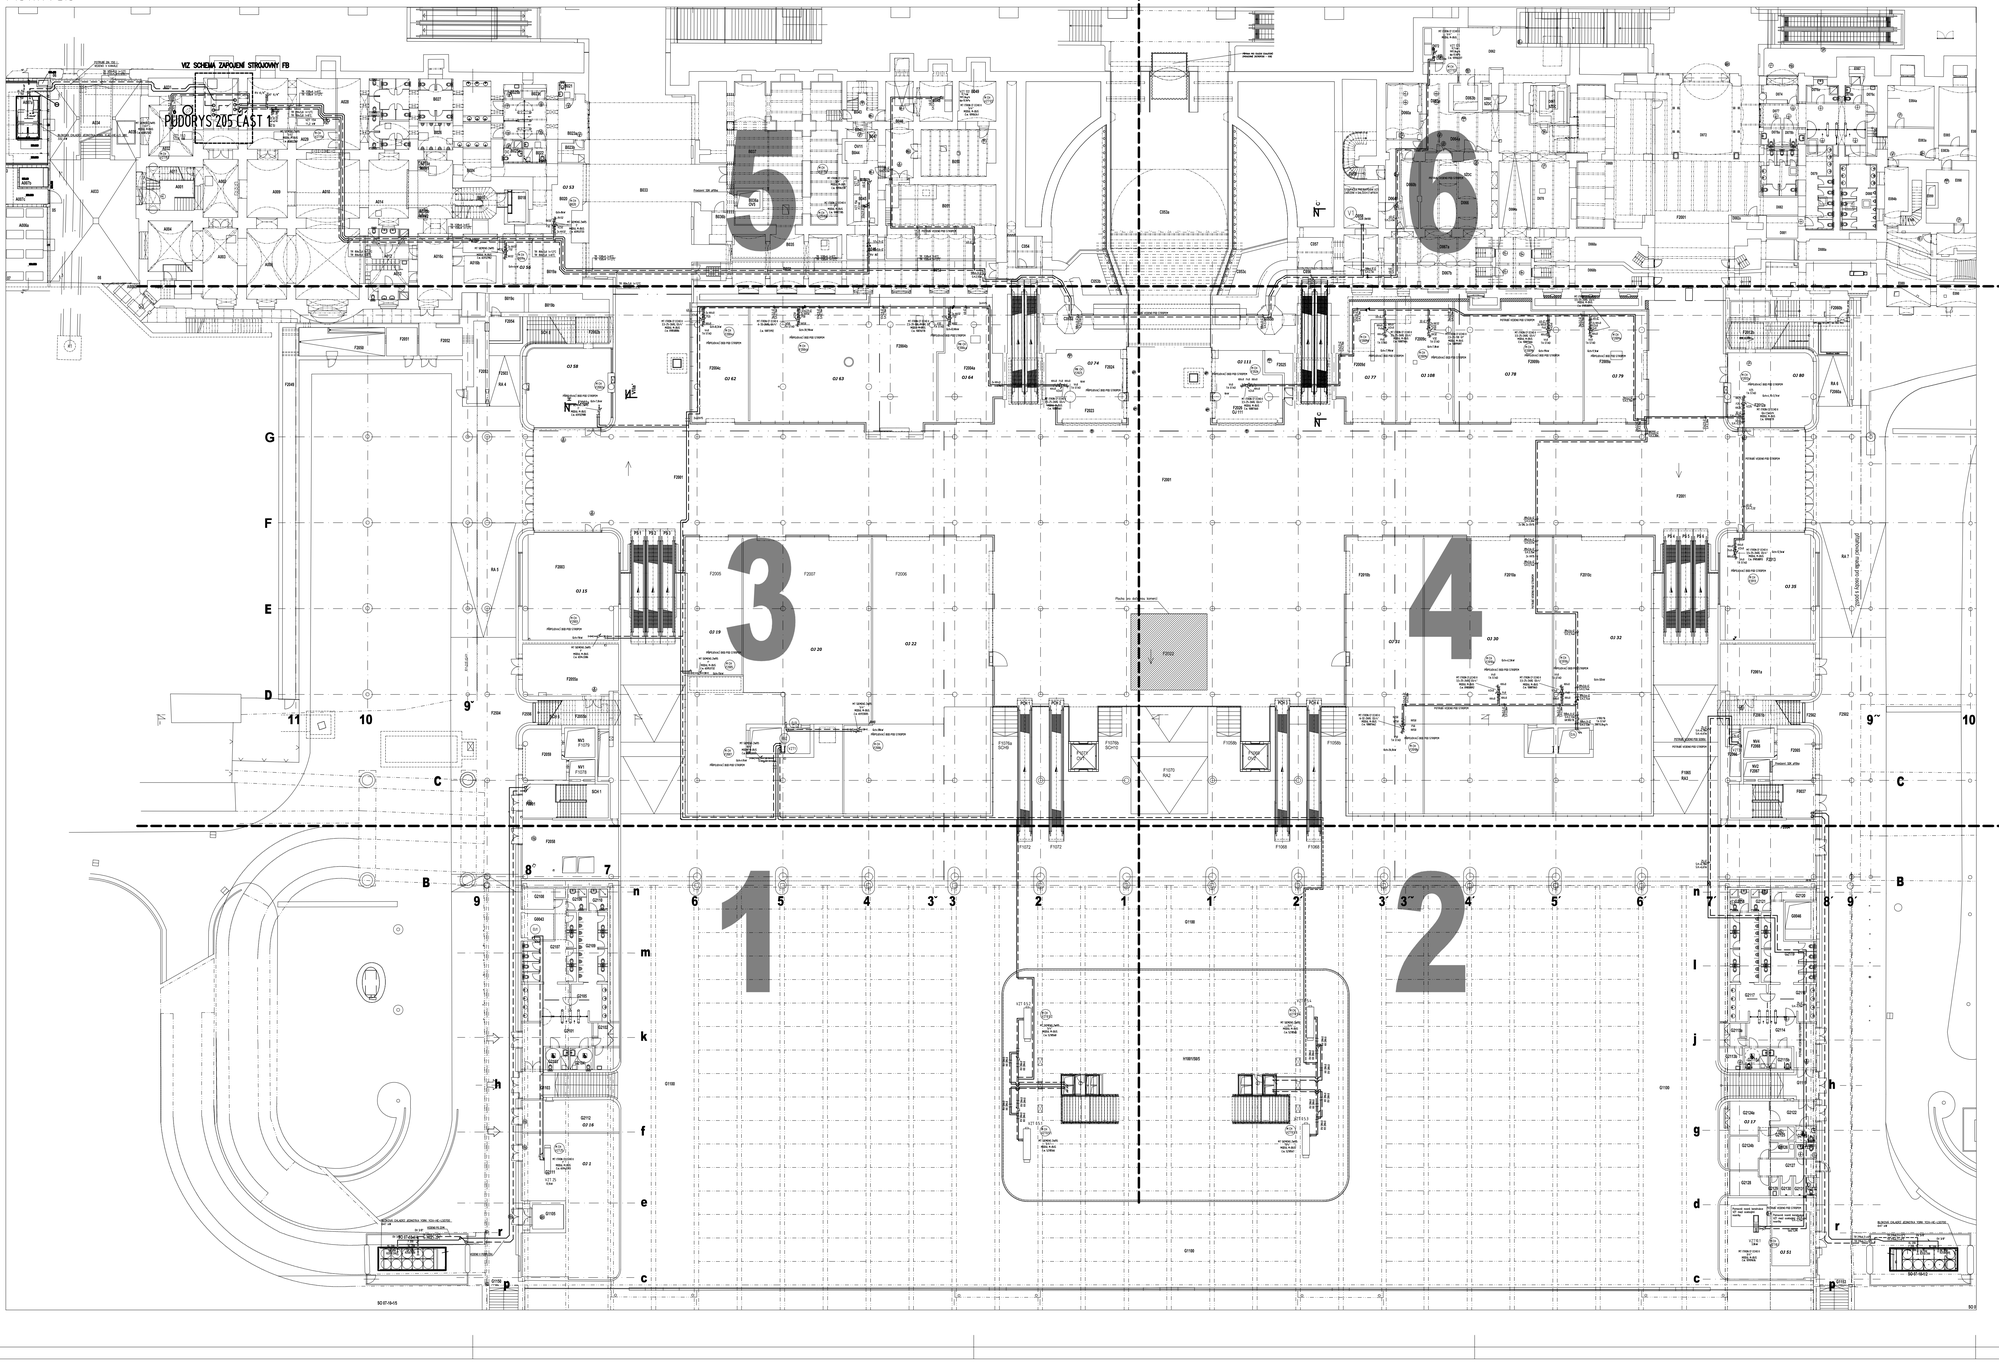

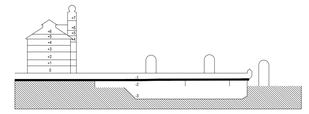

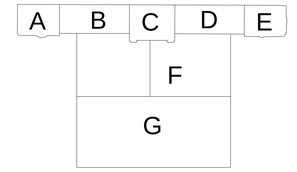

DOKUMENTACE SKUTEČNÉHO PROVEDENÍ STAVBY

Investor: Grandi Stazioni Česká republika, s.r.o. Žitná 1578/52 Praha 2 120 00	Objednatel: METROSTAV a.s., Divize 9 Jablonského 2/640 Praha 7 170 00	Soupisová č.:
Místo stavby: Wilsonova 80, 120 00 Praha 2	katastrální území: Nové Město - obvod Praha 1; Vinohrady - obvod Praha 2	

METROPROJEKT Praha a.s. | ING.ARCH. PATRIK KOTAS ATELIER DESIGNU A ARCHITEKTURY

Generální projektant: METROPROJEKT Praha a.s. Nám. I. P. Pavlova 2/1786, 120 00 Praha 2 Generální ředitel: Ing. Jiří Pokorný tel: +420 296 154 105, metroprojekt@metroprojekt.cz	Ing. arch. Patrik KOTAS Atelier designu a architektury Janáčkovo nábřeží 5, 150 00 Praha 5 tel/fax: +420 224 942 588, atelier@patrikkotas.com
Hlavní inženýr zakázky: Ing. Libor Martinek	Hlavní technolog zakázky: Ing. Věra Langmaierová
Hlavní architekt zakázky: Ing. arch. Patrik Kotas	
Odpovědný projektant stavby: Roman Vorač	Odpovědný statik: Ing. Jaroslav Kácovský
Odpovědný architekt projektu: Ing.arch. Jaroslav Smola	

Stupeň: DSPS	Název a část dílo: REKONSTRUKCE ŽST. PRAHA HLAVNÍ NÁDRAŽÍ ETAPA 0-3 NOVÁ ODBAVOVACÍ HALA, SUTERÉN FANTOVY BUDOVY
Zpracovatelský útvar: METROSTAV a.s., Divize 9 Jablonského 2/640 Praha 7 170 00	Název části díla – SOD: Technika prostředí NOH; Část:
	Stavební objekt: ; Díl:
tel.: +420 284 002 111	Provozovna: 23 Chlazení; Položka:
Kontroloval: Ing. Šárka Růžičková; Podpis:	Název přílohy: PŮDORYS 205; Změna: –
Vypracoval: Michal Klodner; Podpis:	Číslo příl.: 2
Verze/ znak: ; Datum: 8/2012	
Počet výkresů: 18 X A4; Měřítko: 1:250	