PŮDORYS 205 ČÁST 3

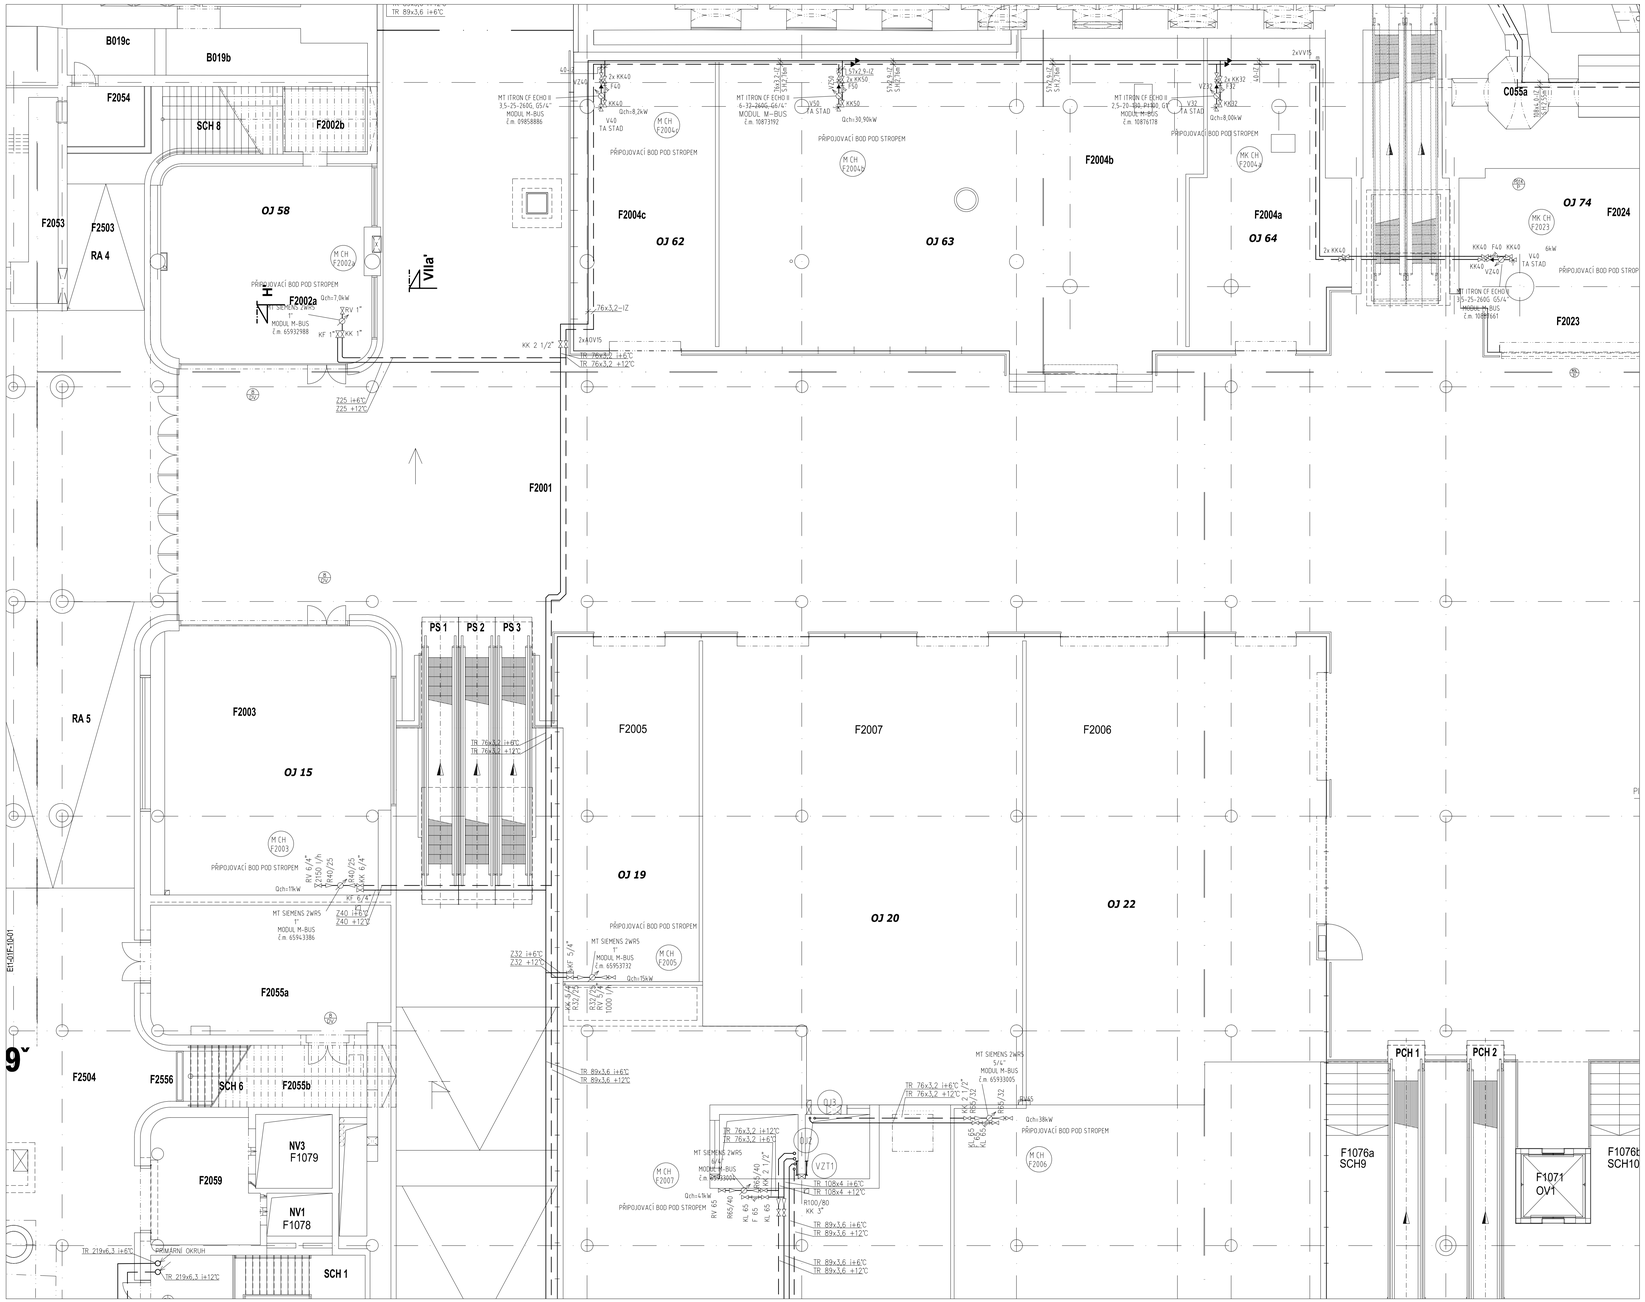

LEGENDA CHLAZENÍ

- HLAVNÍ VĚTVE POTRUBÍ S NEMRZNOUCÍ KAPALINOU
- CHLAZENÁ NEMRZNOUCÍ KAPALINA 12°
- CHLAZENÁ NEMRZNOUCÍ KAPALINA 6°

- UZAVÍRACÍ ARMATURA - KK- KULOVÝ KOHOUT
- UZAVÍRACÍ ARMATURA - UK_MEZIPŘÍRUBOVÁ UZAVÍRACÍ KLAPKA
- F- FILTR
- VZ- ZPĚTNÁ ARMATURA, ZPĚTNÝ VENTIL
- V- VYVAŽOVACÍ (BALANČNÍ) VENTIL S UZAVÍRACÍ FUNKCÍ
- MT- MĚŘIČ TEPLA, MĚŘIČ CHLADU
- RV - REGULAČNÍ VENTIL
- KV - KULOVÝ FILTR
- GK - GUMOVÝ KOMPENZÁTOR
- OV - ODVZDUŠŇOVACÍ VENTIL
- PŘECHOD NA POTRUBÍ
- PI - TLAKOMĚR
- TI - TEPLOMĚR
- LI - HLADINOZNAK

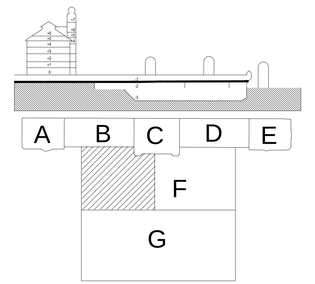

DOKUMENTACE SKUTEČNÉHO PROVEDENÍ STAVBY

Investor: Grandi Stazioni Česká republika, s.r.o. Žitná 1578/52 Praha 2 120 00	Objednatel: METROSTAV a.s., Divize 9 Jablonského 2/640 Praha 7 170 00	Soupravo č.:
Místo stavby: Wilsonova 80, 120 00 Praha 2	katastrální území: Nové Město - obvod Praha 1 Vinohrady - obvod Praha 2	

METROPROJEKT Praha a.s. — ING.ARCH. PATRIK KOTAS ATELIER DESIGNU A ARCHITEKTURY

Generální projektanti: METROPROJEKT Praha a.s. Nám. I. P. Pavlova 2/1786, 120 00 Praha 2 Generální ředitel: Ing. Jiří Pokorný tel: +420 296 154 105, metroprojekt@metroprojekt.cz	Ing. arch. Patrik KOTAS Atelier designu a architektury Janáčkovo nábřeží 5, 150 00 Praha 5 tel/fax: +420 224 942 588, atelier@patrikkotas.com
Hlavní inženýr zakázky: Ing. Libor Martinek	Hlavní technolog zakázky: Ing. Věra Langmaierová
Hlavní architekt zakázky: Ing. arch. Patrik Kotas	
Odpovědný projektant stavby: Roman Voráč	Odpovědný stavbyvedoucí: Ing. Jaroslav Kácovský
Odpovědný architekt projektu: Ing.arch. Jaroslav Smola	

Stupeň: DSPS	Název a účel díla: REKONSTRUKCE ŽST. PRAHA HLAVNÍ NÁDRAŽÍ ETAPA 0-3 NOVÁ ODBAVOVACÍ HALA, SUTERÉN FANTOVY BUDOVY
Zpracovatelský útvar: METROSTAV a.s., Divize 9 Jablonského 2/640 Praha 7 170 00 tel: +420 284 002 111	Název části díla – SOD: Technika prostředí NOH; Stavební objekt:; Provozovna: 23 Chlazení
Konstruoval: Ing. Šárka Růžičková; Podpis:	Název přílohy: PŮDORYS 205 ČÁST 3
Vypracoval: Michal Klodner; Podpis:	
Formát jedn.: 15 X A4; Datum: 8/2012; Měřítko: 1:100	Změna: -; Číslo příl.: 5