PŮDORYS 205 ČÁST 1

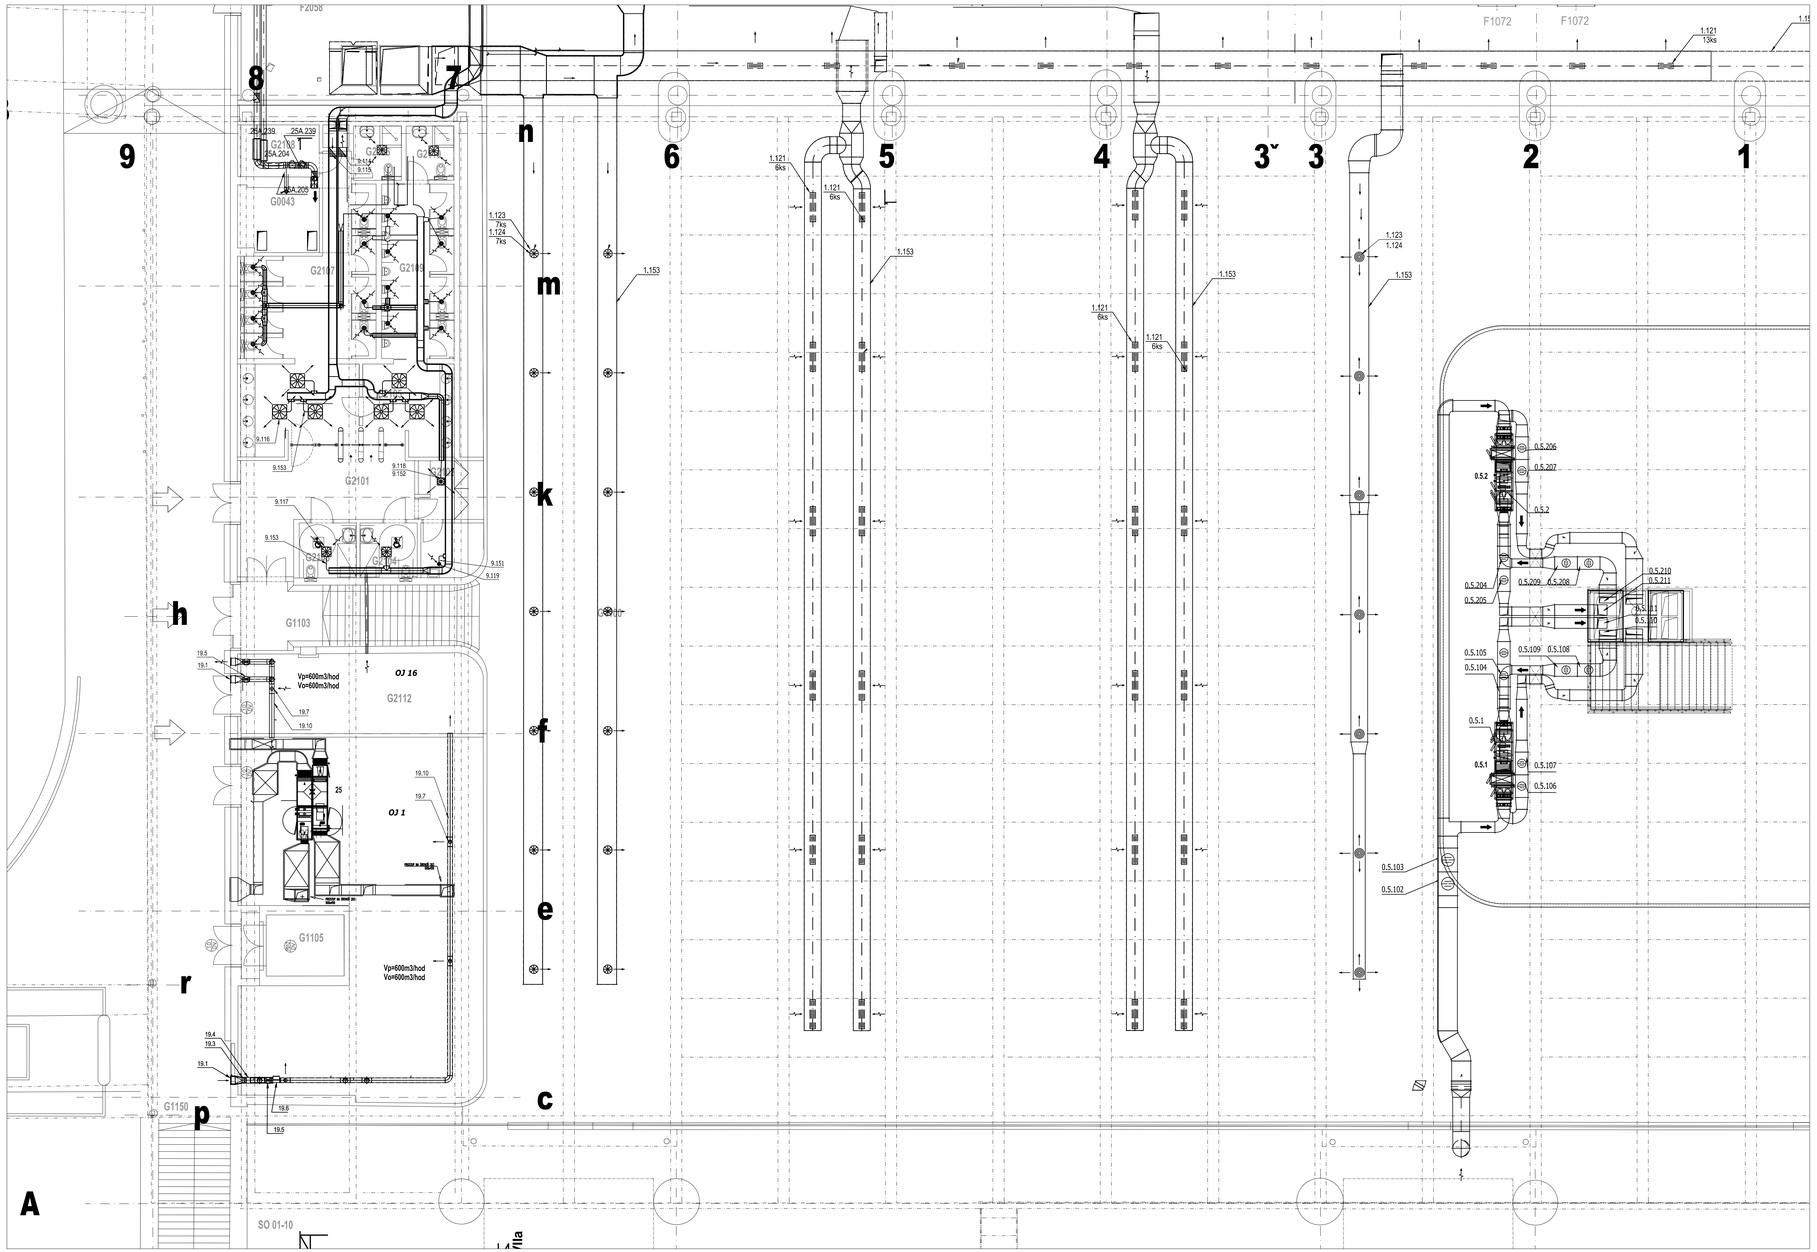

LEGENDA PRVKŮ

- Mřížka
- Ventil přívodu vzduchu
- Ventil odvodu vzduchu
- Výústka odvodu vzduchu
- Výústka přívodu vzduchu
- Anemostat přívod
- Anemostat odvod
- Regulační klapka
- Regulační klapka do DN315
- Regulační klapka
- Tlumič hluku
- Požární klapka

(PK)
AI Akustická izolace
PI Požární izolace
TI Tepelná izolace

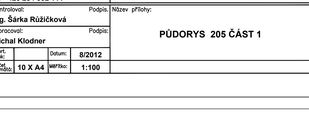

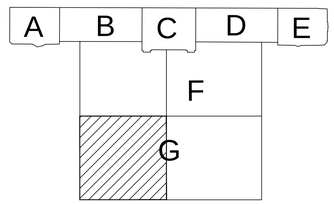

DOKUMENTACE SKUTEČNÉHO PROVEDENÍ STAVBY

Investor: Grandi Stazioni Česká republika, s.r.o. Žitná 1578/52 Praha 2 120 00	Objednatel: METROSTAV a.s., Divize 9 Jablonského 2/640 Praha 7 170 00	Soupravo č.:
Místo stavby: Wilsonova 80, 120 00 Praha 2	katastrální území: Nové Město - obvod Praha 1, Vinohrady - obvod Praha 2	

Generální projektant: METROPROJEKT Praha a.s. Nám. I. P. Pavlova 2/1786, 120 00 Praha 2 Generální ředitel: Ing. Jiří Pokorný tel: +420 296 154 105, metroprojekt@metroprojekt.cz	Ing. arch. Patrik KOTAS Atelier designu a architektury Janáčkovo nábřeží 5, 150 00 Praha 5 tel/fax: +420 224 942 588, atelier@patrikkotas.com
Hlavní inženýr zakázky: Ing. Libor Martinek	Hlavní technolog zakázky: Ing. Věra Langmaierová	Hlavní architekt zakázky: Ing. arch. Patrik Kotas
Odpovědný projektant stavby: Roman Voráč	Odpovědný statik: Ing. Jaroslav Kácovský	Odpovědný architekt projektu: Ing.arch. Jaroslav Smola

Stupeň: DSPS	Název o účel díla: REKONSTRUKCE ŽST. PRAHA HLAVNÍ NÁDRAŽÍ ETAPA 0-3 NOVÁ ODBAVOVACÍ HALA, SUTERÉN FANTOVY BUDOVY	
Zpracovatelský útvar: METROSTAV a.s., Divize 9 Jablonského 2/640 Praha 7 170 00 tel.: +420 284 002 111	Název části díla – SOD: Technika prostředí NOH	Část:
	Stavební objekt:	DIl:
	Podobjekt: 20 Vzduchotechnika	Položka:
Kontroloval: Ing. Šárka Růžičková Podpis:	Název přílohy: PŮDORYS 205 ČÁST 1	Změna: -
Vypracoval: Michal Klodner Podpis:		Číslo příl.: 3
Skart. znak: Počet listů/ks: 10 X A4	Datum: 8/2012 Měřítko: 1:100	