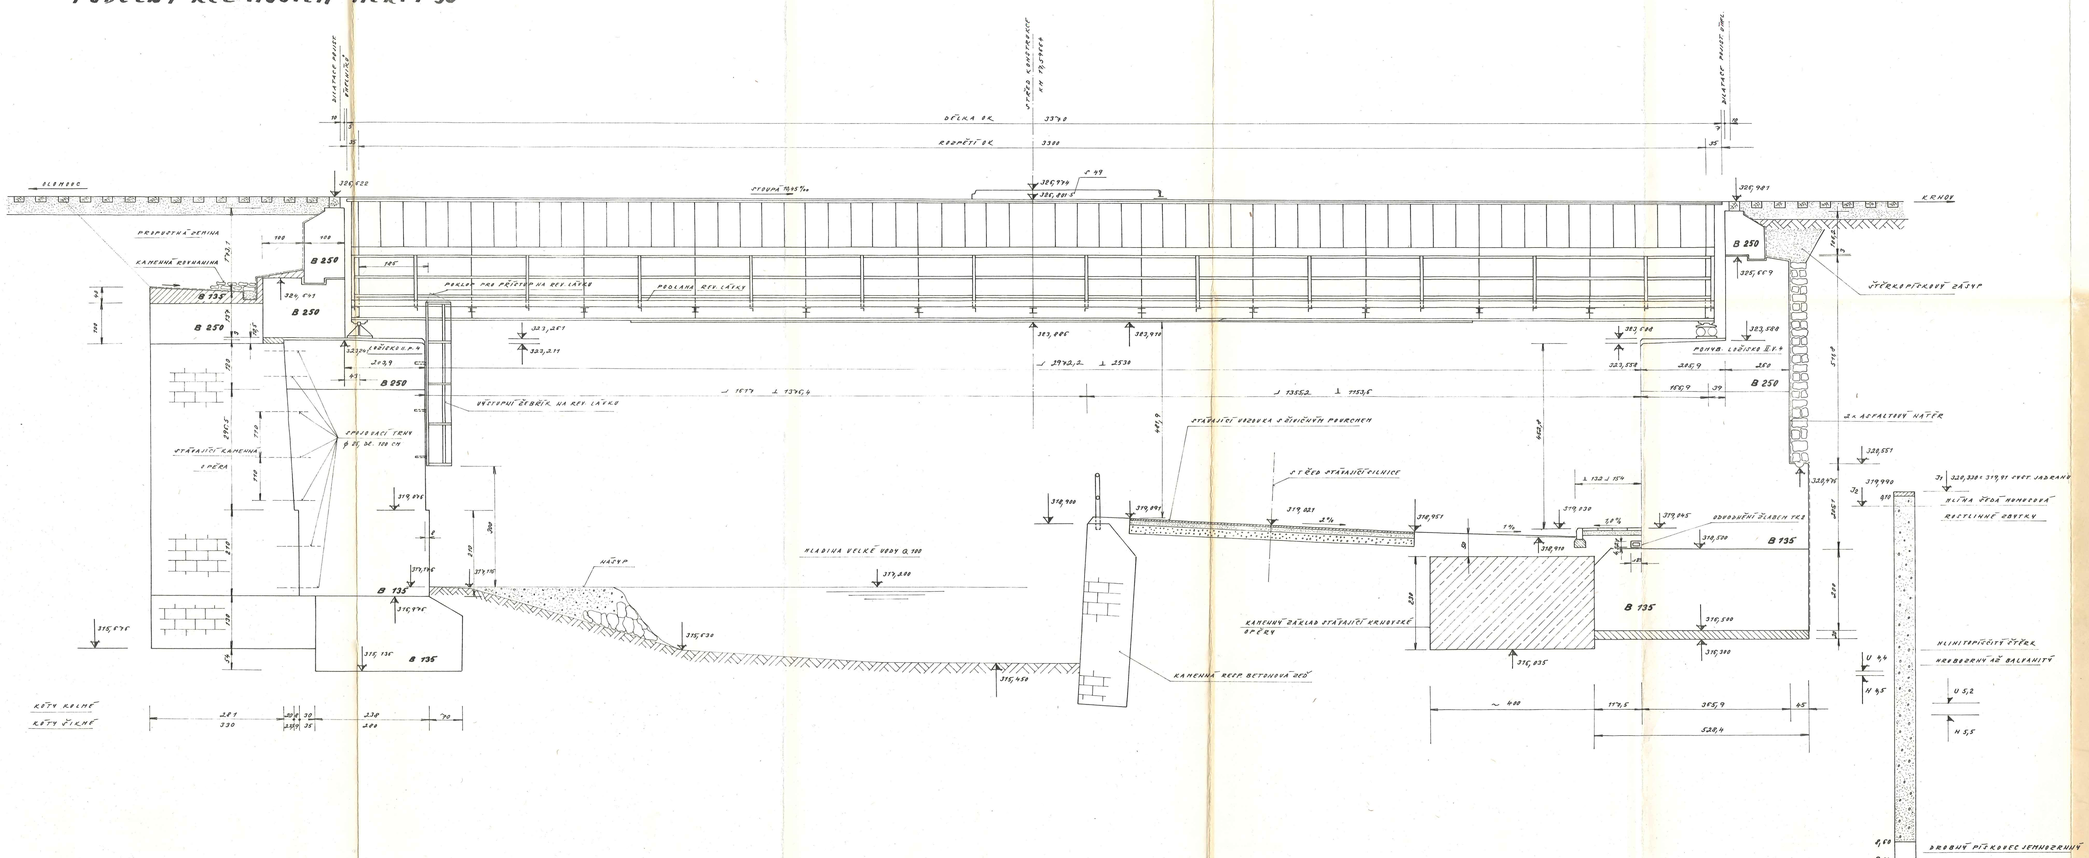


1

Dokumentace skutečného provedení stavby

Ing. Herbert Ing. Kubec

ČSD - Stavební závody
ČSD Stavební závody
751 03 BŘEZOVÁ n/P

| | | | |
|---|---|---|---|
| ZODPOV. PROJ. STAVBY | ING. HERBERT | Ing. Kubec | PROJEKTOVÉ STŘEDISKO |
| ZODPOV. PROJ. OBJEKTU | | | BŘEZOVÁ n/PRAHOU 1 |
| KRESLIL, VYPRACOVAL | HRABOVSK | | ING. HALOUŽ |
| KRESLIL, POZN. | KOLAŘÍK | | |
| PŘEDSEDA KPZ. | ING. ŠITEK | Ing. Šitek | F-STAVBY 89089809 |
| VEDOUCÍ ODDĚLENÍ | ING. ŠITEK | Ing. Šitek | ÚKOL NÁ 78 49 |
| KRAJ. VEDOUCÍ PROJ. | INŽ. SLÁDKOVÁ | INŽ. Sládková | DATUM 23. 83 |
| INVESTOR: ČSD - ř. 13 | | | ČÍSLO P.P.P. |

**OLOMOUC-KRNOV, KM 73,560**
**REKONSTRUKCE MOSTU**
**PLÁNY PRO PROVEDENÍ**

Č.P. ZAKÁZKY
STAVE - 1632-6-20-0