POHLTIVÁ PHS - VÝKRES 1:200

VYTYČOVACÍ BODY (1) - (14)

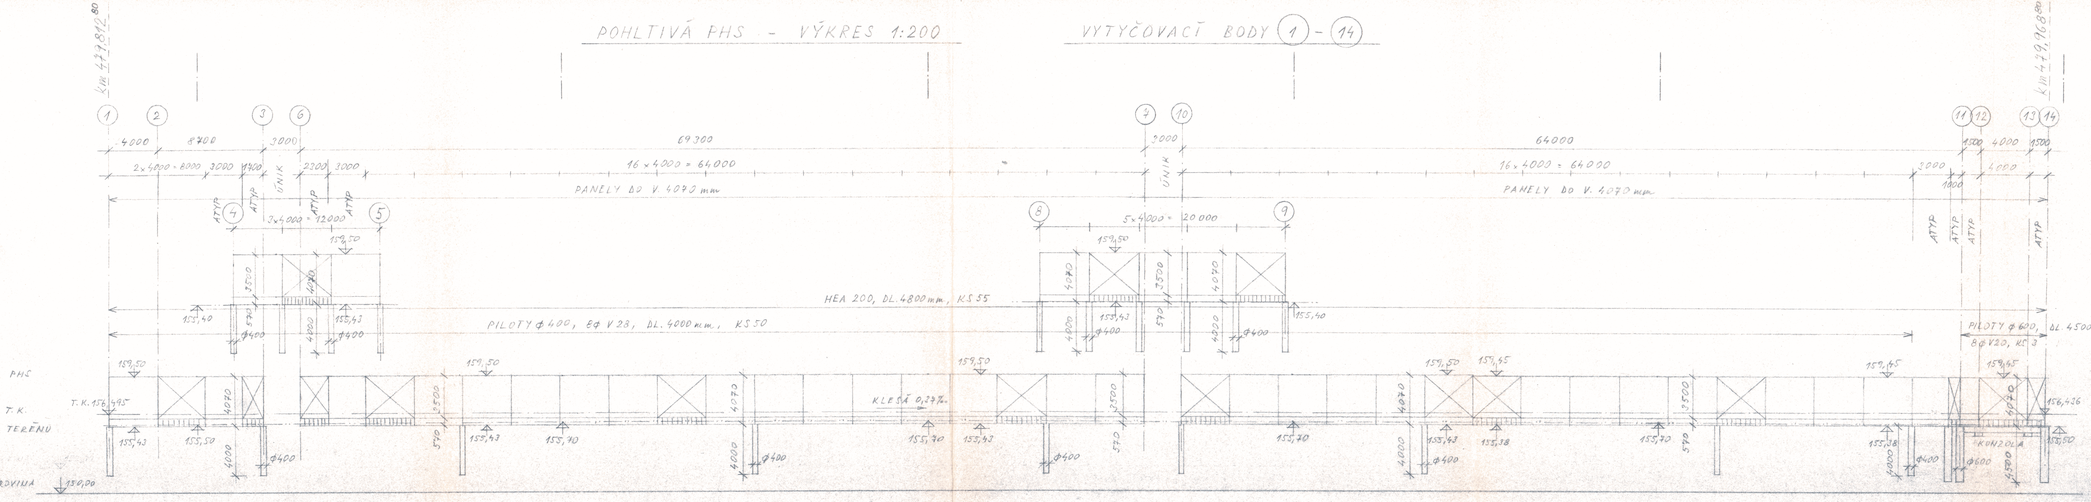

VÝPIS MATERIÁLU

HEA 200

4,8 m - KS 55

POHLTIVÉ PANELY

(3×1,2) 3,5 × 4,0 m - KS 42 × 3 = 126 √ (3×1,2) 3,5 × 1,7 m - KS 1 × 3 ATYP 3 √

(3×1,2) 3,5 × 3,0 m - KS 3 × 3 ATYP = 9 √ (3×1,2) 3,5 × 1,5 m - KS 2 × 3 ATYP 6 √

(3×1,2) 3,5 × 2,3 m - KS 1 × 3 ATYP = 3 √ (3×1,2) 3,5 × 1,0 m - KS 1 × 3 ATYP 3 √

PODEZDÍVKA

0,57 m × ~~4,0~~ 3,68 m - KS 42 √

0,57 m × ~~3,0~~ 2,68 m - KS 3 √ ATYP

0,57 m × ~~2,3~~ 1,98 m - KS 1 √ ATYP

0,57 m × ~~1,7~~ 1,38 m - KS 1 √ ATYP

0,57 m × ~~1,5~~ 1,34 m - KS 2 √ ATYP

0,57 m × ~~1,0~~ 0,62 m - KS 1 √ ATYP

ZKRÁCENÝ, V KONCÍCH UPRAVENY

PILOTY

ϕ400, 8ϕ V28, DL. 4,0 m - KS 50

ϕ600, 8ϕ V20, DL. 4,5 m - KS 3

10

SUDOP PRAHA A.S.

OLŠANSKÁ 1a
130 88 PRAHA 3
TEL. 82/24 23 71 68
FAX. 82/24 23 83 16
CZECH REPUBLIC

OBJEDNATEL:	ČD s.o. - STAVEBNÍ SPRÁVA PRAHA a.s.		ŘEDITEL: ING. JAN HROMÁDKA CSc.
STŘEDISKO:	289 MOSTŮ, TUNELŮ, SILNIC A DÁLNIC		VEDOUCÍ STŘEDISKA: ING. FIDLER
ODPOVĚDNÝ PROJEKTANT:	ODPOVĚDNÝ PROJ. OBJ. PS	NAVRHL, VYPRACOVAL:	KONTROLOVAL:
ING. SKÁLA	ING. ADAM	ING. ANTOŠ	ING. KÜHN
REG.: SEVEROČESKÝ	OD LITOMĚŘICE	MÚ ROUDNICE NL.	ÚČEL: PROJEKT
ČD, DDC, MODER. TRATI HNĚVICE - HROBCE			DATUM: 86 / 1995
SO 8409 Protihluková stěna v Židovicích			FORMÁT: 5 A 4
			MĚŘÍTKO: 1 : 200
			Č. ZAKÁZKY: 94 3399 381
ROZVINUTÝ POHLED a			ČÁST: E.3.2 PŘÍLOHA: 5 a