LEGENDA

Hlavní zájmové území (umístění hlavní technologie)

Nové objekty a trubní trasy

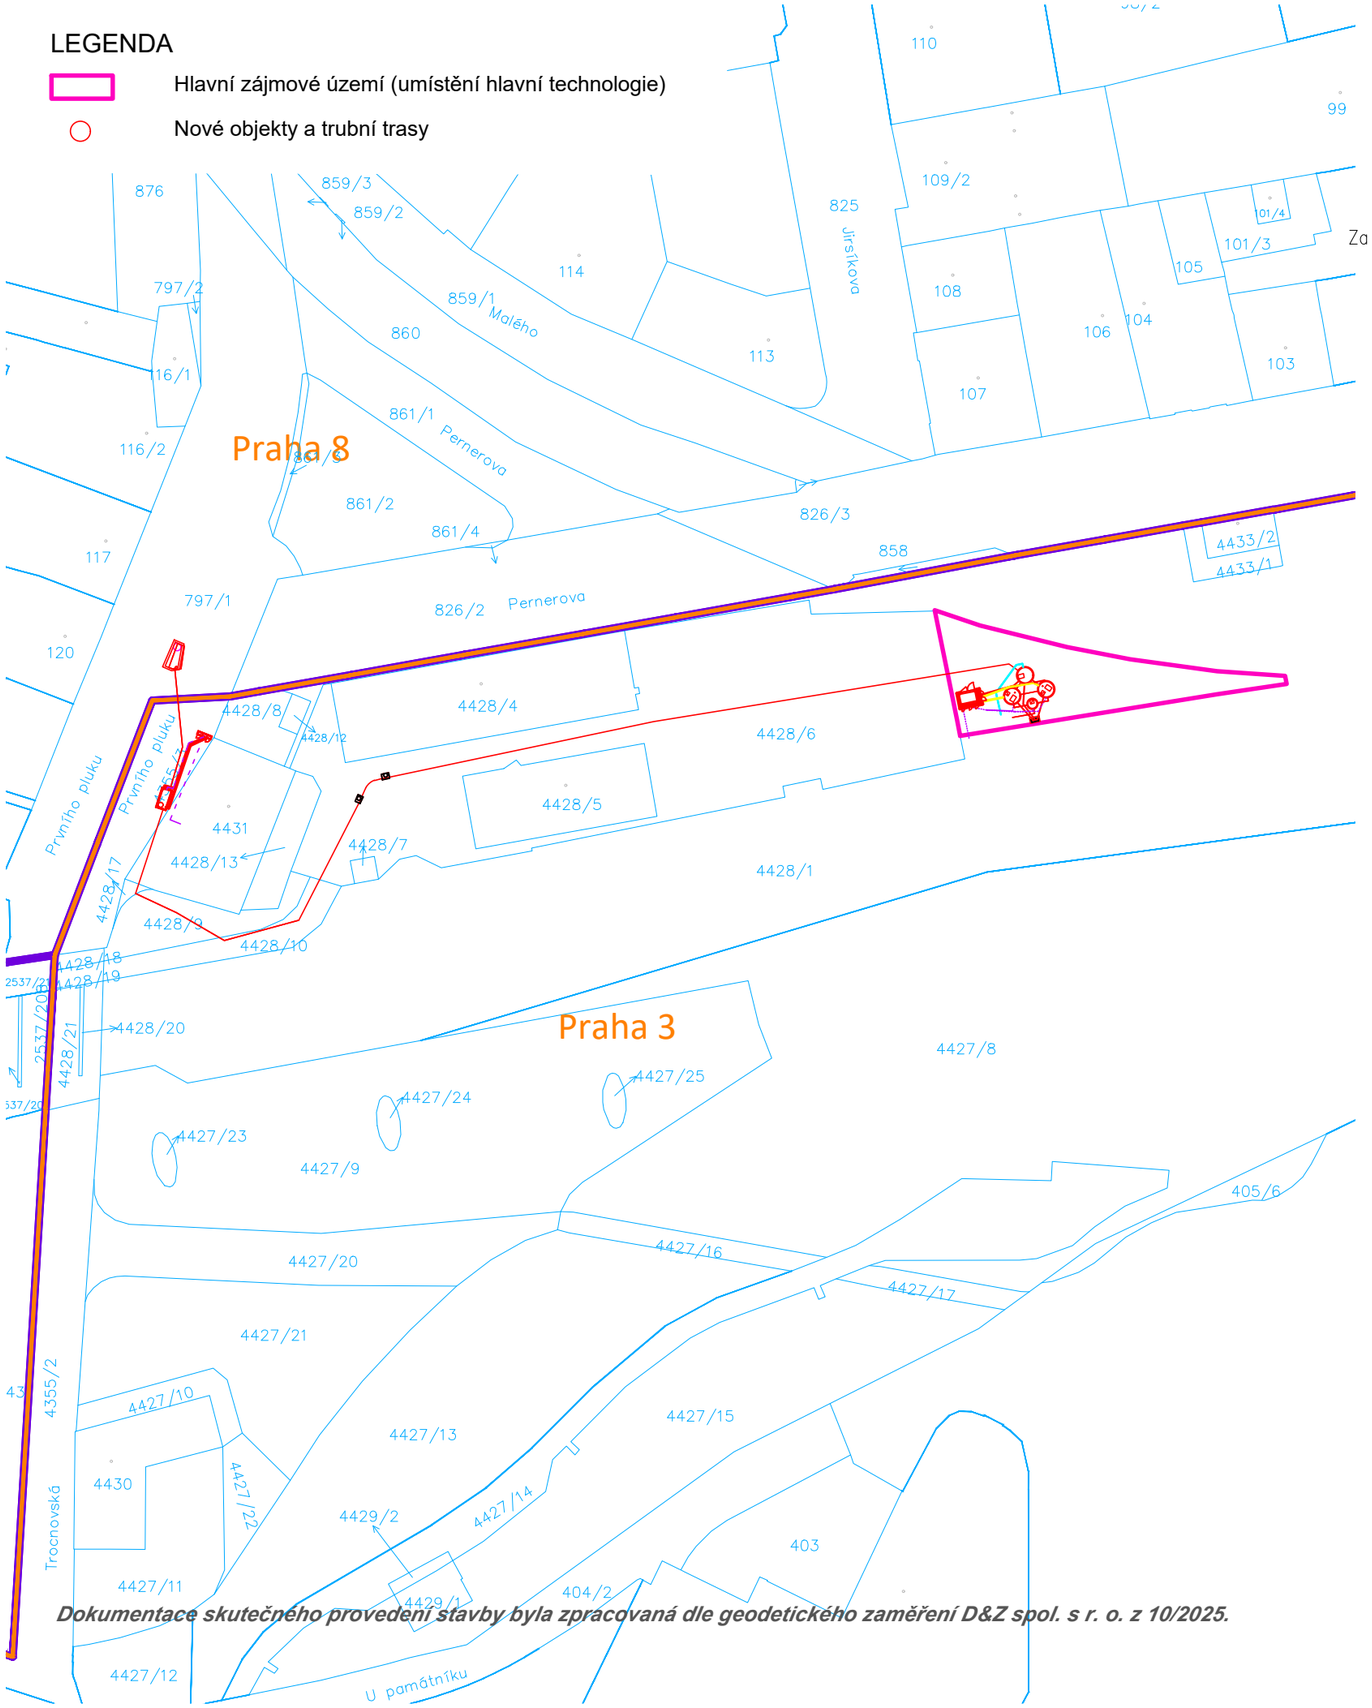

Dokumentace skutečného provedení stavby byla zpracovaná dle geodetického zaměření D&Z spol. s r. o. z 10/2025.

Spolufinancováno Evropskou unií

Projekt „Studie pro vybrané úseky železniční trati Praha - letiště Václava Havla“ je spolufinancovaný EU z programu Nástroj pro propojení Evropy (CEF)

Za tuto publikaci odpovídá pouze její autor. Evropská unie nenese odpovědnost za jakékoli využití informací v ní obsažených.

Paré:

Orientační schéma:

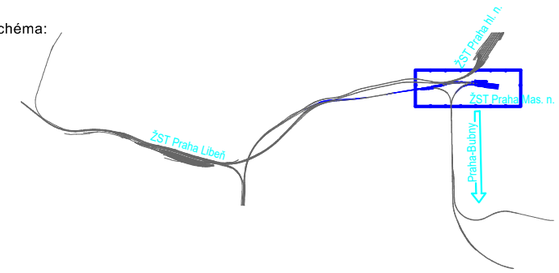

Razítko oprávněné osoby:

Ing. DAGMAR KUBOVÁ, Ph.D. autorizovaný inženýr pro stavby vodního hospodářství a krajinného inženýrství ČKAIT - 0014474

Podepsal Ing. Dagmar Kubová Ph.D.
DN: cn=Ing. Dagmar Kubová Ph.D., c=CZ, o=Česká komora autorizovaných inženýrů a techniků činných ve výstavbě, ou=Elektronické autorizační razítko SN: C=CZ, ID organizace=NTRCZ-45770743, O=Česká komora autorizovaných inženýrů a techniků činných ve výstavbě, OU=Elektronické autorizační razítko, OU=0014474, CN=Ing. Dagmar Kubová Ph.D., SN=Kubová, GN=Dagmar, SériovéČíslo=P828759, T=IV00
Datum: 2026.02.16 11:07:59 +01'00'

Podpis: Datum:

Revize:	Datum:	Popis:	Kontroloval:
P01	02/2026	Čistopis	Ing. Kubová, Ph.D.

Stavebník / investor:	**Správa železnic, státní organizace**
Adresa:	Dlážděná 1003/7, 110 00 Praha 1
Zástupce investora:	Stavební správa západ
Adresa:	Ke Štvanici 656/3, 186 00 Praha 8-Karlín

Zhotovitel díla:	**SUDOP PRAHA a.s.**		
Adresa:	Olšanská 2643/1a, 130 80 Praha 3 - Žižkov		
Kontakt:	T: +420 267 094 111 E: praha@sudop.cz		
Zhotovitel části / objektu:	Sterplan a.s.		
Adresa:	Pod Dráhou 4, 170 00 Prague 7, Czech Republic		
Kontakt:	E: www.sterplan.cz		
Hlavní projektant (HIP):	Ing. arch. David Šabata	Specialista:	Ing. Kubová, Ph.D.

Název stavby / akce:	**Modernizace a dostavba ŽST Praha Masarykovo nádraží**		Označení (S-kód): **S631500649** Zakázka: **24-105.230**
Název části:	Dokumentace objektů		Označení části: **D.2.1.0.6**
Název objektu/dílčí části:	**ŽST Praha Masarykovo nádraží, splašková tlaková přípojka**		Číslo objektu / komplexu: **SO 11-31-06**
Název přílohy: Název dílčí části přílohy:	Situace širších vztahů -		Číslo přílohy: **C.1**
Odpovědný projektant: Ing. Kubová, Ph.D.	Zpracovatel přílohy: Ing. Simona Rožňovjaková	Měřítko: 1:1000 Formáty: 2xA4	Stupeň dokumentace: DSPS
Kraj: Praha	Katastrální území: viz textová část	TUDU: 1501	Smluvní datum zpracování: 30.11.2027

S-kód:										Stupeň dokumentace:		Část:			Objekt:								Podobjekt:		Příloha:			Revize:	
S	6	3	1	5	0	0	6	4	9	_	D	S	P	S	_	D	2	1	0	6	_	S	O	1	1	3	1	0	6	_	X	X	_	0	_	0	0	5	_	P	0	1