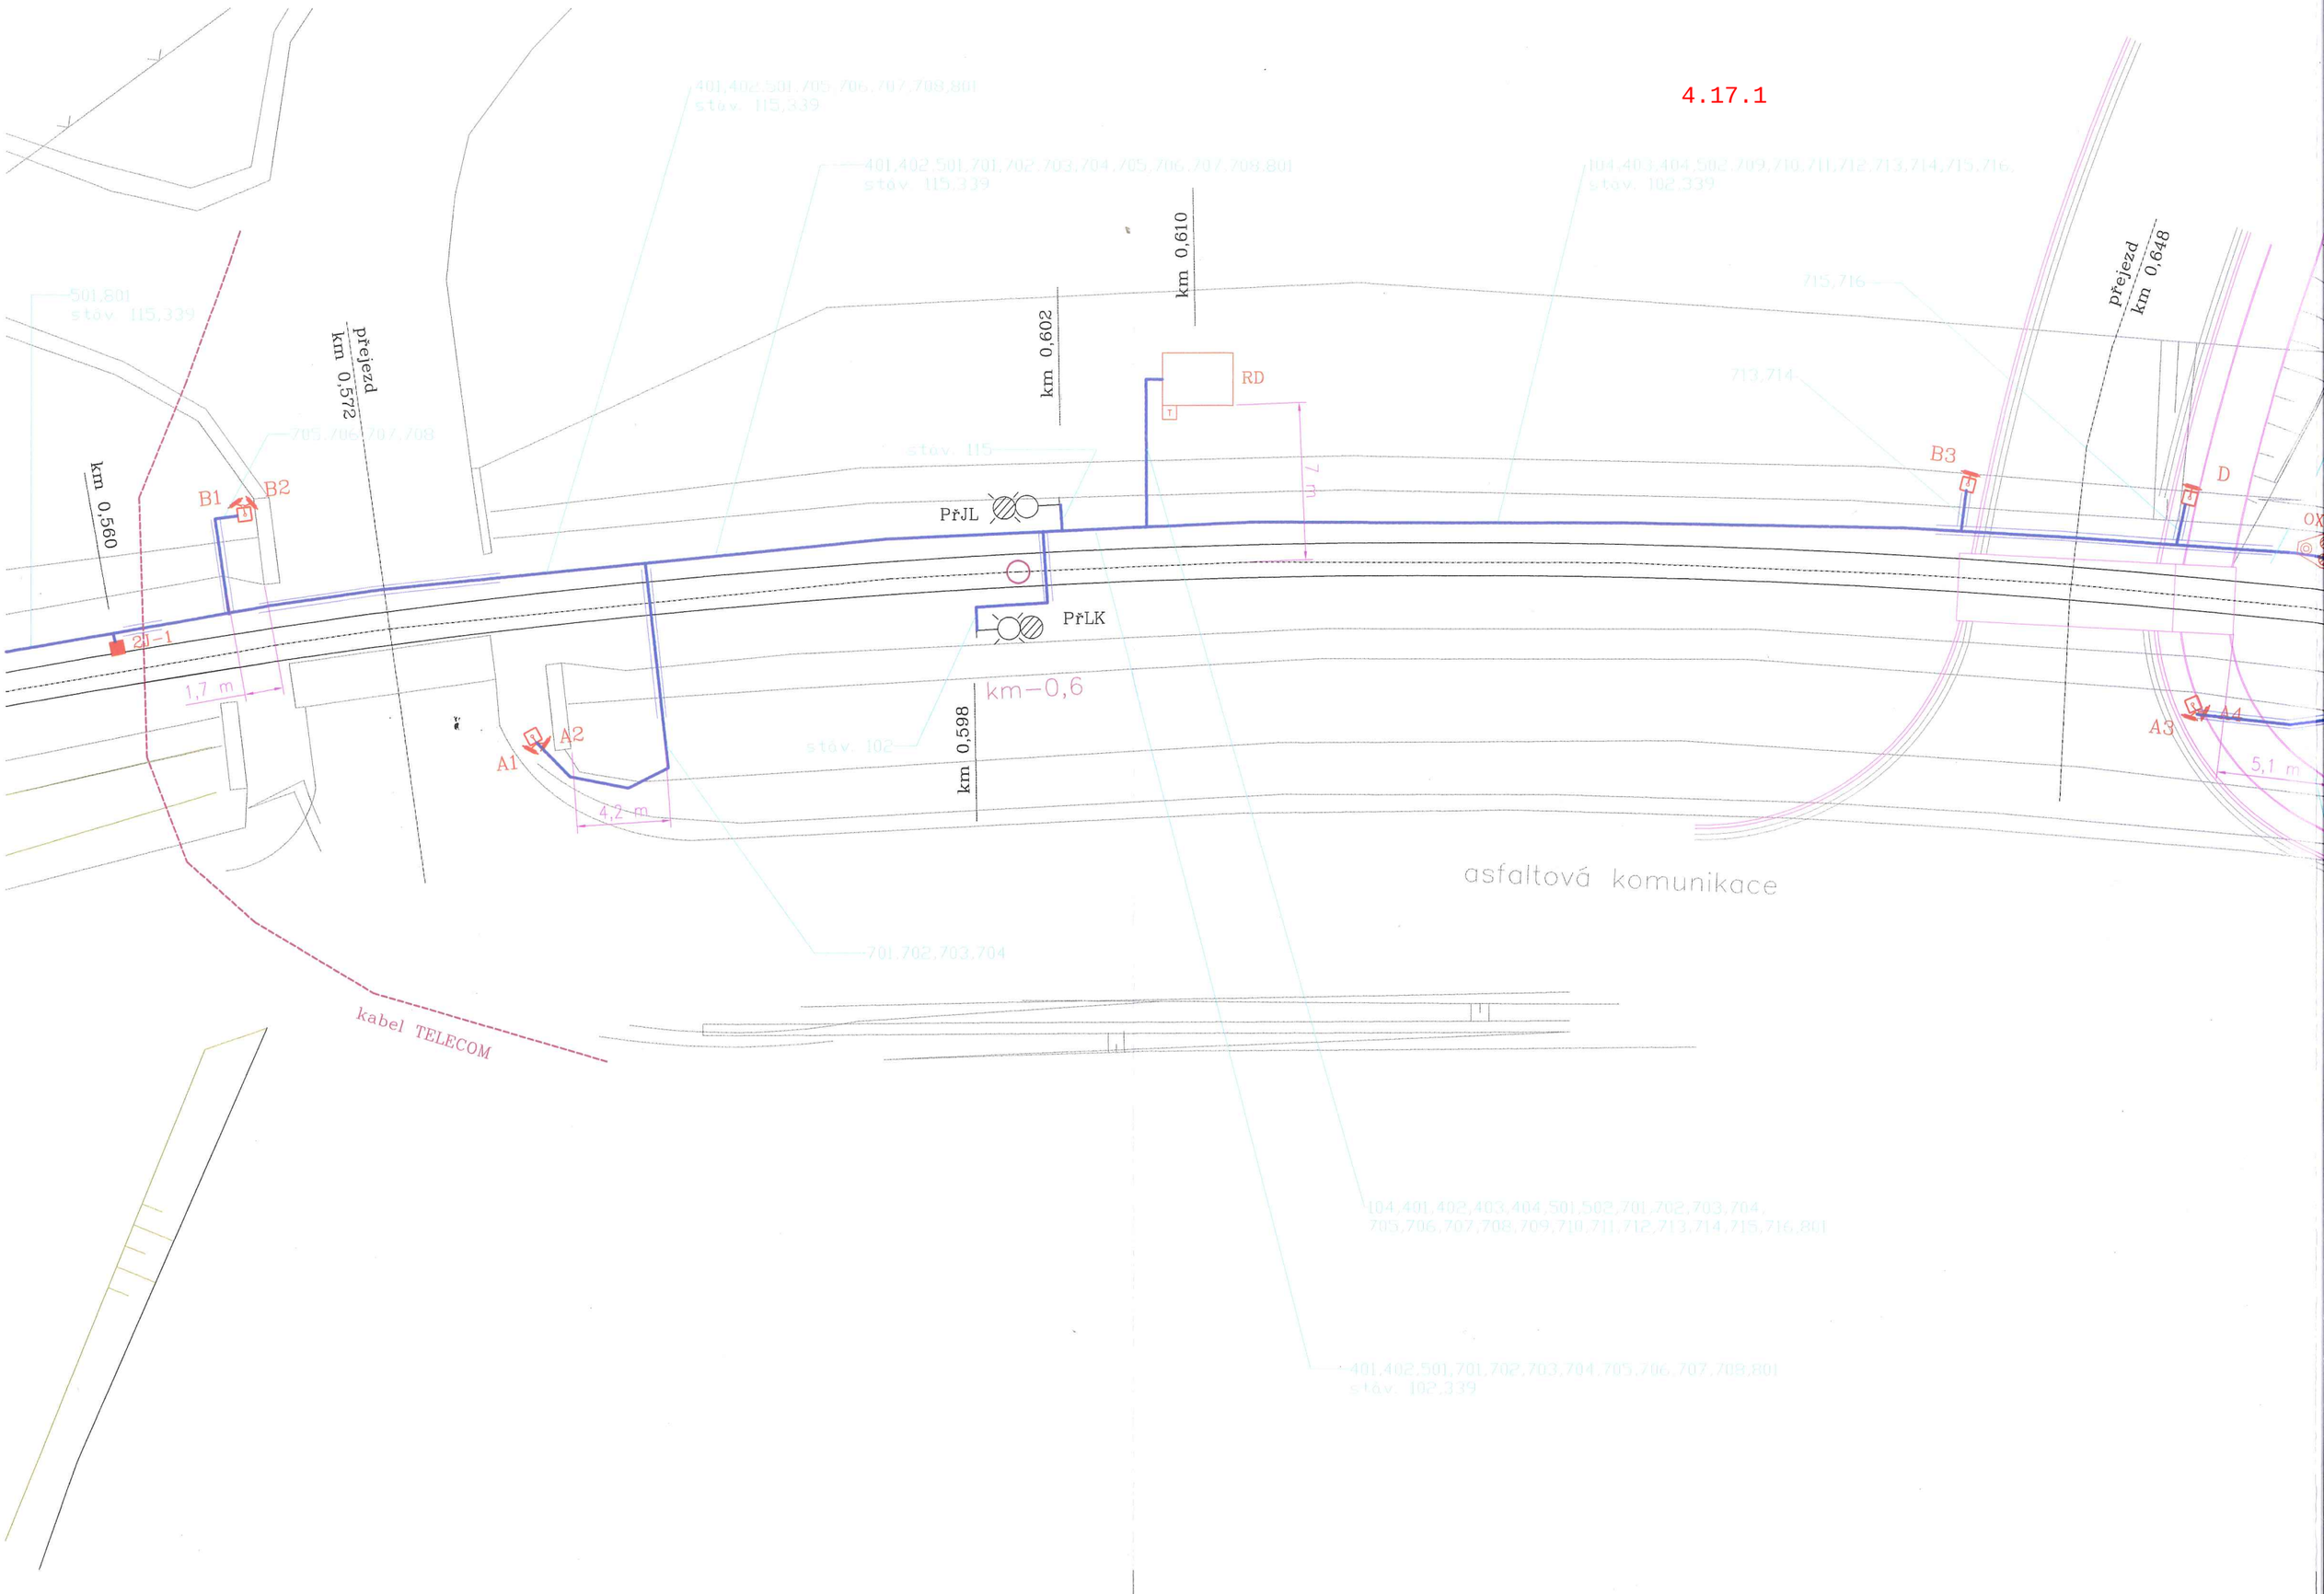

401,402,501,705,706,707,708,801
stáv. 115,339
401,402,501,701,702,703,704,705,706,707,708,801
stáv. 115,339
501,801
stáv. 115,339
705,706,707,708
stáv. 115
stáv. 102
701,702,703,704
104,403,404,502,709,710,711,712,713,714,715,716,
stáv. 102,339
715,716
713,714
104,401,402,403,404,501,502,701,702,703,704,
705,706,707,708,709,710,711,712,713,714,715,716,801
401,402,501,701,702,703,704,705,706,707,708,801
stáv. 102,339
km 0,560
km 0,572
přejezd
km 0,602
km 0,610
přejezd
km 0,648
B1
B2
B3
D
RD
PřJL
PřLK
2J-1
1,7 m
A1
A2
A3
A4
4,2 m
5,1 m
km 0,598
km-0,6
7 m
asfaltová komunikace
kabel TELECOM

km 0,610

RD

7 m

B3

přejezd
km 0,648

D

km 0,660

OX-066

1J-2

A3

A4

5,1 m

km-0,7

asfaltová komunikace

ATE s.r.o.
Dokumentace skutečného provedení 29. 08. 2005

ATE s.r.o.				Wolkerova 14, CHEB
	datum	jméno	podpis	ATE, s.r.o. AUTOMATIZAČNÍ TECHNIKA telefon 354 435 070 Wolkerova 14 350 02 CHEB
zpracoval	6/2005	Ing.Martinovský		
kreslil	6/2005	Ing.Martinovský		
zkoušel	6/2005	Mastný		

Stavba: **Dopravní napojení obchodní zóny Otvice na komunikaci I/13**

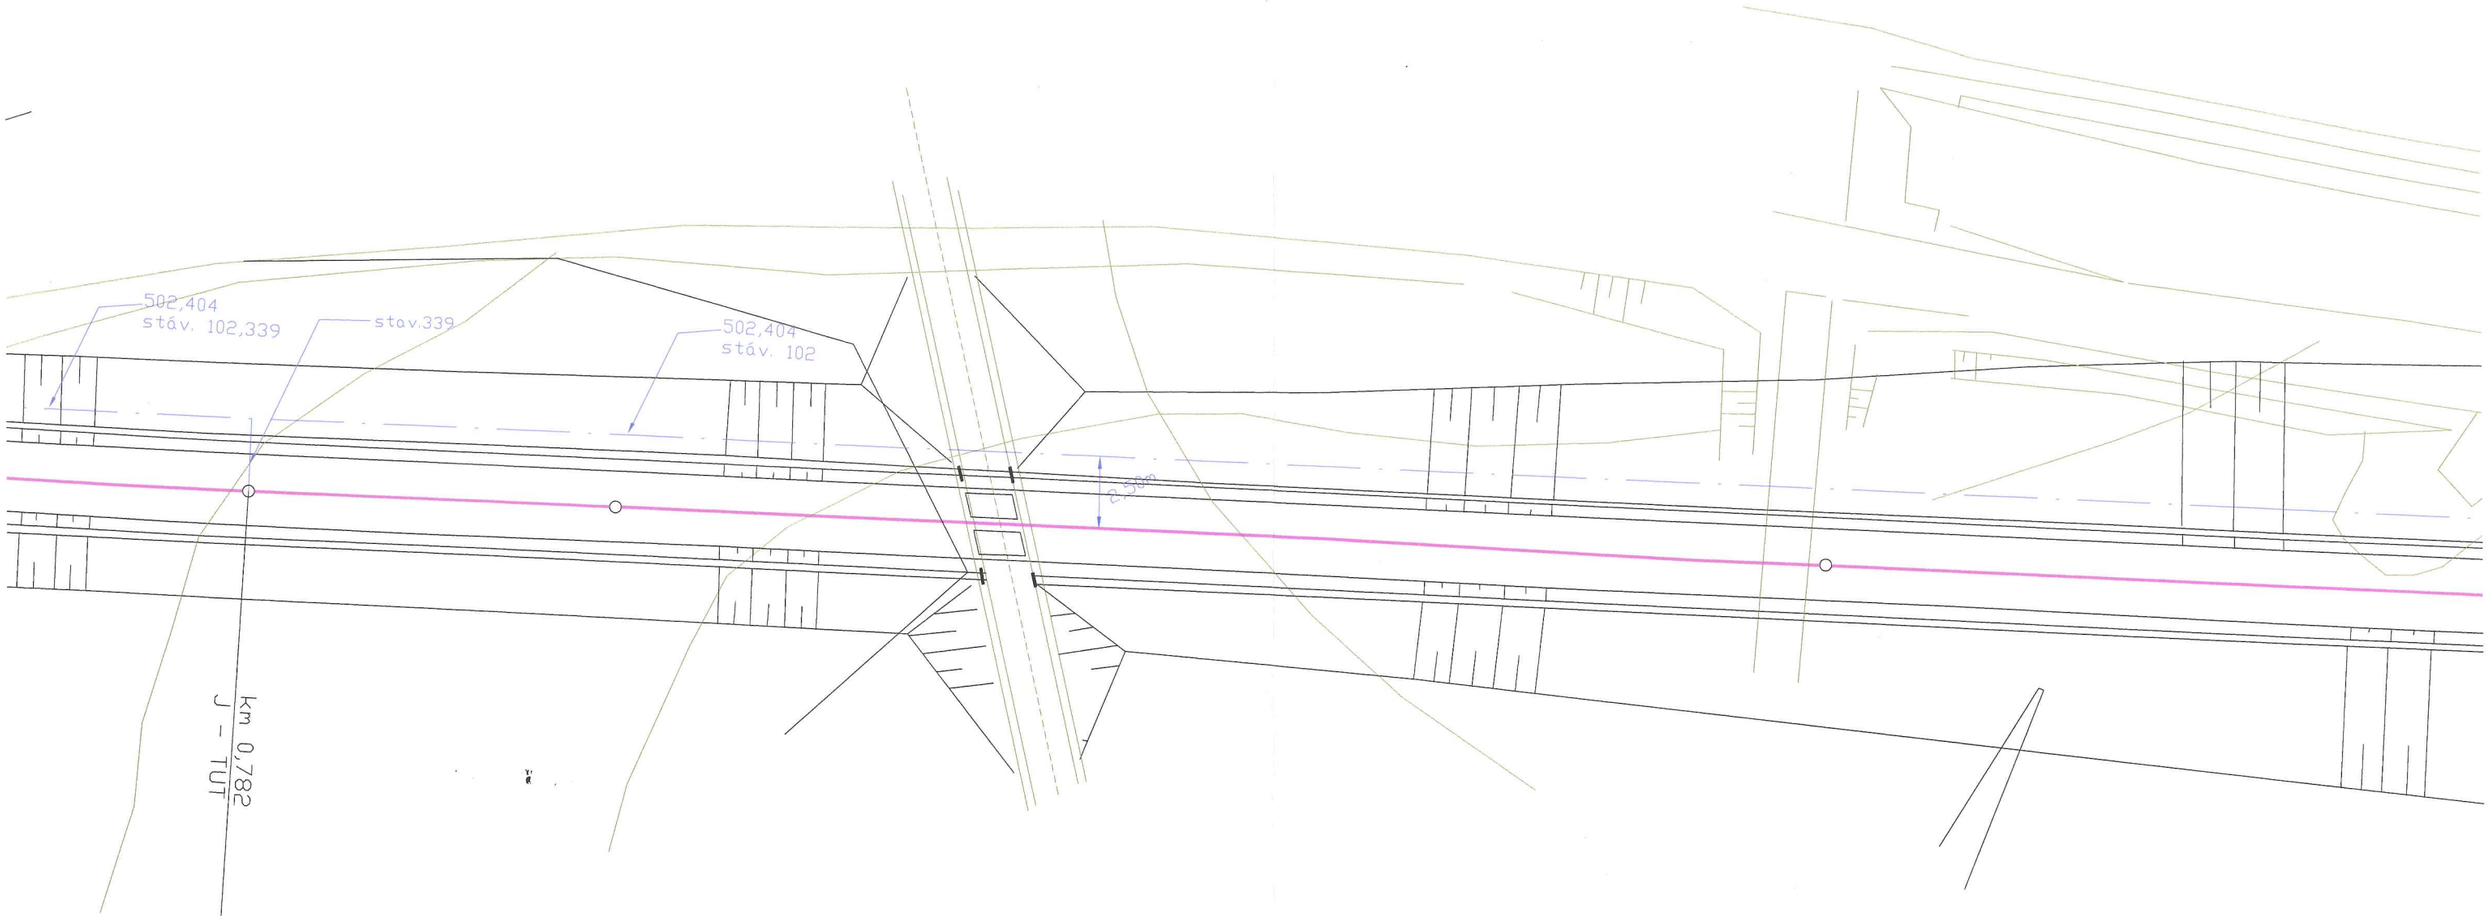
Výkres: ***PS 01: Chráněný žel. přejezd v km 0,648***

Polohopisný výkres - km 0,550 - 0,710

souprava: 2

měřítko: **1:250**

číslo výkresu: **0100**



0,8

0,9

ATE s.r.o.
Dokumentace skutečného provedení 29. 08. 2005

ATE s.r.o.				Wolkerova 14,	CHEB
	datum	jméno	podpis	ATE, s.r.o. ② AUTOMATIZAČNÍ TECHNIKA telefon 354 435 070 Wolkerova 14 350 02 CHEB	souprava 2
zpracoval	6/2005	Ing.Martinovský			
kreslil	6/2005	Ing.Martinovský			
zkoušel	6/2005	Mastný			
Stavba	Dopravní napojení obchodní zóny Otvice na komunikaci I/13 *PS 01: Chráněný žel. přejezd v km 0,648*				měřítko 1:500
Výkres	**Polohopisný výkres - km 0,750- 0,950**				číslo výkresu 0014