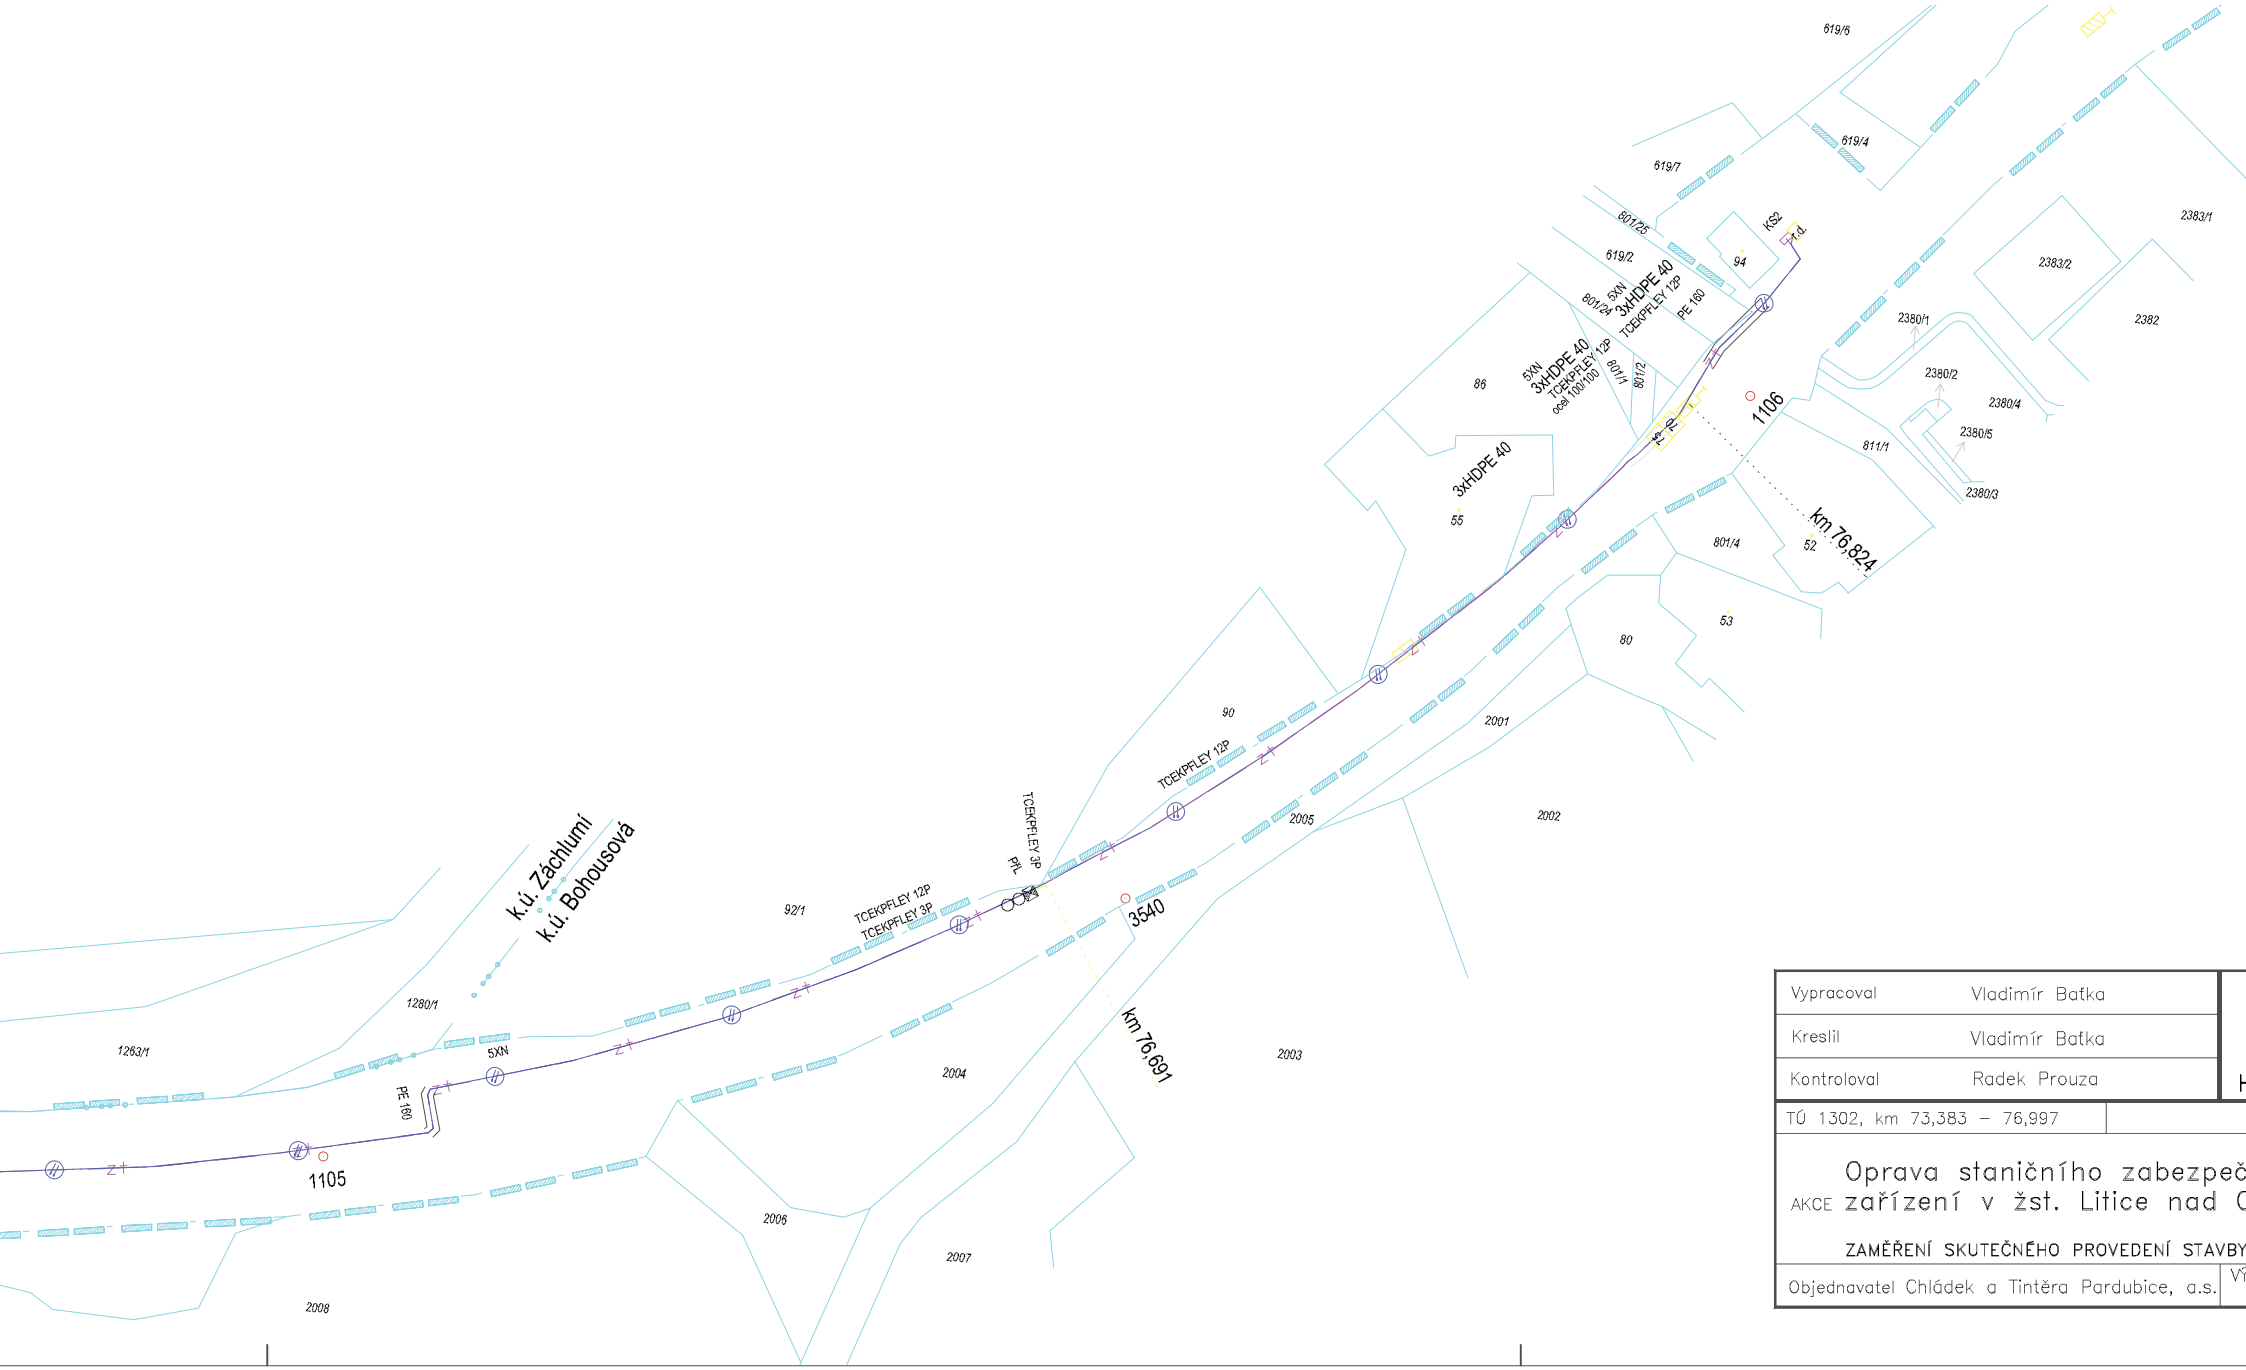

Vypracoval	Vladimír Batka
Kreslil	Vladimír Batka
Kontroloval	Radek Prouza

TÚ 1302, km 73,383 – 76,997

Oprava staničního zabezpeč

AKCE zařízení v žst. Litice nad O

ZAMĚŘENÍ SKUTEČNÉHO PROVEDENÍ STAVBY

Objednavatel Chládek a Tintěra Pardubice, a.s.