PODÉLNÝ ŘEZ MĚŘ. 1:50

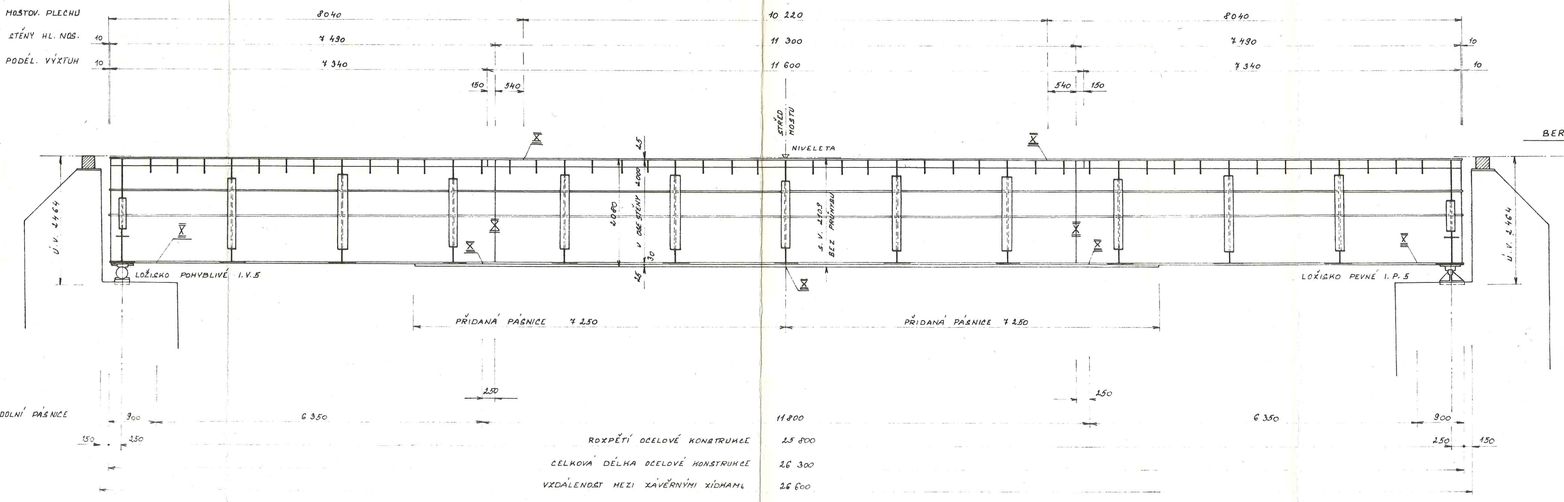

POZNÁMKA:

ZÁVĚRNÉ ZÍDKY BUDOU ŘEŠENY V PROVÁDĚCÍM PROJEKTU SPODNÍ STAVBY.

Dokumentace skutečného provedení stavby

ZHOTOVITEL	STAVEBNÍ DOZOR
Jméno, podpis, razítko, datum: Bělkovský 10.3.1984 ČSD Střední dráha NOSITEL ÚKOLU PLNĚ MOSTNÍ OBVOD 751 03 BROD ěk u PŘEROVA	Jméno, podpis, razítko, datum: ČSD - Střední dráha NOSITEL ÚKOLU PLNĚ

Odpov. proj. stavby	ING. LUJKOVÁ	ING. LUJKOVÁ V.R.	ČSD – Střední dráha Projektové středisko Olomouc, Nerudova 1
Odpov. proj objektu	ING. VÍTEK	Ing	
Vypracoval	RICHTAROVÁ	Richtarová	Náčelník PS Ing. Holoušek Jan
Kreslil	POLCEROVÁ	Polcerová	
Přezkoušel	ING. CHRASTOVÁ	Chrastová	Č. stavby 27 42 9854
Ved. odd.	ING VÍTEK	Ing	Formát 3 A 4
Kraj: SEVEROMOR.	ONV: ŽUMPERK	MNV: ŠUMPERK	Datum SRPEN 79
Investor SAD OLOMOUC			Účel PP

REKONSTRUKCE MOSTU V KM 16,335 TR. LIPOVÁ LÁZNĚ - BERNARTICE

OBJ. 501a - OCELOVÁ KONSTRUKCE

Čís. zakázky 4515 - 8470 - 9 - 00 - 5

PODÉLNÝ ŘEZ DK

Část dokum. D

Měřítko 1:50

Čís. výkresu 206